

Karta

öfver

Nya Limkärens Grusvan i

Fernebo Socken och Östernlands Län


på grund af en äldre karta och egen mätning
upprättad den 6 Februari 1894.

af

B. L. Ahlgren

behörig enligt Östergötlandsstyrelsens beslut af
d. 27 Mars 1885 och d. 2 Augusti 1893.

Skala 1:800

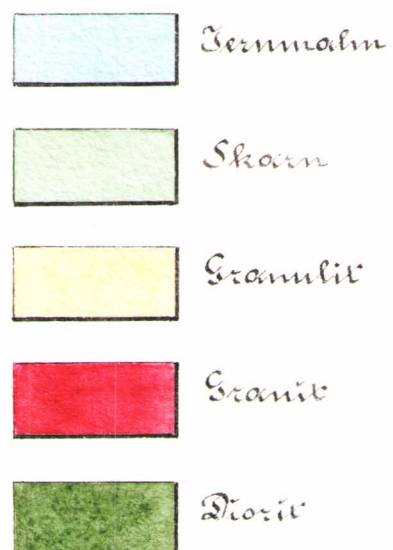


Öststrecket är middagslinien


Öfver alla afvägningar utsläta i meter


Mätningen för nya kartan afslutades d. 14 Dec. 1893


Kompletteringsmätning till denna karta


för tiden		Verkställd af	Inlagd på denna karta	
från	till		af	den
och med	och med			
18 $\frac{14}{12}$ 95	18 $\frac{18}{12}$ 95	B. E. Dahlgren	C. H. Mannestrate	18 $\frac{17}{12}$ 95
18 $\frac{18}{12}$ 95	18 $\frac{25}{12}$ 95	B. E. Dahlgren	C. H. Mannestrate	18 $\frac{24}{12}$ 96
18 $\frac{25}{12}$ 95	18 $\frac{17}{12}$ 96	B. E. Dahlgren	C. H. Mannestrate	18 $\frac{16}{12}$ 97
18 $\frac{17}{12}$ 96	18 $\frac{2}{12}$ 97	B. E. Dahlgren	C. H. Mannestrate	18 $\frac{11}{12}$ 98
18 $\frac{2}{12}$ 97	18 $\frac{2}{12}$ 98	J. G. Jungner	Carl Sjögar	18 $\frac{21}{12}$ 99 Coll. C. H. M $\frac{1}{4}$
18 $\frac{2}{12}$ 98	18 $\frac{22}{12}$ 99	J. G. Jungner	Carl Sjögar	19 $\frac{23}{12}$ 00 Coll. C. H. M $\frac{1}{4}$
18 $\frac{27}{12}$ 99	19 $\frac{5}{12}$ 00	J. G. Jungner	Carl Sjögar	19 $\frac{24}{12}$ 01 Coll. C. H. M $\frac{1}{4}$
19 $\frac{24}{12}$ 01	19 $\frac{7}{12}$ 01	J. G. Jungner	Carl Sjögar	19 $\frac{12}{12}$ 02 Coll. C. H. M $\frac{1}{4}$
19 $\frac{7}{12}$ 01	19 $\frac{17}{12}$ 02	J. G. Jungner	Carl Sjögar	19 $\frac{17}{12}$ 03 Coll. C. H. M $\frac{1}{4}$
19 $\frac{17}{12}$ 02	19 $\frac{16}{12}$ 03	D $\frac{1}{2}$	C. H. Mannestrate	19 $\frac{15}{12}$ 03
19 $\frac{16}{12}$ 03	19 $\frac{17}{12}$ 04	J. G. Jungner	Carl Sjögar	19 $\frac{18}{12}$ 04 Coll. C. H. M $\frac{1}{4}$
19 $\frac{17}{12}$ 04	19 $\frac{23}{12}$ 04	D $\frac{1}{2}$	C. H. Mannestrate	19 $\frac{22}{12}$ 04

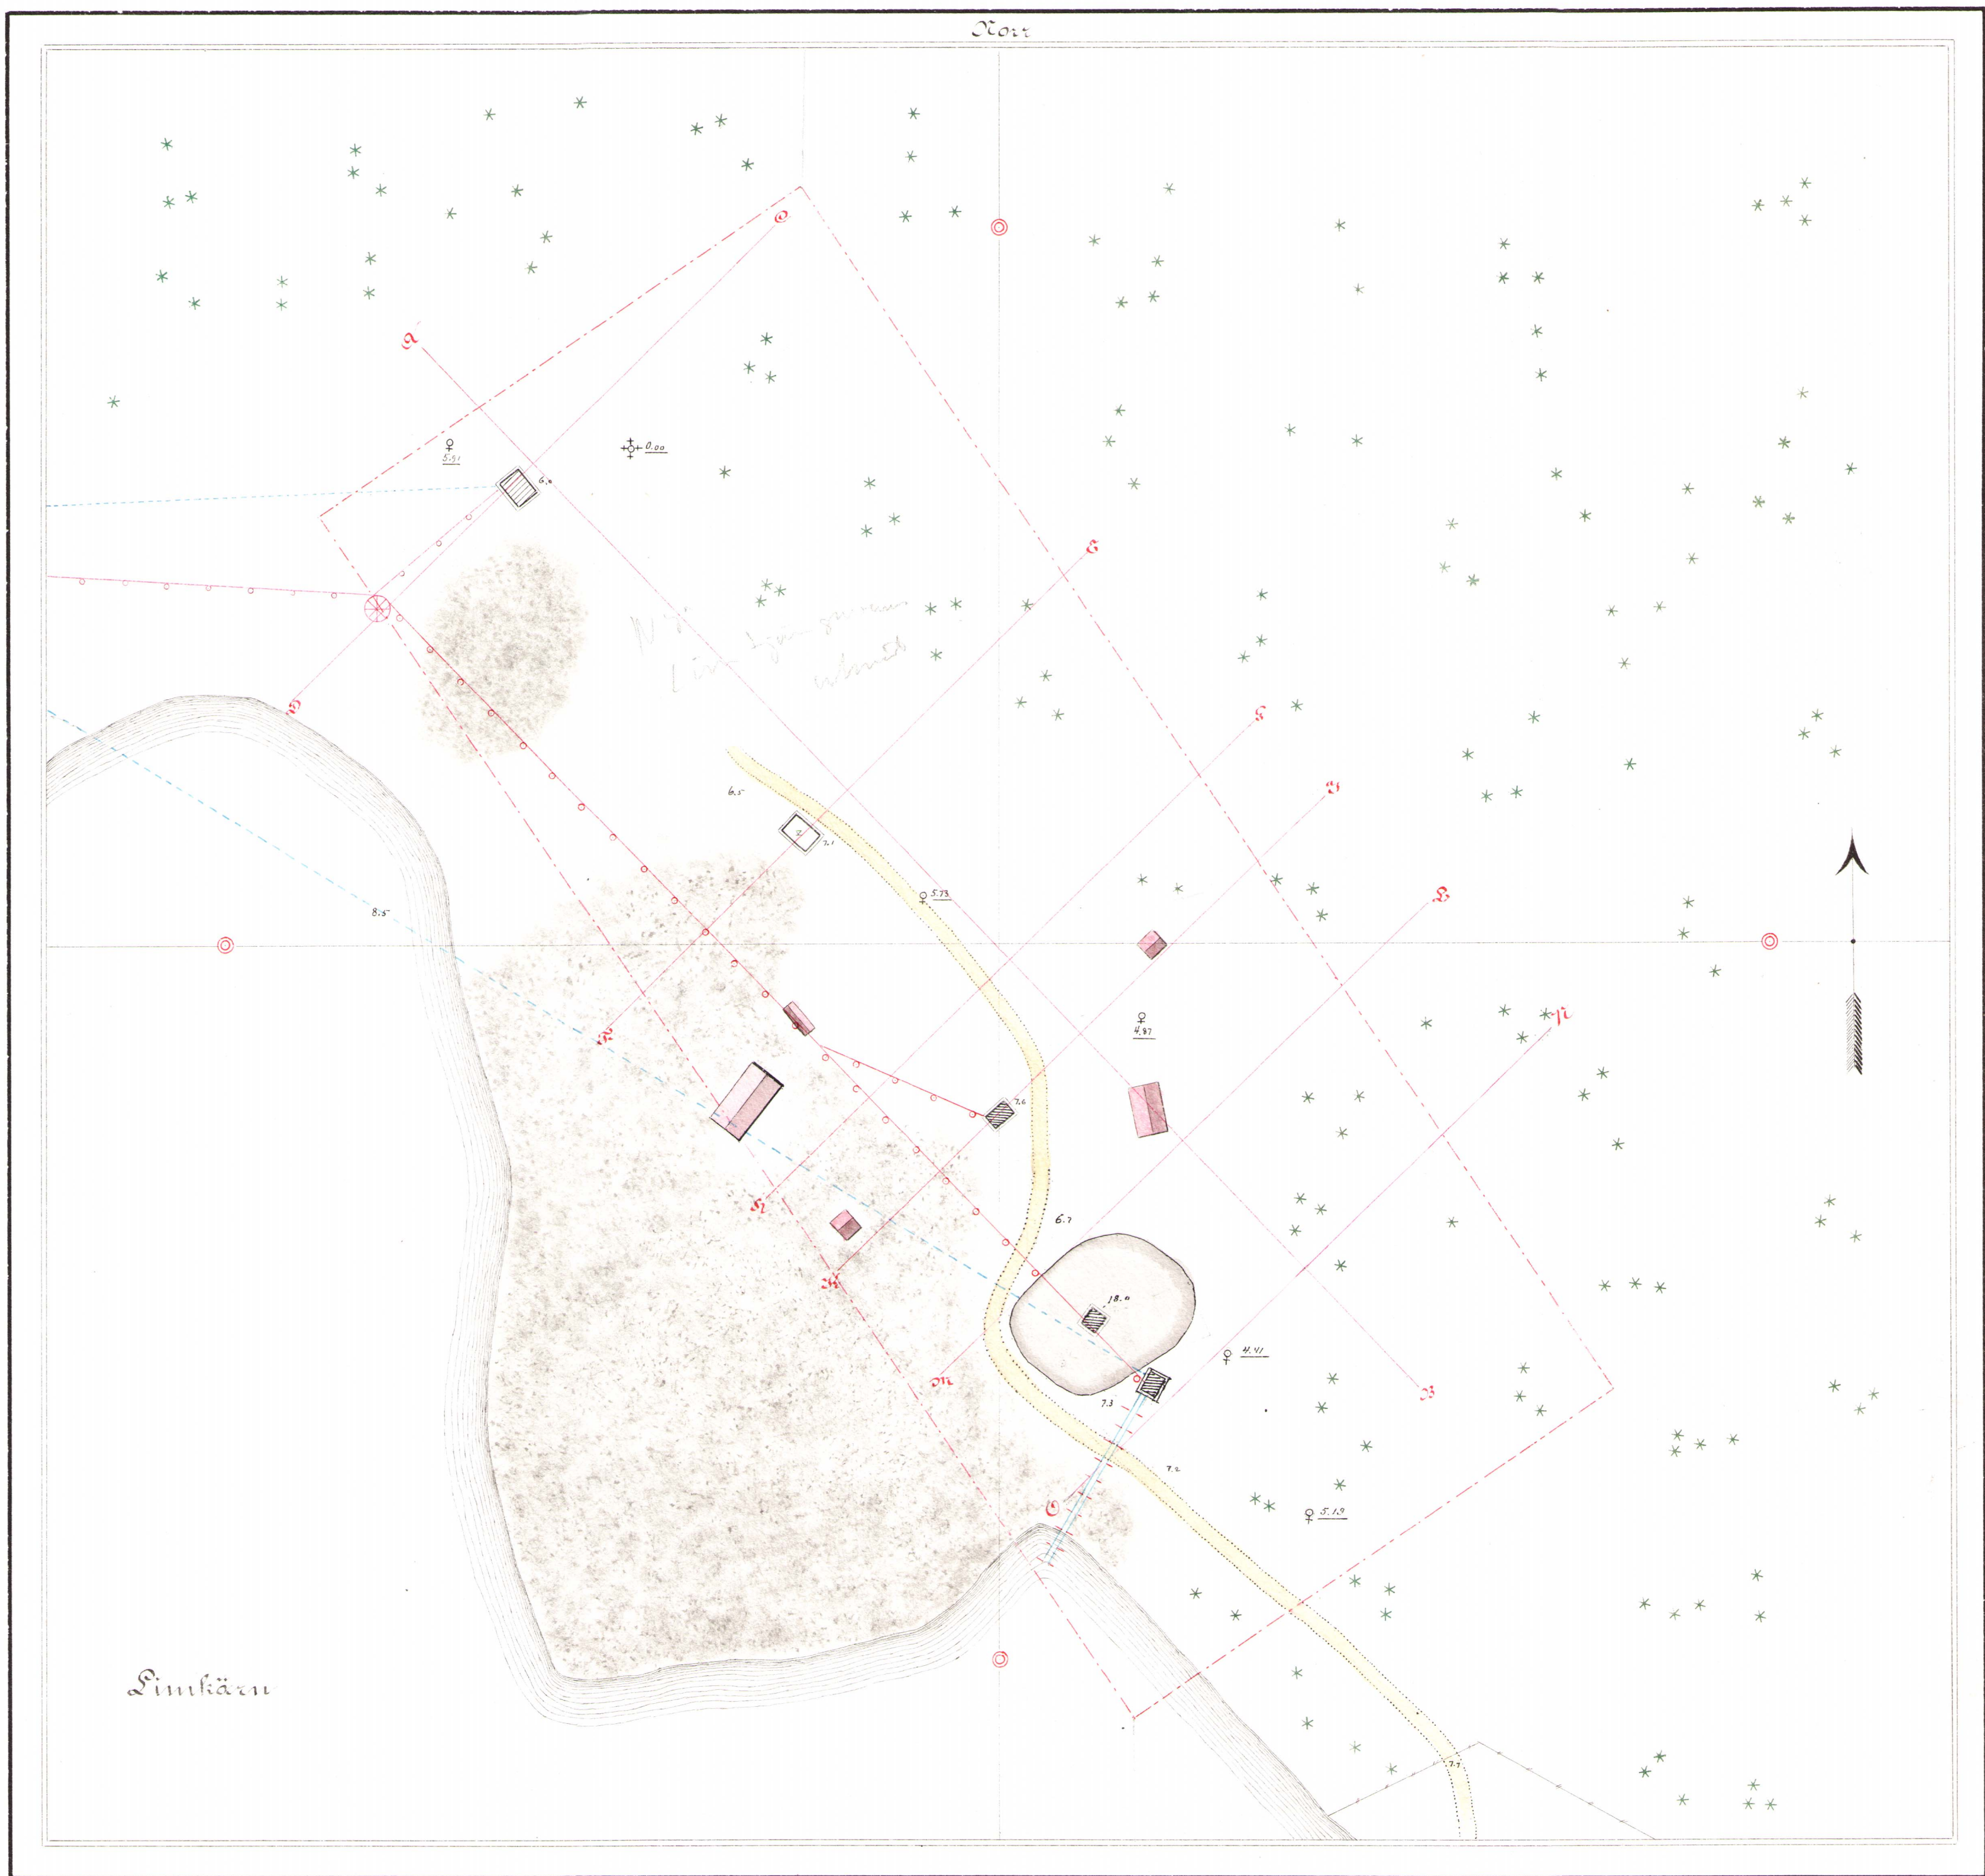

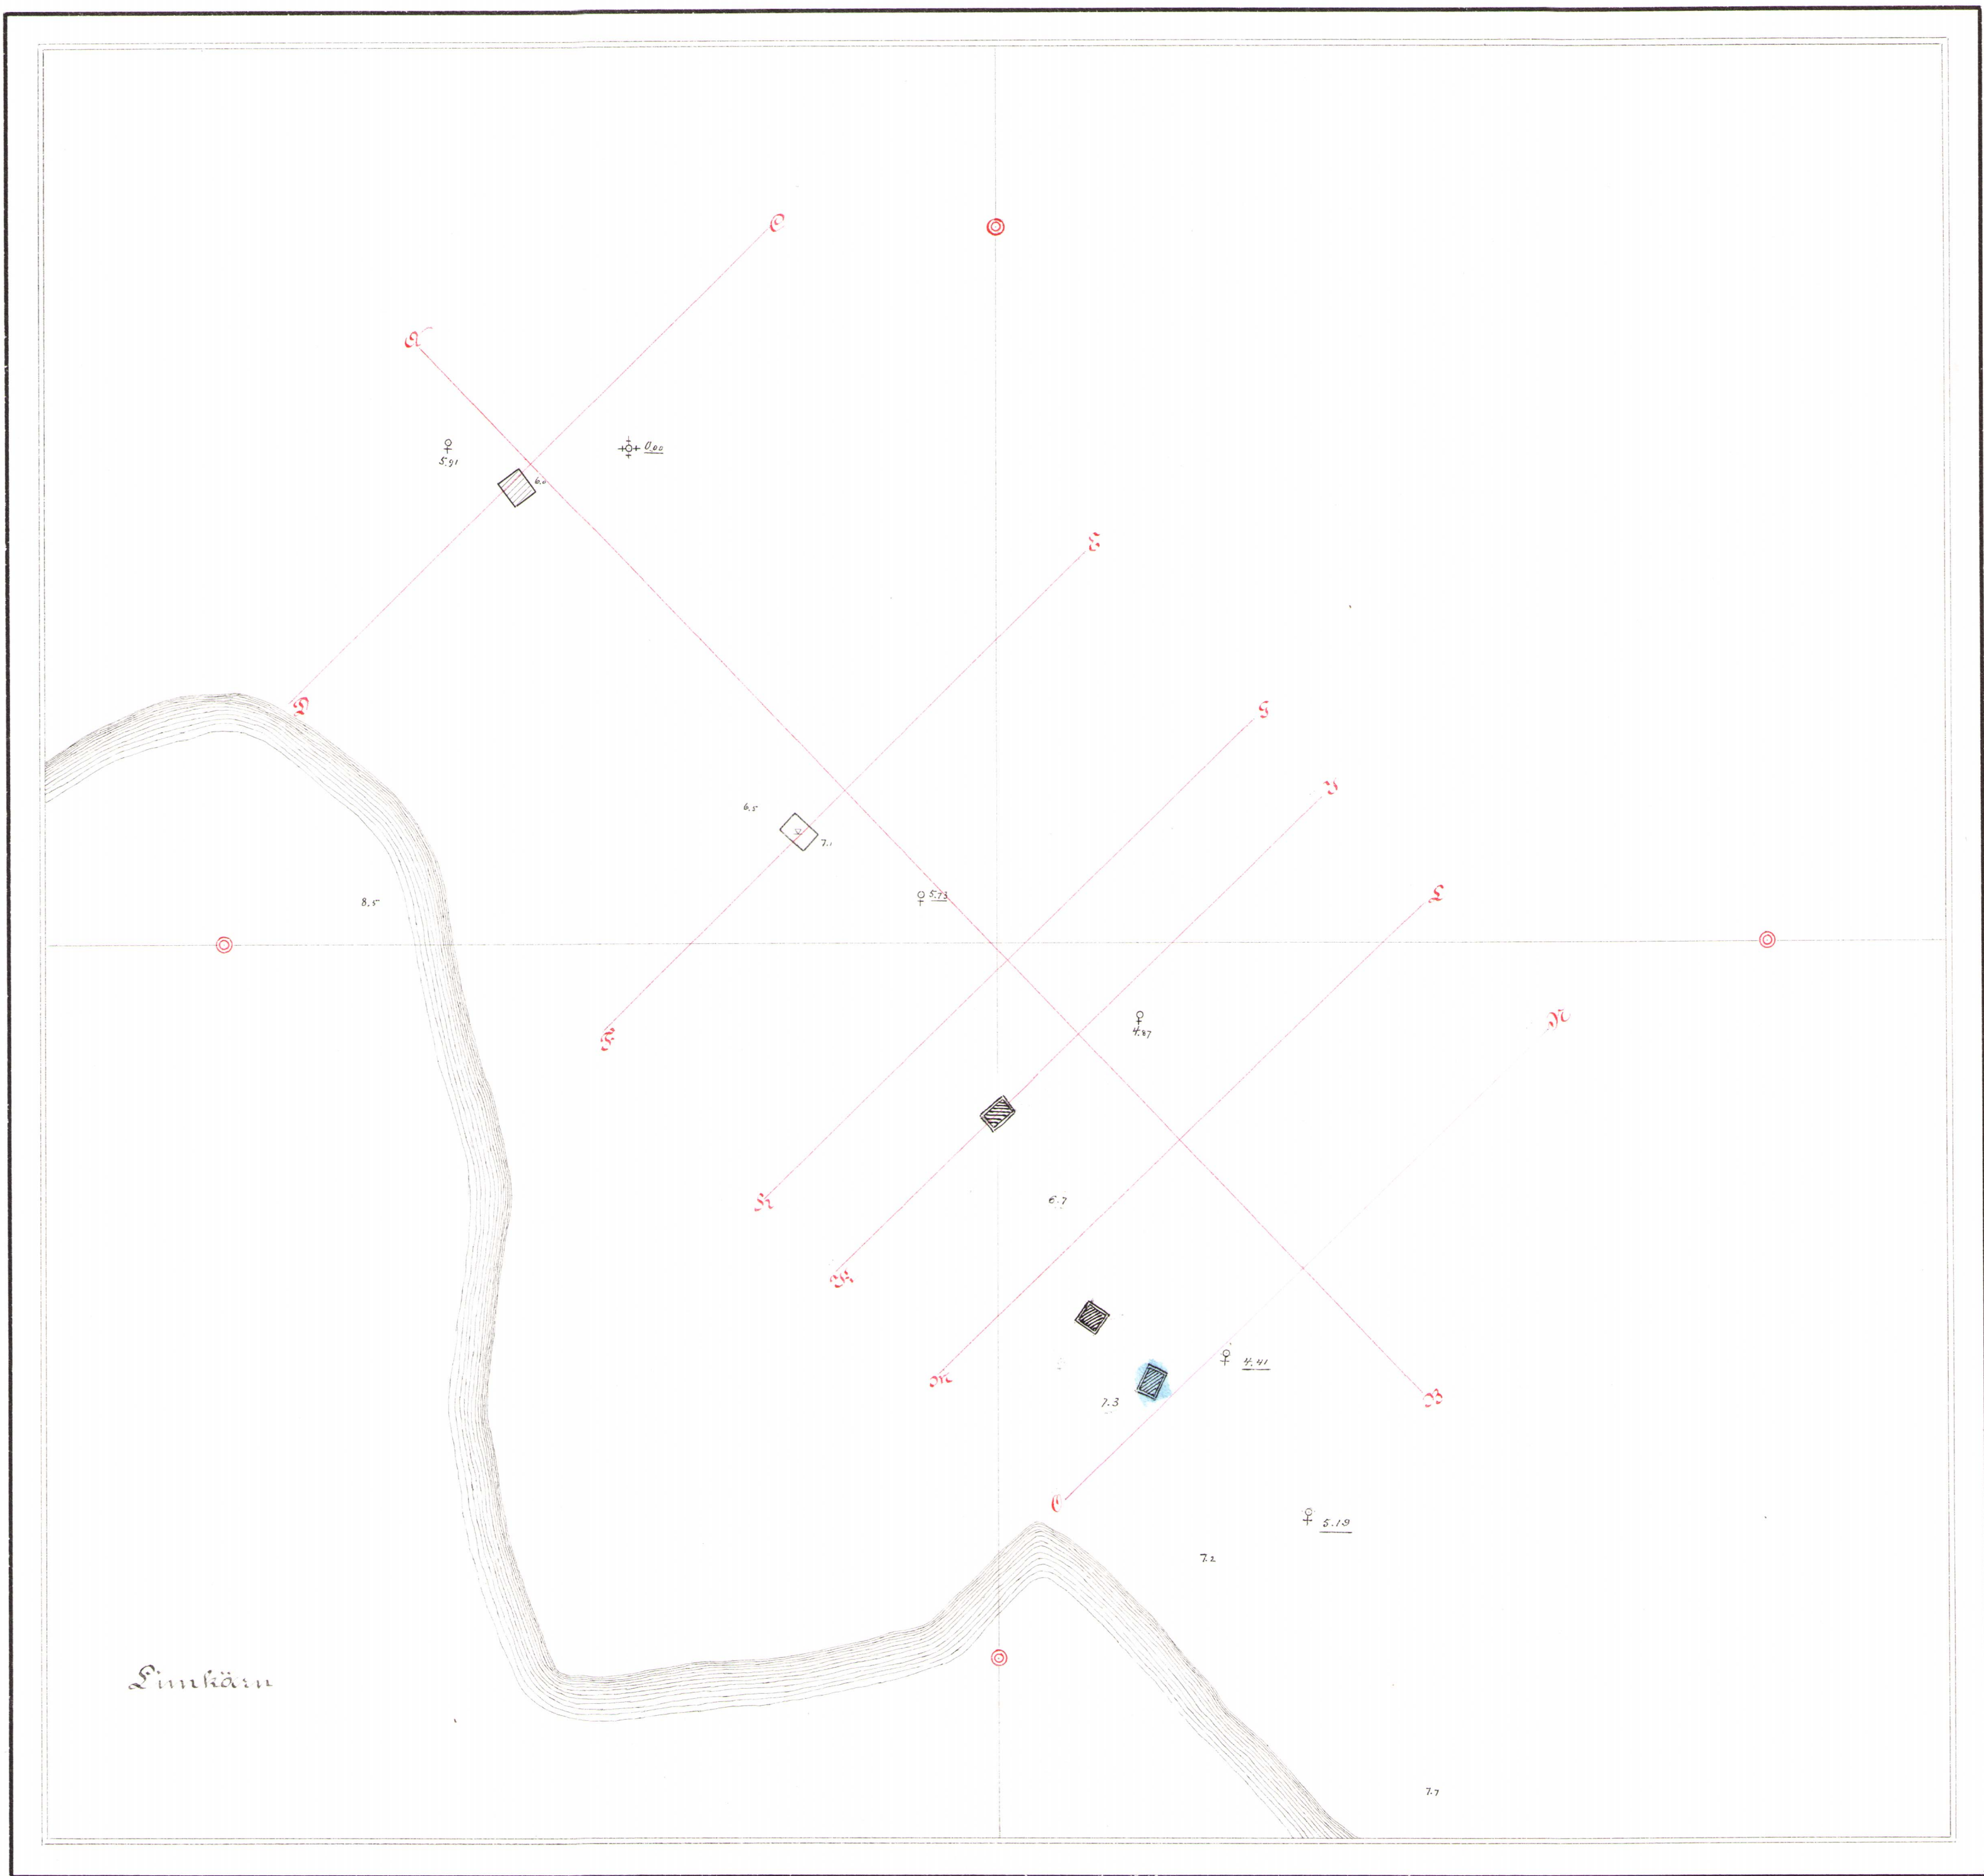


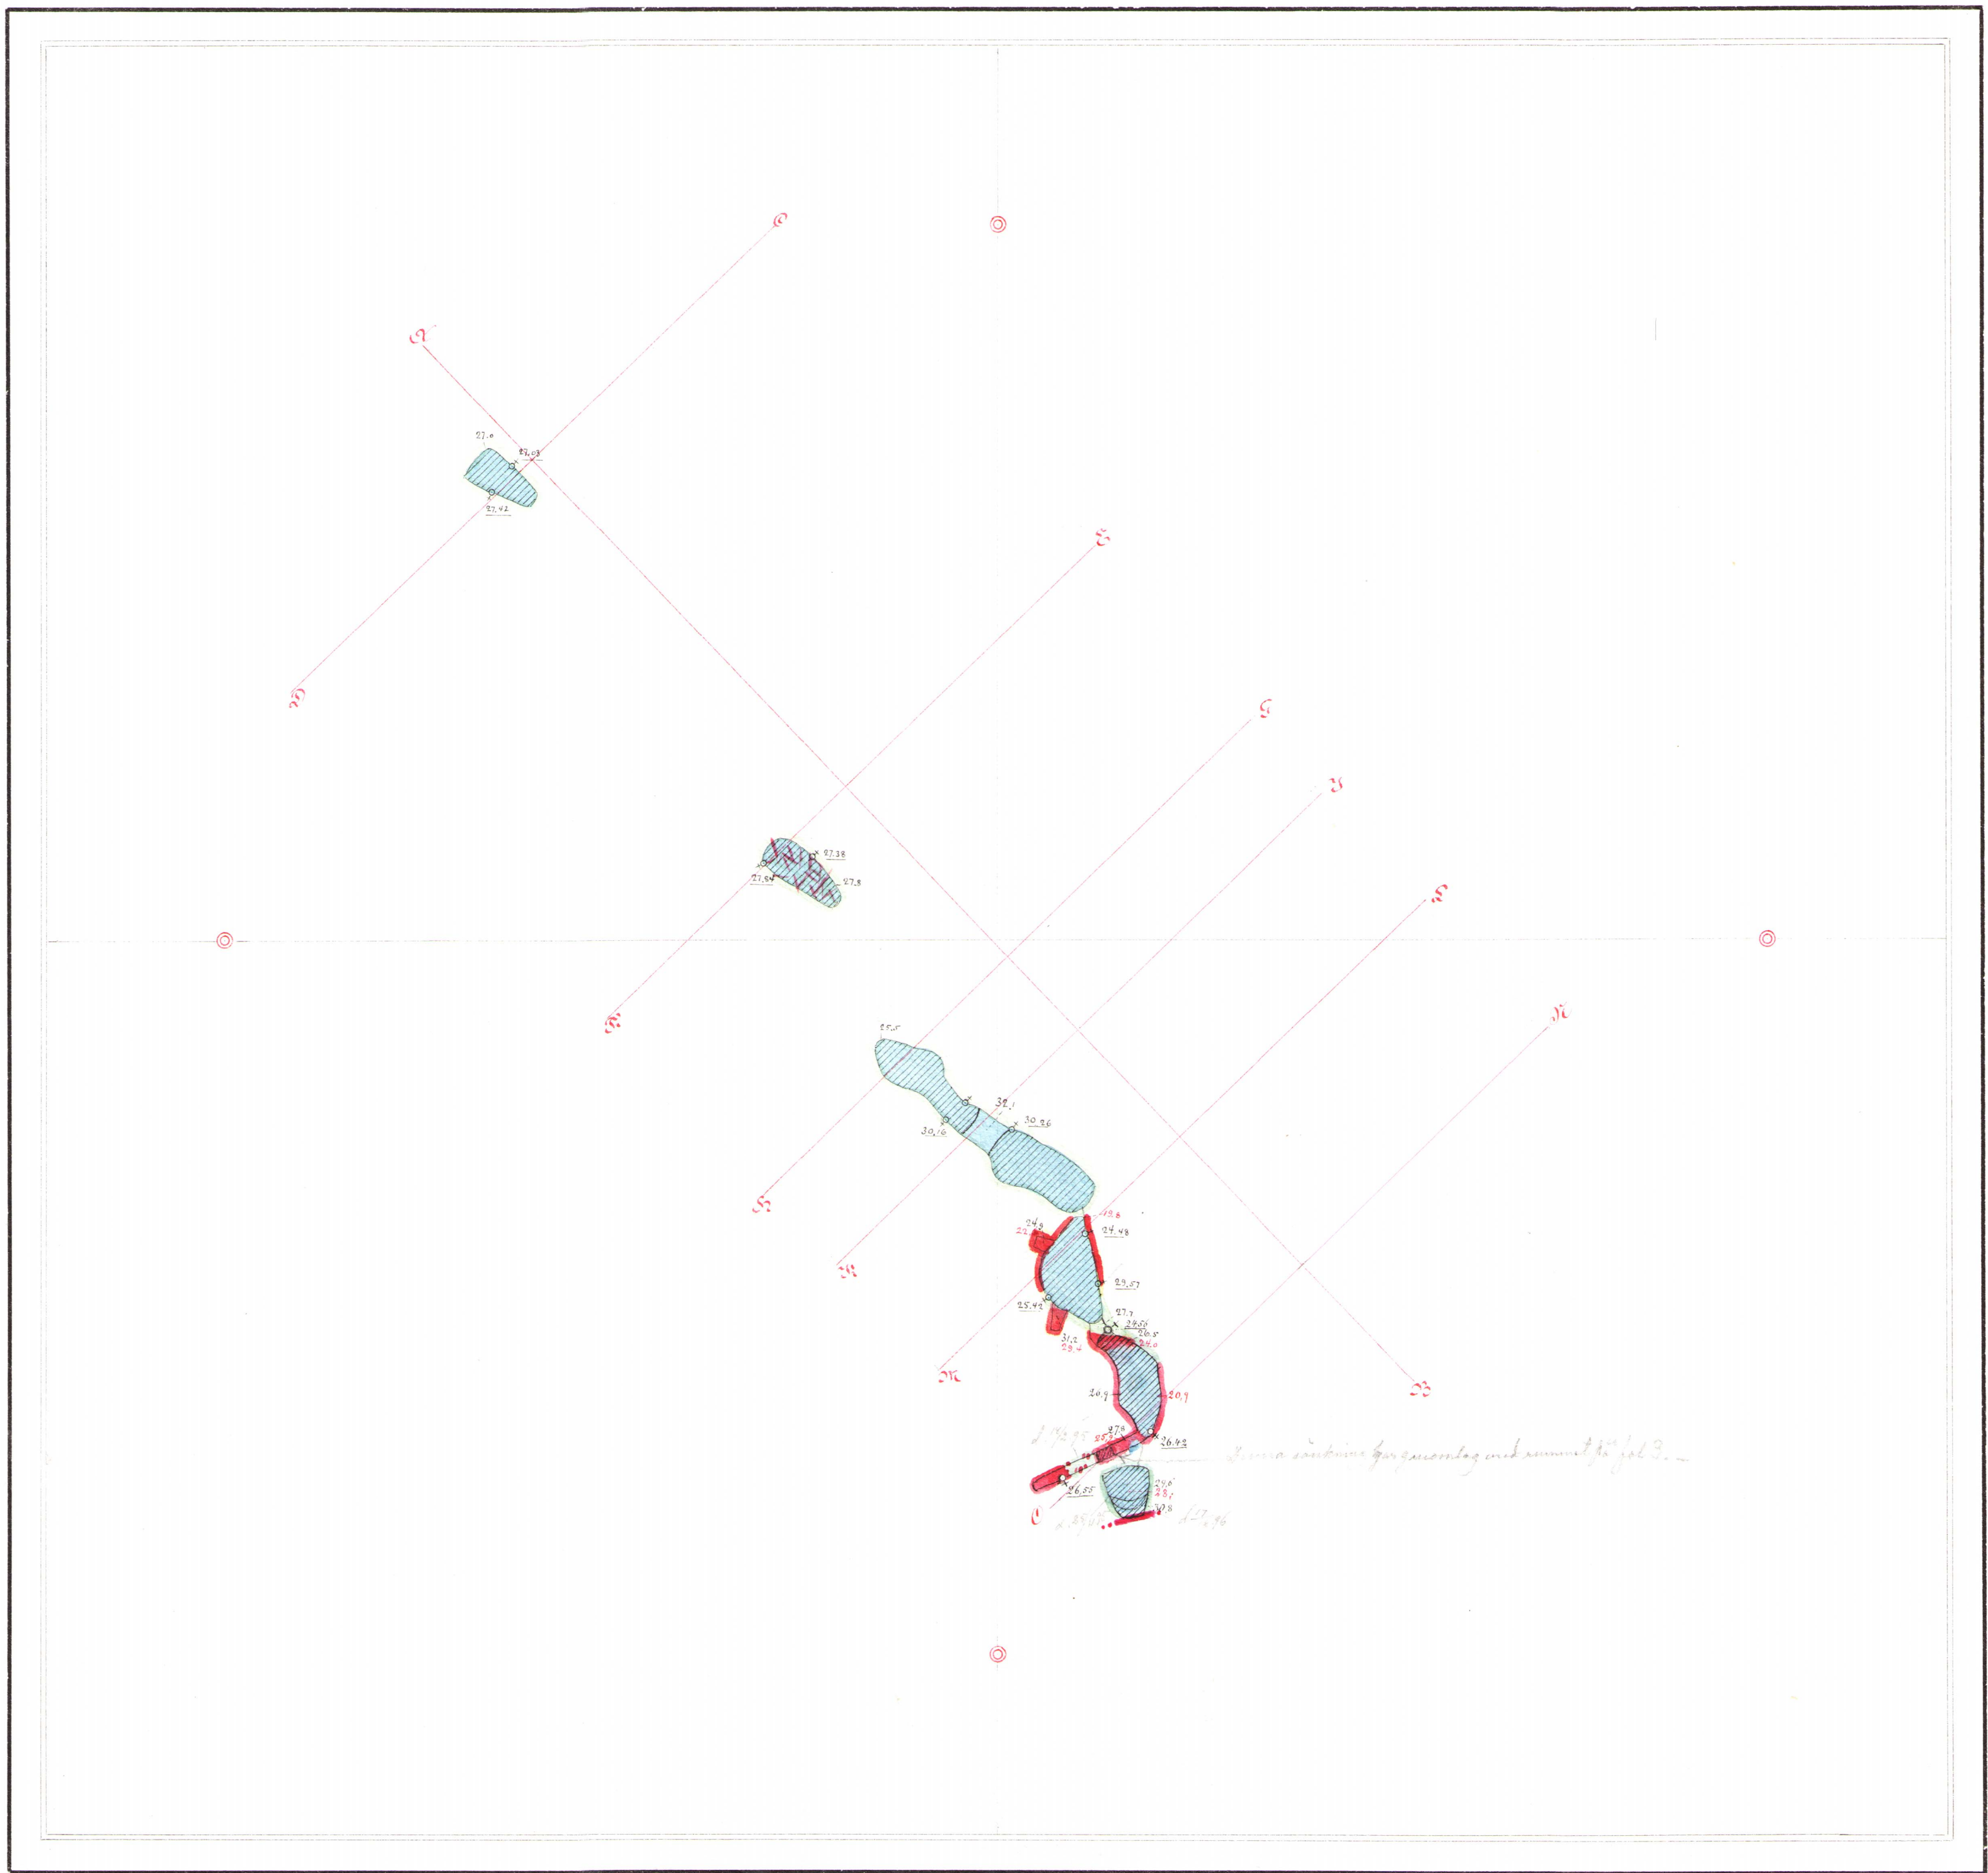


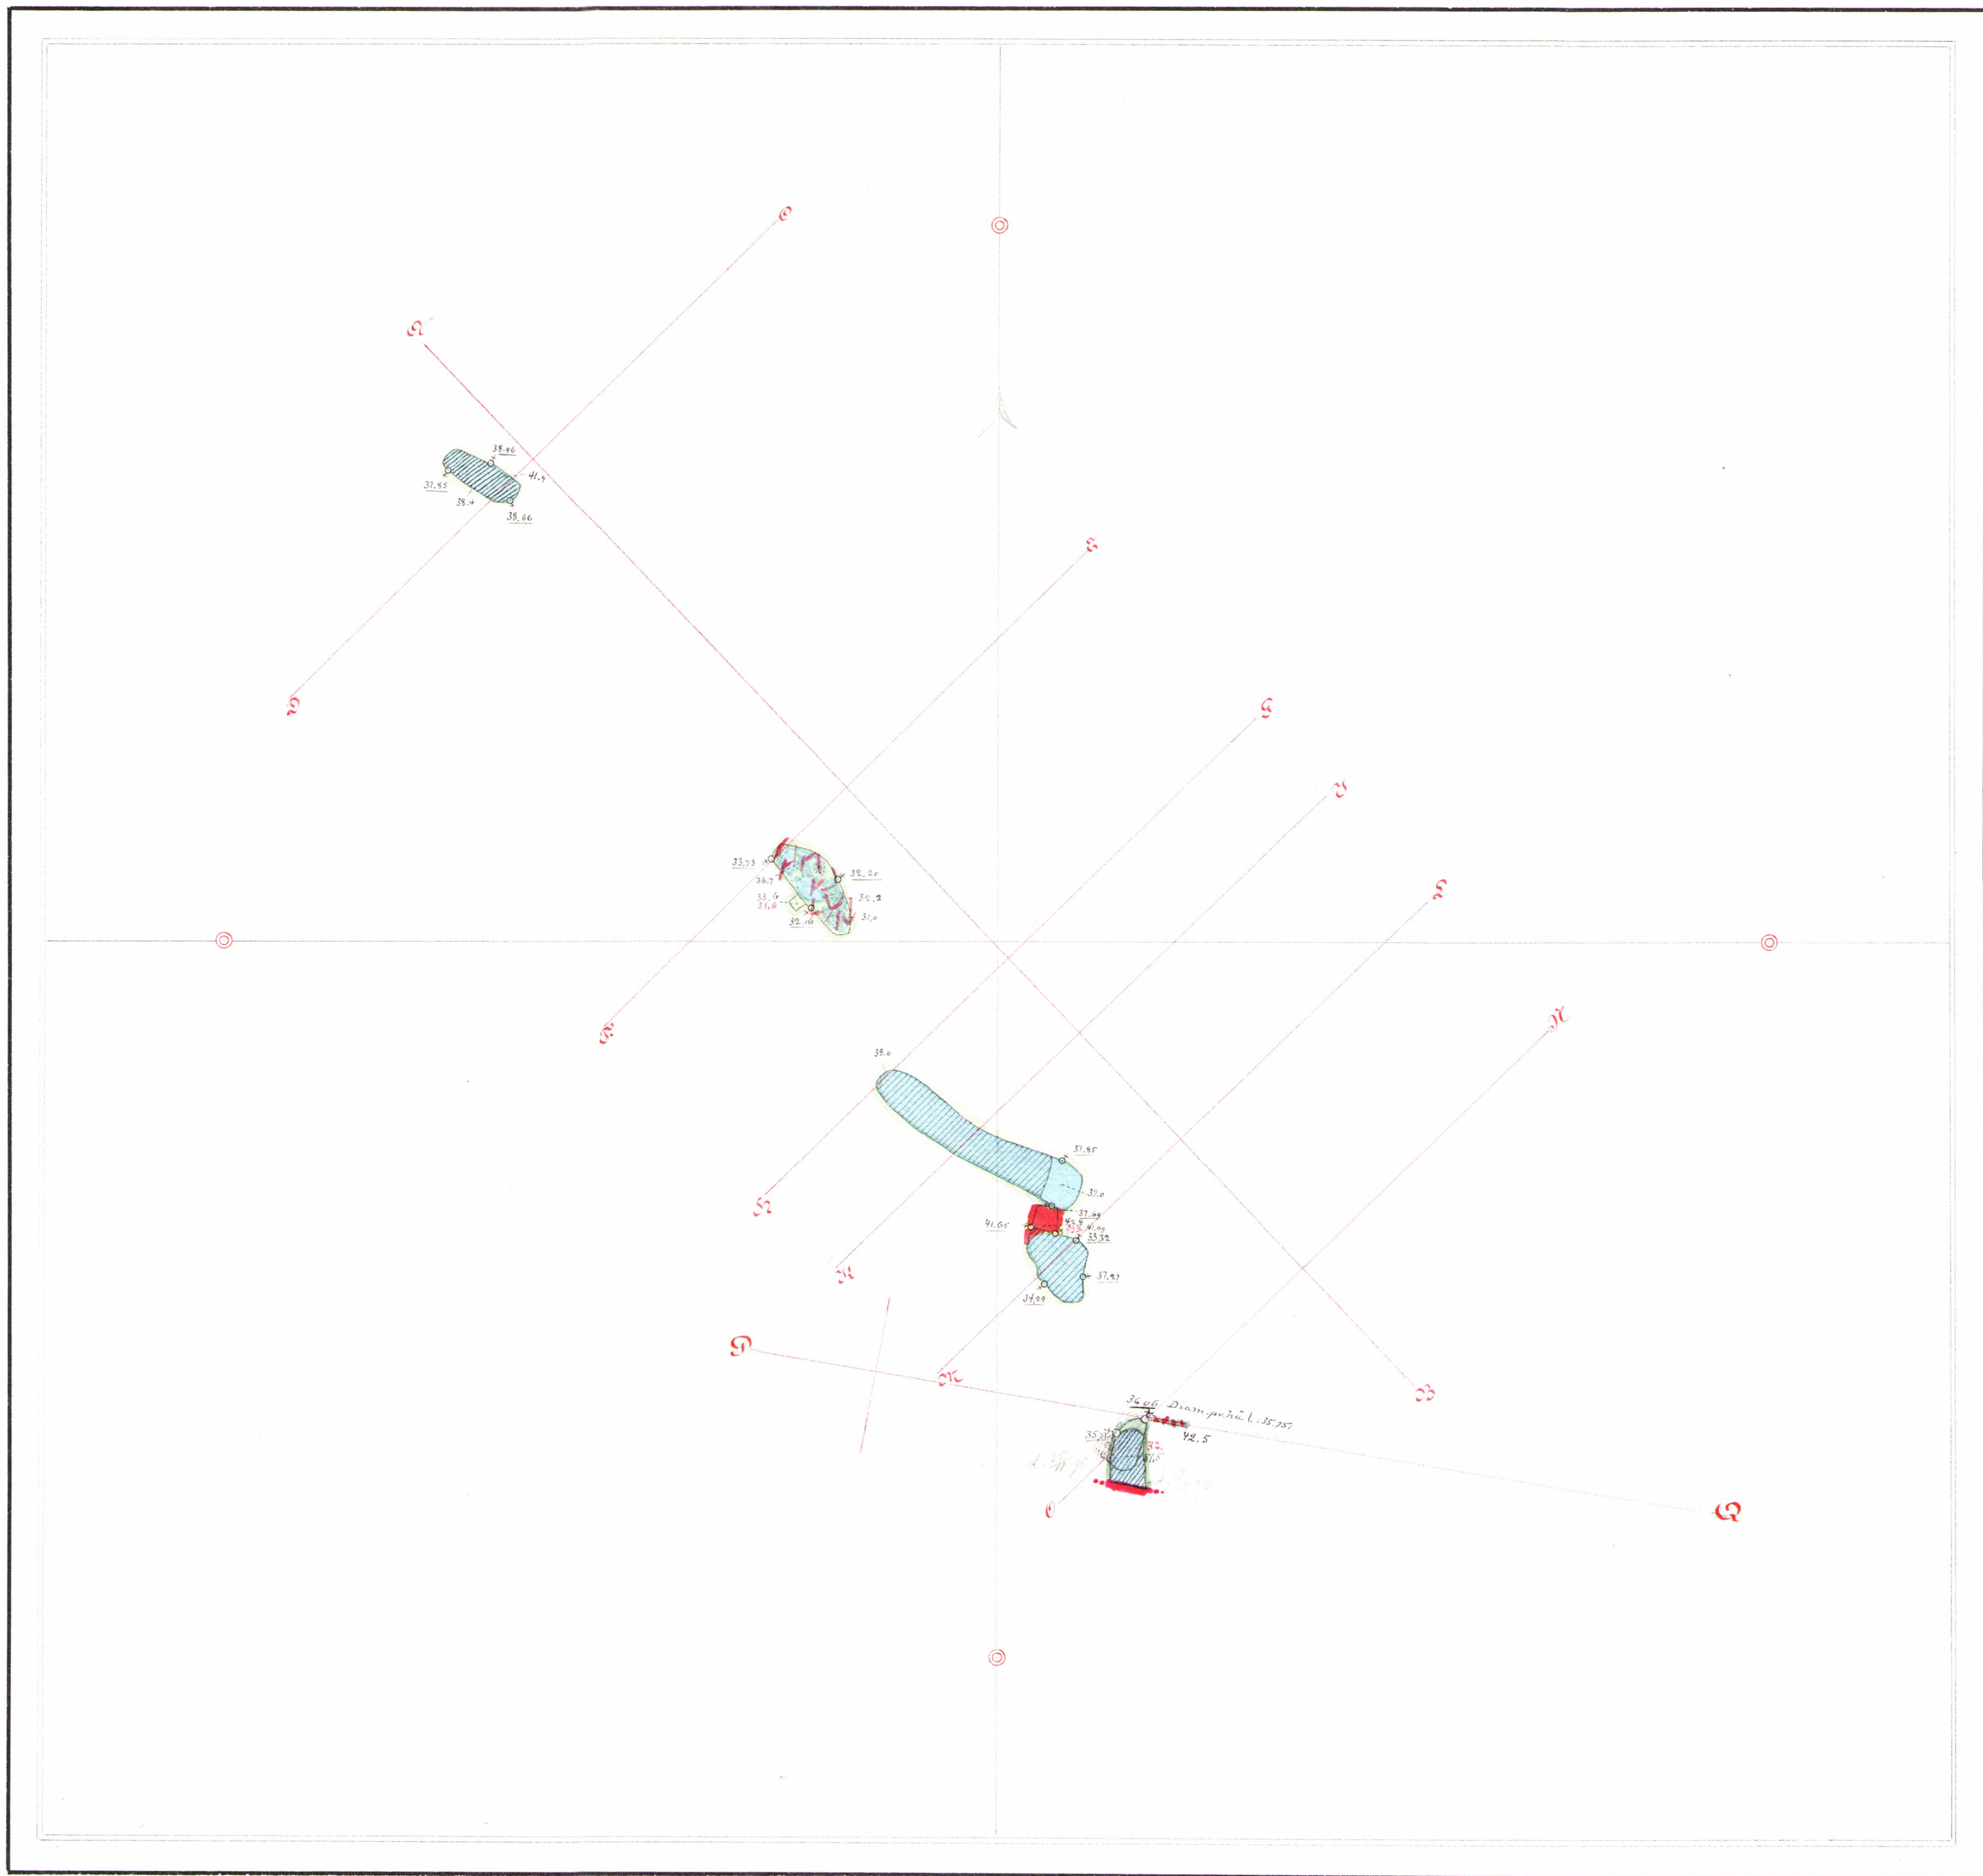

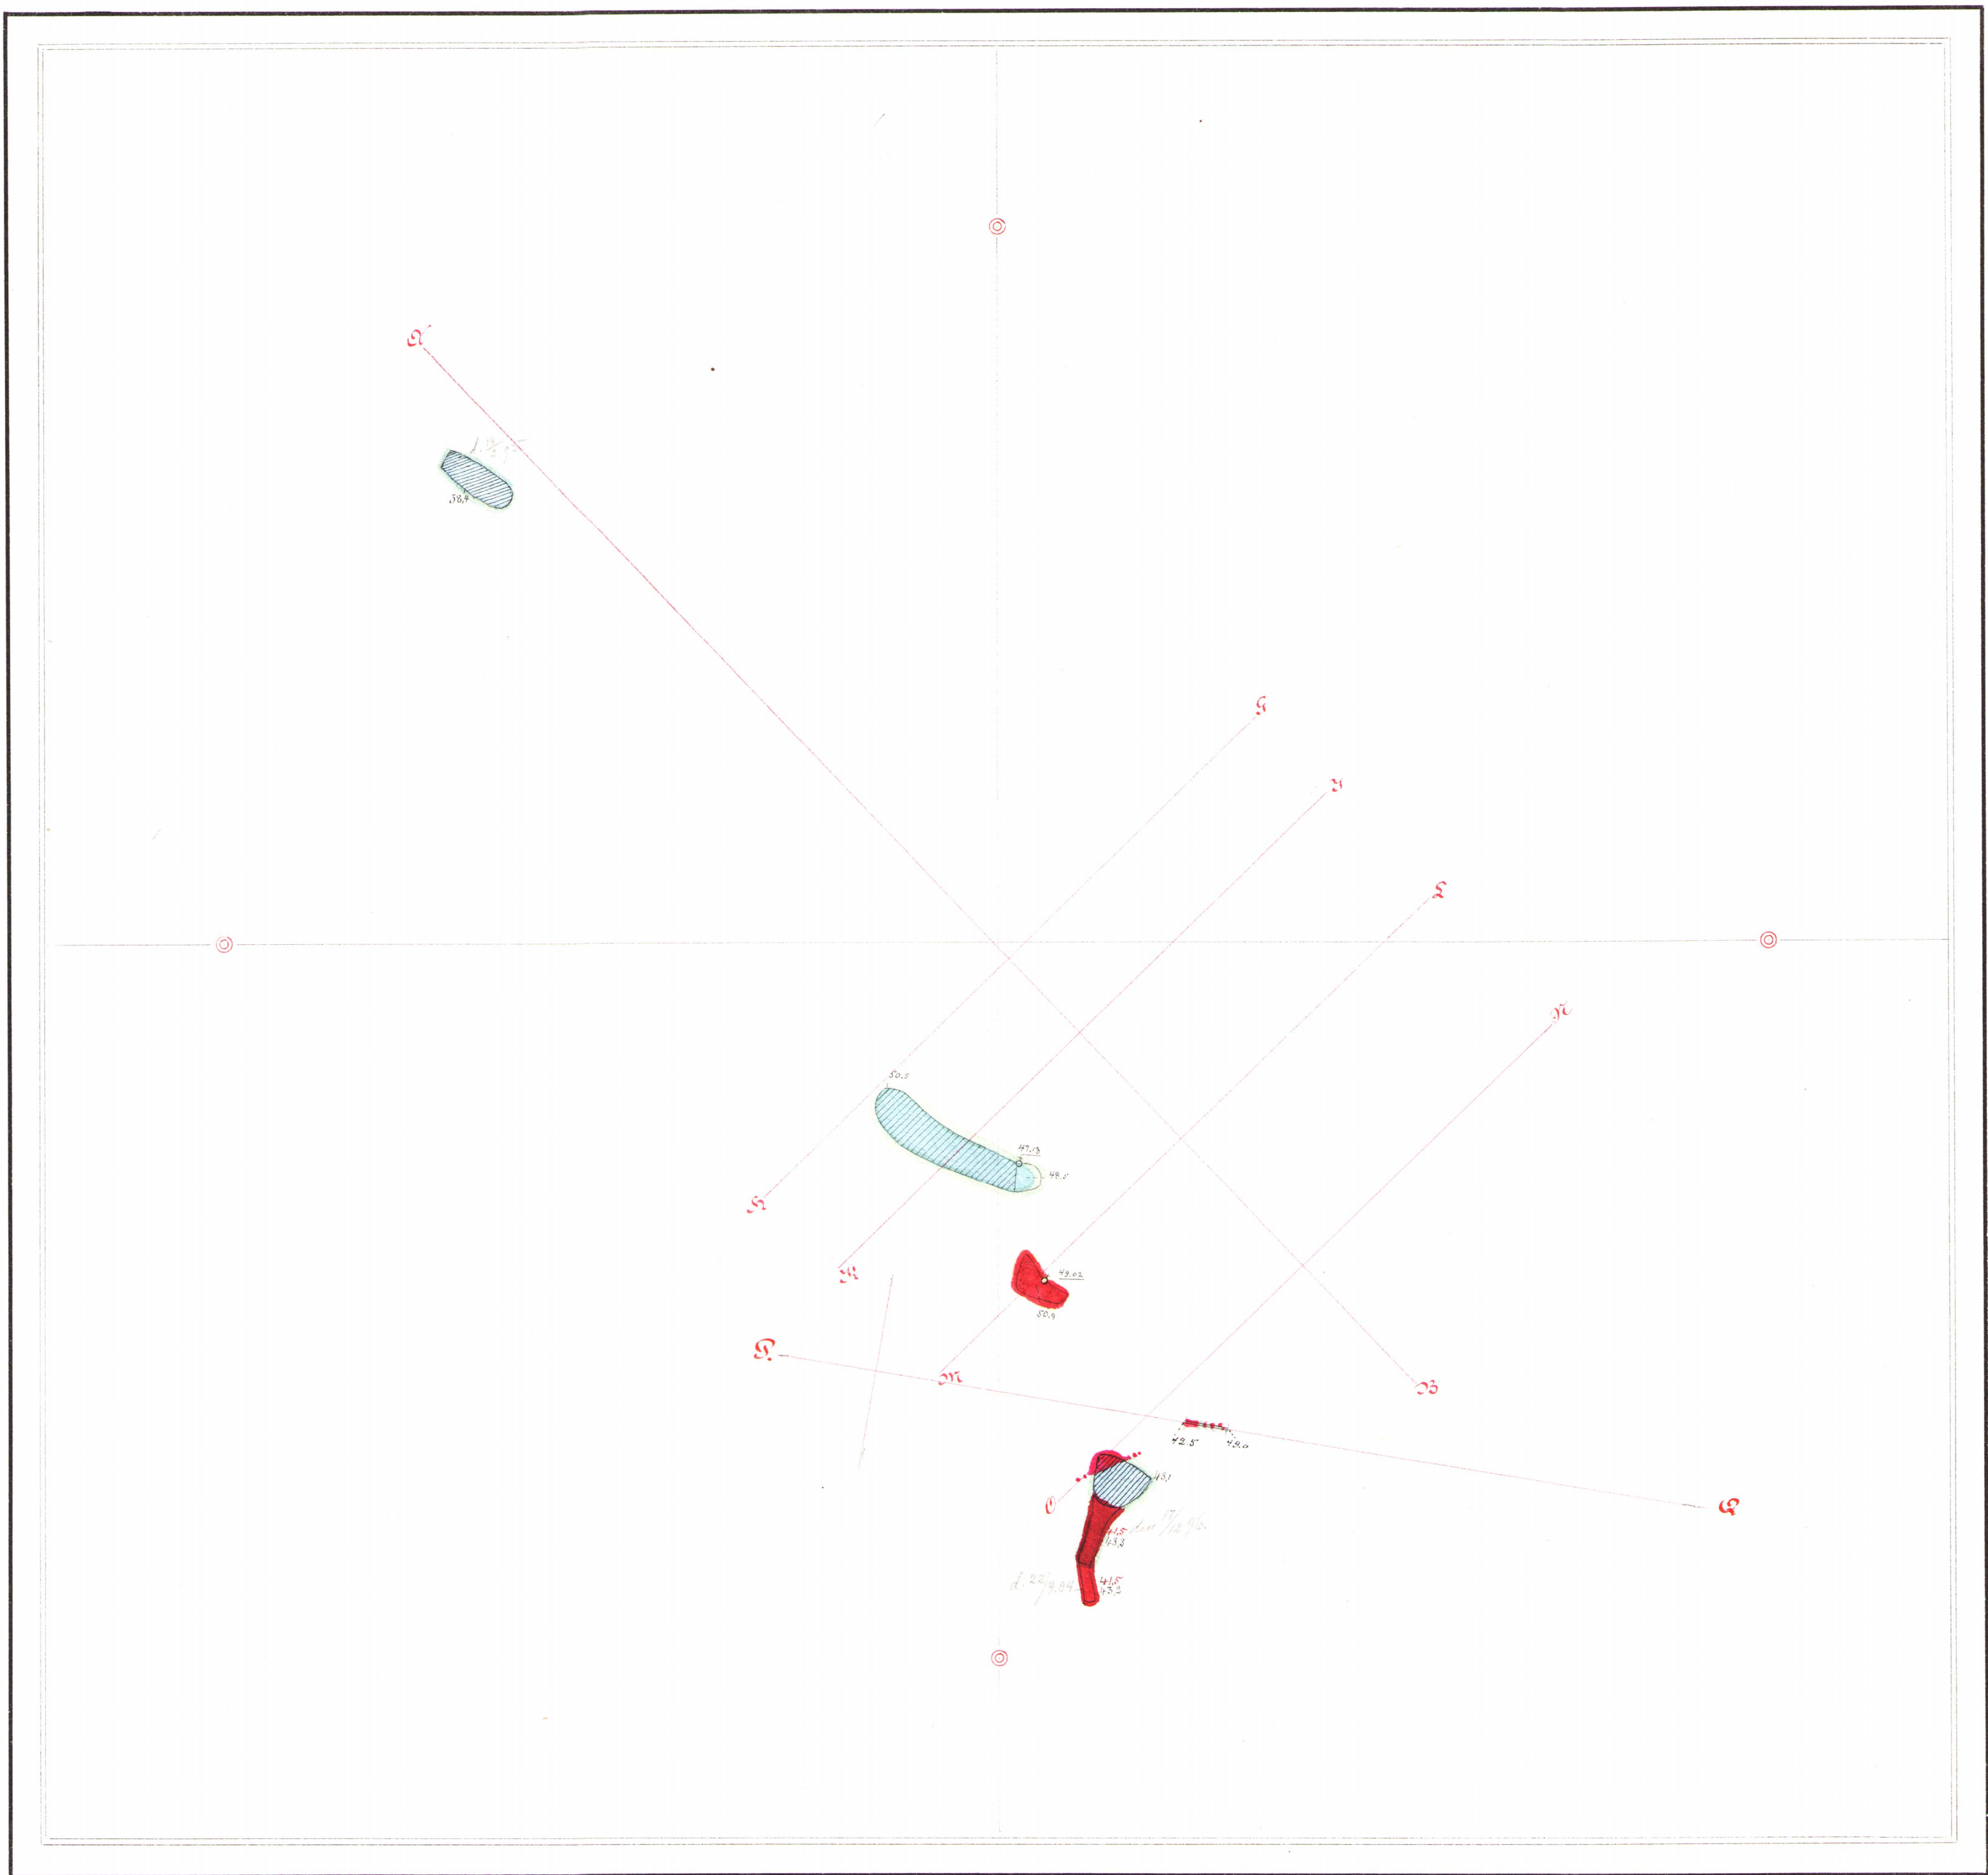





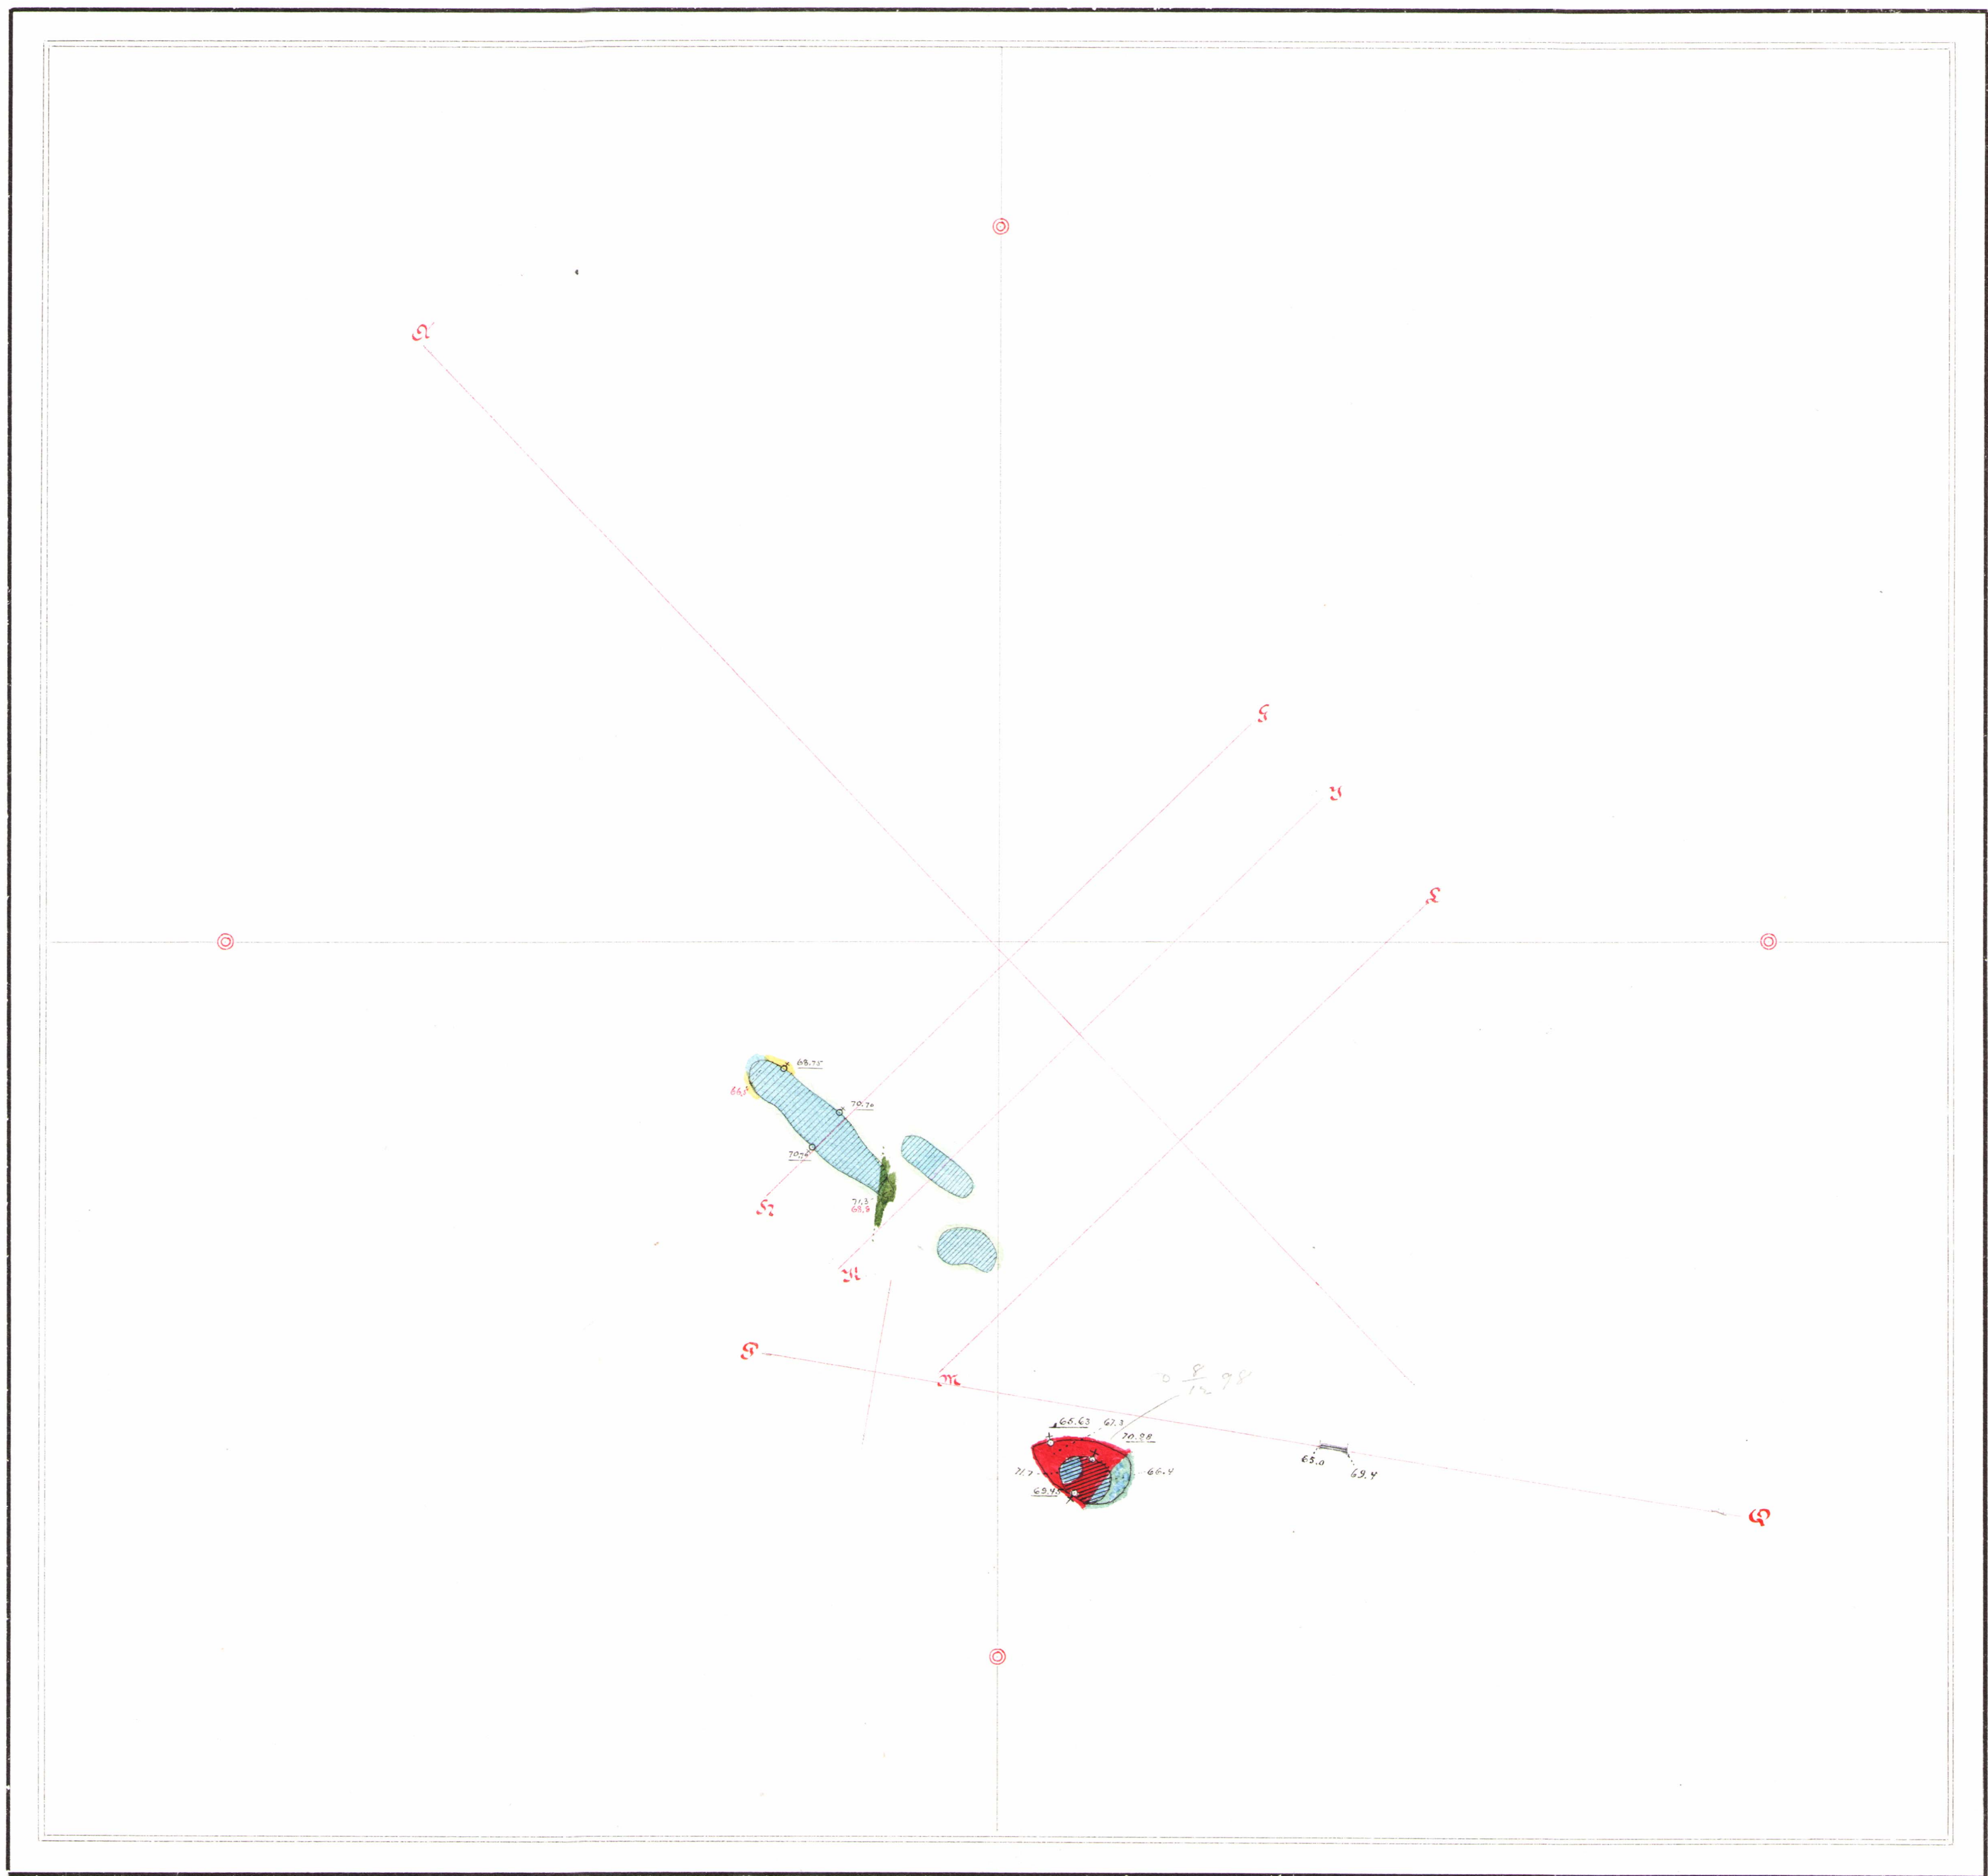

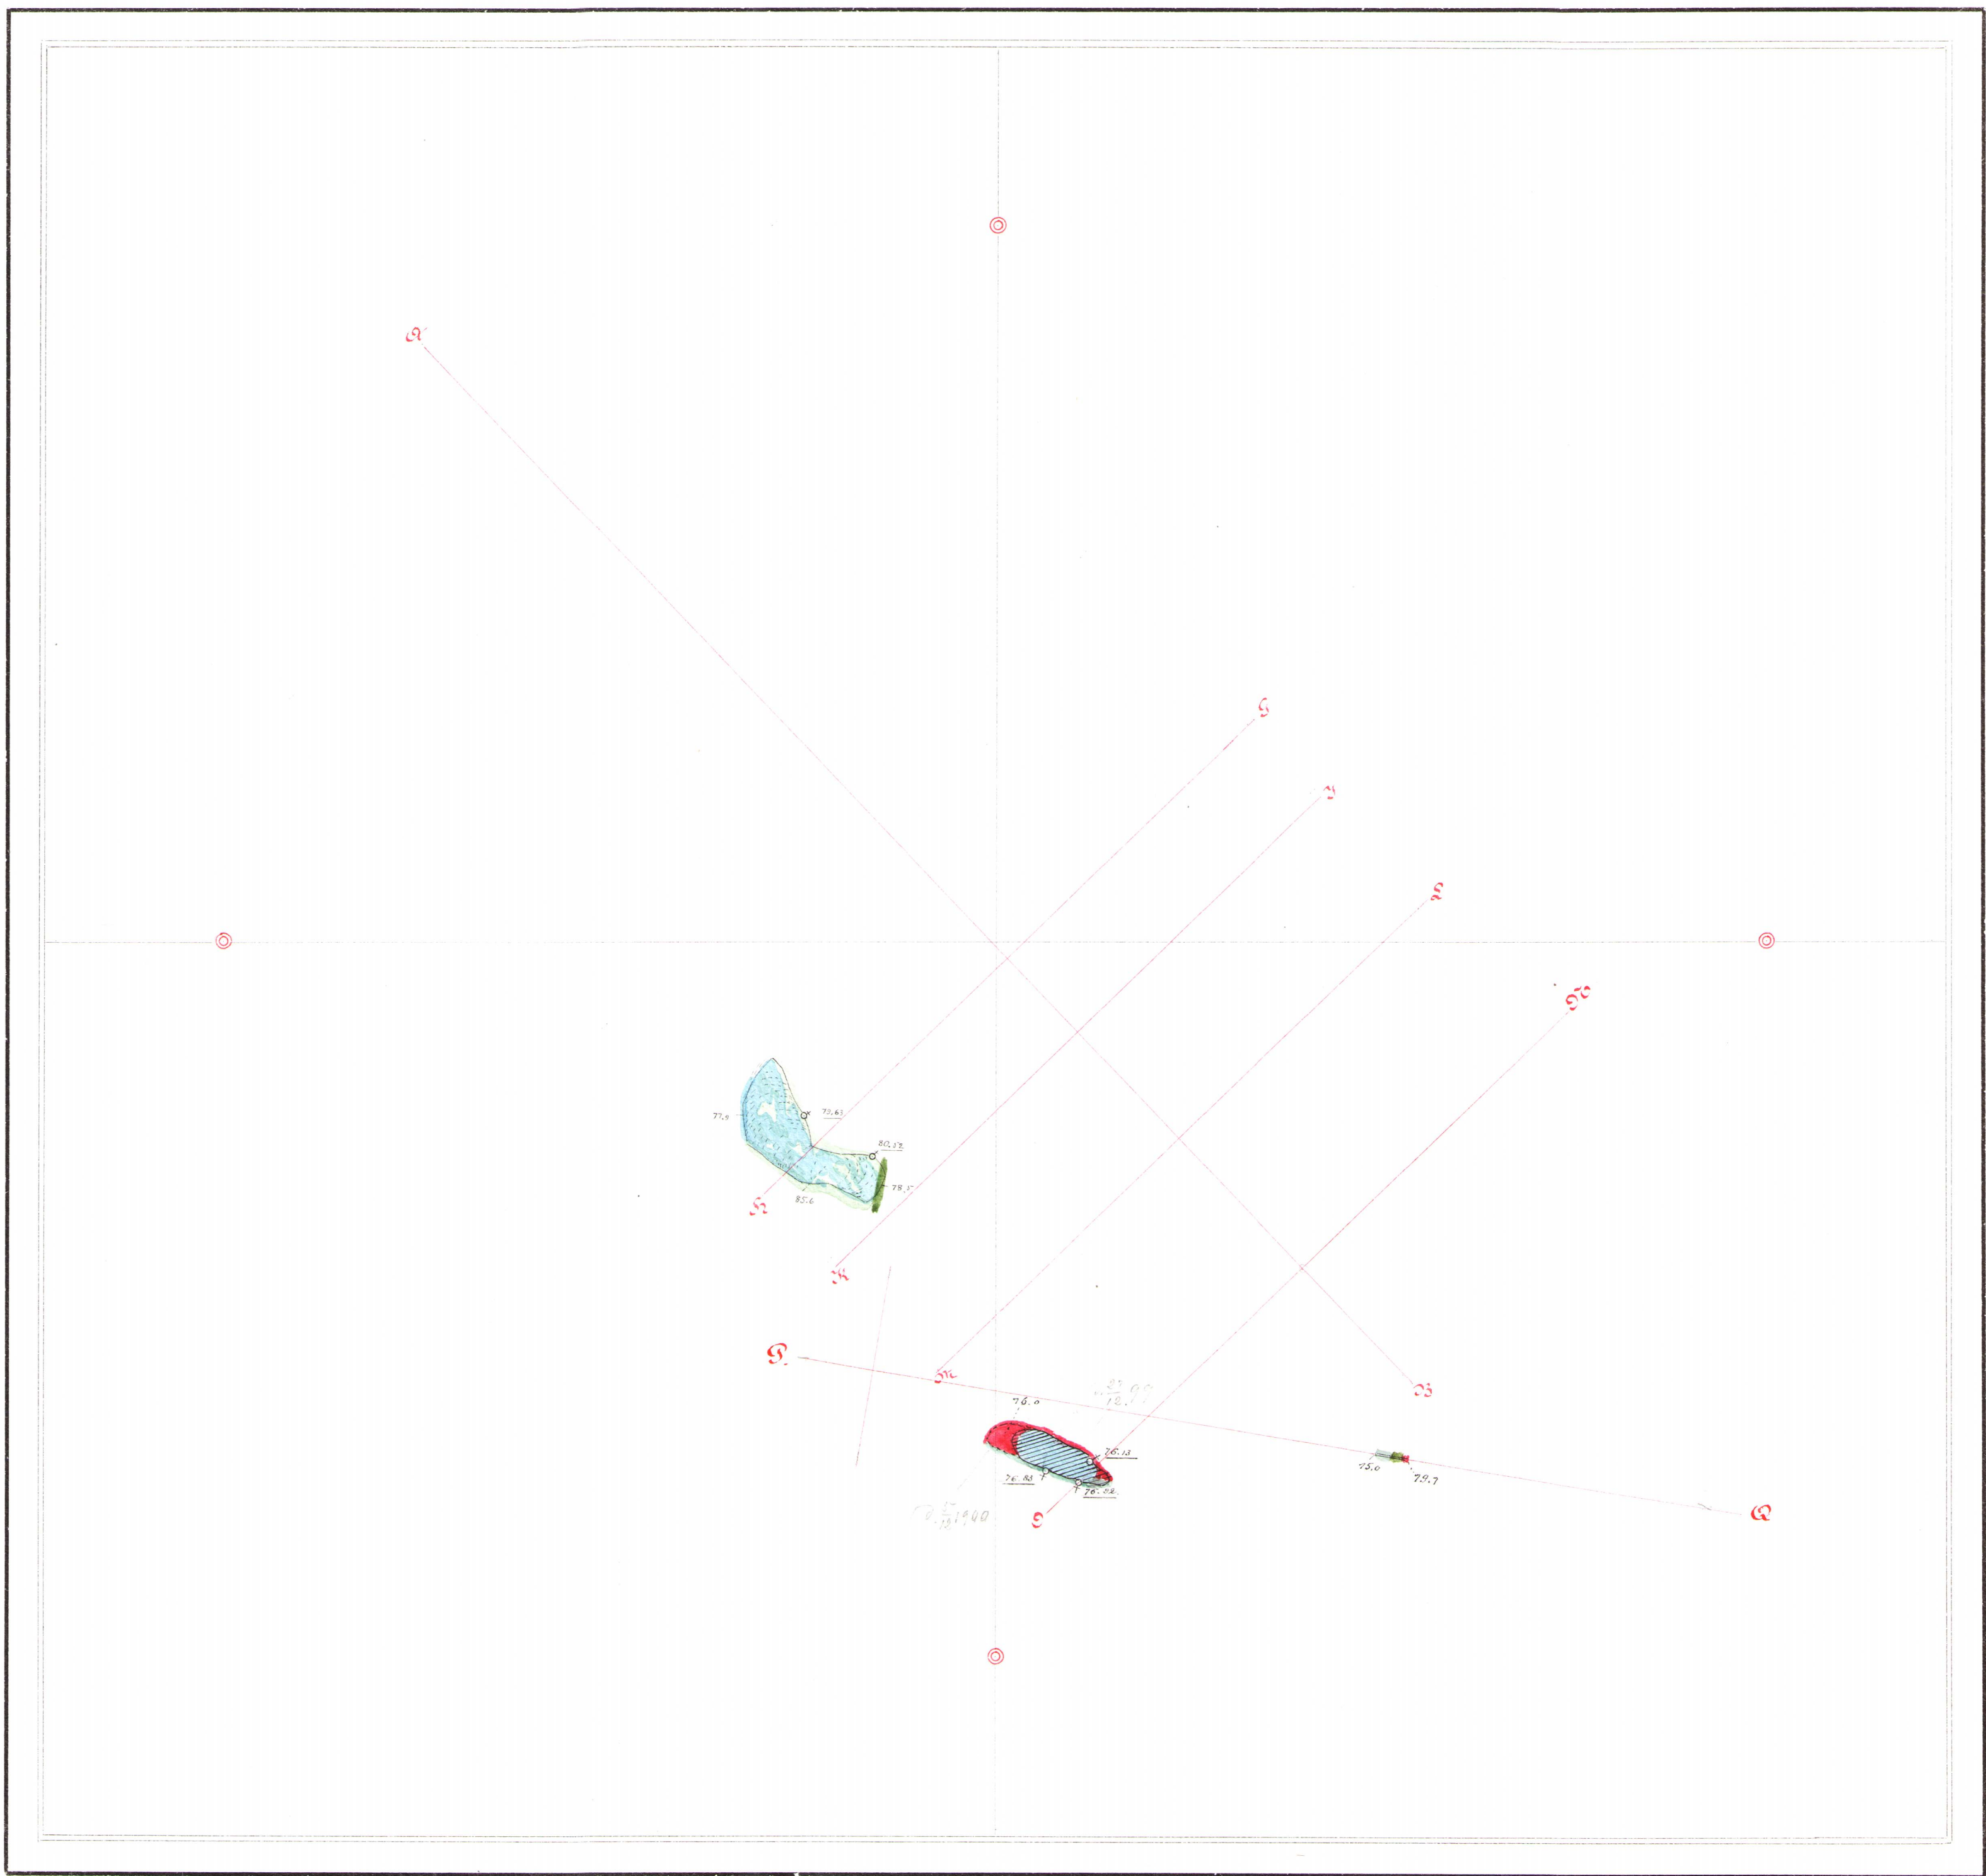



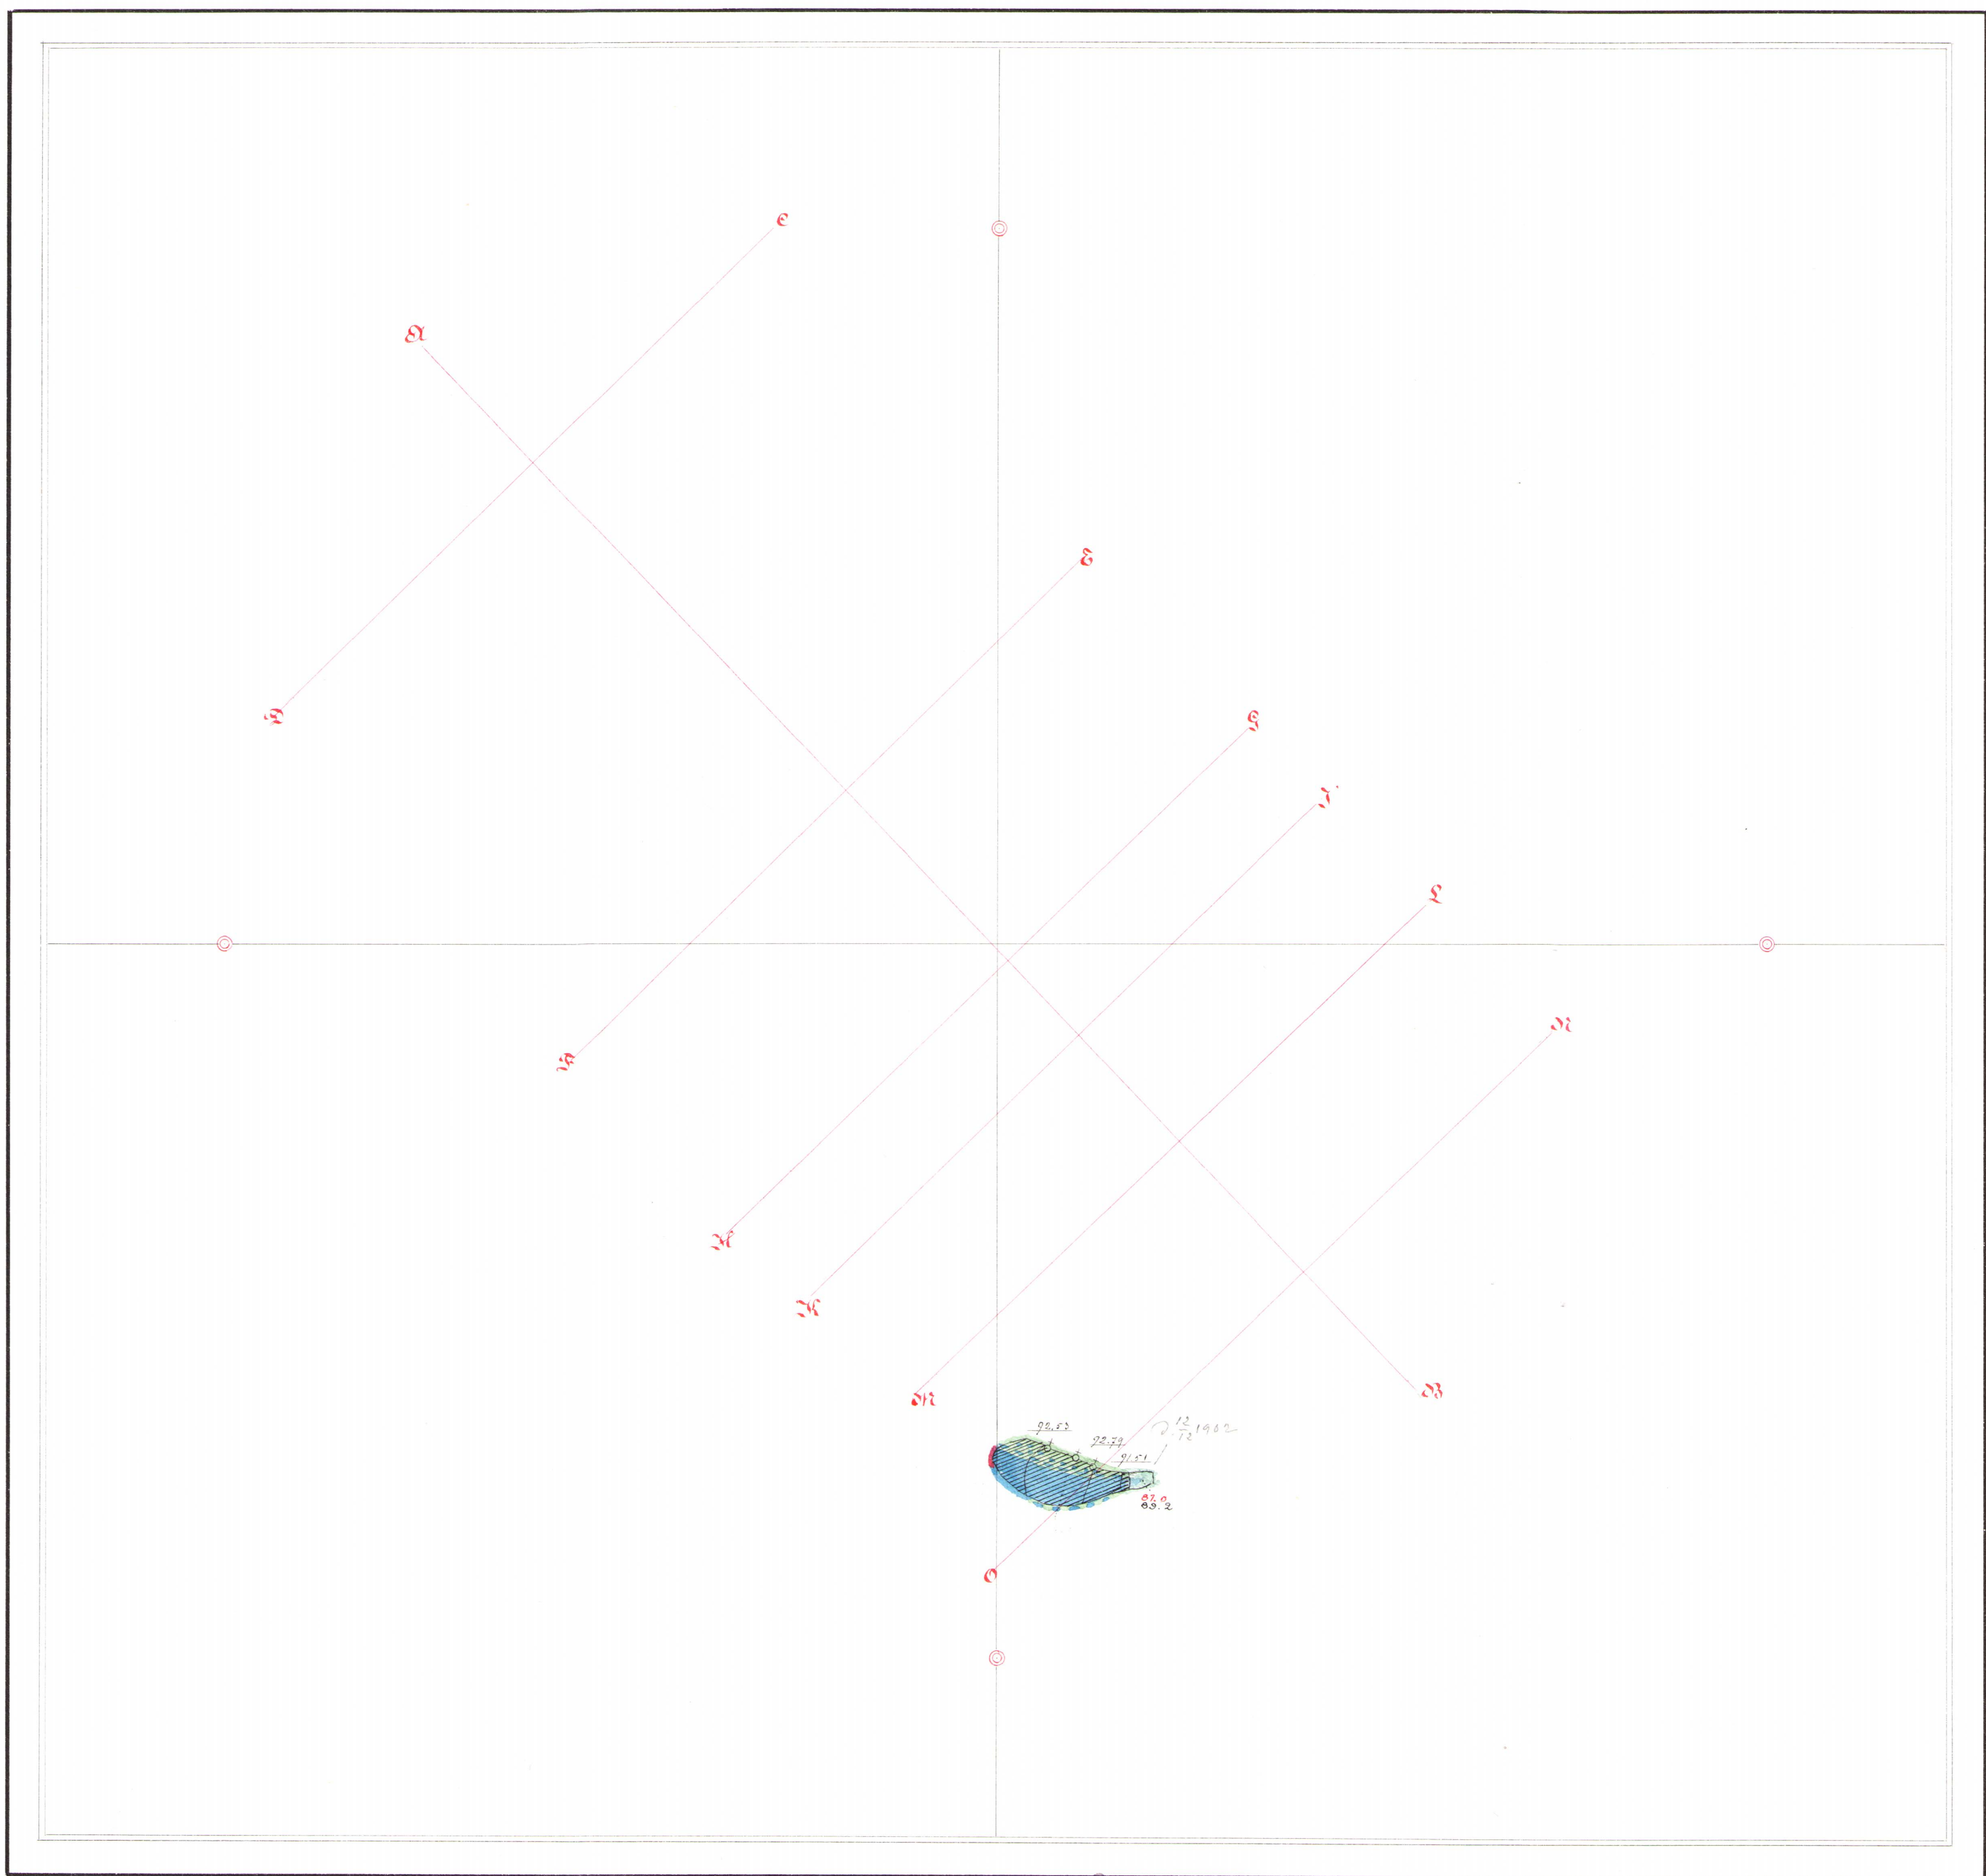

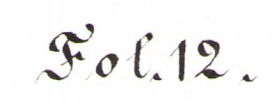

Alga Lincarny
1722
a. 1704.

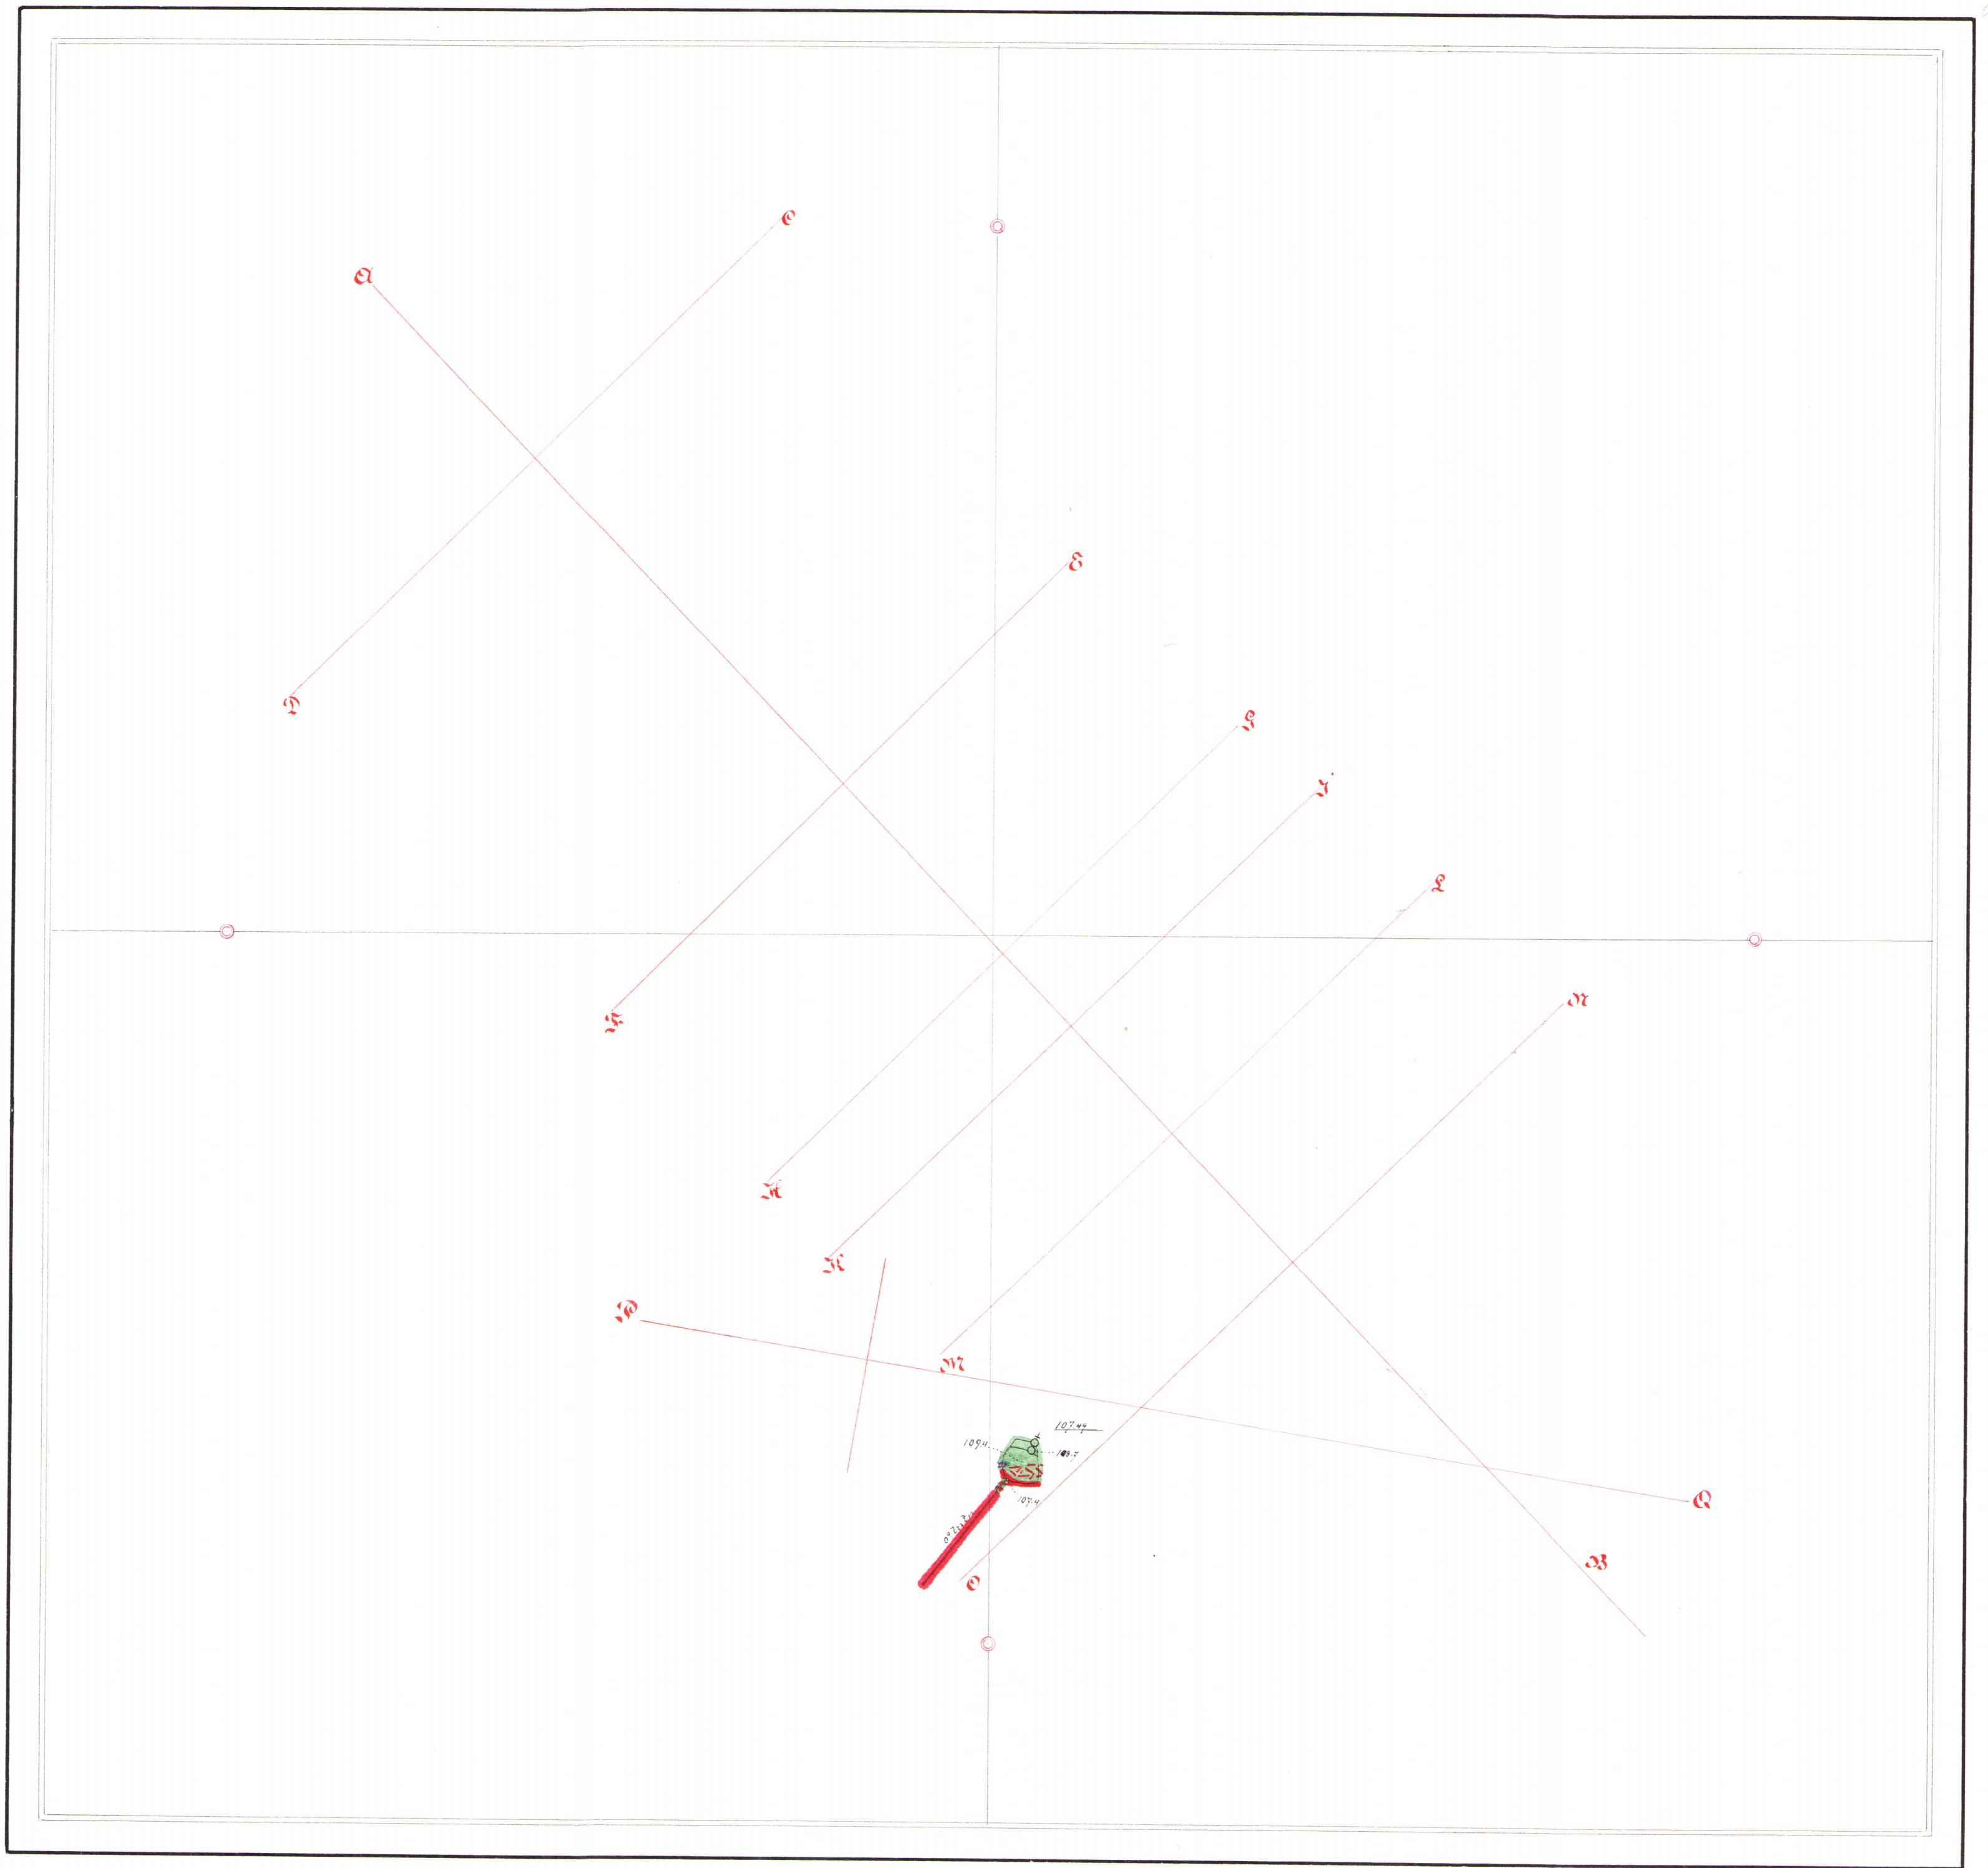

Tvärprofiler

efter *Q-Q*

Q

efter *S-Q*

0 Meter

20

40

60

80

100

0



20

40

60


80

100

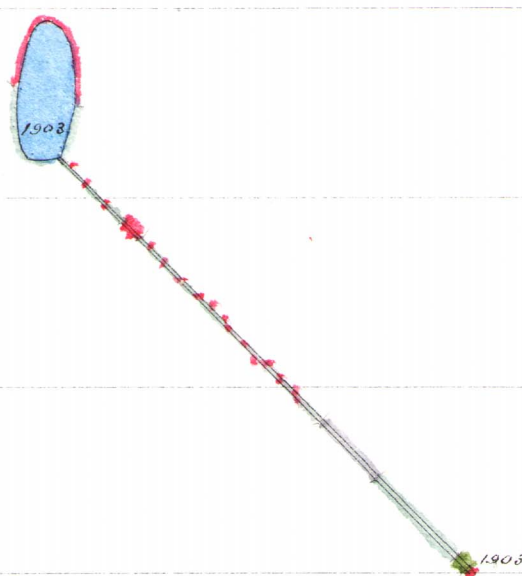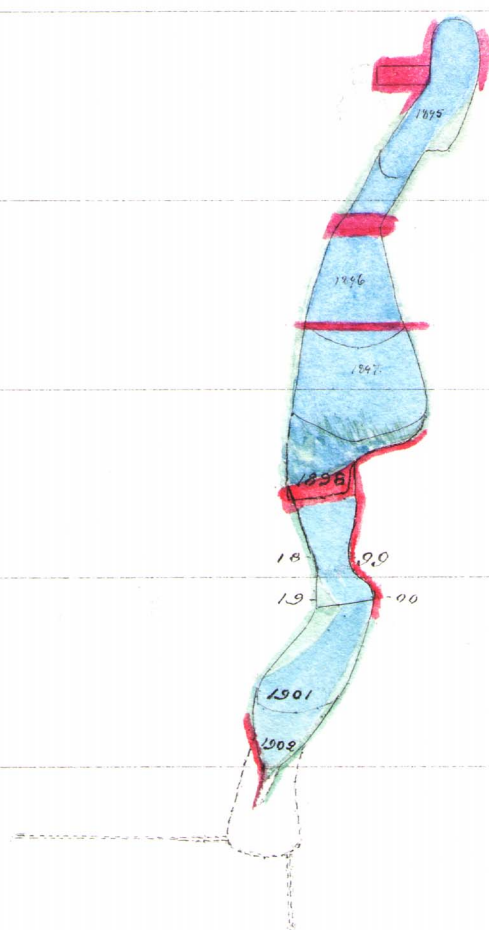

Q

Tvärprofiler

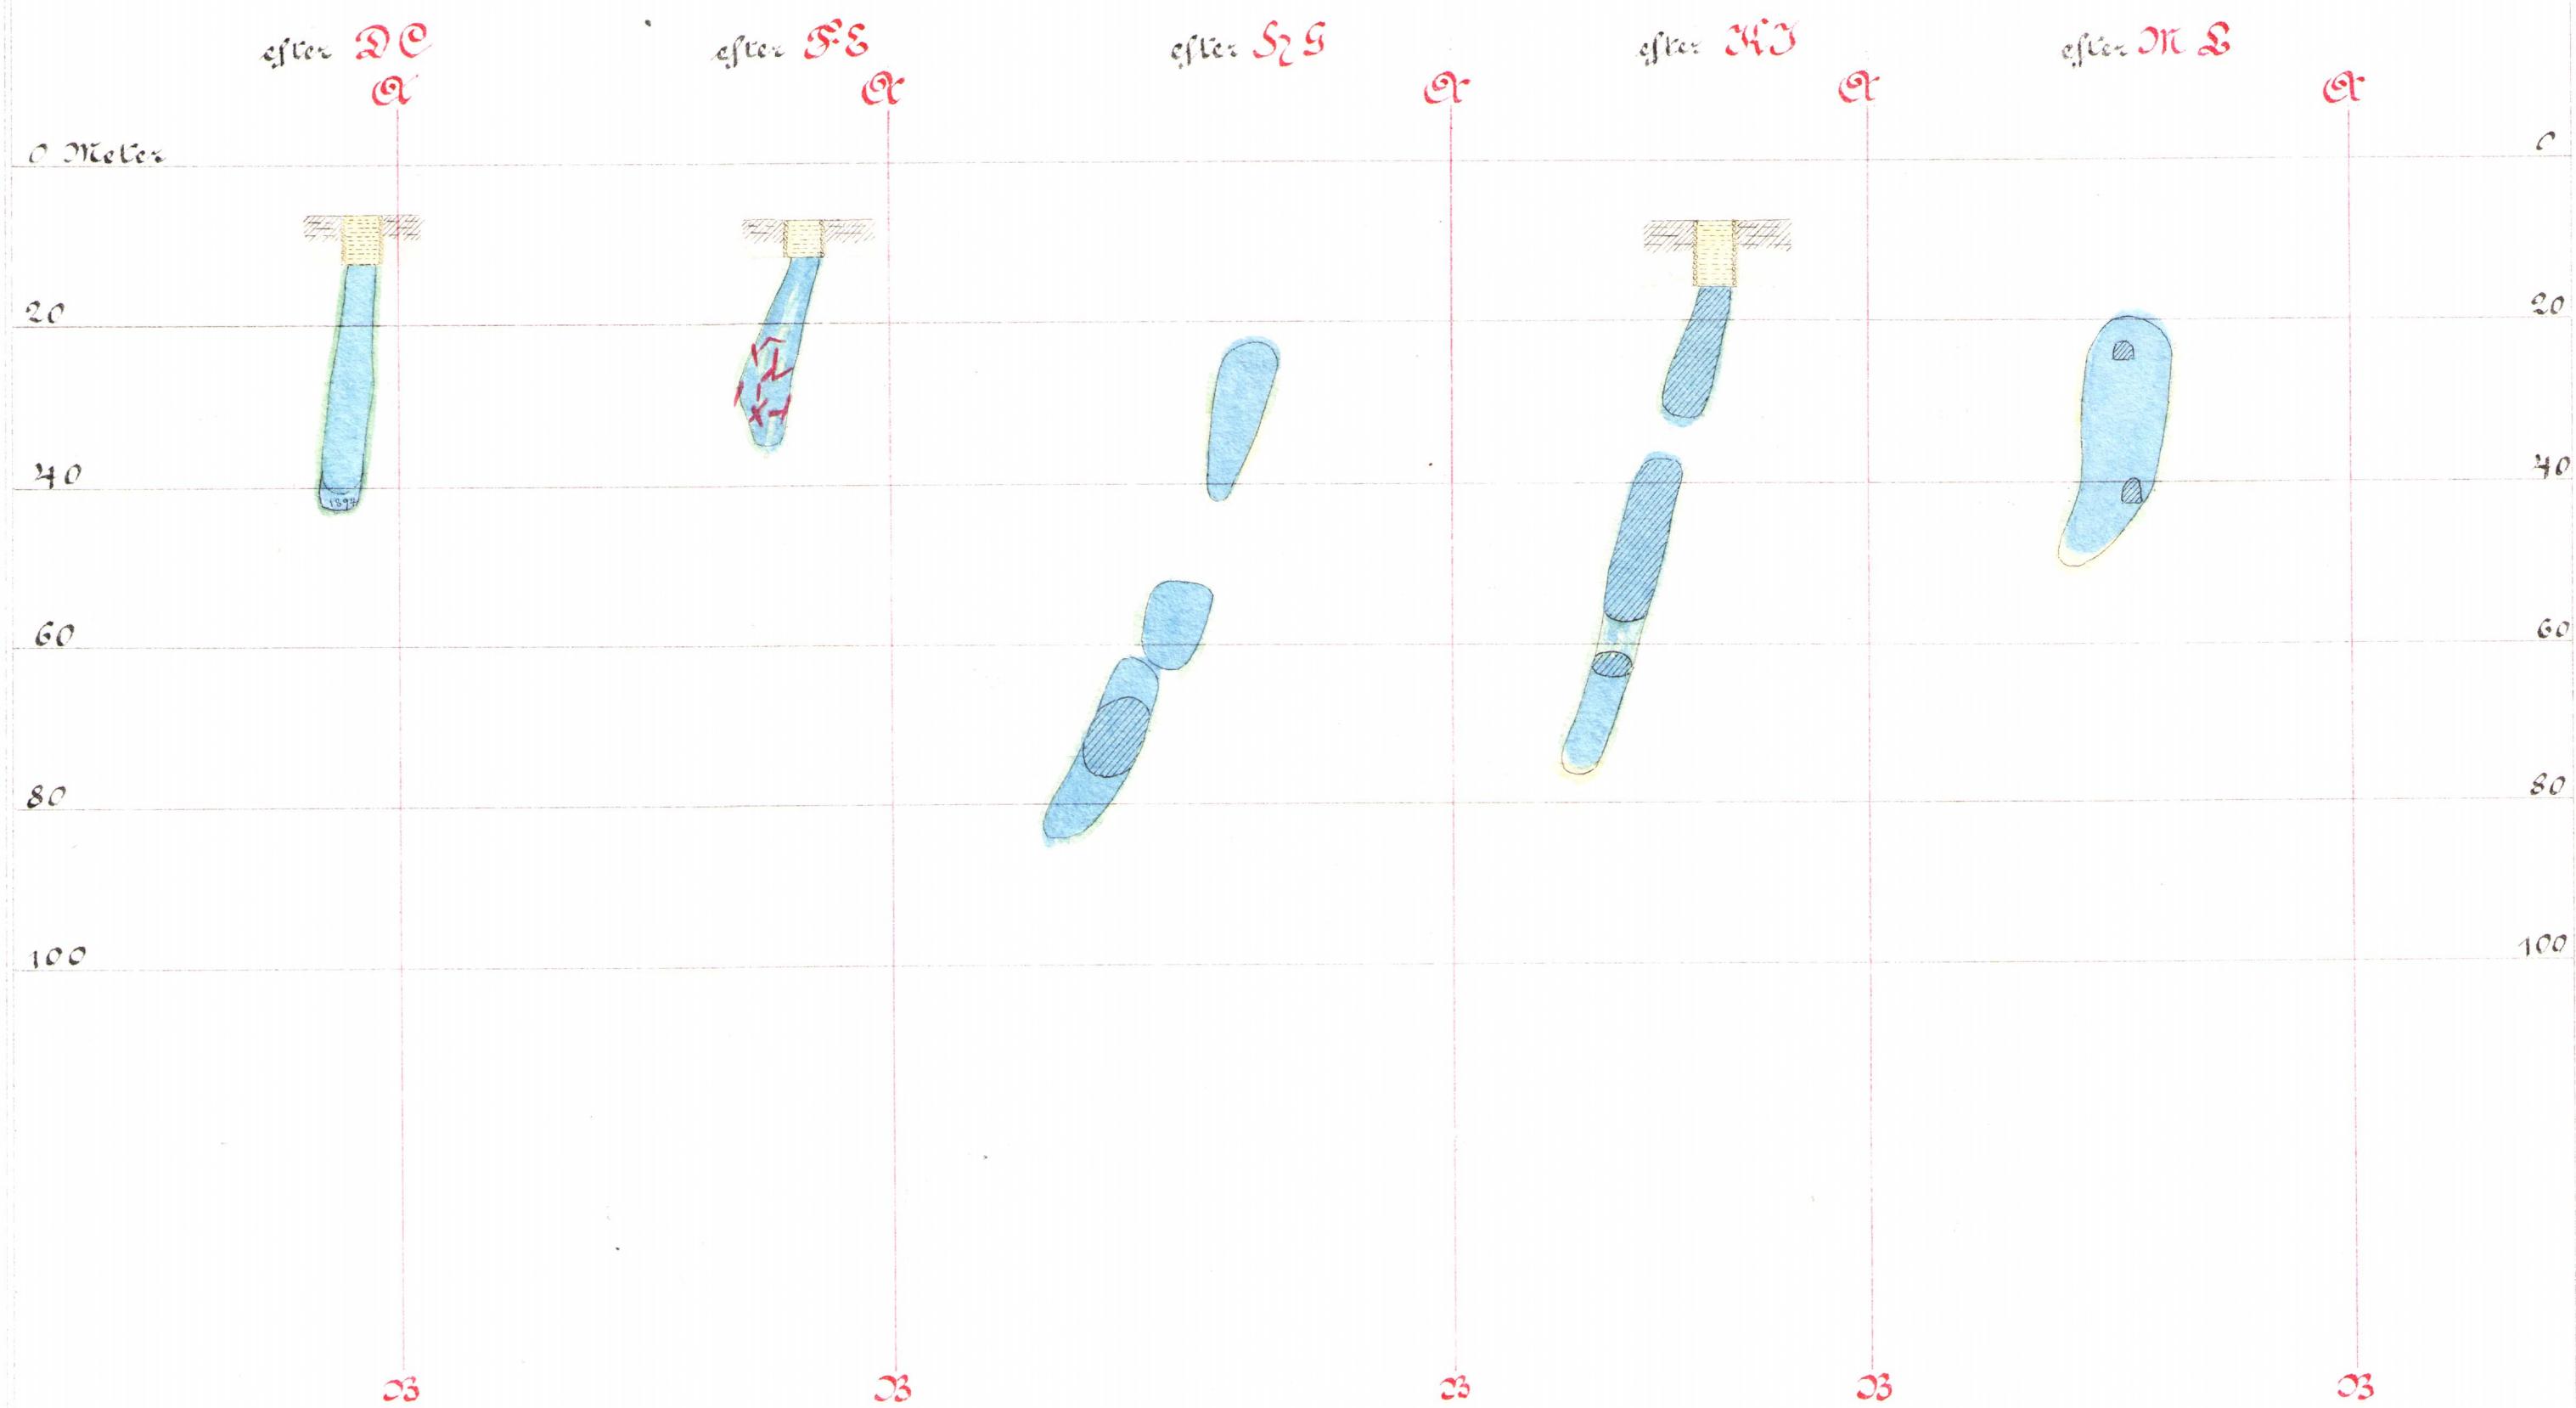

Beskrifning till Latta af Nya Linnéens
Gruftan i Fernbo socken & Närke län.

den 6 Febr. 1894

Nya Limkärrs Grufvan befinna sig på magnetisk
järnmalm är belägen $3\frac{1}{2}$ kilometer i väster från
Perubergs grufvafält.

På Sydöfverheden har man nedgått med fyra
timrade schakter och börjat arbeta 1854 med upp-
tagande af det tredje schaktet i ordningen nordväst
från räknade.

Här har även den mesta malmen brutits och
brytningen fortgått oafbrutet till 1874, hvarefter grufvan
stade vattenfylld till 1878, då arbetet åter upptogs.

År 1874 nedgick med det timrade schaktet längre
i sydost och arbetades der en följd af år framåt.

Det andra schaktet i ordningen nordväst från
räknade neddrogs 1892. Sydöfverheden var dock här
före samlad och genomsat af en mängd granit
gångar.

År 1893 upptogs det längre i nordväst belägna
schaktet och är det denna gruva, som nu ensamt
bearbetas inom utnålet.

Malmen är här som på hela fältet rik och
godartad.

På grund af den nya bantans ligger delvis en
äldre banta afstättad 1860 af st. Sjögren.