

Beskrivning.

Järnkroksgruvans utmål är beläget c:a 1 km. SSV Hörkens järnvägsstation i Kvarnbacksfältet, Örebro län. Utmålet äges av AB Stjernfors-Ställdalen, Ställdalen.

Fyndigheten utgöres av scheelitförande granatskarn, ofta kalkig och genomsett av grönstensgångar. Granatskarnkroppen är sönderstyckad av omgivande leptit och endast en liten del av blottad granatskarn är scheelitförande. Små mängder molybdenglans har även påträffats, särskilt i schaktets övre delar.

Ingen brytning har pågått, endast undersökningsarbeten. Gruvan är nu vattenfylld.

Innehållsförteckning

|                                      |                |
|--------------------------------------|----------------|
| Titelblad och beteckningsblad        | A <sub>1</sub> |
| Dagblad                              | B <sub>1</sub> |
| Geologiskt dagblad                   | B <sub>2</sub> |
| Horizontalskärning på c:a 37 m:s avv | C <sub>1</sub> |
| Vertikalprojektion och -skärning     | D <sub>1</sub> |
| Märkpunktsblad                       | E <sub>1</sub> |

KARTA  
över

JÄRNKROKSGRUVAN,


belägen i Ljusnarsbergs socken, Örebro län,

upprättad på grund av egna mätningar, avslutade den 16 oktober 1945.

R. J. R.

Kgl. Kom. Kollres. den 1 mars 1941.

Skala 1:800.

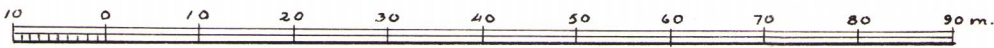



Beteckningar


|  |                                          |  |                        |
|--|------------------------------------------|--|------------------------|
|  | Varp<br>Neutral Tint                     |  | Utfraktsbana på bockar |
|  | Gärdesgård                               |  | Ägogräns               |
|  | Åker<br>Gamboge                          |  | Utmålsgräns med röse   |
|  | Barrskog och Lövskog<br>Green Ink        |  | Mätpunkt med linje     |
|  | Väg<br>Yellow Ochre                      |  | Märkpunkt              |
|  | Byggnad<br>Crimson Lake + Black Ink      |  |                        |
|  | Elledning<br>Green Ink + Red Ink, Carmin |  |                        |

Geologiska beteckningar

|  |                                              |
|--|----------------------------------------------|
|  | Leptit<br>Chrome Yellow                      |
|  | Kalk<br>Neutral Tint                         |
|  | Grönsten<br>Sap Green                        |
|  | Granatskarn<br>Hookers Green II + Light Red  |
|  | Volframmalmskarn<br>Hookers Green II + Sepia |
|  |                                              |

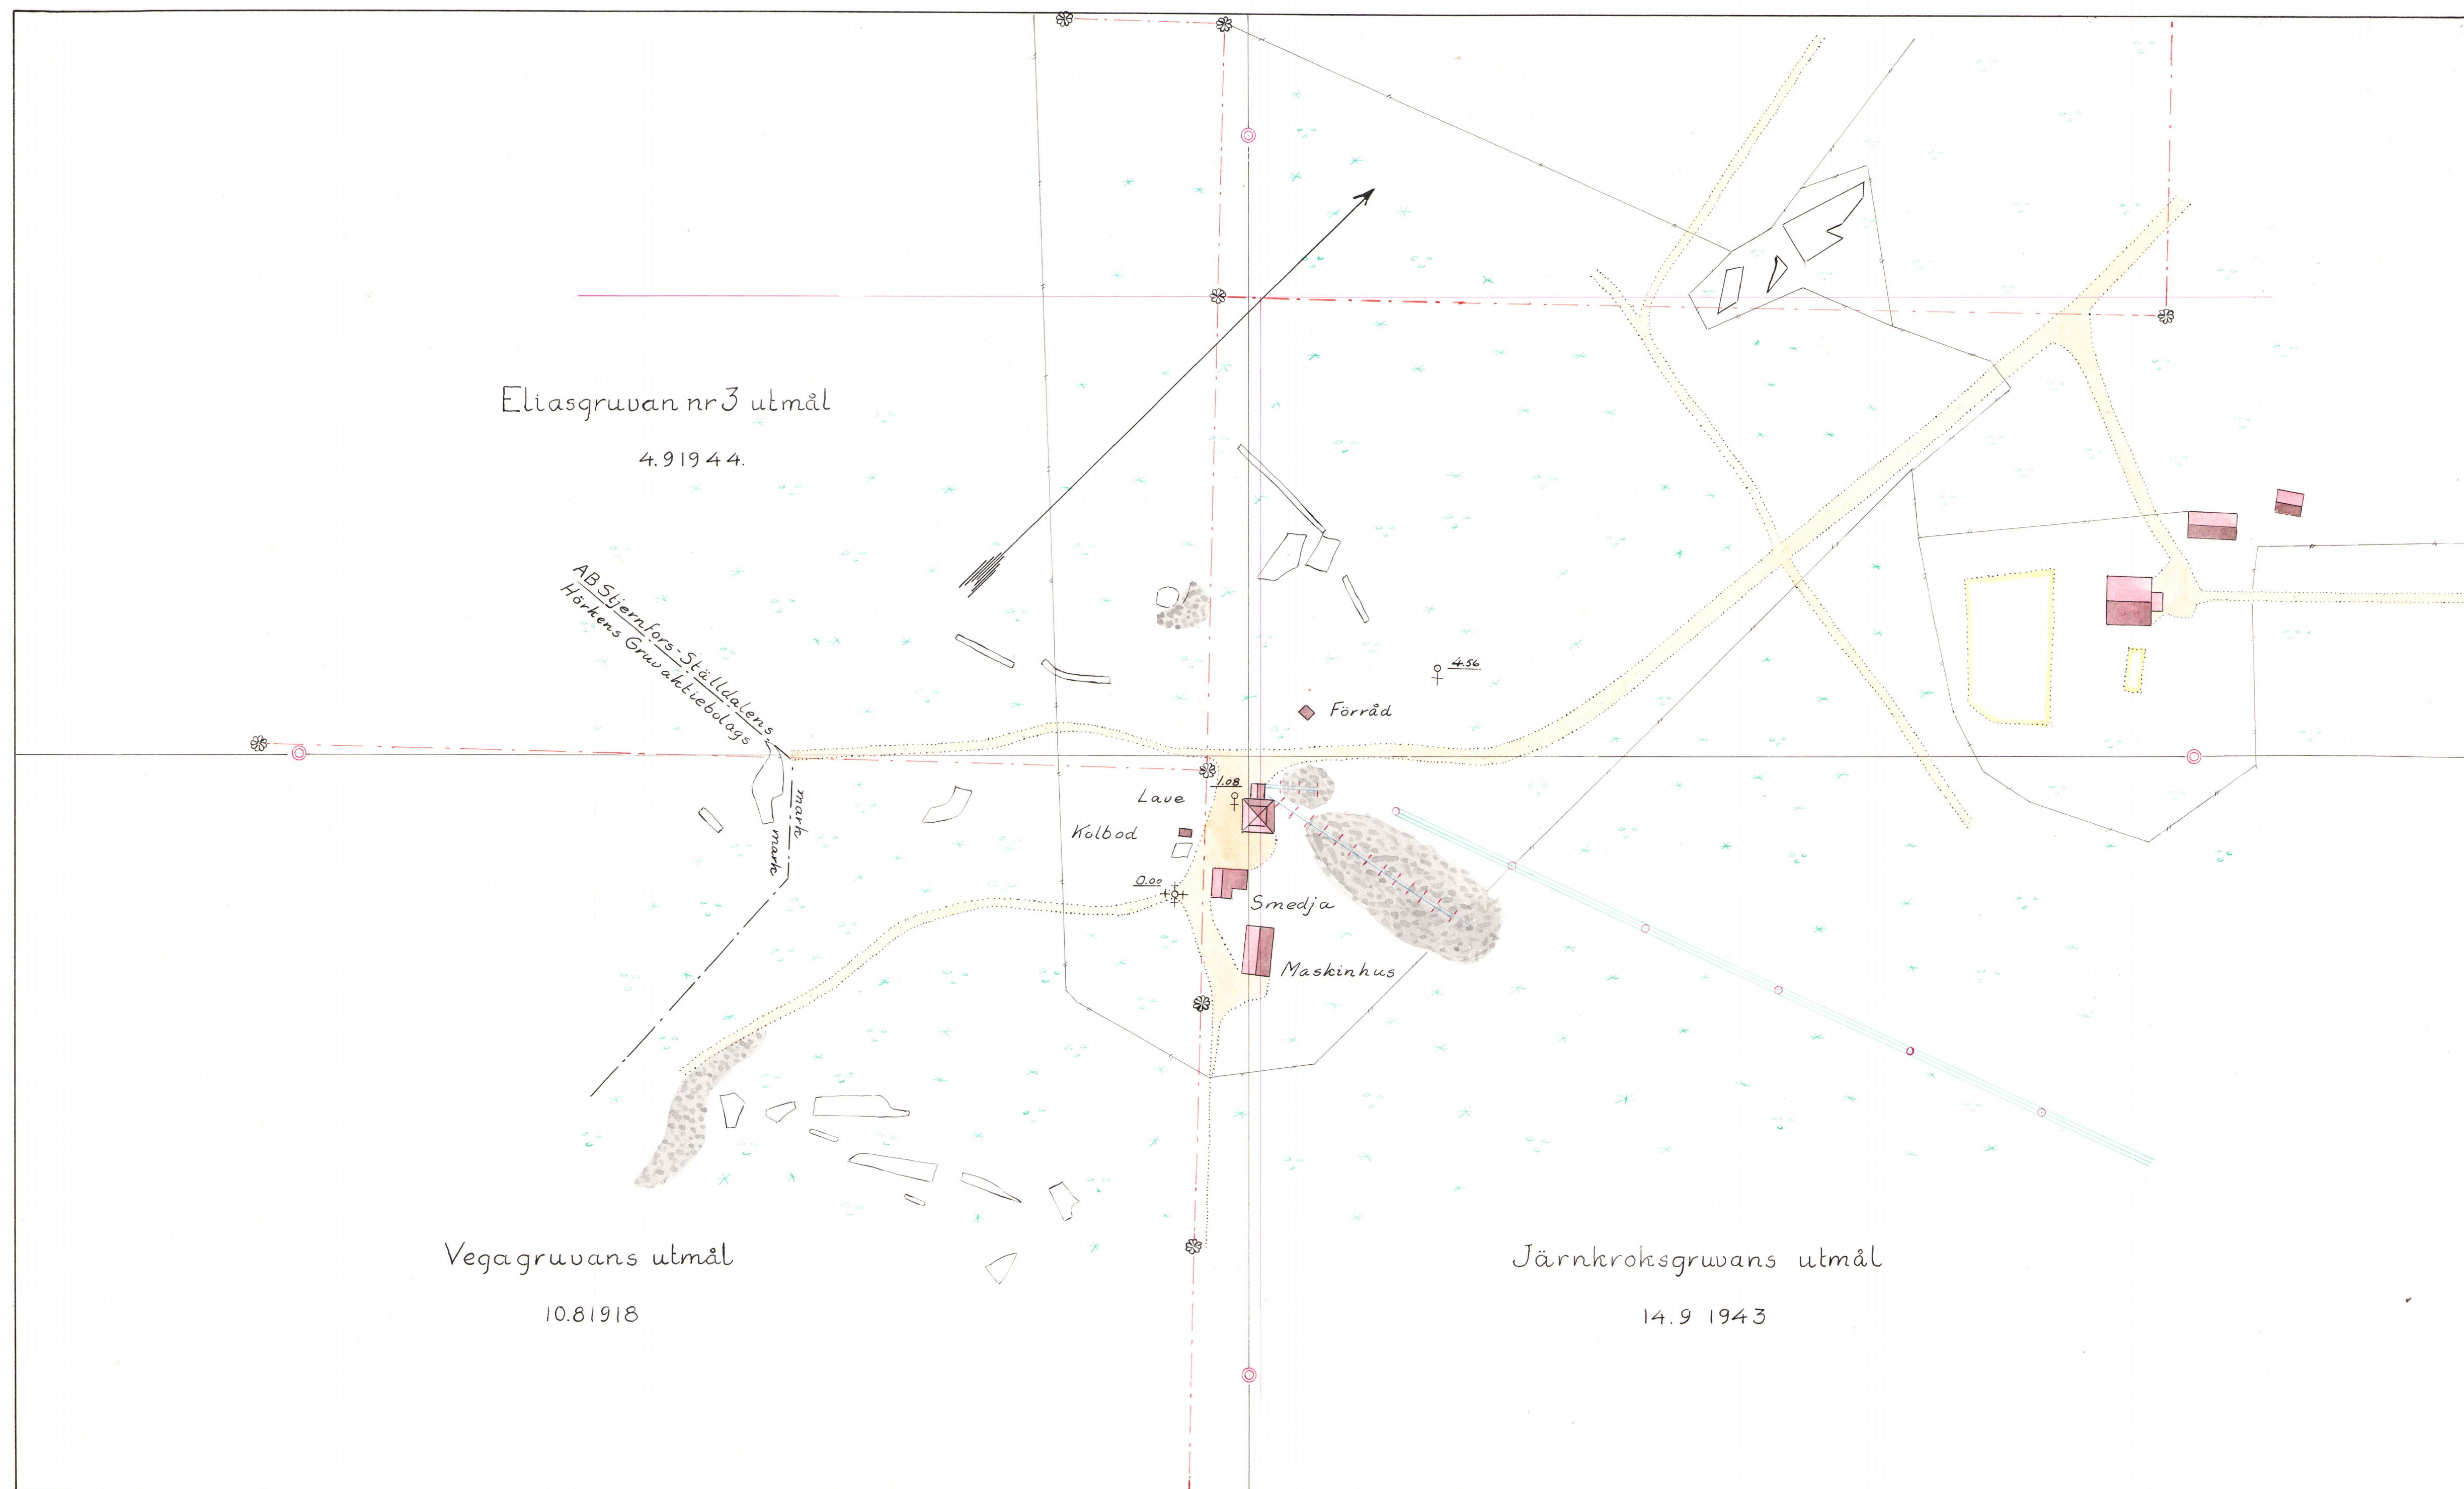


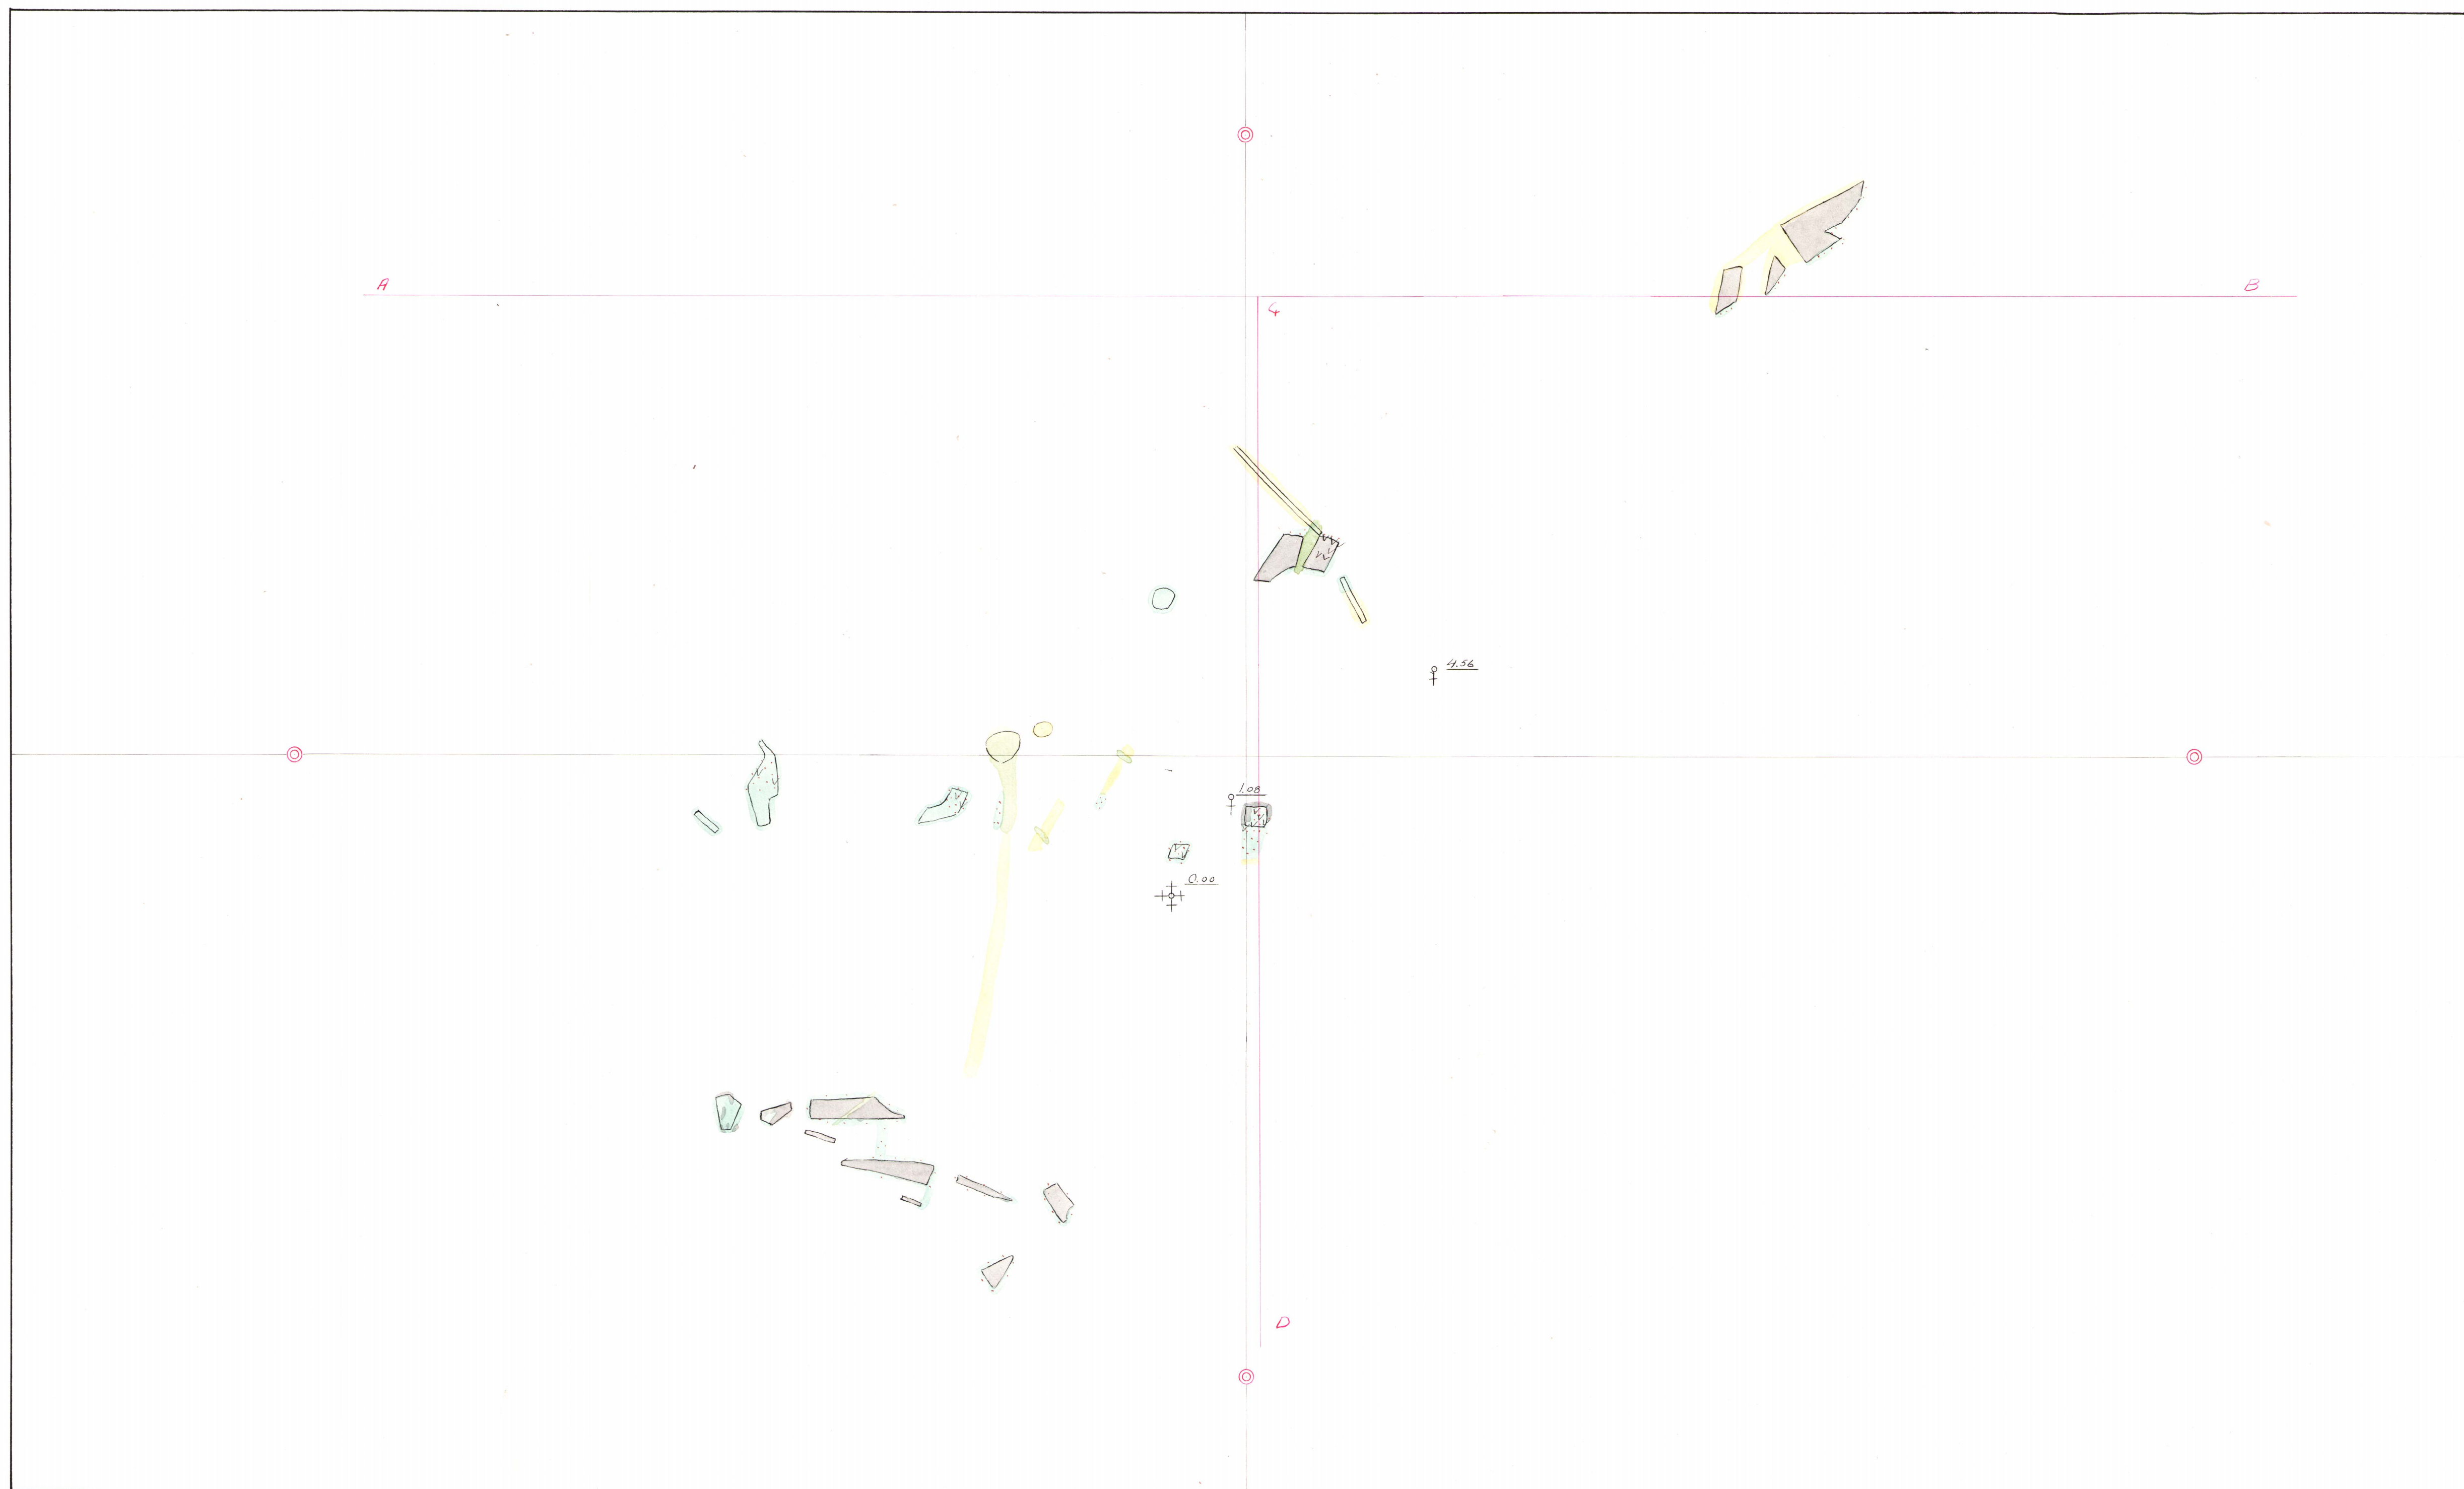

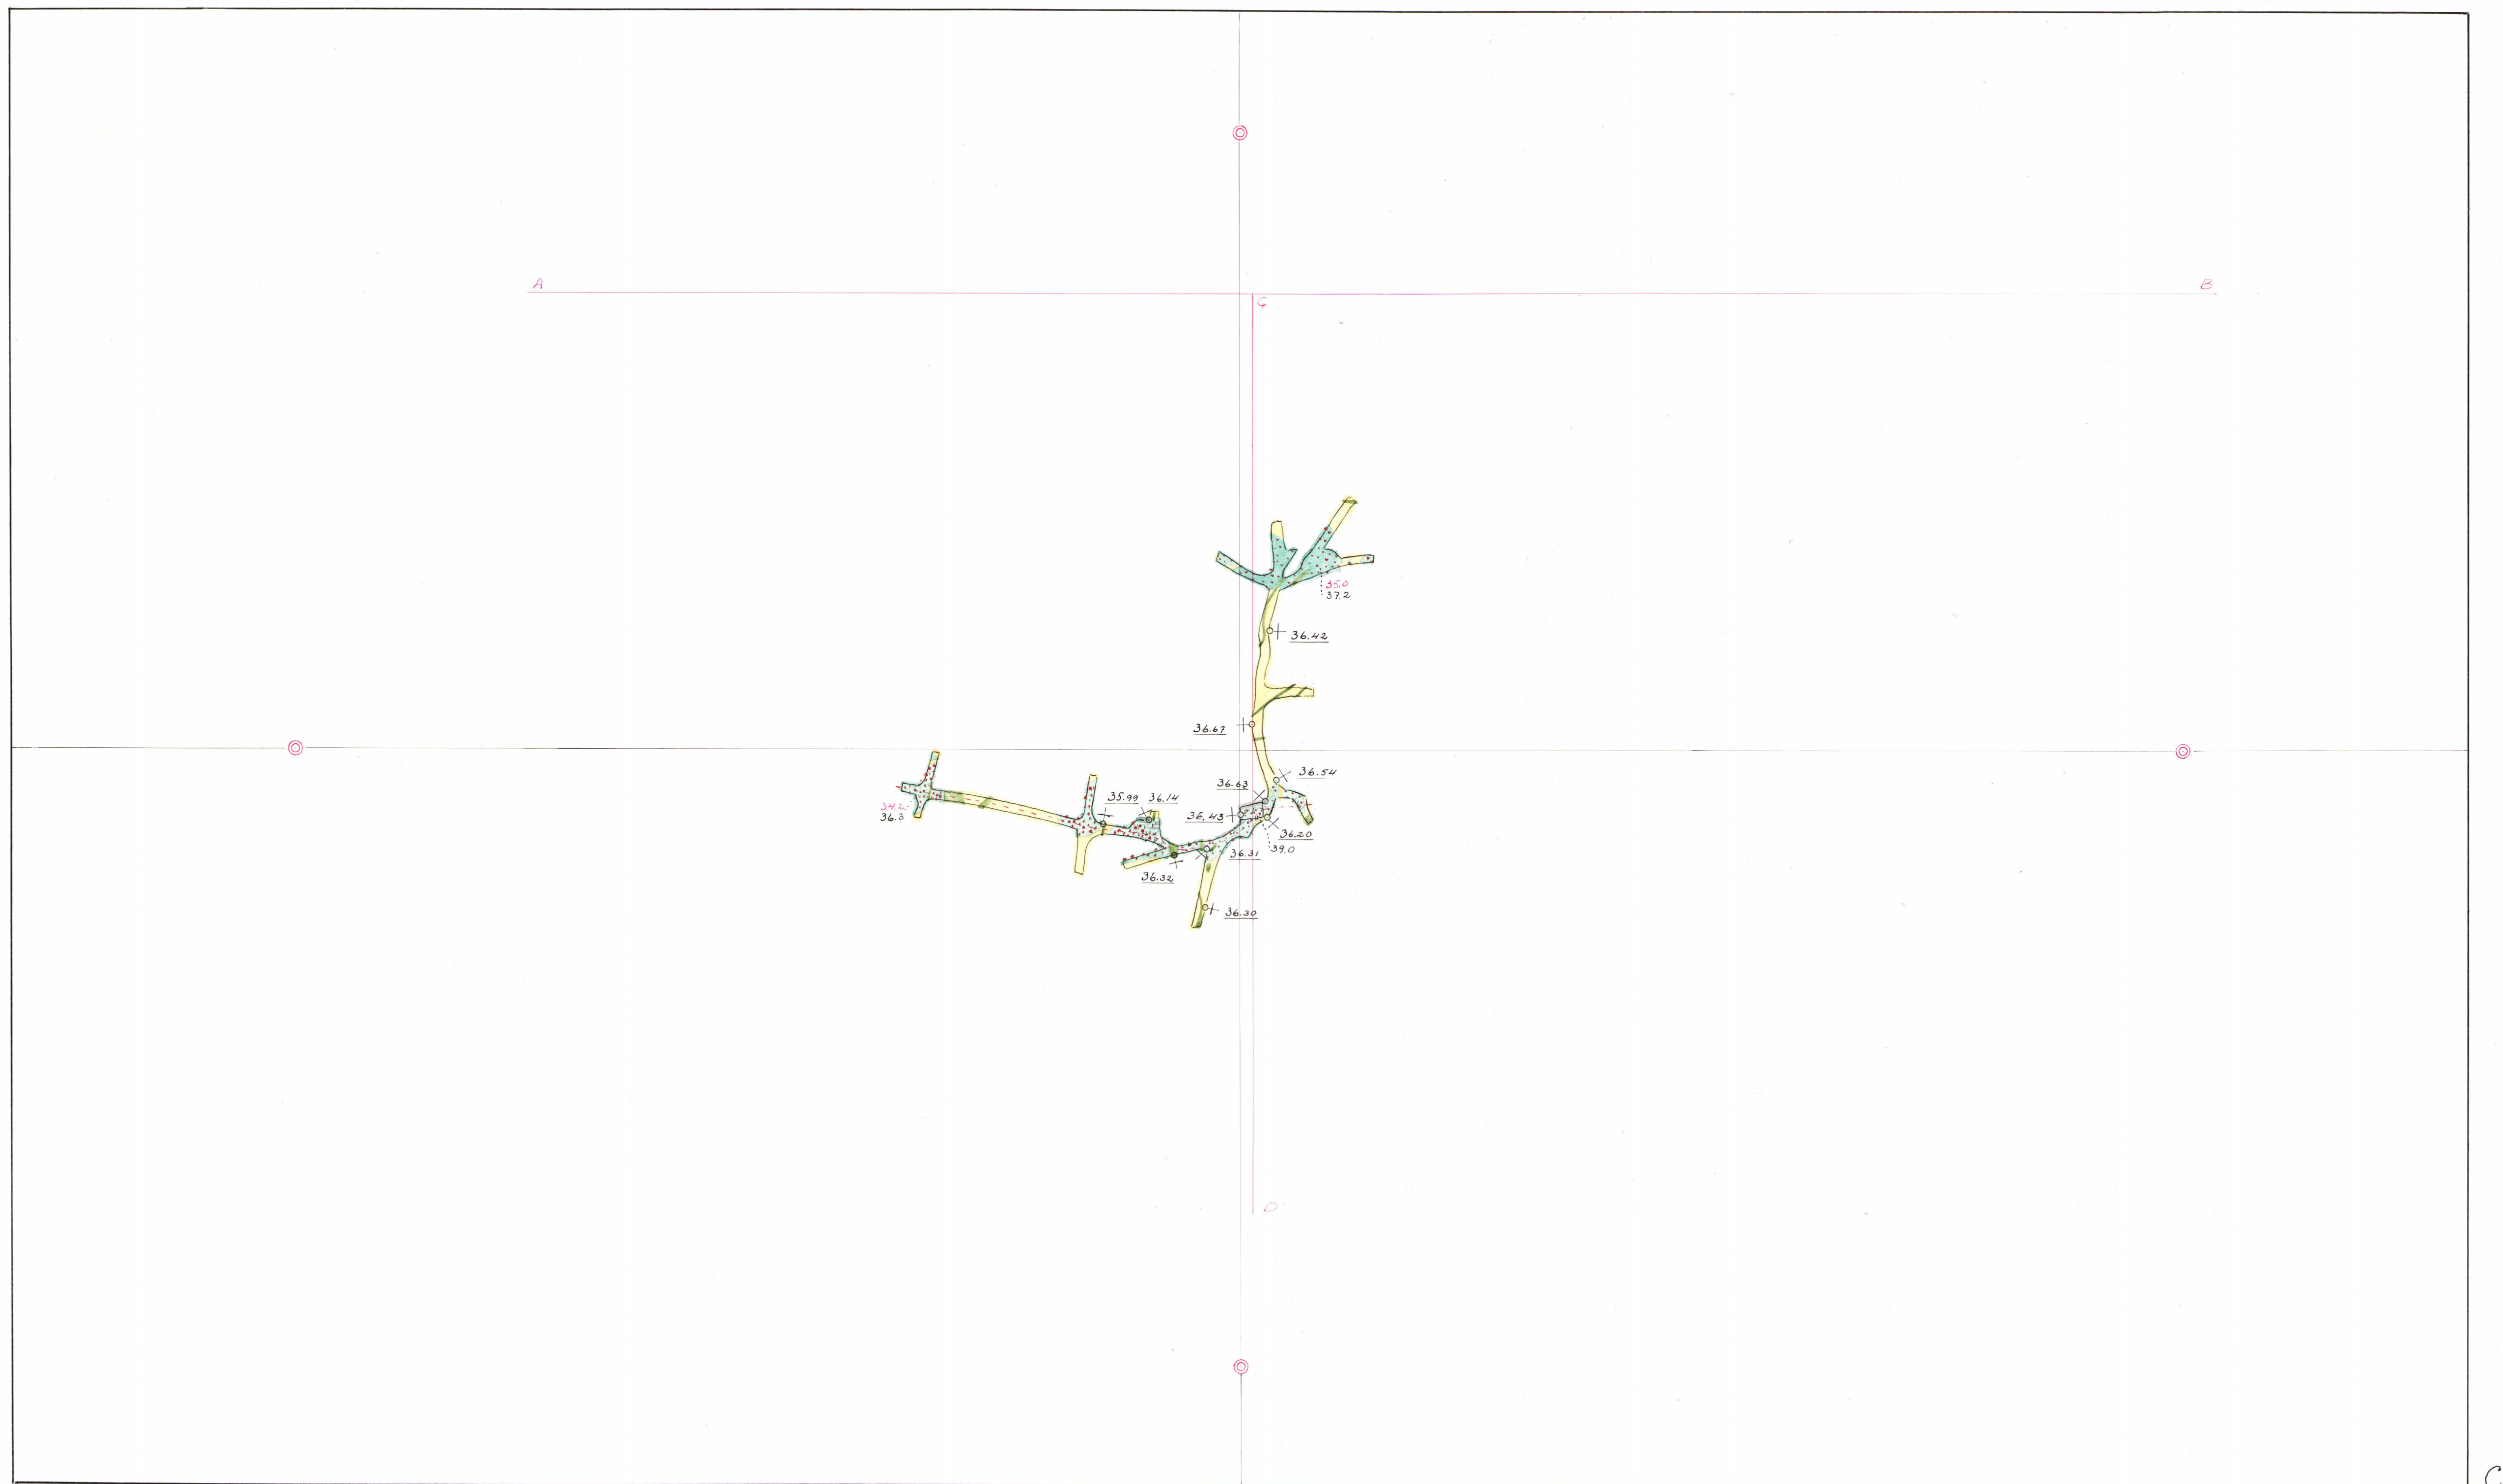


Horisontalskärning på cirka 37 meters avv.

Vertikalprojektion

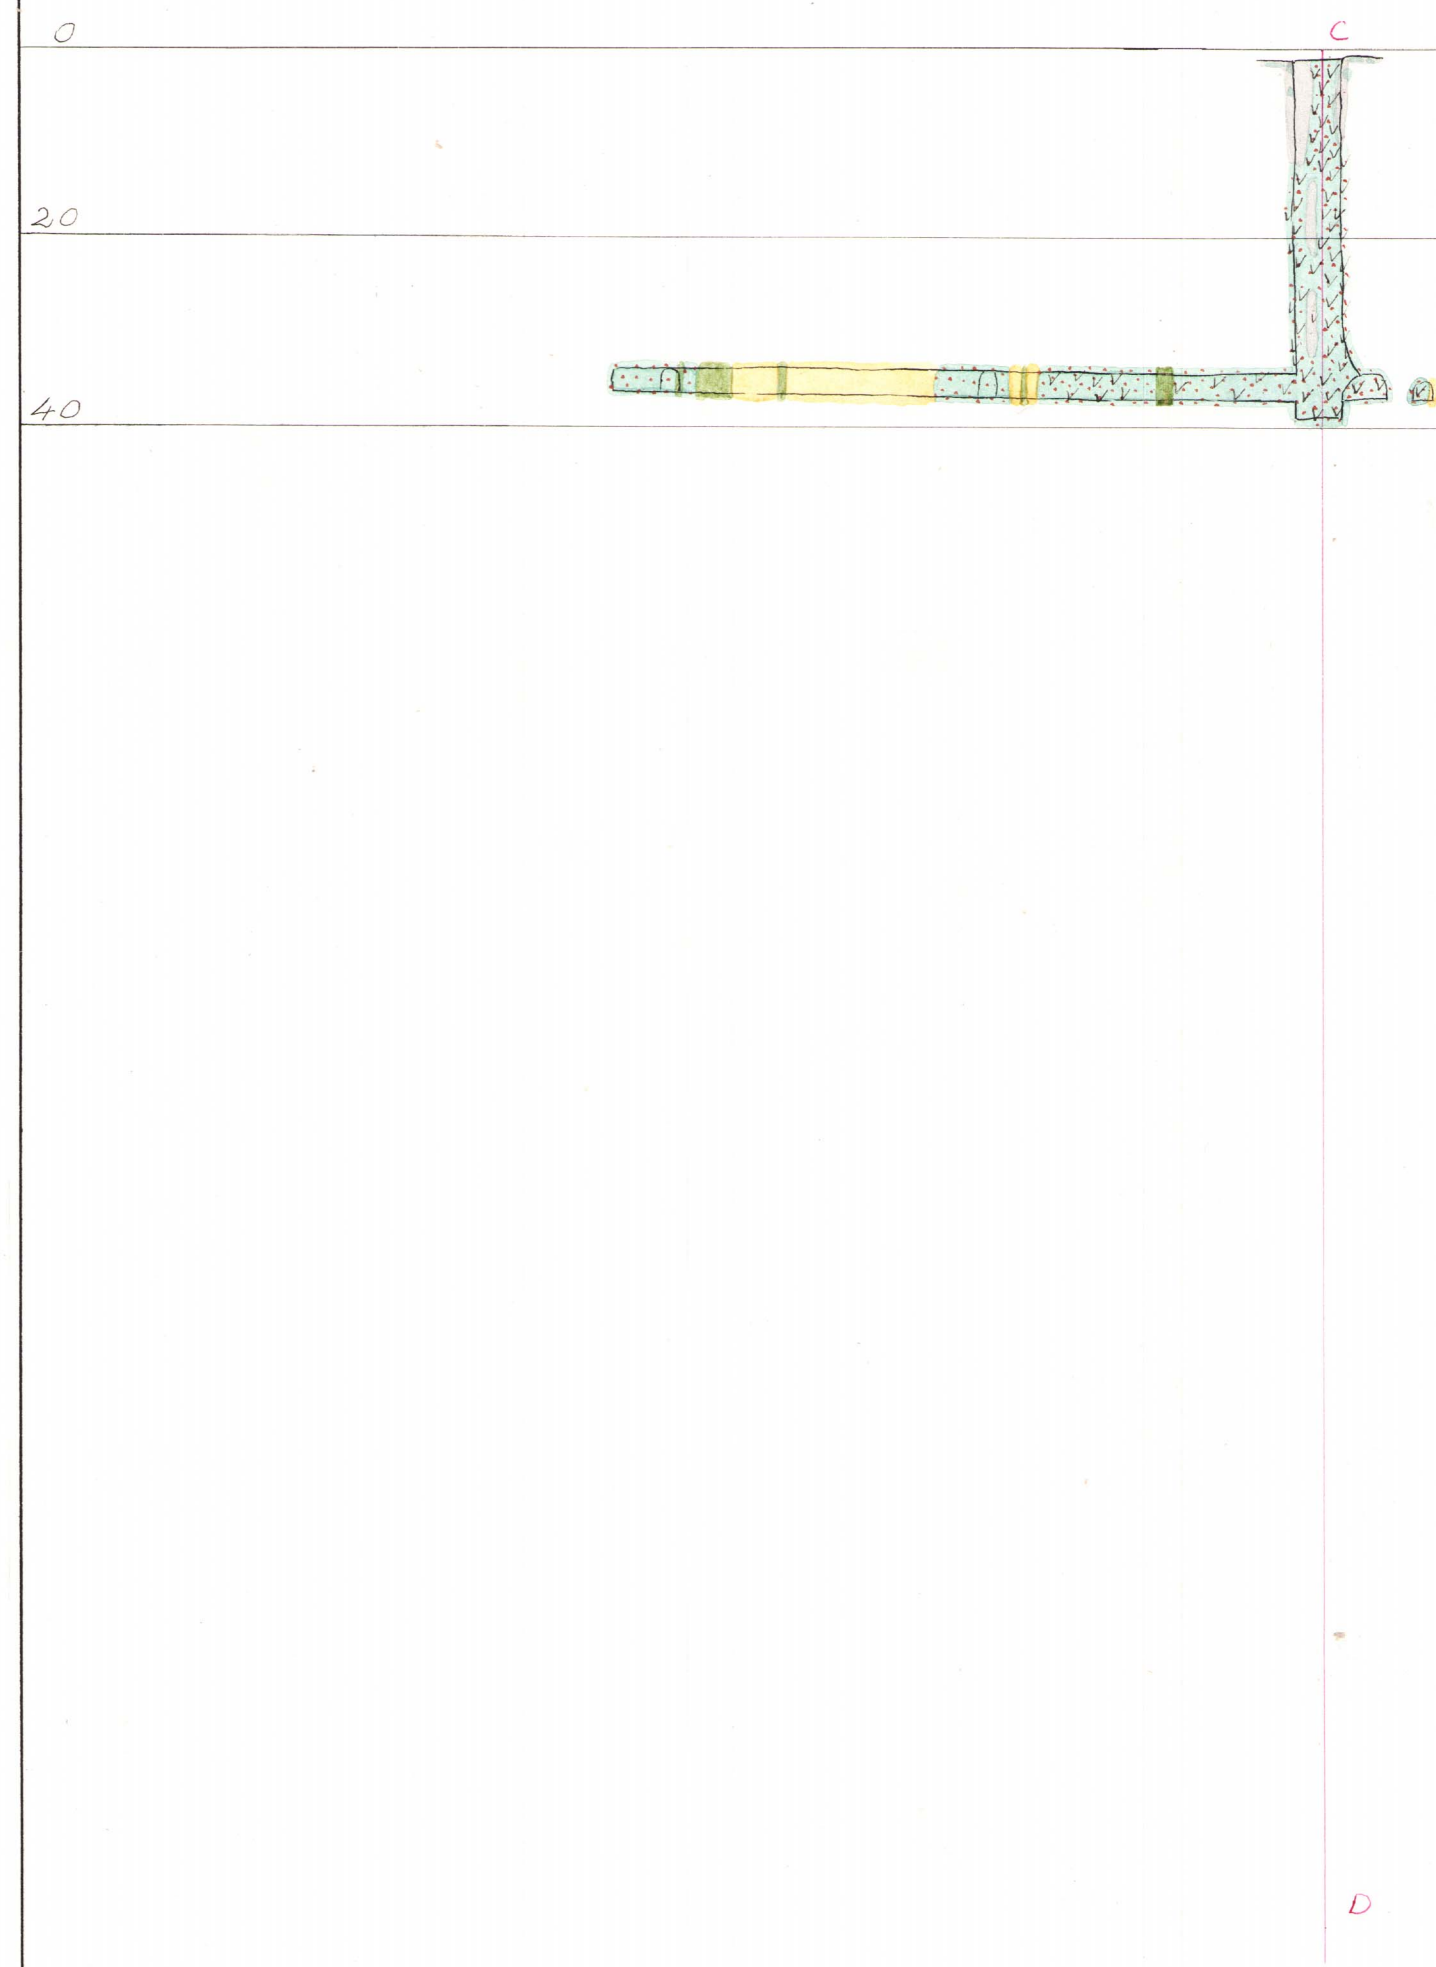

Vertikalshärning



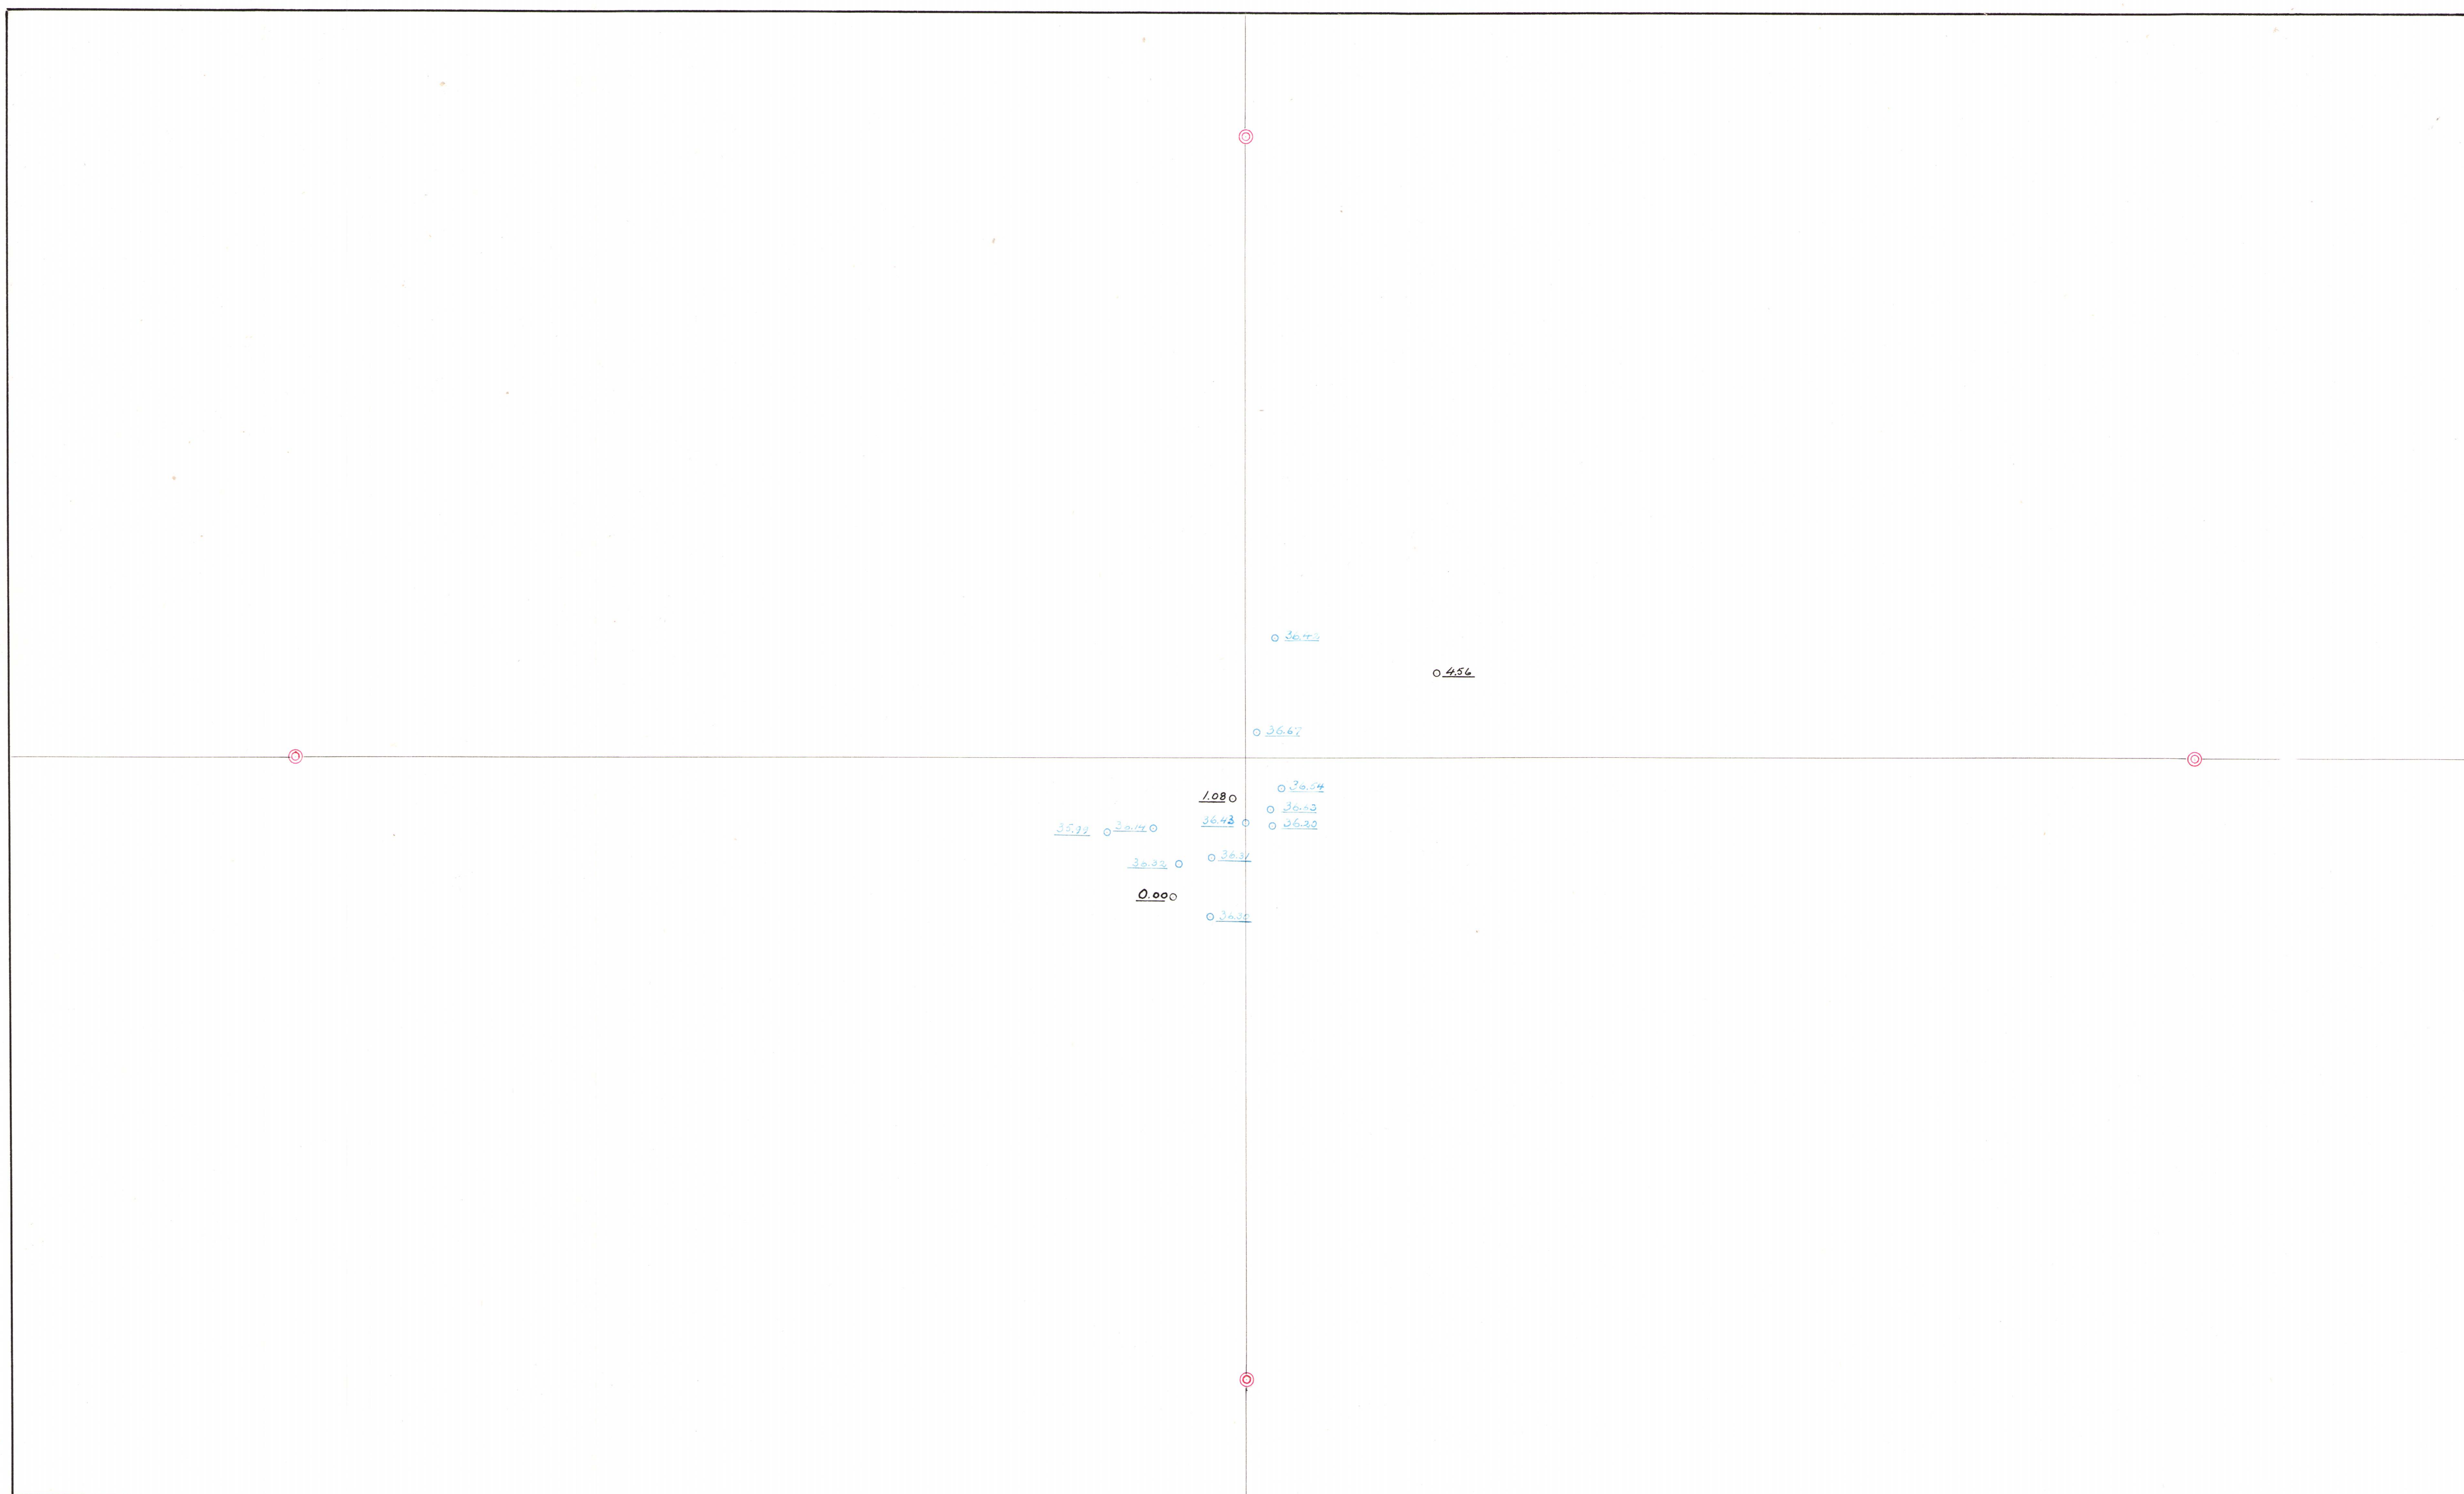

Märkpunktsblad.

E1