

KARTA

ÖFVER

JAKOBS-GRUFVAN

BELÄGEN I

WESTANFORS SOCKEN

I

WESTMANLANDS LÄN

N^o 224. - E

111 146 87

Nedlagd 18/10 97.

Karta

öfver

Jakobs Grufvan,

i Västansfors ~~Köpet~~

belägen i

Aspbenuing by, Västansfors Socken, Westmanlands Län,

uprättad efter äldre karta samt efter egna mätningar, afslutade 7 November år 1827 af

A. Tablerantz

Der till berättigad på grund af Kongl. Commerce Collegii resolution.

N:o 224.

Kompletteringsmätning till denna karta

För tiden		Vertställd af	Inlagd å denna karta	
från och med	till och med		af	den
18 ⁷ / _{II} 87	18 ⁵ / _{II} 88.	A. E. Fahlcrantz	C. H. Mannerstrålg	18 ¹⁸ / ₆ 89.
18 ⁵ / _{II} 88.	18 ¹² / _{II} 90.	P. Wilson	C. H. Mannerstrålg	18 ¹² / ₇ 90.
18 ¹² / _{II} 90	18 ⁵ / _{II} 91.	G. W. Lundberg	C. H. Mannerstrålg	18 ¹⁴ / ₅ 91.
18 ⁵ / _{II} 91	18 ²¹ / _{II} 91.	G. W. Lundberg	Carl Flyggare	18 ¹⁵ / ₈ 92. Coll. C. H. M ⁶ / ₇
18 ²¹ / _{II} 91	18 ²³ / _{II} 92	G. W. Lundberg	Carl Flyggare.	18 ¹⁴ / ₃ 93. Coll. C. H. M ⁶ / ₇
18 ²³ / _{II} 92	18 ²³ / _{II} 93	G. W. Lundberg	Carl Flyggare.	18 ²² / ₇ 94. Coll. C. H. M ⁶ / ₇
18 ²³ / _{II} 93	18 ¹¹ / _{II} 94	Felix Hoppe	Carl Flyggare.	18 ¹⁴ / ₇ 95.
18 ¹¹ / _{II} 94.	18 ¹⁵ / _{II} 94	Felix Hoppe	Carl Flyggare.	18 ¹⁴ / ₇ 95. } Coll. C. H. M ⁶ / ₇
18 ¹⁵ / _{II} 94	18 ¹⁸ / _{II} 94.	Felix Hoppe	Carl Flyggare.	18 ¹⁴ / ₇ 95. }


Färgernas betydelse:




Jernmalin
(Svartmalin)



Glimmer-
schiffer

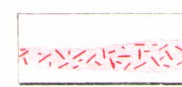


Pegmatit

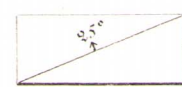

Förkastningslinia

Skala 1:100.

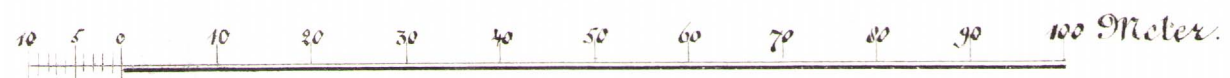

Anders Grufvans

Utmål


Jakobs
Grufvan


Watten
Schaktet


Central
Schaktet


Tallåsen


Watten
Schaktet
Jakobs
Grufvan

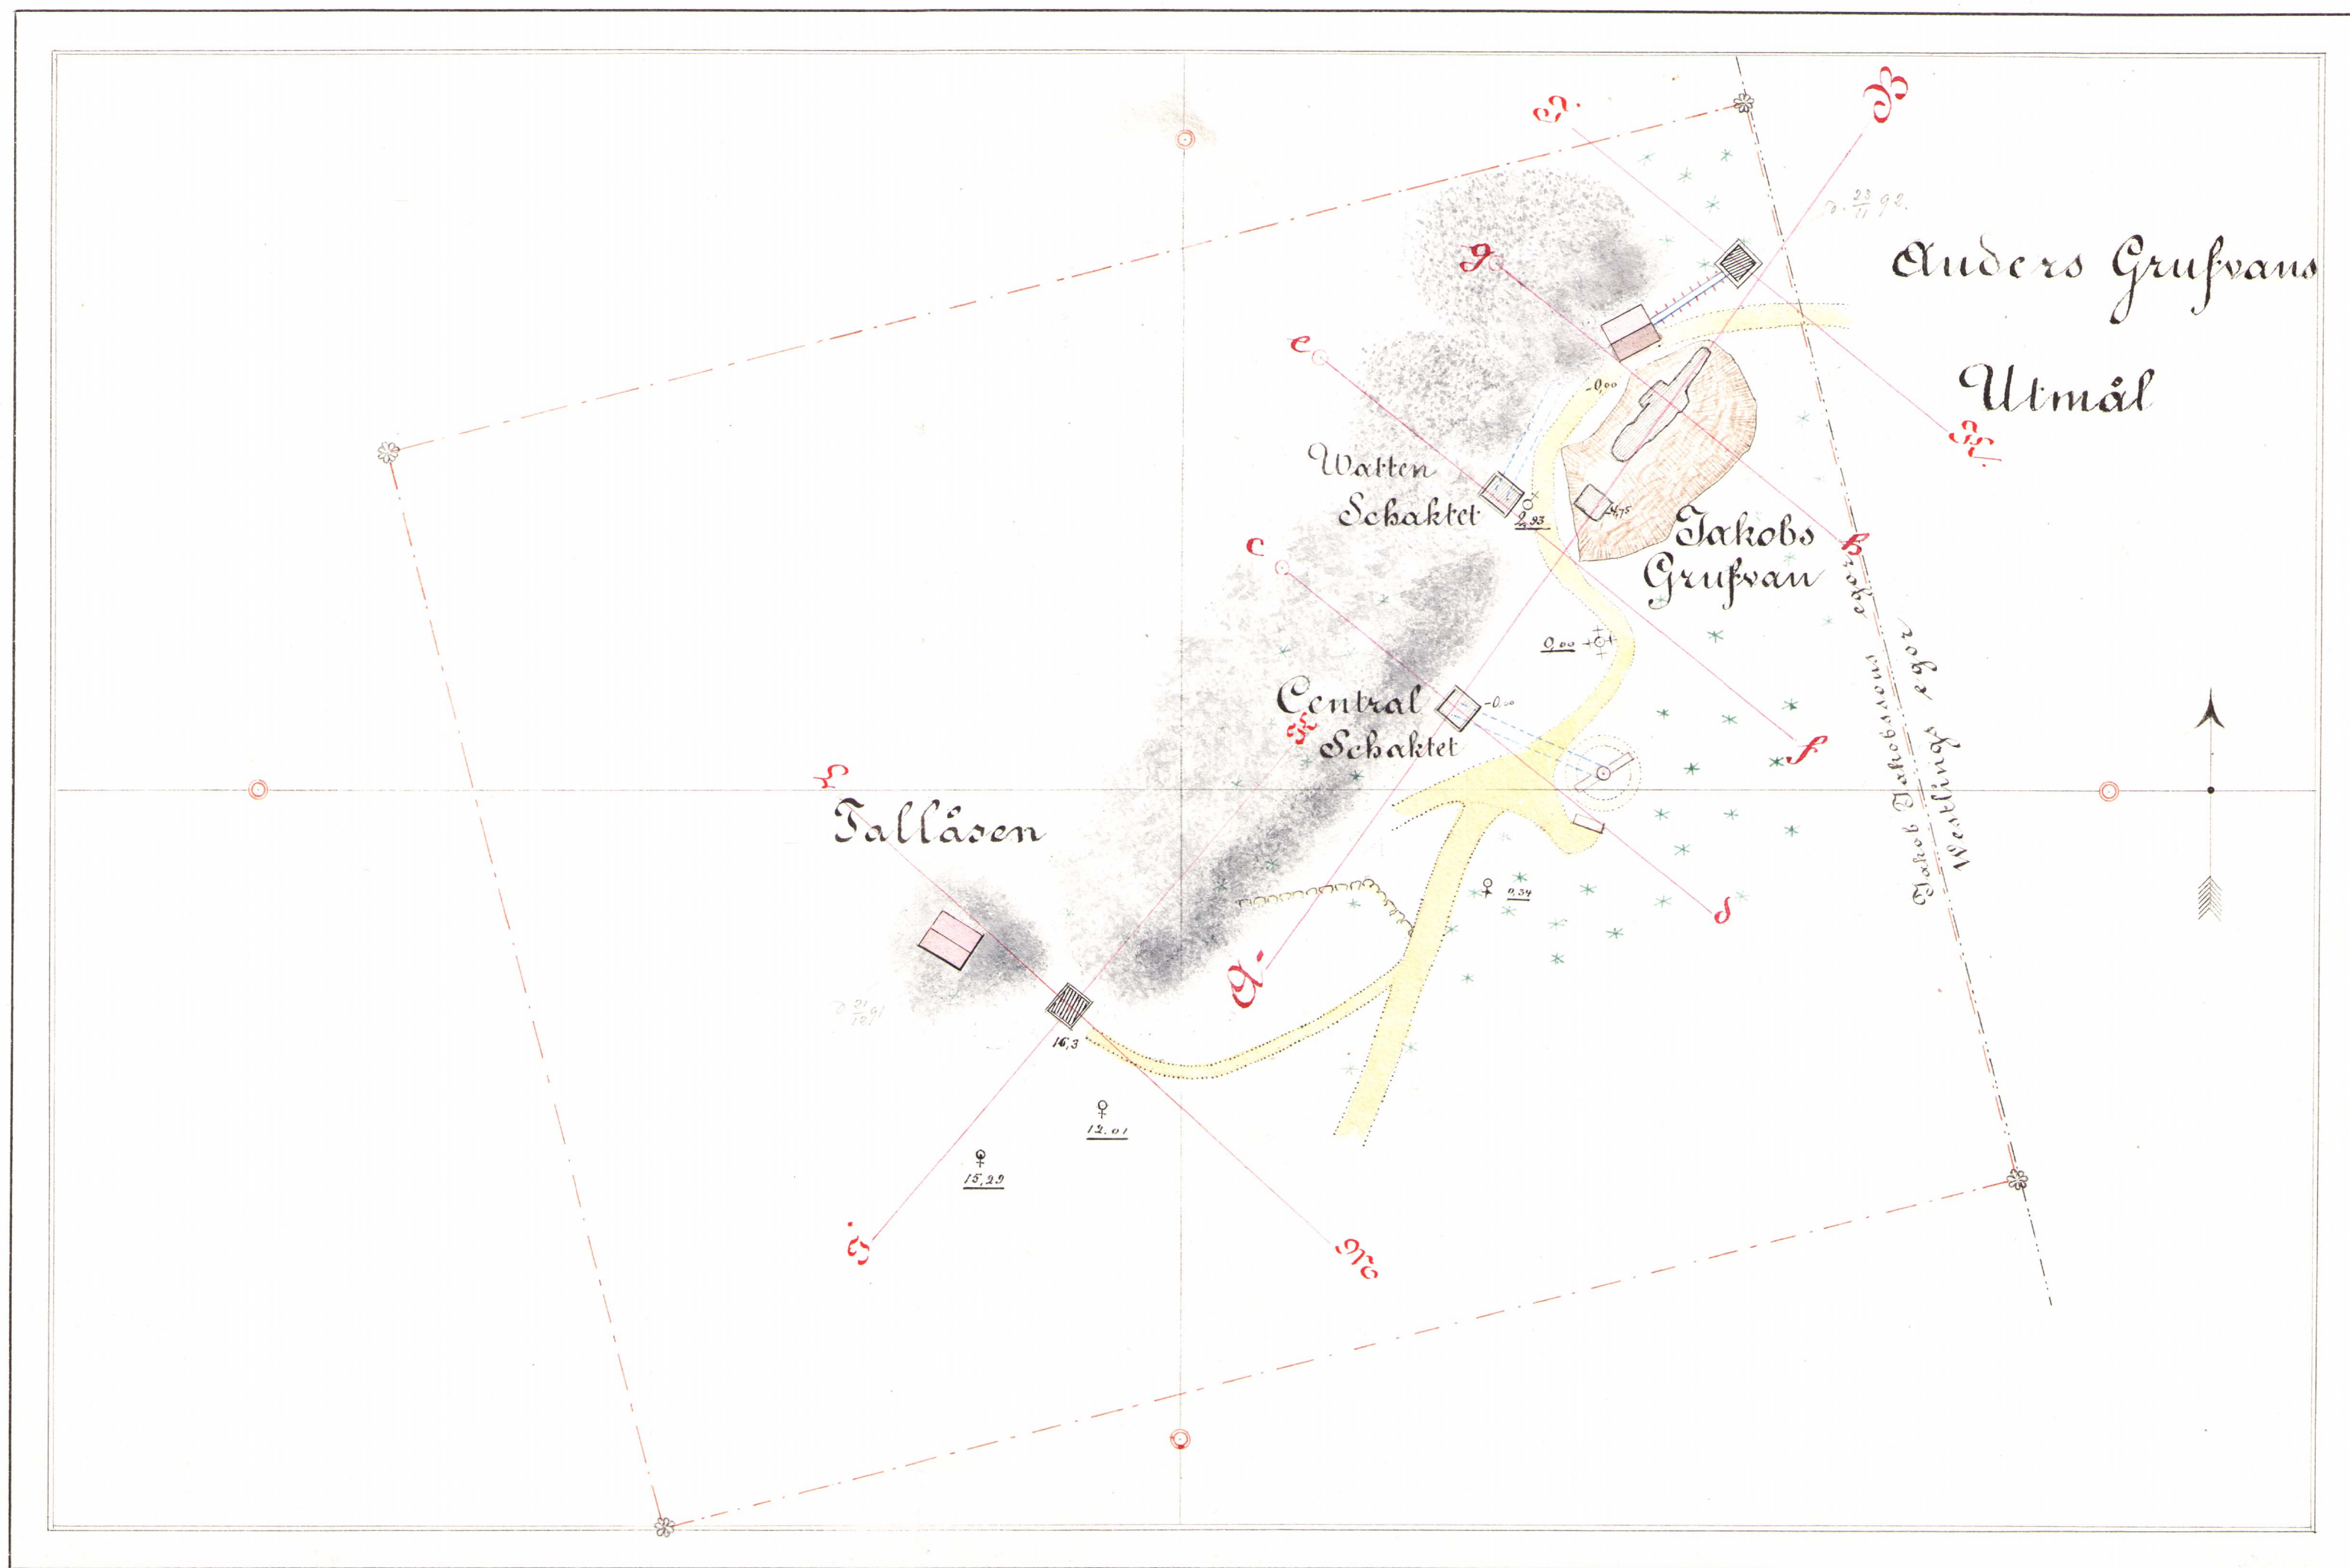


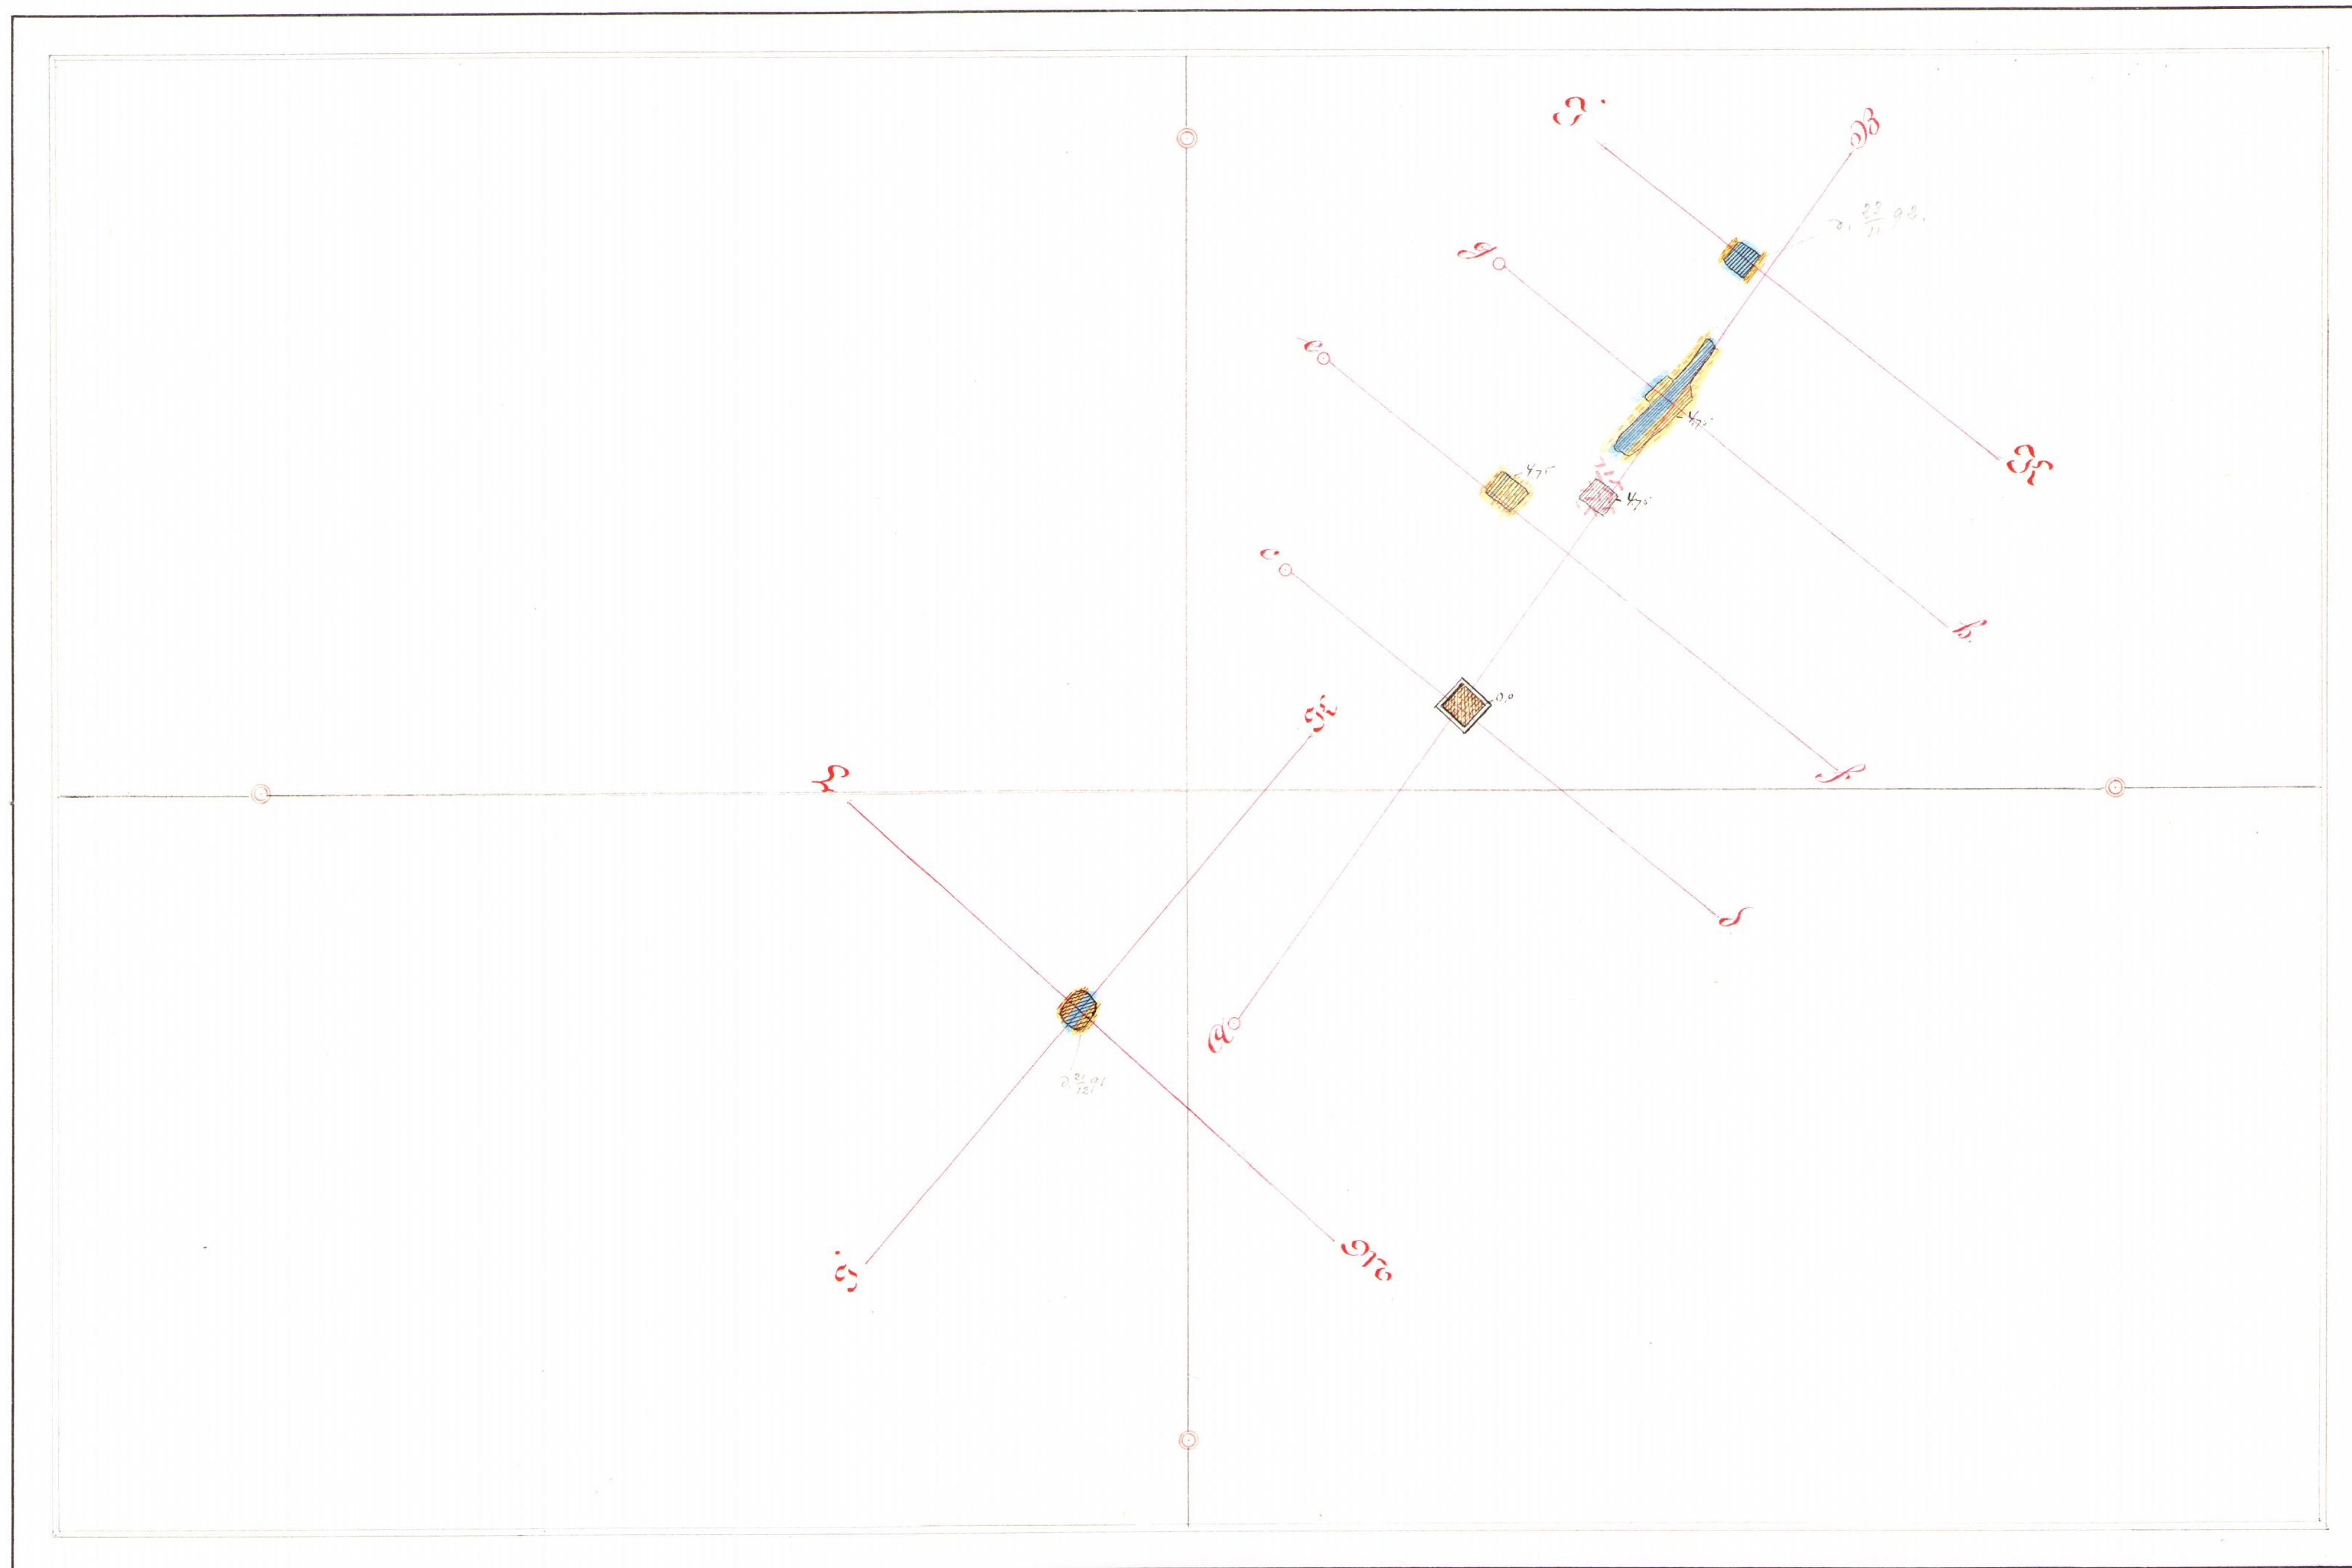

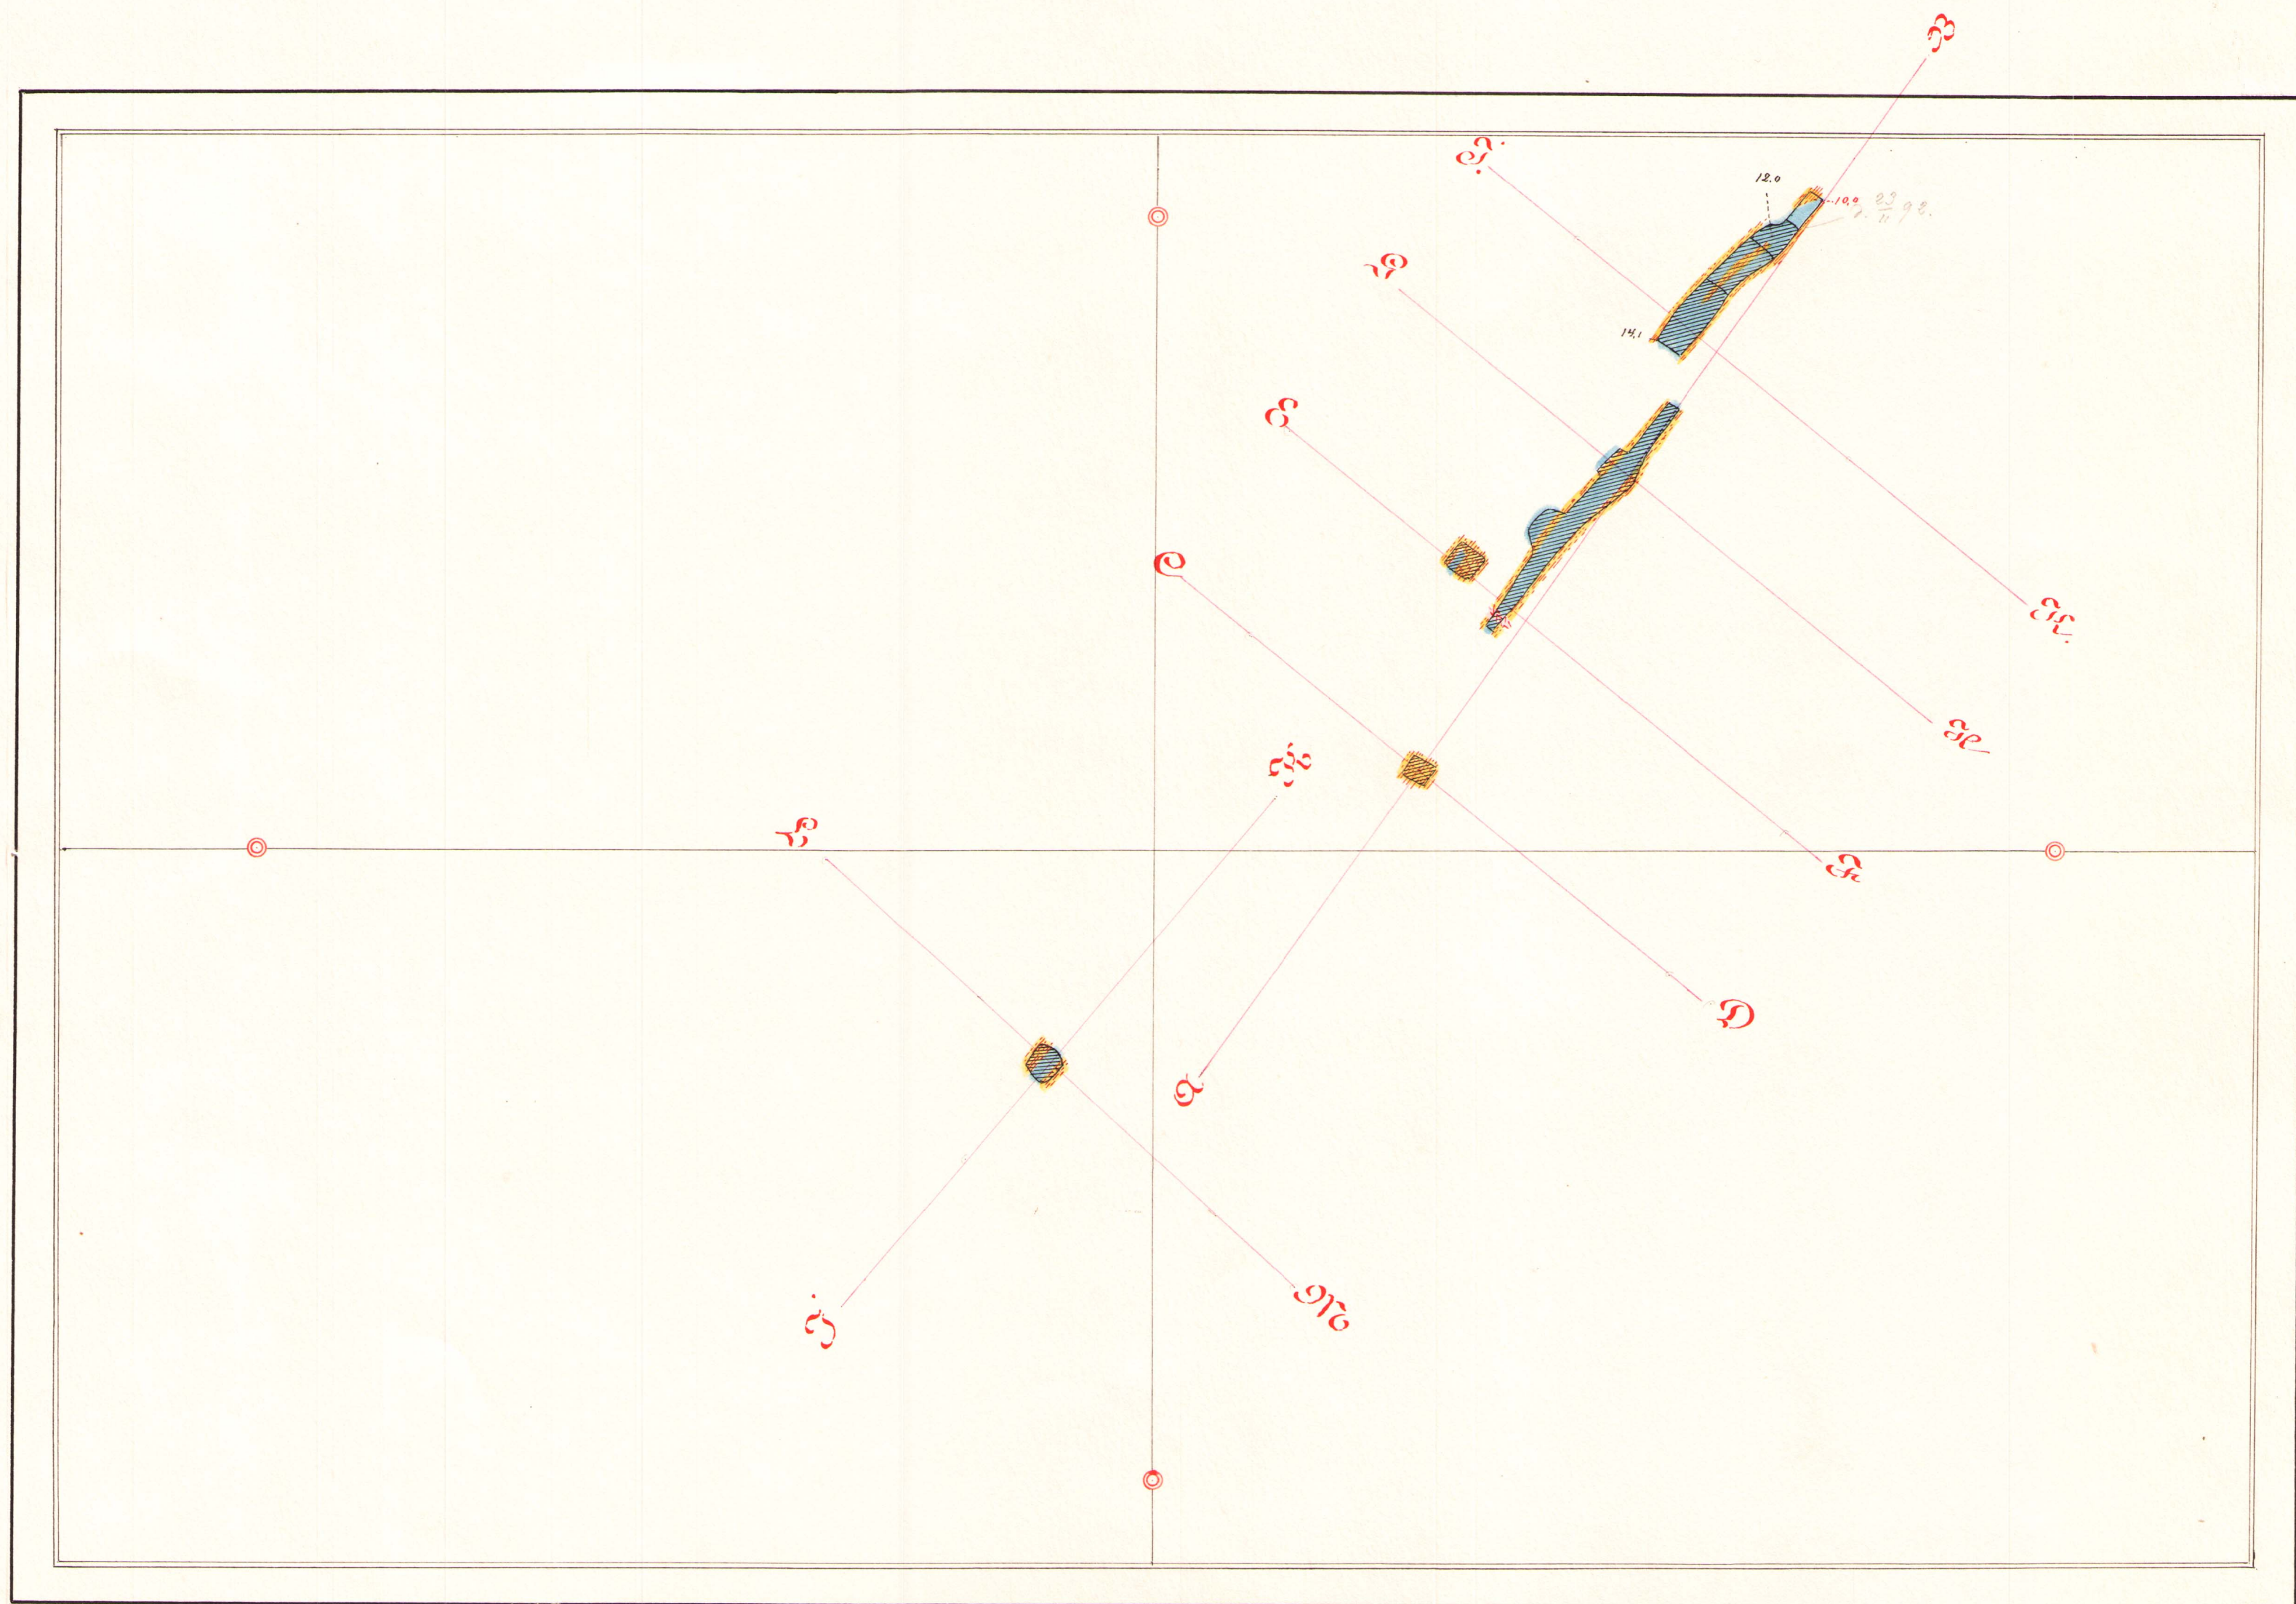


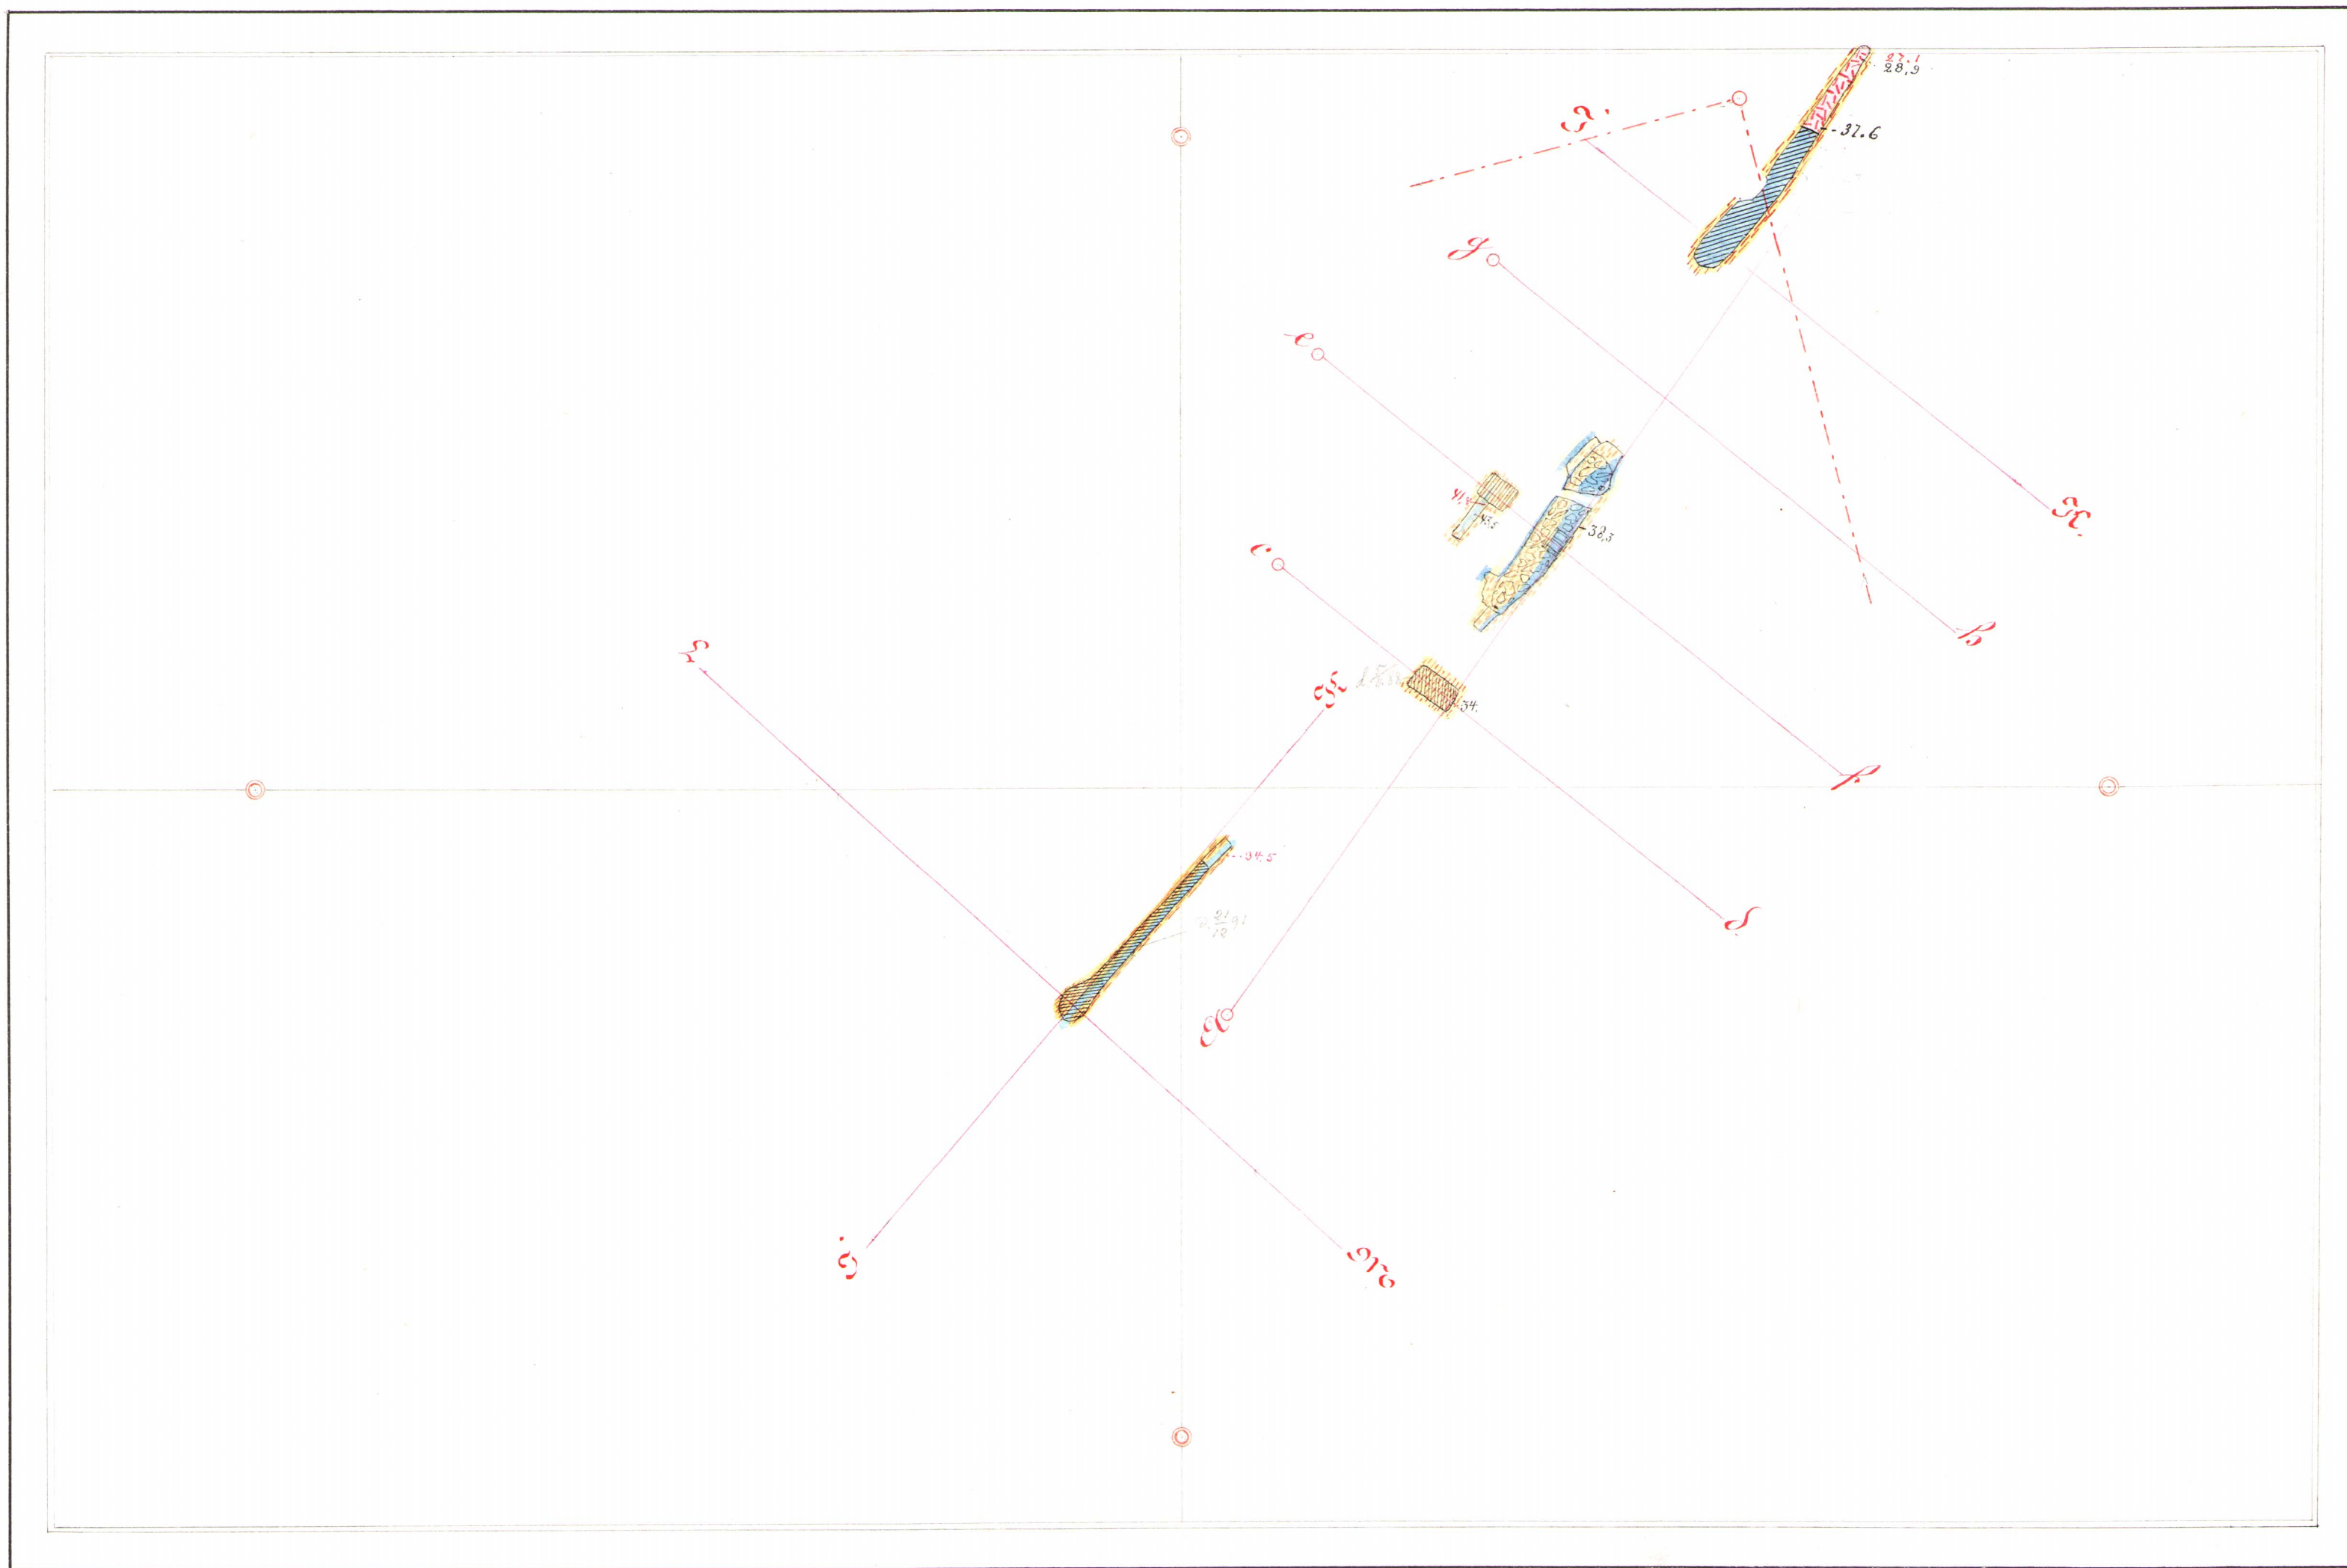


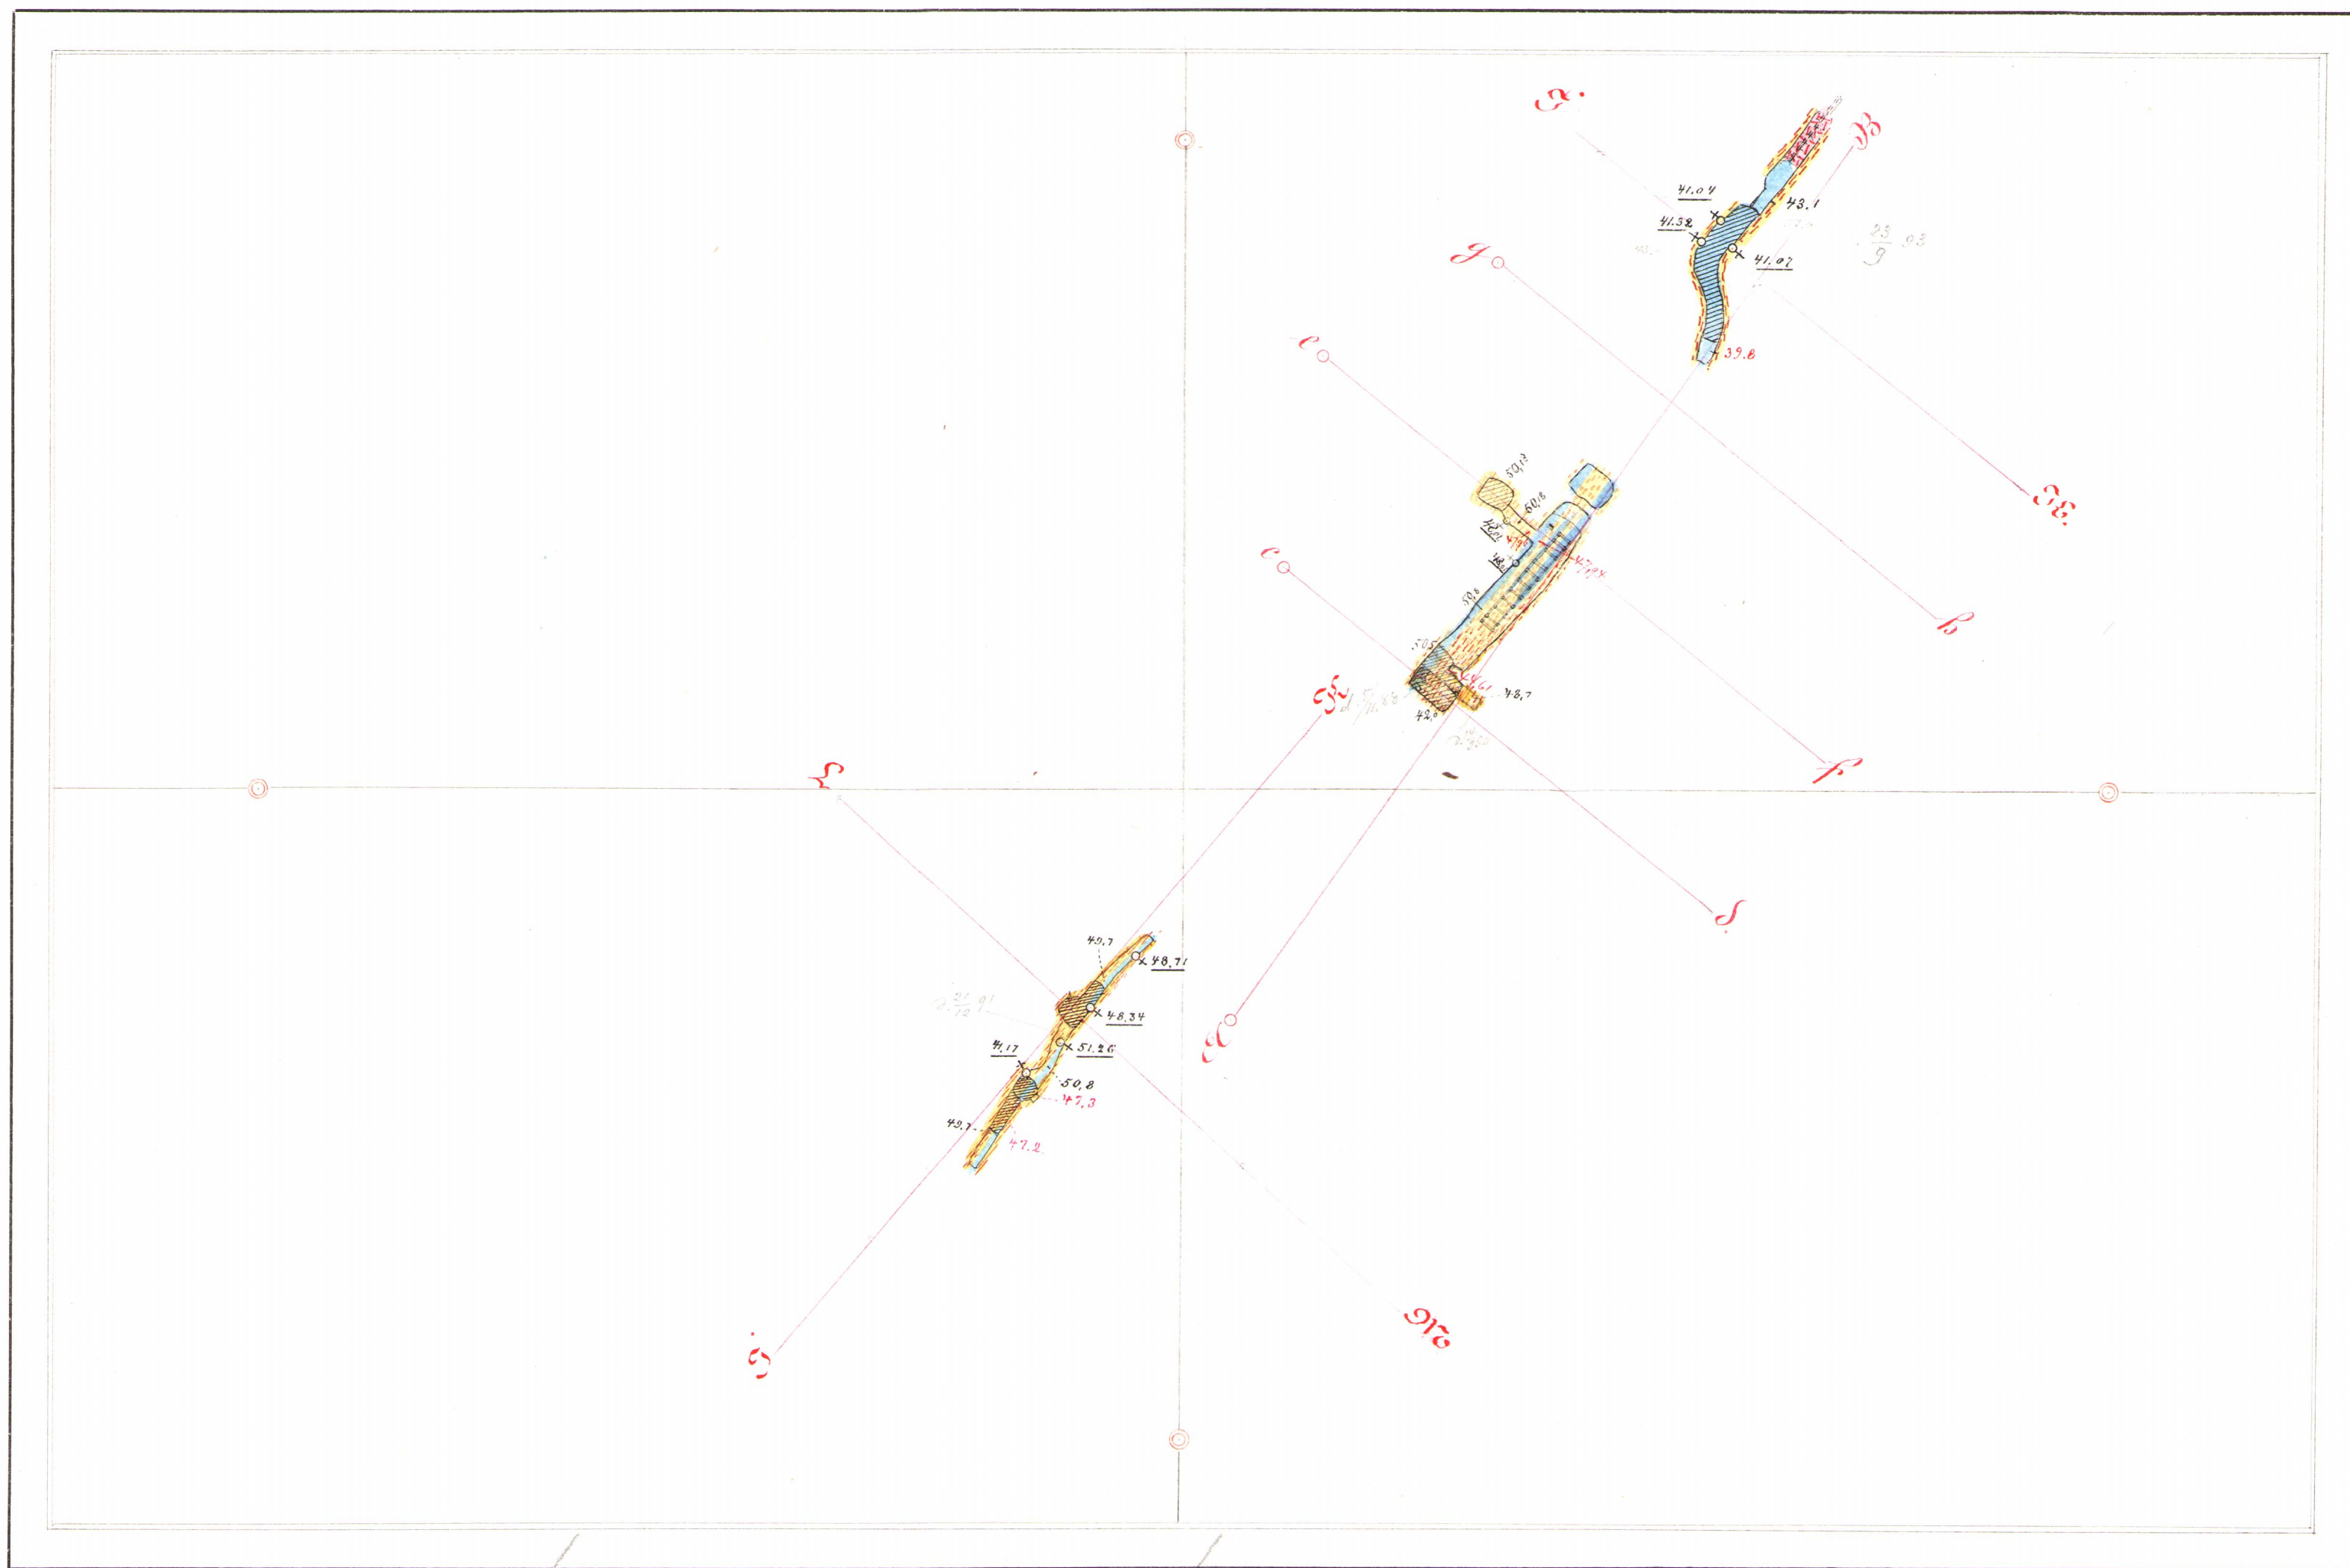


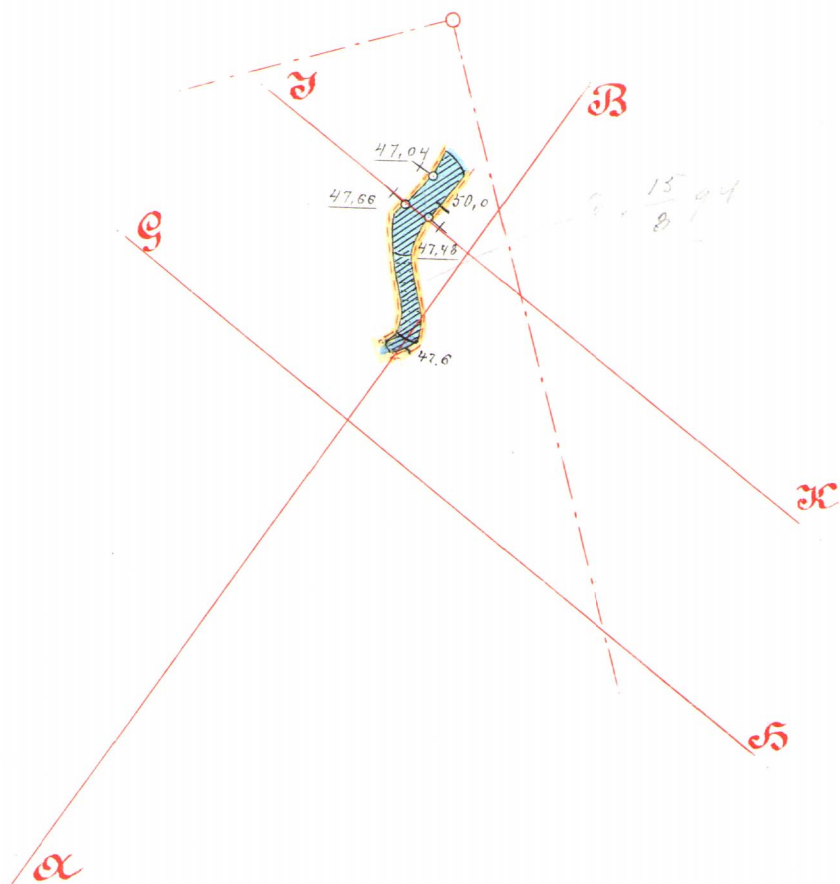



21 1/2

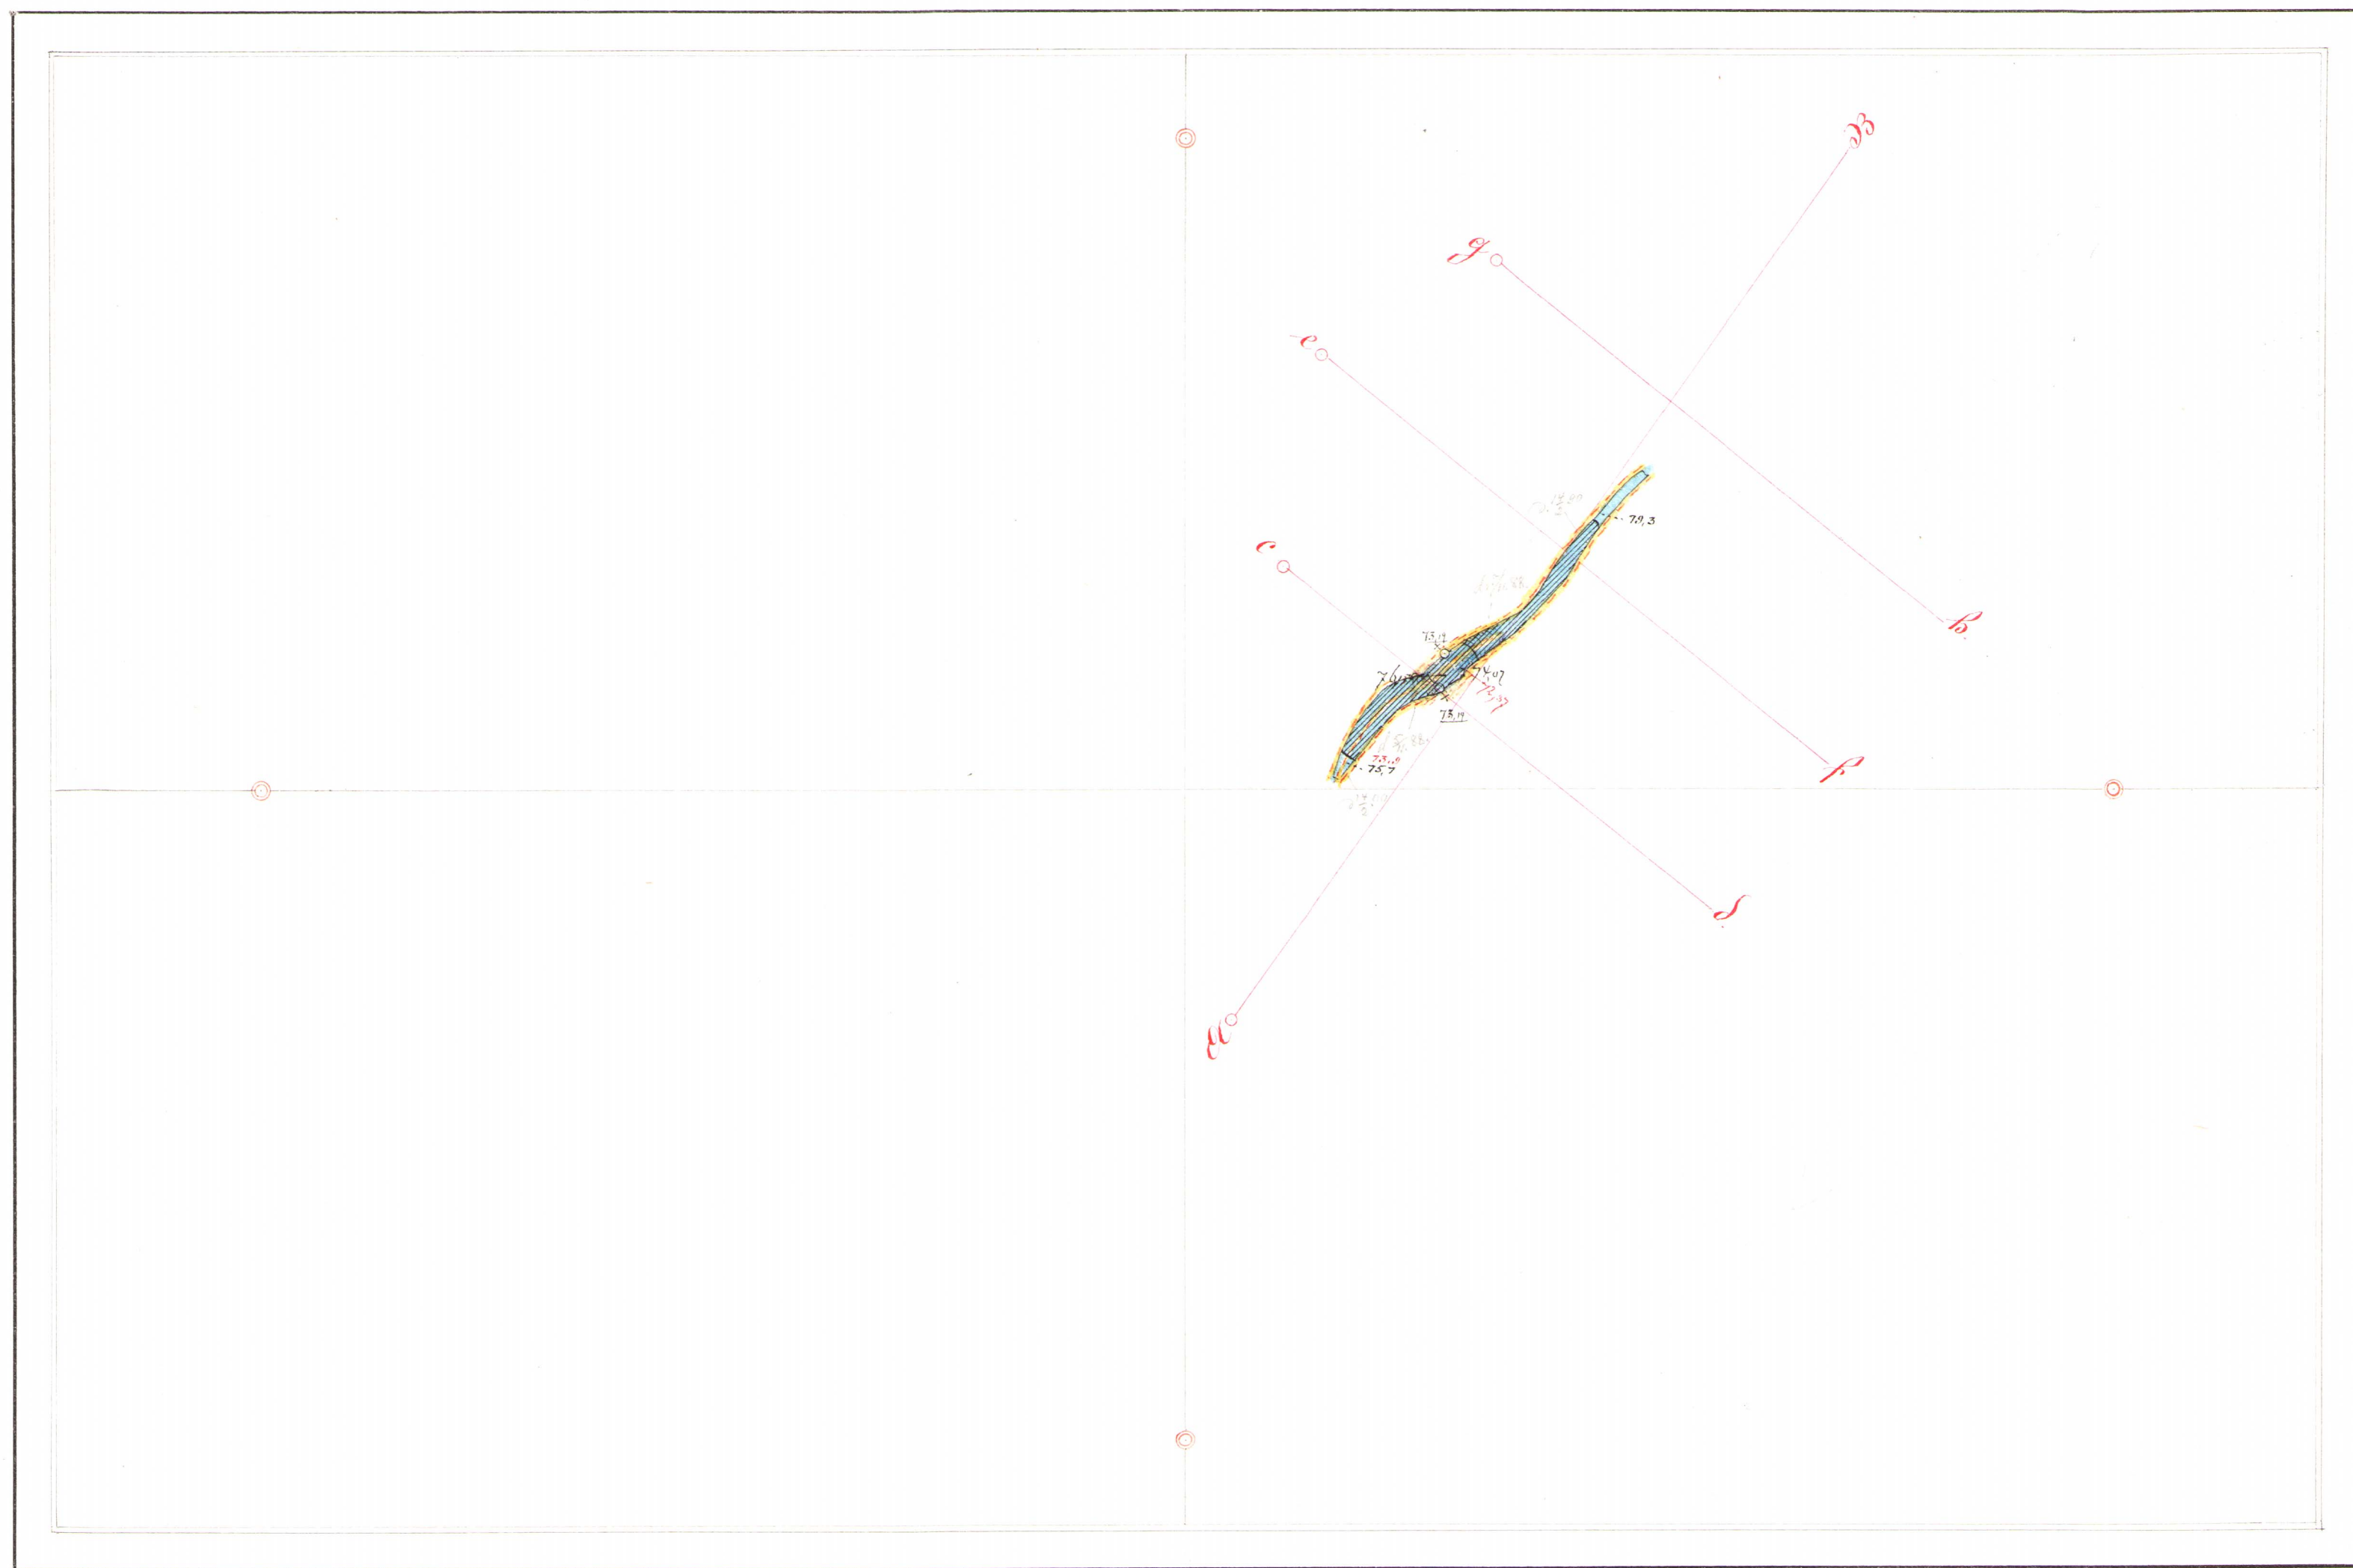


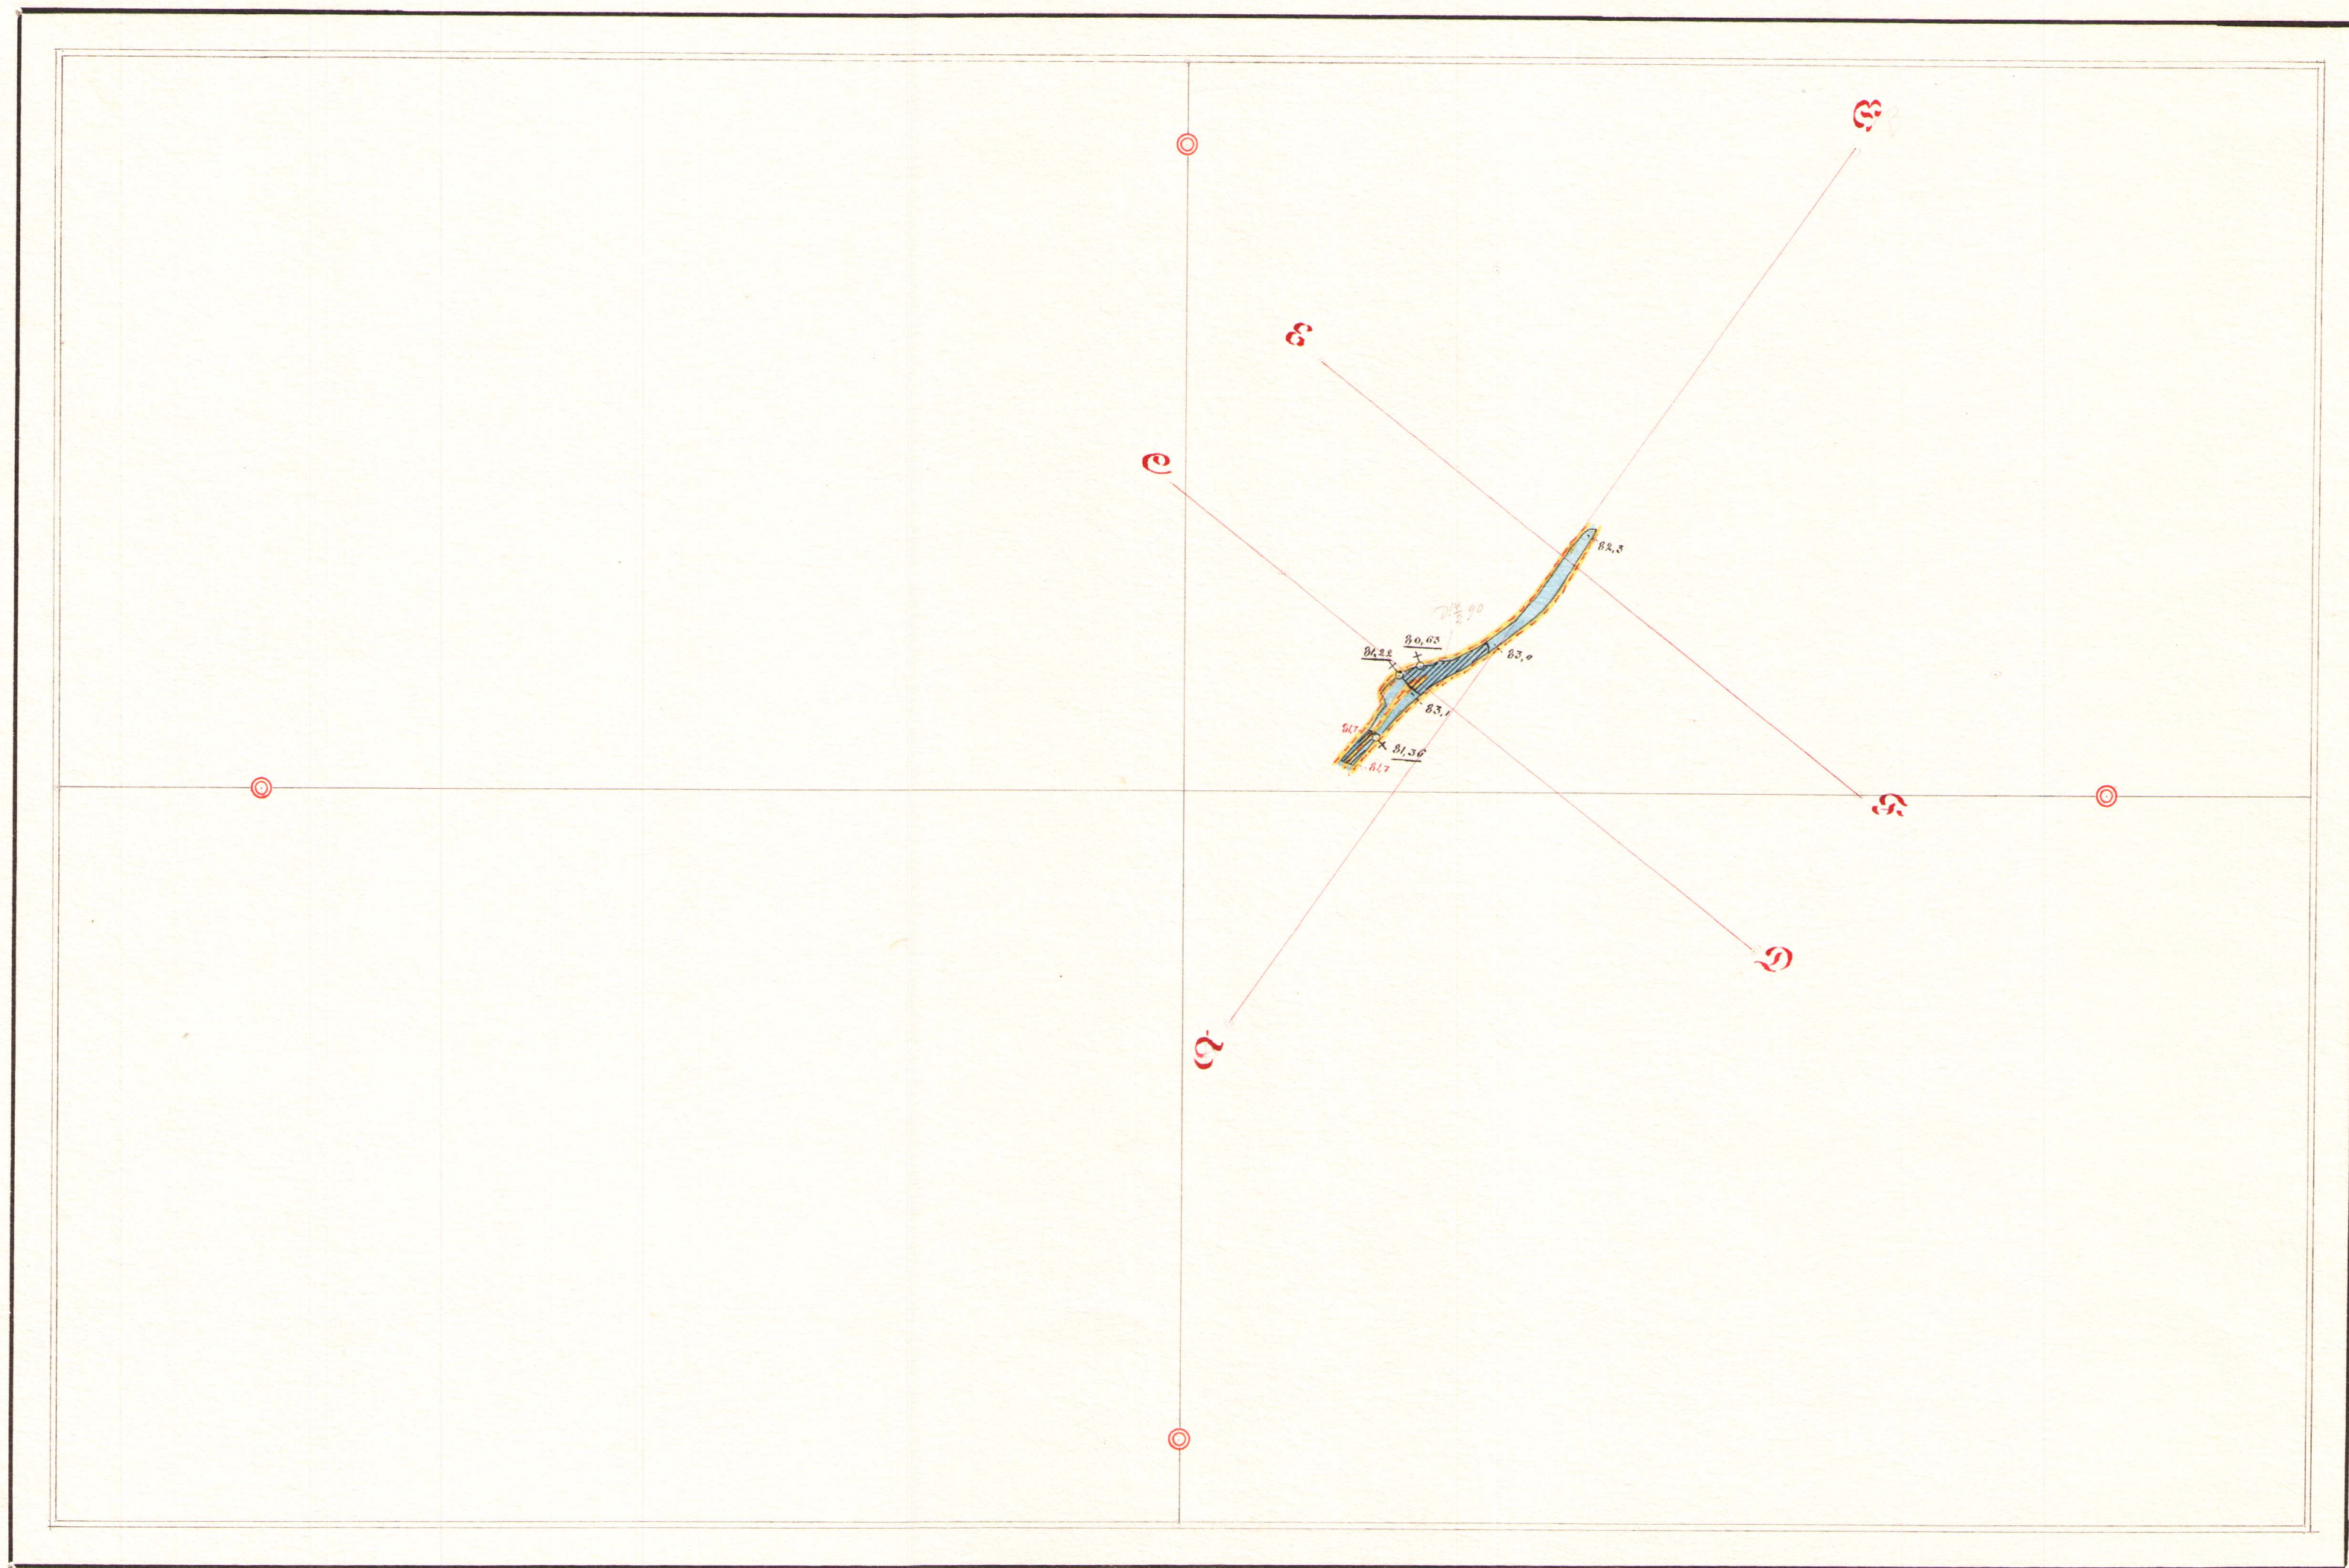

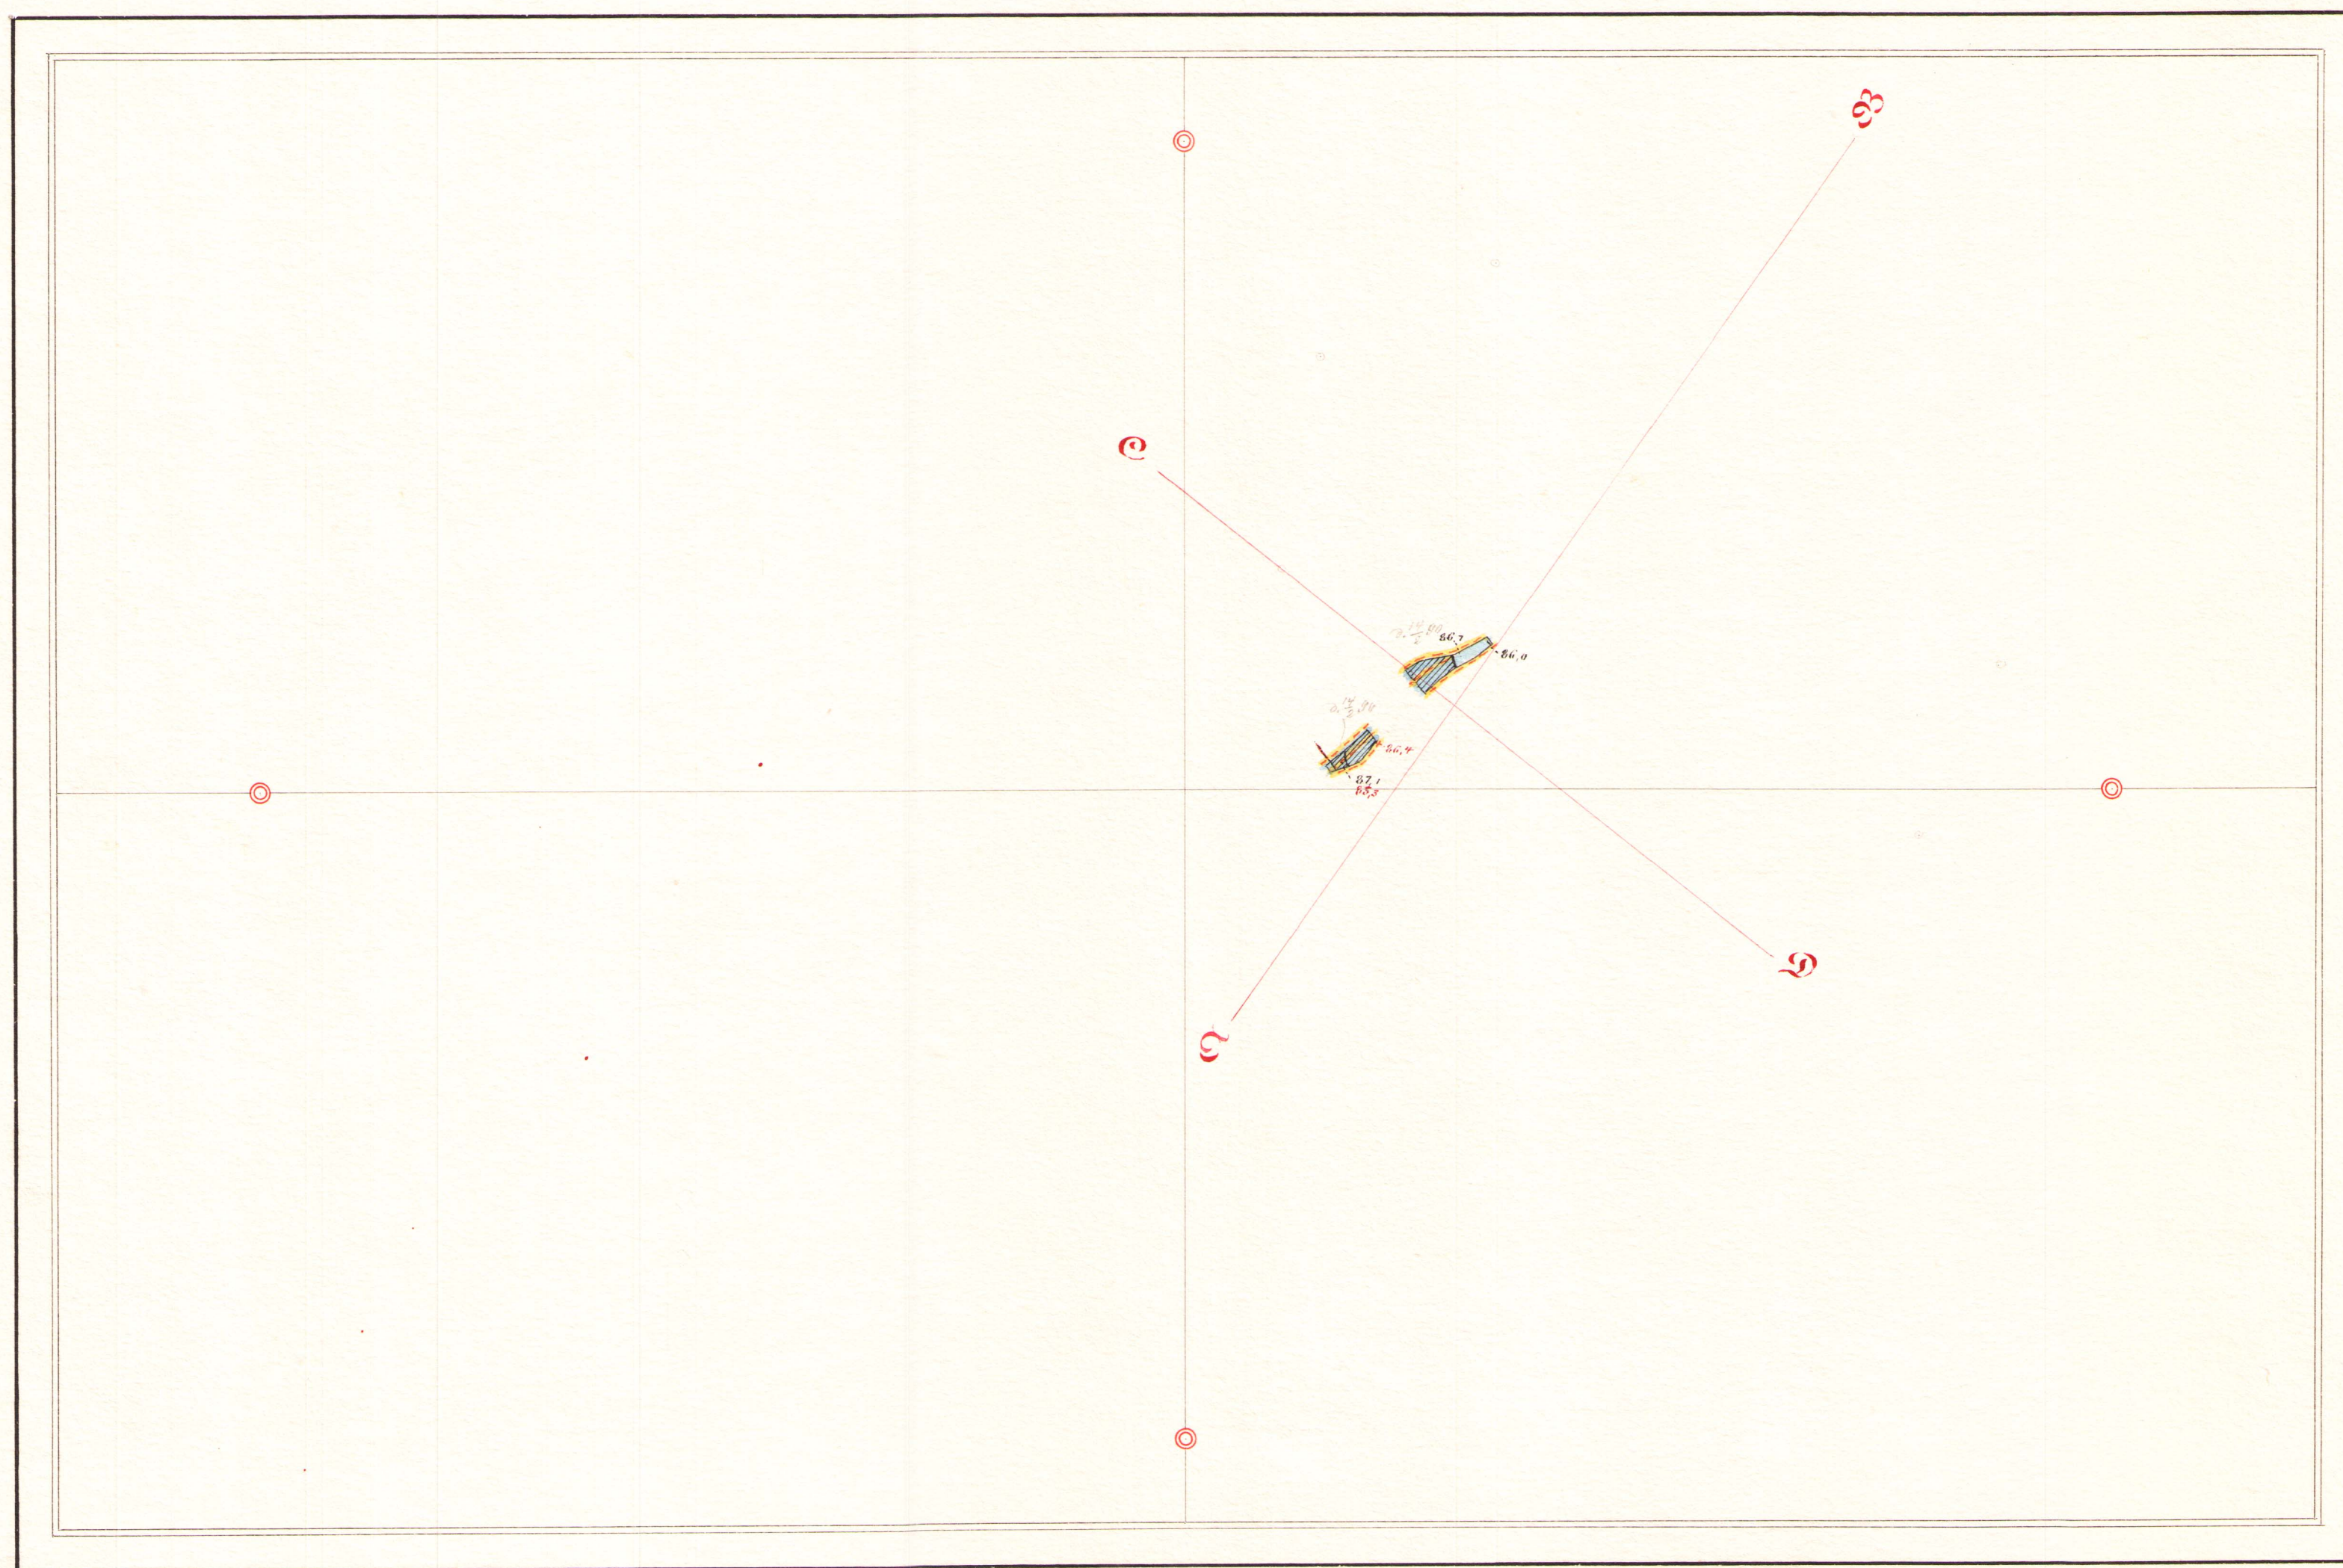

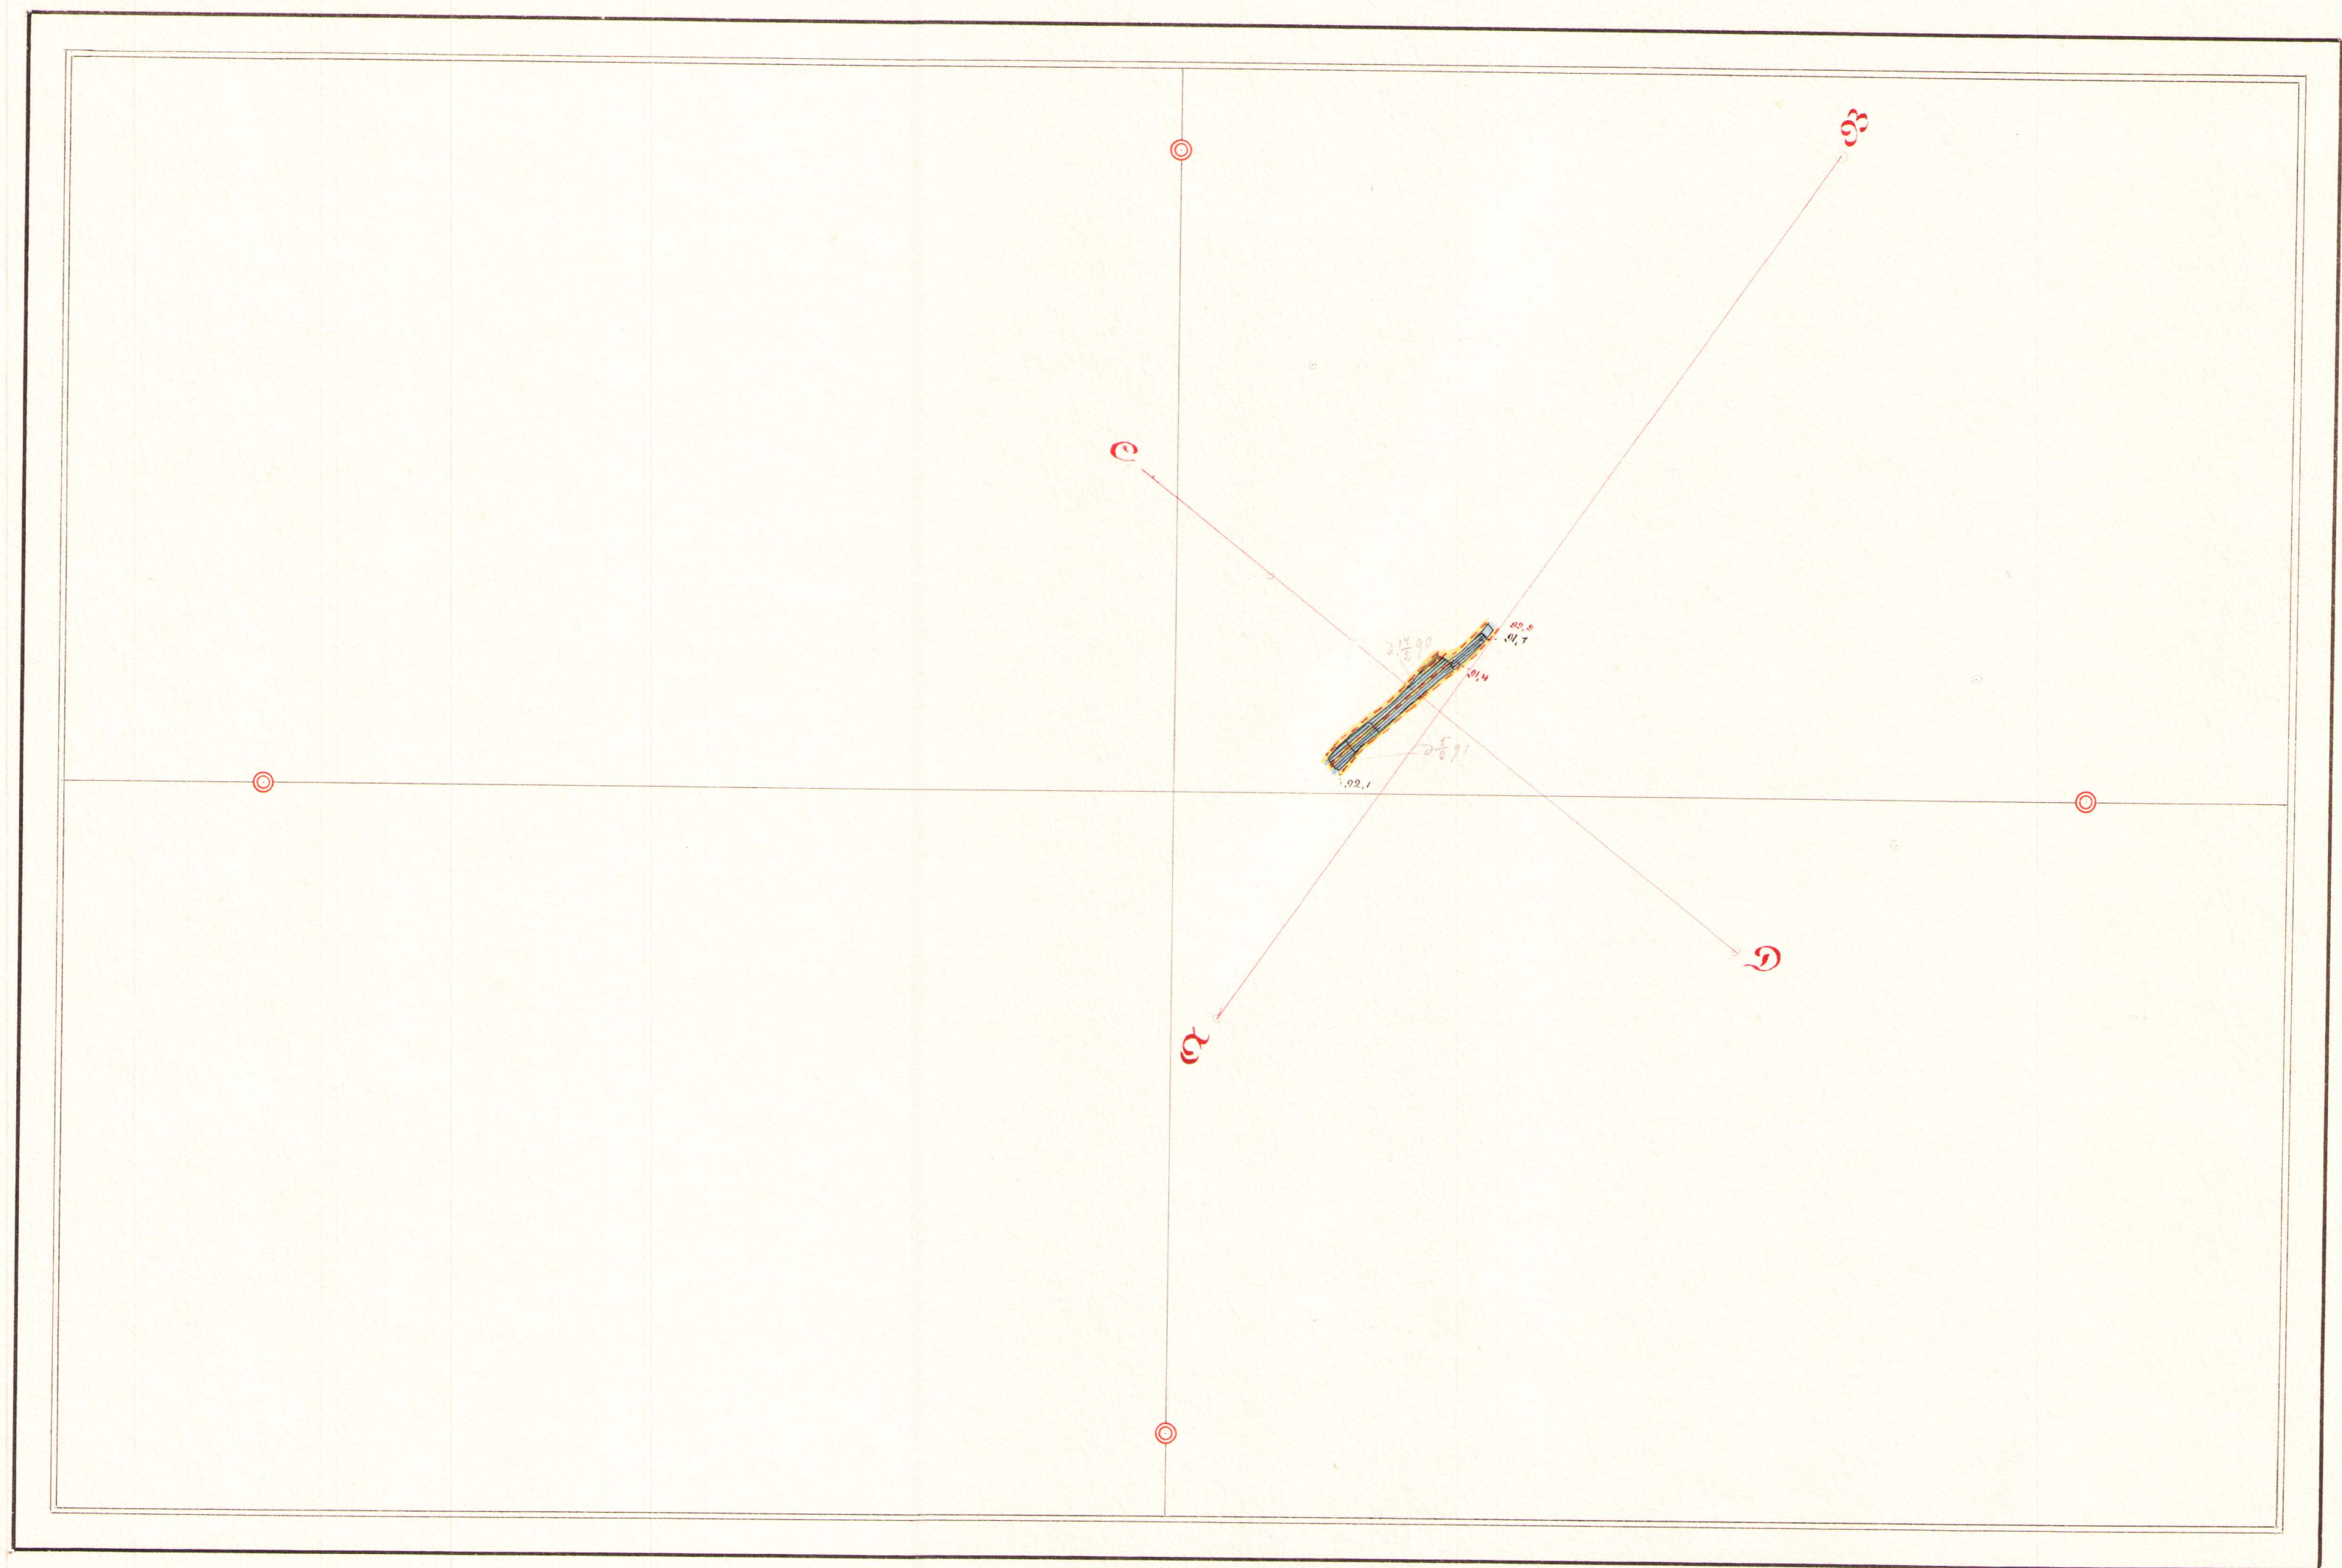

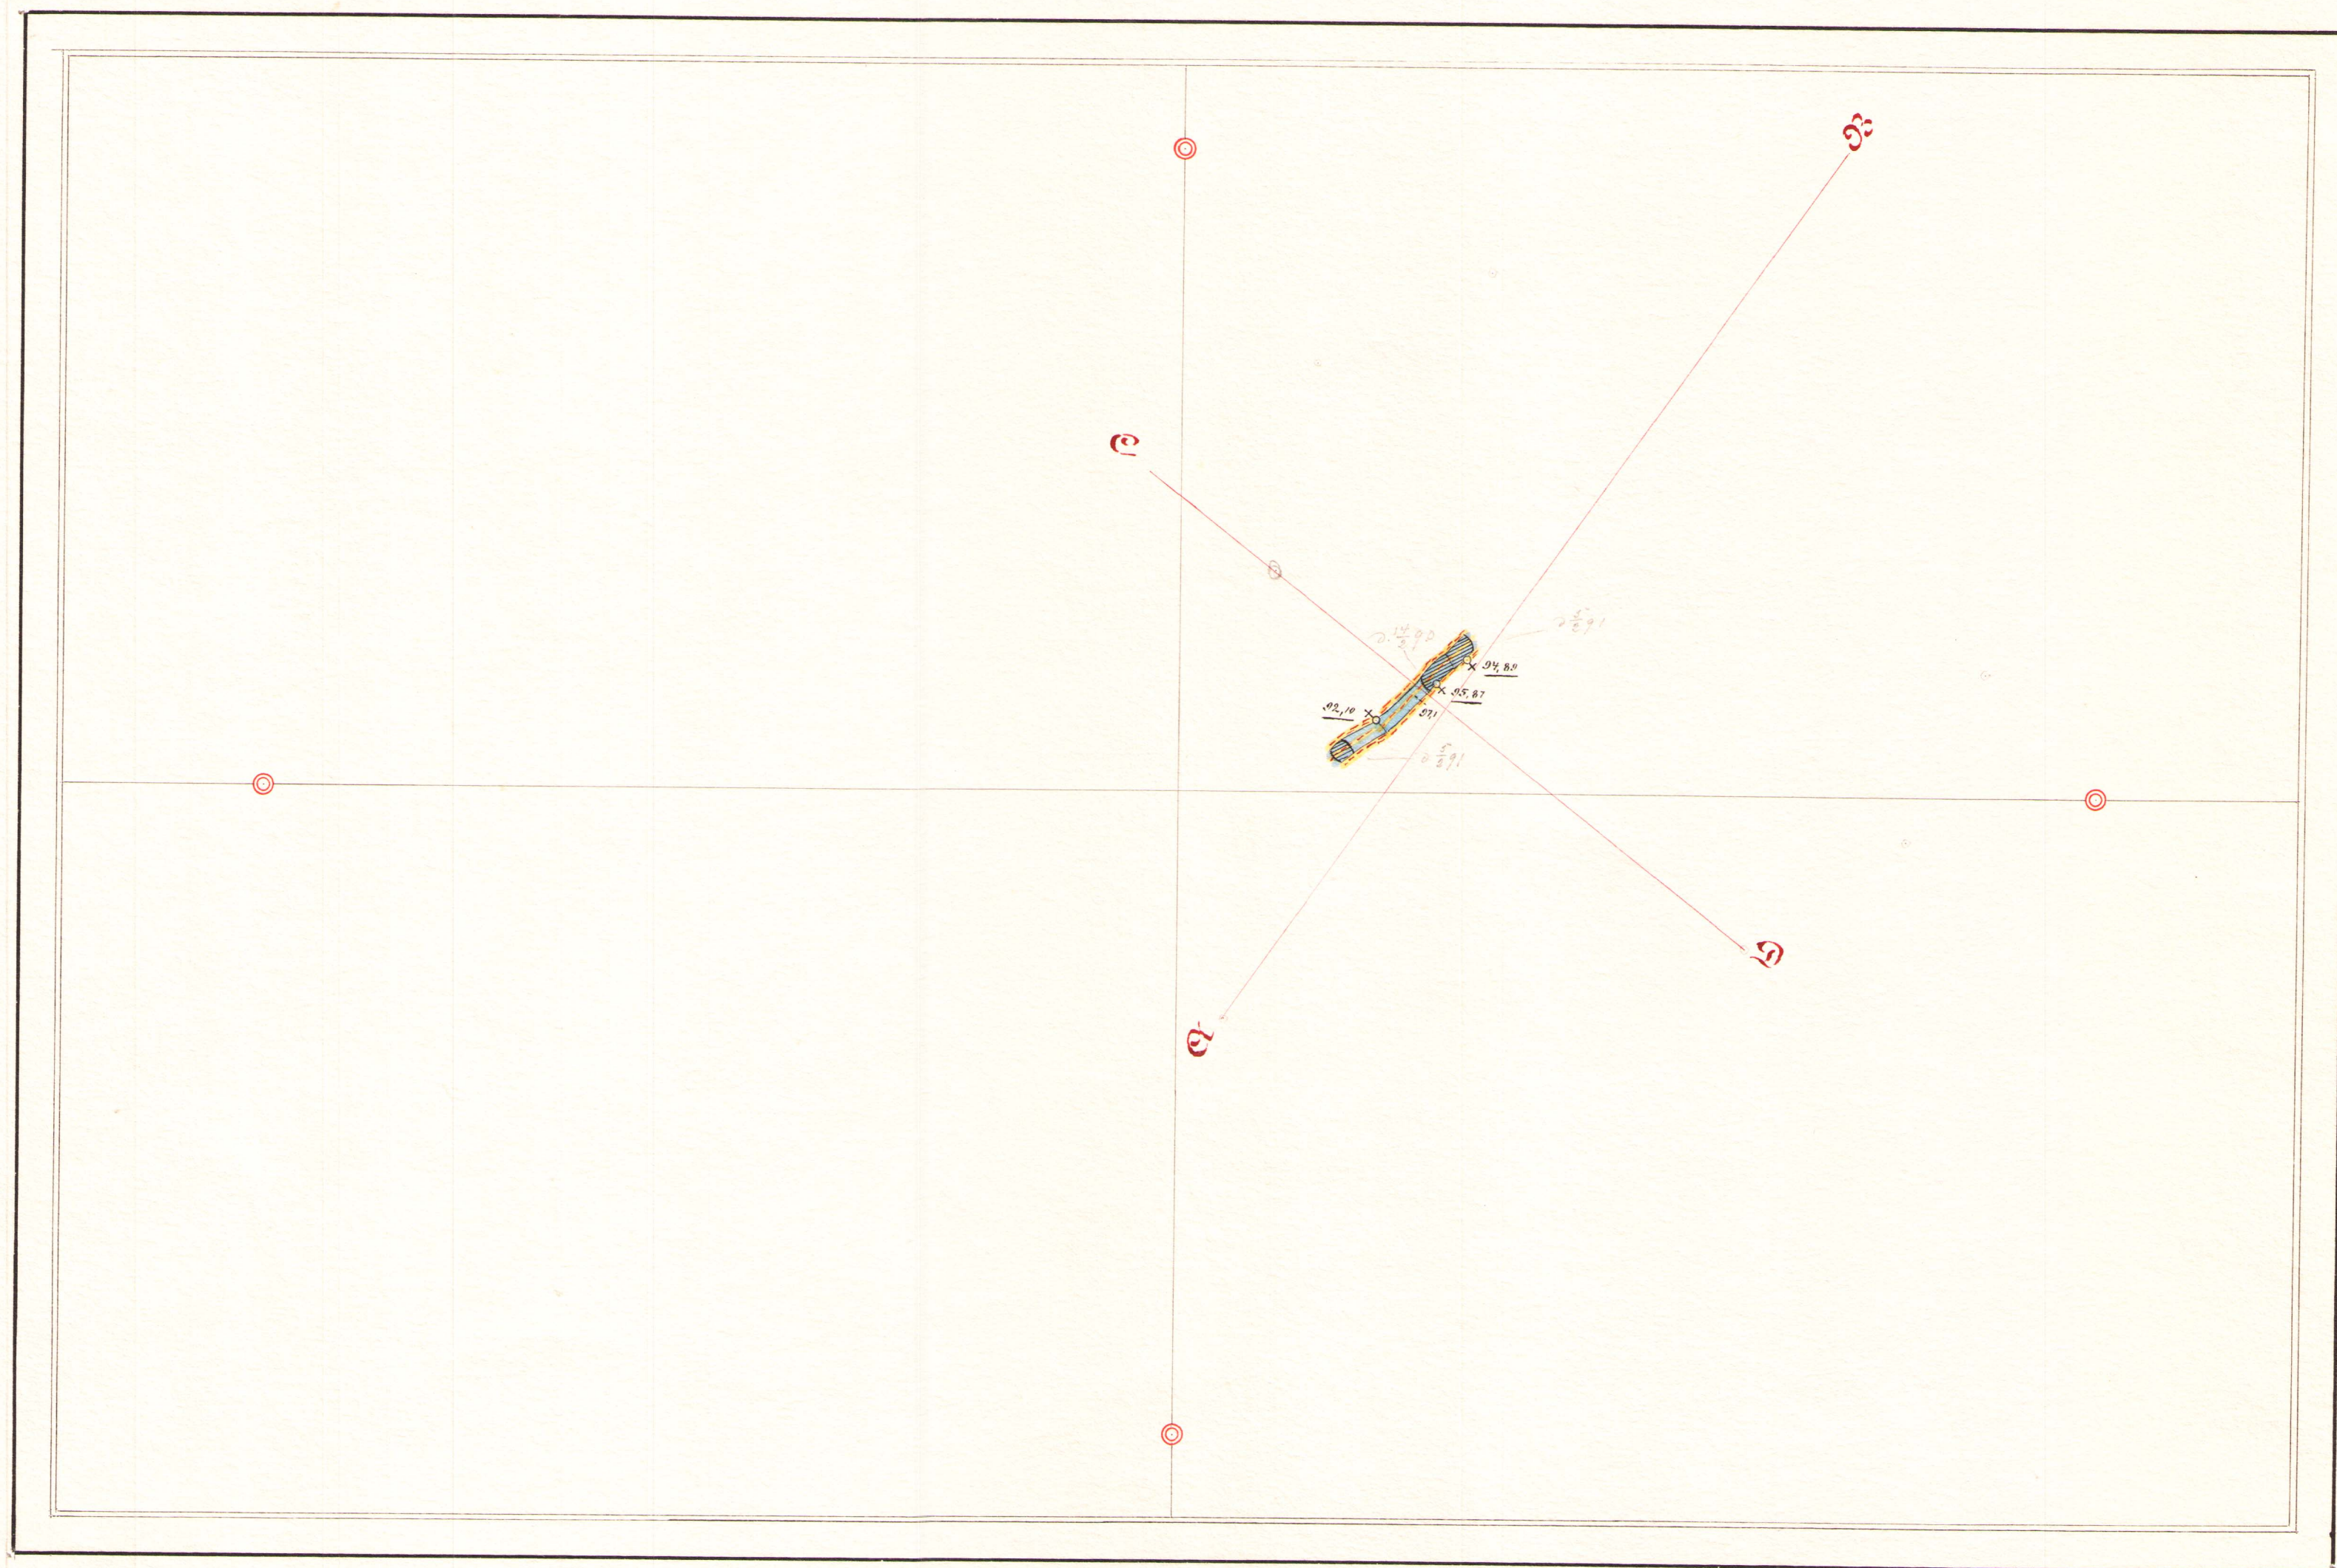

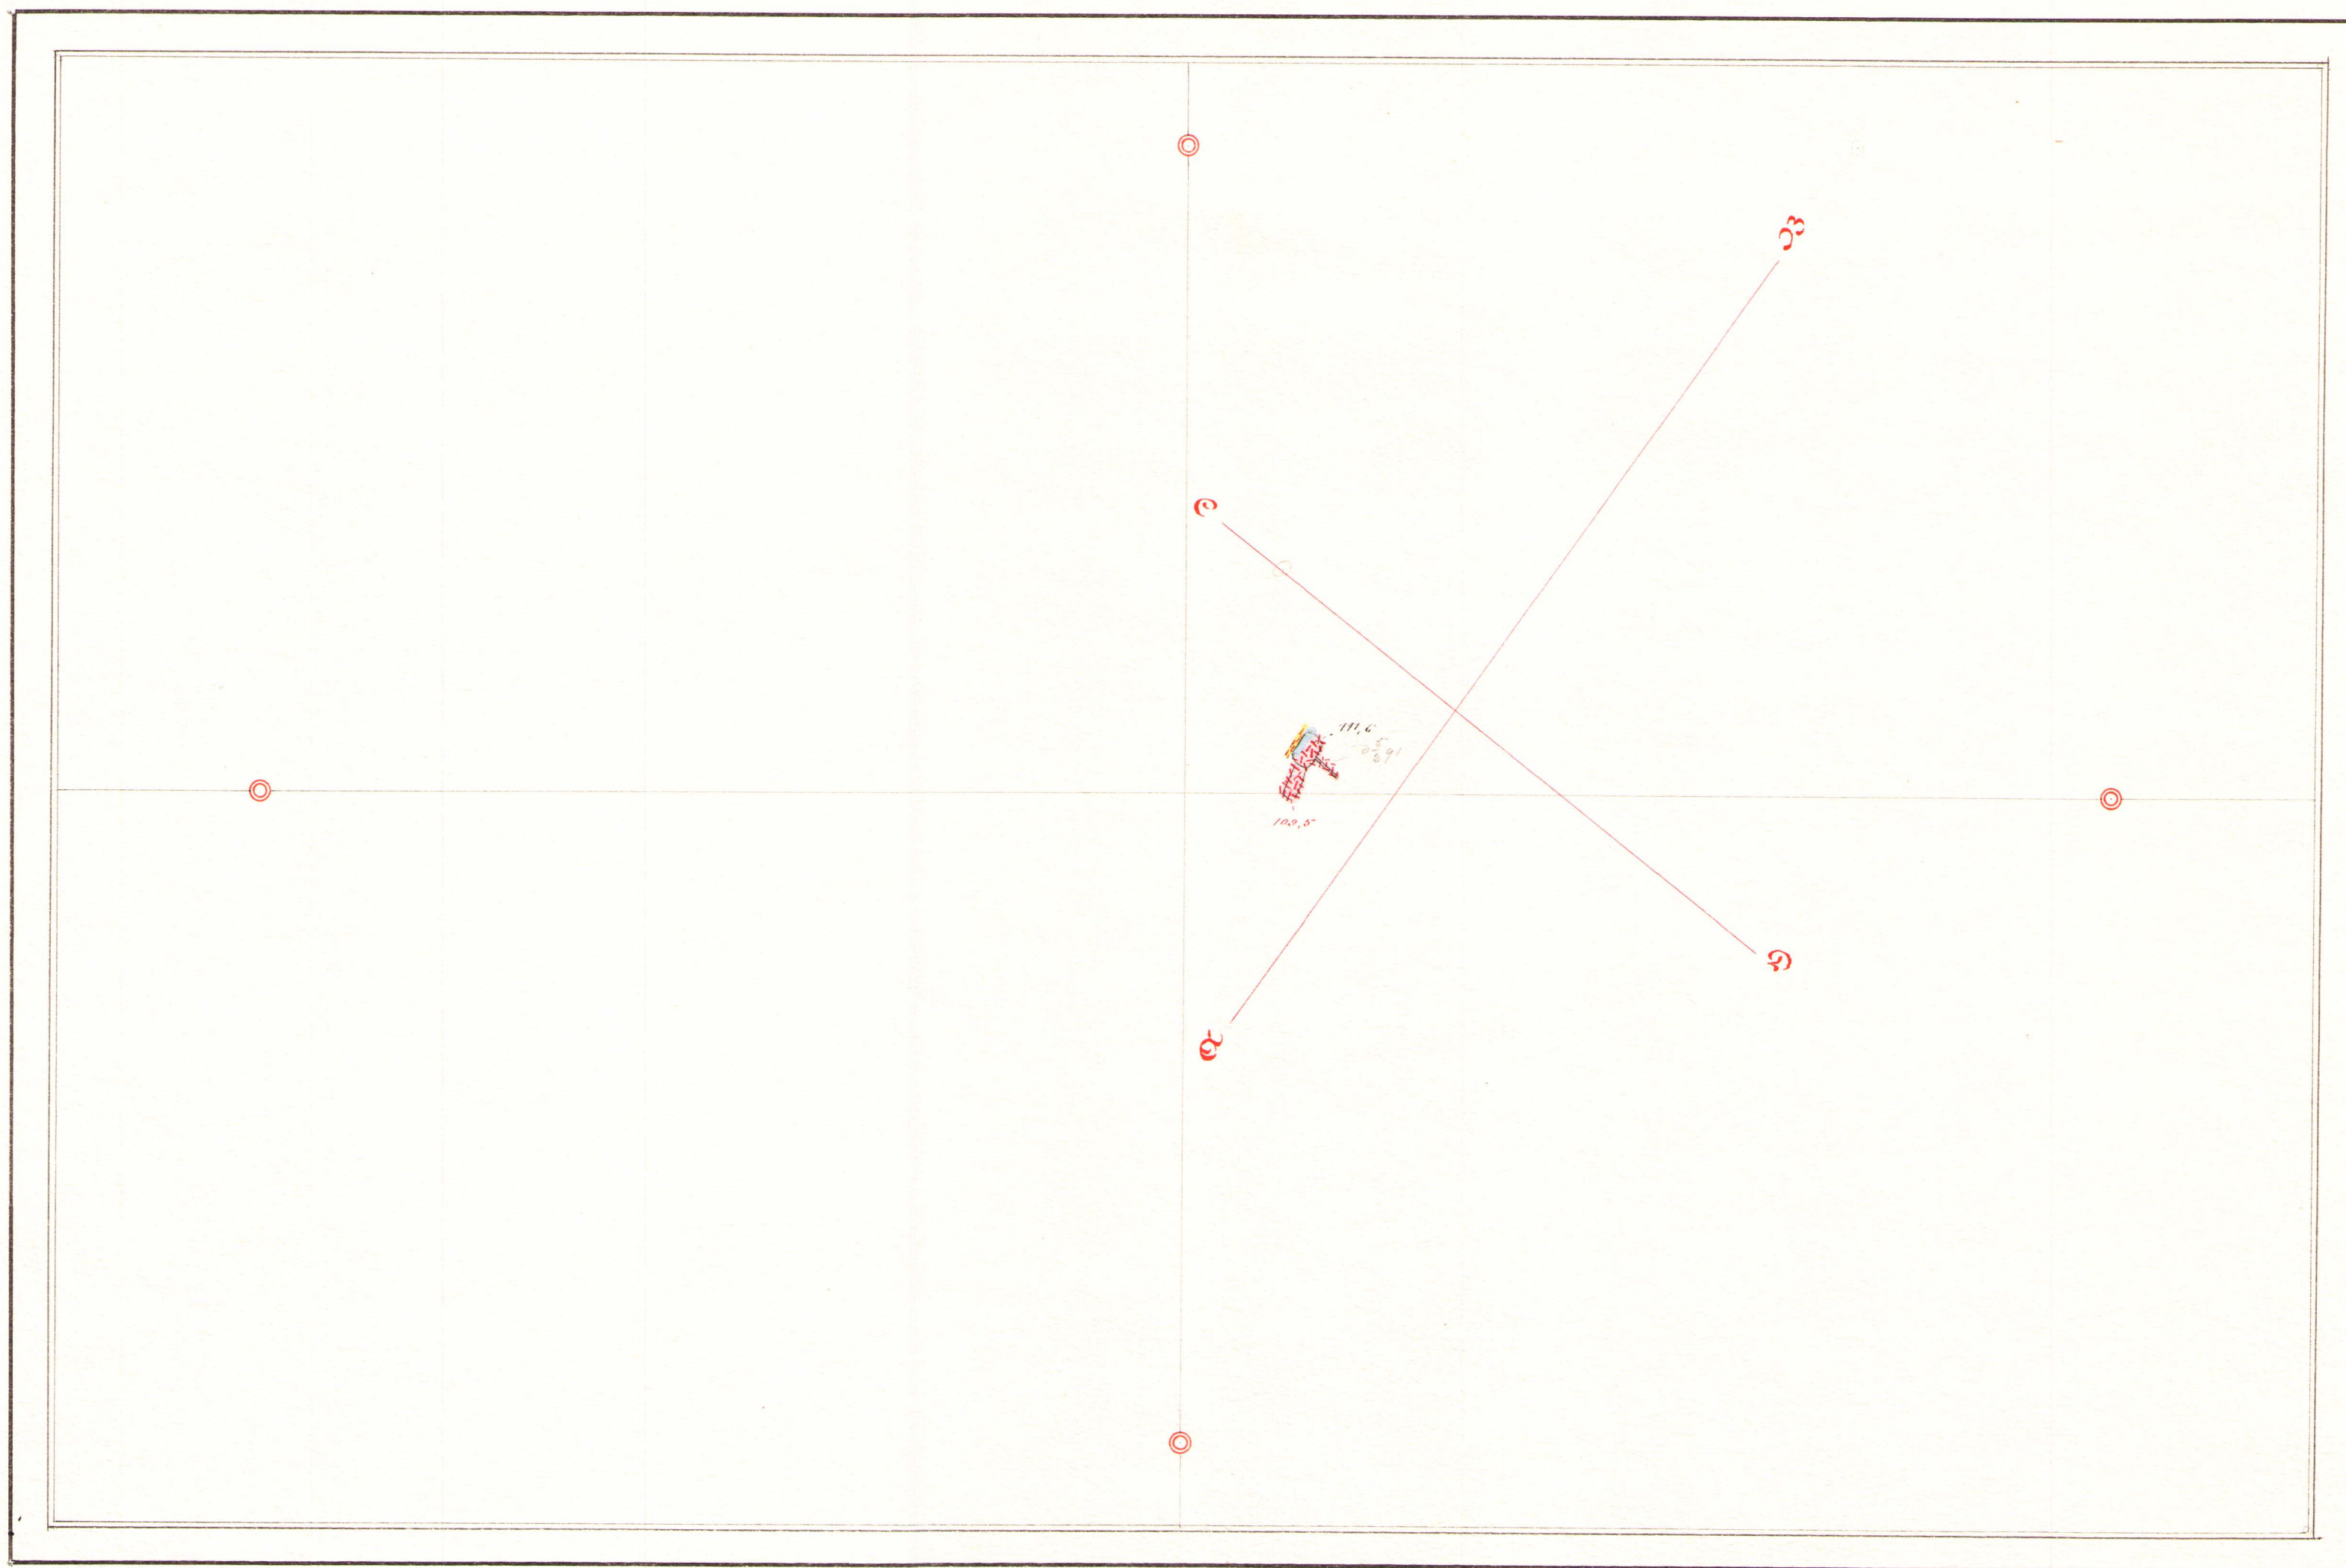

Längd Profil efter linien Jakobsgruvan Is

Längd Profil efter linien *AB*

Tvär Profil
 c-d e-f

after linen C-D


e-f

g - b




Tallåsen

Längdprofil efter *I-II*

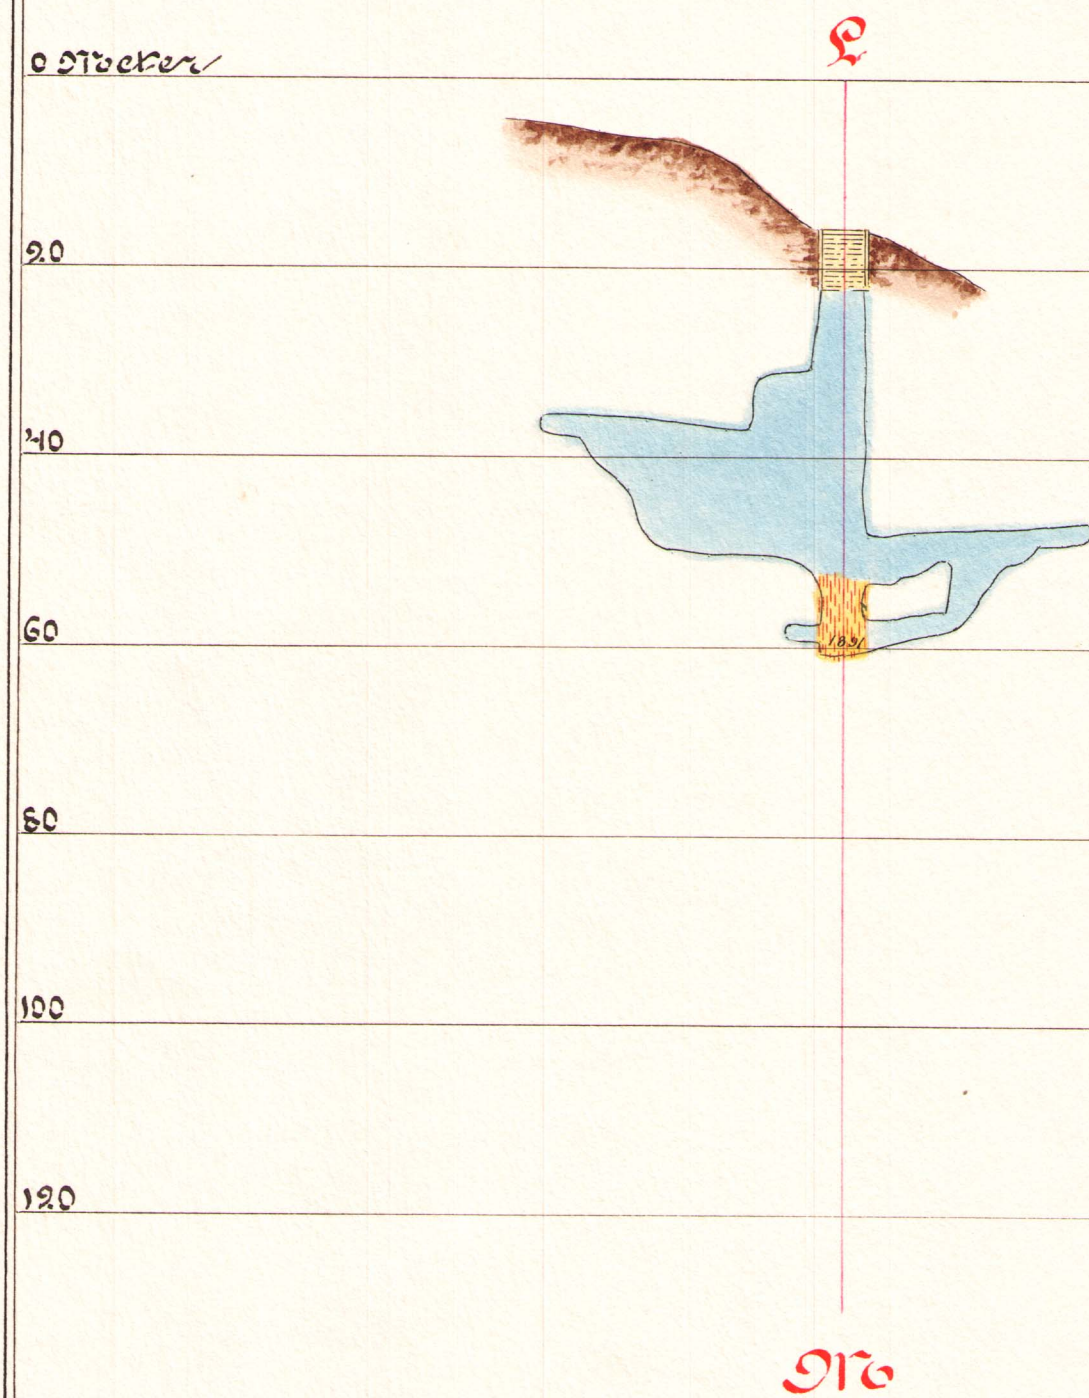


tvärprofil efter *L-IIb*

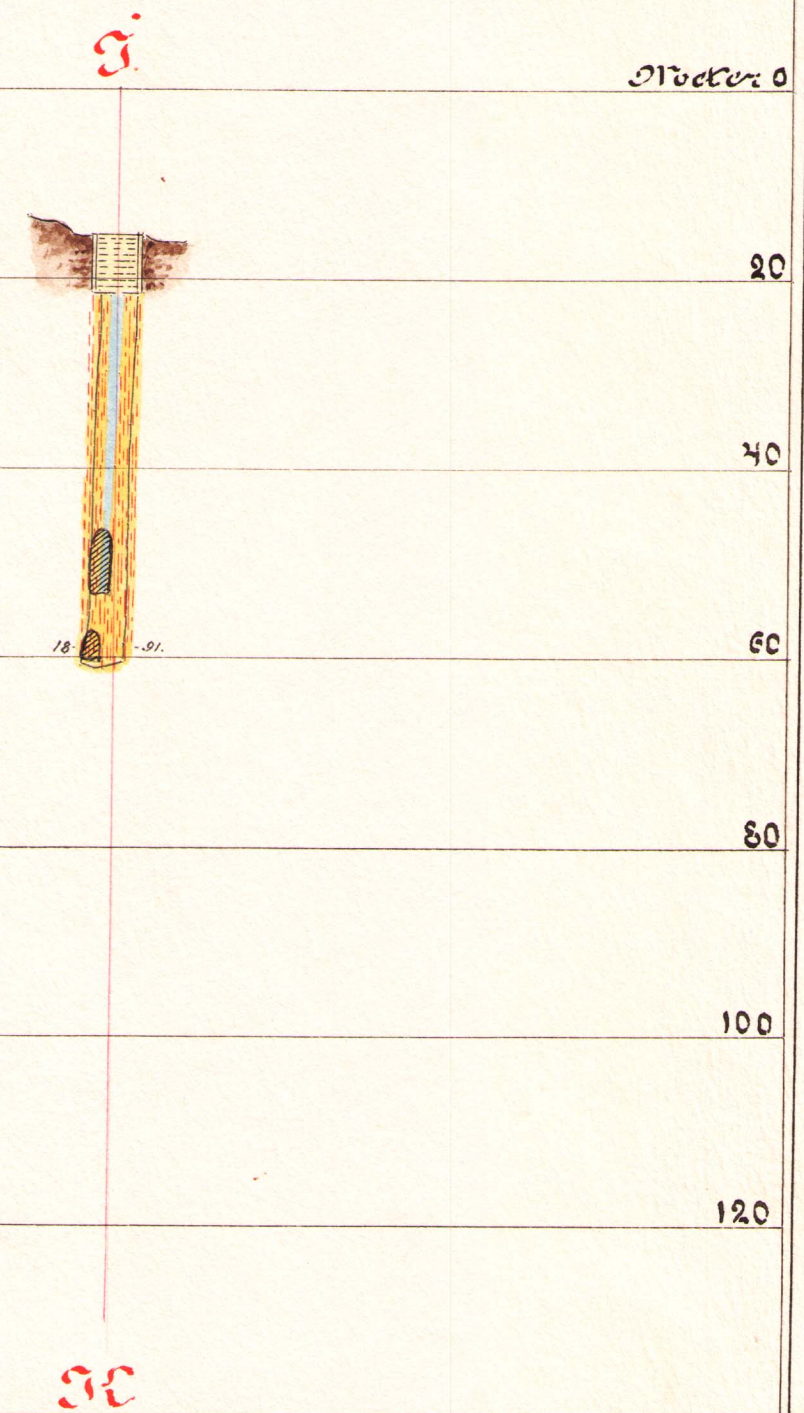


Jakobsgrufran

Längdprofil efter α β

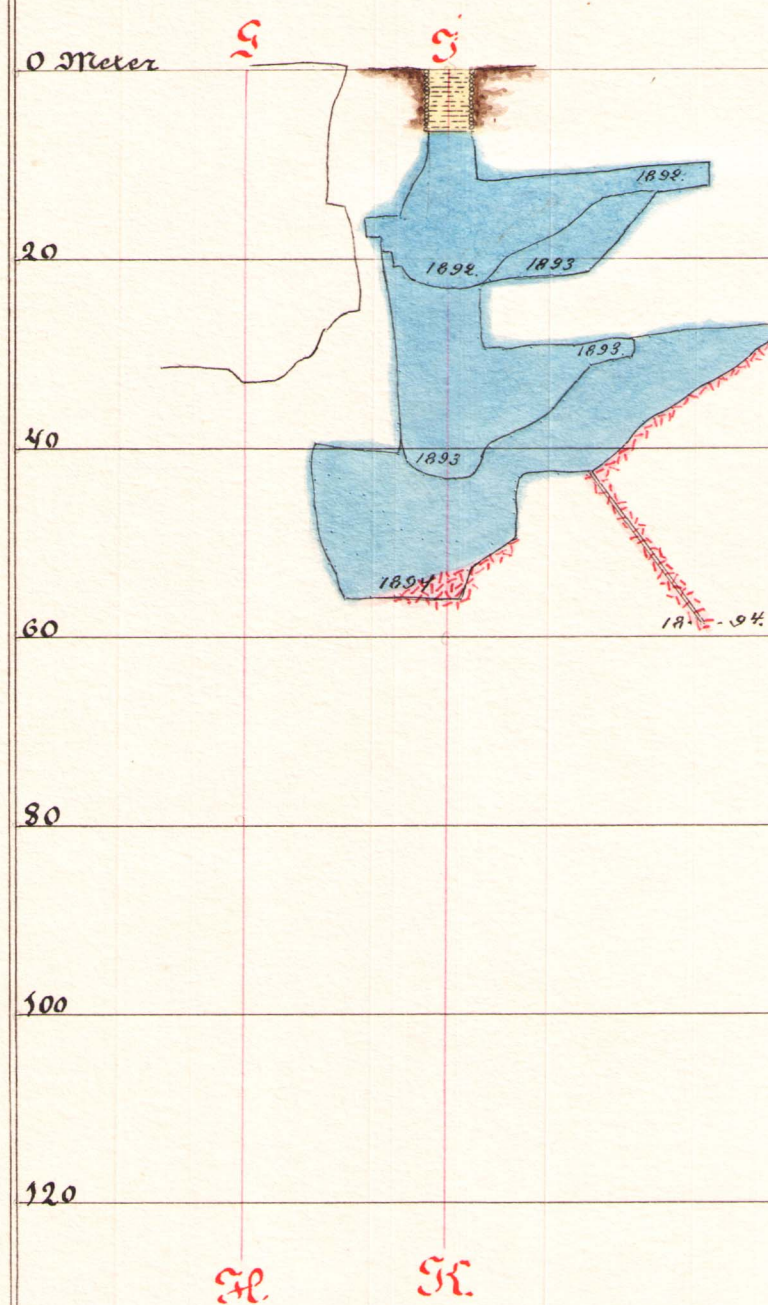

Trärprofil efter γ δ

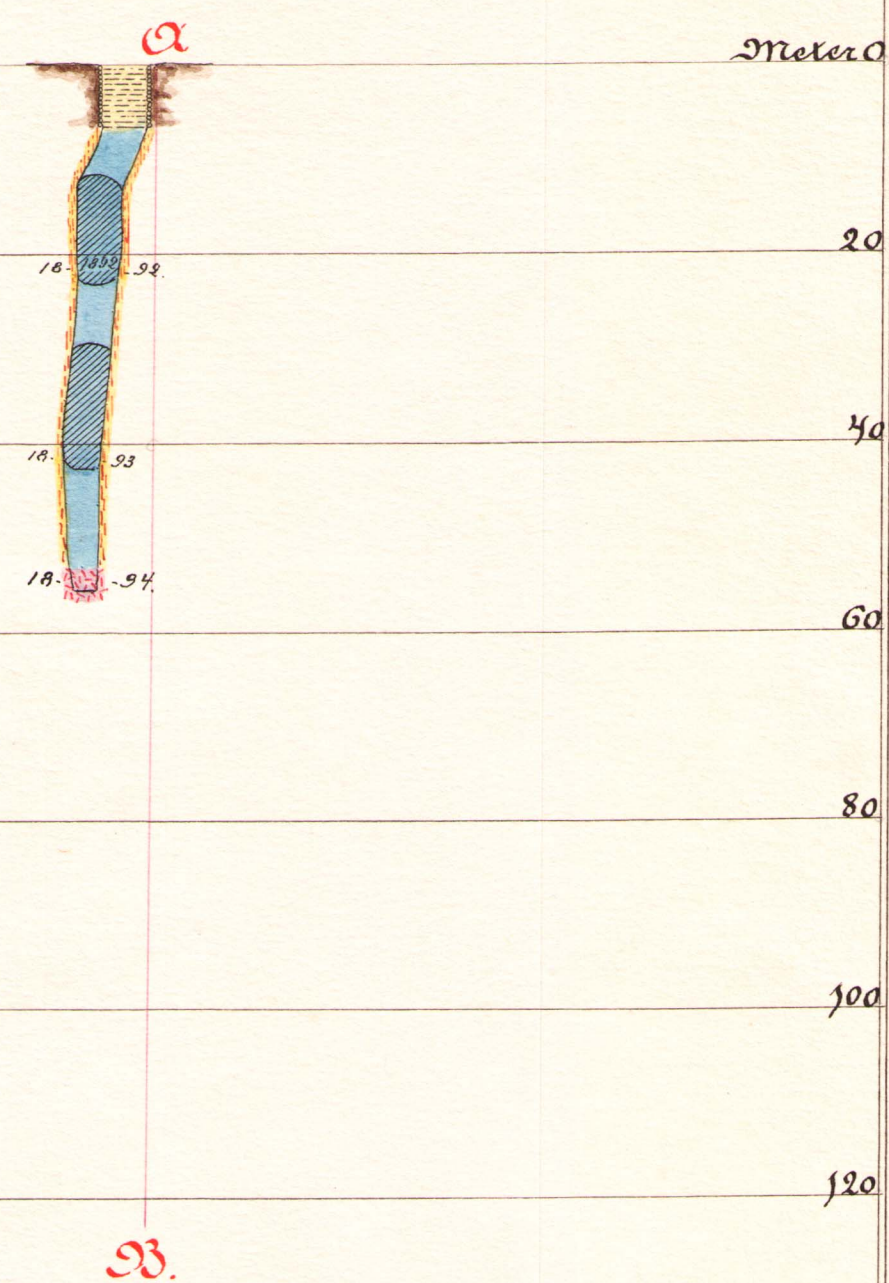

224
Reddag den 18/10 1894.

Beskrifning öfver Jakobsgruvan i Asplerning by, Westarfors Socken, Westmanlands Län.

Denna gruva upptäcktes först år 1872 och erhöles
utnämnd år 1873, beaktades af Melingsgrufve Aktiebolag
sitt år 1879. Detsamma varande ägar Ljusn Moena
Aktiebolag har inmägt den gruvan år 1879 och har
beaktat den samma under åren 1886 och 1887 och afgrufven
fortfarande under arbete.

Malmen består af Svartmaln, hällander Cirka
60% järn, 0,005% fosfor, och 0,06% svafvel, förande
säm lagerart glimmerskiffer, som genomfäts af talk-
skiffer, och utgör samma bergart malmlagerets sidor
begränsning.

Inom det beaktade området har uppträtt
tvänne malmlager, hvar af det norra varit starkt
förörenadt af svafvel och kopparkis, då deremot
det södra varit från dessa saker temmeligen
befriadt. Förutom dessa hufvudlager hafva förkom-
mit mindre malmlinser, som g. till följd af sin

skutyolija maktizhet, ~~o~~ kenat sij av utbryta.


Norbury 2 Mars 1888

Huberantz