

Karta
över
Hans Urbansons fält
beläget inom Riddarhytte Malmfälts odalut mål
i
Skinnskattebergs socken, Västmanlands län

Upprättad på grund av äldre kartor och egna mätningar,
avslutade den 7 dec. 1932


av

H. H. H. H.

Skala 1:800

Komplekteringsmätning till denna karta

[illegible]

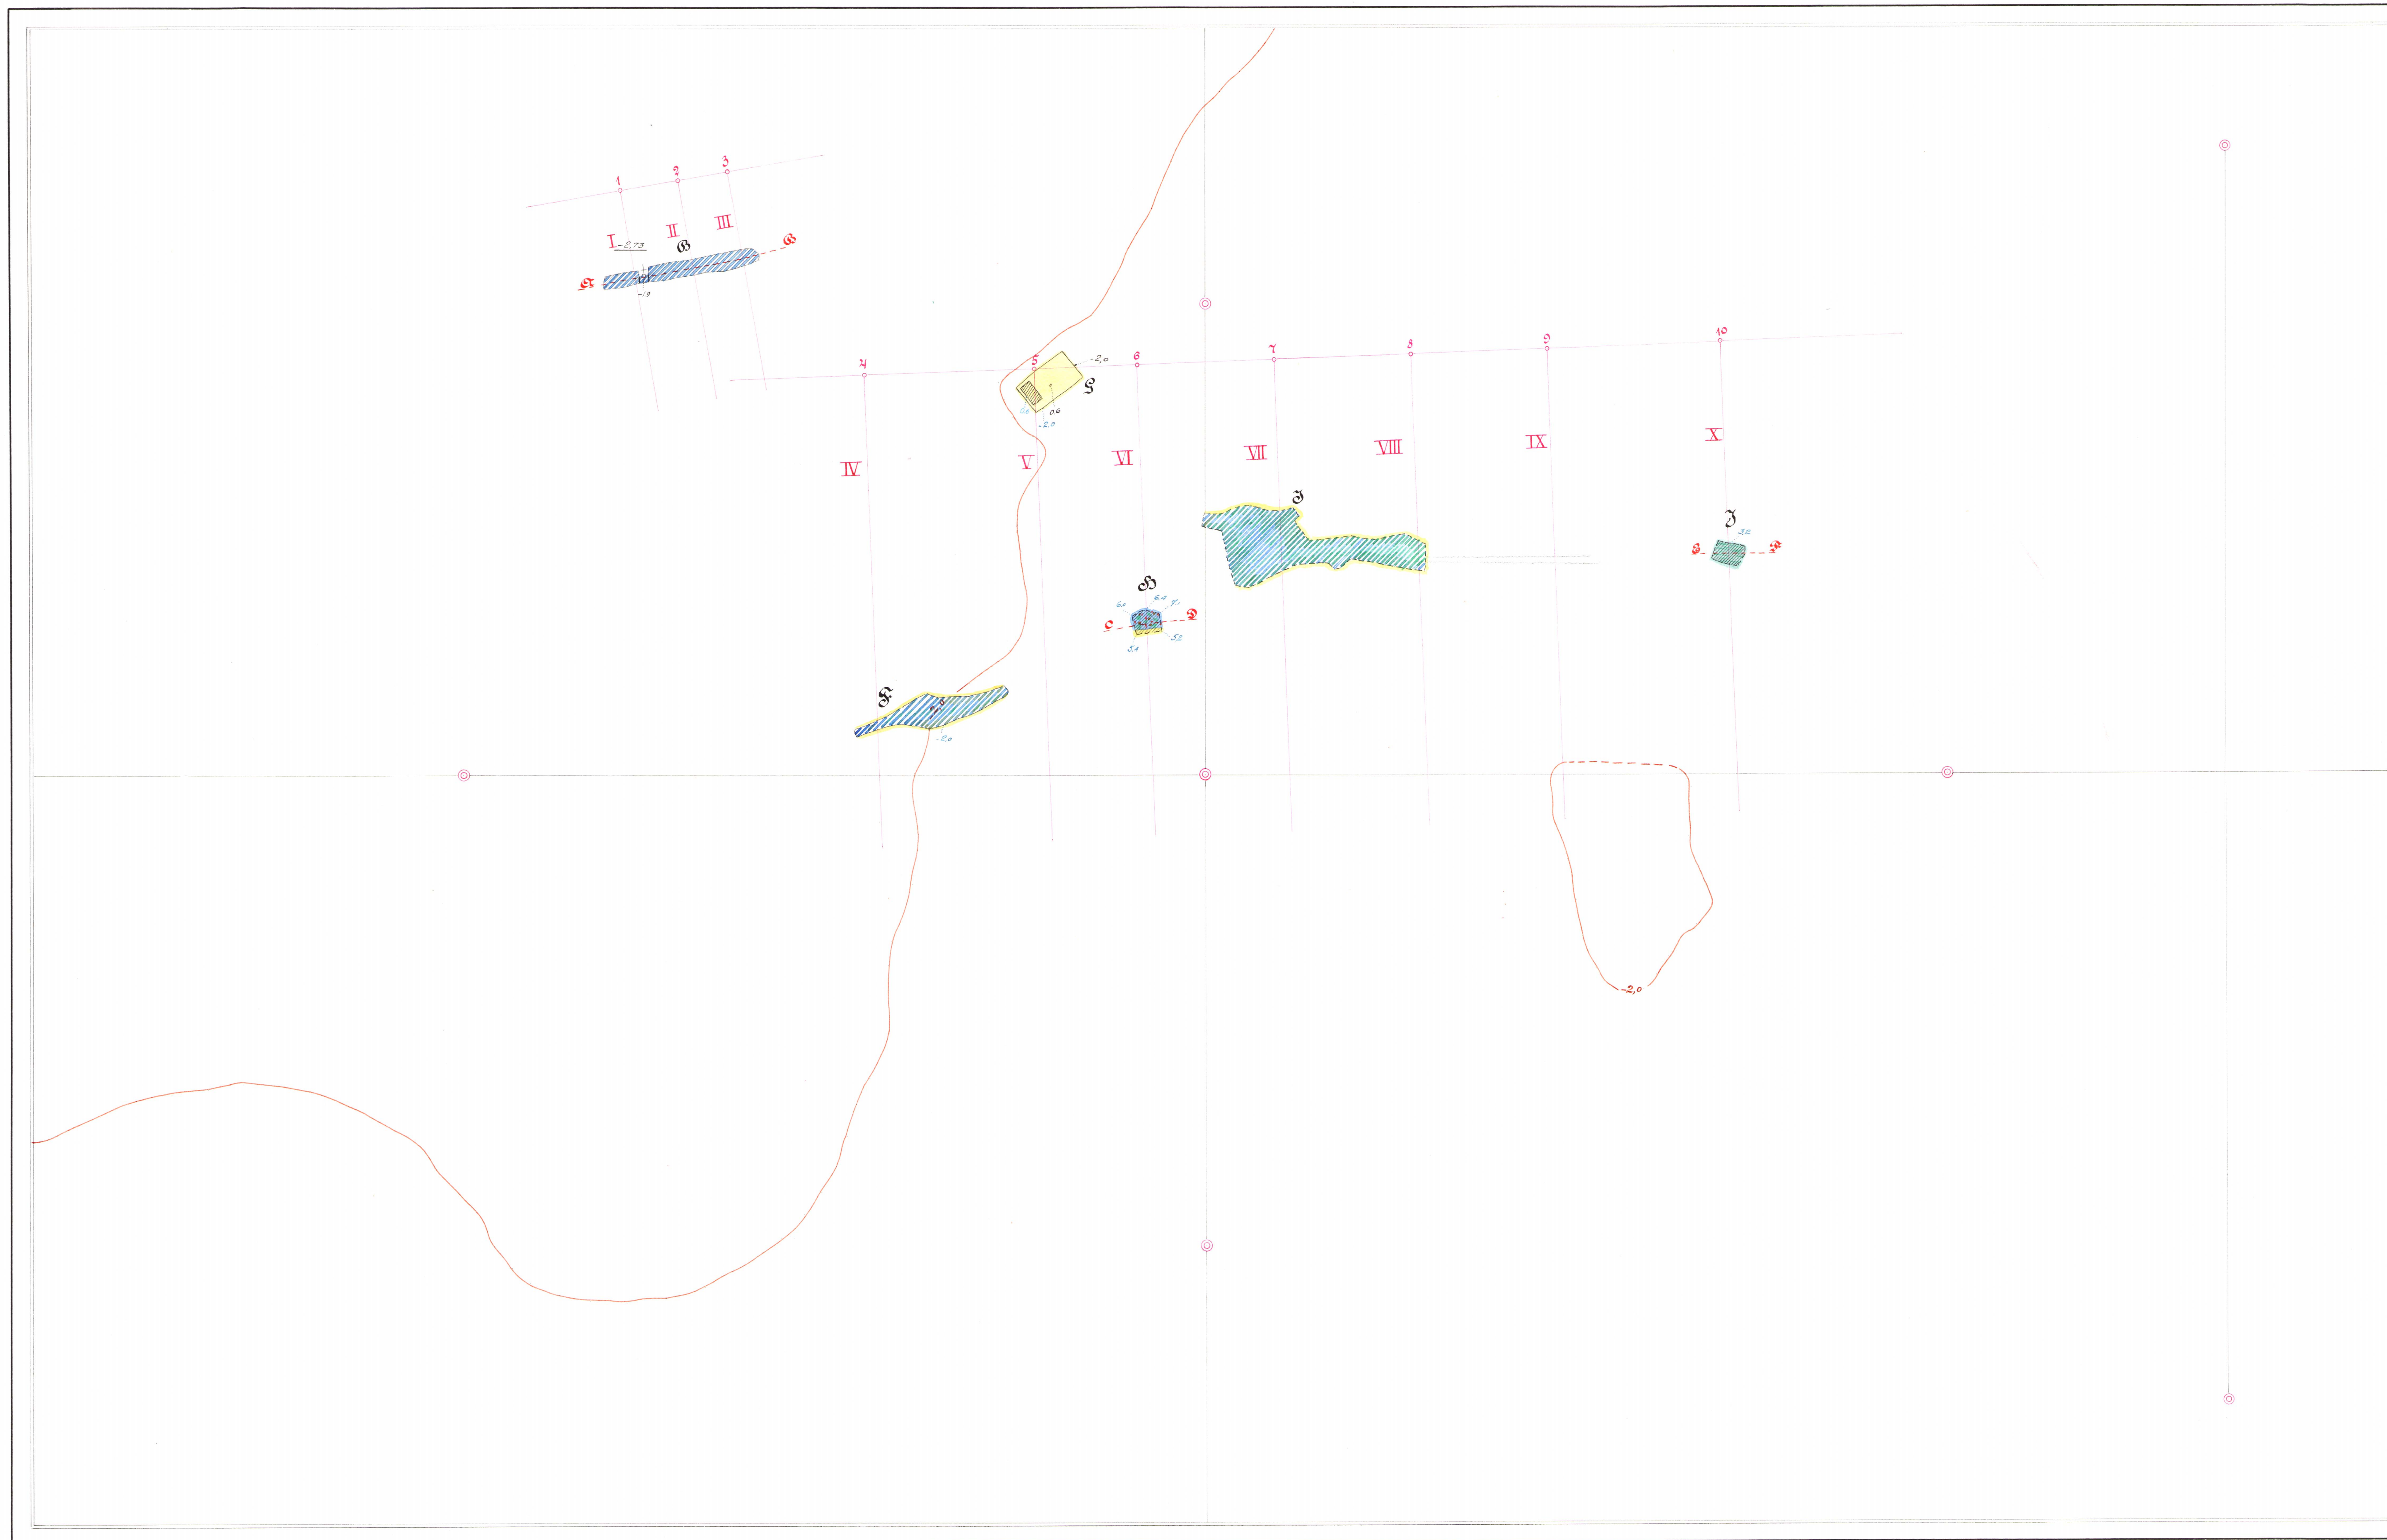

Horizontalskärning på cirka -2,0 meters nivå

Innehållsförteckning









	Blad
Register över gruvor och gruvrum	A.1
Anteckningar över kartans komplettering	A.1
Geologiska beteckningar	A.2
Diverse beteckningar	A.2
Topografiskt dagblad	B.1

Geologiskt dagblad	C.1
Horizontalskärning på cirka - 70 meters nivå	C.2
" " " - 20 " "	C.3
" " " 60 " "	C.4
" " " 120 " "	C.5
" " " 160 " "	C.6
" " " 200 " "	C.7
" " " 300 " "	C.8
" " " 420 " "	C.9
" " " 480 " "	C.10
" " " 560 " "	C.11
" " " 610 " "	C.12
" " " 690 " "	C.13
" " " 800 " "	C.14
" " " 900 " "	C.15
" " " 1000 " "	C.16
" " " 1050 " "	C.17
" " " 1150 " "	C.18
" " " 1250 " "	C.19
" " " 1350 " "	C.20
" " " 1450 " "	C.21
" " " 1500 " "	C.22
" " " 1750 " "	C.23
" " " 2500 " "	C.24
" " " 3600 " "	C.25



	Blad
Märkpunktsblad A	D.1
Vertikalprojektion på 1-3 av skärning A-B	E.1
" " 4-10 " " C-D	E.1
" " 4-10 " " E-F	E.2
Vertikalskärningar I,II,III och IV	F.1
" V,VI,VII " VIII	F.2
" IX och X	F.3


Register öfver på kartan förekommande gruvor och arbetsrum		Anteckningar om kartans komplettering			
Namn	Littera- beteck- ning	Mätningen		Förämningsman	Anmärkningar
		absolut	inlagd på kartan		
Riddargruvan	A				
Berggruvan	B				
Licht Lock	C				
Ödgruvan	D				
Benningegruvan	E				
Bedningegruvan	F				
Klabans schakt	G				
Fellegruvan	H				
Felletsorten No 1	a				
Felletsorten No 2	b				
Olsons ort	c				
Kantalsorten	d				
Fellegruvans kvärrort	e				
Kantalsgruvans södra kvärrort	f				
Gammelorten	g				
Skölorten	h				
Olsons rum	i				
Geologen 1	l				
Geologen 2	m				
Logggruvsorten	o				
Ödgruvsorten	p				
Schaktorten	r				
Undersökningsorten	s				
Berggruvsorten	t				
Bäckegruvsorten	u				
Magasinsorten	v				
Kantalsgruvan	z				
Logggruvan	z				

Geologiska beteckningar

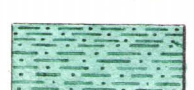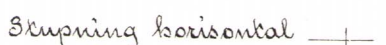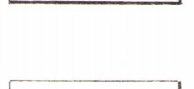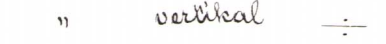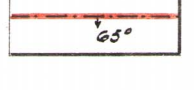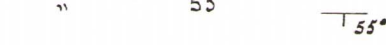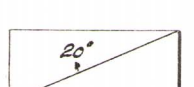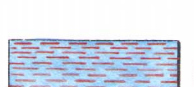
Leptit och Sällflinta	 (Chrome Yellow)	Molibdenmalm	 (Maidian)
Slimmerskiffer	 (Chrome Yellow med Light Red)	Magnetkis	 (Dark Brown)
Kvartsit	 (Chrome Yellow med Sup Green)	Svavelkis	 (Vermilion)
Talk, Klorit och Slimmer	 (Darker Green II)		
Övriga skarnbergarter	 --		
Kvarts	 (Crimson Lake)		
Sigmatit	 --		
Kalksten	 (Neutral Tint)		
Diorit och Amphibolit	 (Cap Green)		
Diabas	 (Violet Carmine)	Skylning och stupning	Veckor och liniestruktur
Skölar	 (Light Red)	Stupning horisontal 	
	 55°	" vertikal 	
	 55°	" 55° 	
Förkastningsläppa	 25°		
Järnmalm	 (New Blue)		
Blodsten	 (New Blue med Vermilion)		
Flöpparmalm	 (Emerald Green)		

Diverse beteckningar

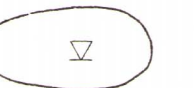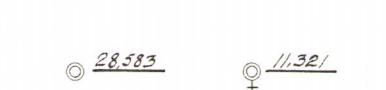
Sänkning eller dagöppning		Elektrisk högsämningsledn.	 (Belikan, grön bolls) (Red Ink, Carmine)
Vattenfylld sänkning		medel- och lågsämningsledning	 (Belikan, grön bolls)
Fyllnadsberg och ras		Nivåkurvor	 (Bunt Sienna)
Varp	 (Neutral Tint)	Diamant- och provborrbål	 A planblad A vertikallblad
Jordsluttnings	 (Sepia)	Dimrat och bakt	
Berg	 (Neutral Tint)	Polygontågspunkt	
Barrskog	 (Belikan grön bolls)	Märkspunkt i allmänhet	
Lövskog	 --	Örväning å sula, skärningskontur och kalk resp.	 50.8 28.4 12.8
Väg och gångstig	 (Yellow Ochre I)	Konjektionslinje med konjektionspunkt	 (Red Ink, Carmine)
Sädesgård eller skaket med grind	 --	Projektions- och skärningsplans spår i kartplan	 --
Vattendrag med dike	 (Prussian Blue)	Skärningsytas spår i kartplan	 --
Kär och mosse	 (Bunt Sienna)	Kontur å bakom eller under skärningsplan liggande rum	 --
Ödlat mark	 (Sambage)	Kontur å framför eller ovanför skärningsplan liggande rum	 --
Byggnad	 (Crimson Lake) (Black Ink)	Osäker kontur	 --
Dimmerbroar i dagen	 (Sambage)		
Elkraftsbana och järnväg	 (Blue Ink)		
Stenmur	 --		

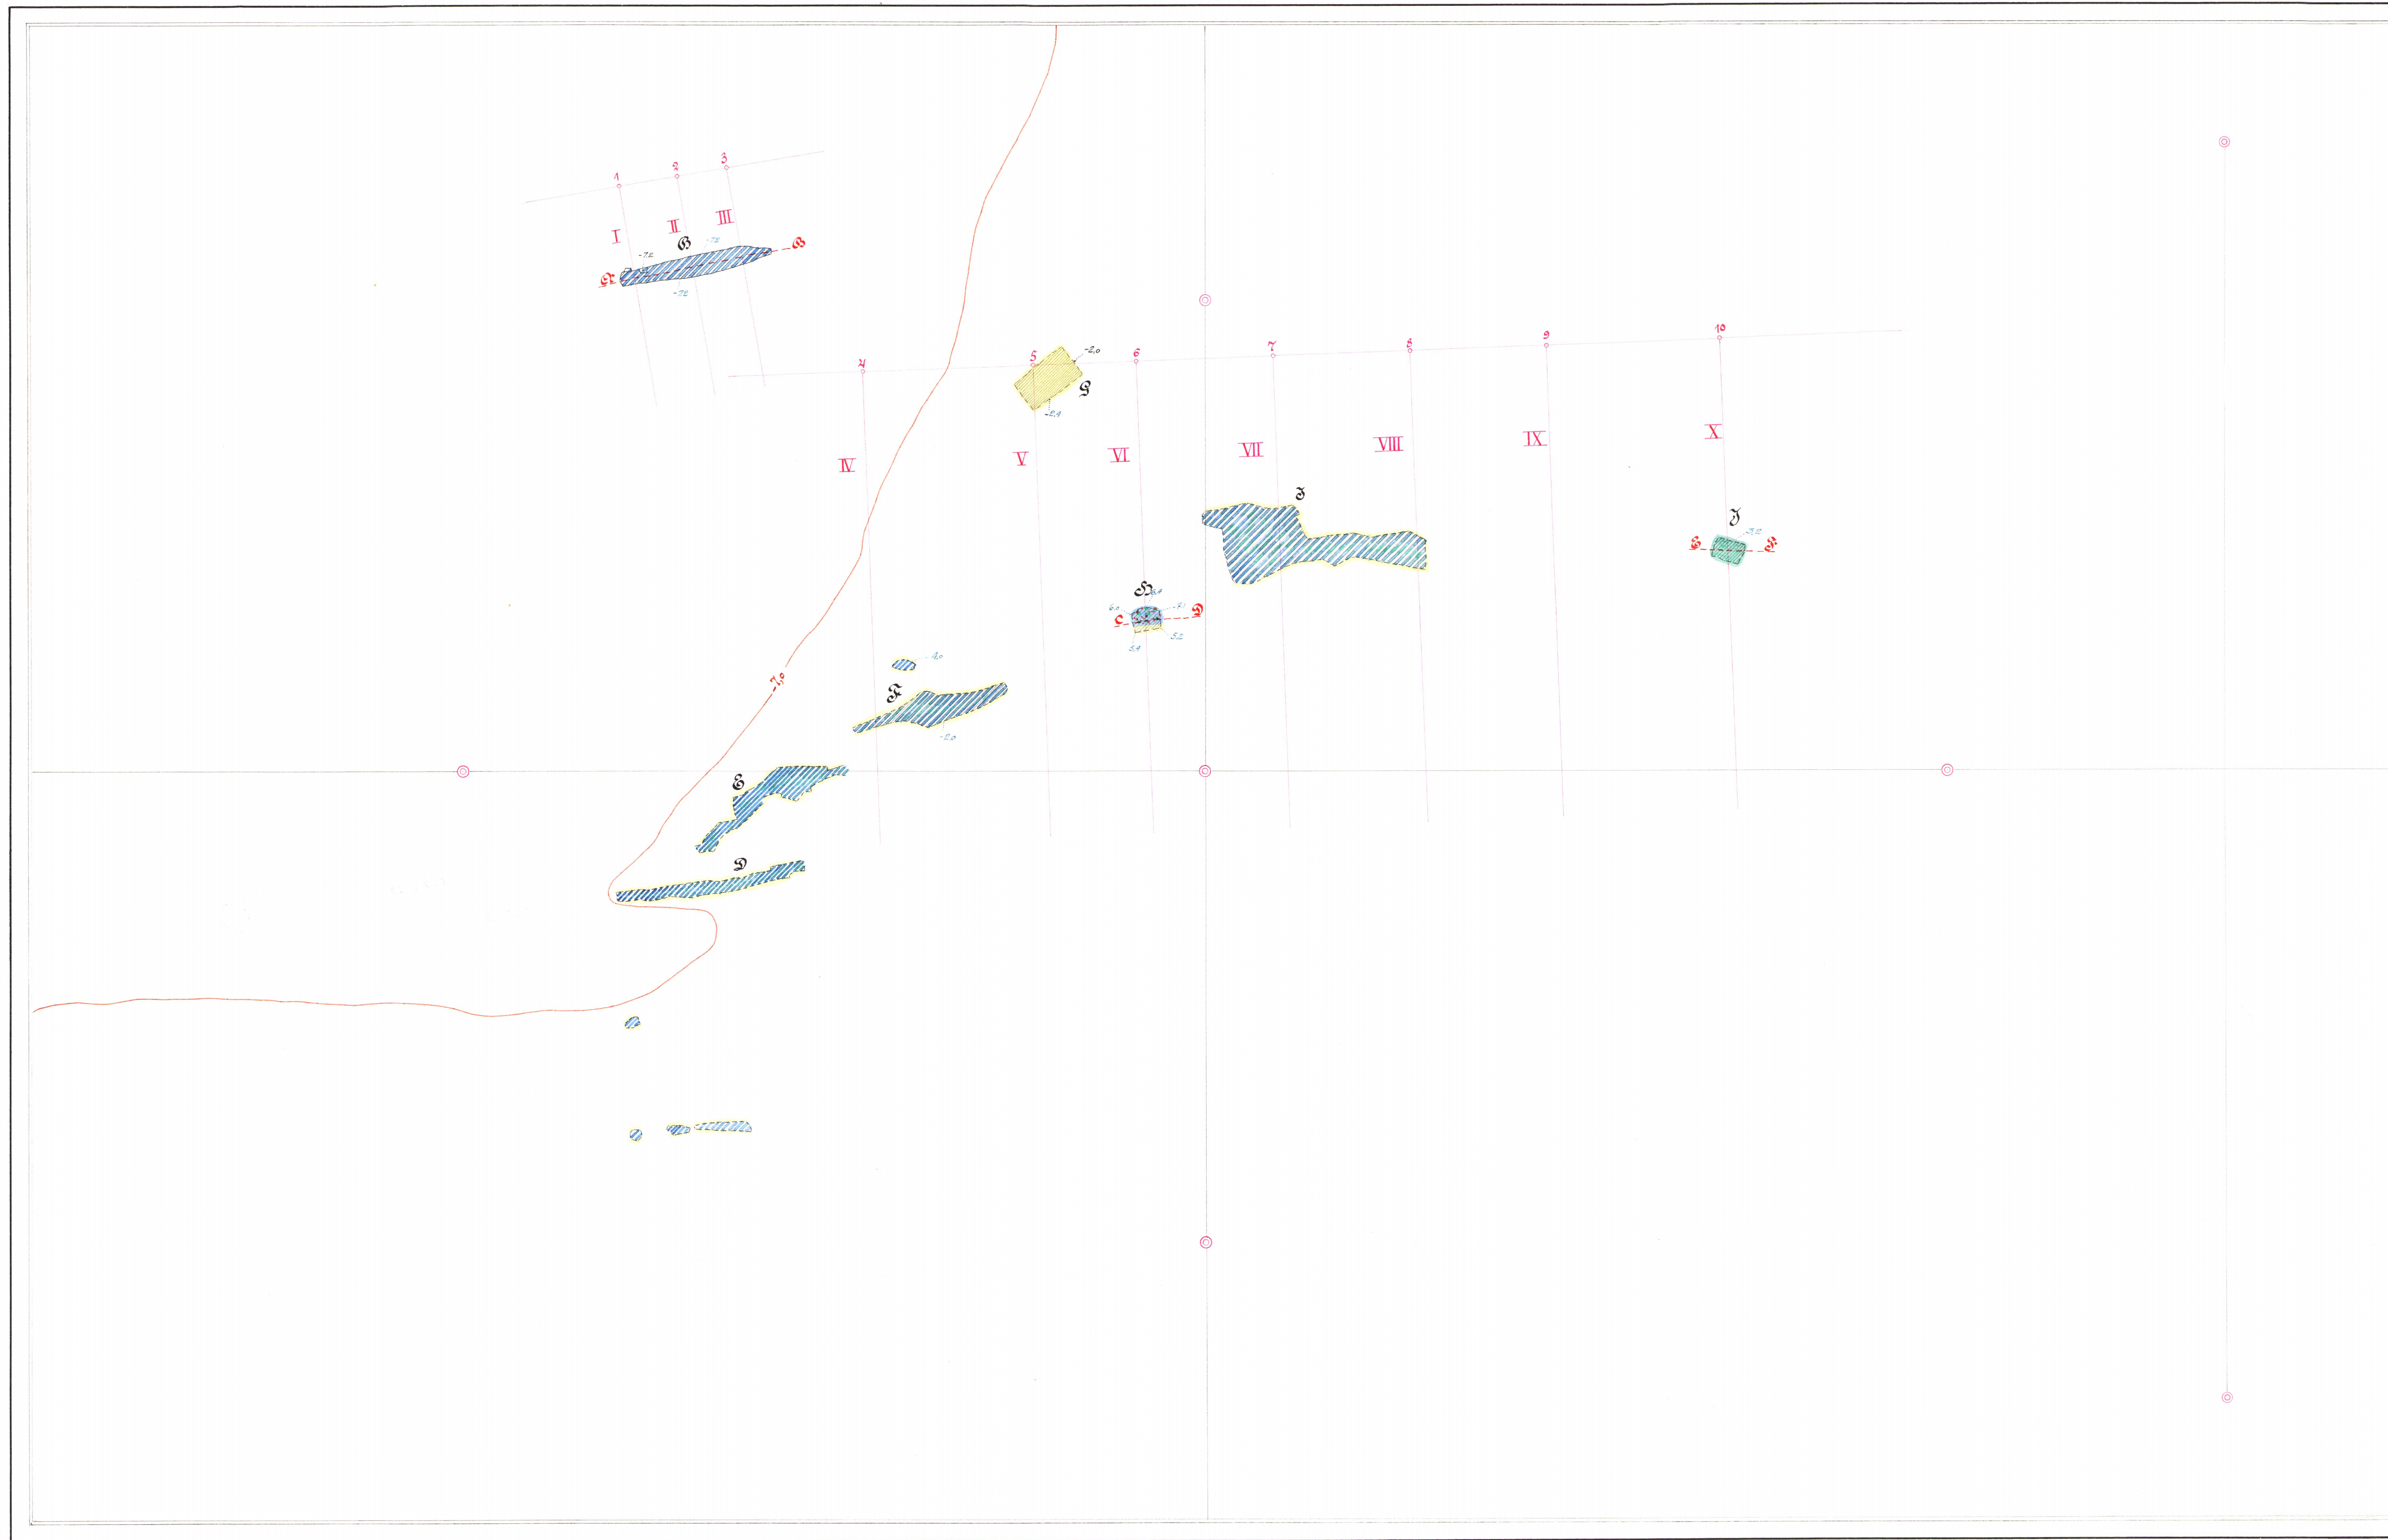


Horizontalskärning på cirka -7.0 meters nivå

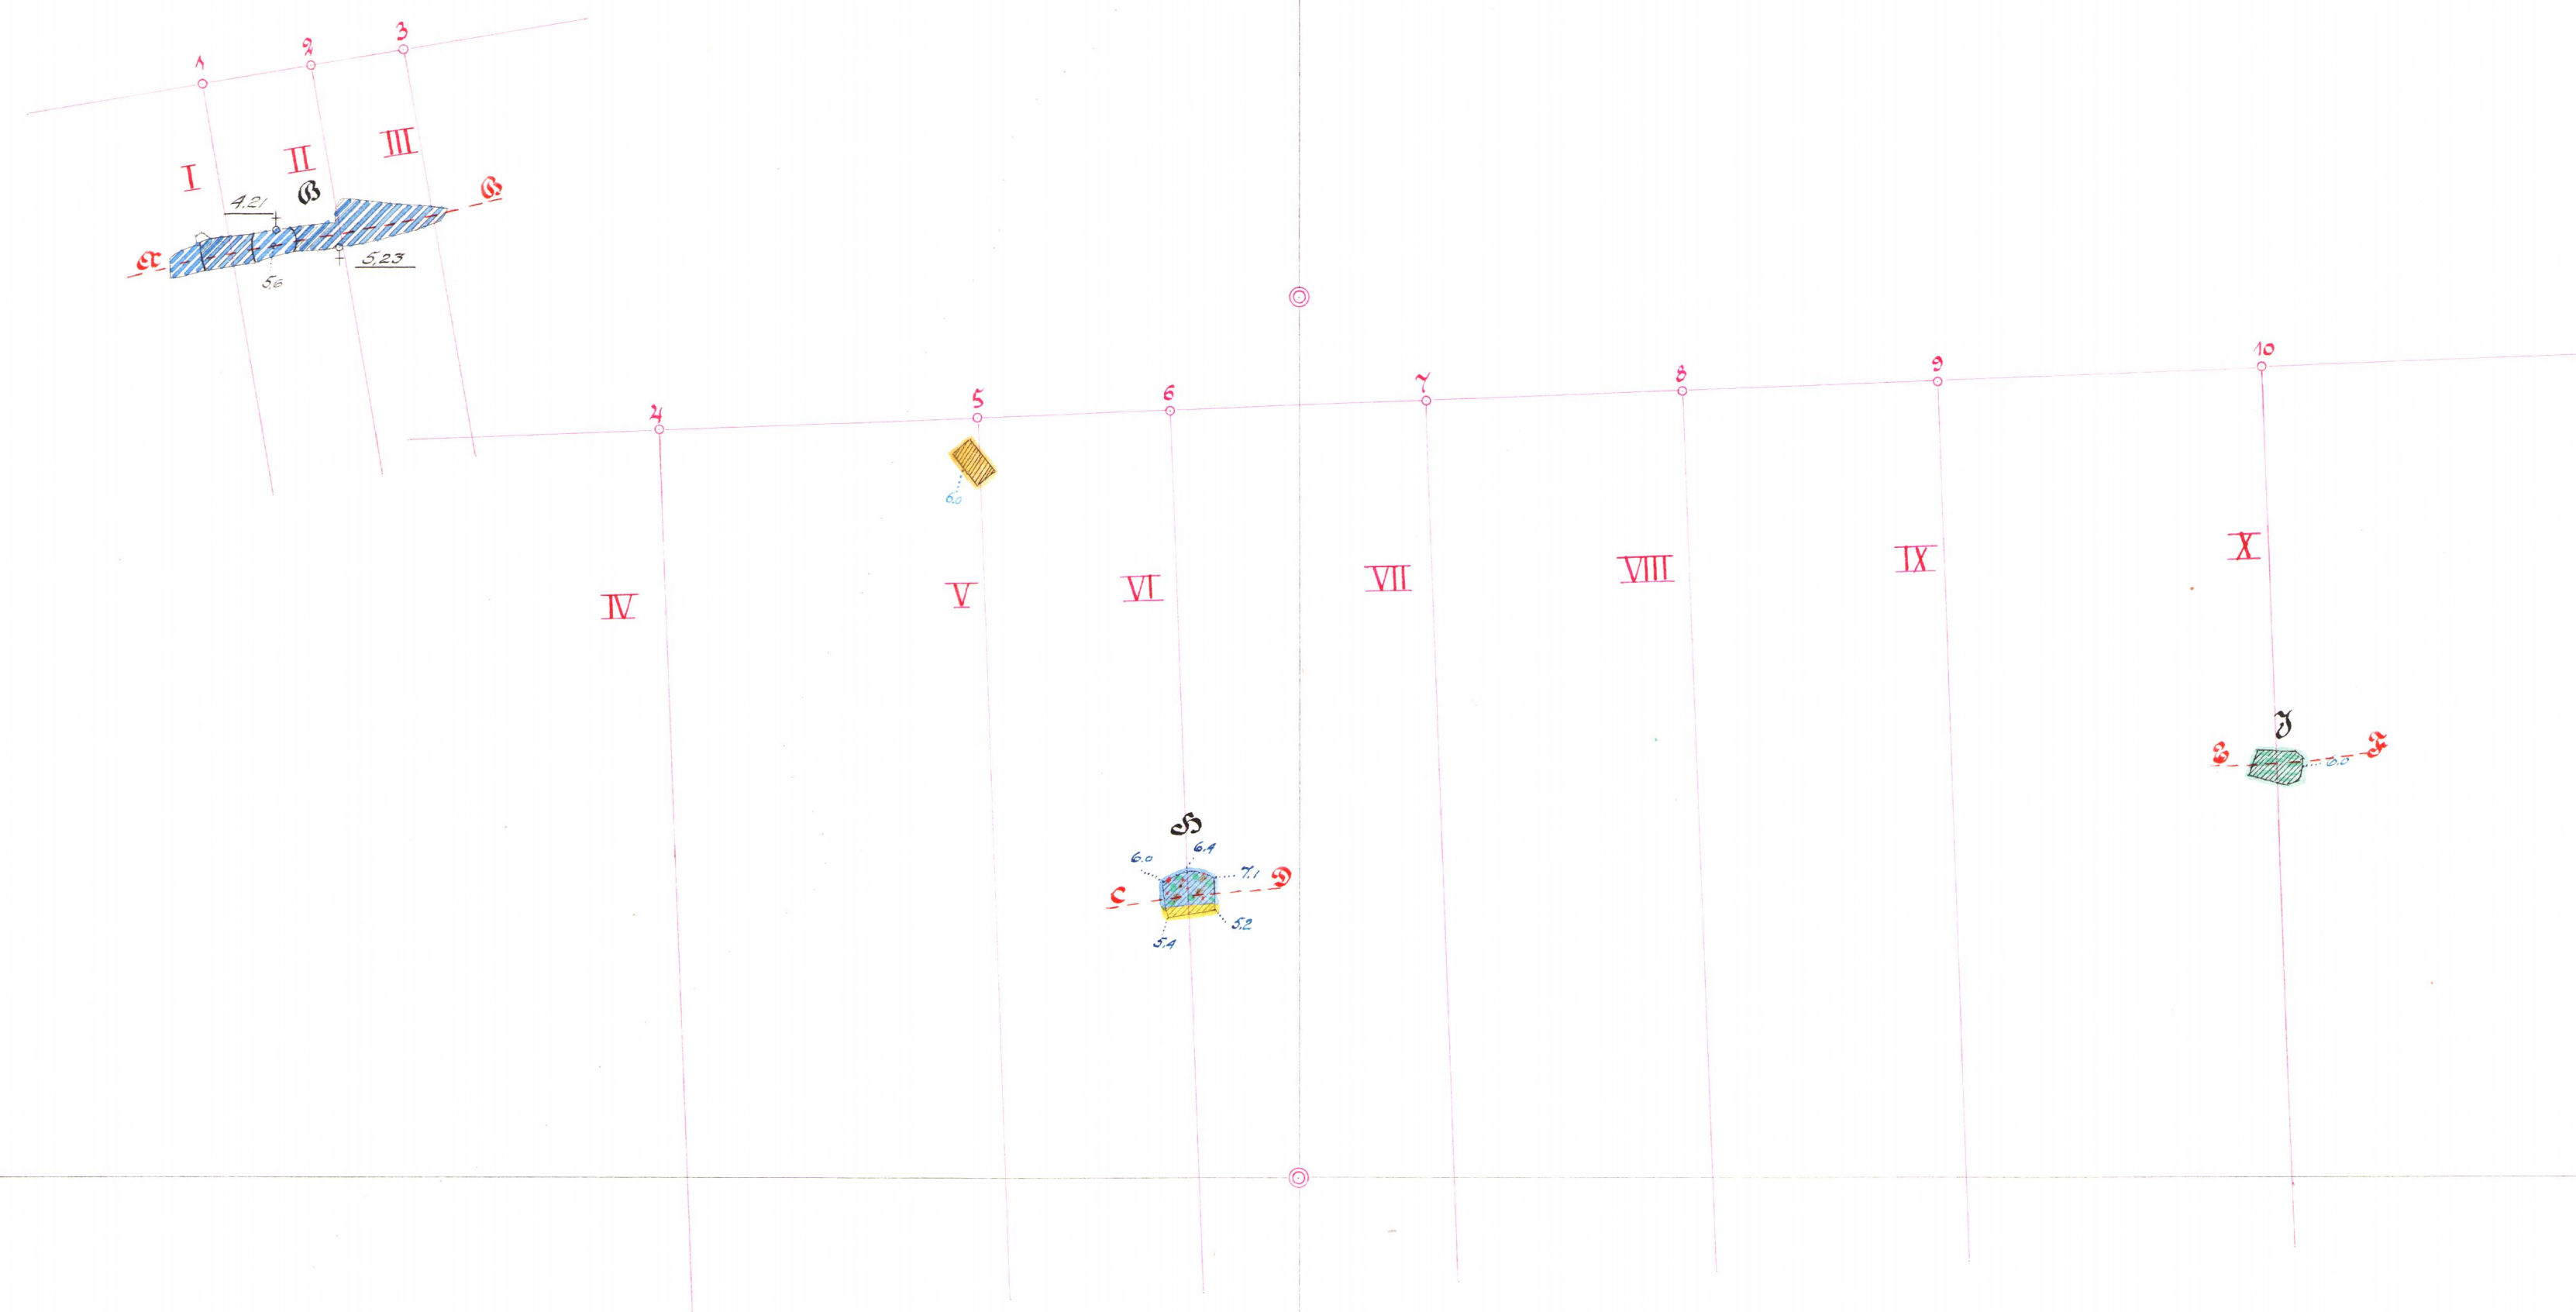

Horizontalkärning på cirka 6.0 meters nivå

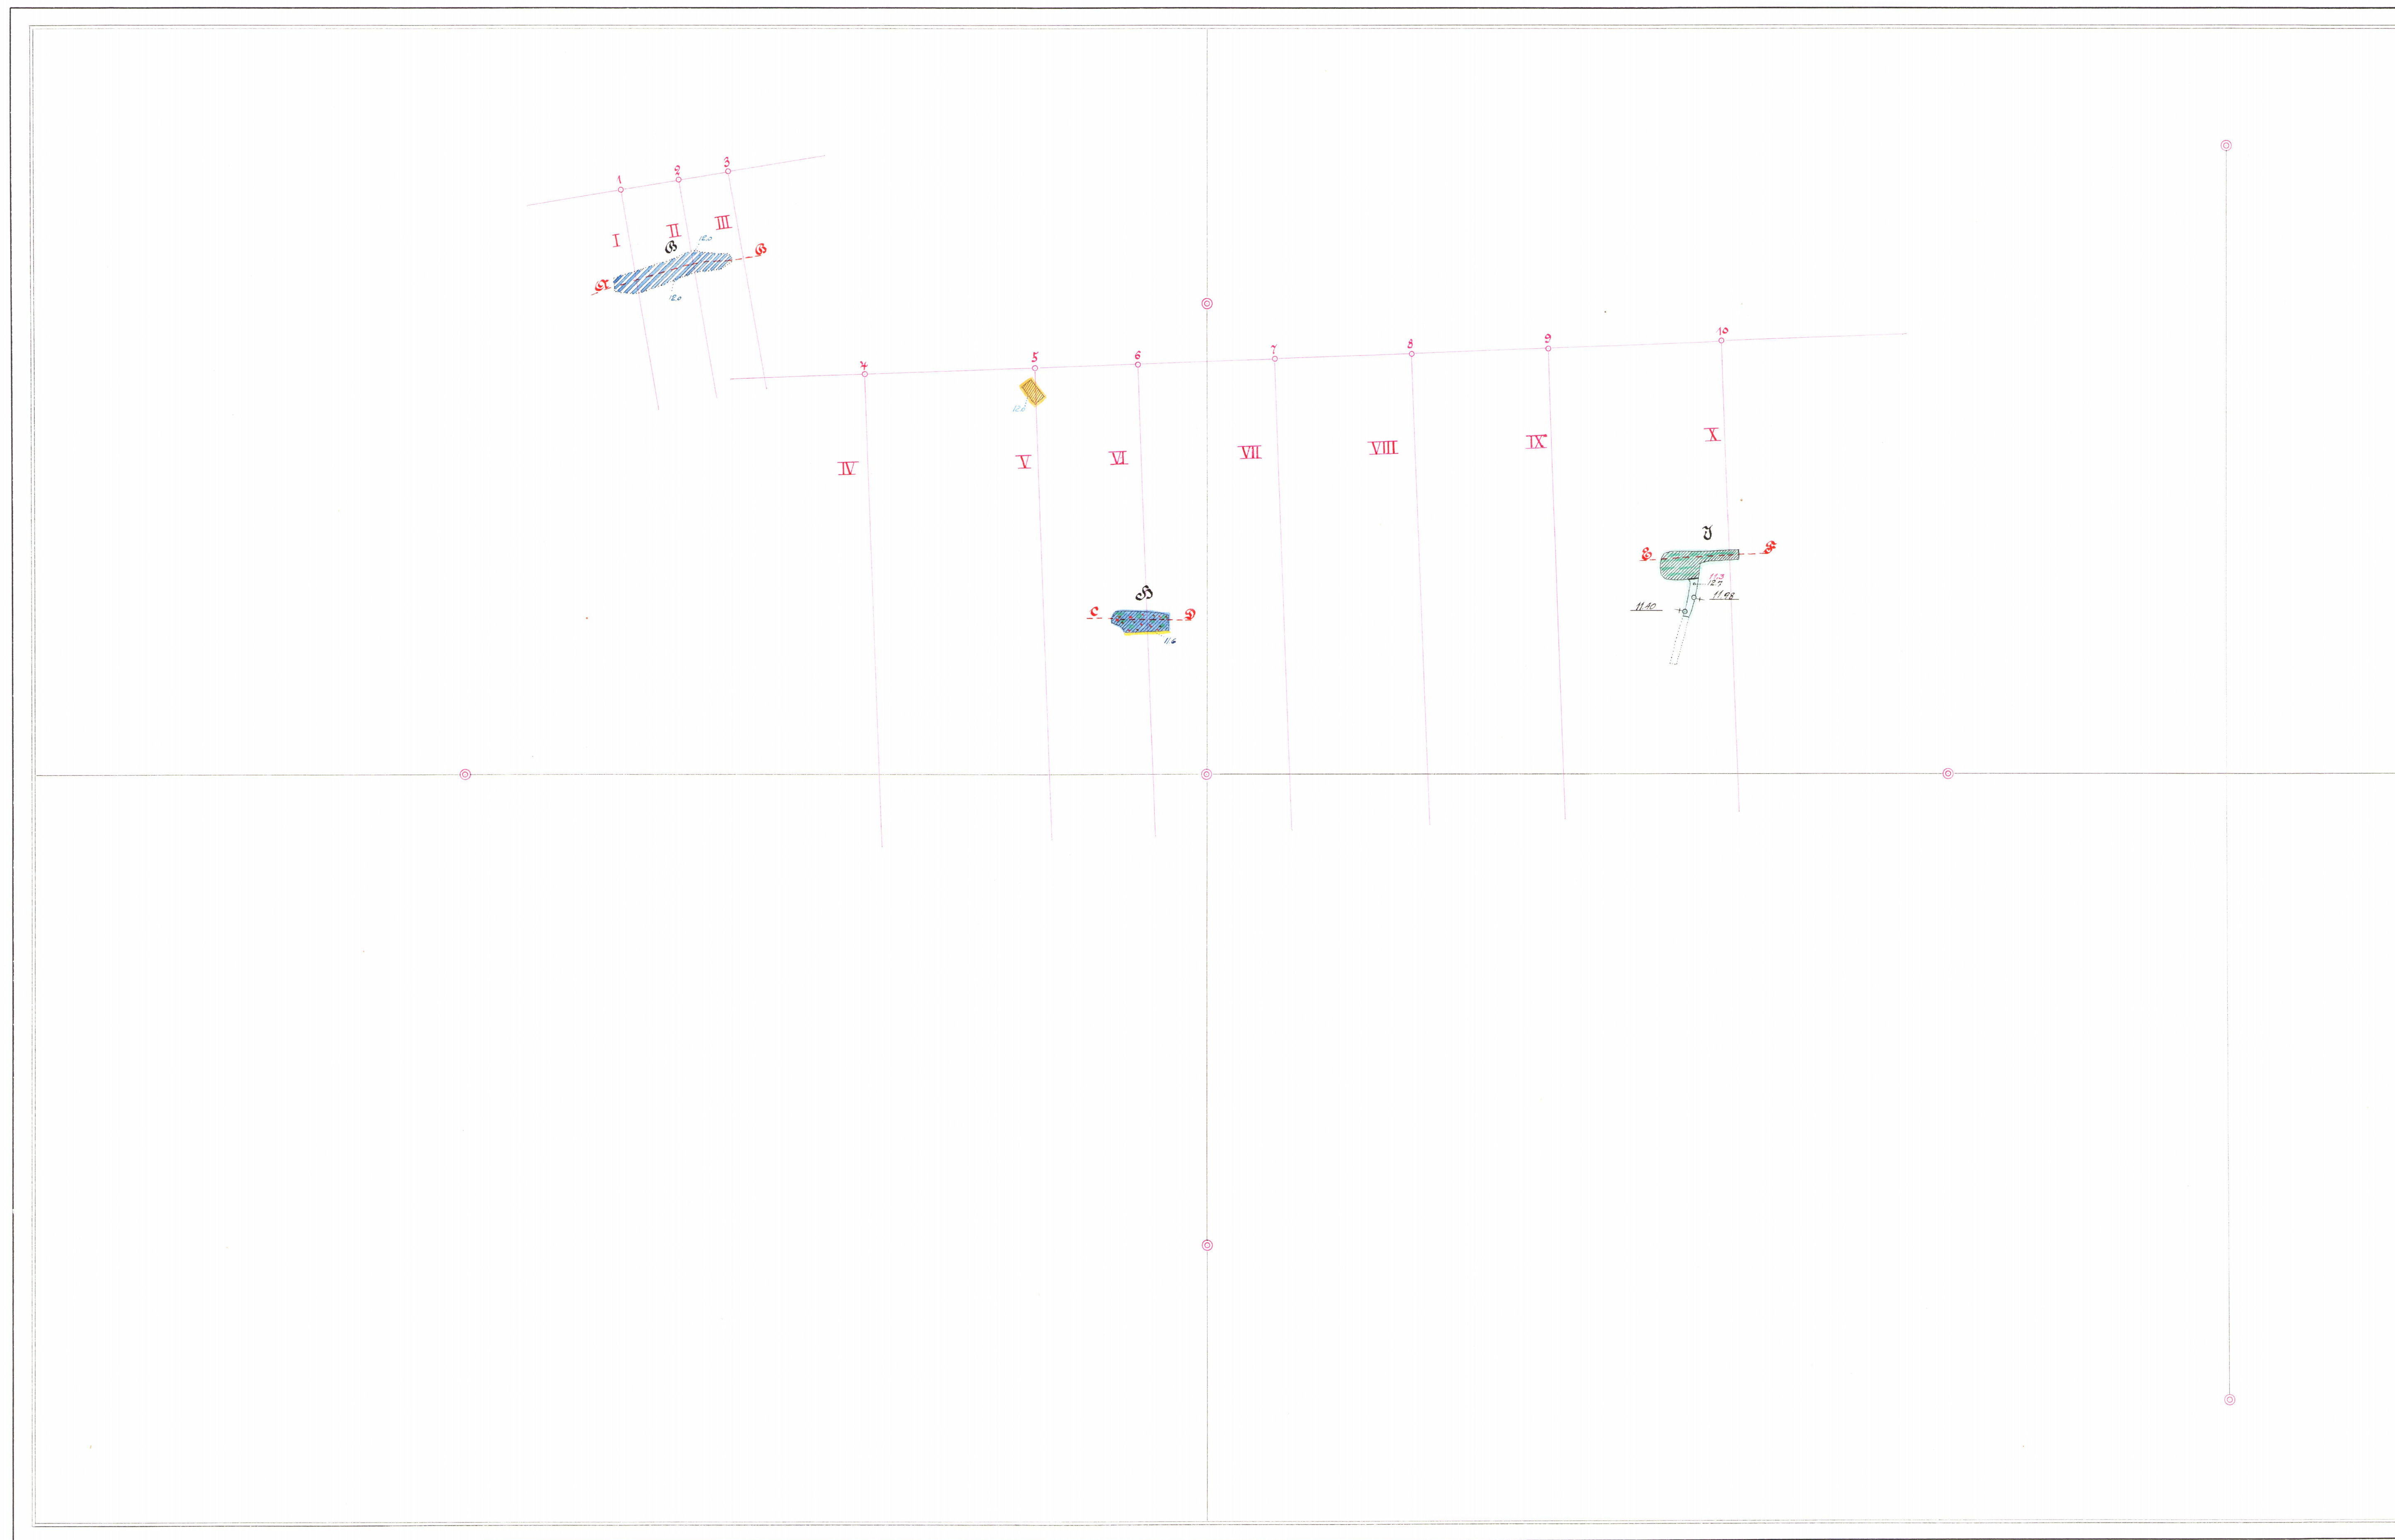


Horizontalskärning på cirka 120 meters nivå

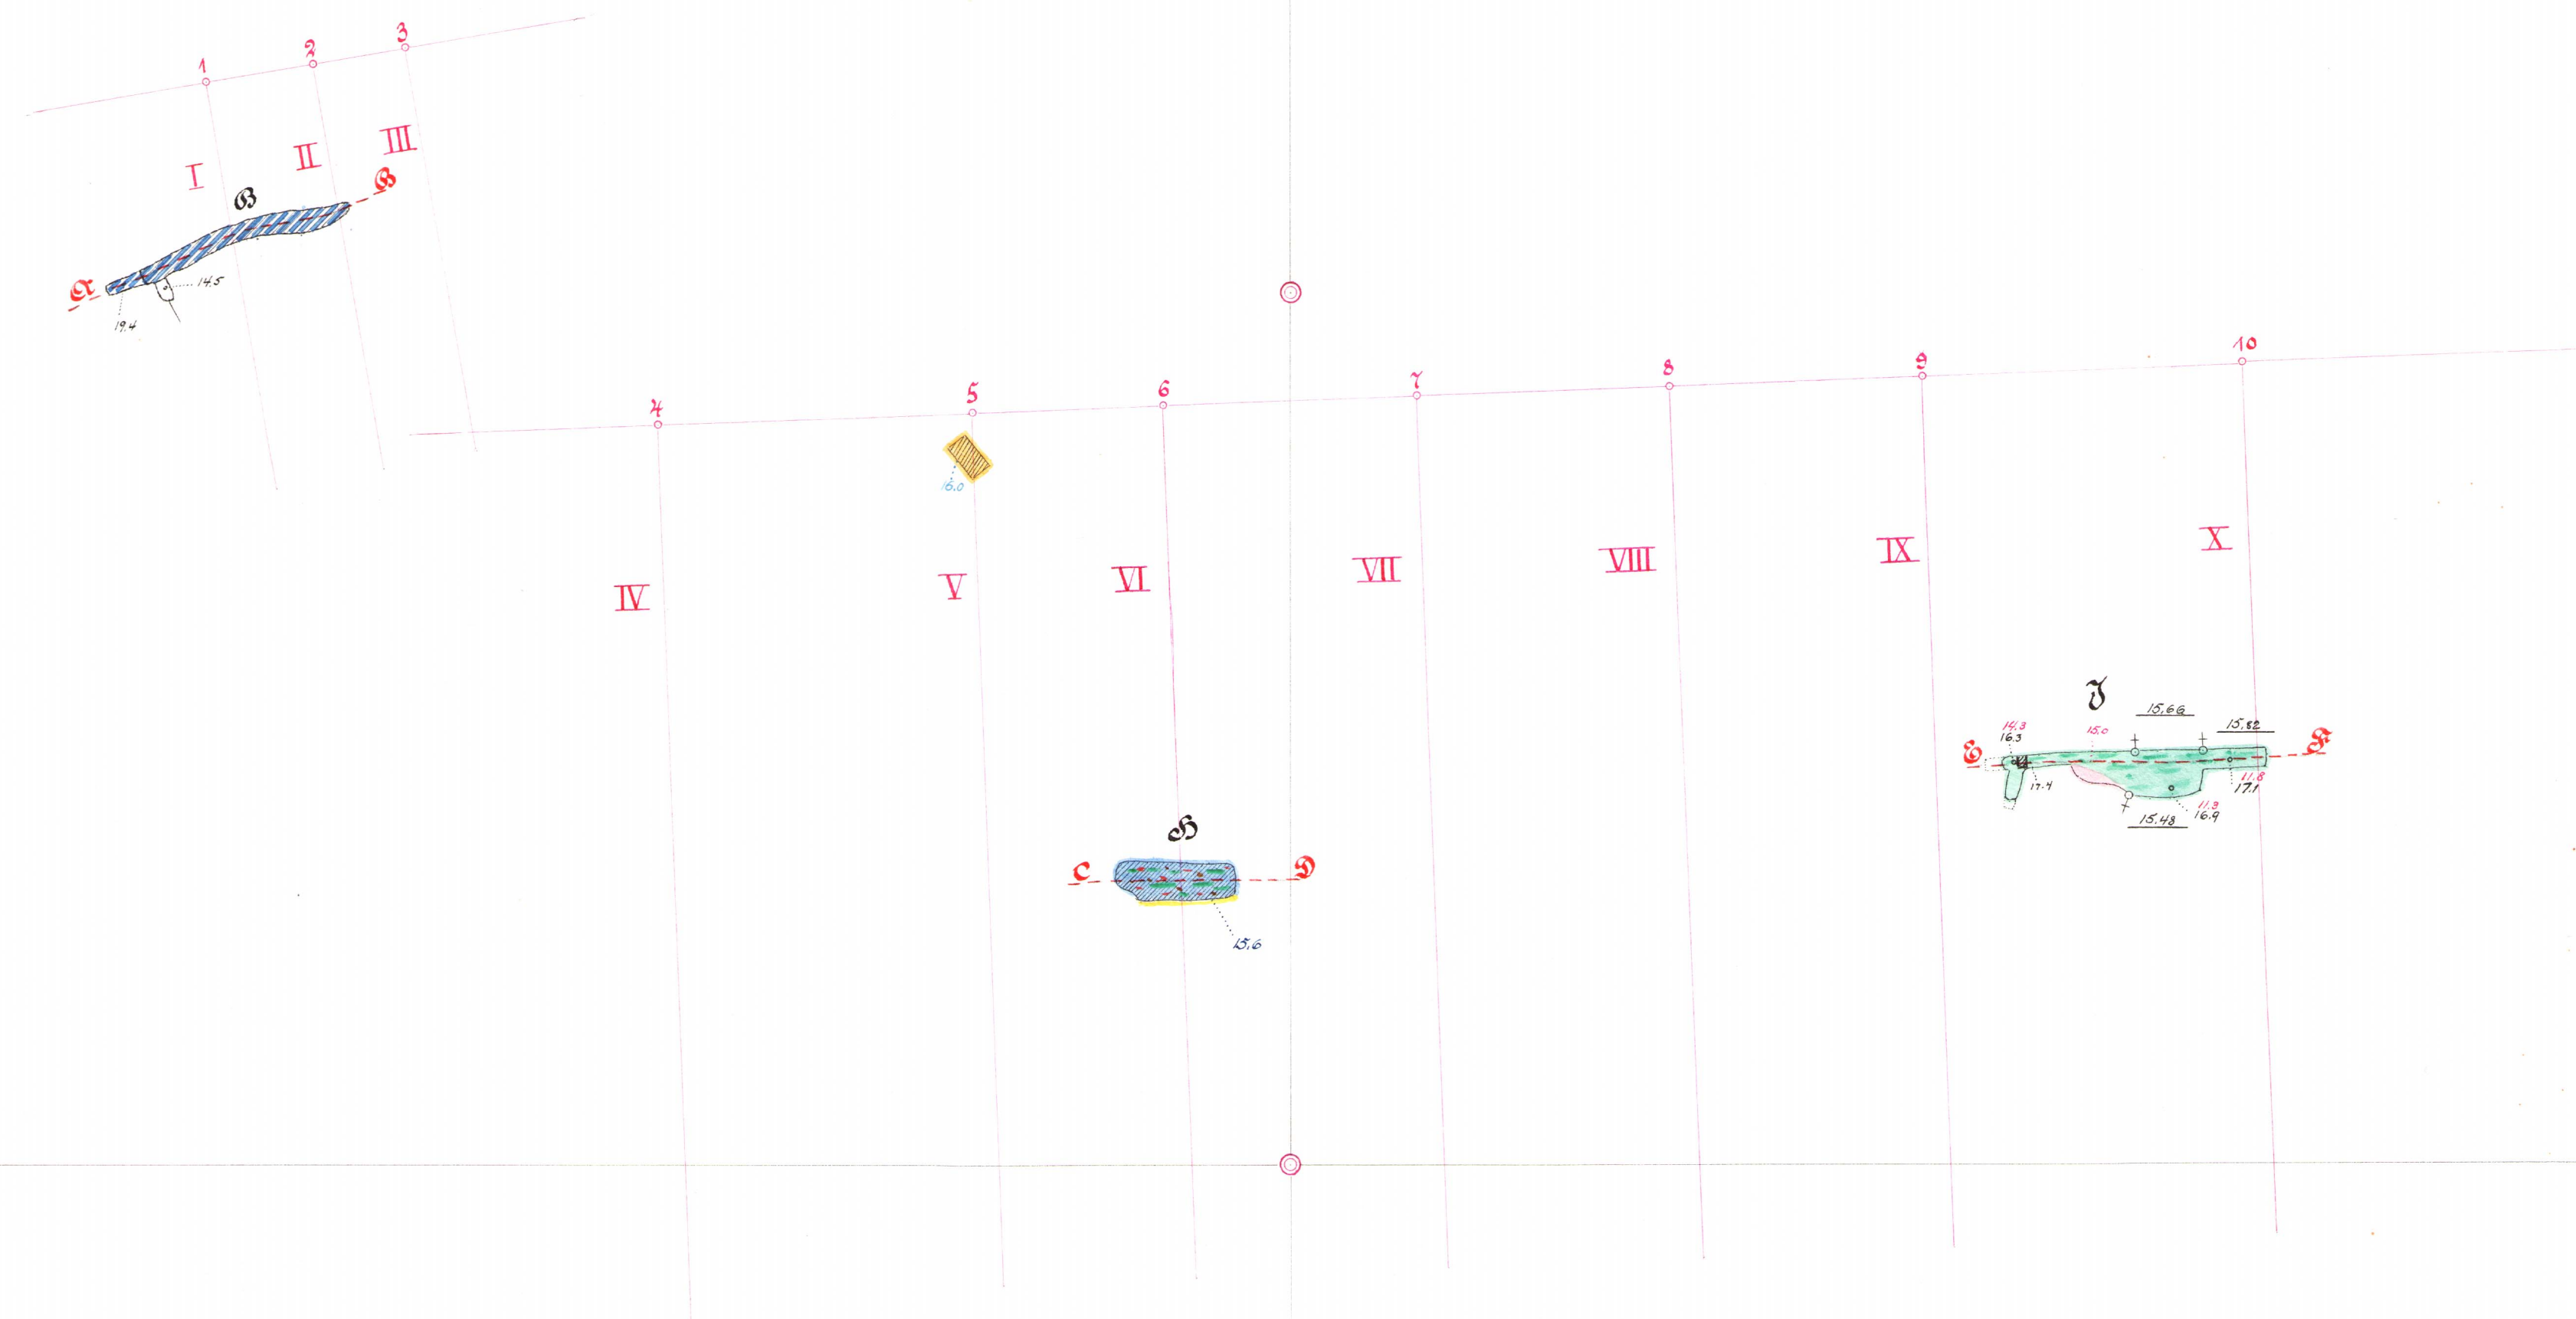


Horisontalskärning på cirka 16,0 meters nivå


C. 7.

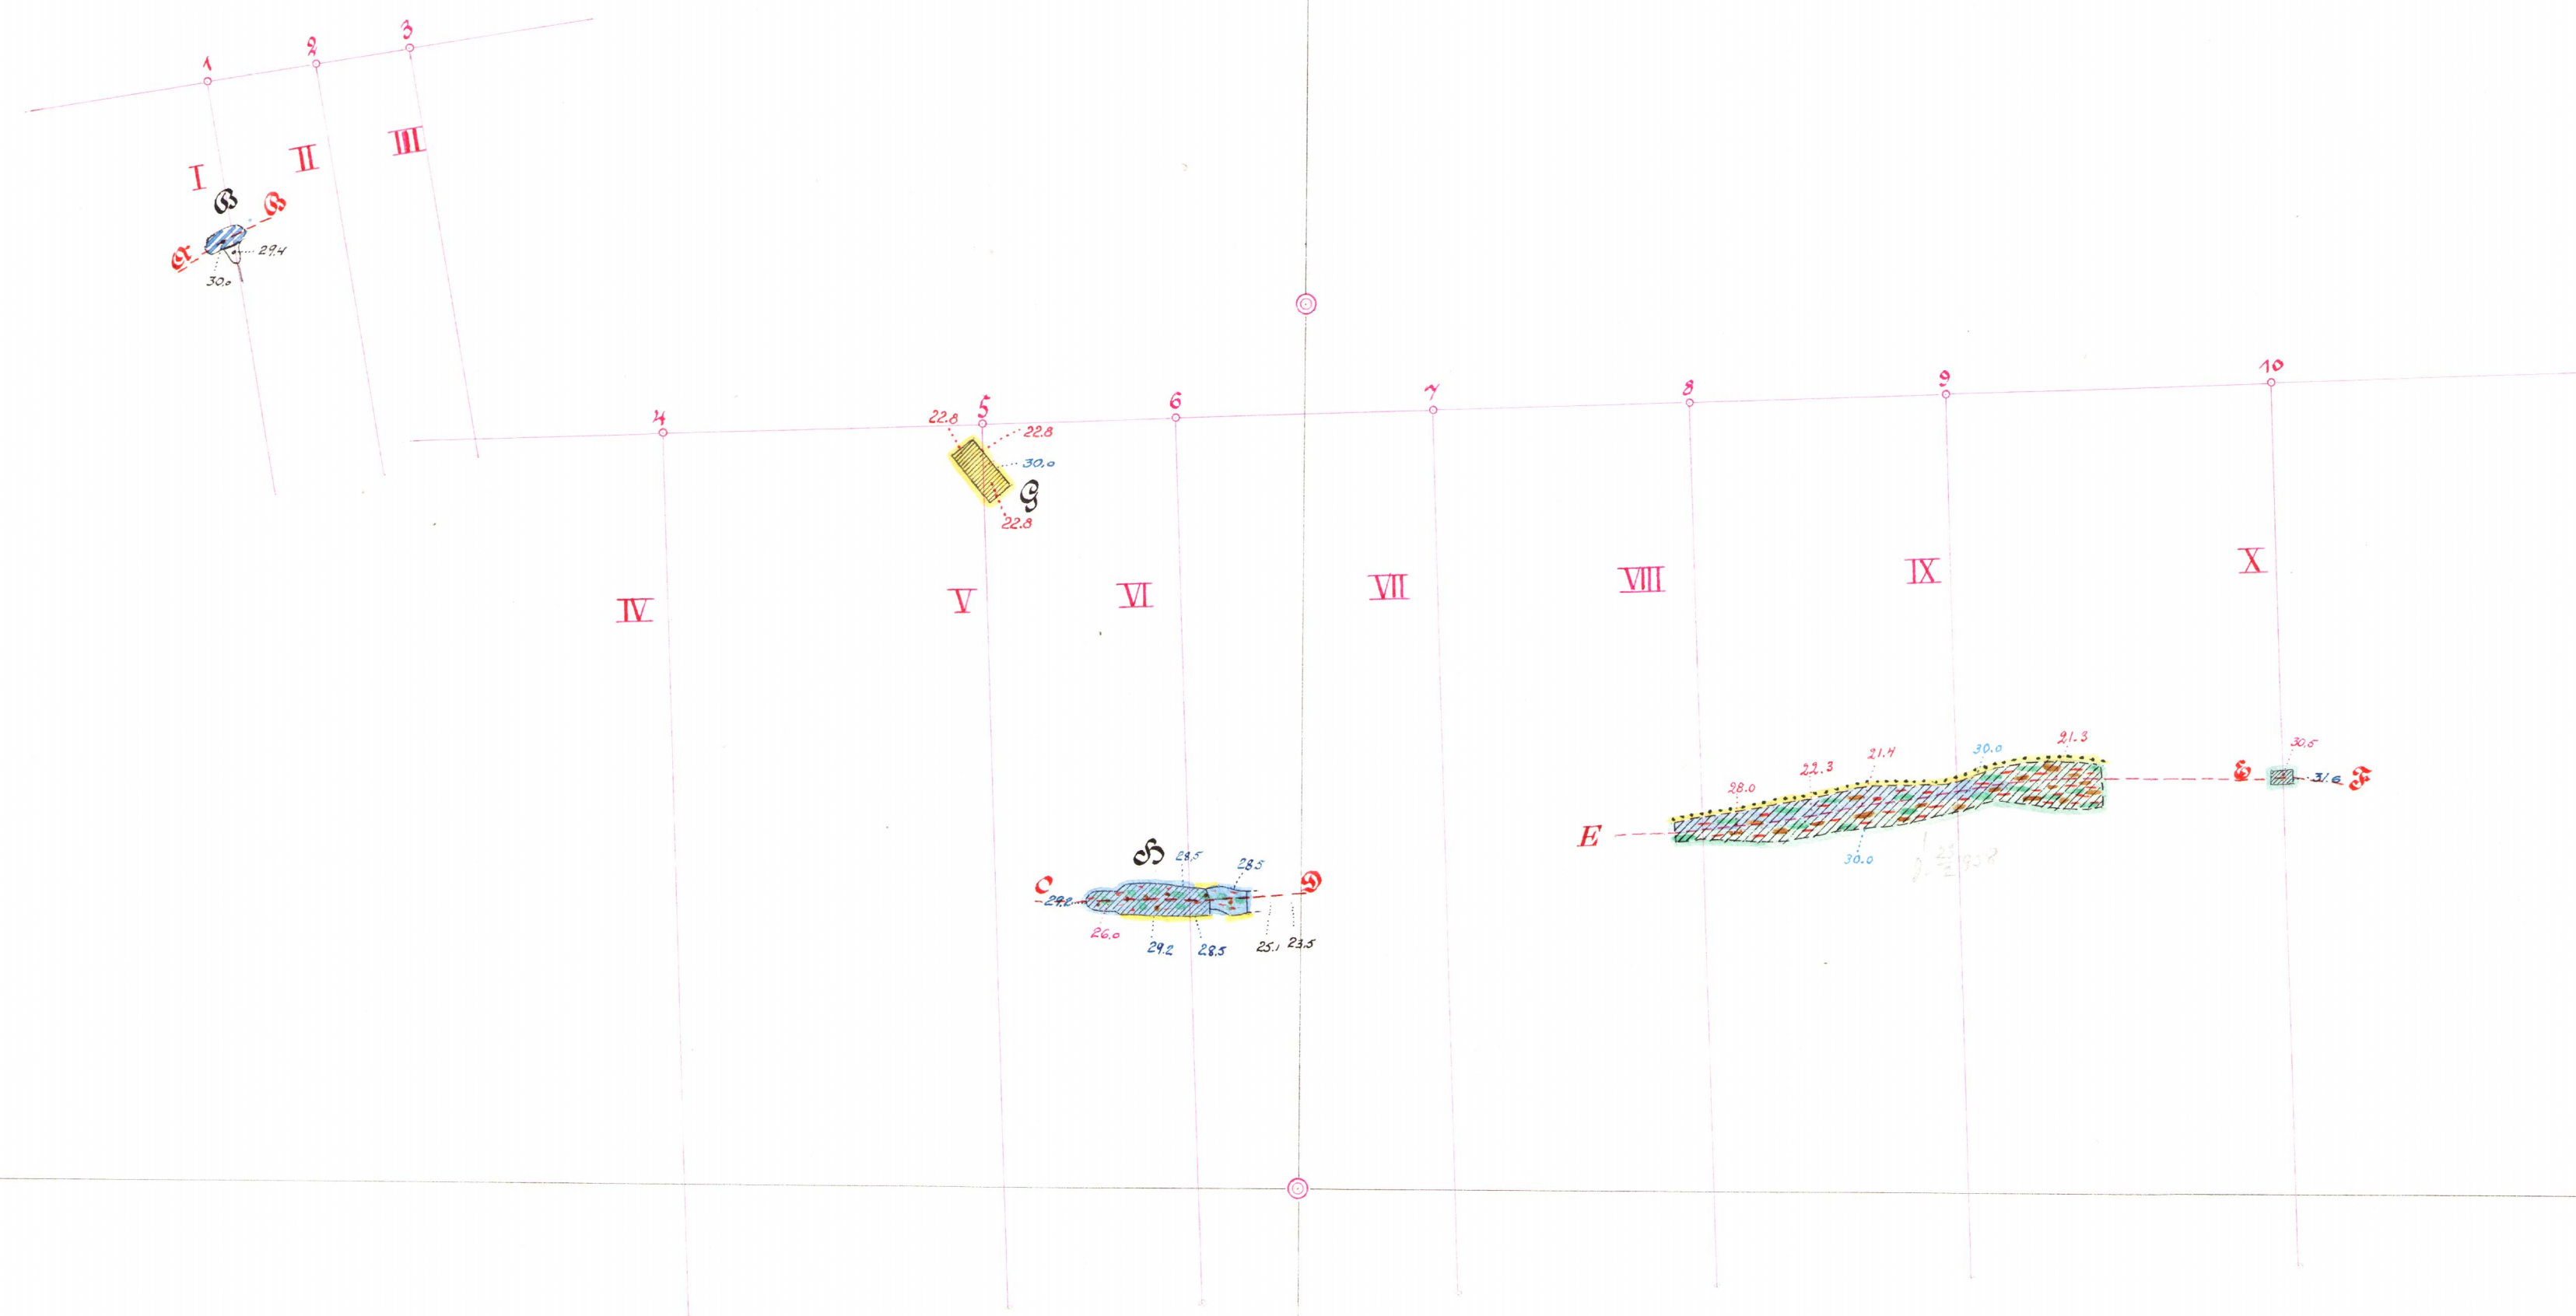


Horizontalskäining på cirka 30.0 meters nivå

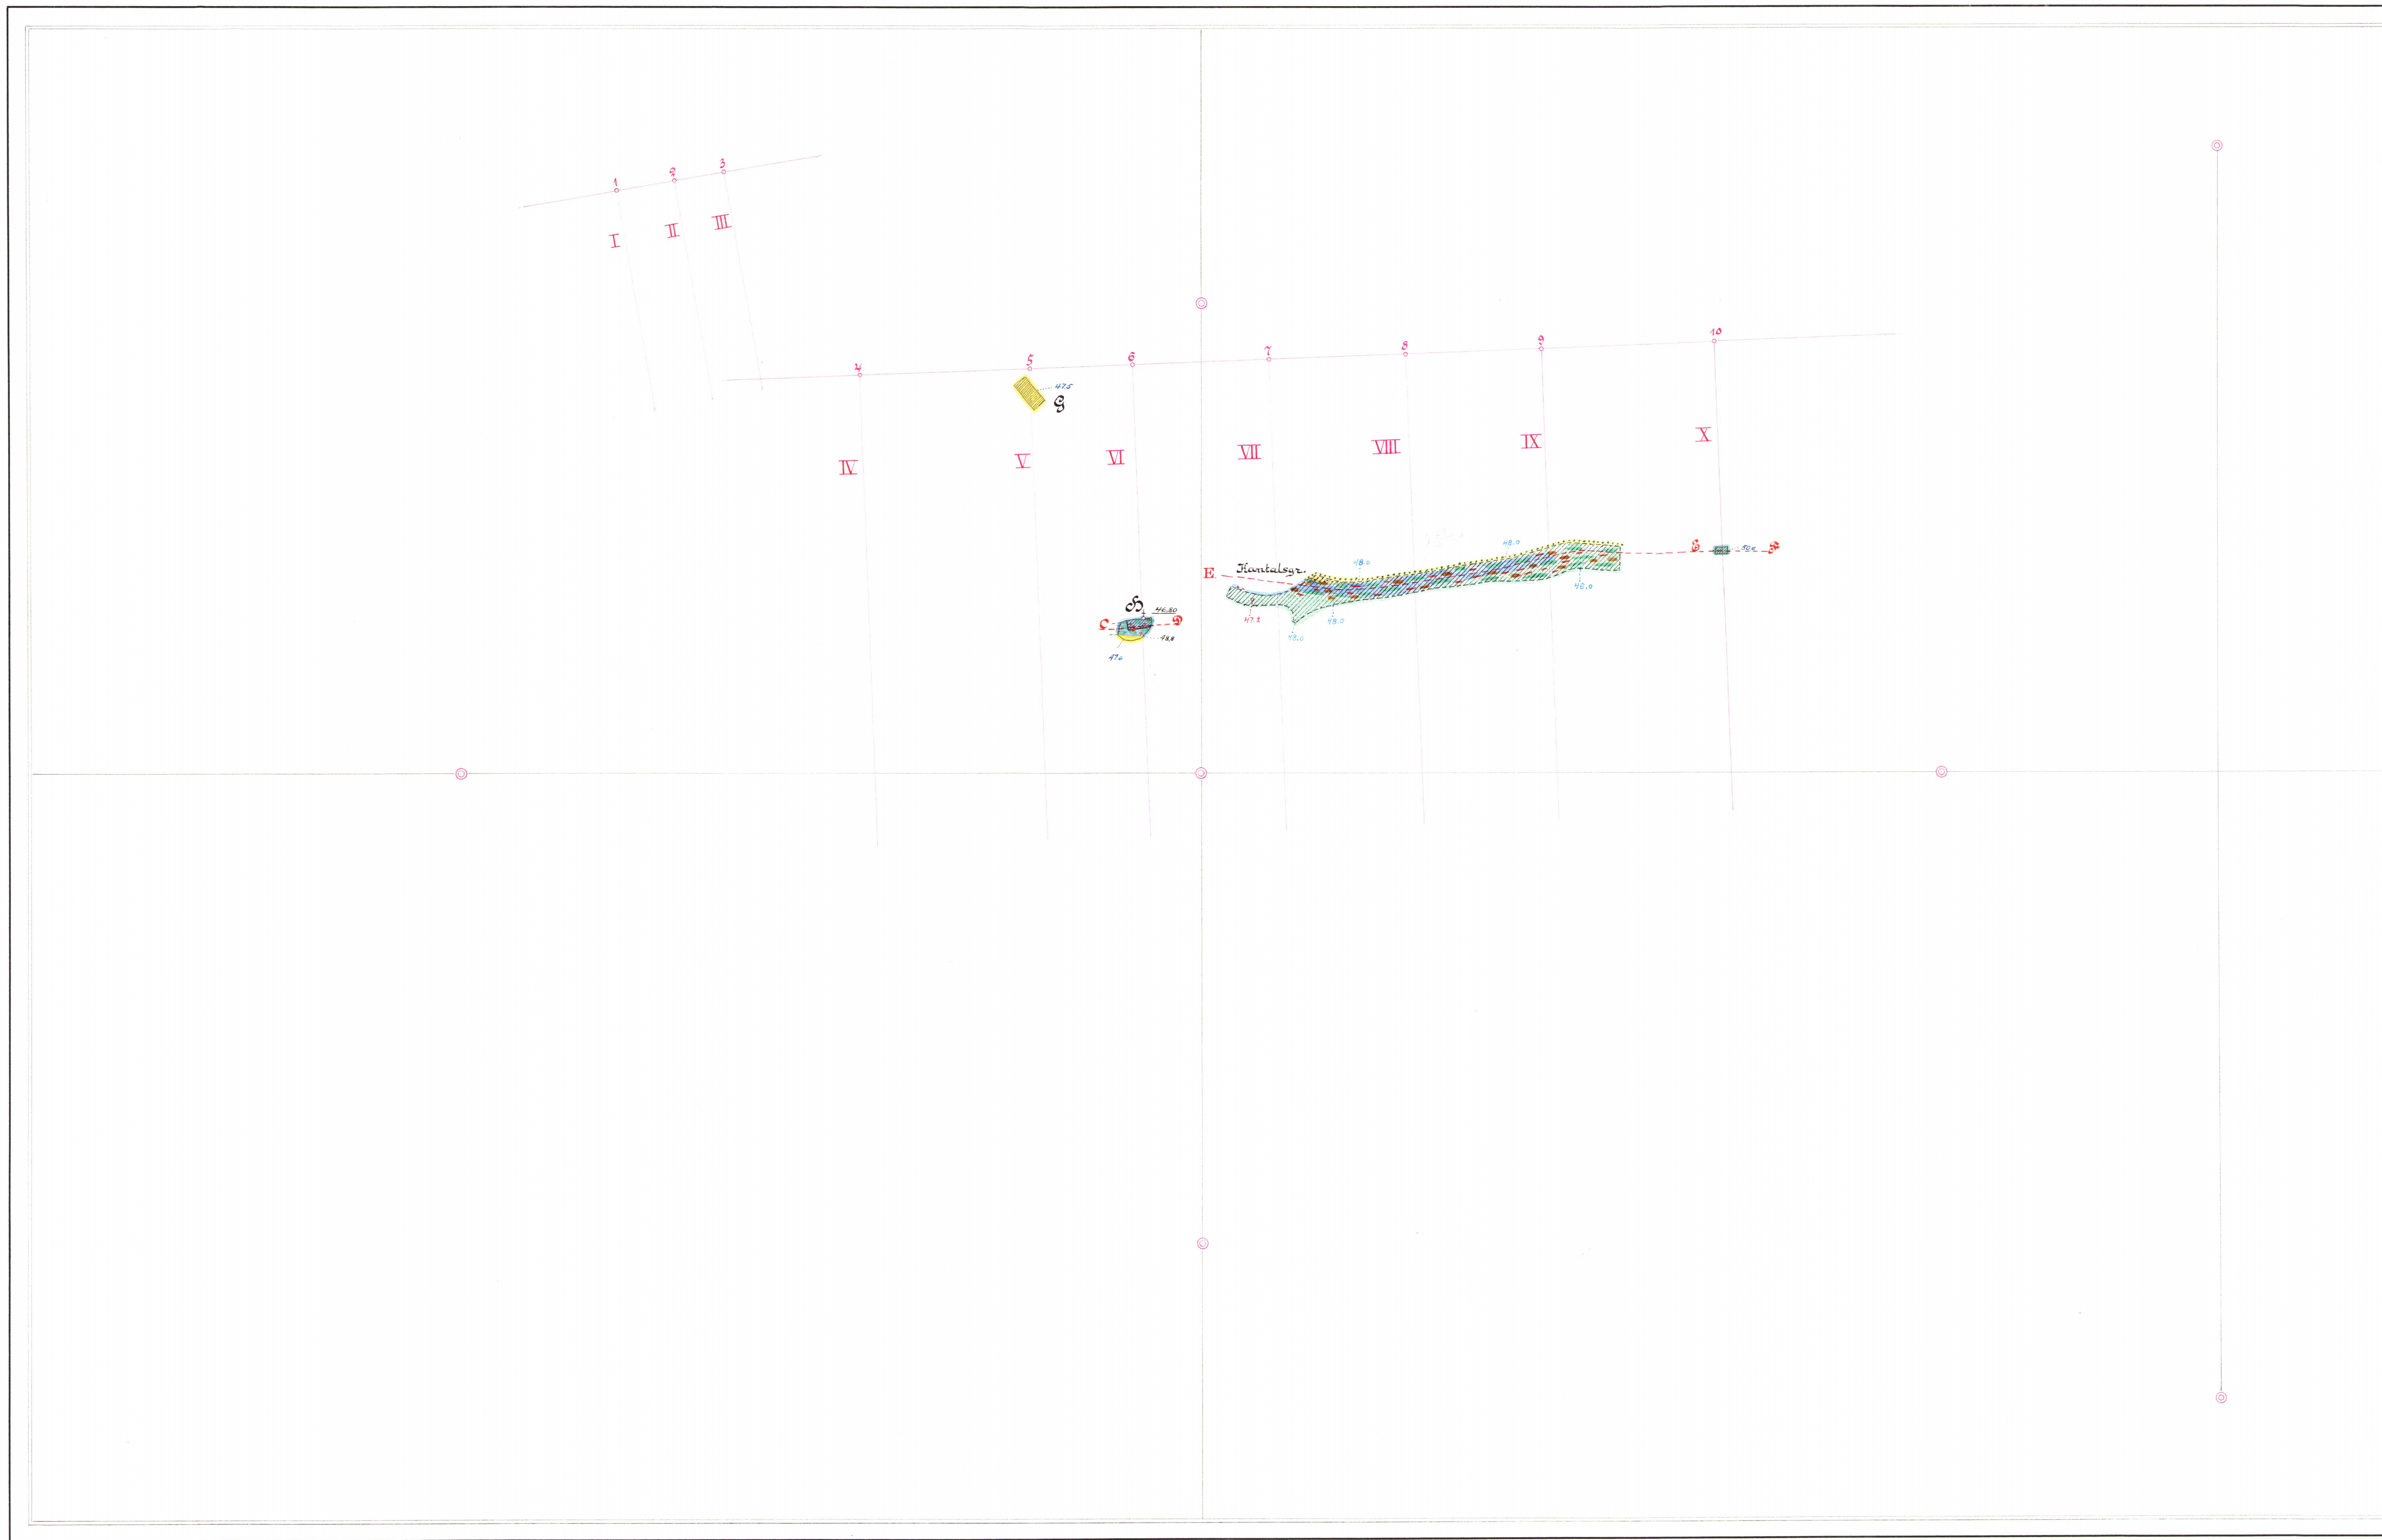


Horizontalskärning på cirka 48,0 meters nivå

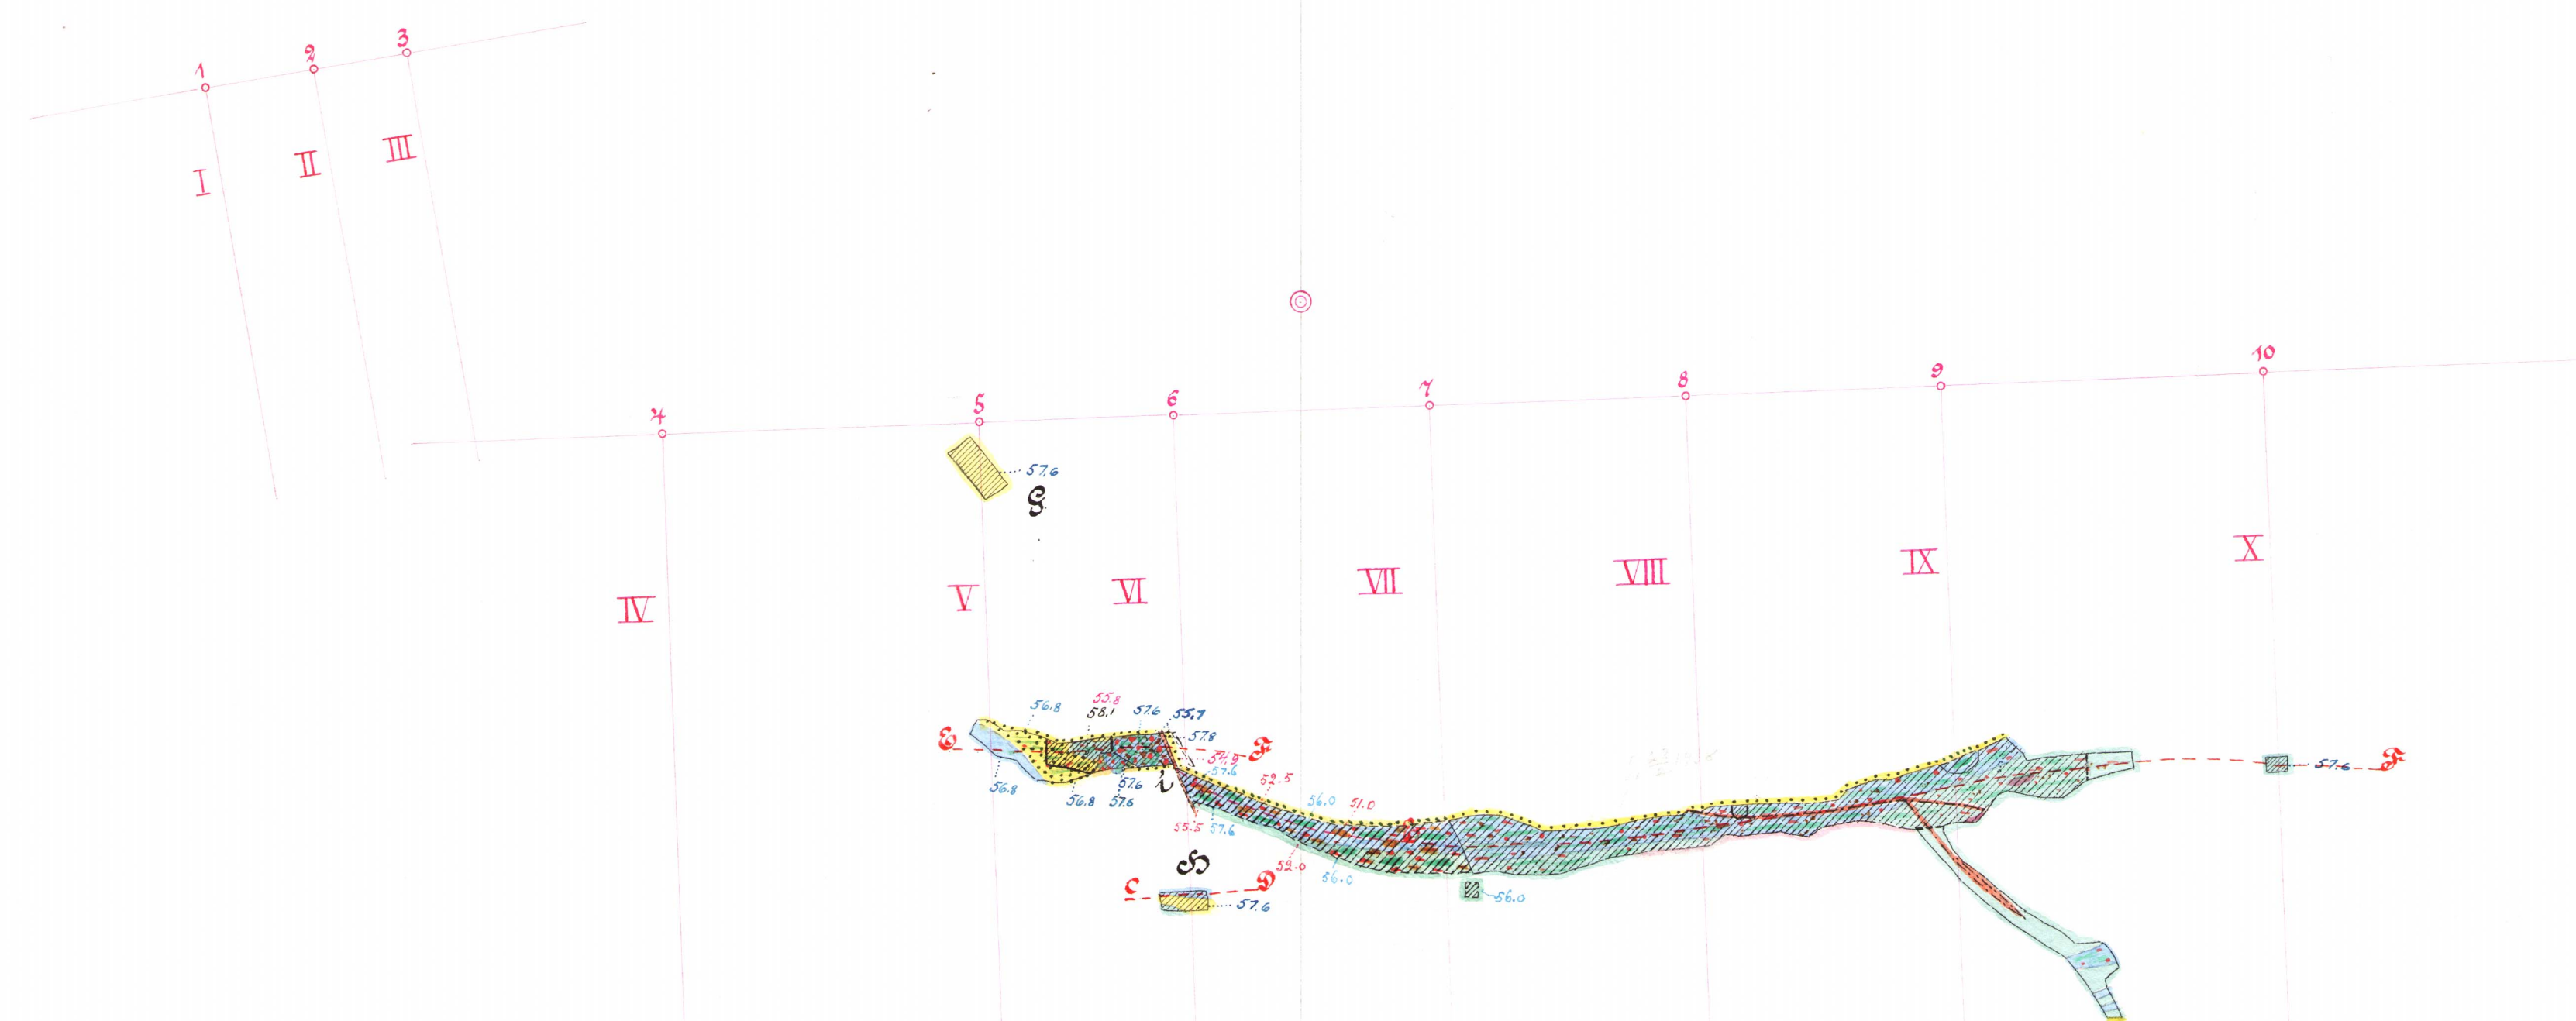


Horizontalskärning på cirka 56,0 meters nivå

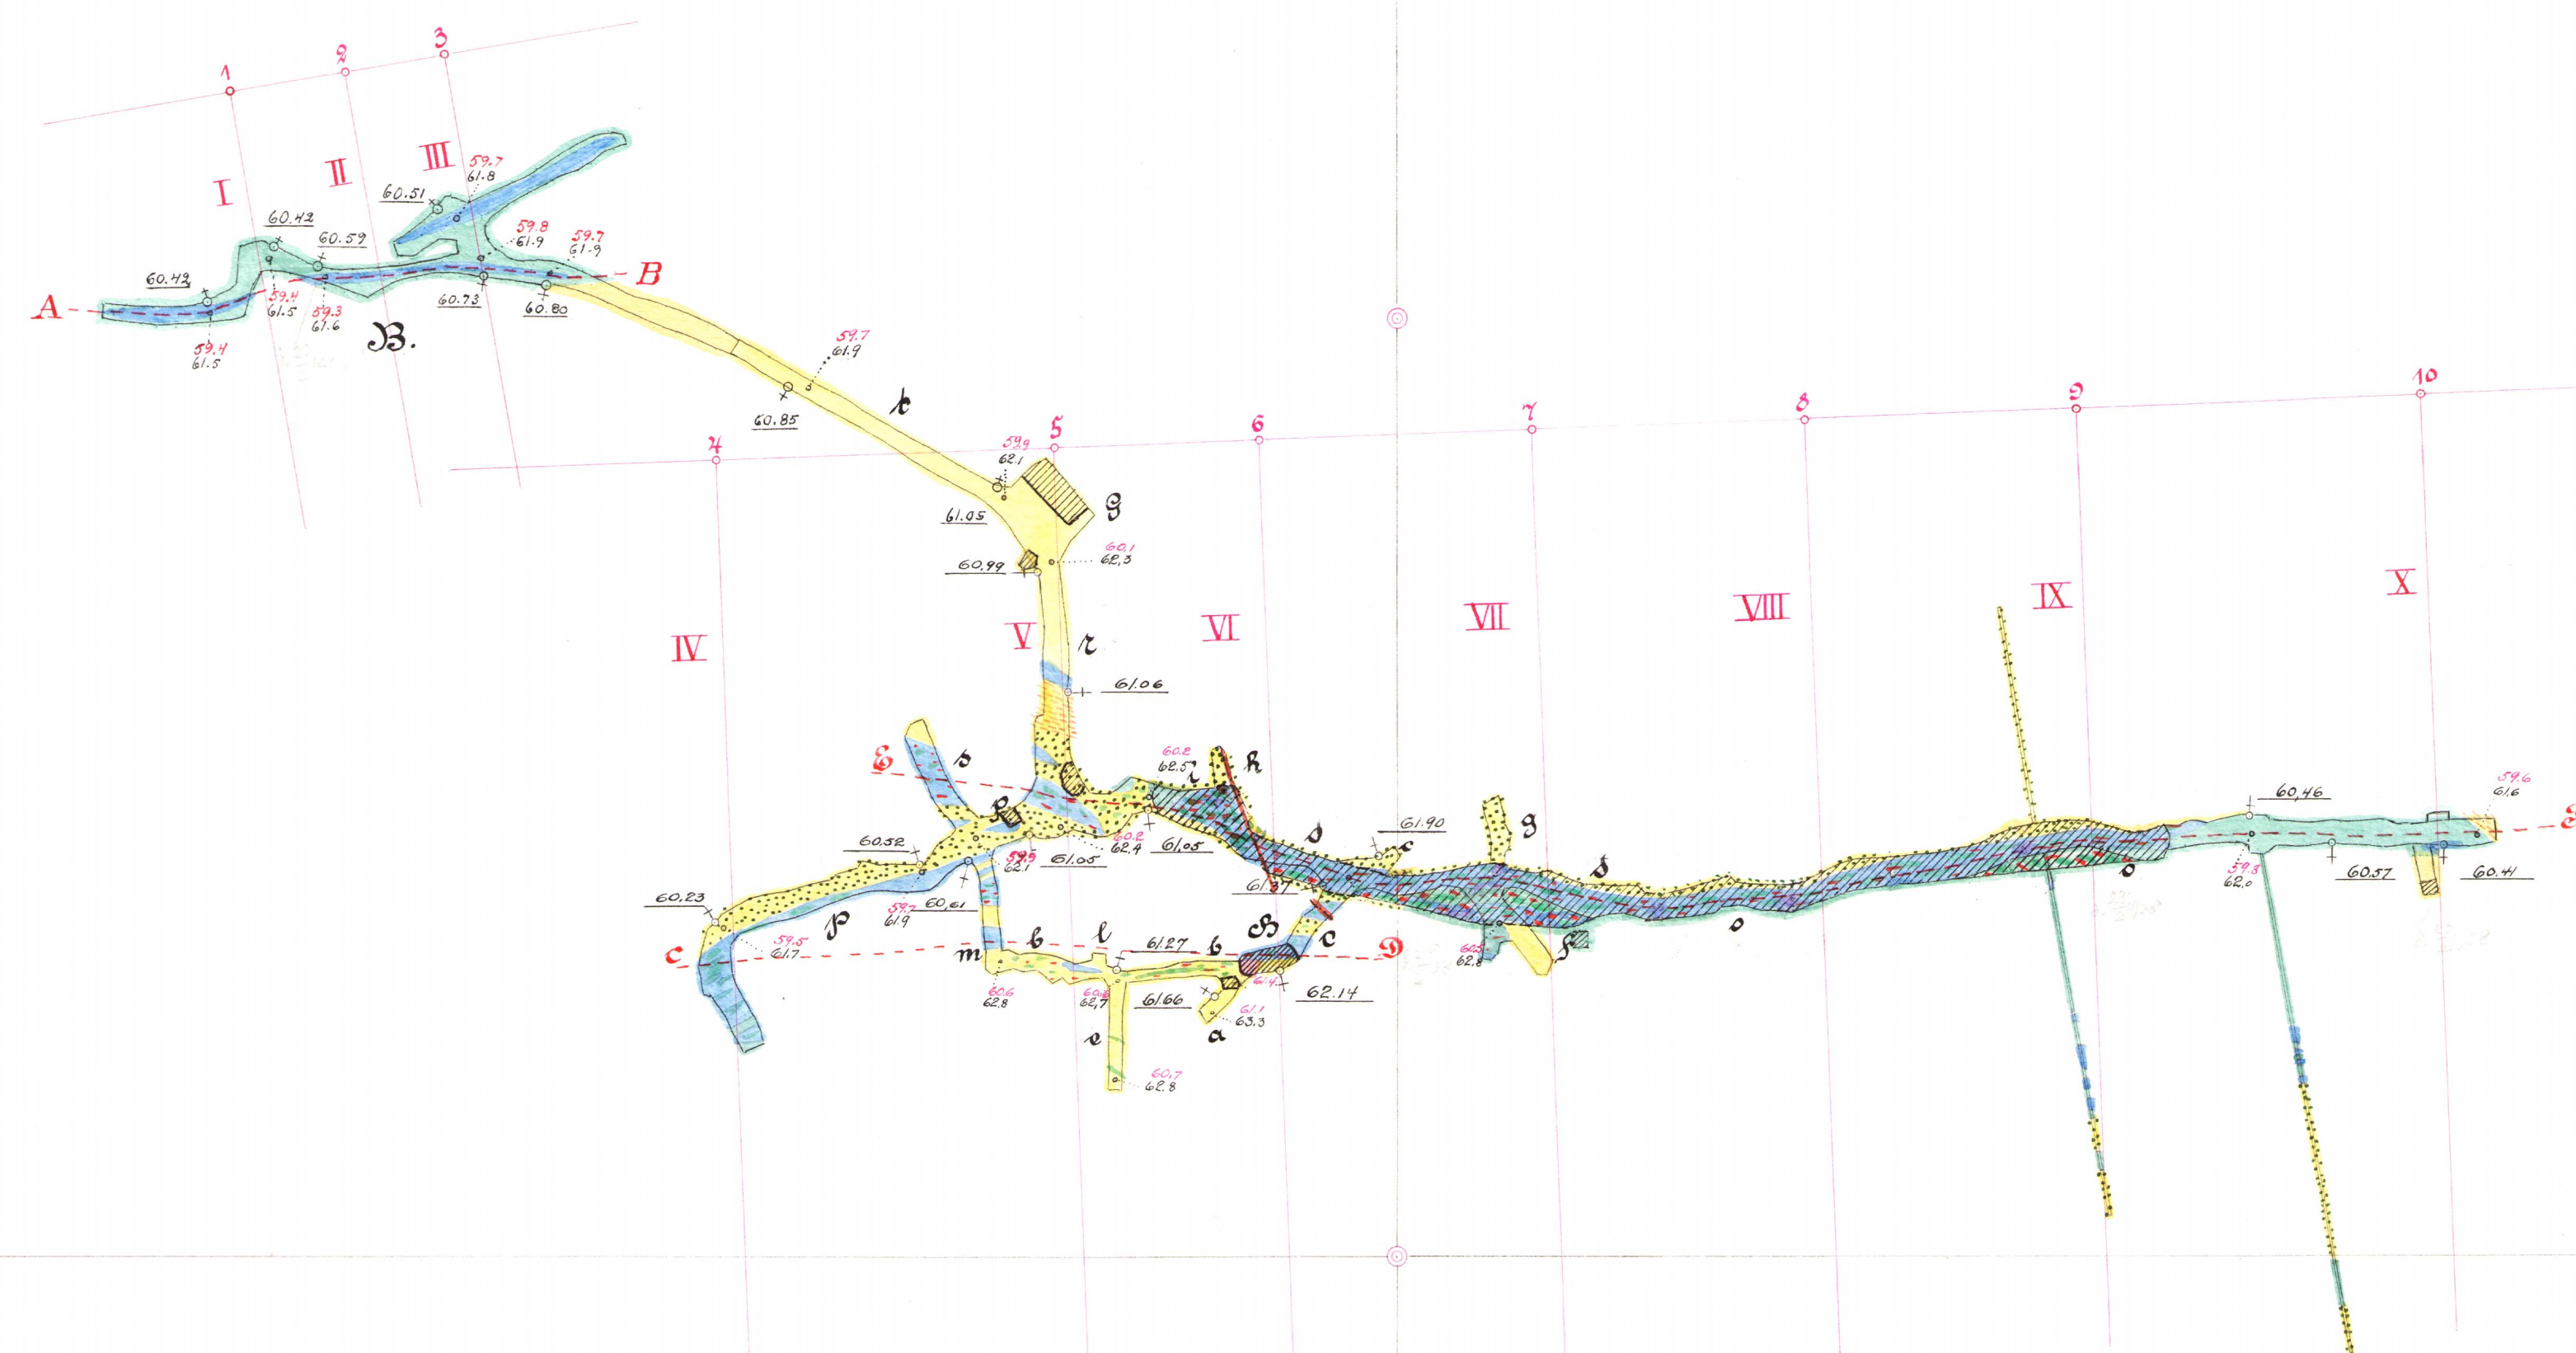


Horizontalskäring på cirka 61,0 meters nivå

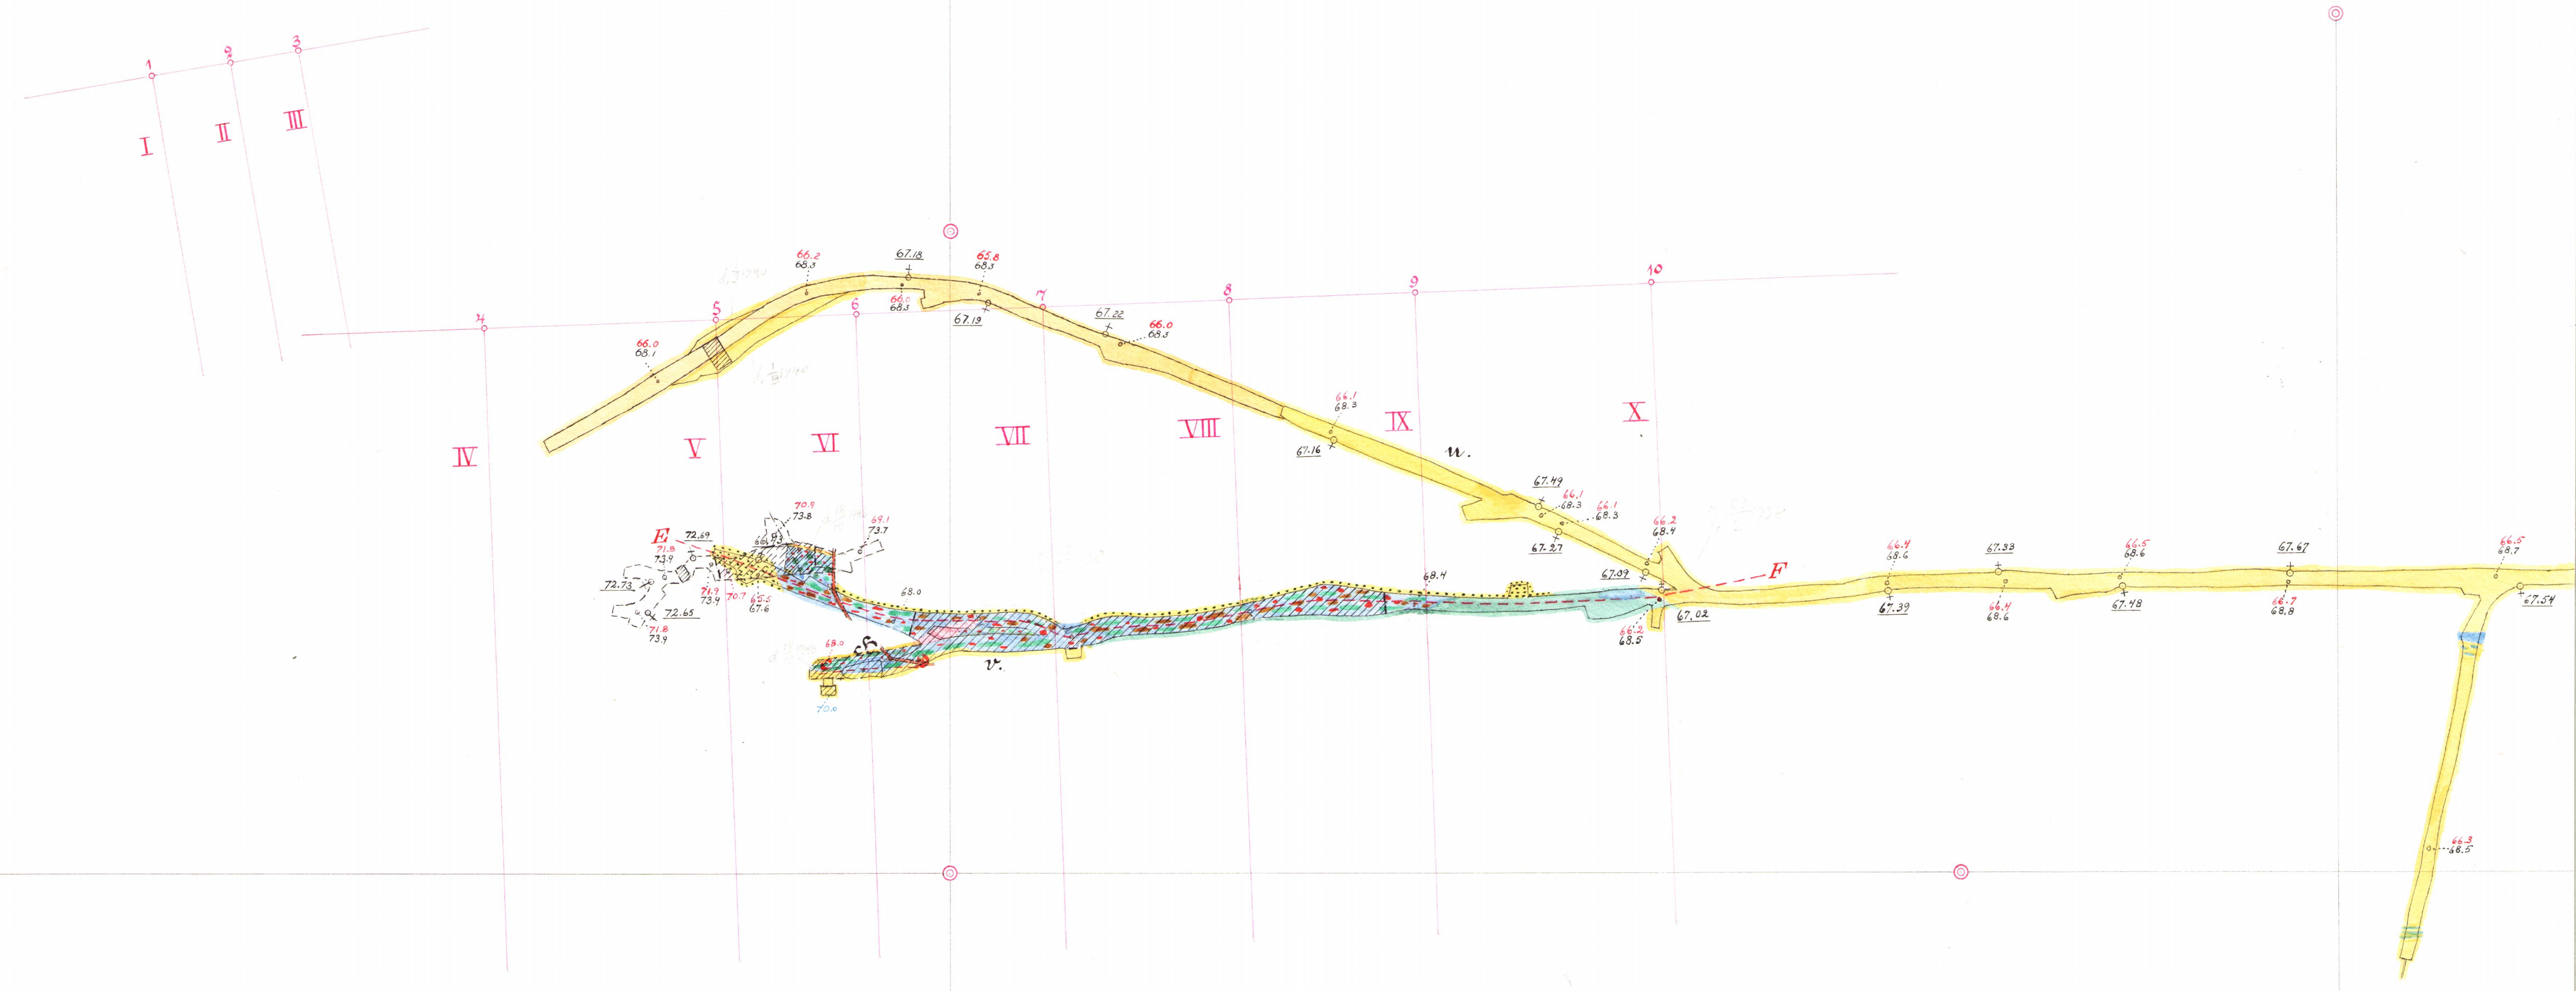


Horizontalskärning på cirka 69.0 meters nivå

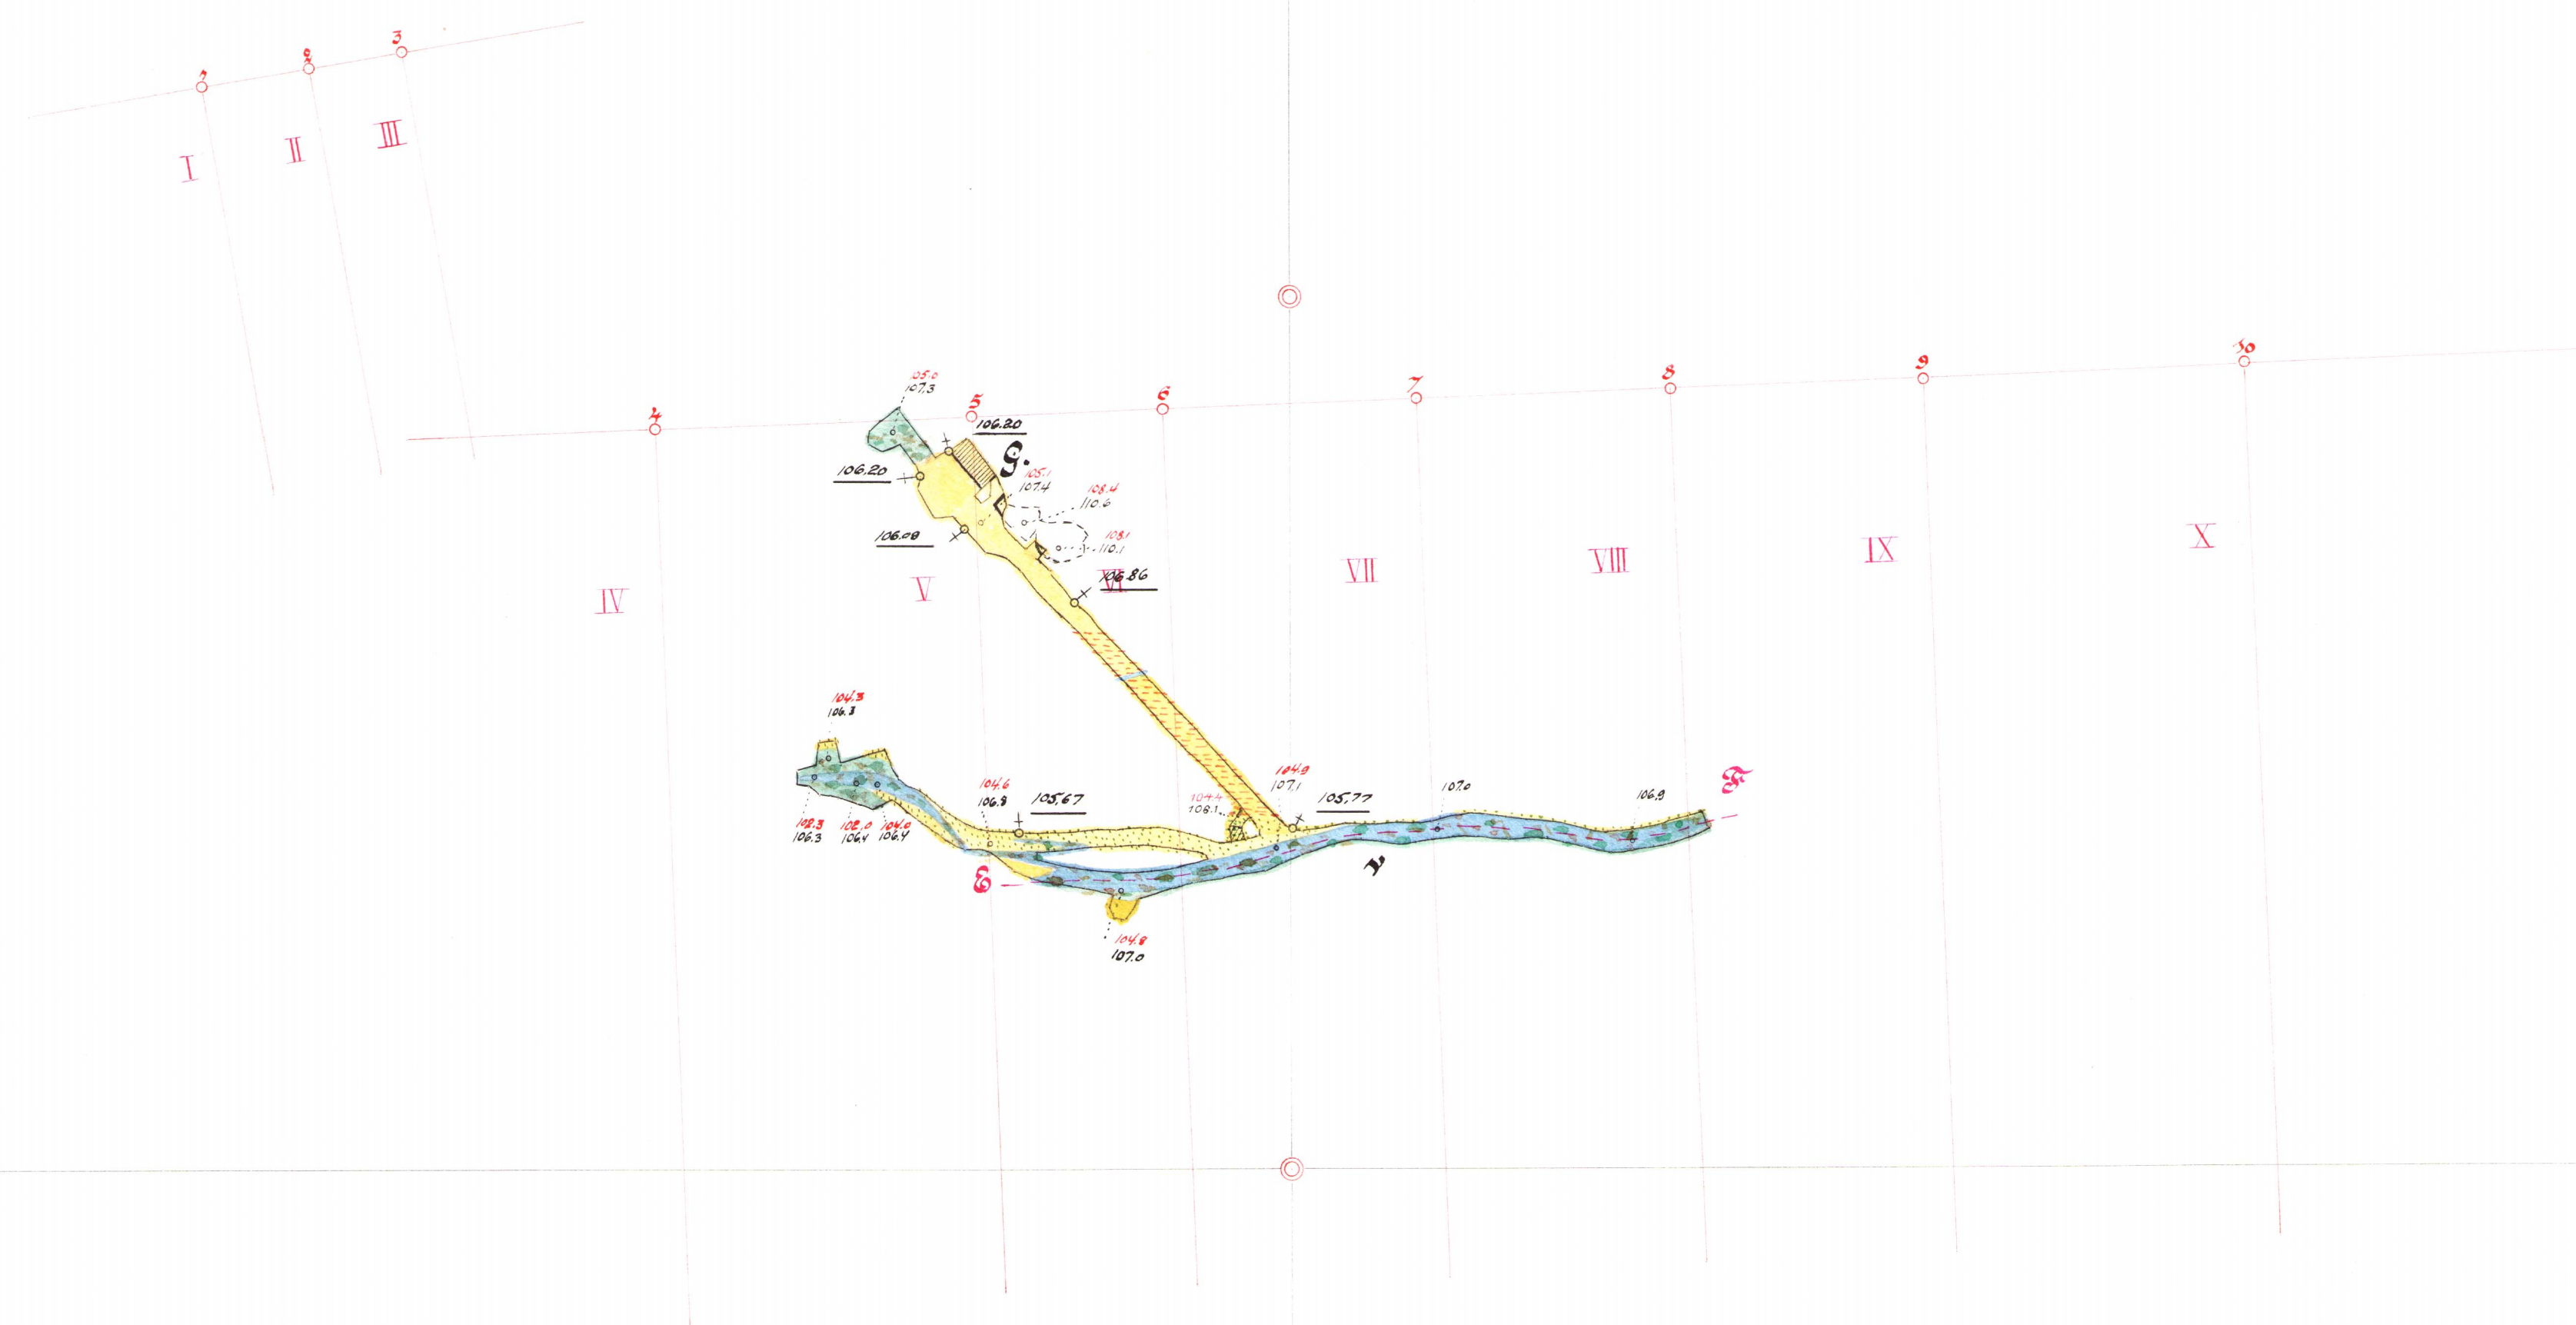


Horizontalskärning på cirka 105 meters nivå

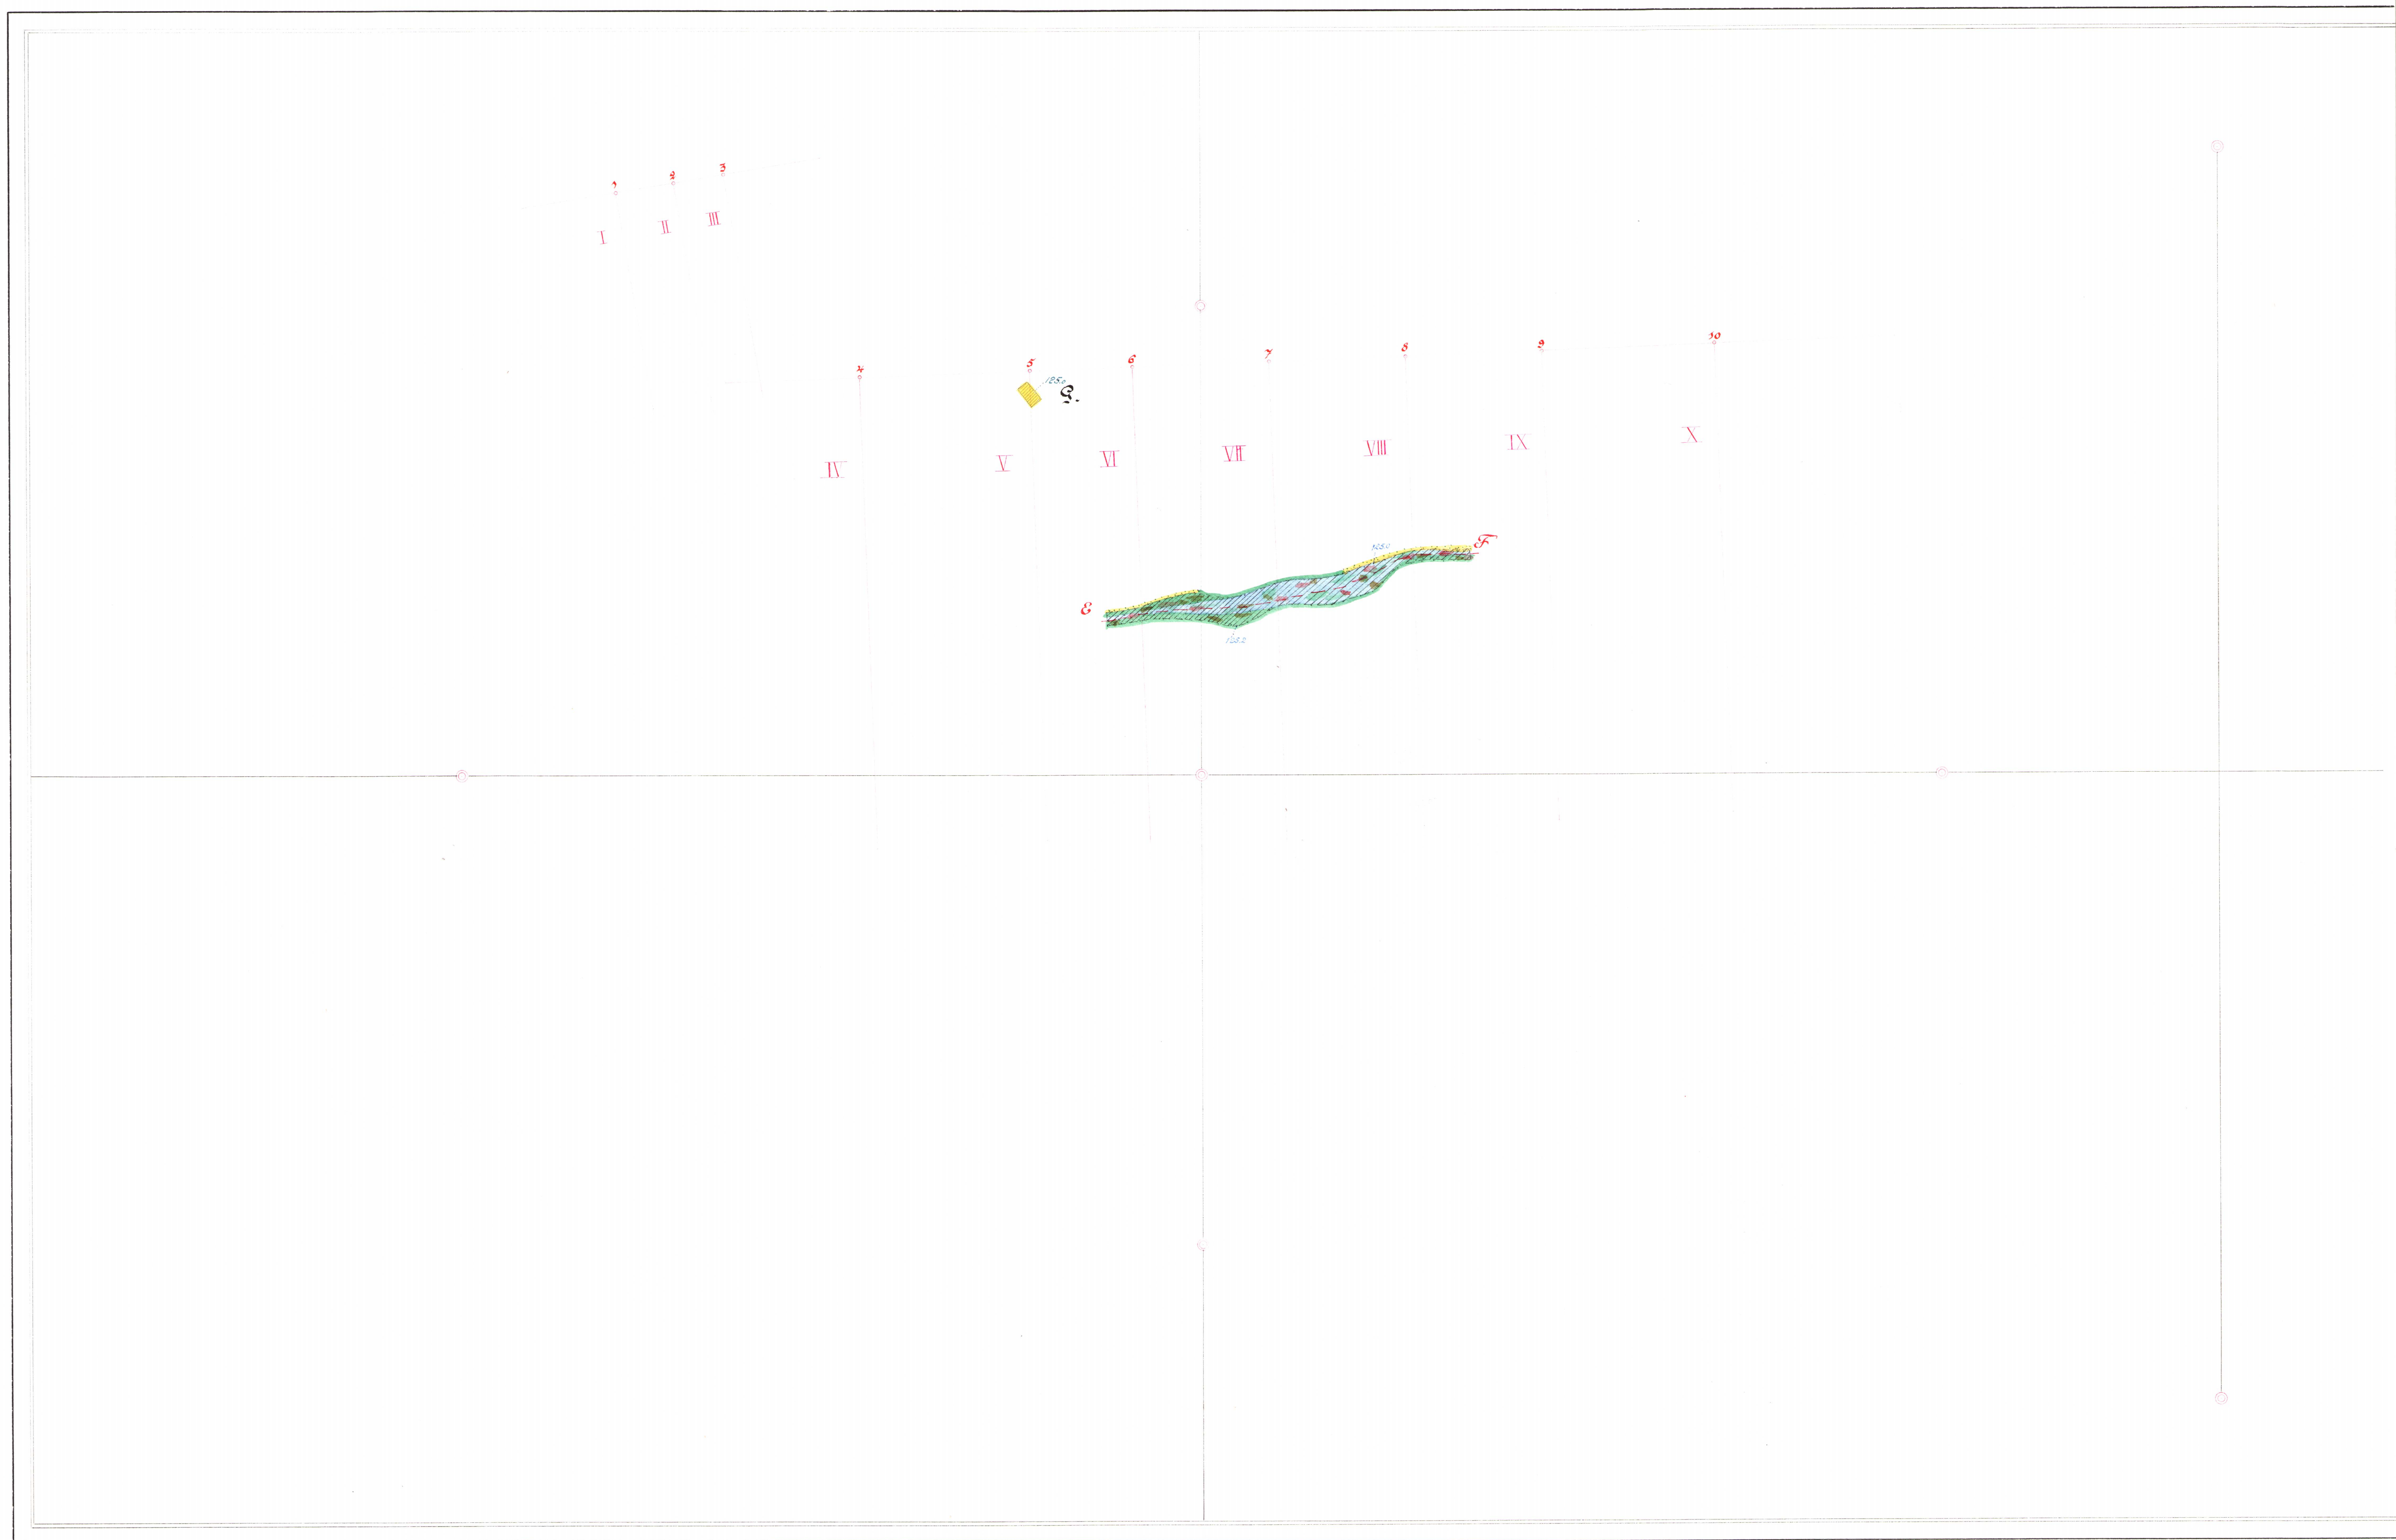


Horizontalskärning på cirka 125,0 meters nivå

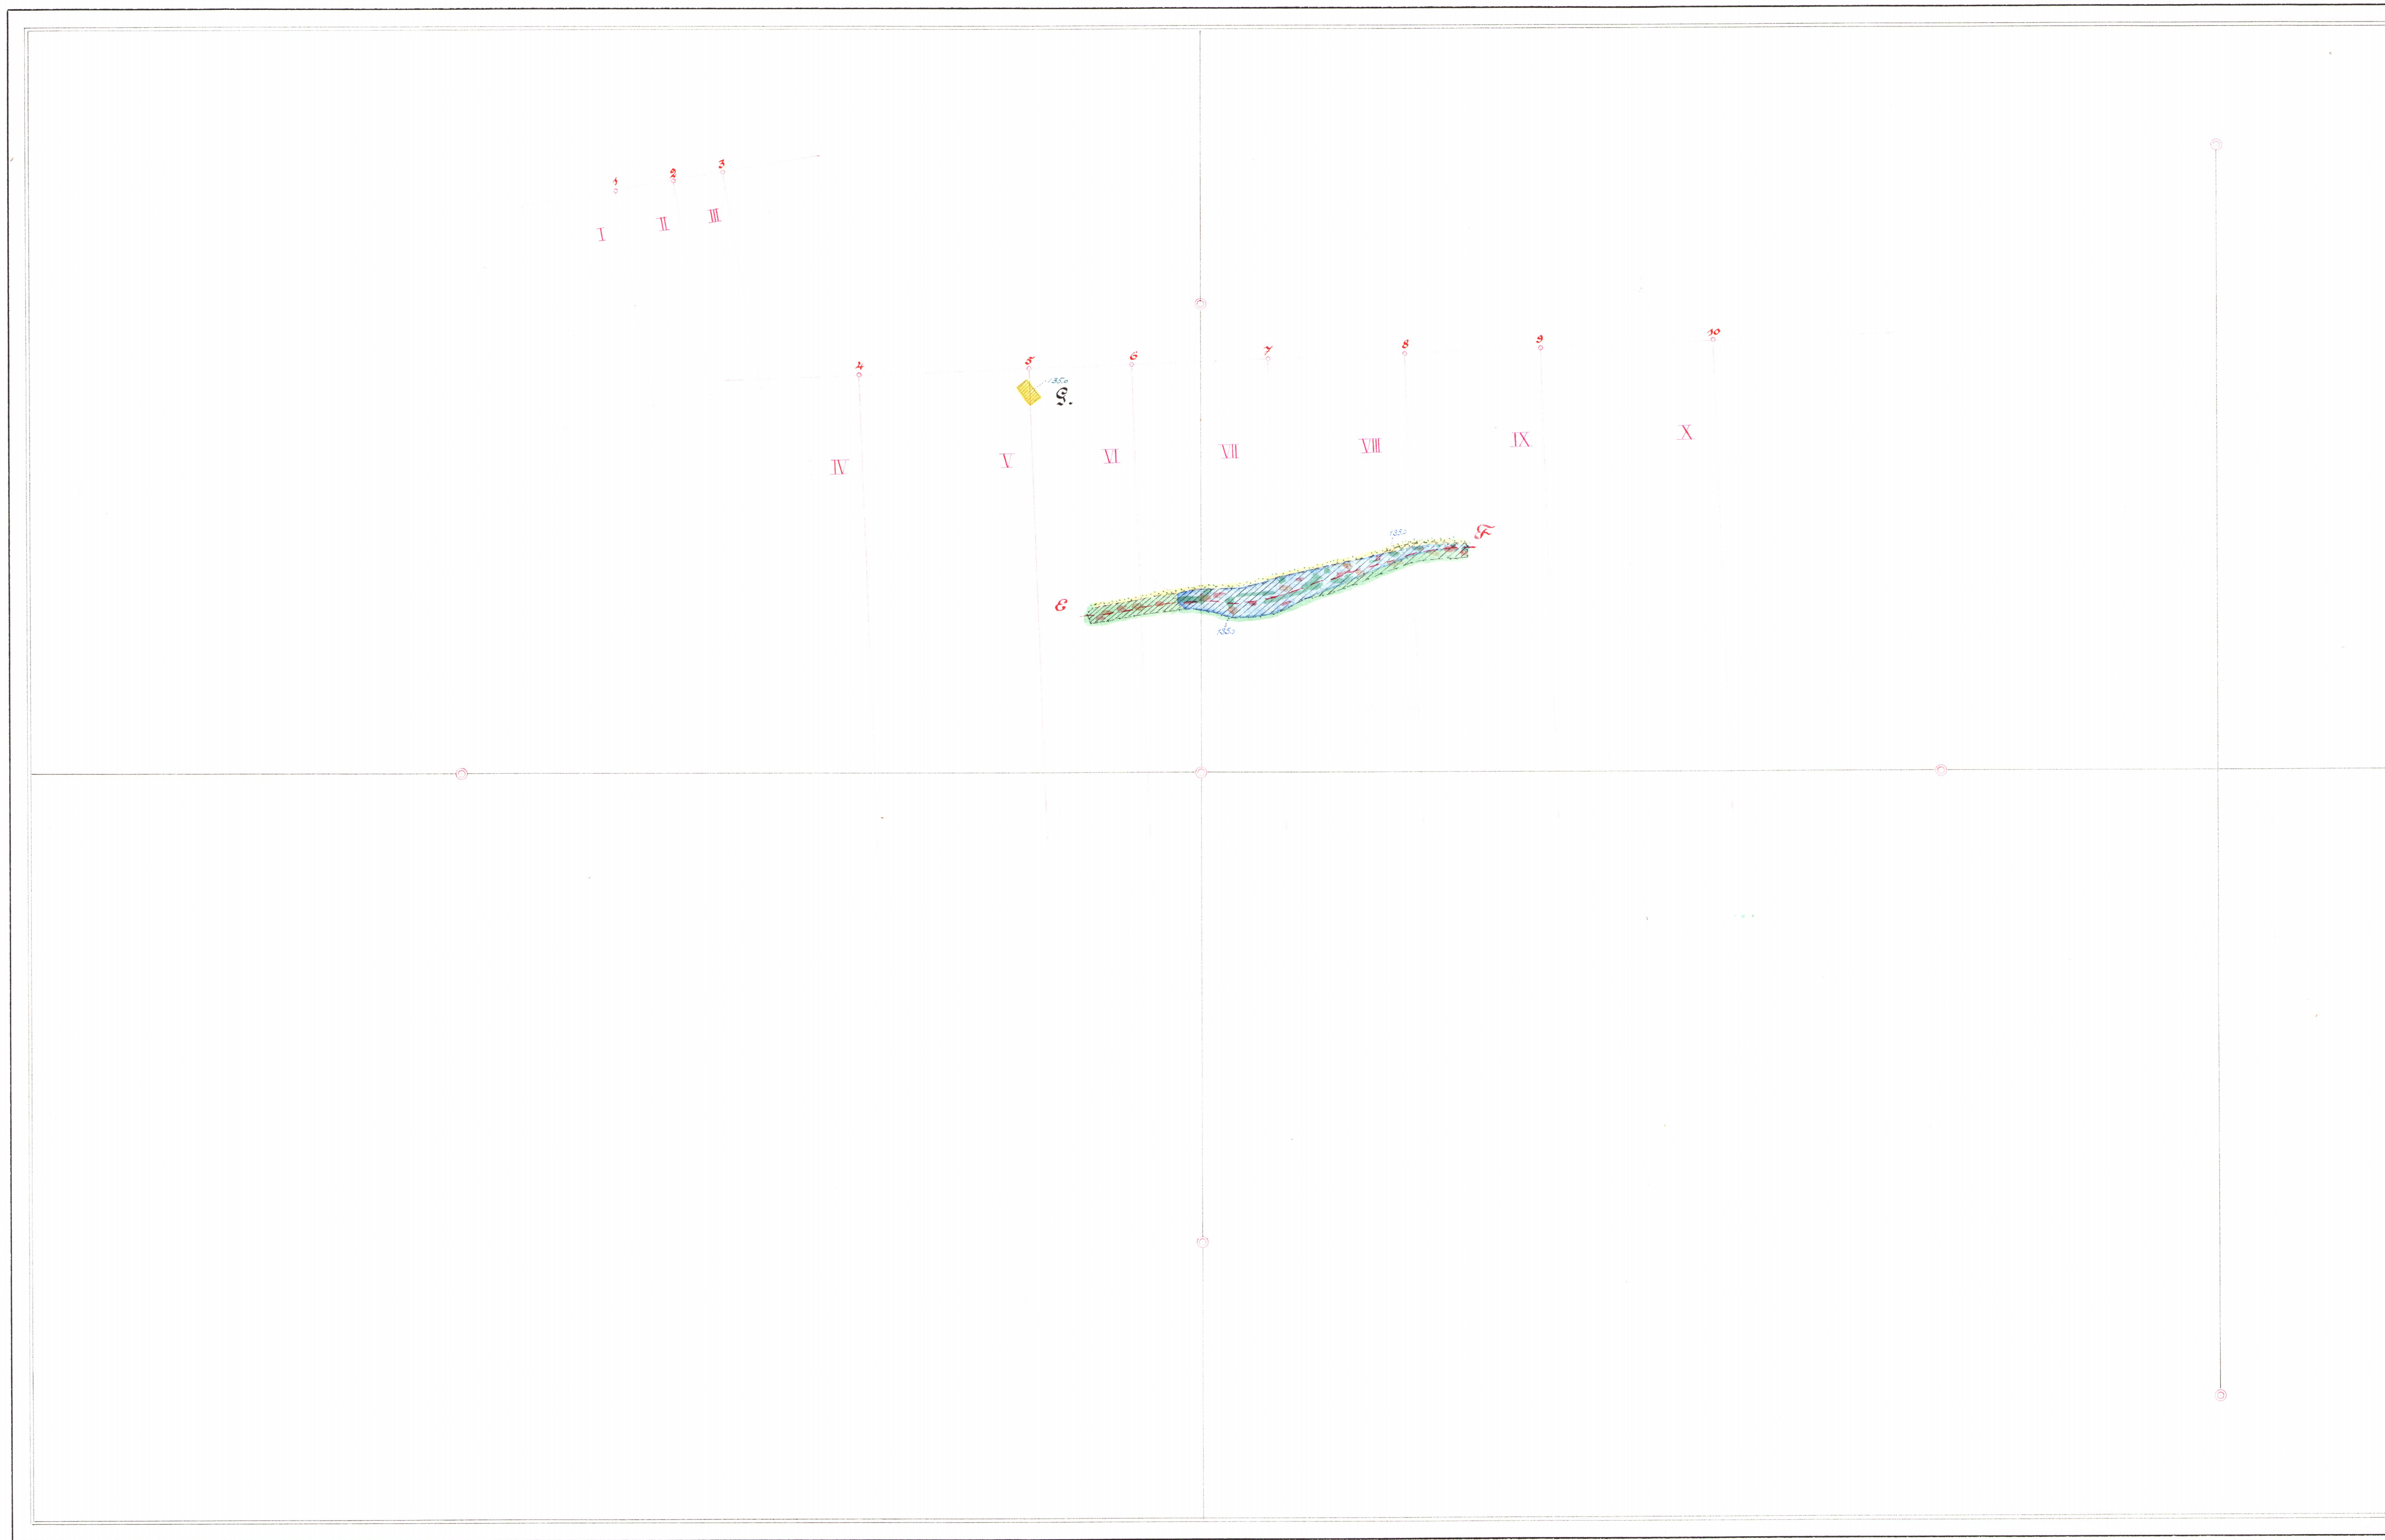


Horisontalkärning på cirka 1350 meters nivå

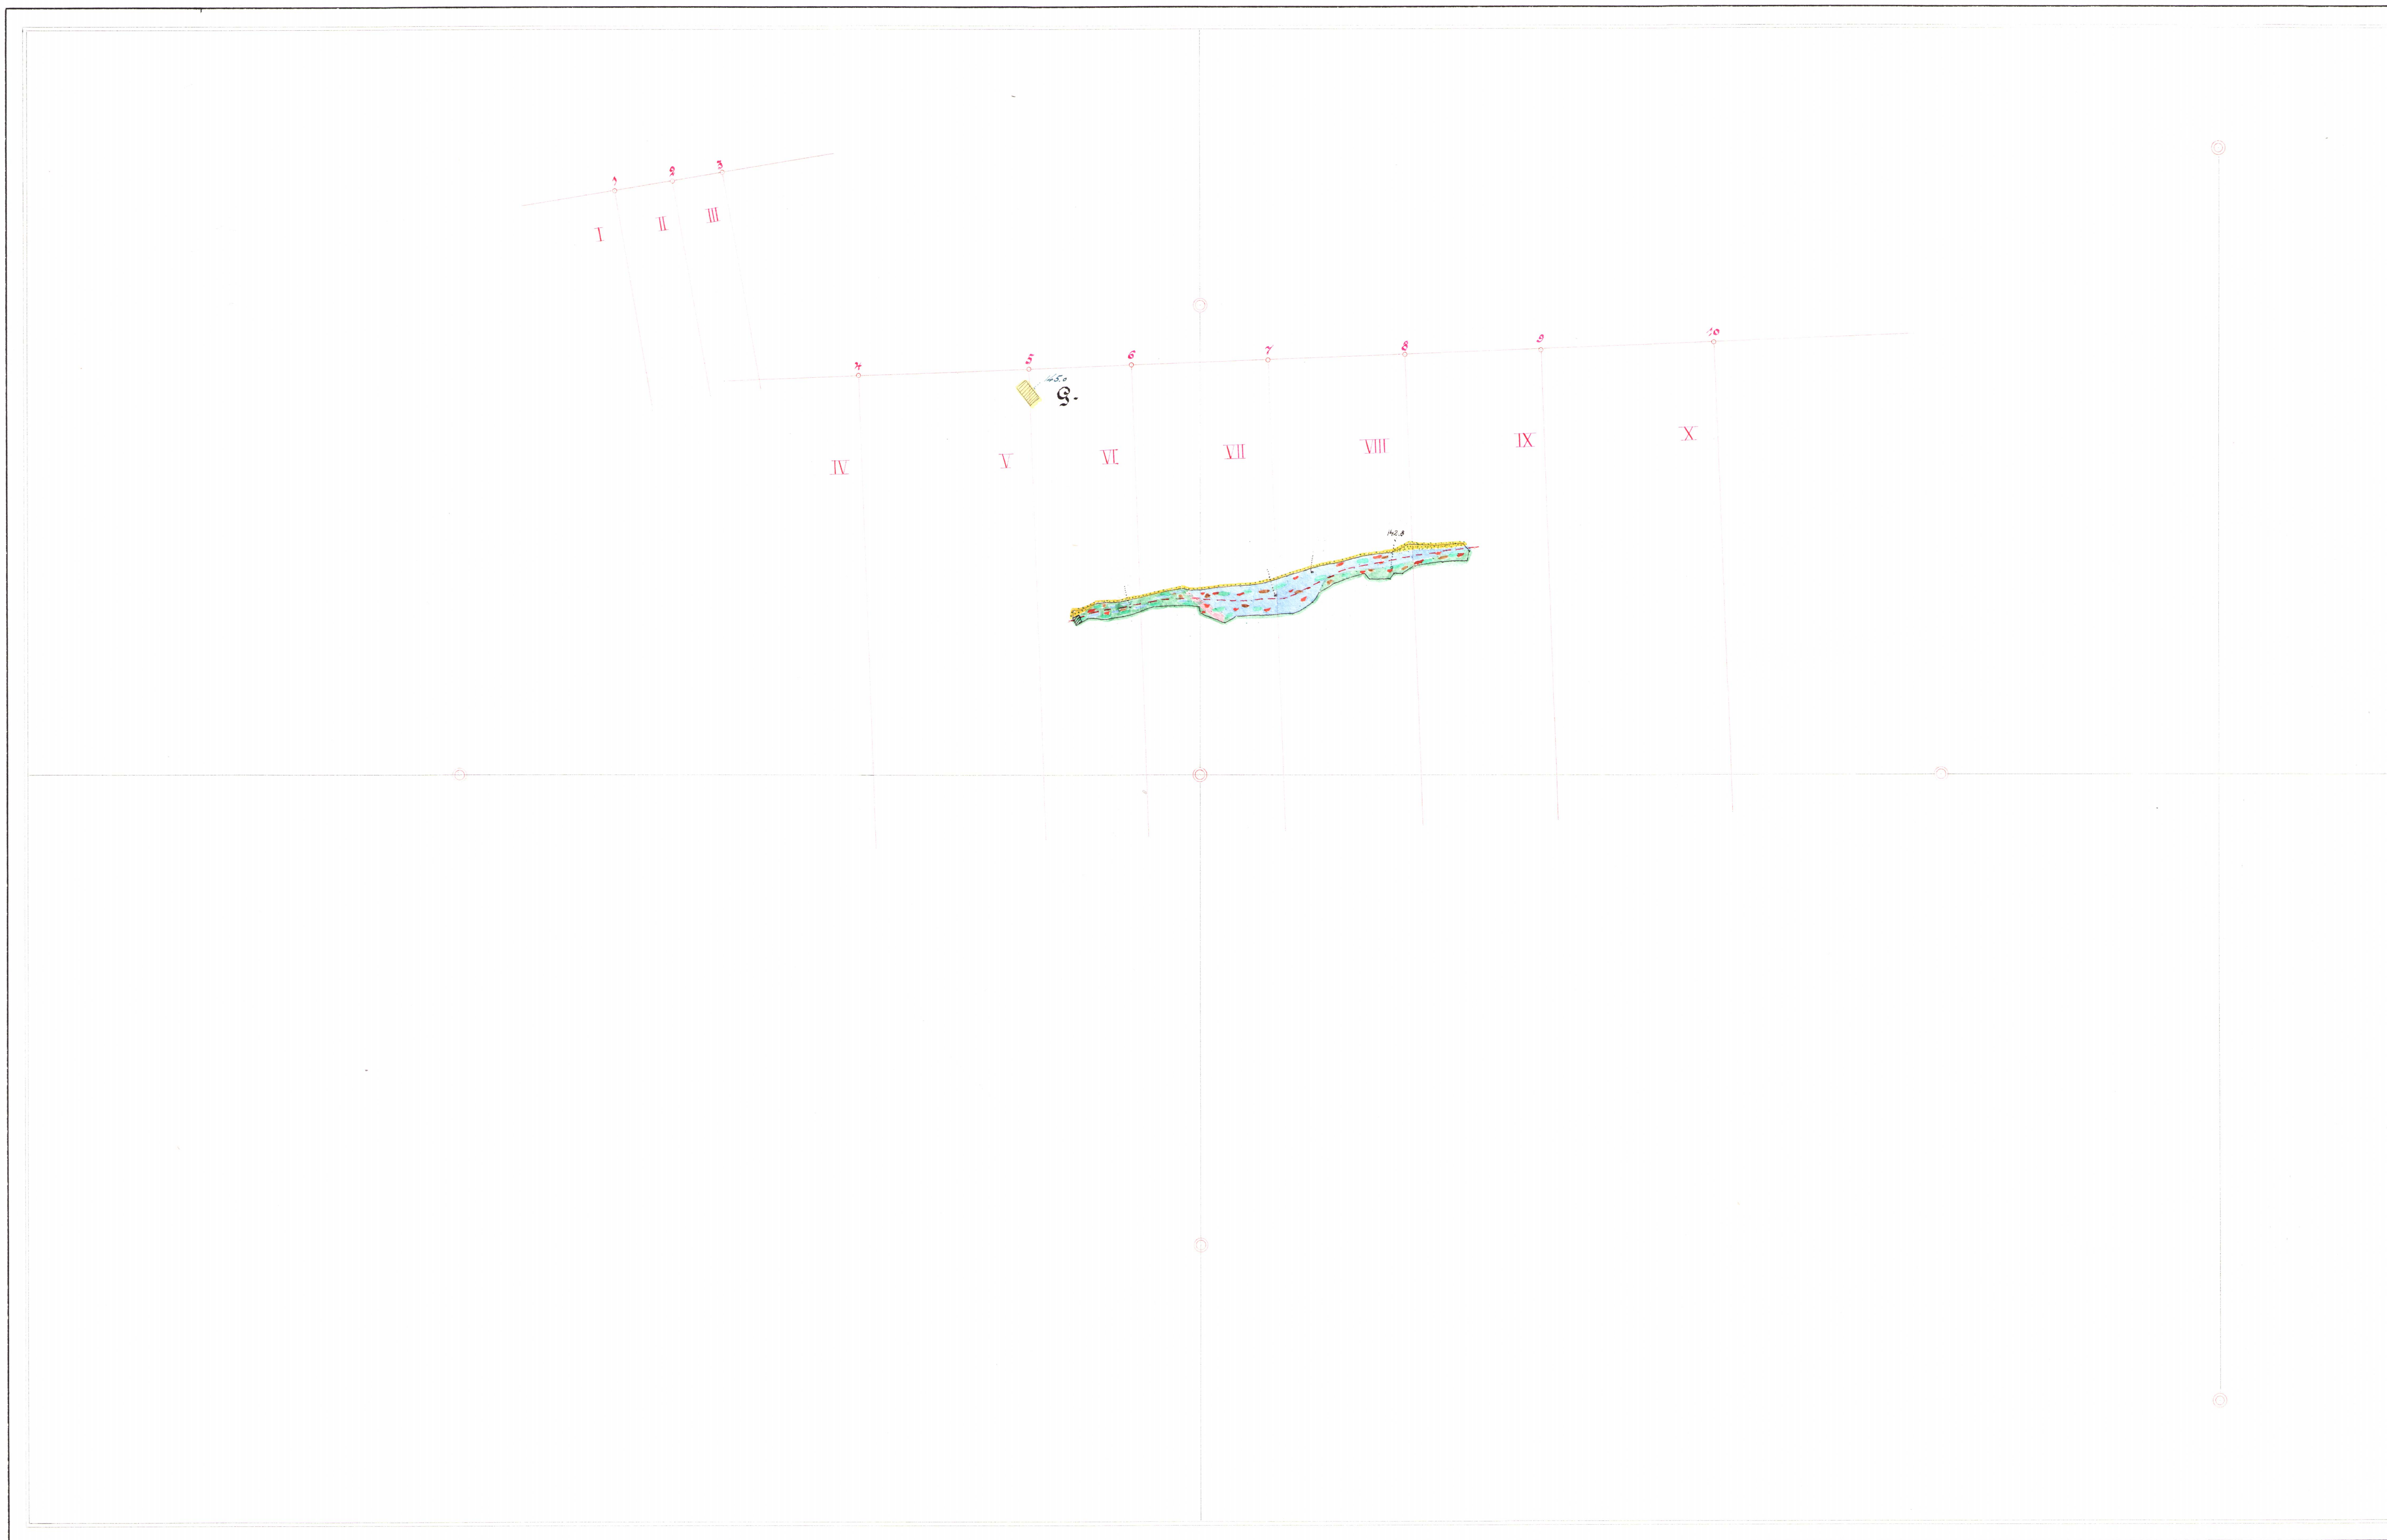



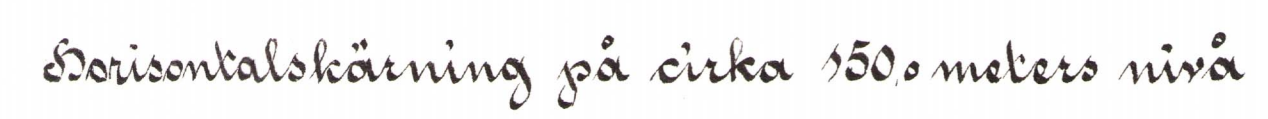


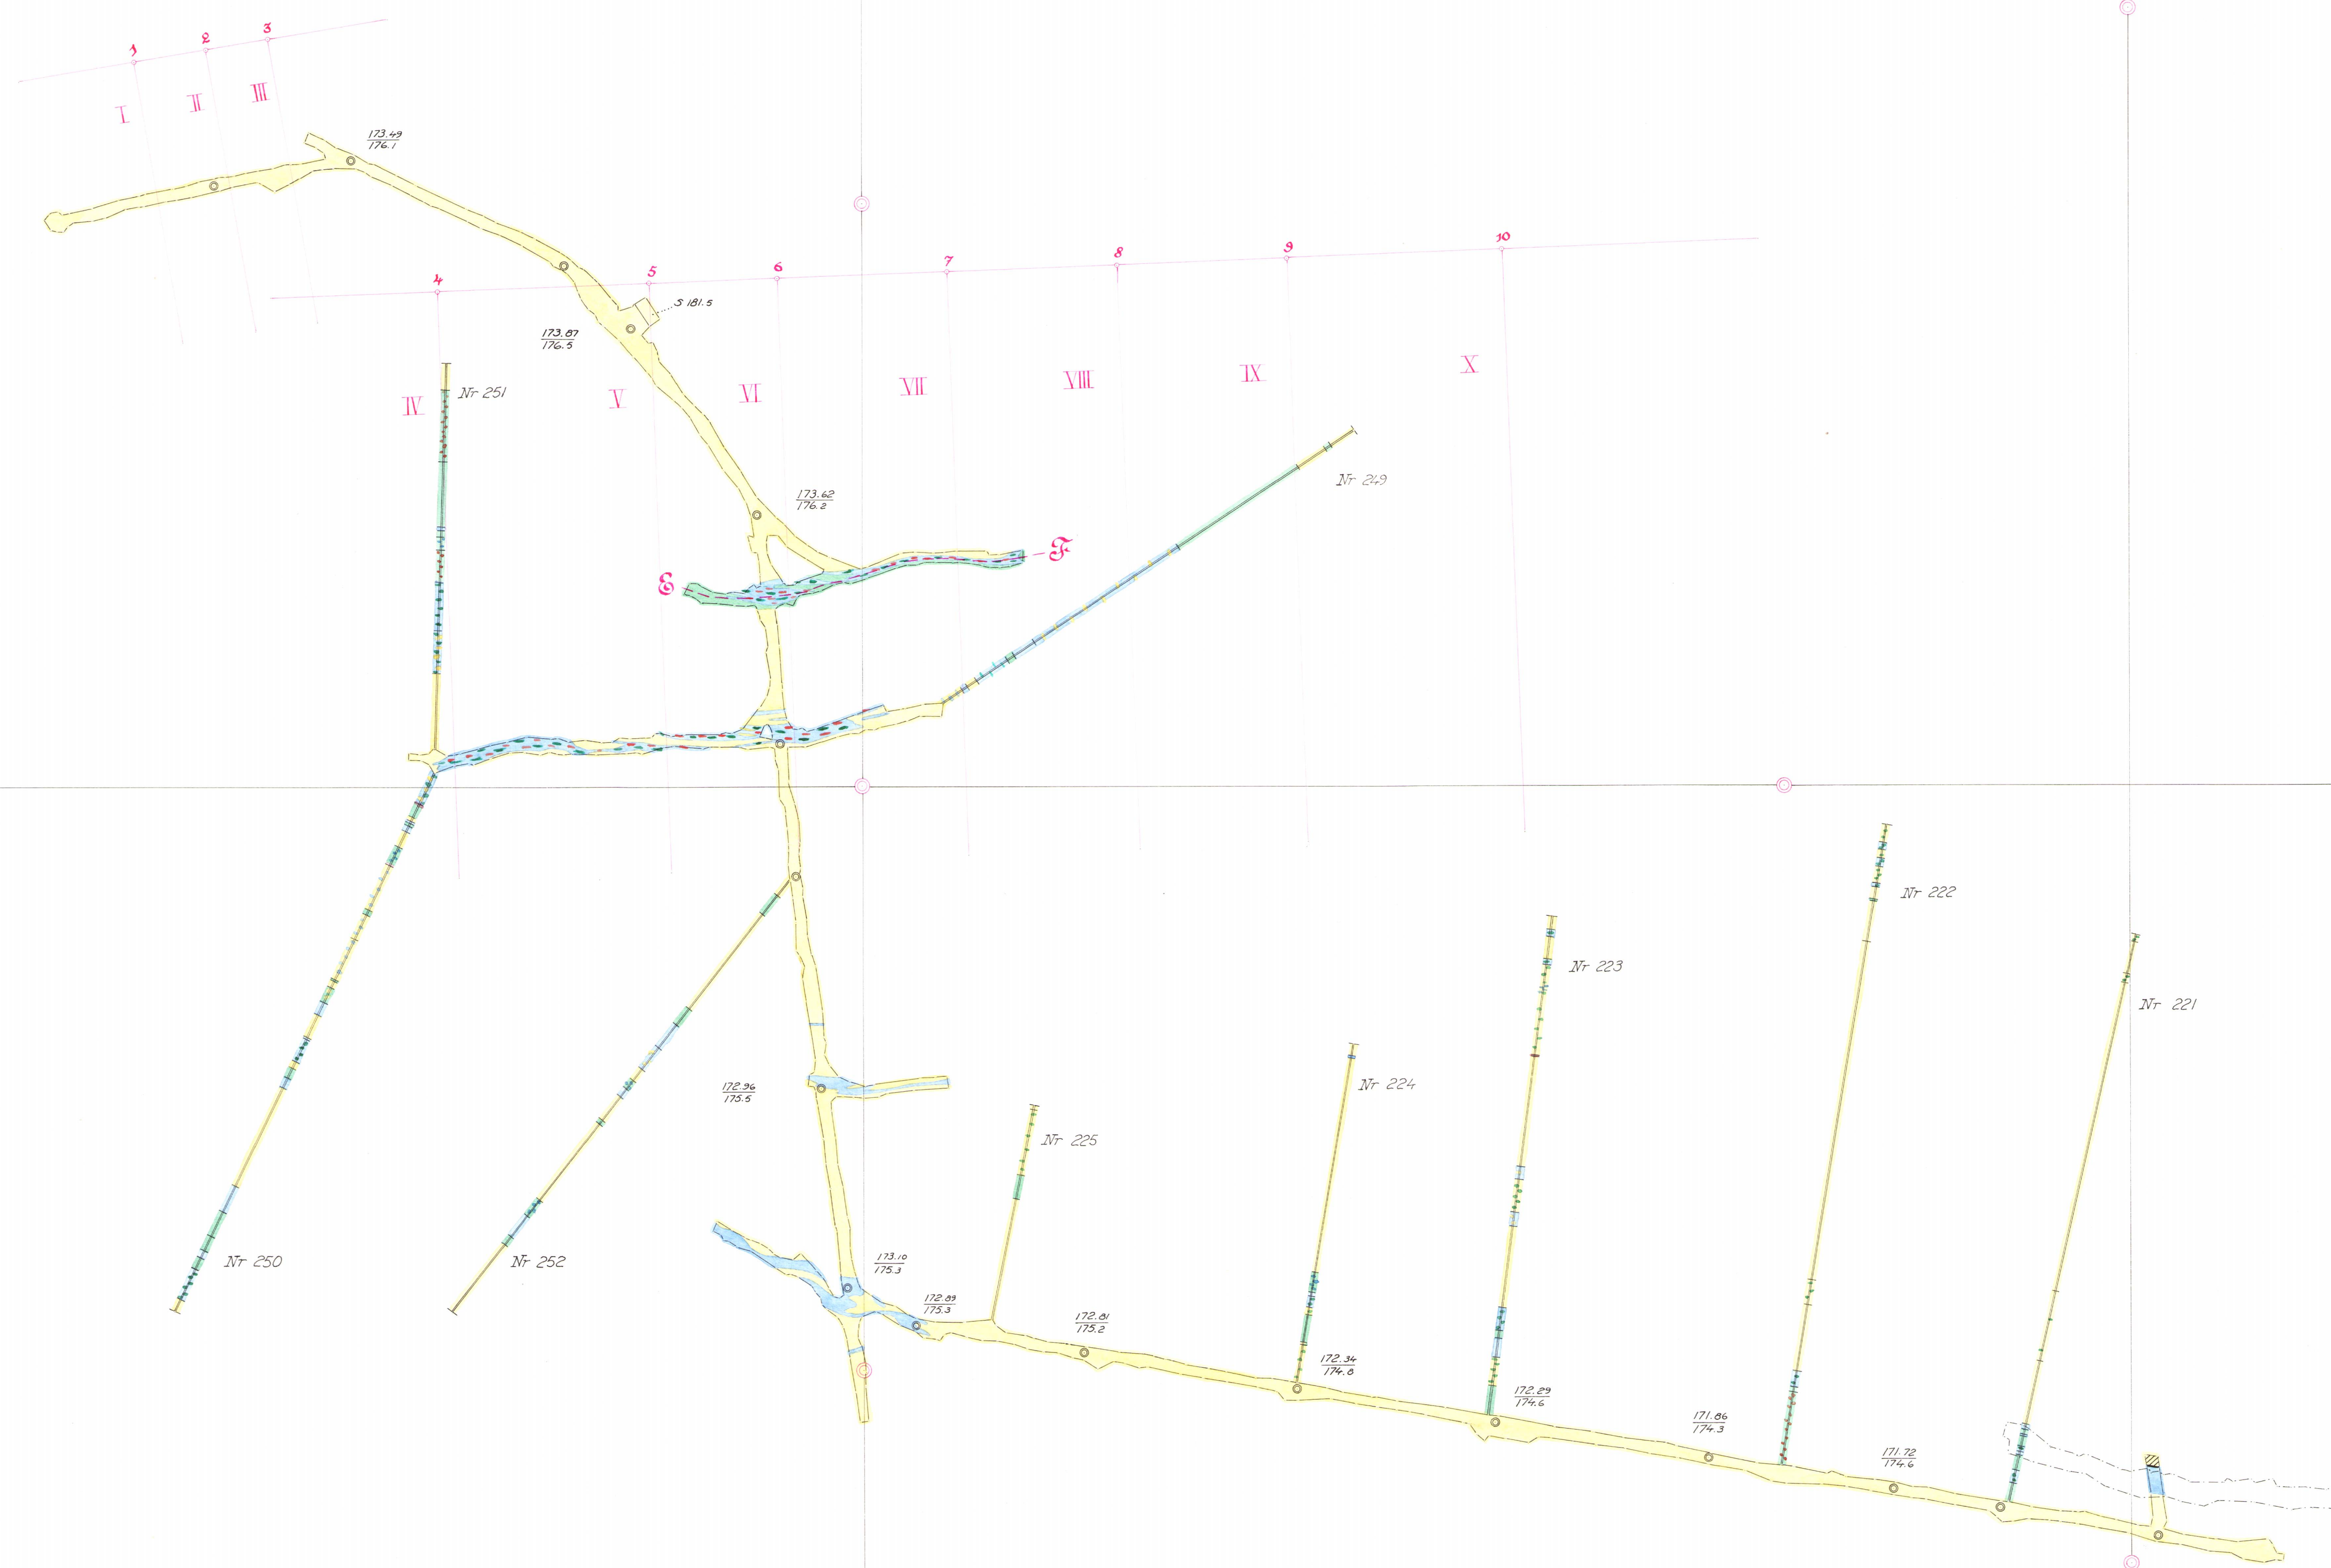

Horizontalskäining på 175 meters nivå

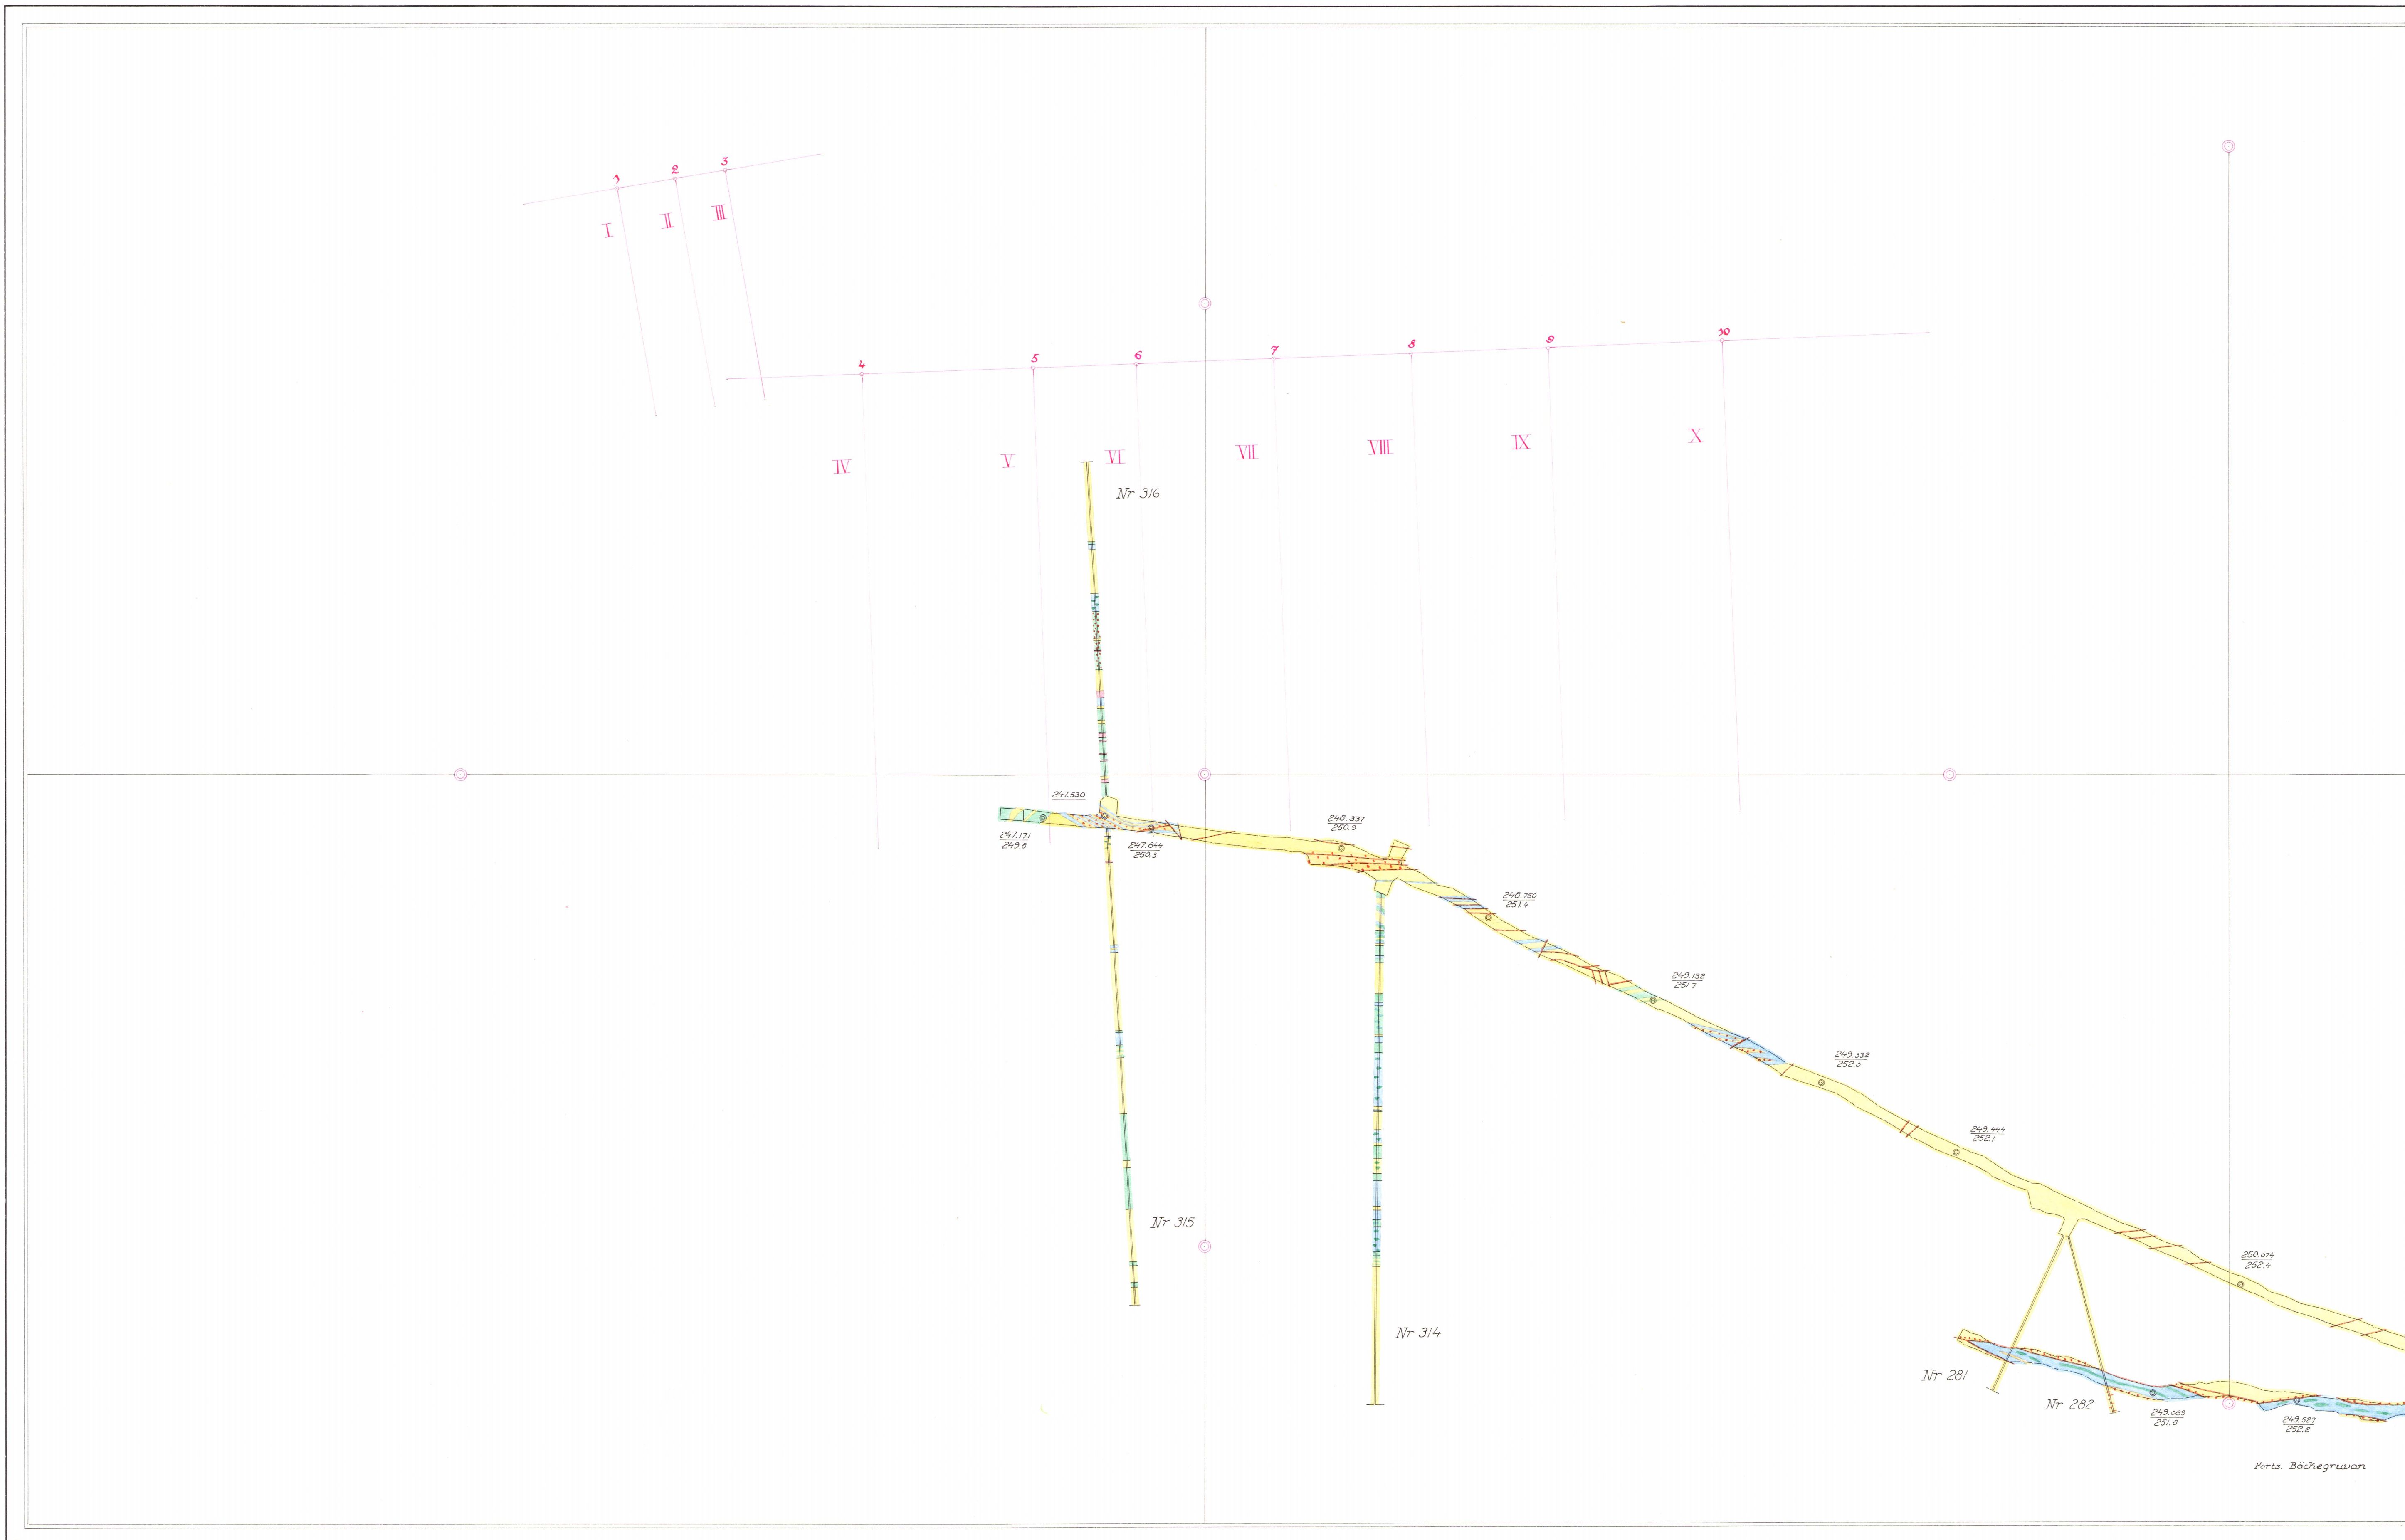

Horizontalskärning på 250 meters nivå

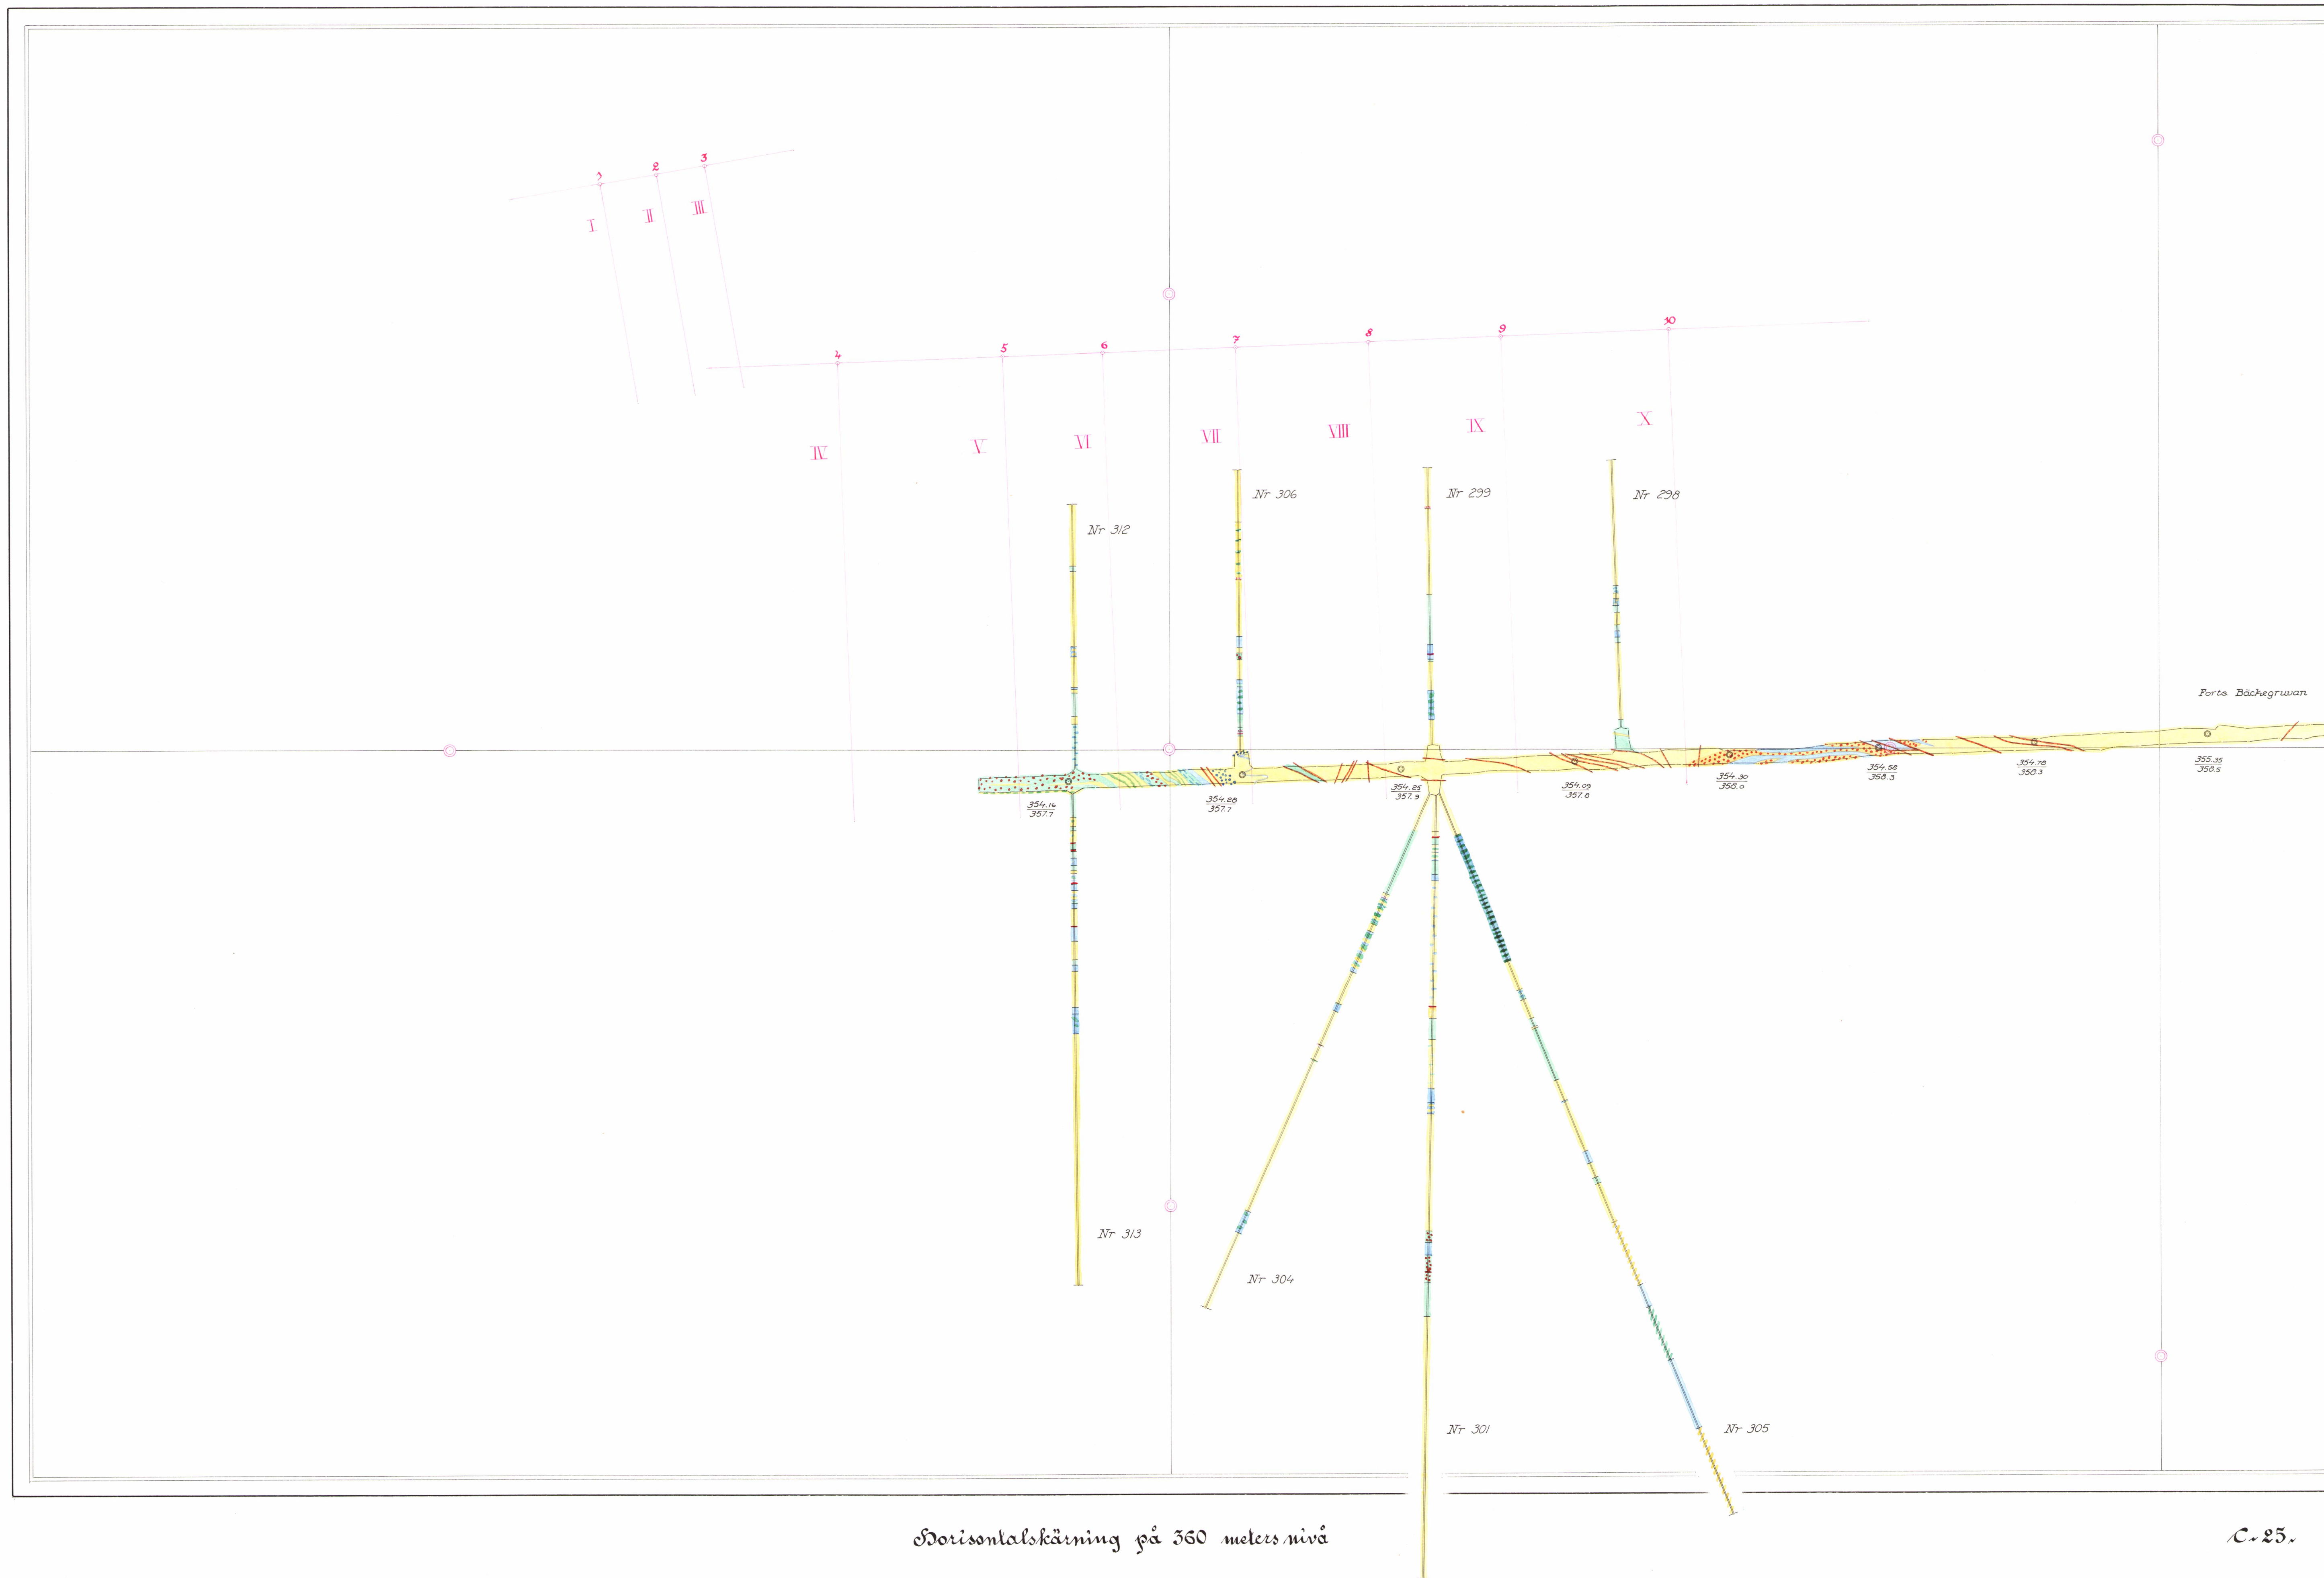


Horizontalskärning på 360 meters nivå




Vertikalprojektion

på 1-3 av skärning A-B

på 4-10 av skärning C-D

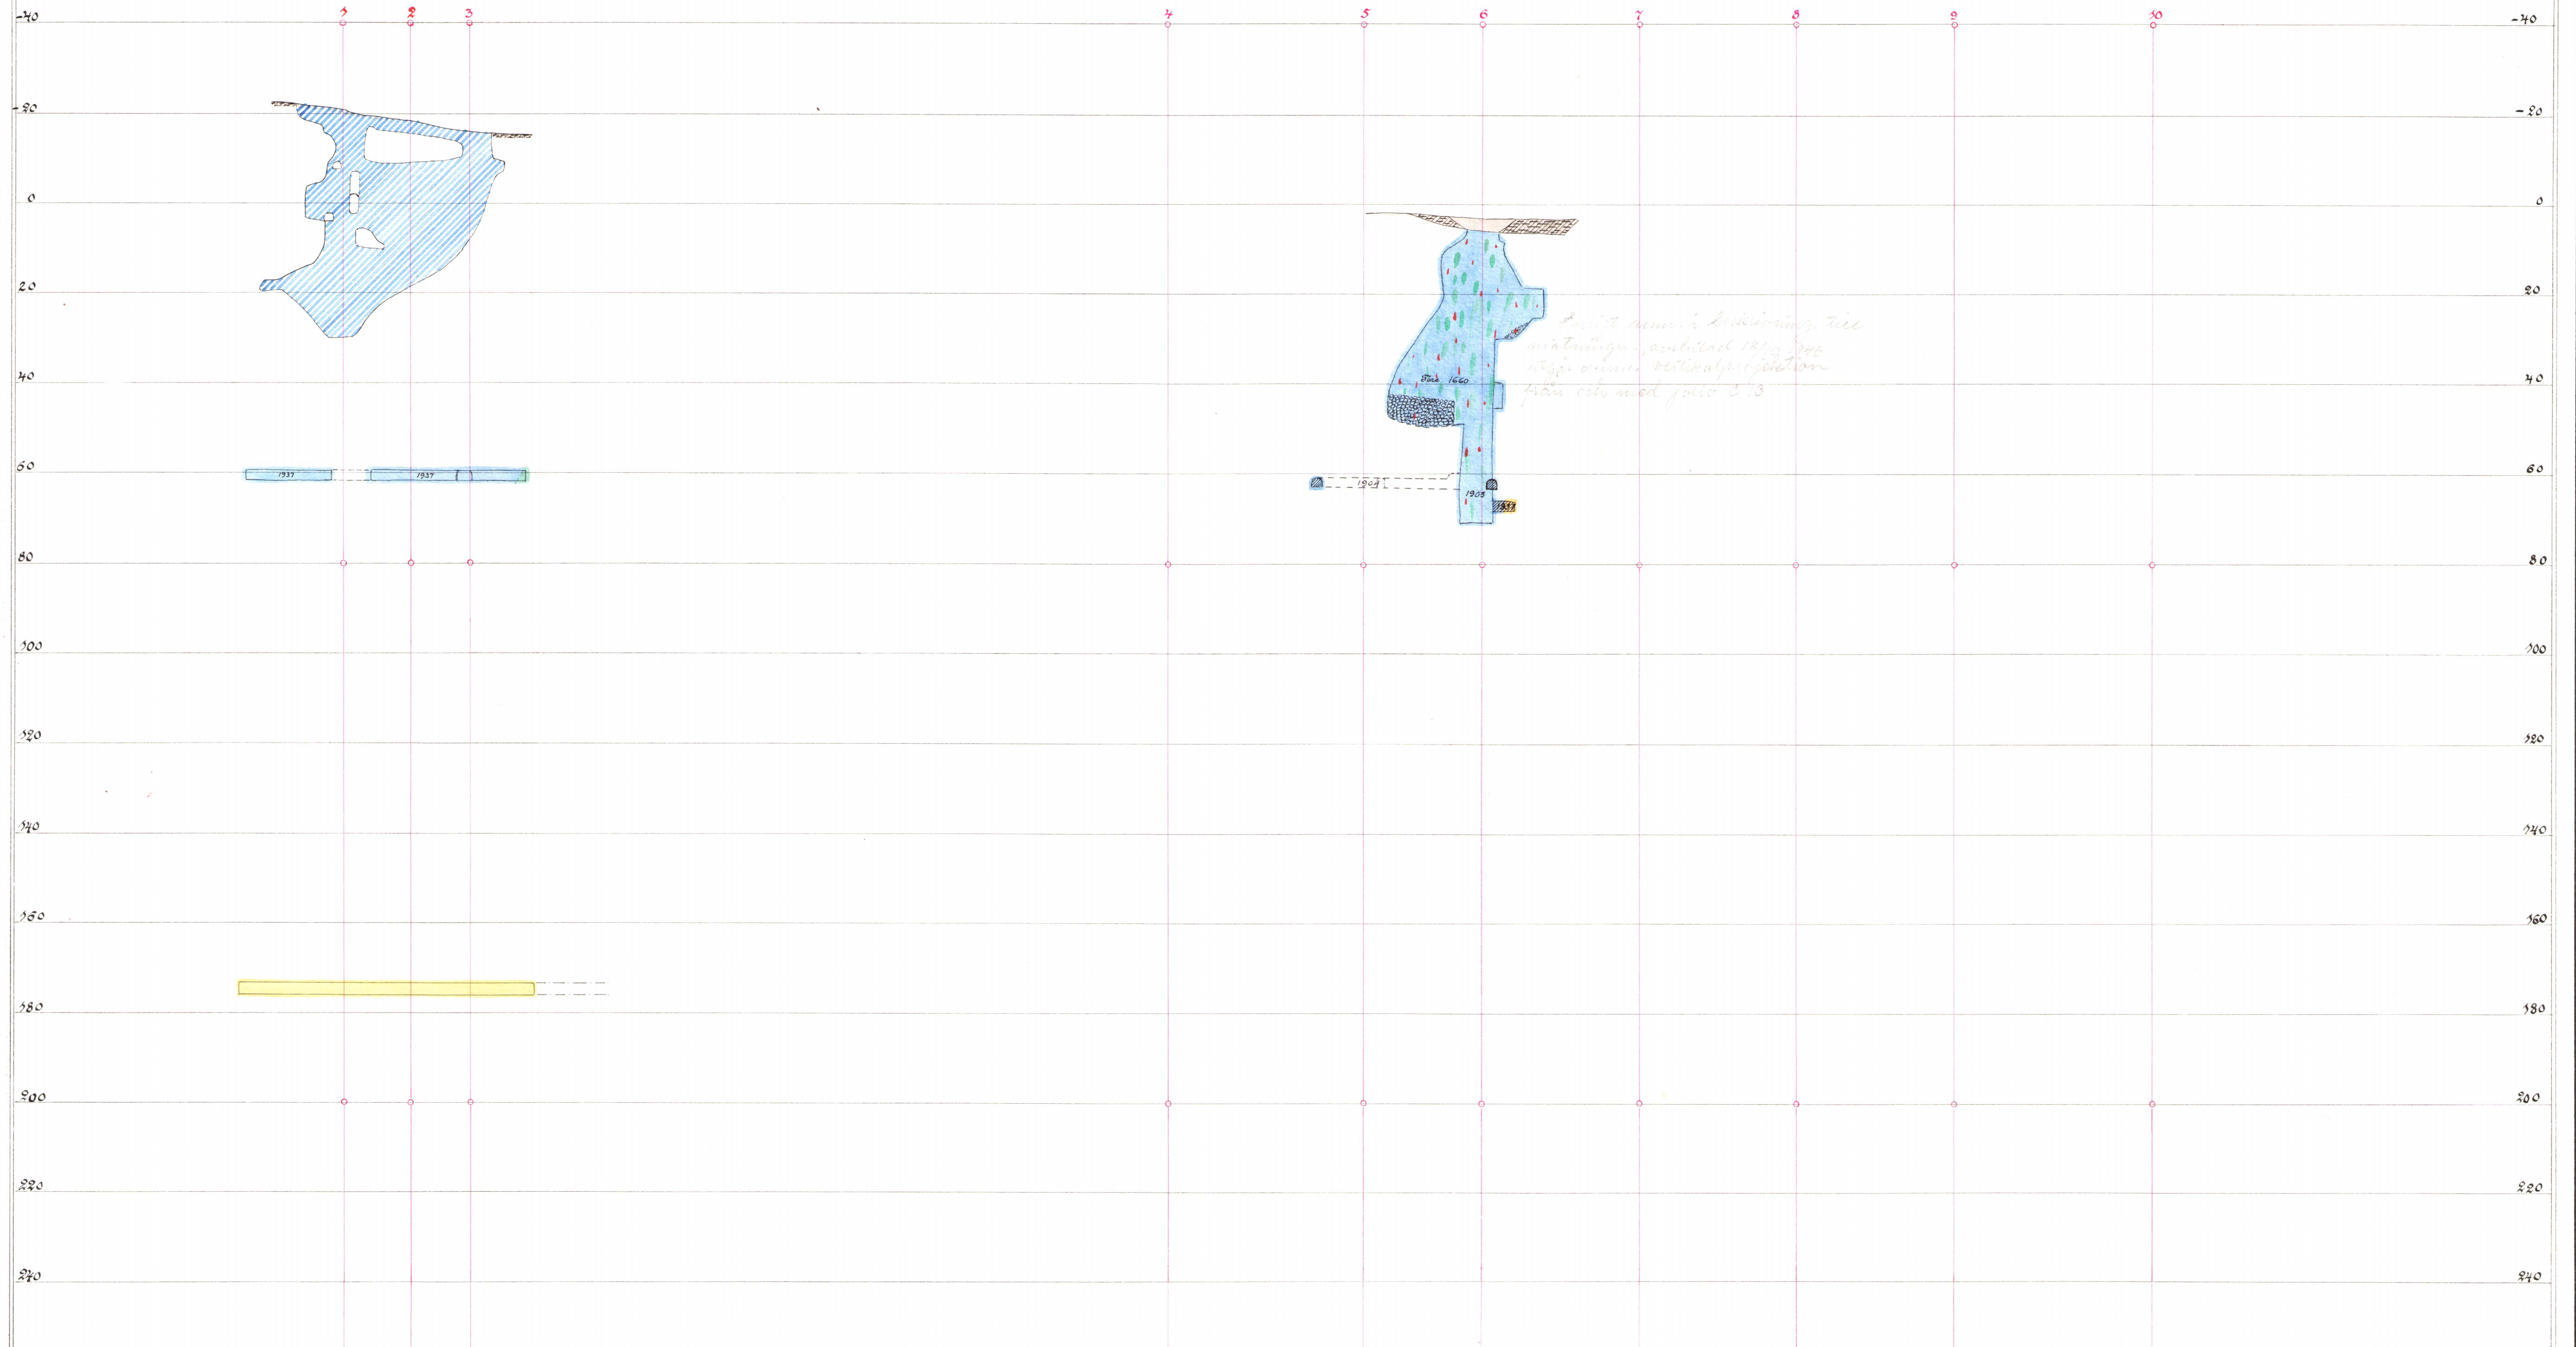


på 4-10 av skärning E-F

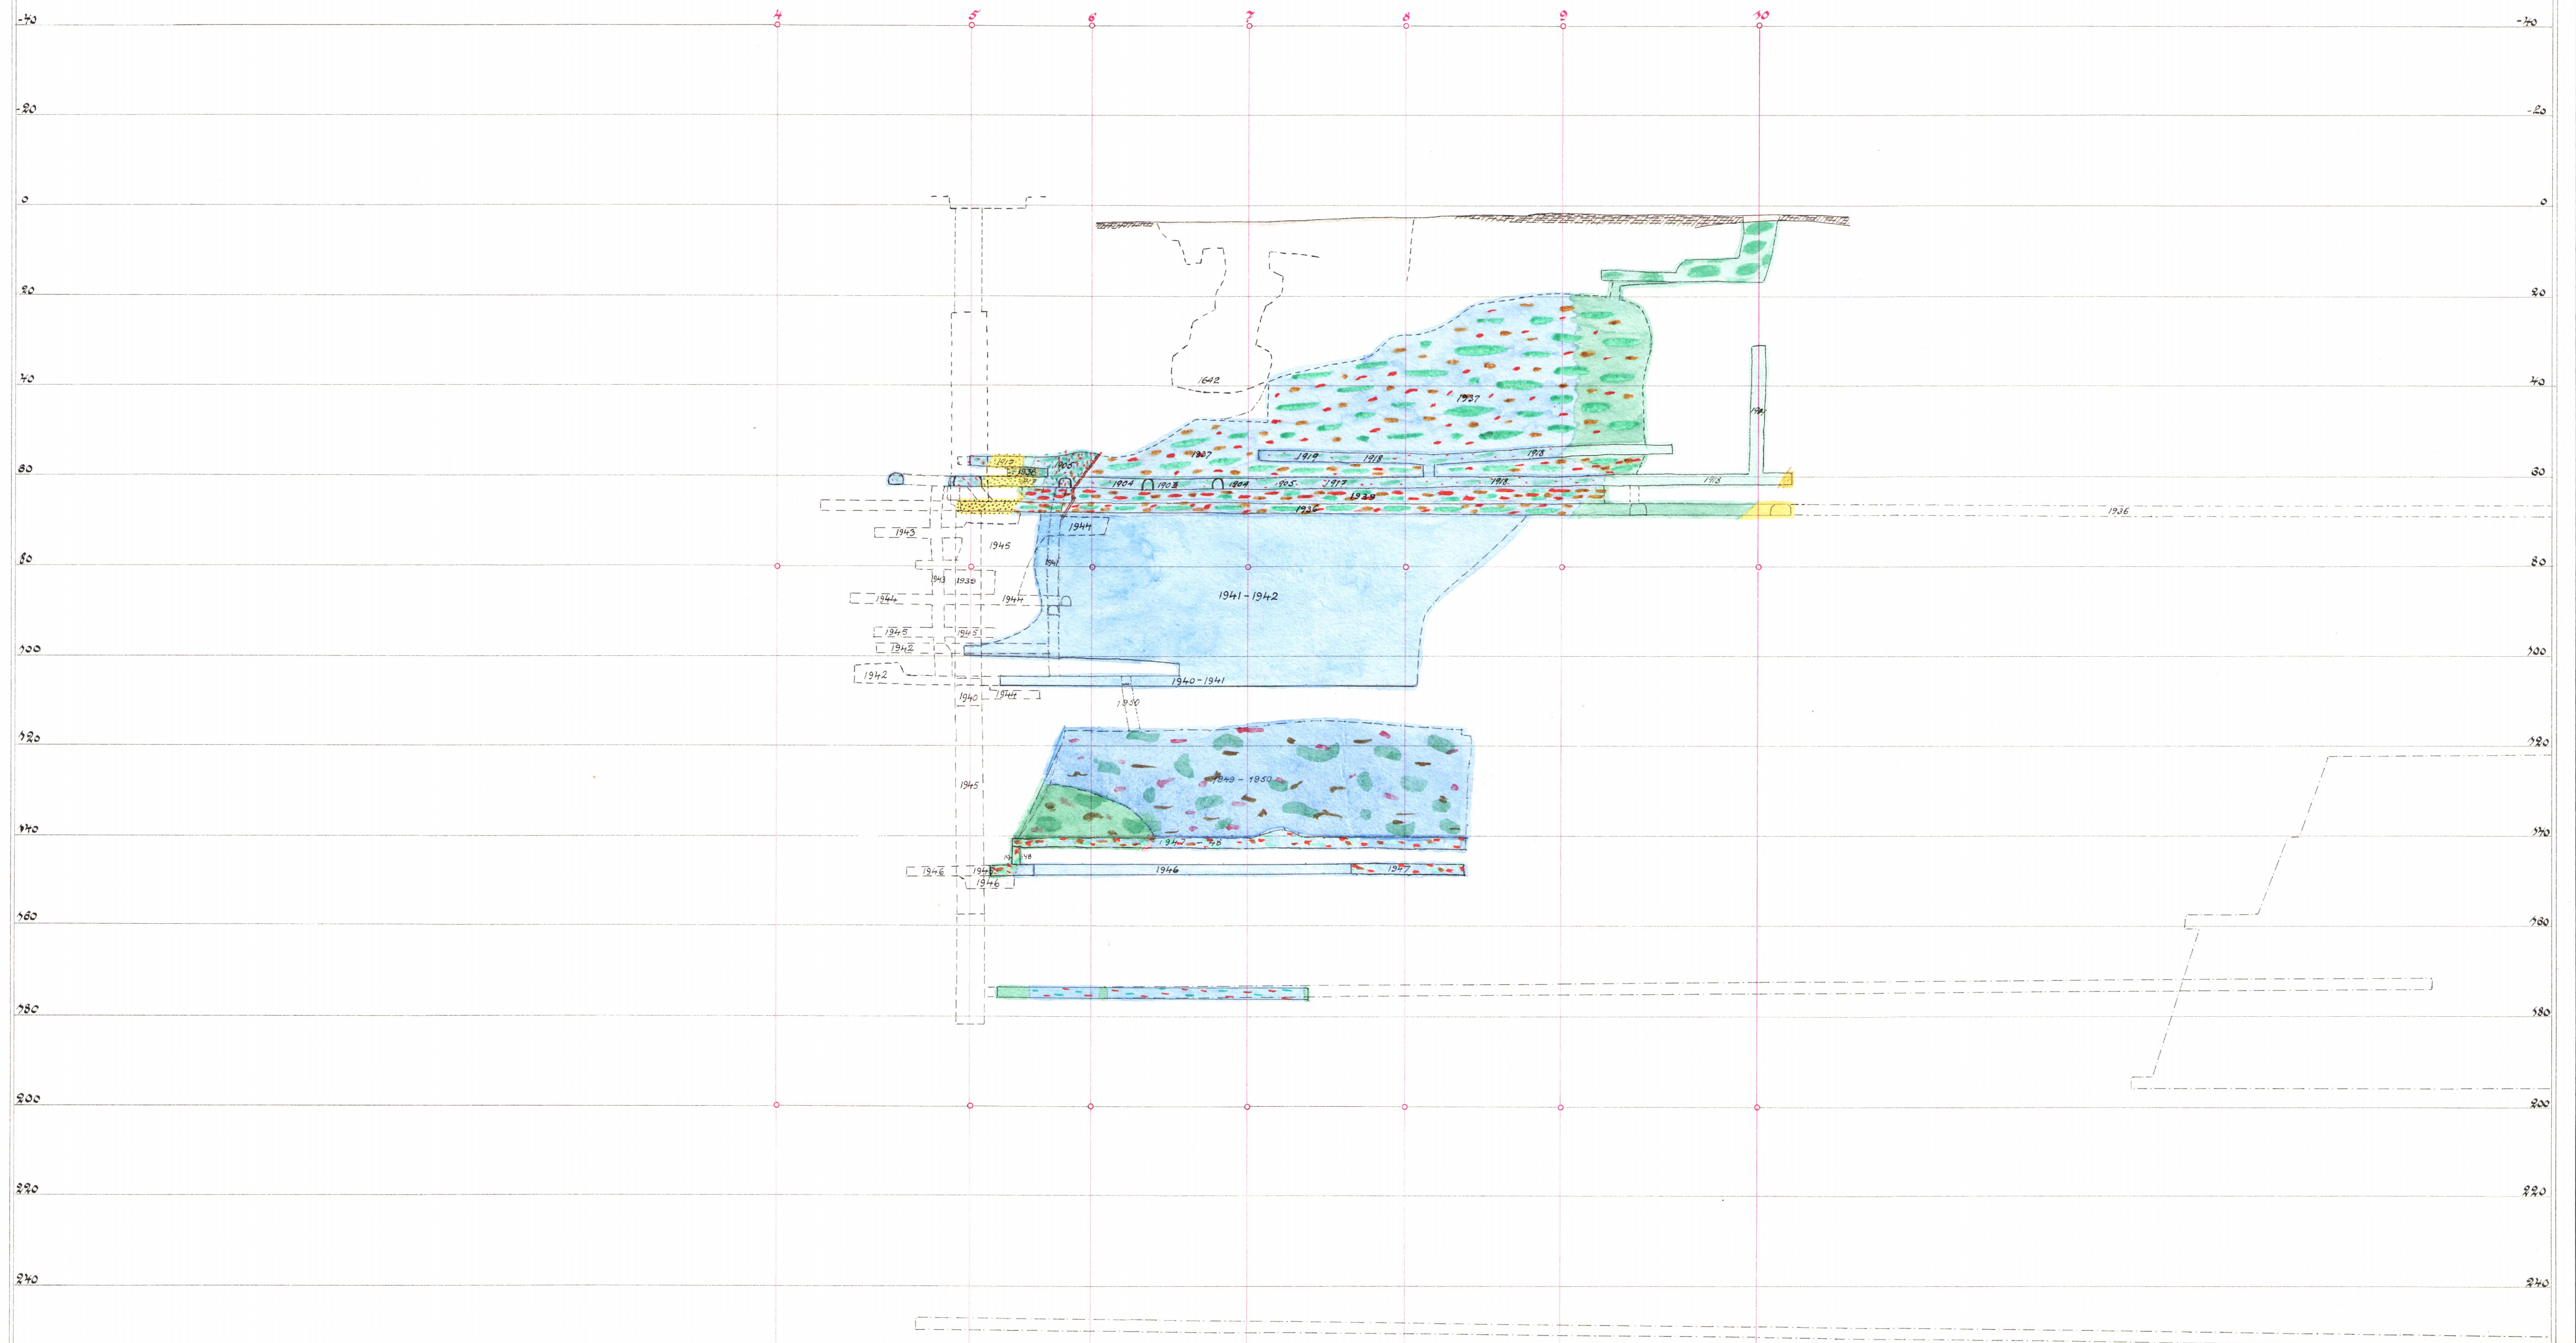

Vertikalprojektion

på 7-10 av skärning 8-9

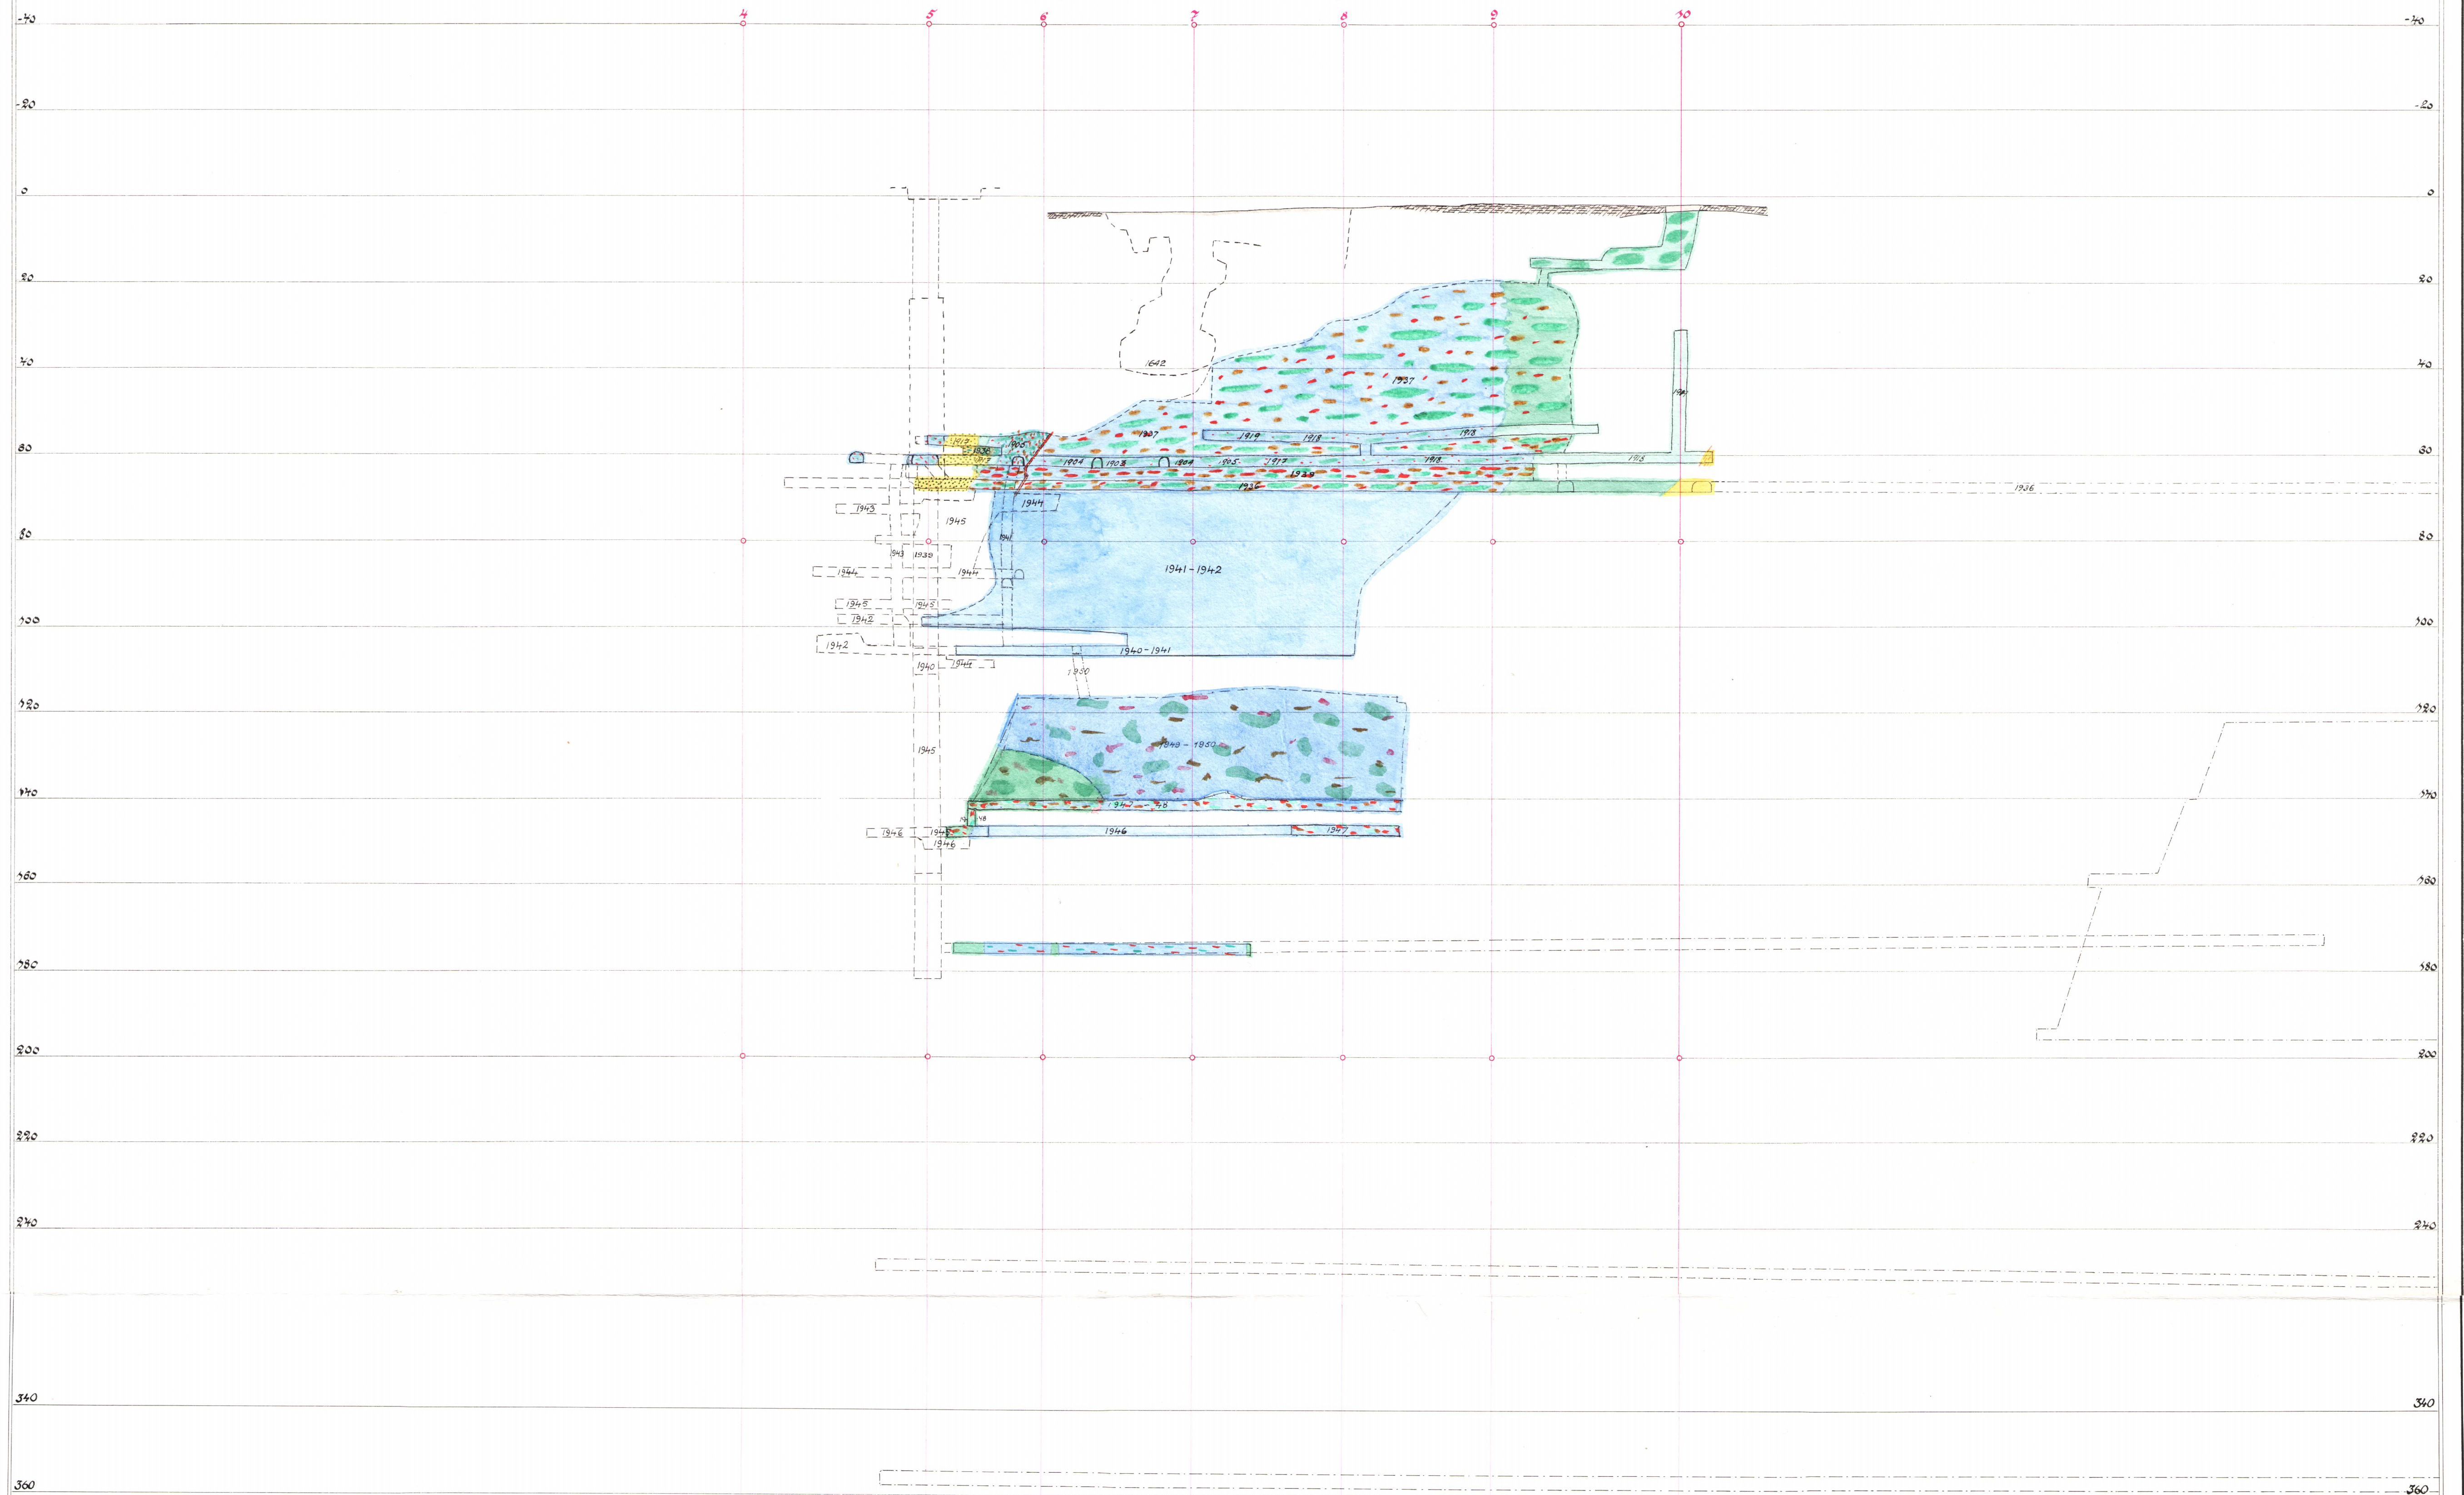

Vertikalskärningar



Vertikalskärningar



Vertikalskärningar

