

Karta

över

Västra delen av Vintjärns Gruvfält

belägen

inom

Svärdsjö socken, Kopparbergs län,

upprättad på grund av egna och äldre mätningar avslutade den 28 okt. 1947


av

Sam Jäberg

Legitimerad gruvmätare

Skala 1:800

DEL II

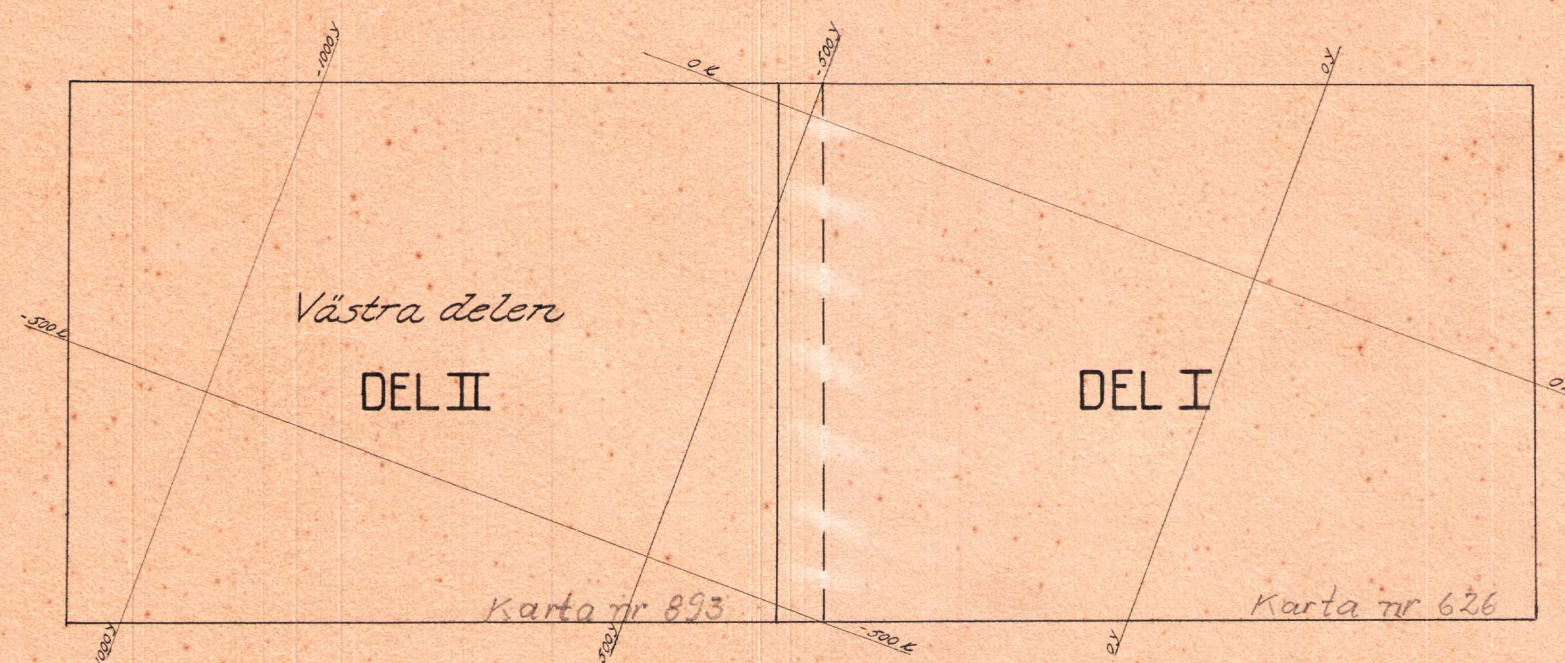

Innehållsförteckning

																																																																																																																																																																																																																																																																																																																																																																																																																																																																																																																																																																																																																																																																																																																																																																																																																																																																																																																																																																																																																																																																																																																																																																																																																																																																																																																																																																																																																					</
--	--	----

Diverse beteckningar

Igenfylld dagöppning	
Sänkning eller dagöppning	
Vattenfylld sänkning	
Fyllnadsberg och ras	
Värp	(Neutral Tint)
Jordsluttning	(Sepia)
Berg	(Neutral Tint)
Barrskog	(Green Ink)
Lövskog	"
Väg och gångstig	(Yellow Ochre)
Gärdesgård eller staket med grind	(Prussian Blue)
Vattendrag med äike	(Prussian Blue)
Kärr och mosse	(Burnt Sienna)
Odlad mark	(Gamboge)
Byggnad	(Crimson Lake Black Ink)
Timmerbroar i dagen	(Gamboge)
Linledning och pivot	(Blue Ink)
Utfraaktsbana och järnväg	"
" på bochar	(Red Ink, Carmin)

Stig från sulan uppåt till sulan nedifrån passerande sulan	(a) (b) (c)
Lastkaj	(Yellow Ochre)
Tryckluftledning på bochar	(Yellow Ink, Lemon Red Ink, Carmin)
Elektrisk högspänningsledning	(Green Ink Red Ink, Carmin)
" medel och lågspänningsledning	(Green Ink)
Nivåkurvor	(Burnt Sienna)
Diamant- och provborrhål	
Bockort	
Timrat schakt	
Detonggjutet eller murat schakt	
Polygontågspunkt	
Märkpunkt i allmänhet	
Avvägning å sulan, skärningskontur och tak resp.	
Konnektionslinje med konnektionspunkt	
Projektions- och skärningsplans spår i kartplan	
Skärningsytas spår i kartplan	
Kontur å bakom eller under skärningsplan liggande rum	
Kontur å framför eller ovanför skärningsplan liggande rum	
Osäker kontur	
Utmålsgräns med röse	
Ägogräns " "	
Gräns för inlöst område	

Anteckningar om kartans komplettering

Mätningen avslutad	inlagd på kartan	Förrättningsman	Anmärkningar
	27/5 1959	Olon Härfeldt	Ändringar enl. brev från Kungl. Kommissionskollegium den 10/4 1957 D.Nr. 63:2
30/6 1966	Sept. 1966	Ingvar Kellgren	
30/6 1977	Sept. 1977	Ingvar Kellgren	
3/6 1978	Febr. 1981	Ingvar Kellgren	

Geologiska beteckningar

Järnmalm	(New Blue)	Förhastningsstärpa		Granit	(Crimson Lake)
Leptitådergnejs	(Chrome Yellow med Crimson Lake)	Strykning och stupning		Diorit och Amfibolit	(Sap Green)
Skarnbergarter	(Hookers Green)	Stupning horisontal		Diabas	(Violet Carmin)
Pegmatit	(Crimson Lake)	" vertikal		Skölar	(Light Red)
Kalksten	(Neutral Tint)	" 30°			
Leptit	(Chrome Yellow)	" 45°		Skarn med pegmatit	(Hookers Green Dark *) (Crimson Lake)



Övre Storgroppsgruvans

utmål

18 $\frac{16}{9}$ 51

Nedre Storgroppsgruvans

Nedre Storgroppsgruvans

utmål

18 $\frac{16}{9}$ 51

Södra Storgroppsgruvans

Hjärngruvans utmål

19 $\frac{51}{7}$ 57

Solgruvans utmål

18 $\frac{25}{5}$ 39

Gammalgruvans utmål

17 $\frac{22}{9}$ 74

Fallåsgruvans


Fallåsgruvans

utmål

19 $\frac{51}{7}$ 57

Topografiskt dagblad

SKALA 1:800

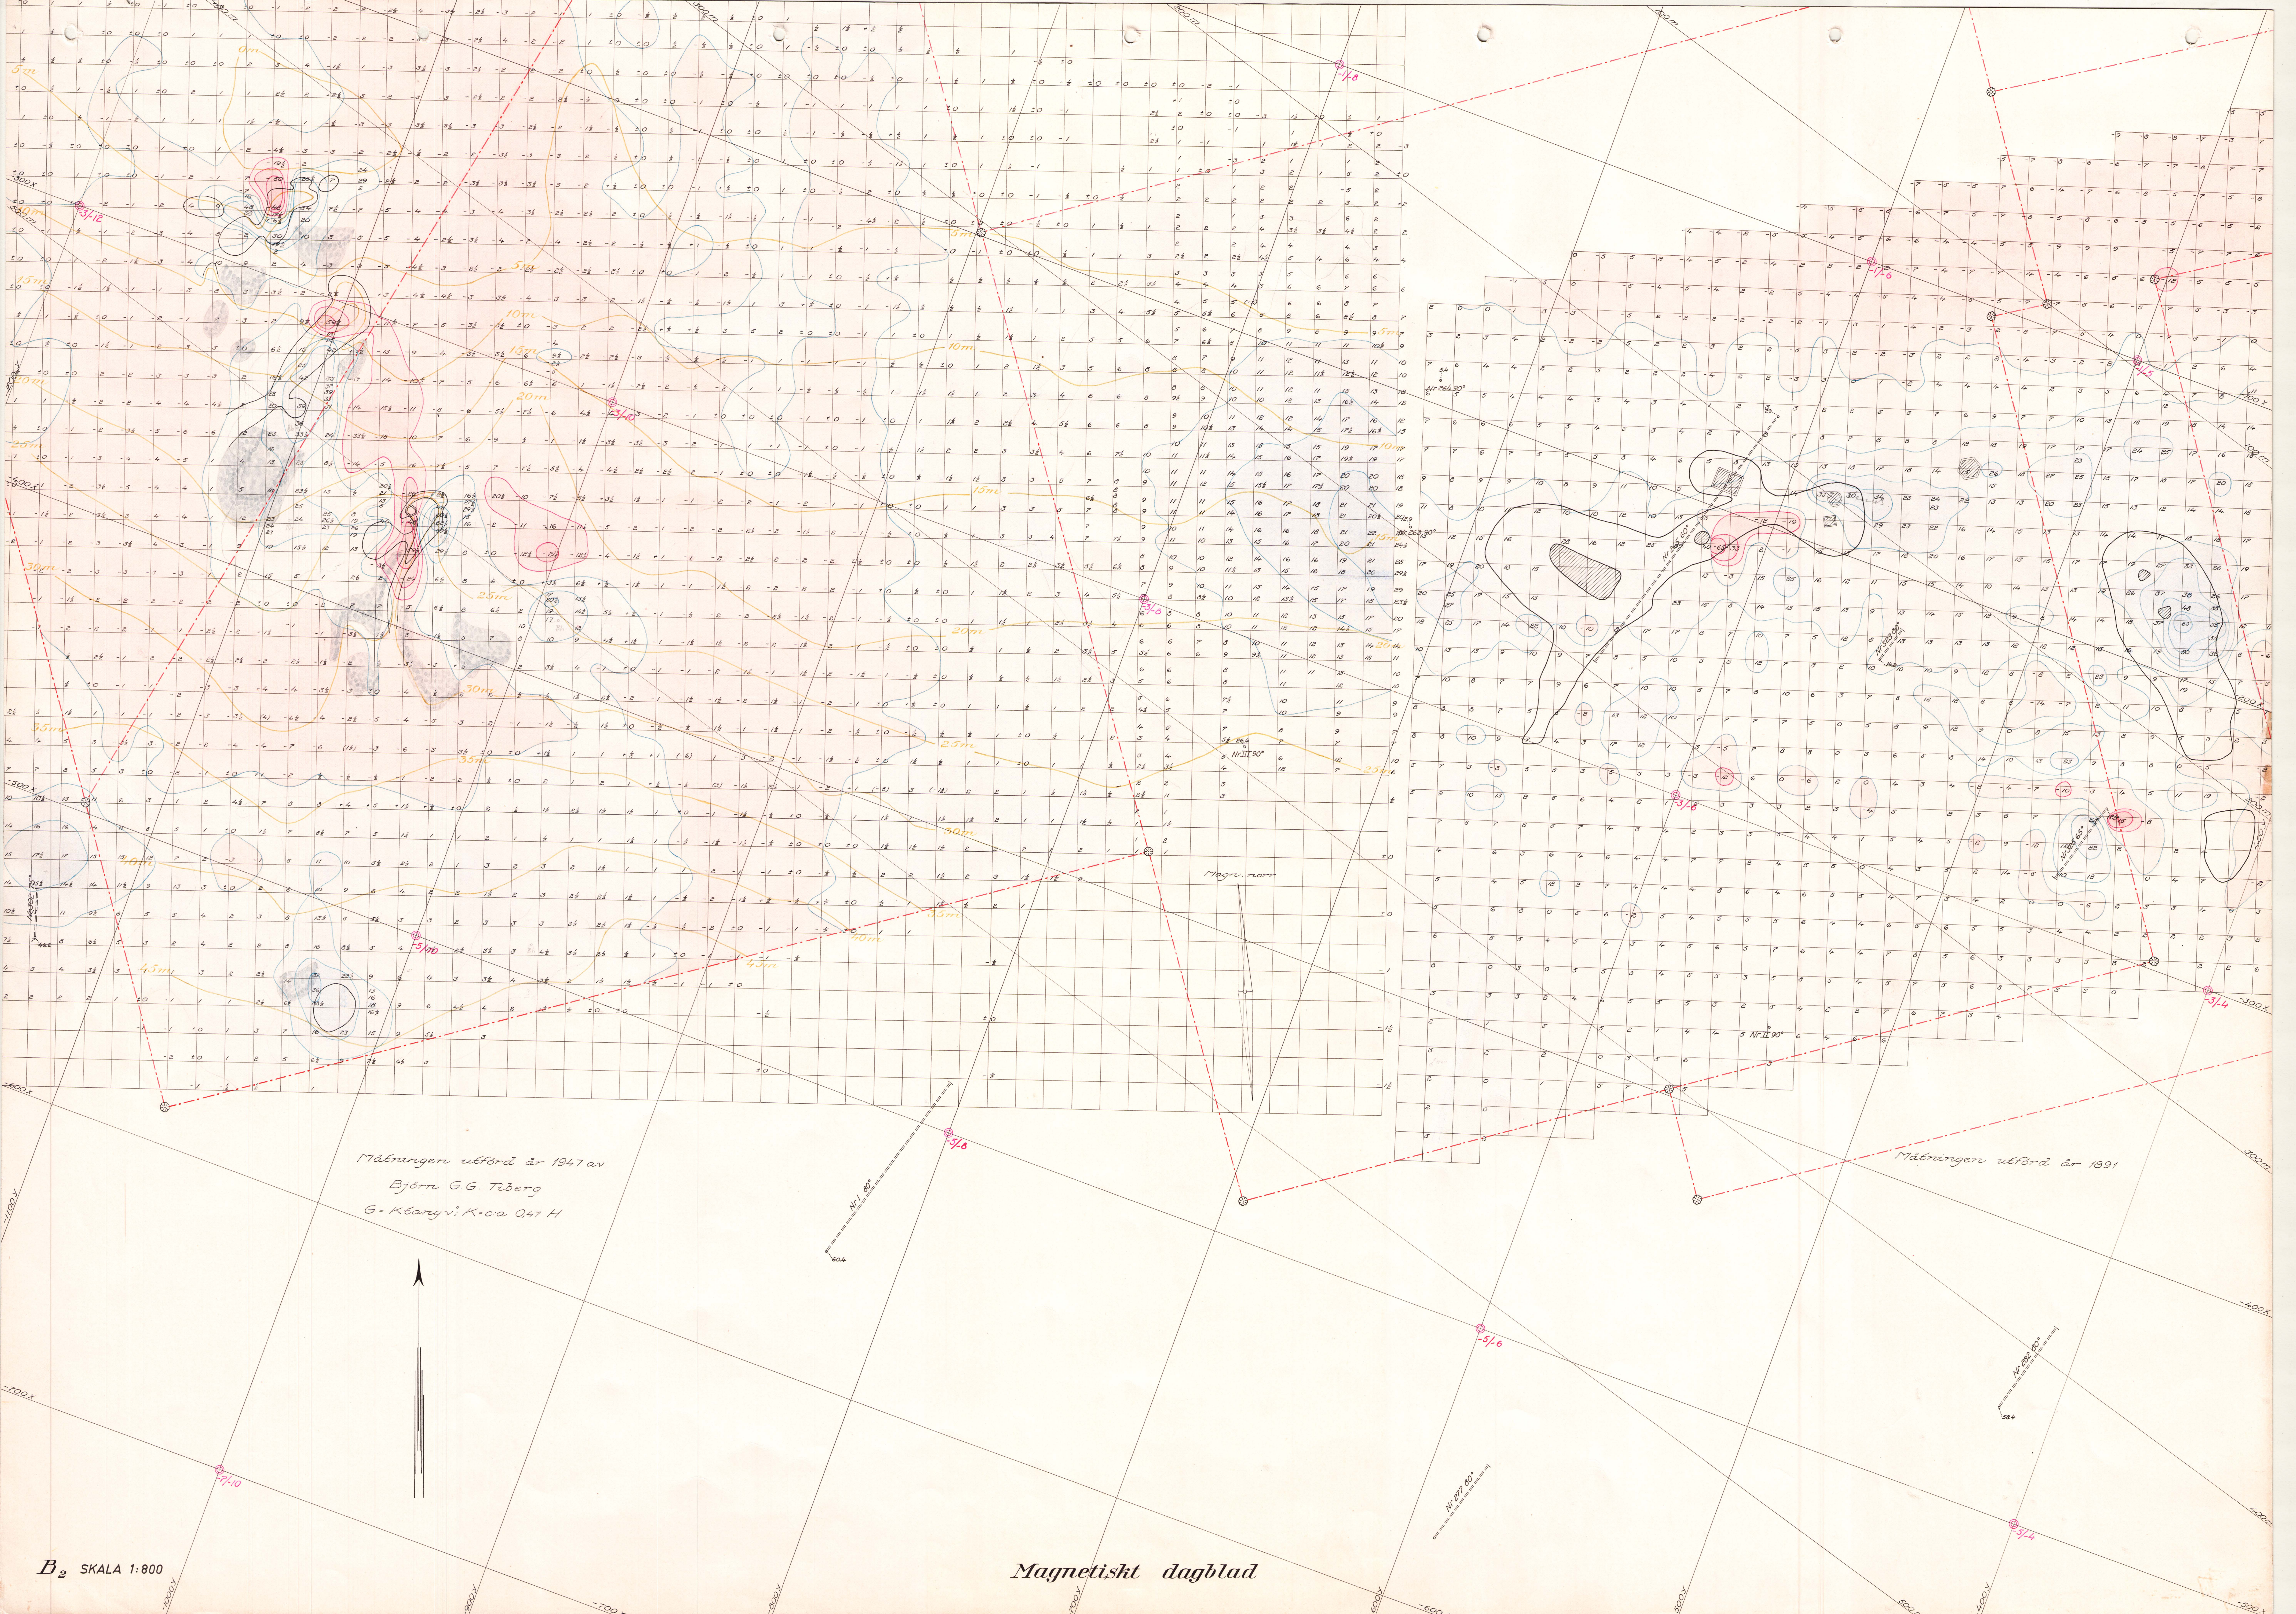



B₂ SKALA 1:800


Magnetiskt dagblad


Mätningen utförd år 1947 av
Byörn G.G. Töberg
G = Klargvi K. ca 0,4 H


Mätningen utförd år 1891

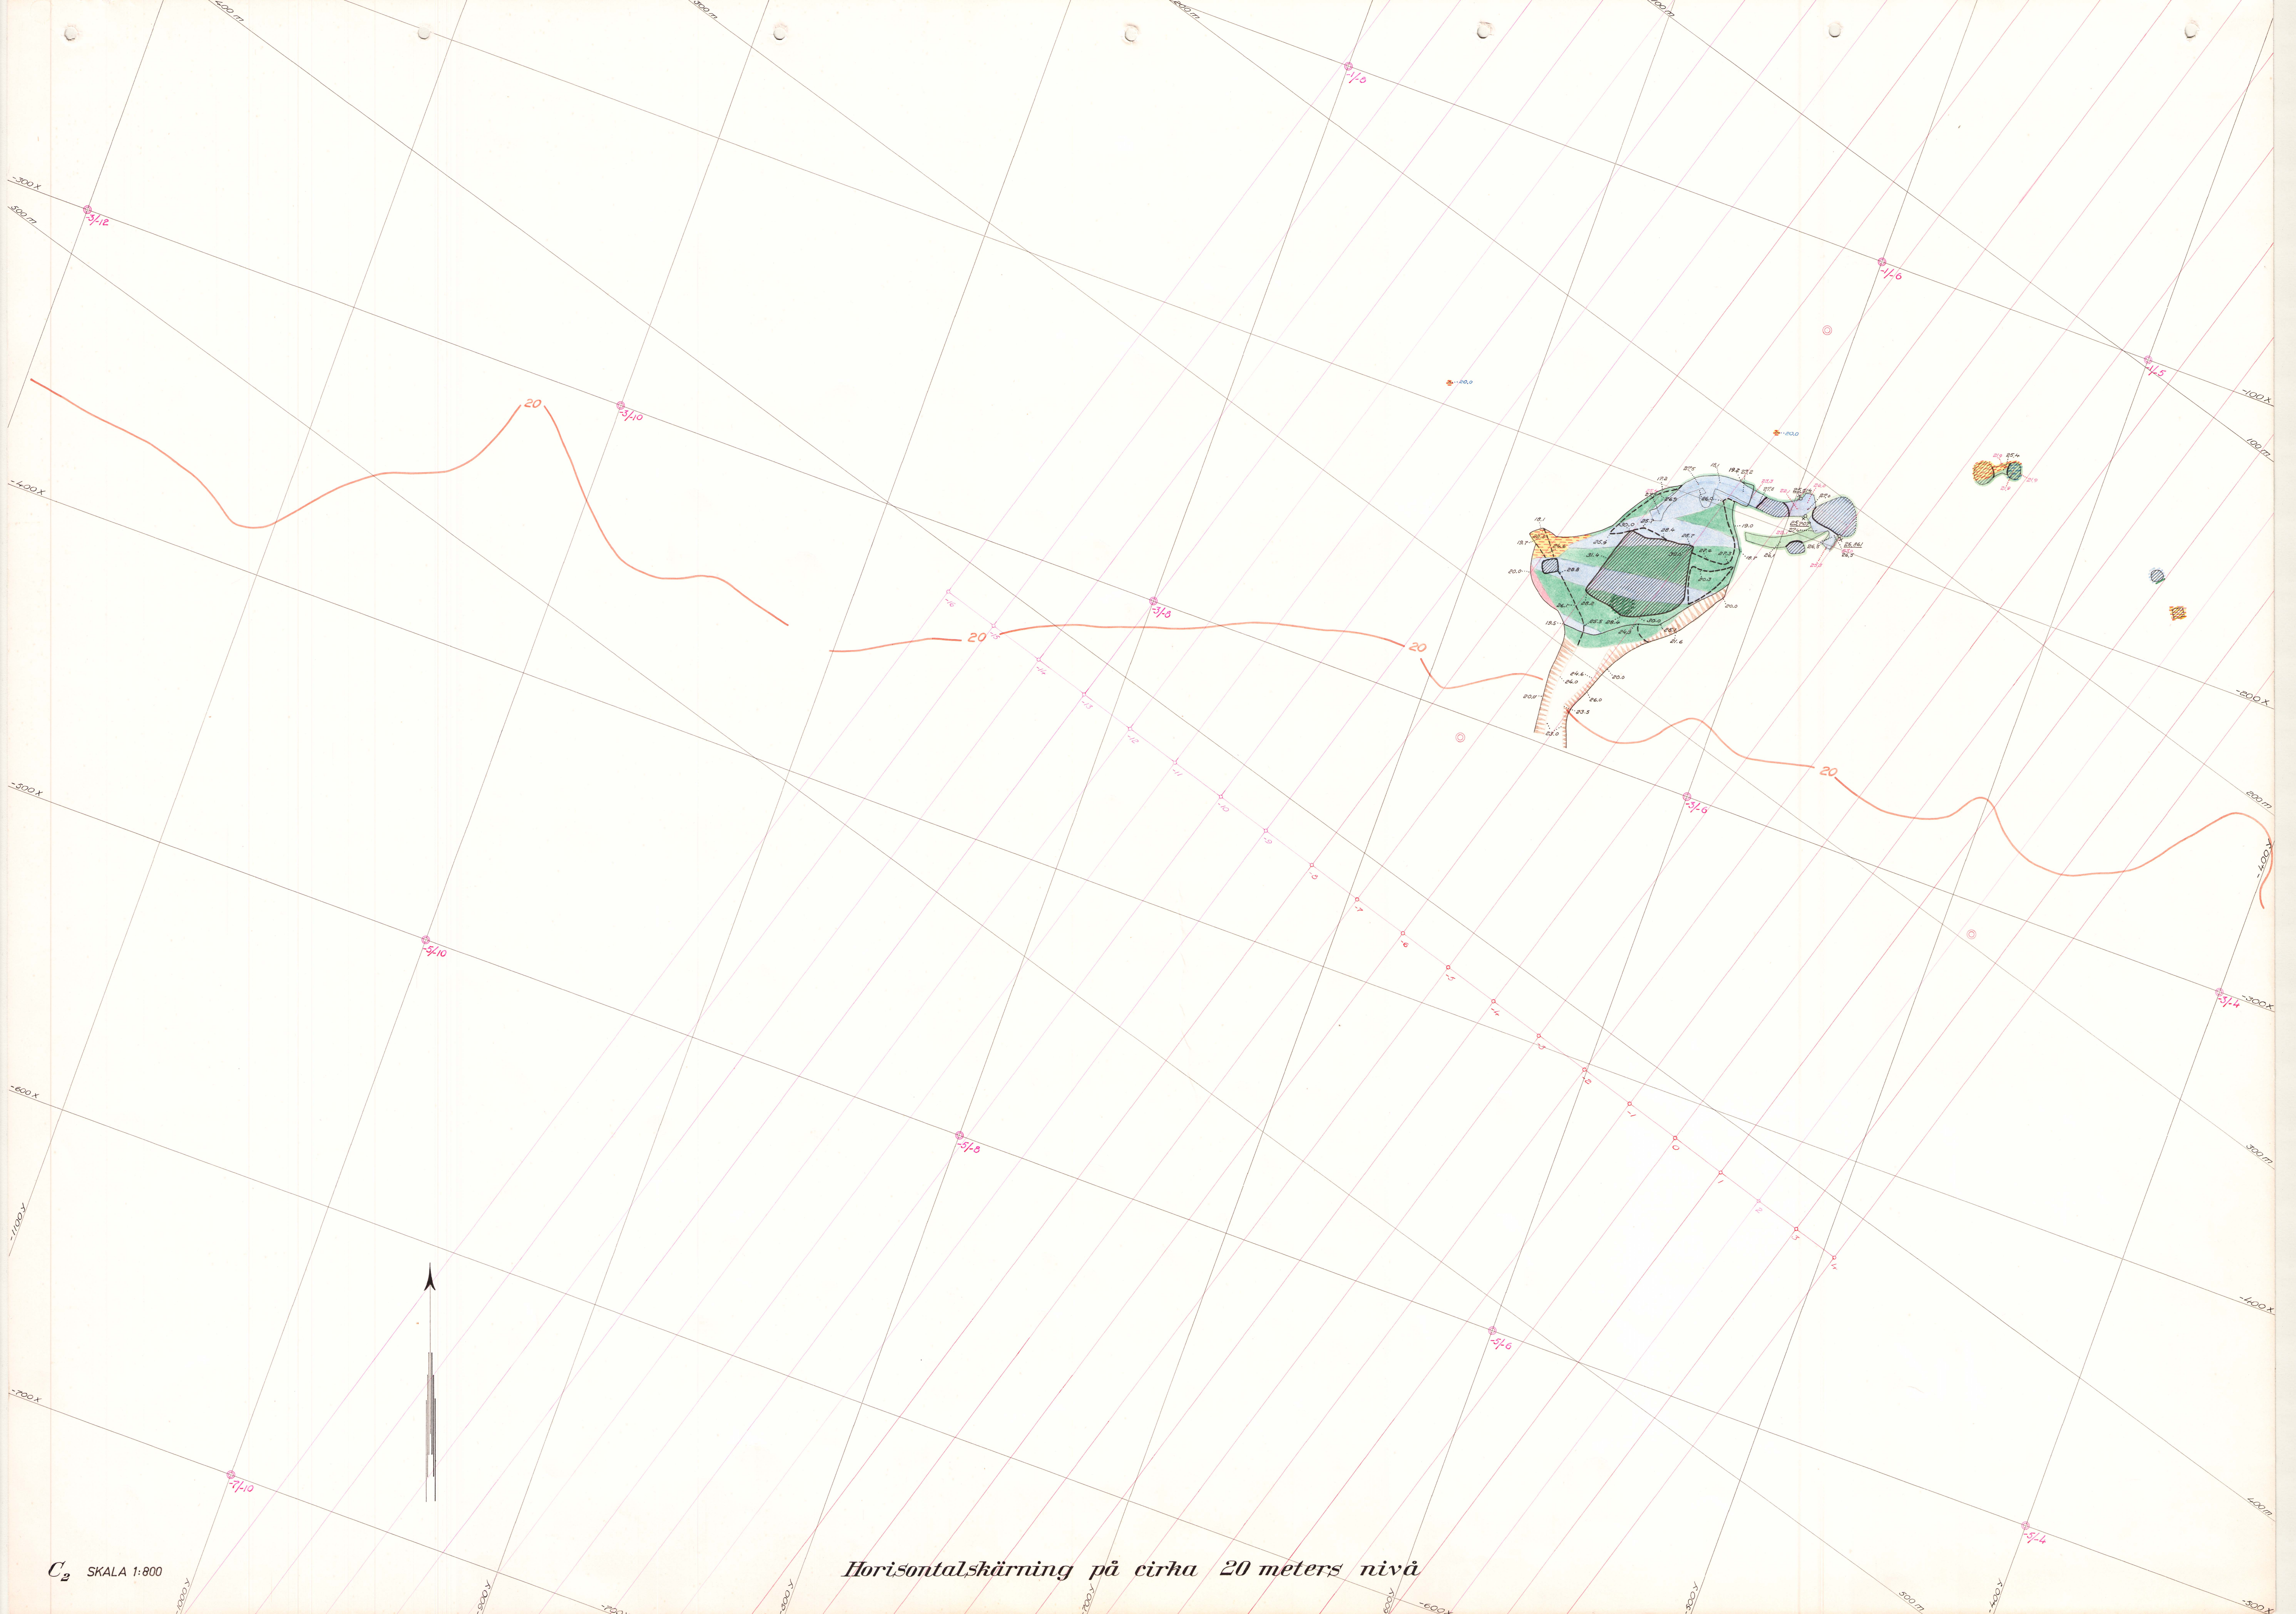


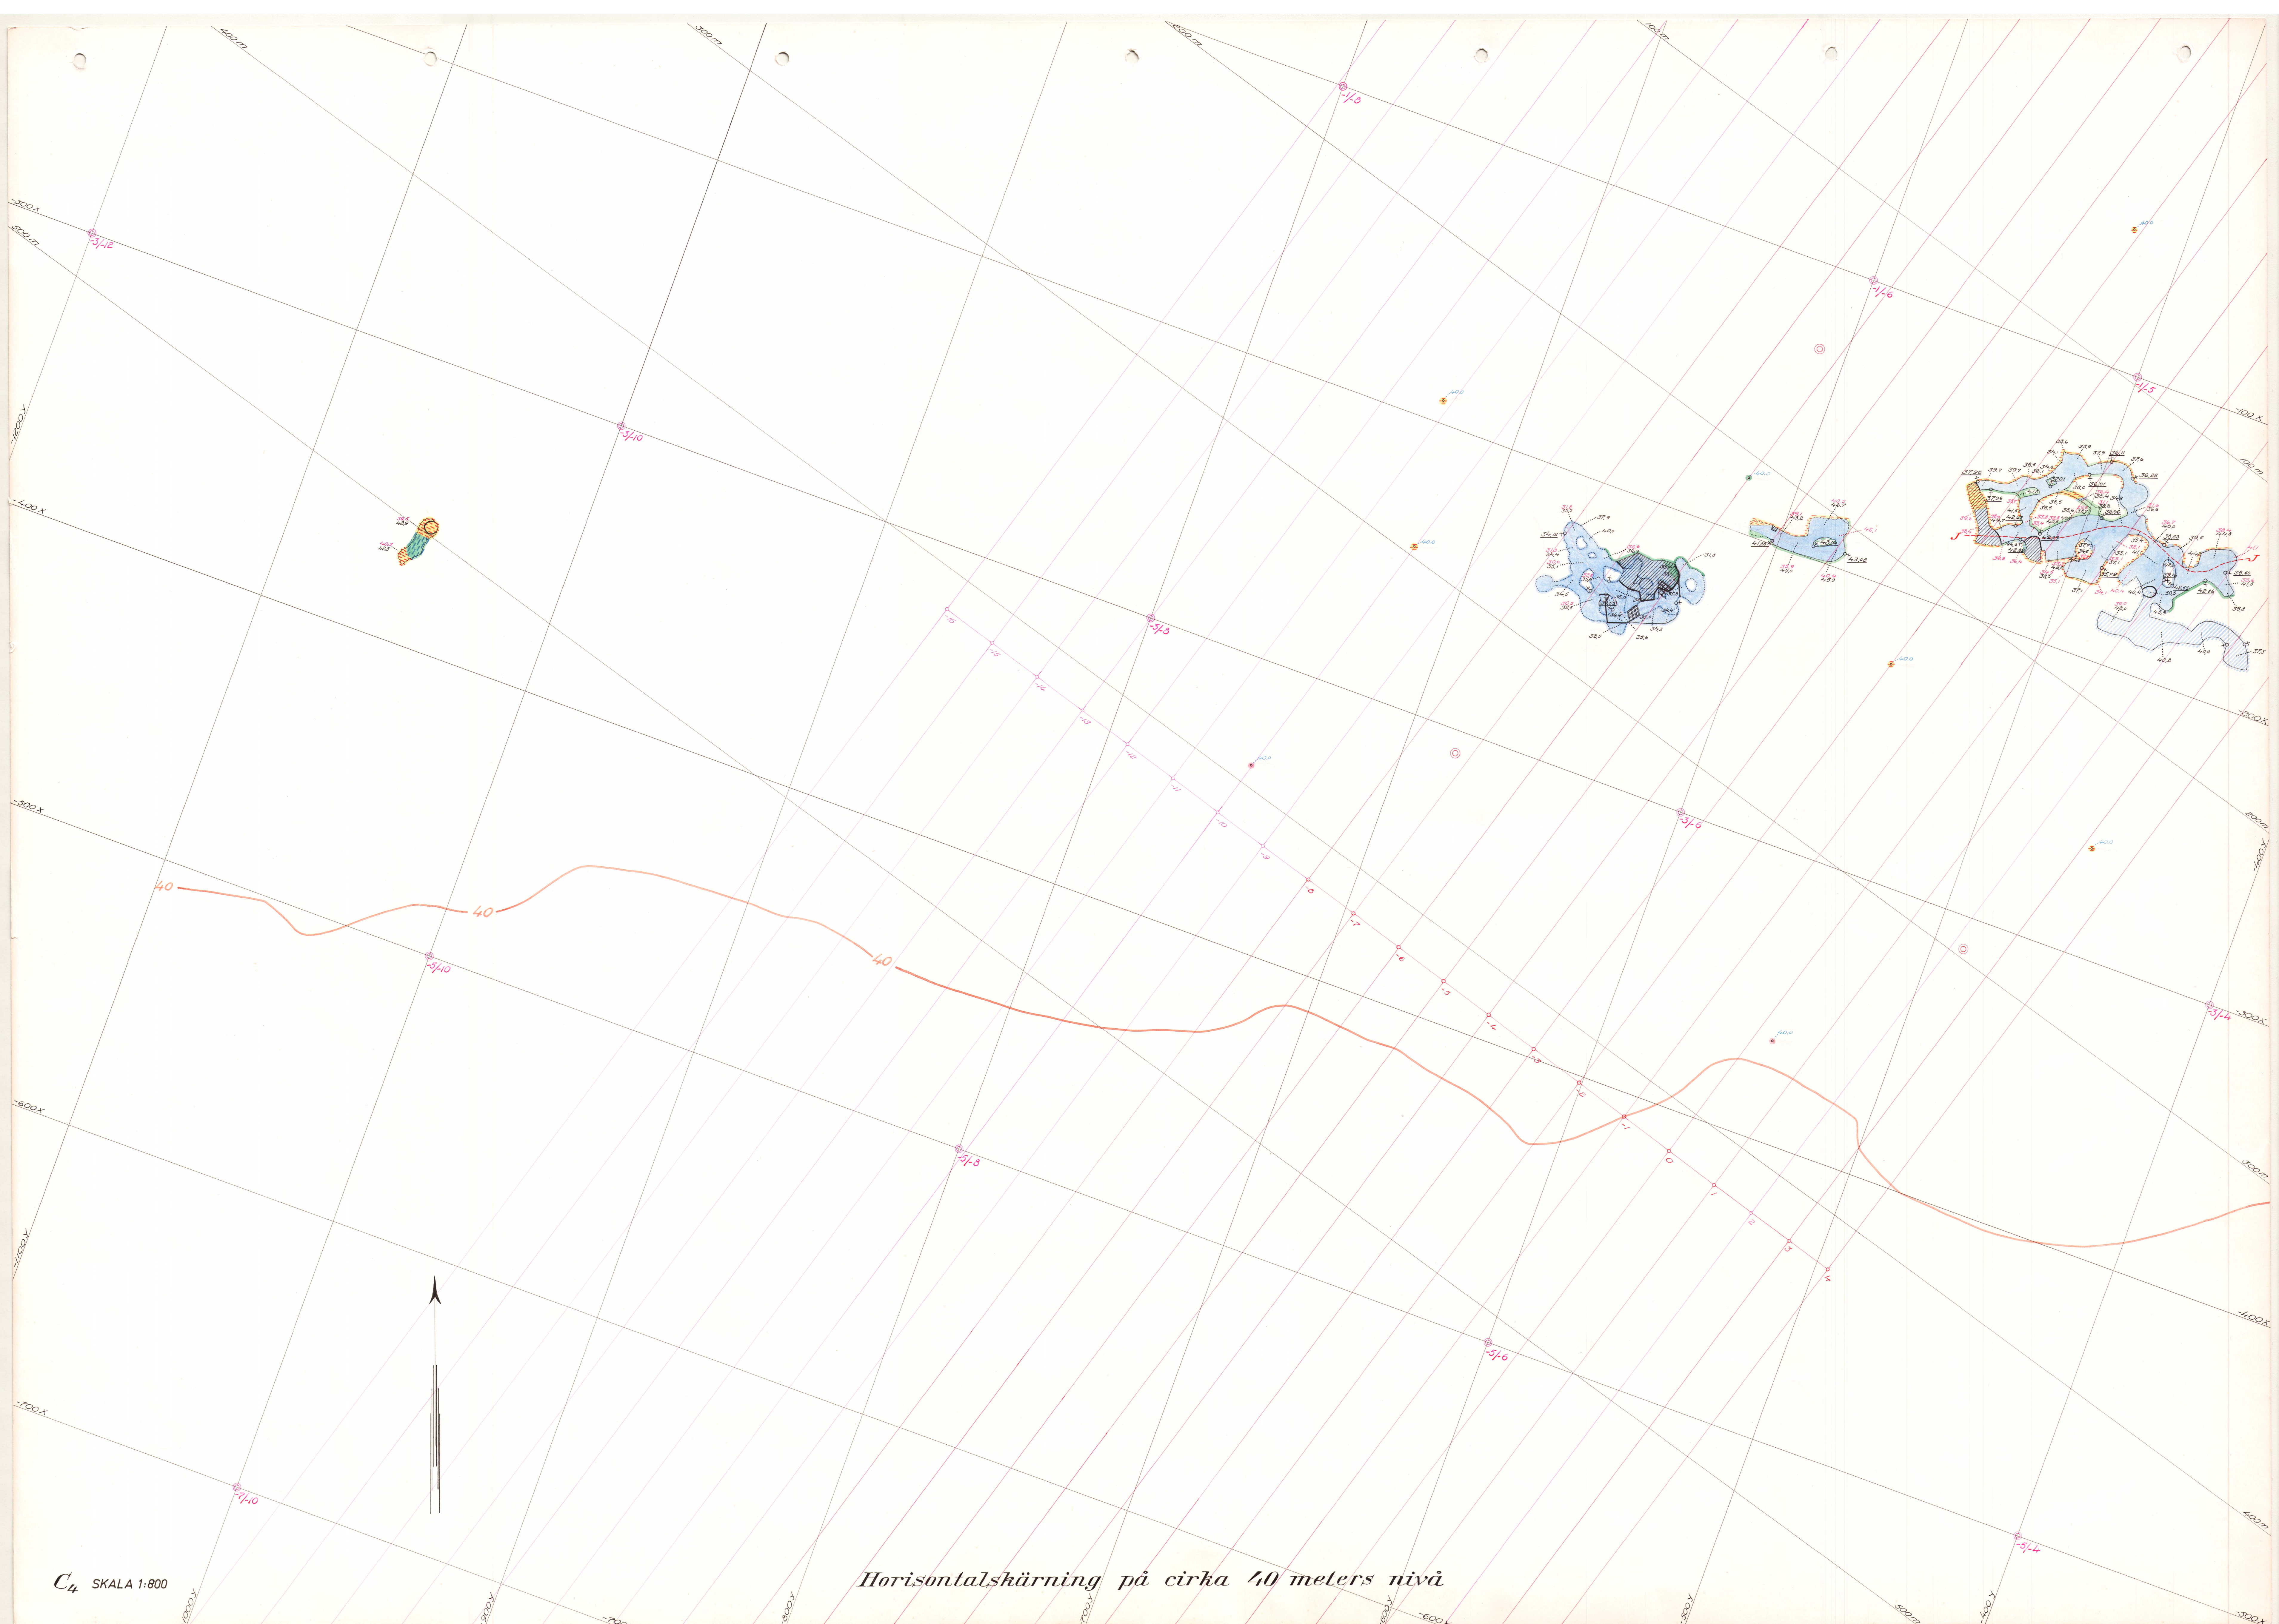


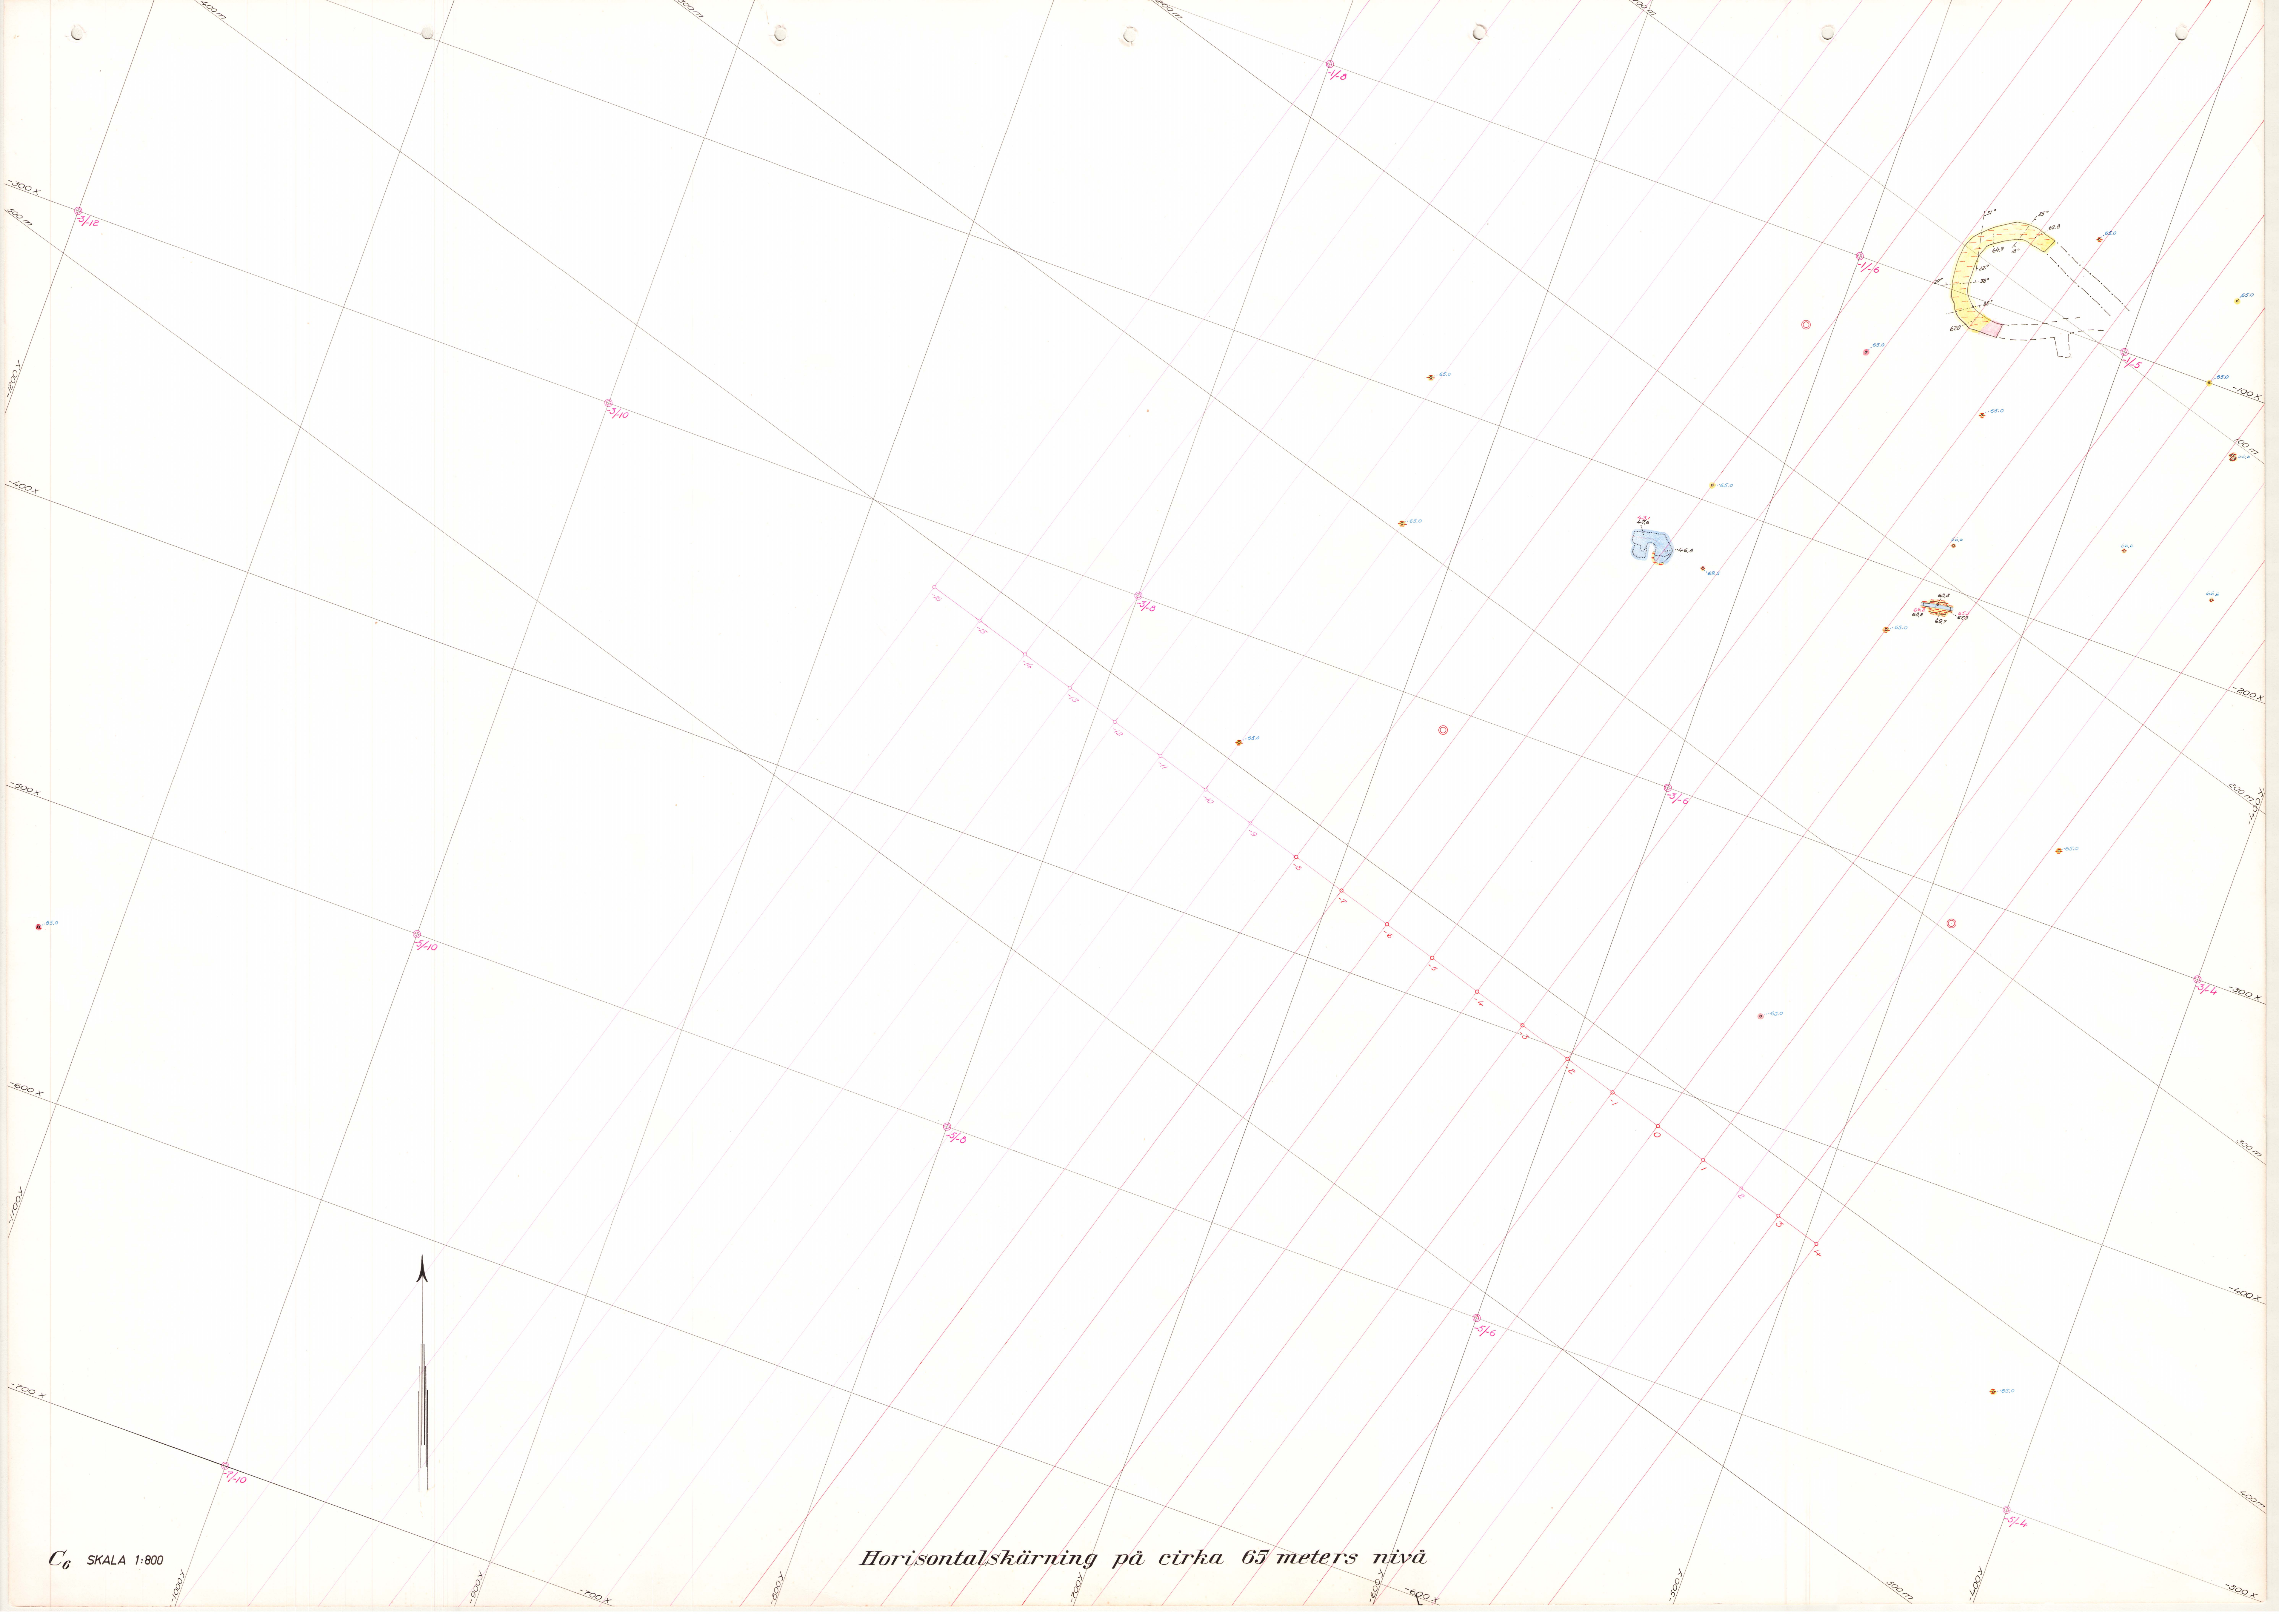


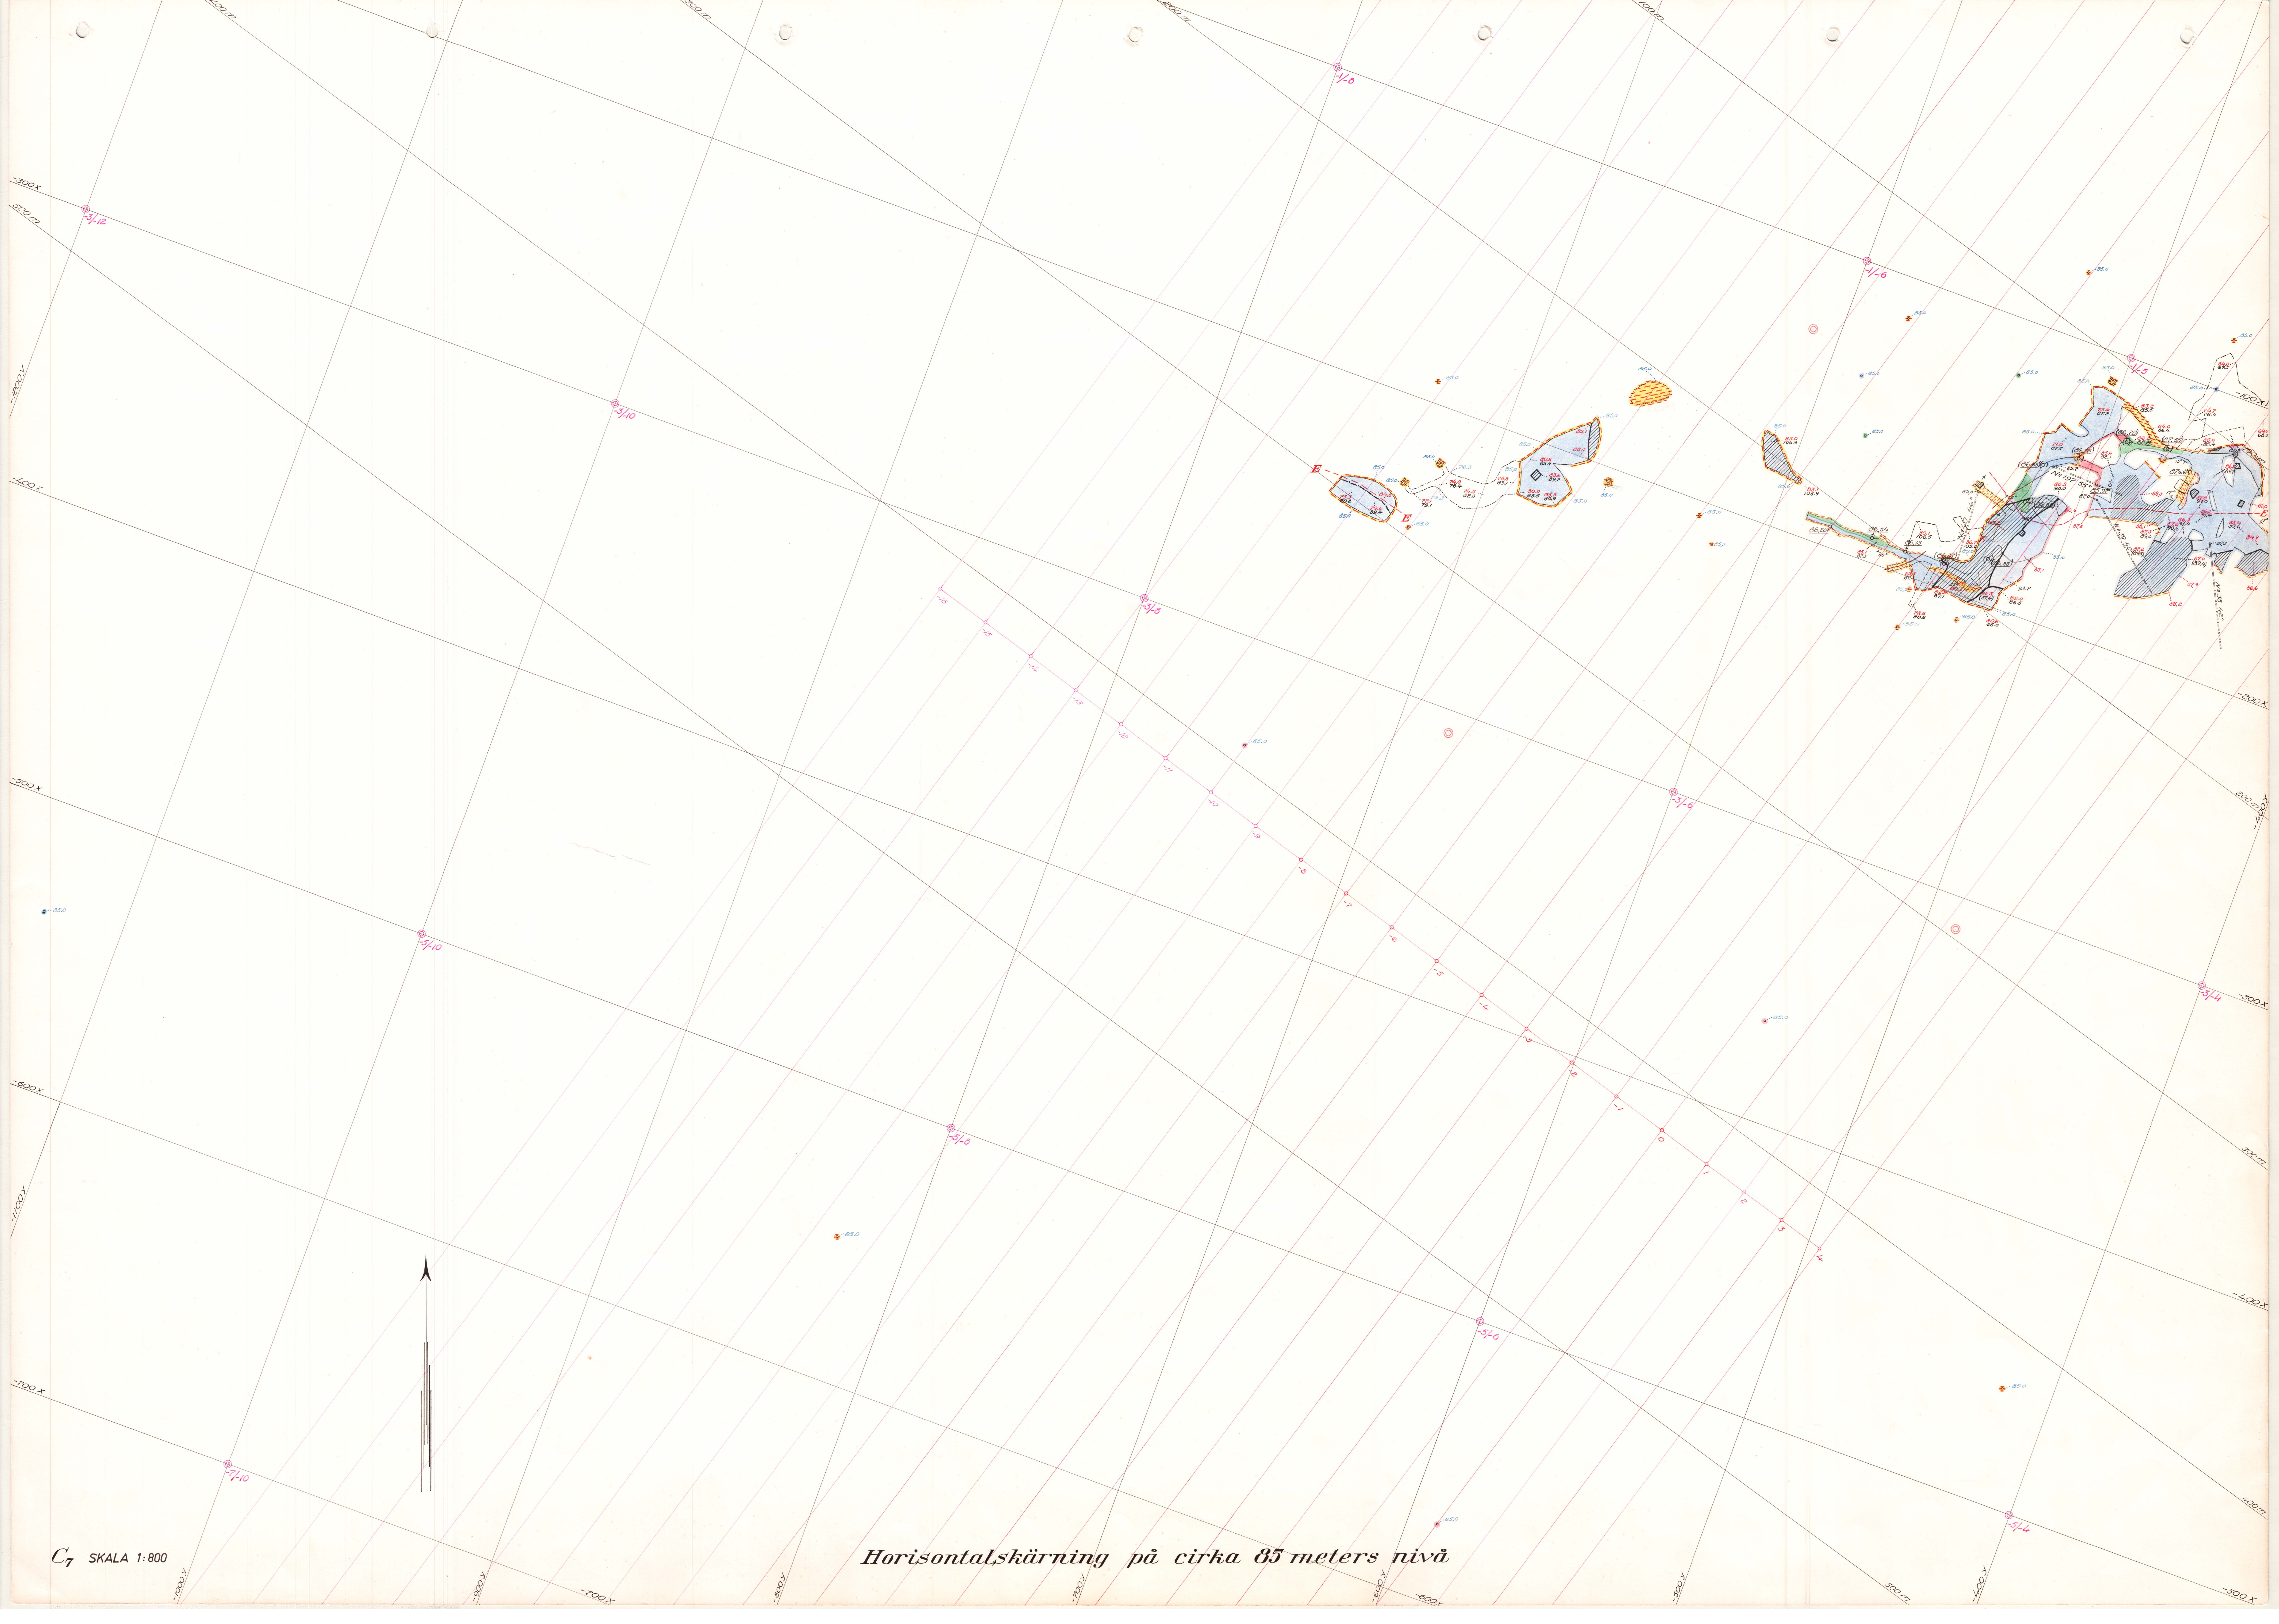

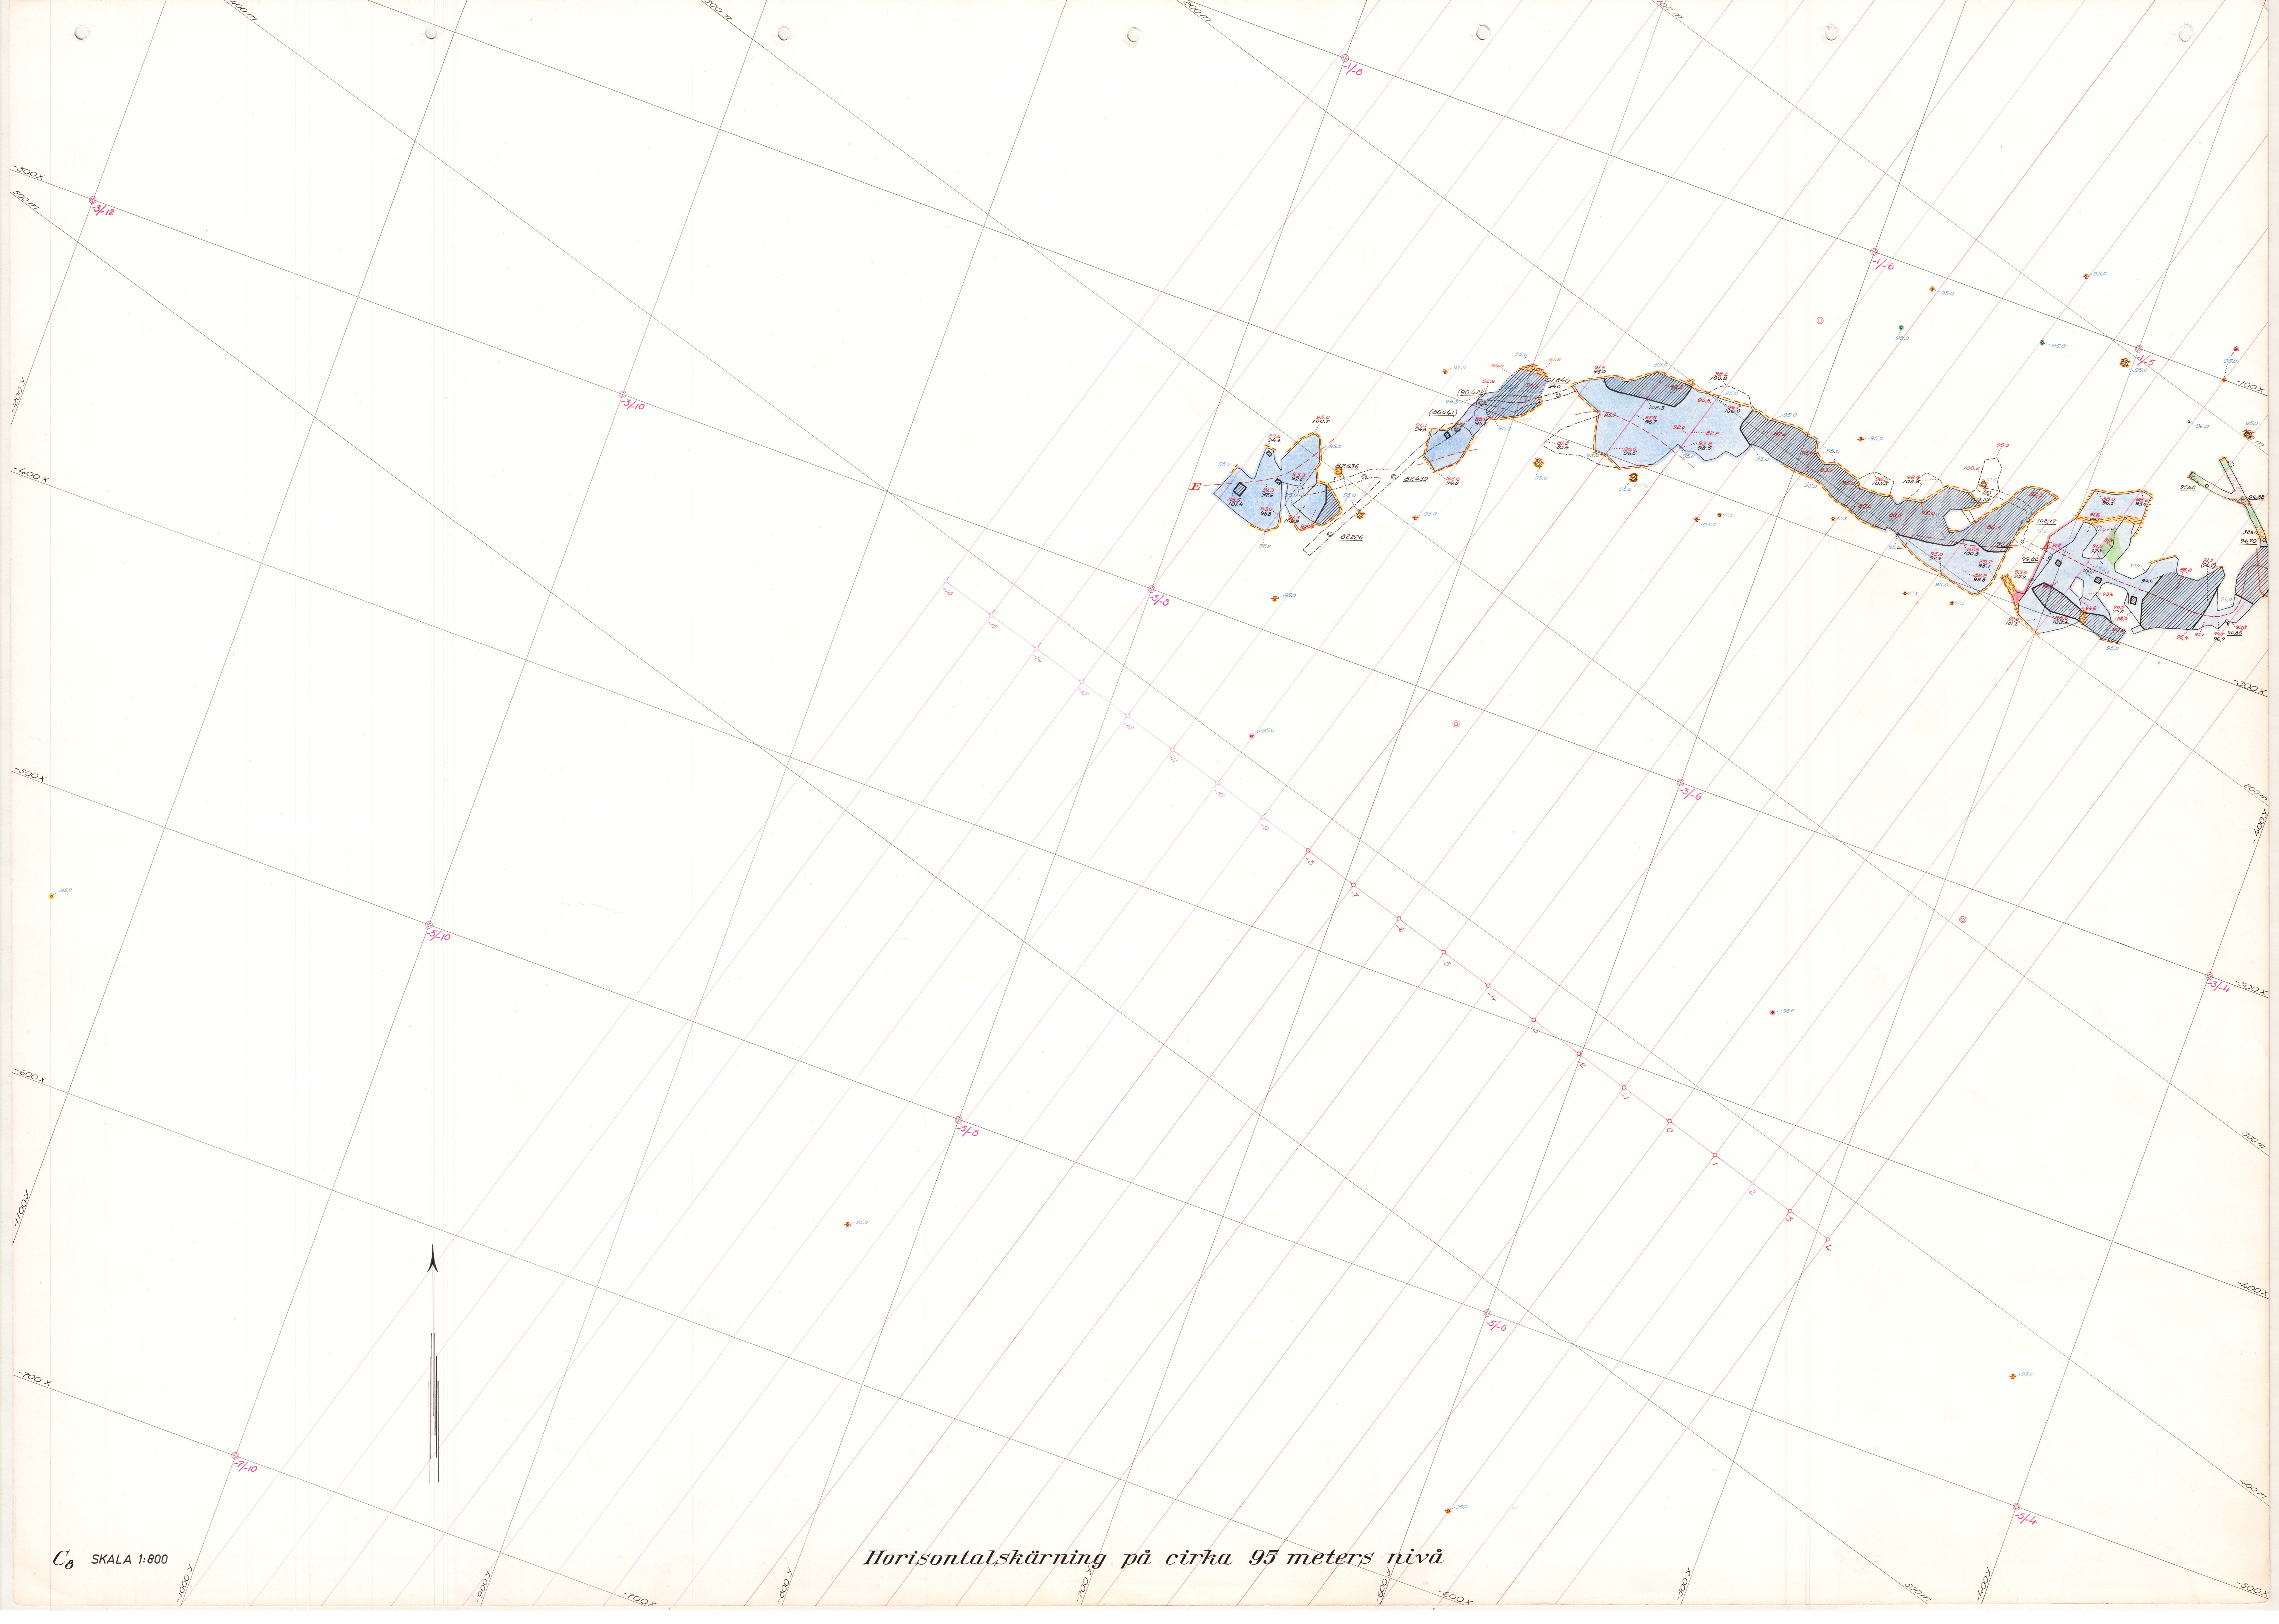

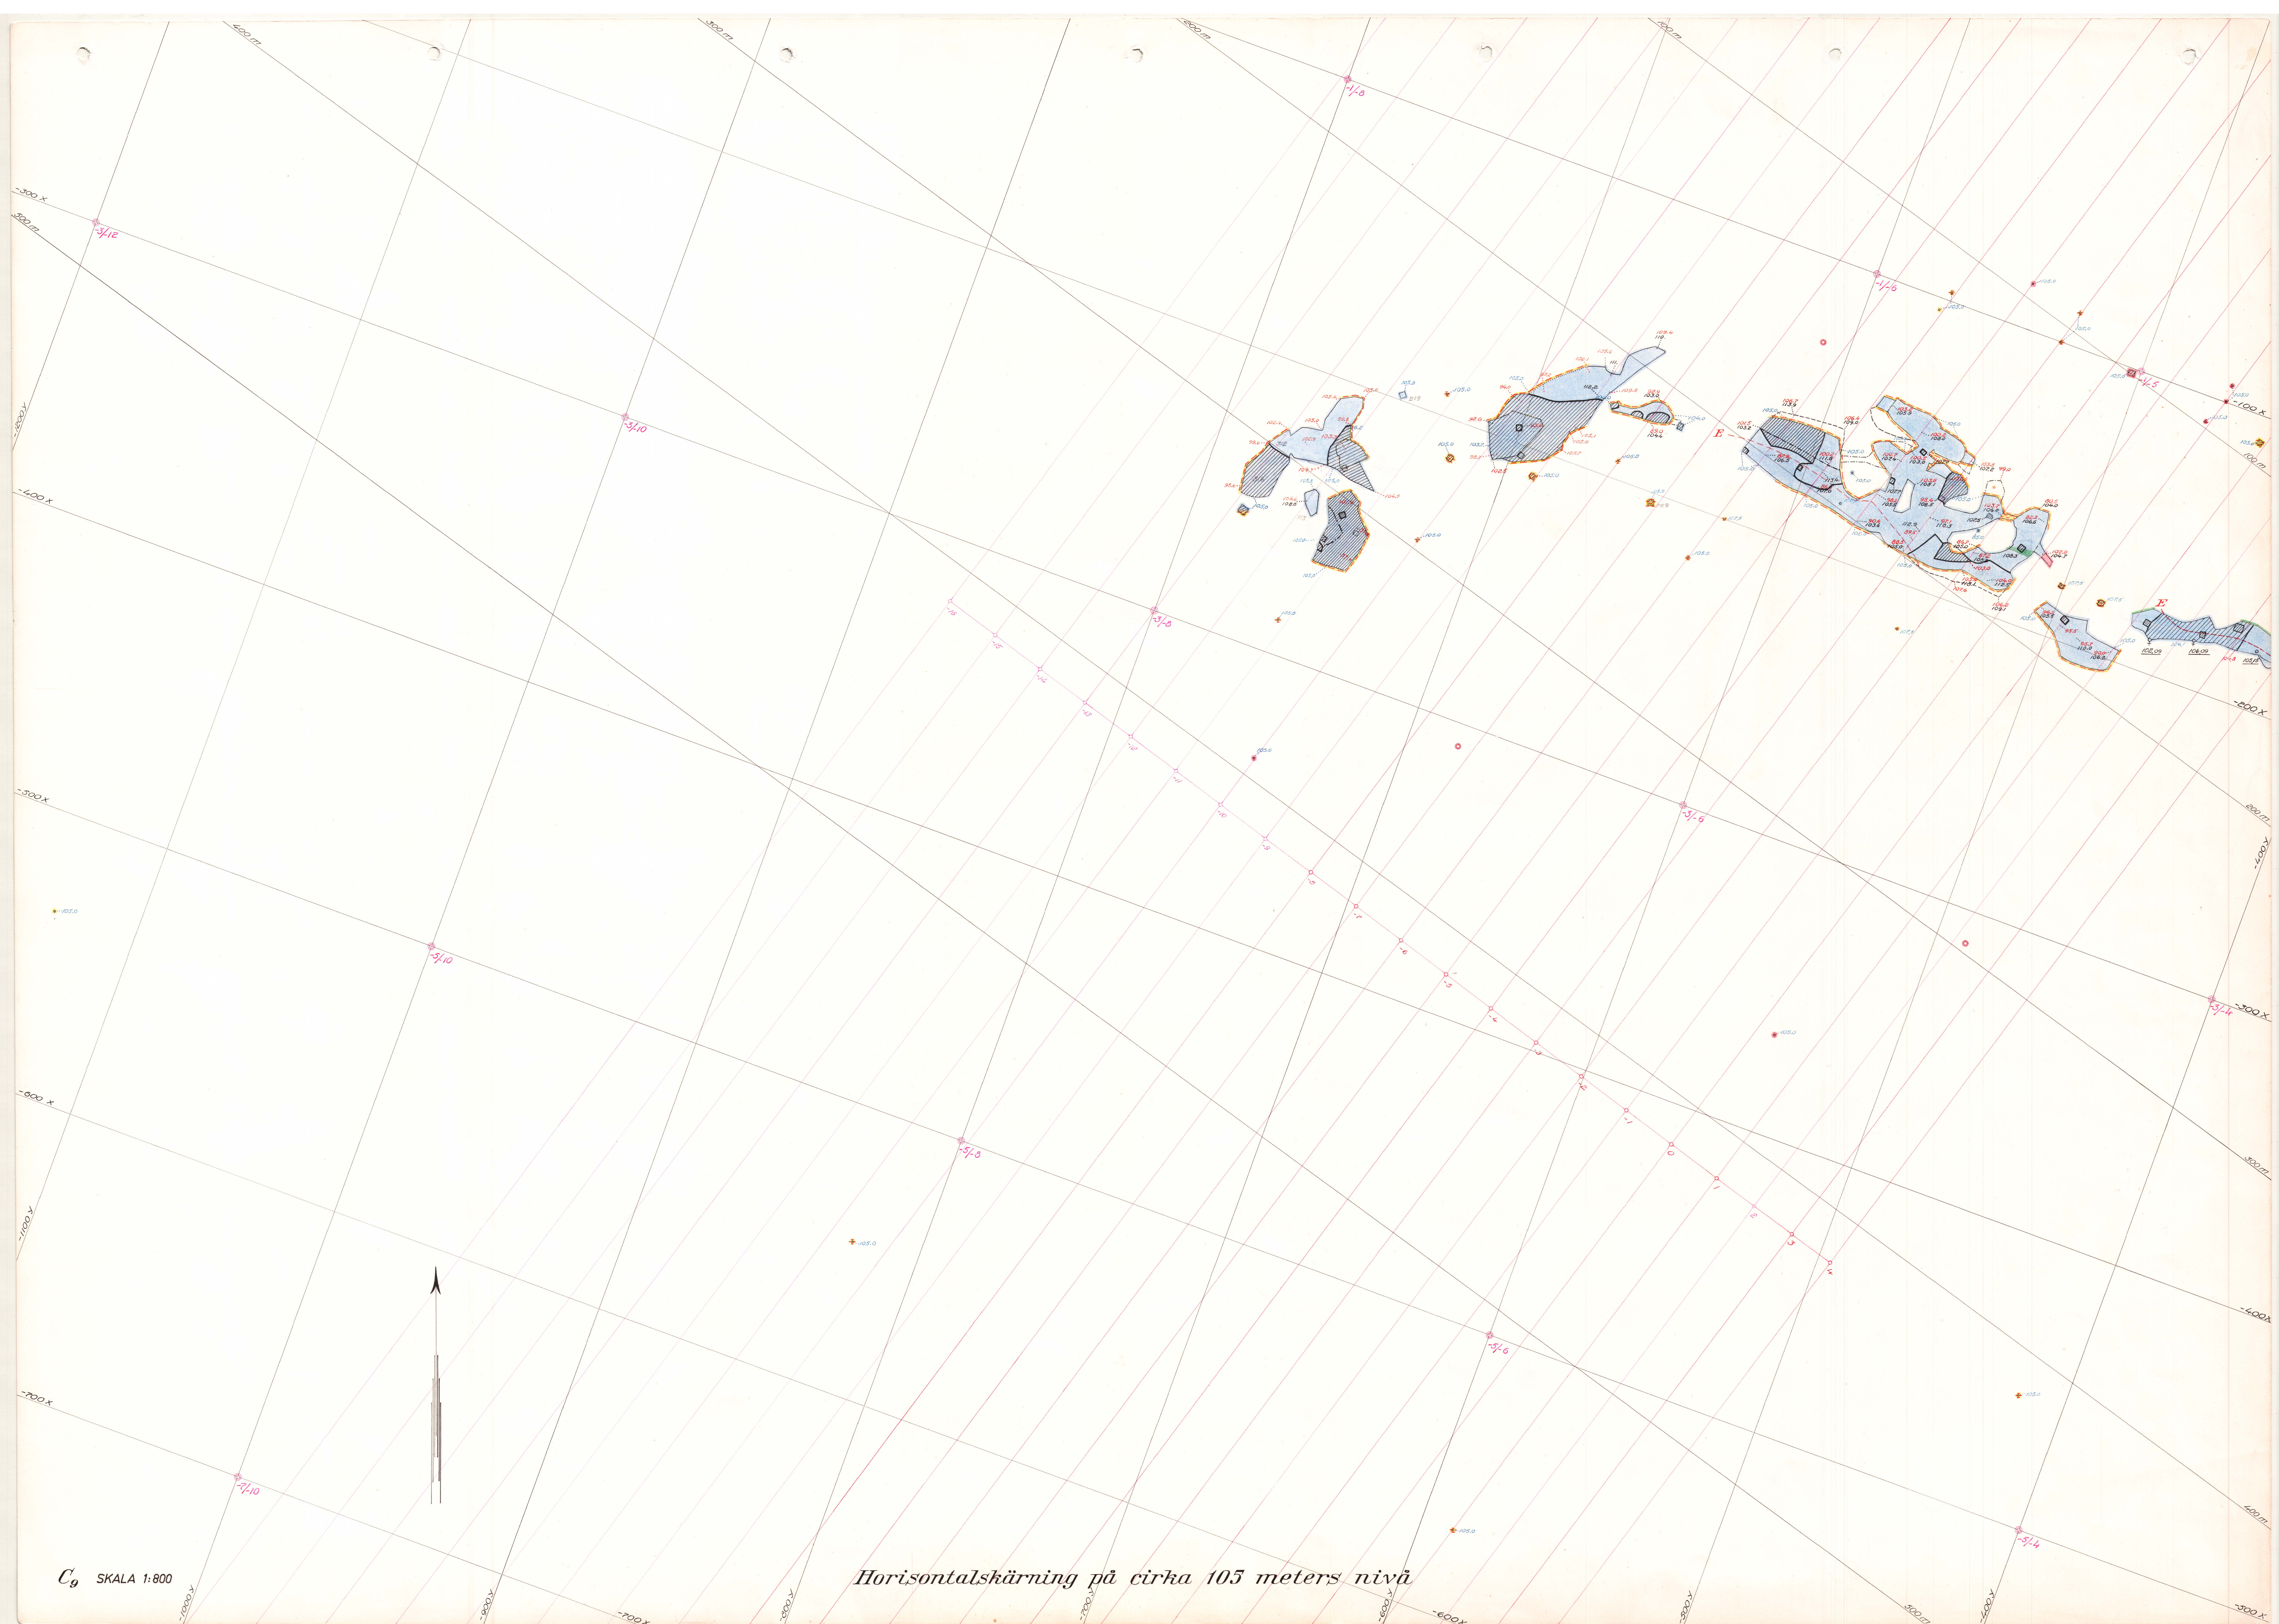

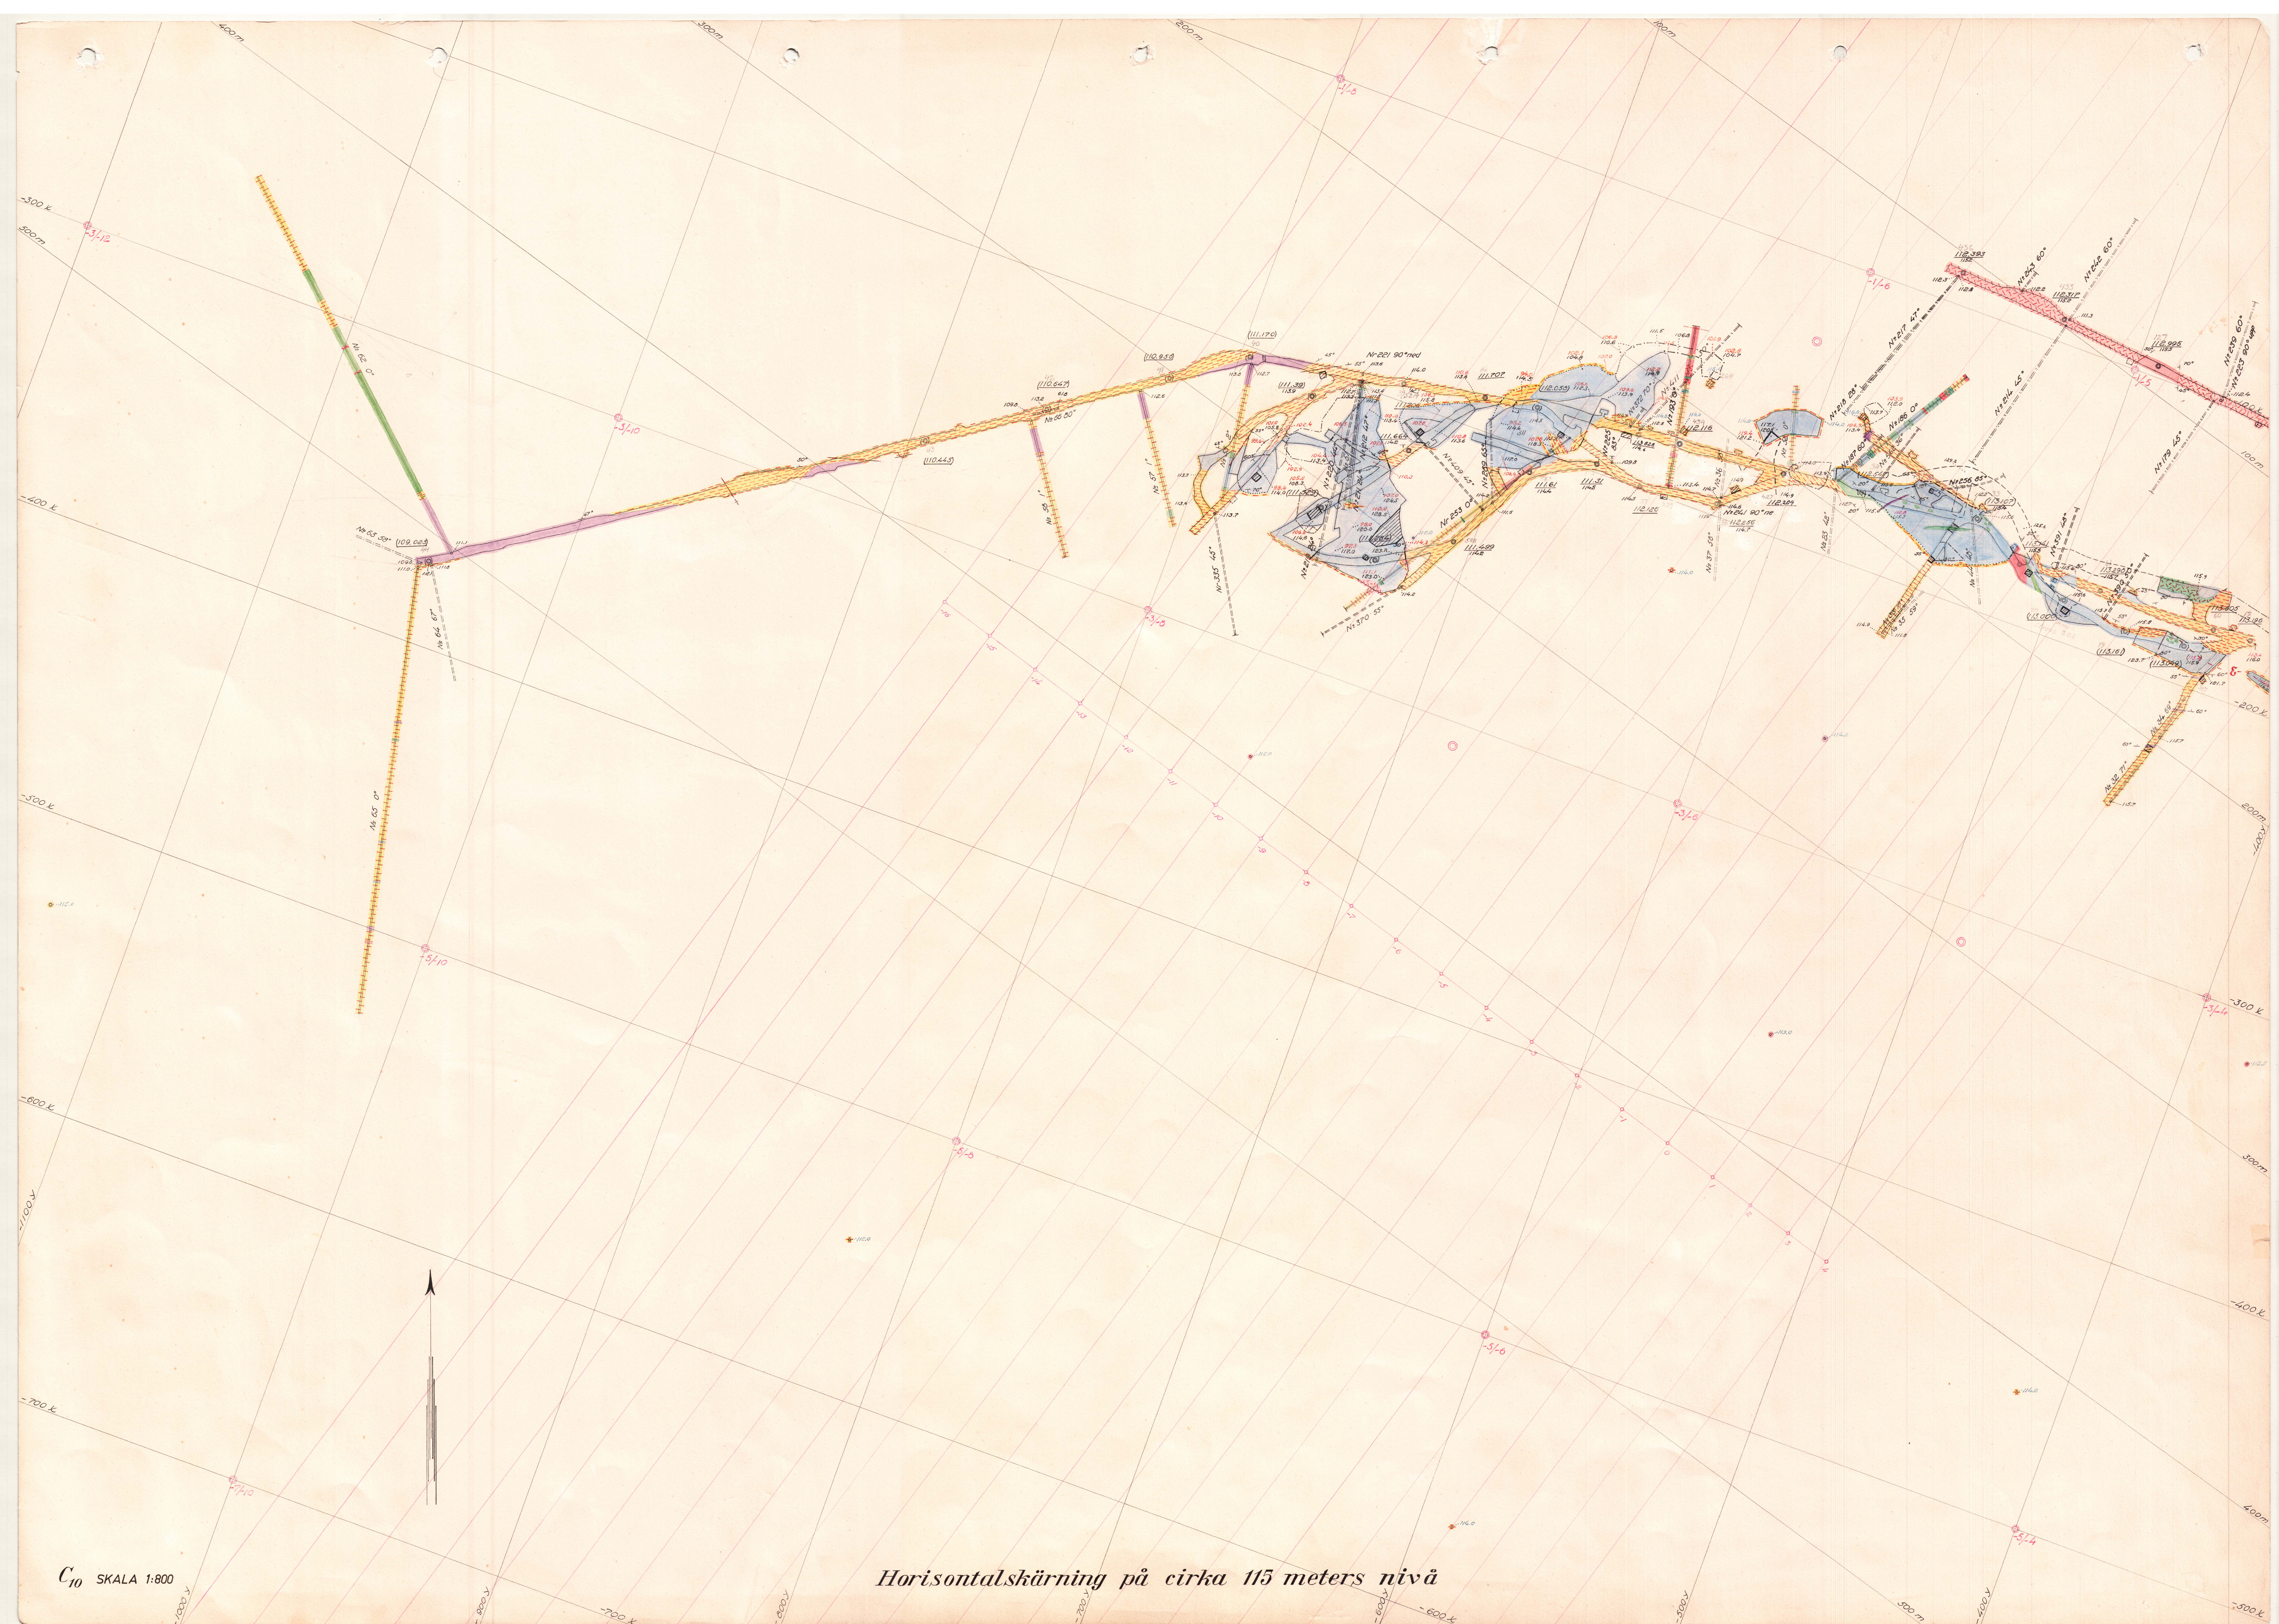

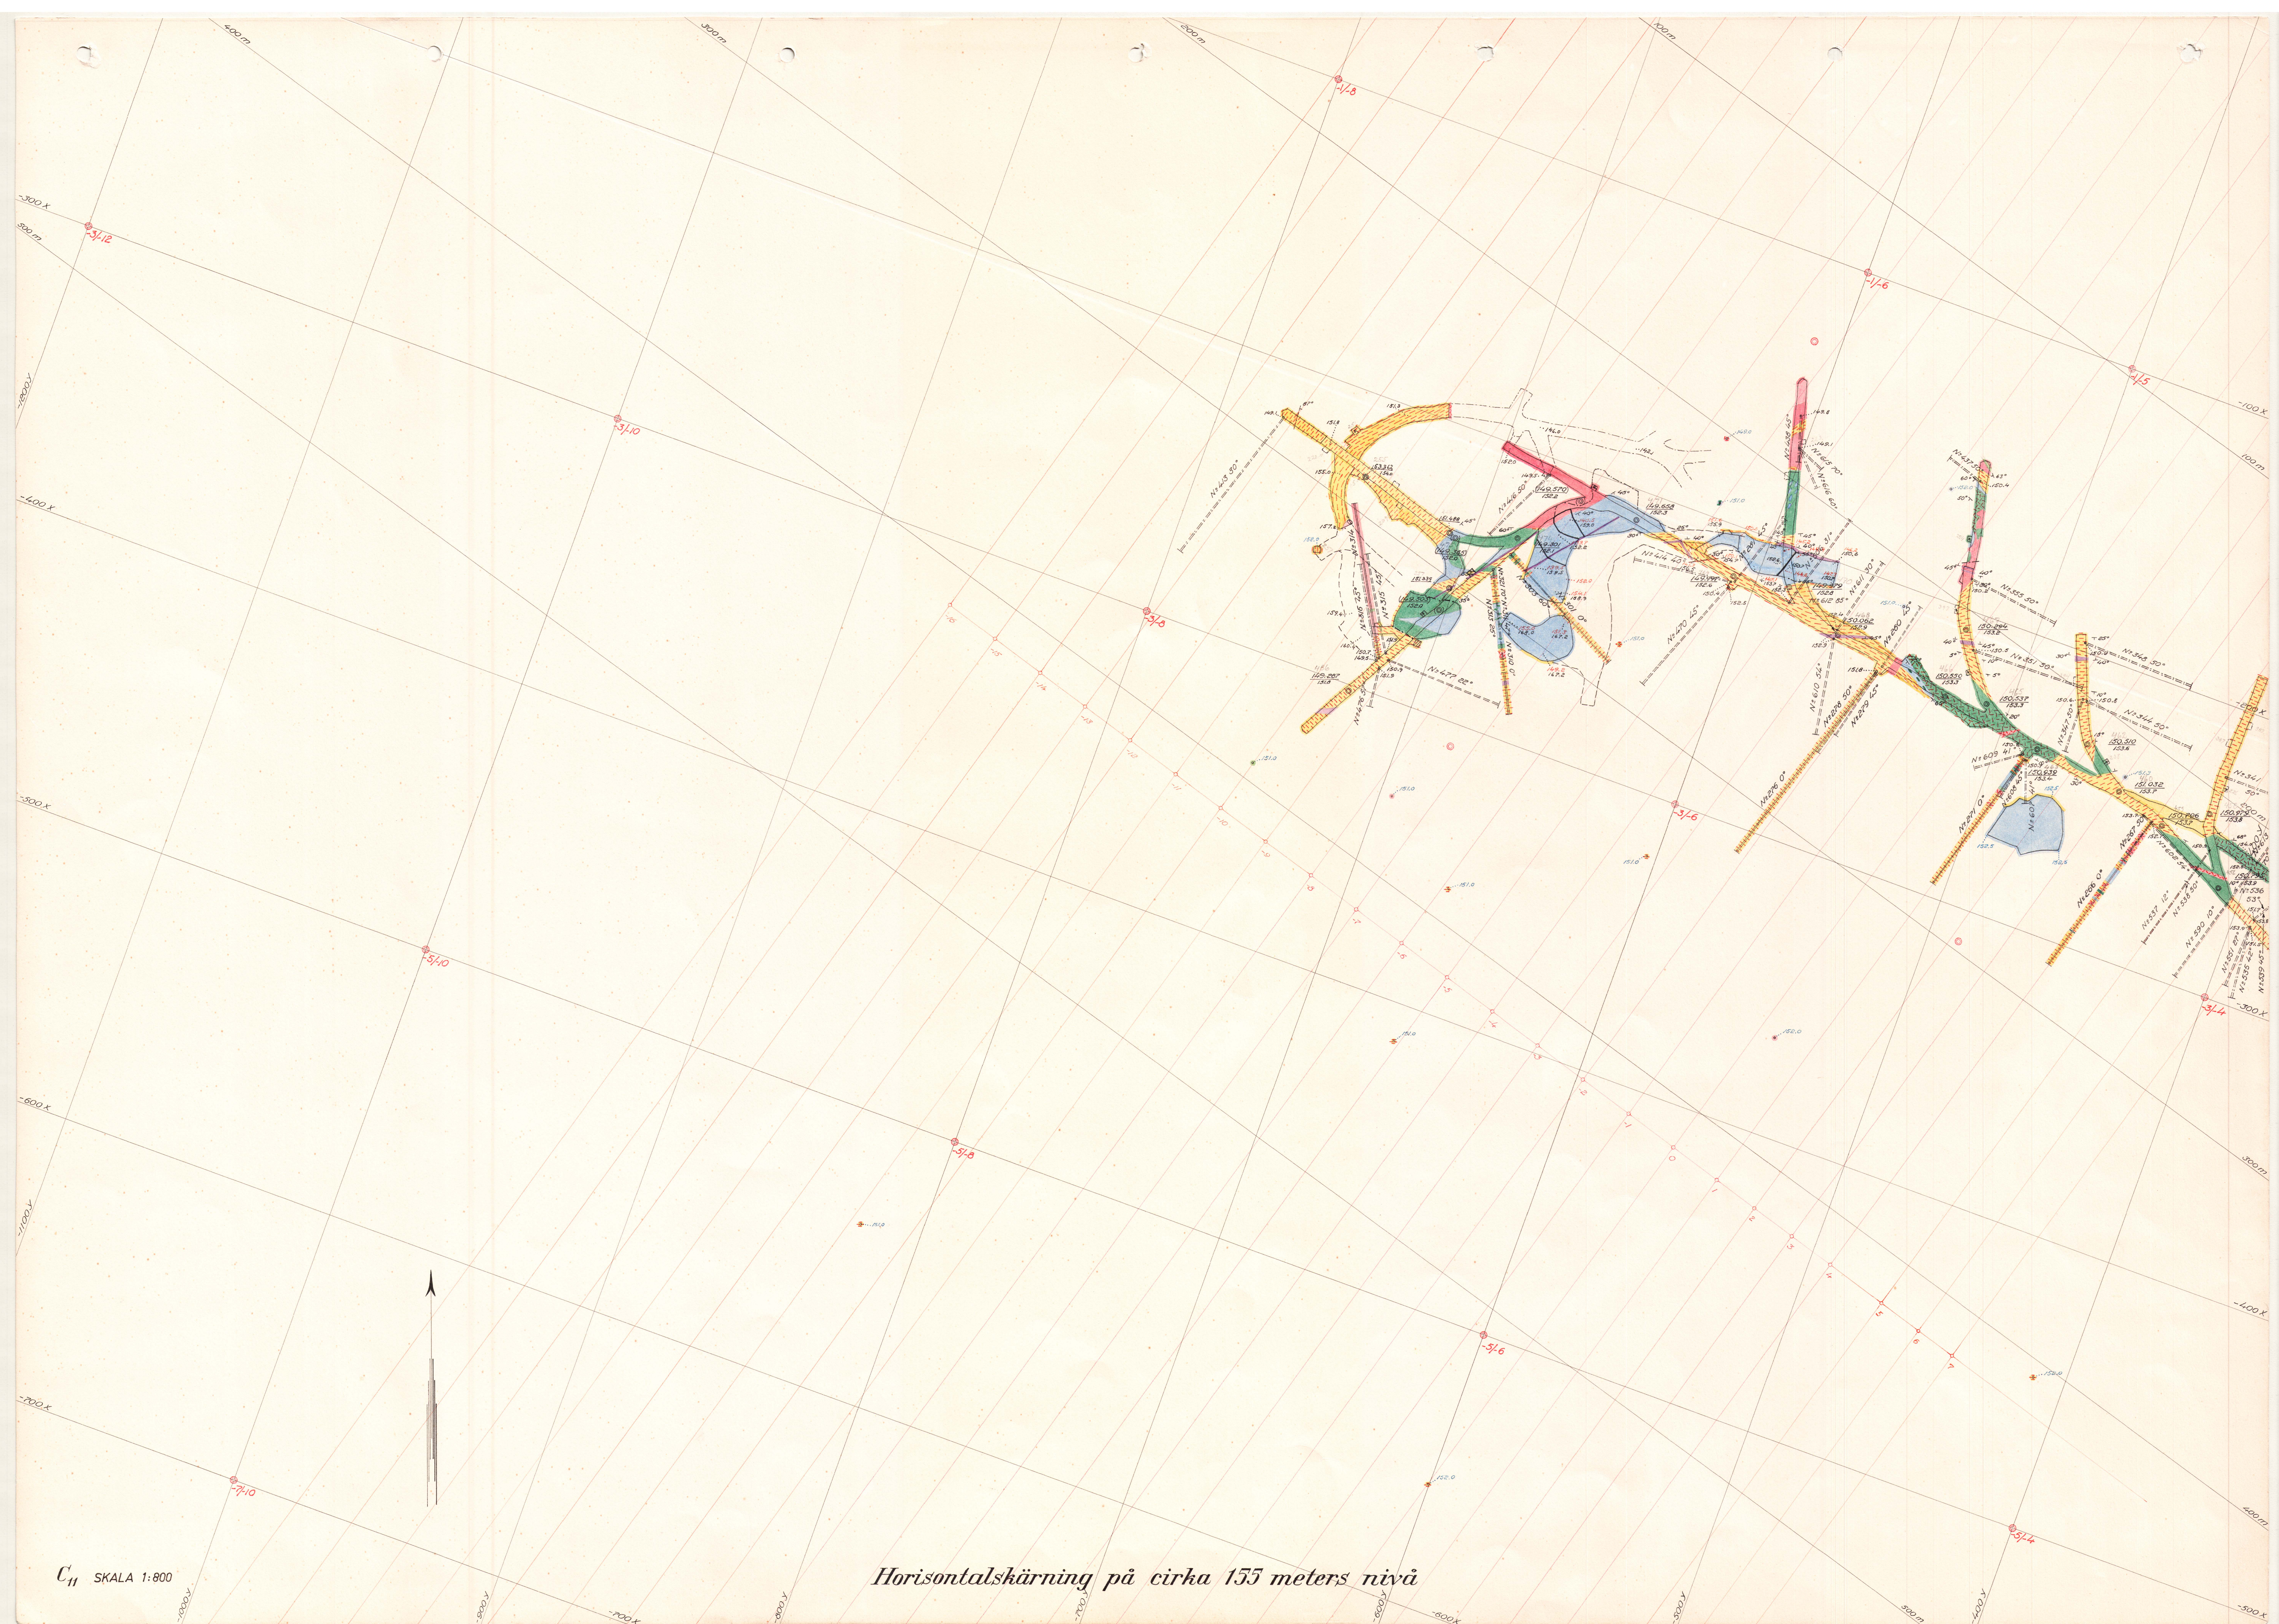



C₁₄ SKALA 1:800


Horizontalskärning på cirka 275 meters nivå





D, SKALA 1:800

Horizontalprojektion av skärning E

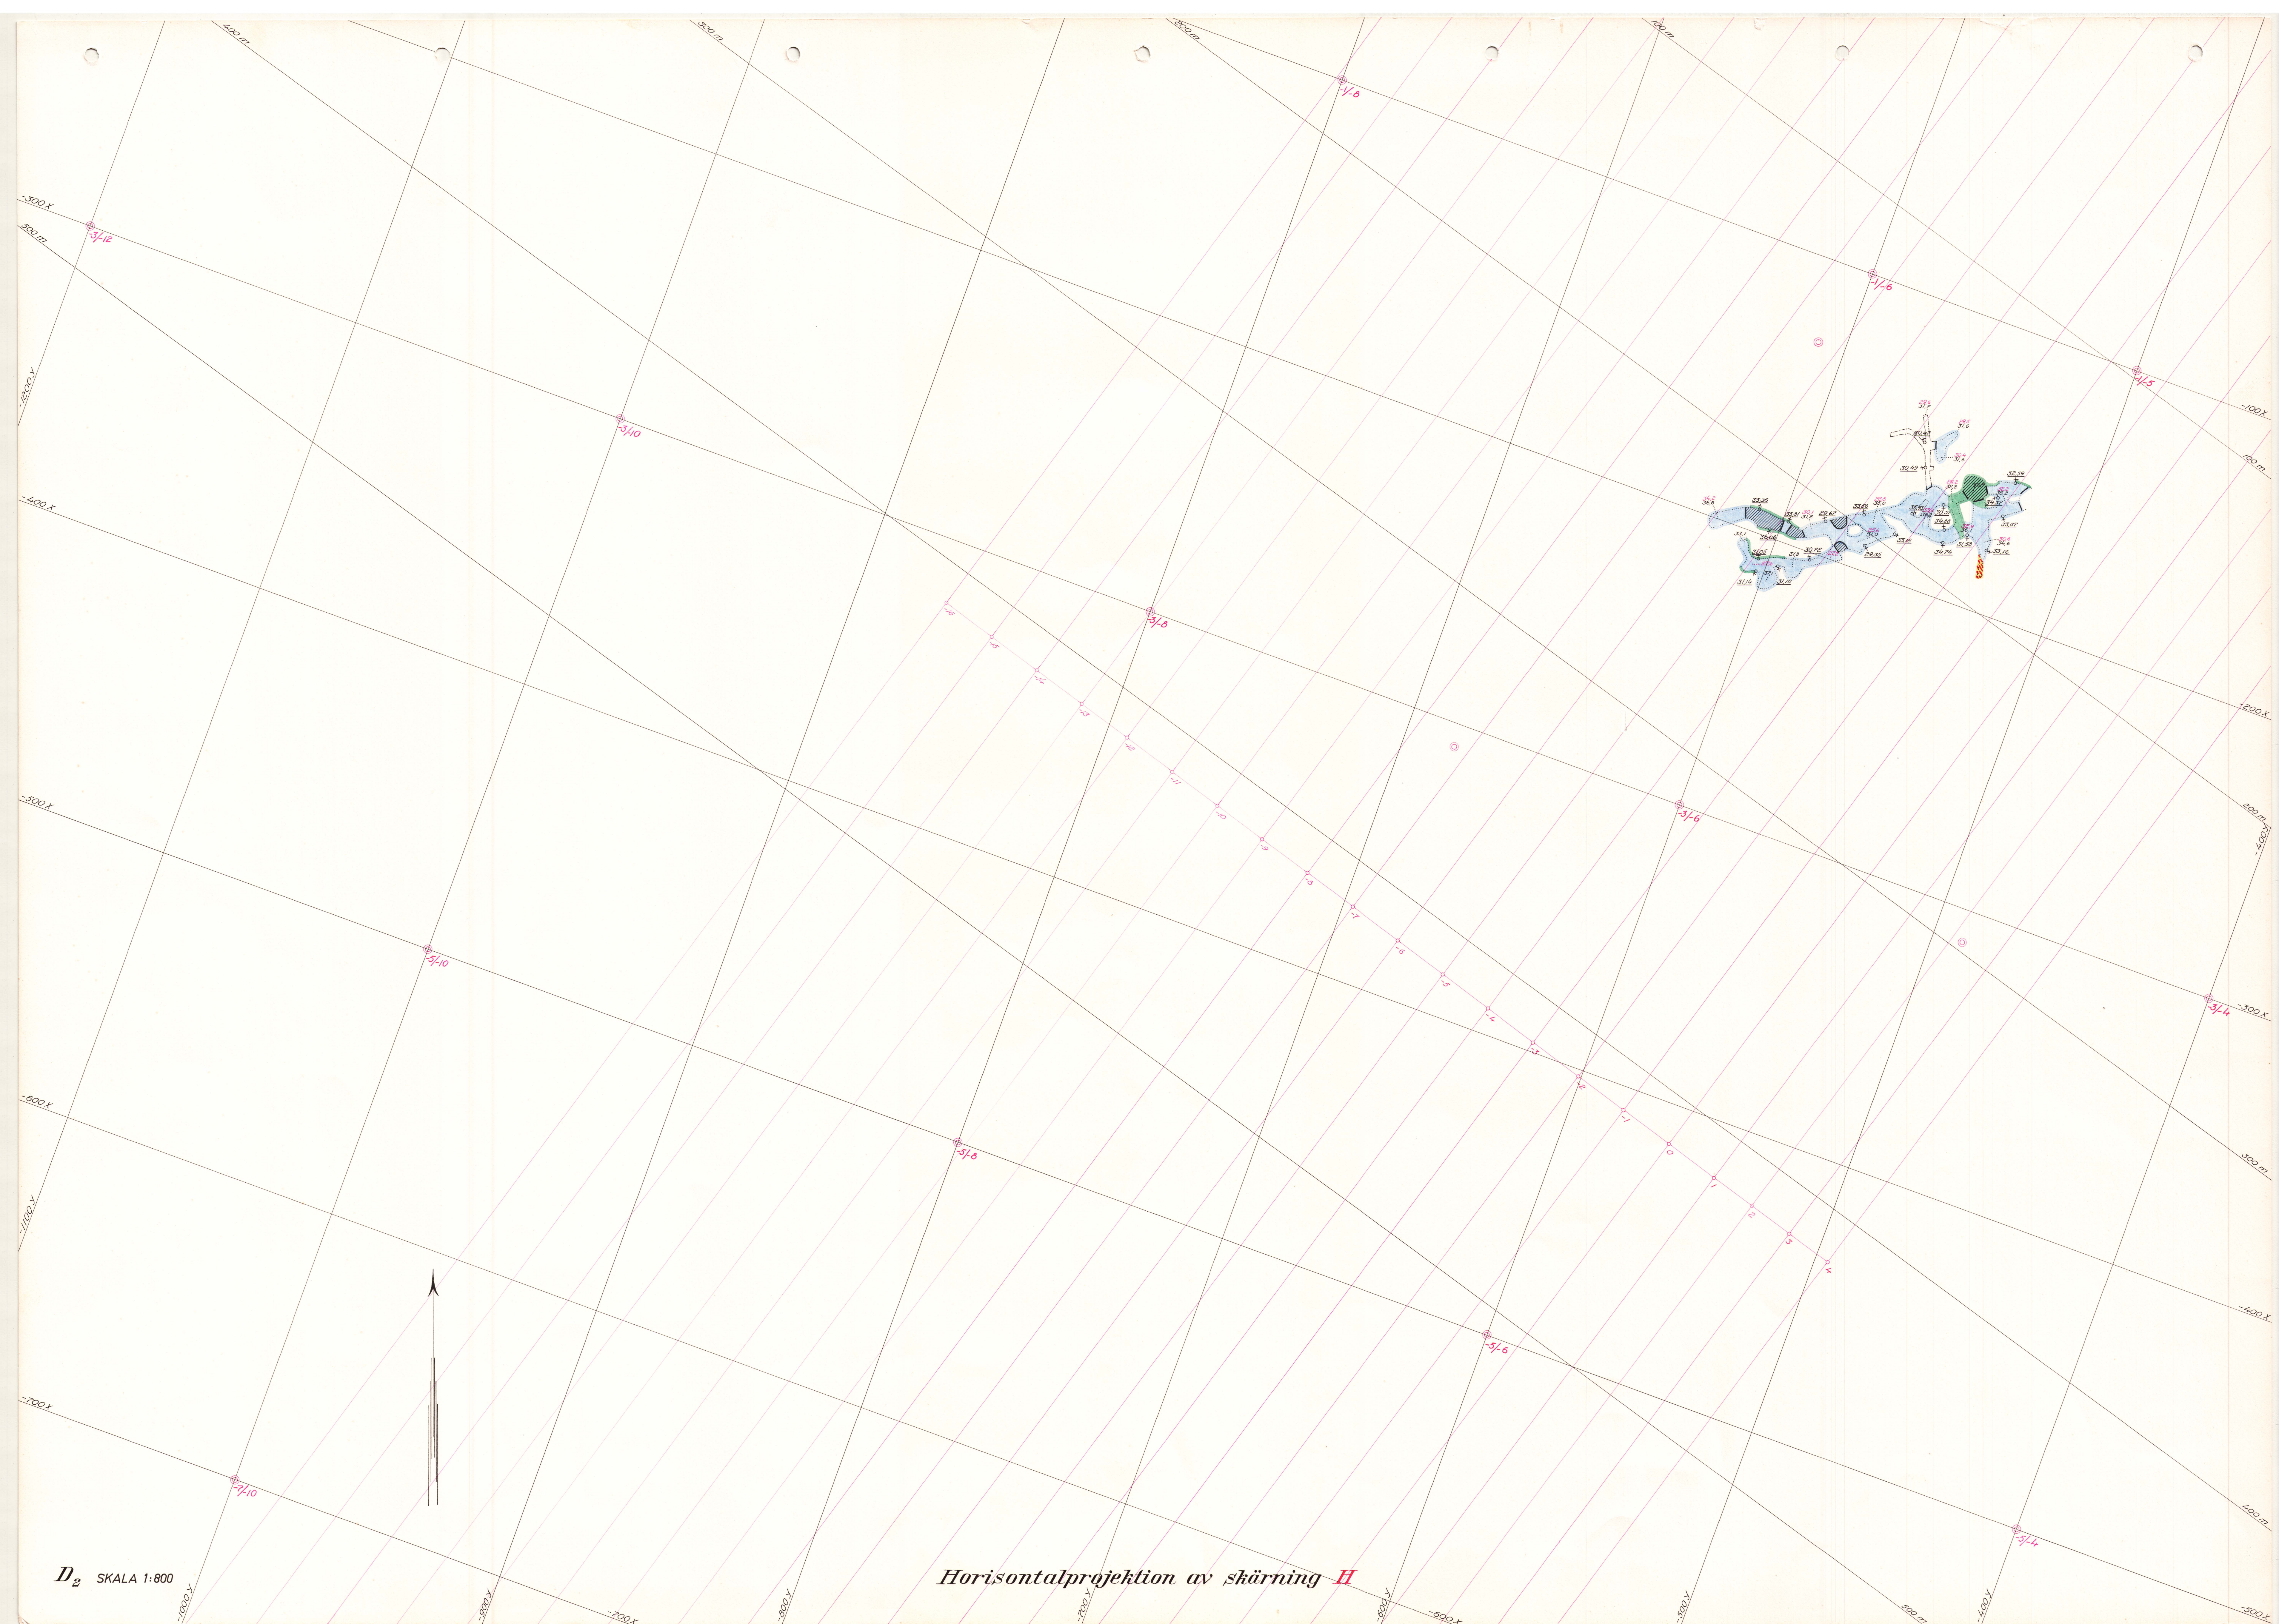

Horisontalprojektion av skärning **H**

D₂ SKALA 1:800



D₃ SKALA 1:800

Horizontalprojektion av skärning **J**



D₇ SKALA 1:800

Horisontalprojektion av skärning F

