


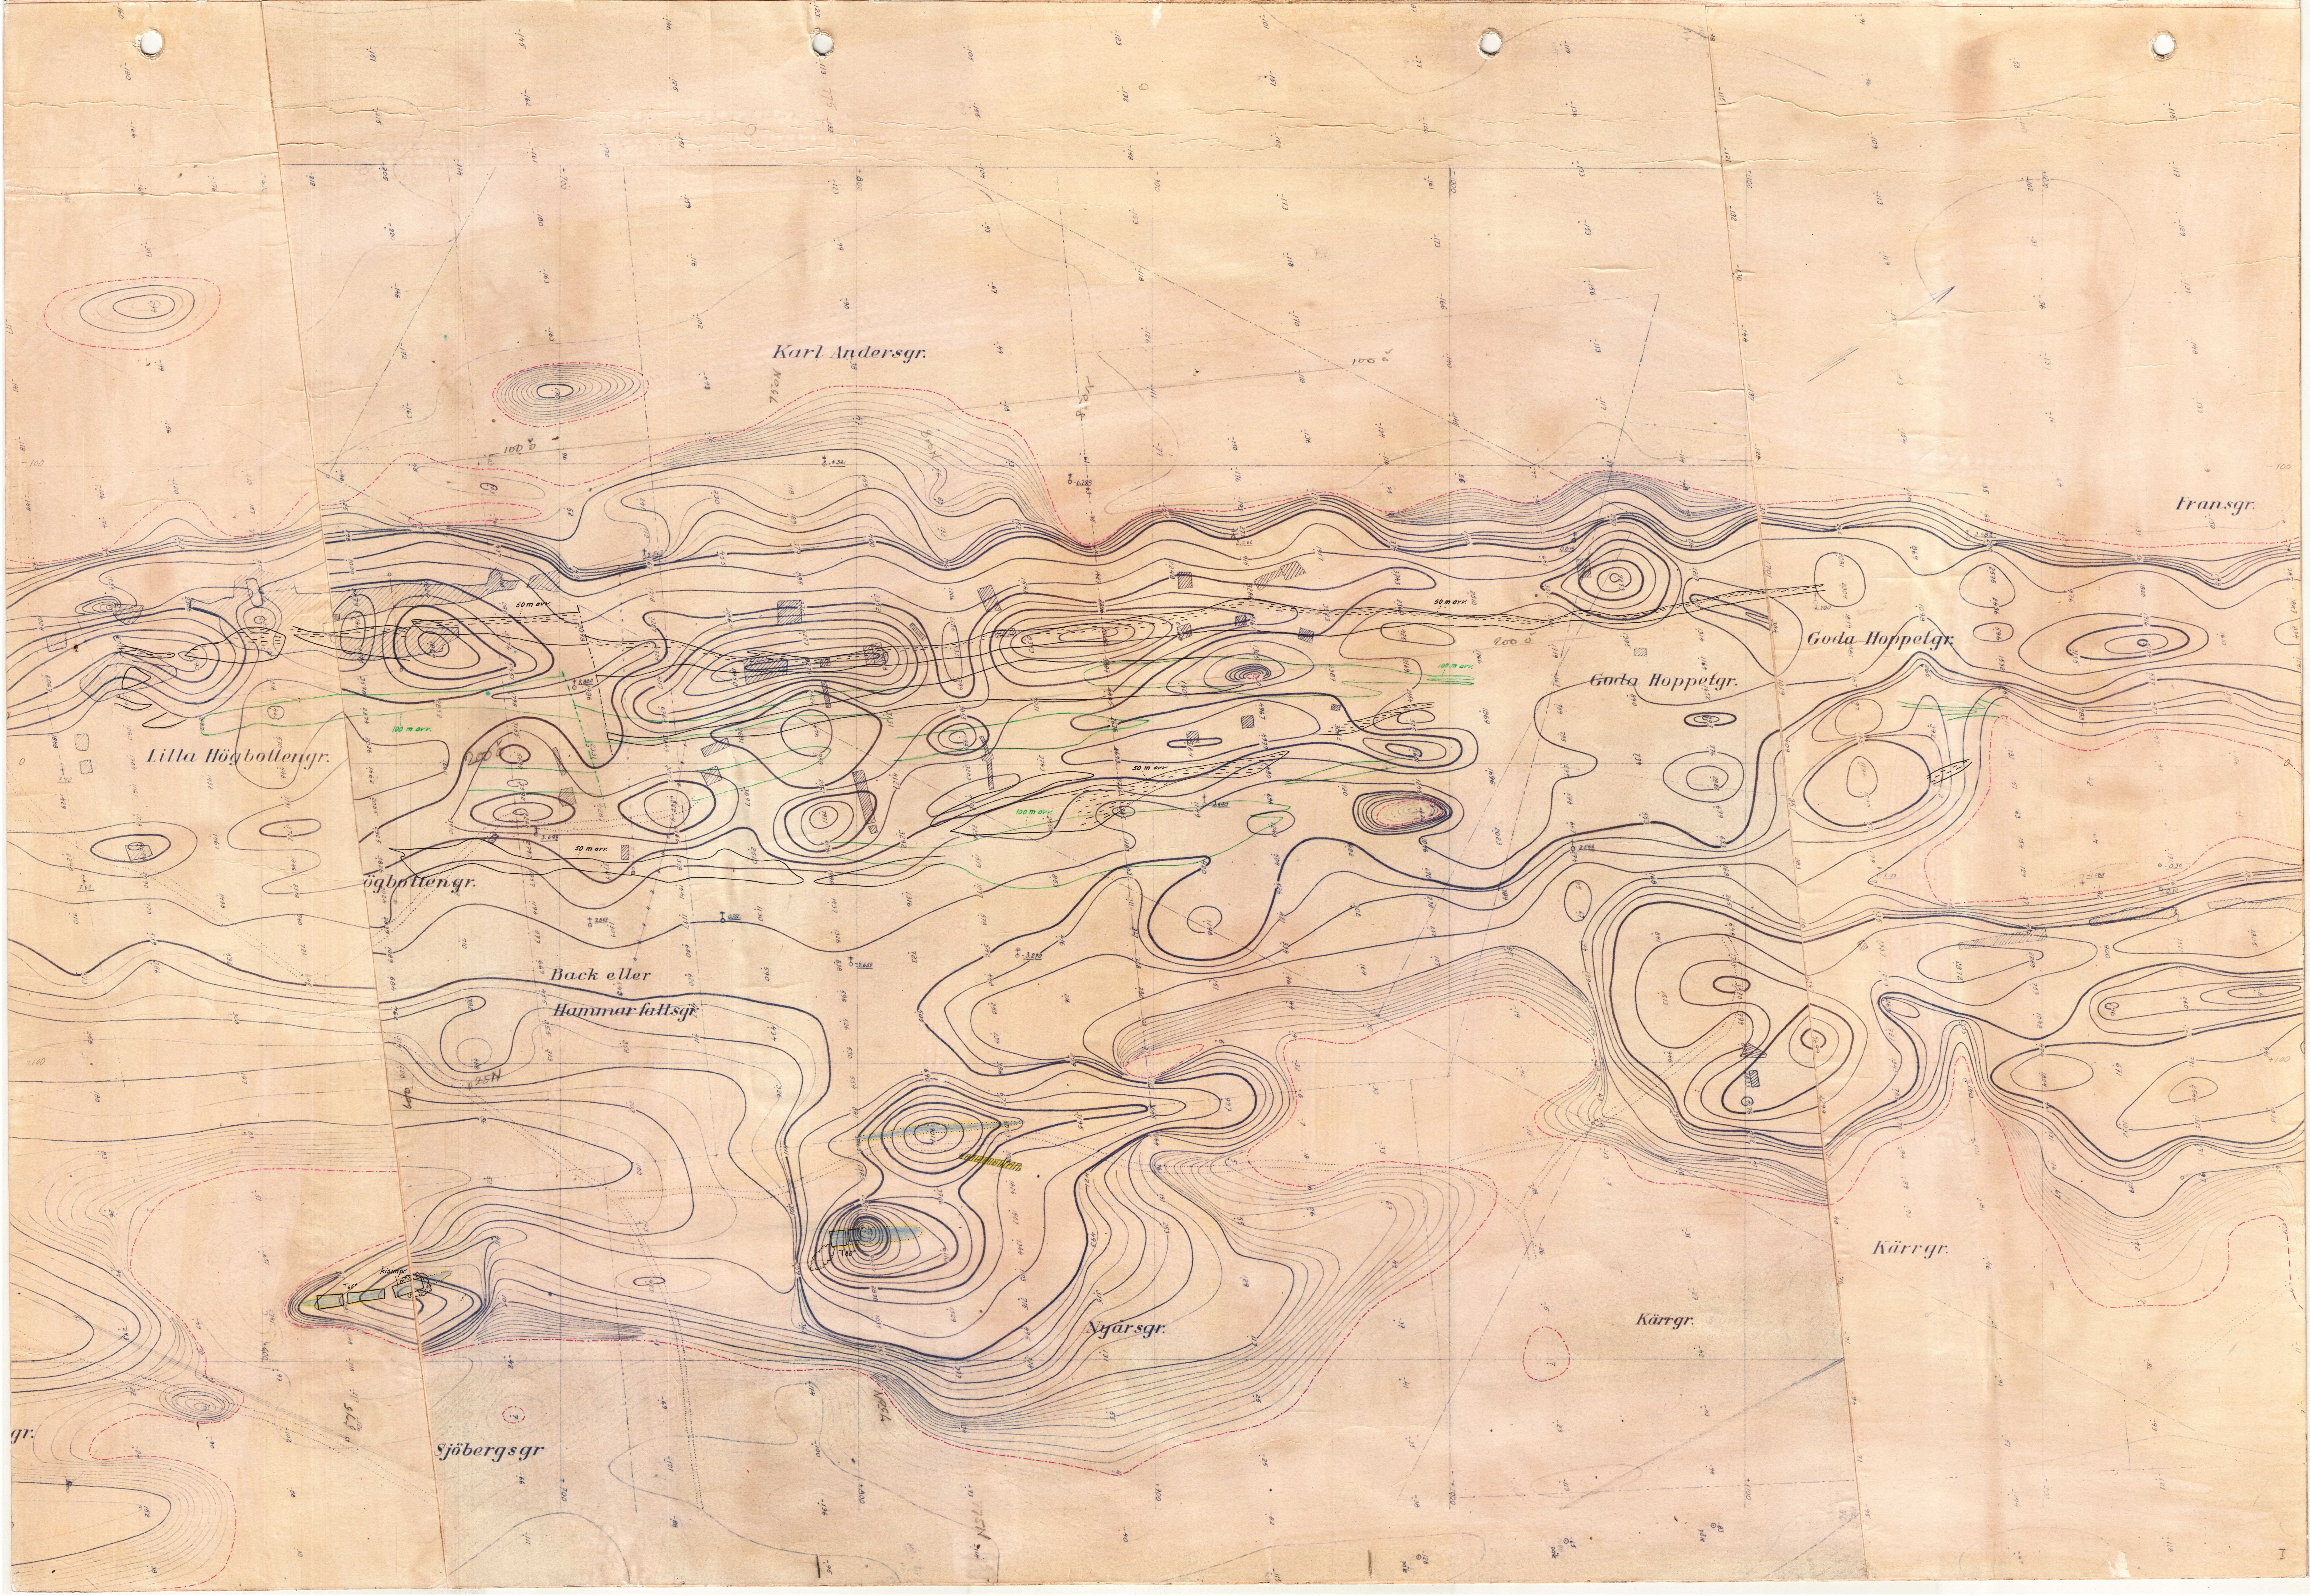

Karl Andersgr.

Fransgr.

Goda Hoppelgr.

Goda Hoppelgr.

Lilla Högbothengr.

Högbothengr.

Back eller
Hammar fallsgr.

Njarsgr.

Kärgr.

Kärgr.

Sjöbergsggr.

KARTA

över

HÅKSBERGS GRUVFÄLT

i

Ludvika socken, Kopparbergs län.


upprättad eftermätningar som avslutades den 25 febr. 1944

P. Wikberg

leg. gruvmästare

SKALA 1:800

Del I

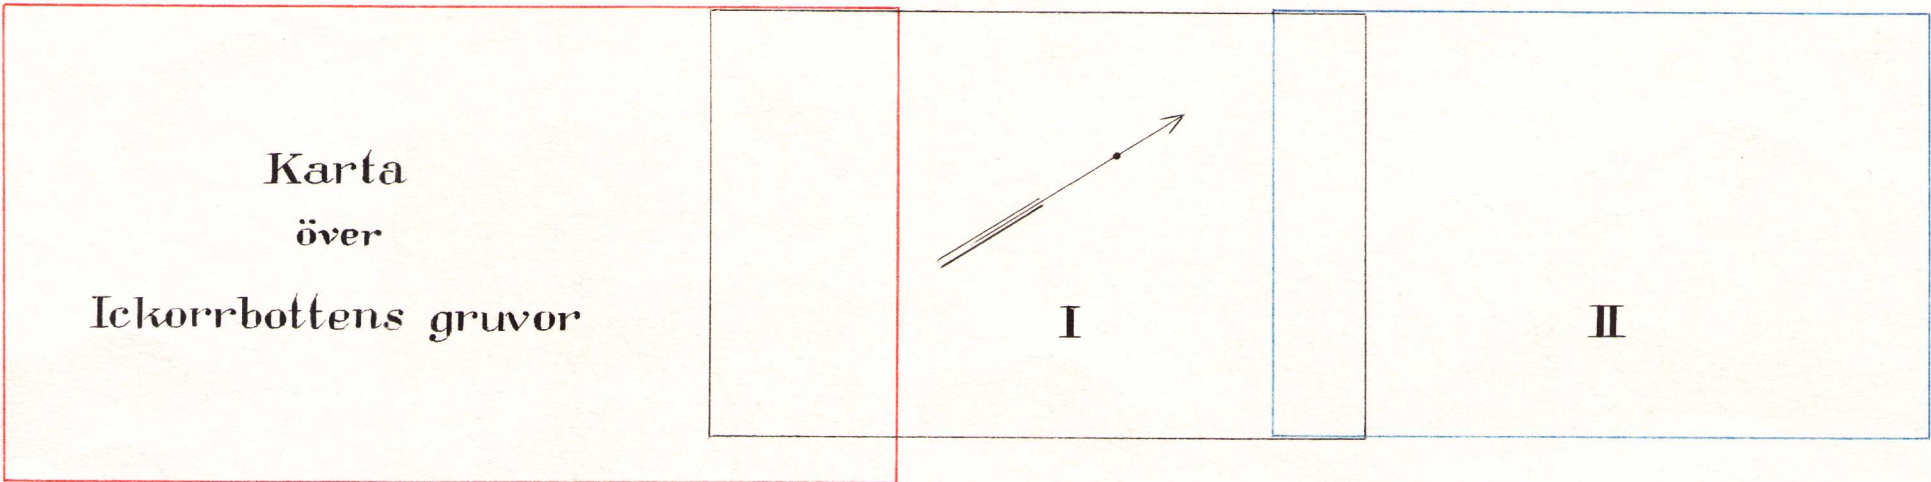







Del I

Register över på kartan
förekommande gruvor och arbetsrum

Anteckningar om kartans komplettering

Namn	Littera - beteckning	Mätningen		Förrättningsman		Anmärkningar
		avstudad	inlagd på kartan	Leg. gruvmätare	Gruvmätaraspirant	
Högbotten-Hammarfallet	a	17 maj 1949 25 jan. 1955 30 juni 1967 15 dec. 1979	12 aug. 1949 25/3 1955 30 sept. 1967 16 okt. 1980	Stultkullberg Ew/188 Birger Skerfvegron Birger Skerfvegron		
Västra Karl Anders	b					
Rika Hoppet	c					
Östra Karl Anders	d					
Hammarfallets parallell	e					
Karl Anders n.r.3	f					

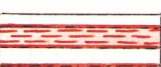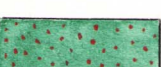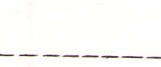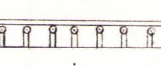	Svartmalm	(New Blue)
	Blodsten	(New Blue med Vermilion)
	Leptit	(Chrome Yellow)
	Glimmerskiffer	(Chrome Yellow med Light Red)
	Skarn	(Blockers Green)
	Pegmatit	(Crimson Lake)
	Diabas	(Violet Carmin)
	Skölar	(Light red)
	Sericitskiffer	(Cadmium Orange med Svart Tusch)
	Granatsharn	(Hooker's Green med Light Red)
	Sänkning el. dagöppning	
	Vattenfylld sänkning	
	Fyllnadsberg	
	Kontur å bakom el. under skärningsplan liggande rum	
	Kontur å framför el. ovanför skärningsplan liggande rum	
	Osäker kontur	
	Ras och remnor i dagen	
	Ras i gruvan	
	Timrat schakt	
	Bockort	
	Barrskog	(Green Ink)
	Lövskog	"
	Byggnad	(Crimson Lake Black Ink)
	Utfraktsbana på bockar	(Blue Ink Red Ink, Carmin)
	Linledning och pivot	(Blue Ink)
	Vattenledning	(Prussian Blue)
	Tryckluftledning på bockar	(Yellow Ink, Lemon Red Ink, Carmin)
	Elektrisk högspänningsledning medel- och lågspänningsledning	(Green Ink Red Ink, Carmin)
	Diamantborrhål	
	Nollpunkt resp. märkpunkt i allm.	
	Teodolitmått märkpunkt	
	Konnectionspunkt resp. profilinje	(Red Ink, Carmin)
	Avvägning å sula, skärningskontur och tak resp.	
	Utmålsgräns med röse	(Red Ink, Vermilion)
	Ägogräns	
	Gräns för inlöst område	(Red Ink, Carmin)
	Varp	(Neutral Tint)
	Jordförsvär resp. jordhög	(Sepia)
	Ovanliggande kontur	(Red Ink, Carmin)
	Underliggande kontur	(Blue Ink)

Kartan omfattar ett i fält 700 meter långt område av Hålsberg-Skörbottenfältet och utgör den tydligaste av de delkartor, som upprättats och avses att upprättas över detta fält. Kartan utgör omedelbar fortsättning norrut av den karta över Skörbottens Gruvor, som år 1919 upprättats av Alarik Larsson och åtföljs i sin tur norrut av kartdel No II.

Kartdelen omfattar ett komplett av åtta utmål eller delar av utmål nämligen, i väster från söder mot norr i följande ordning: Lilla Skörbottengruvan, Back- eller Hammarsfallsgruvan, Karl Andersgruvorna, Rika Slappetgruvan och Goda Slappetgruvan samt i öster liksom i ordning från söder mot norr: Olta Höfberggruvan, Nyfåsgruvan och Kärrgruvan.

Det äldsta av dessa är Kärrgruvans utmål, som togs år 1784. År 1841 utmålades Back- eller Hammarsfallsgruvan och Karl Andersgruvorna medan återstående fem utmål togs år 1906. Goda Slappetgruvan och Lilla Skörbottengruvans utmål ha sedermera, nämligen åren 1916 resp. 1918, utvidgats.

Från att tidigare ha varit i olika personers eller företags ägo samlades alla utmålen, utom Karl Andersgruvorna, under åren 1909 till 1916 på en hand, då de successivt förvärfvades av Skörbottens Gruvaktiebolag.

Aktiestocken i detta år 1906 bildade bolag, ägdes åren 1906-1909 av Gasparbergs A.B., åren 1909-1912 av A.B. Järnexport, åren 1912-1913 av Båstadshandling B. Tullberg, åren 1913-1918 av Österreichische Berg- und Hüttenwerks Gesellschaft, åren 1918-1932 av A.B. Skandinaviska Malmfältet, åren 1932-1937 av Skandinaviska Kreditaktiebolaget. År 1937 förvärfvades aktiestocken av ett konsortium av typiska järnverk nämligen Hoesch A.G., Friedrich Krupp A.G. och Gutehoffnungshütte Oberhausen A.G., vilka samtidigt förvärfvade aktiestocken i Hålsbergs Nya Gruvaktiebolag och i Gruvaktiebolaget Stårk i Leirviken, varigenom hela fältet Toiken-Skörbotten-Hålsberg kom under gemensam ledning.

Det nyssnämnda utmålet för Karl Andersgruvorna ägdes vid det typiska konsortiets övertagande av de tre gruvbolagen av Gruvaktiebolaget Stårk.

Den 31 december 1941 övertogs Hålsbergs Nya Gruvaktiebolag såväl Skörbottens Gruvaktiebolag som Gruvaktiebolaget Stårk samtliga tillgångar.


Malmerna inom kartområdet äro uppdelade på två huvudgrupper, en västlig och en östlig, av vilka endast den västra närmare undersökts och bearbetats. Inom denna finnes fyra malmparalleller. Streckningen är SSV-NNO och rikthetningen är 70°-75° mot öster.


Berggrunden består av en grå medelgrov glimmerrik leptit, på sina ställen, särskilt utmed malmens liggerägg starkt förskippad.


Malmerna äro huvudsakligen bestående av svartmalm men innehålla äro en del blodsten. I malmerna förekomma inlagrade leptitlinsor. På sina ställen, företrädesvis mot hängräggen, förekommer i malmerna ganska ansevärda partier granat, skarn.


I området söder om Karl Andersgruvorna och fram mot dess södra gräns drivas under åren 1918-1921 undersökningsorter och tillredda magasin i malmerna. I övrigt ha inga arbeten med undantag för en del


äldre mindre arbeten i de olika malmerna, förträdesvis i Karl Anders- och Rika Slaggetgrusarna, utgjorde
nuom häutområdet förän driftet i fältet år 1938 återupptogs i samband med de nya ägoförhållandena.
Kärsid dröas en kommunikationsort mst söder från Håksberg, vilken 1940 uppnådde genomslag med
Leksands järnvägs ortsystem på 60 m. avr. Från denna kommunikationsort dröas senare undersökningsposter
till och genom de olika malmerna, vilka därefter tillredes för magasinbyggnad. Byggnad i såväl
den som i de nämnda tidigare tillredda magasinerna har därefter påbörjats.

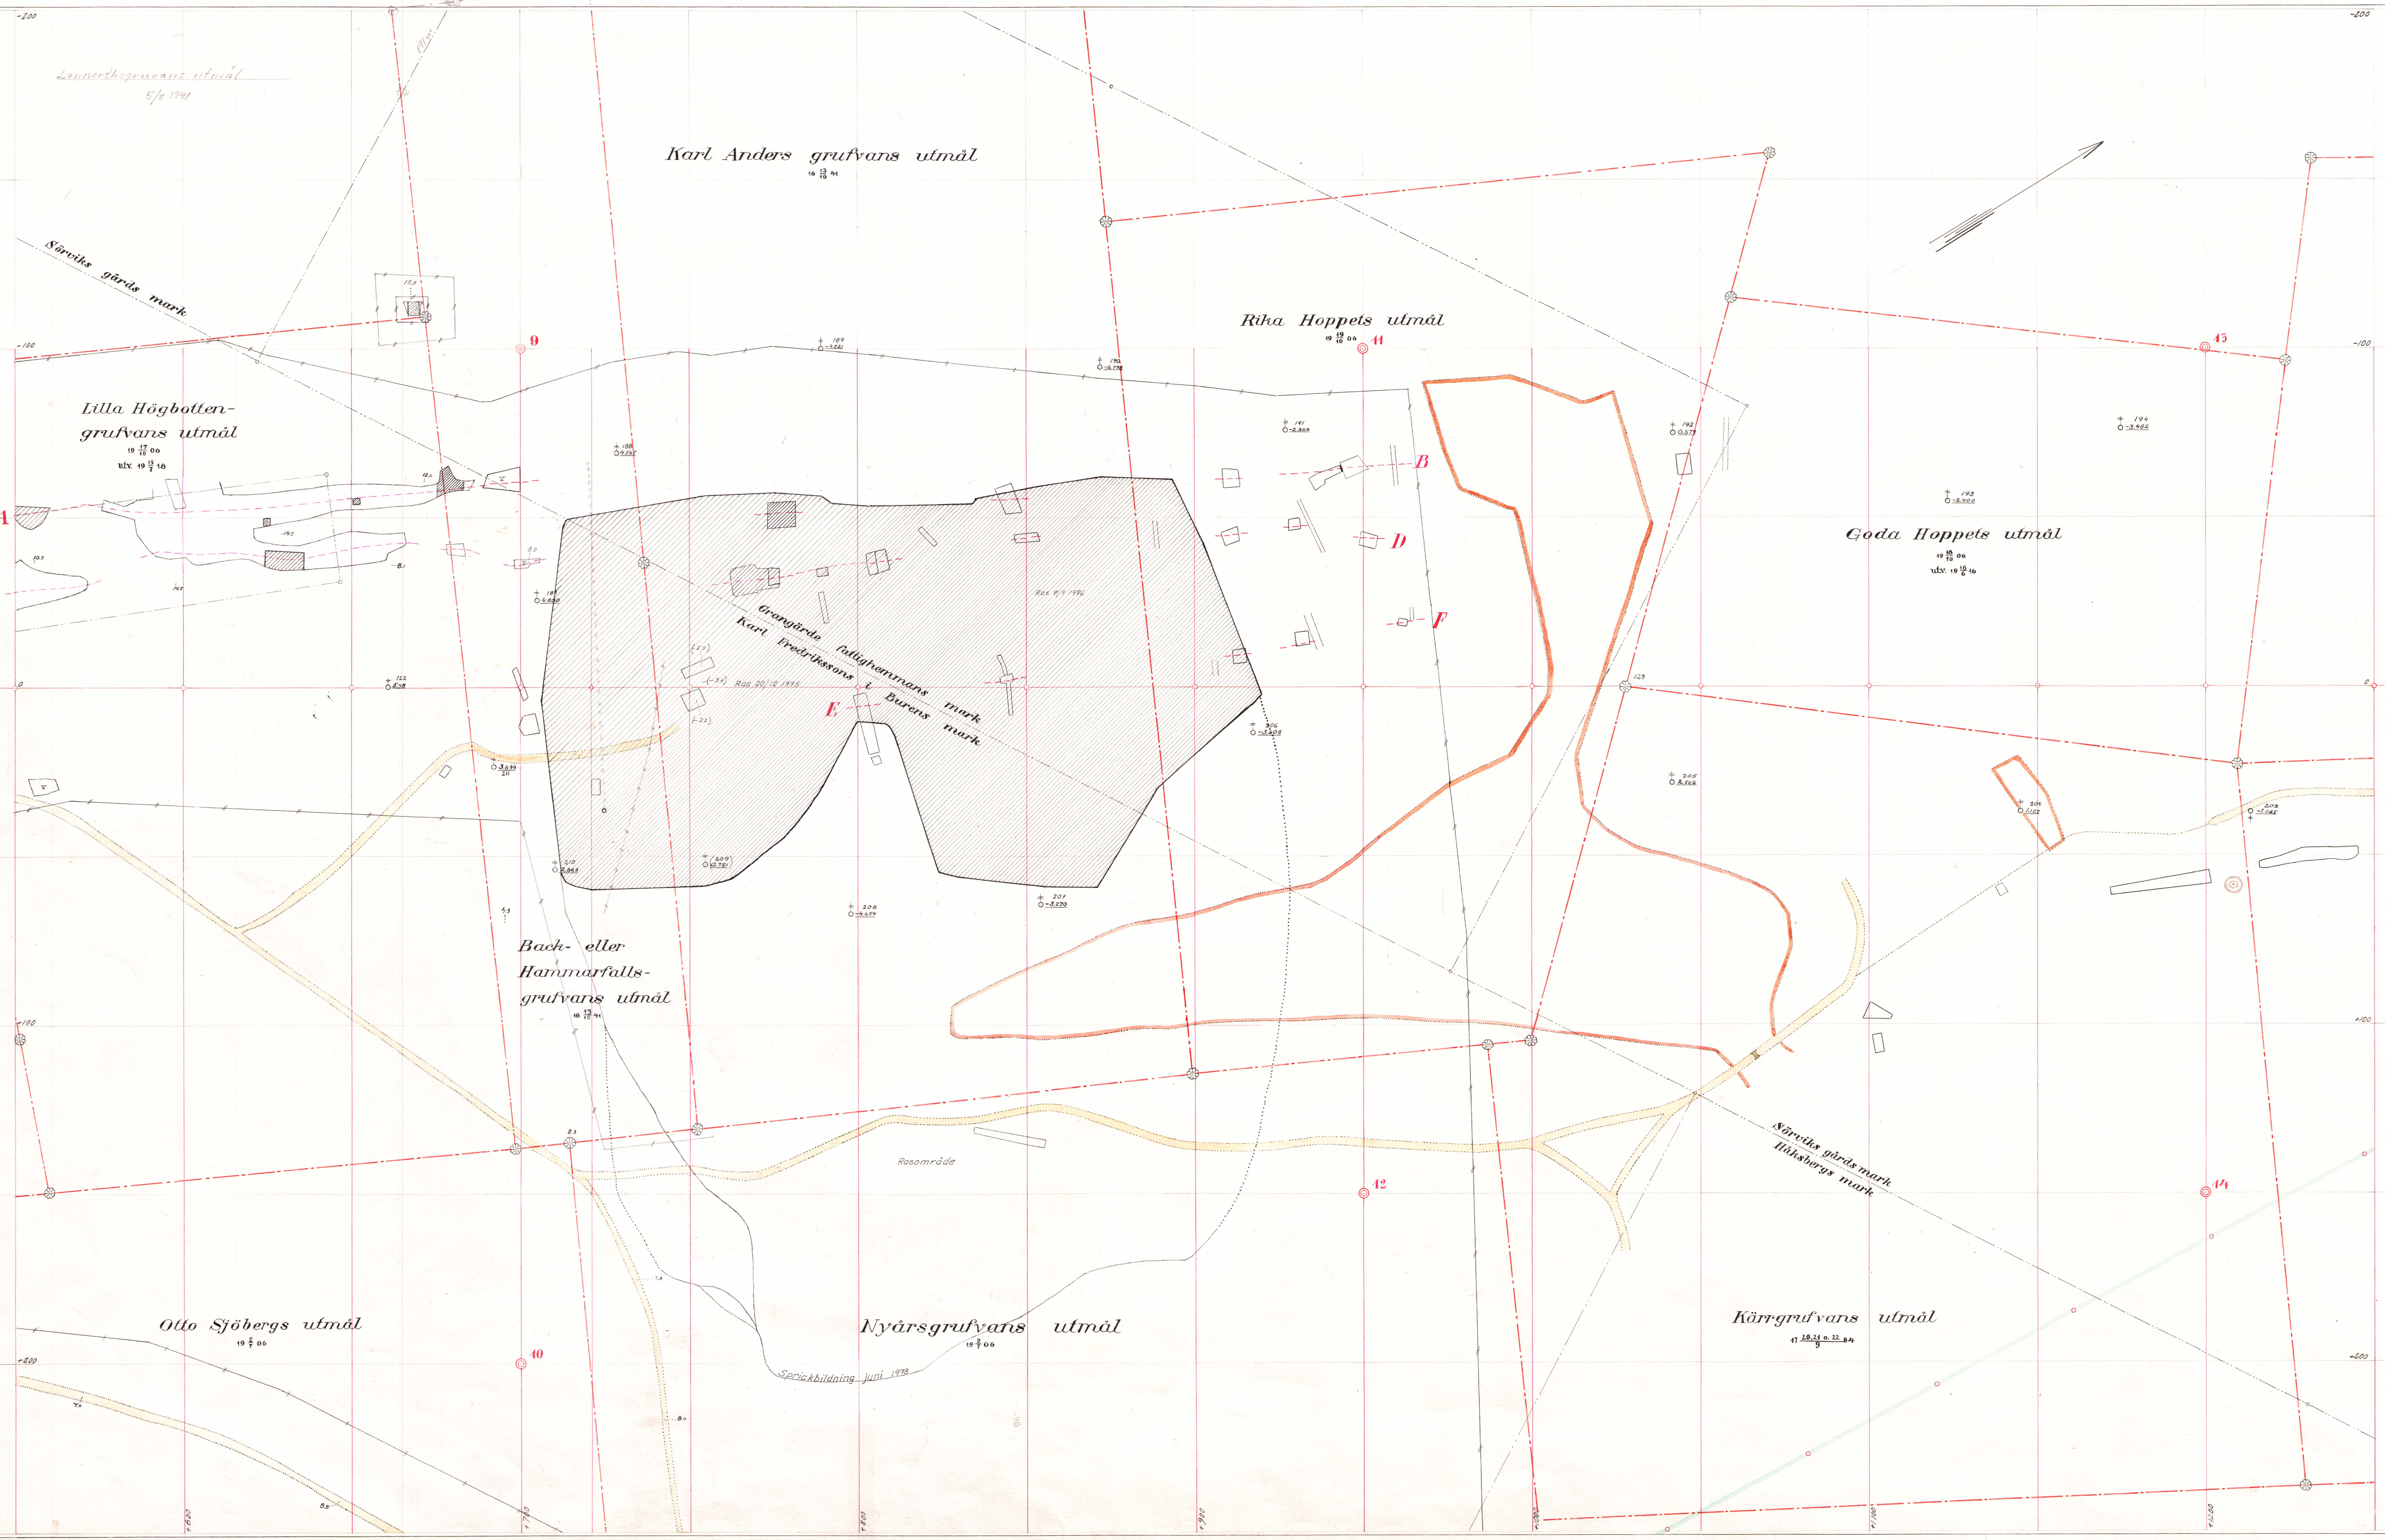


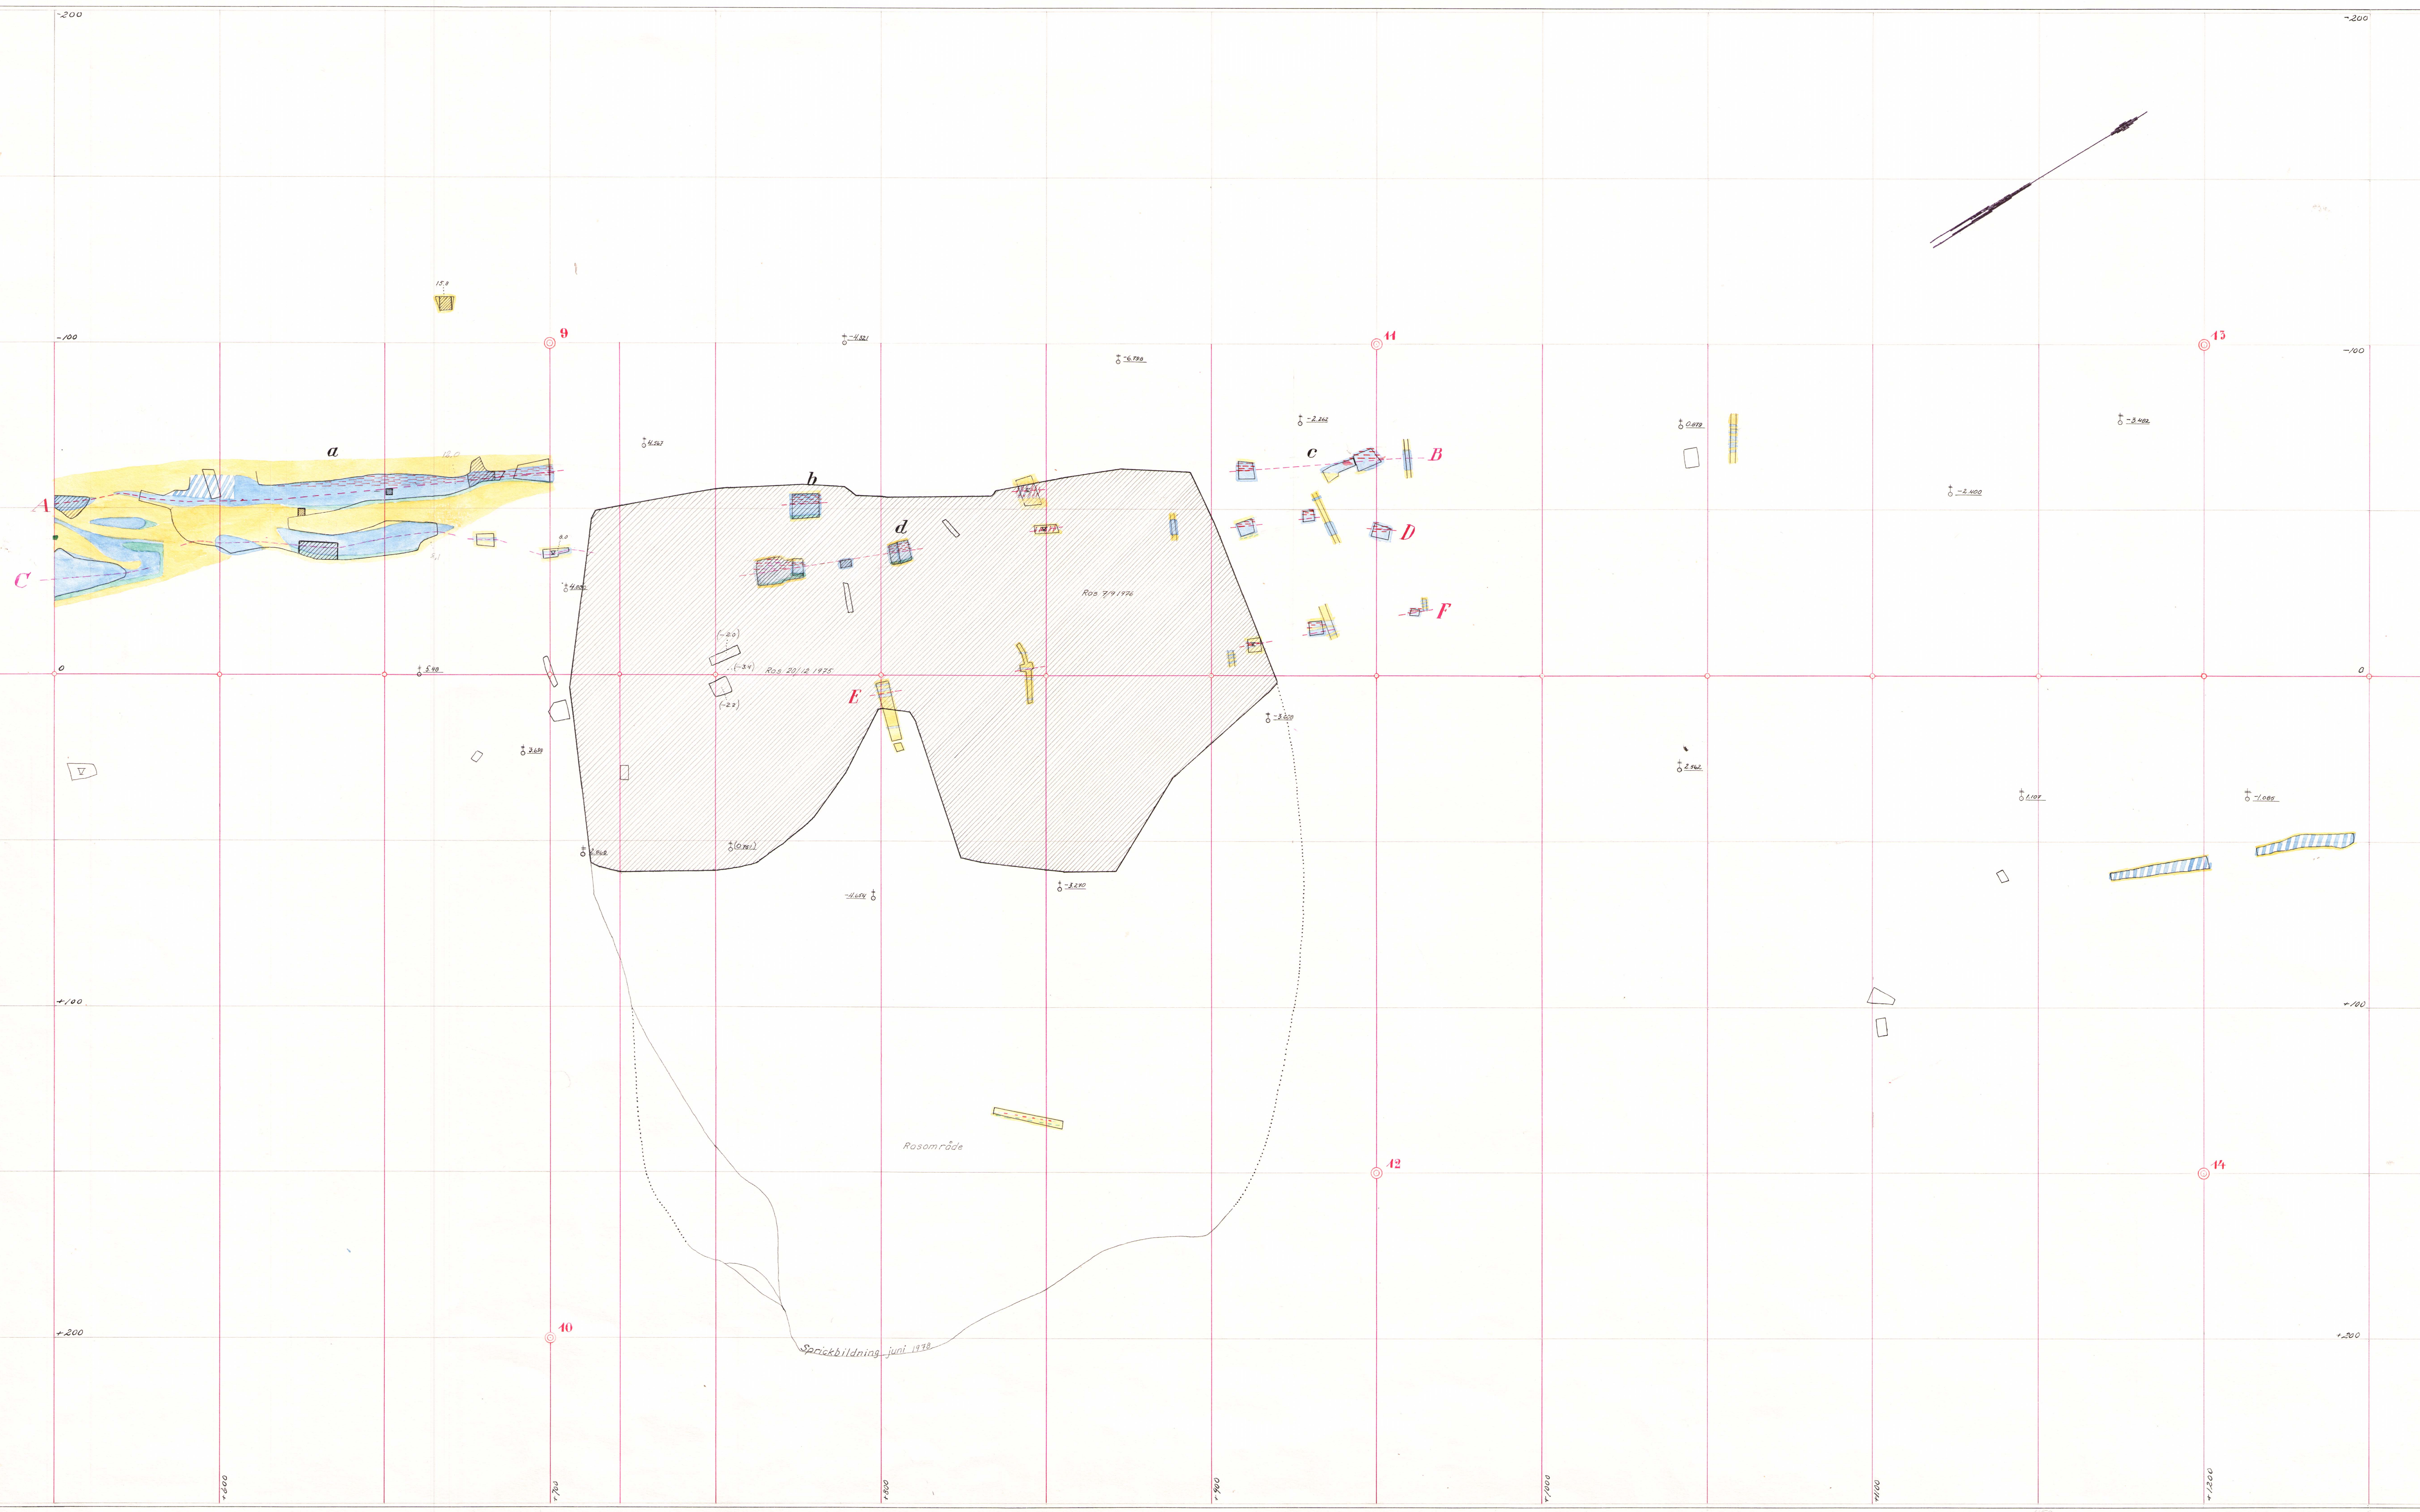

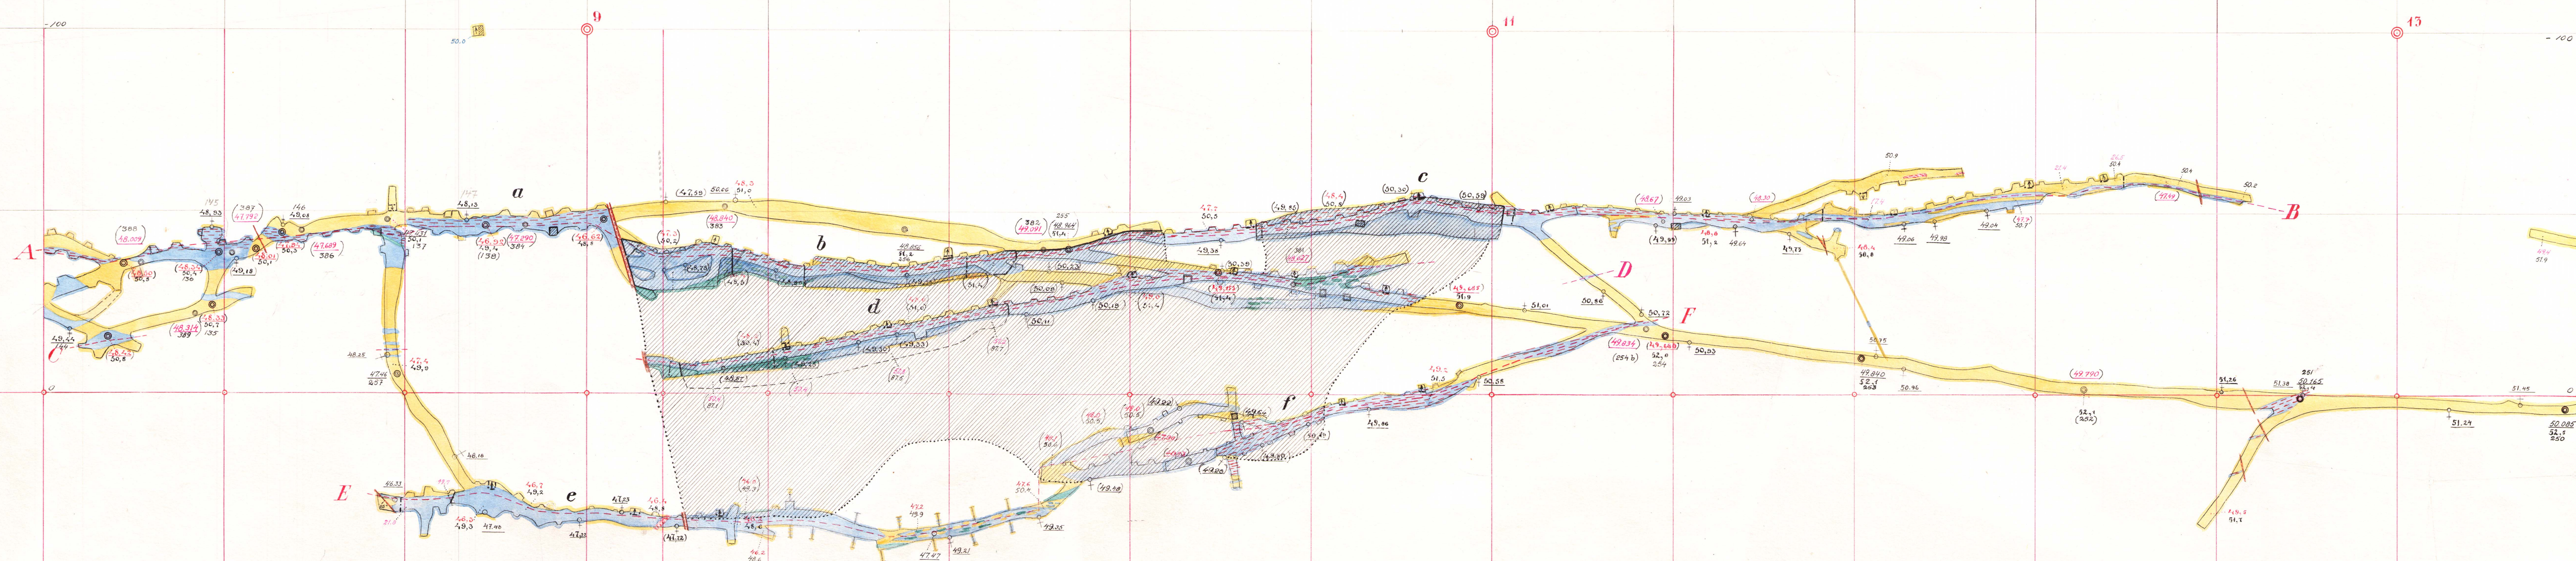


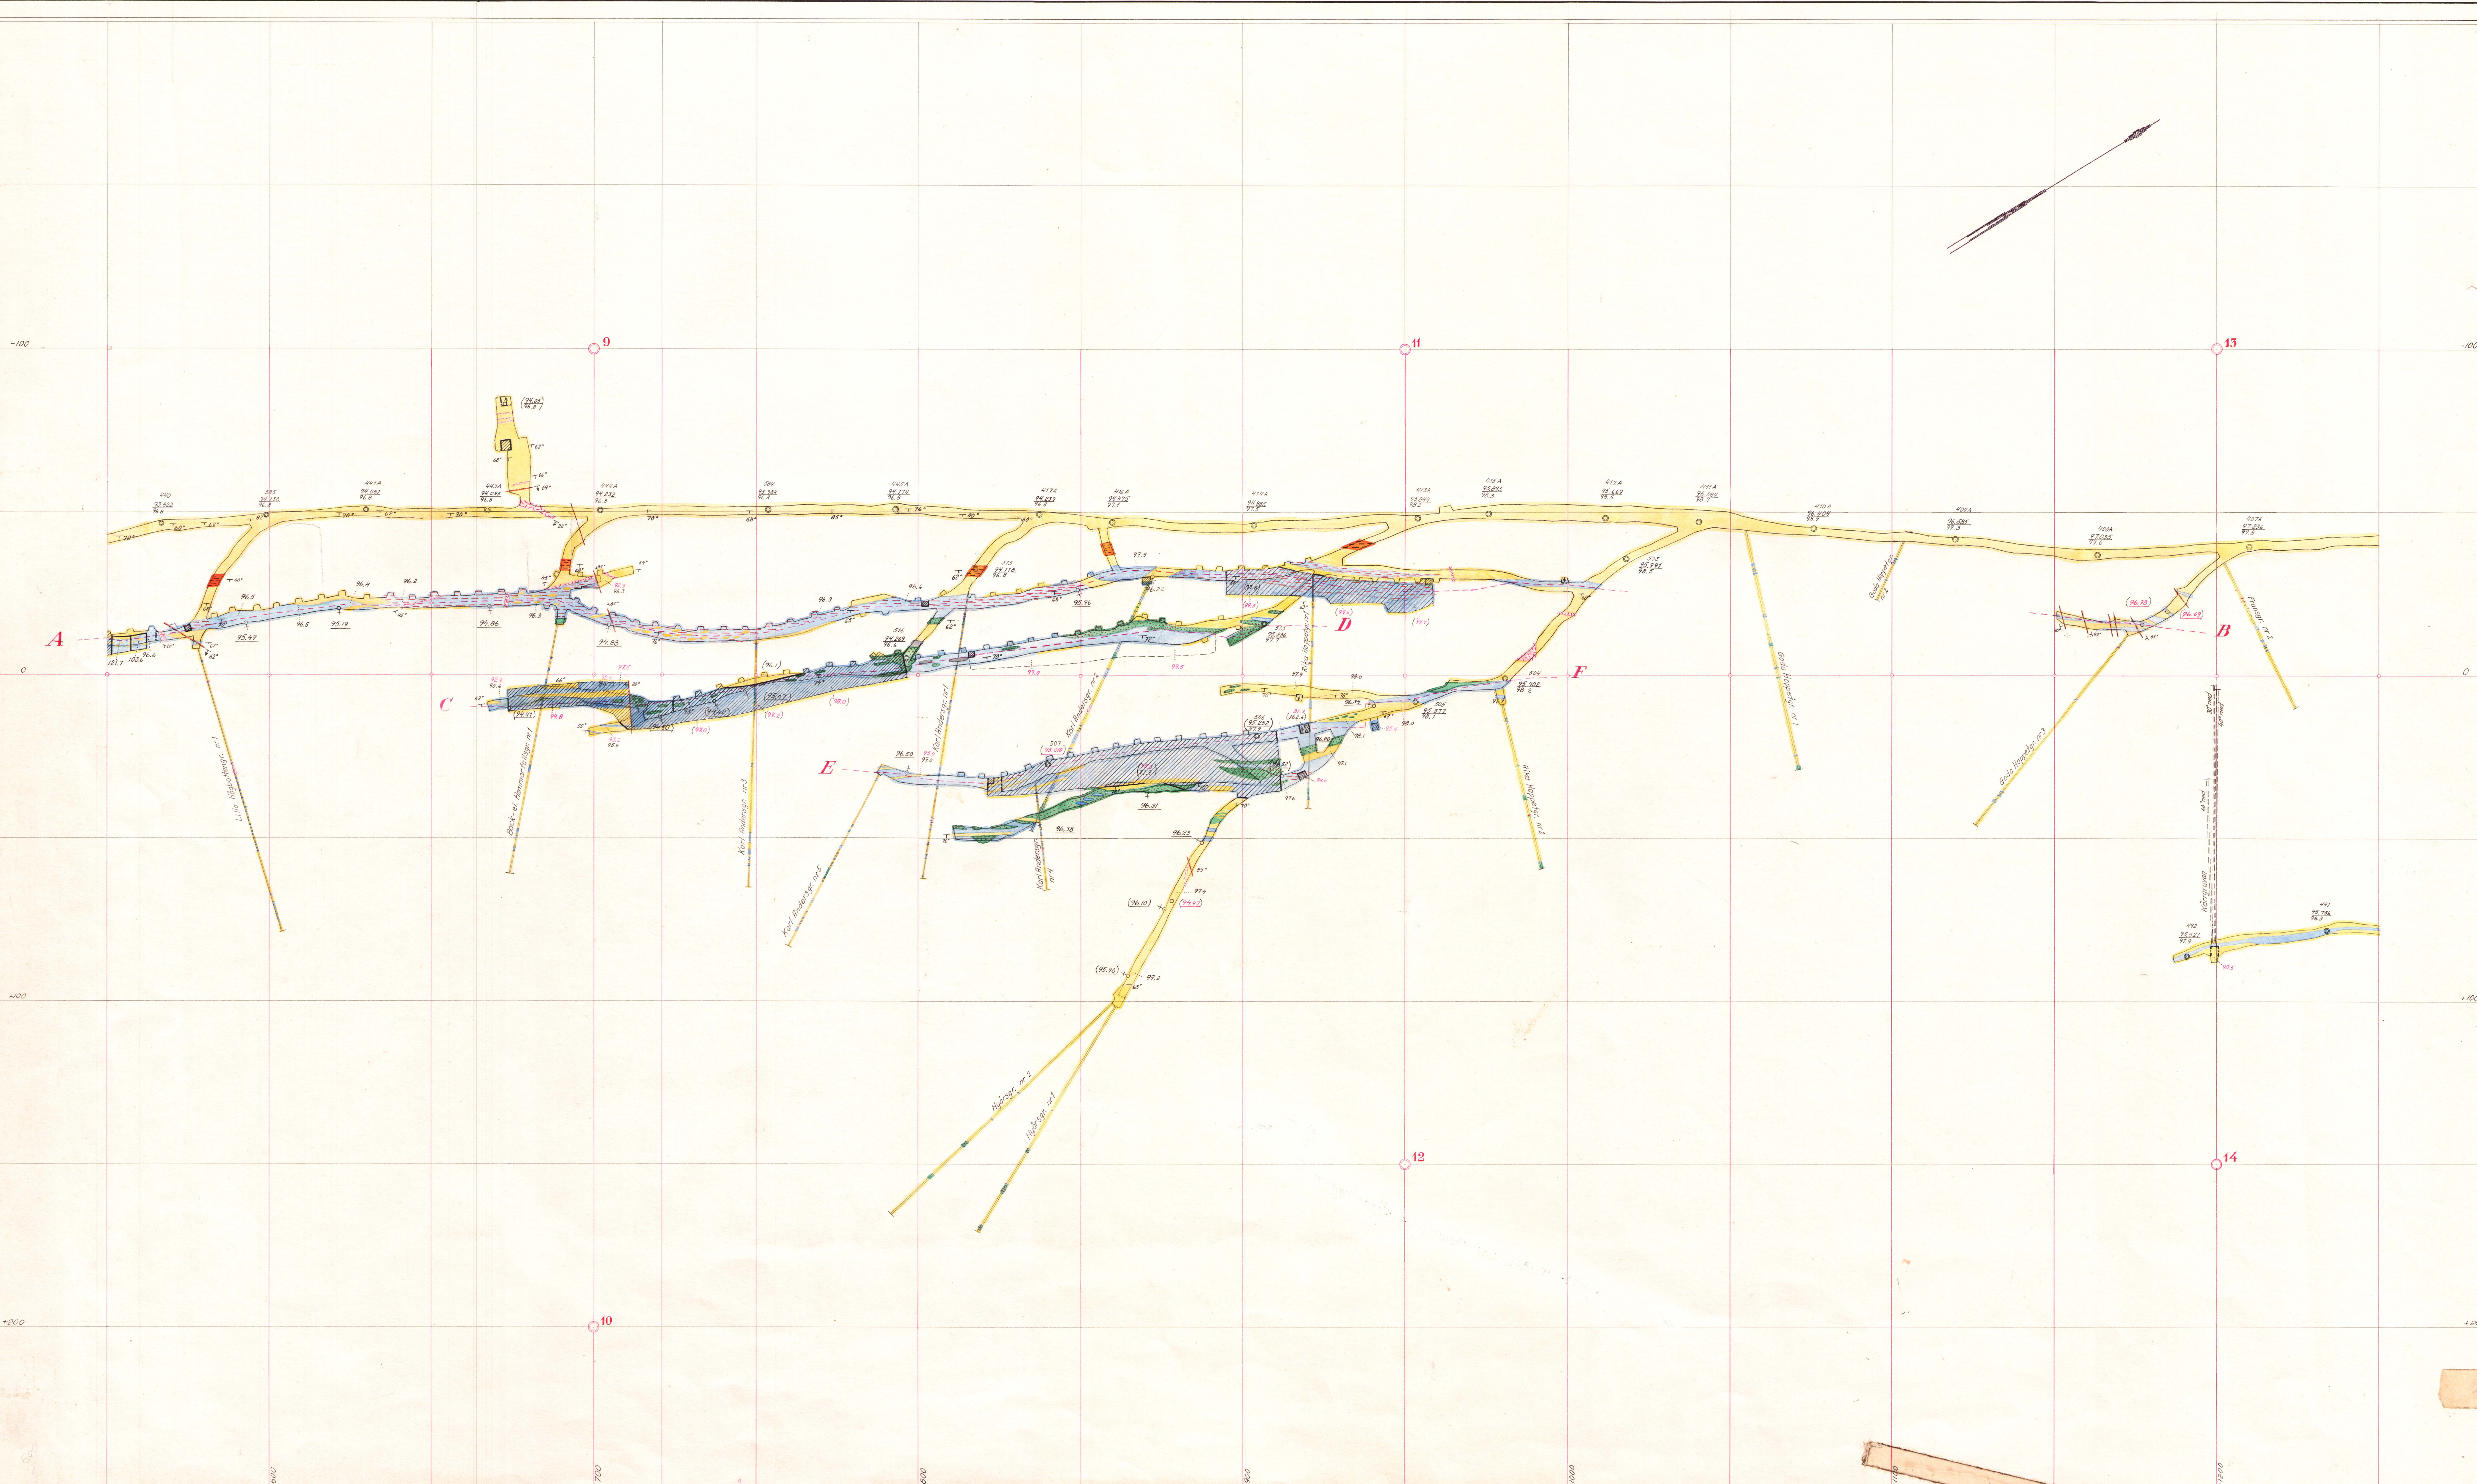

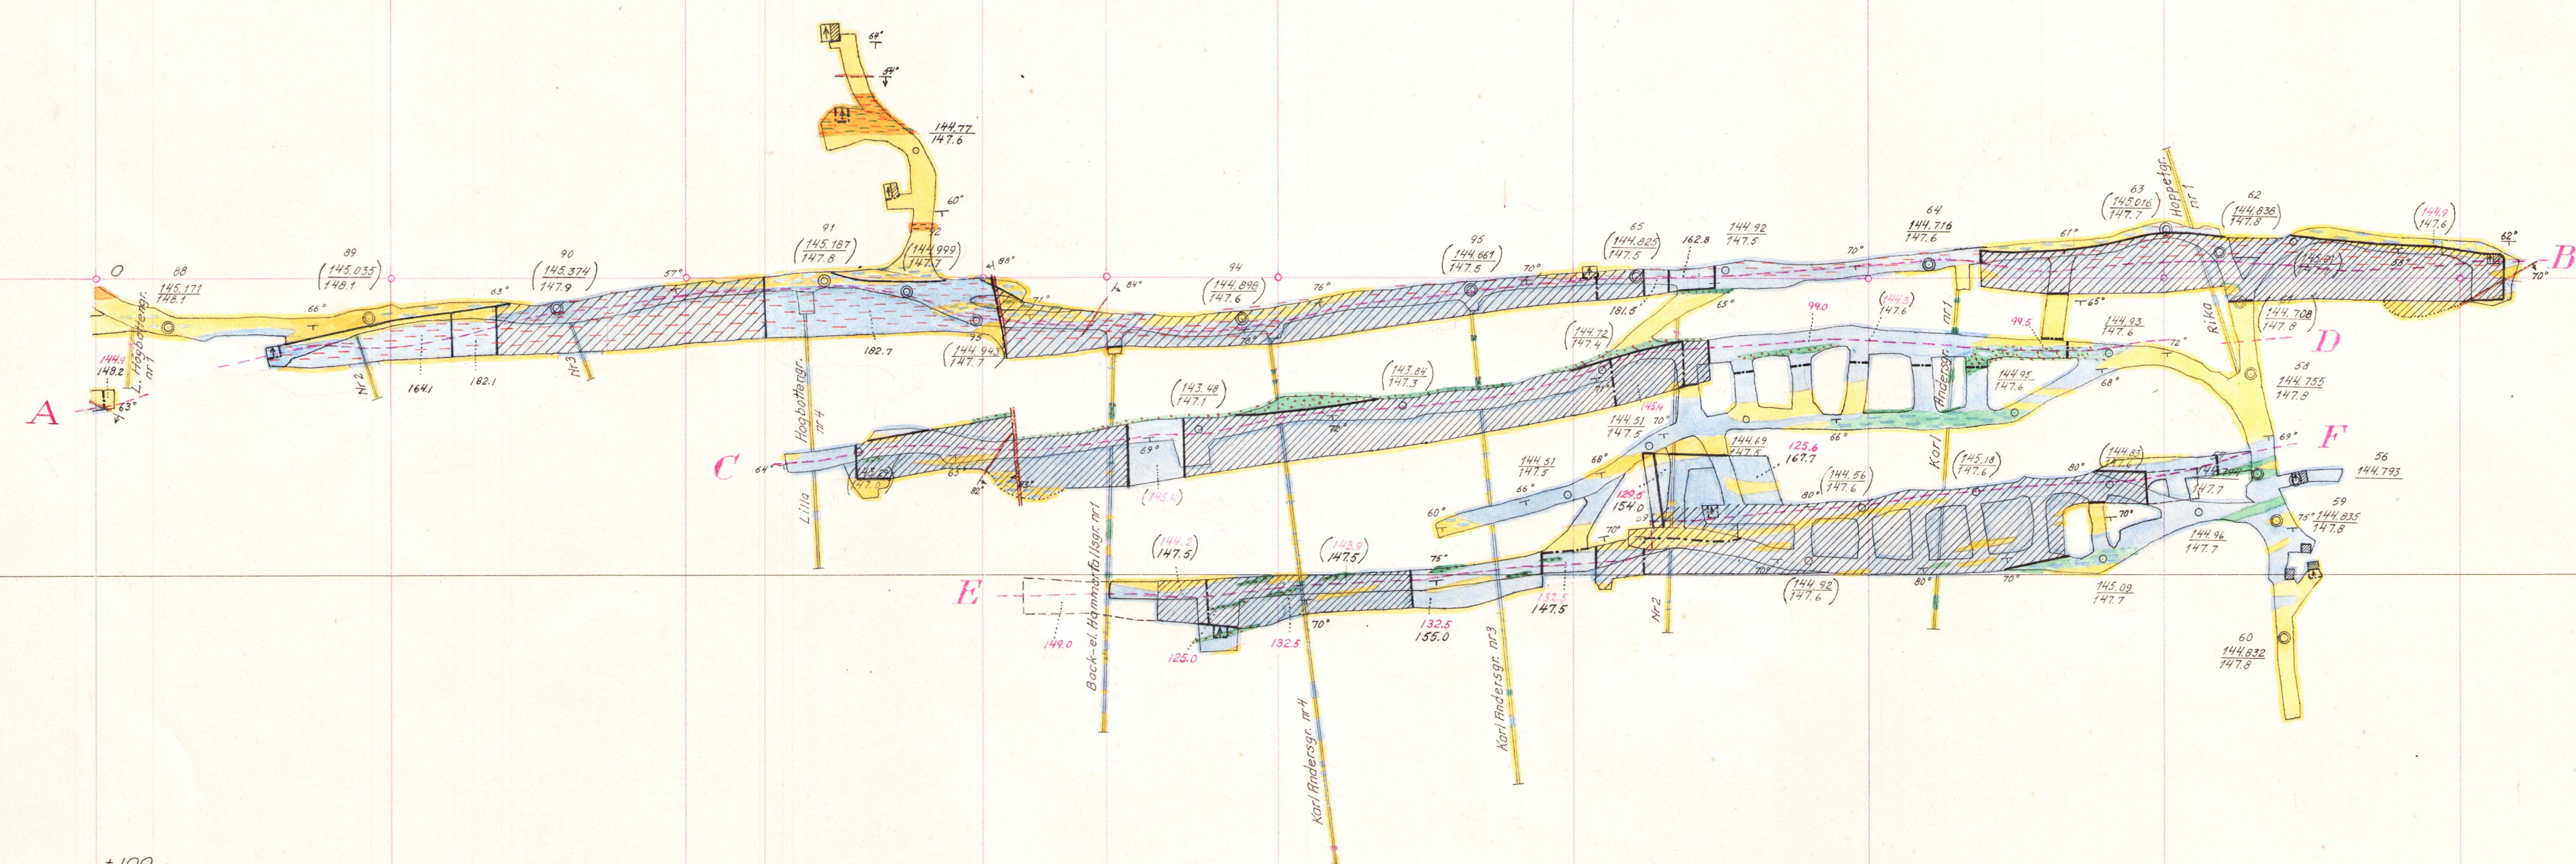

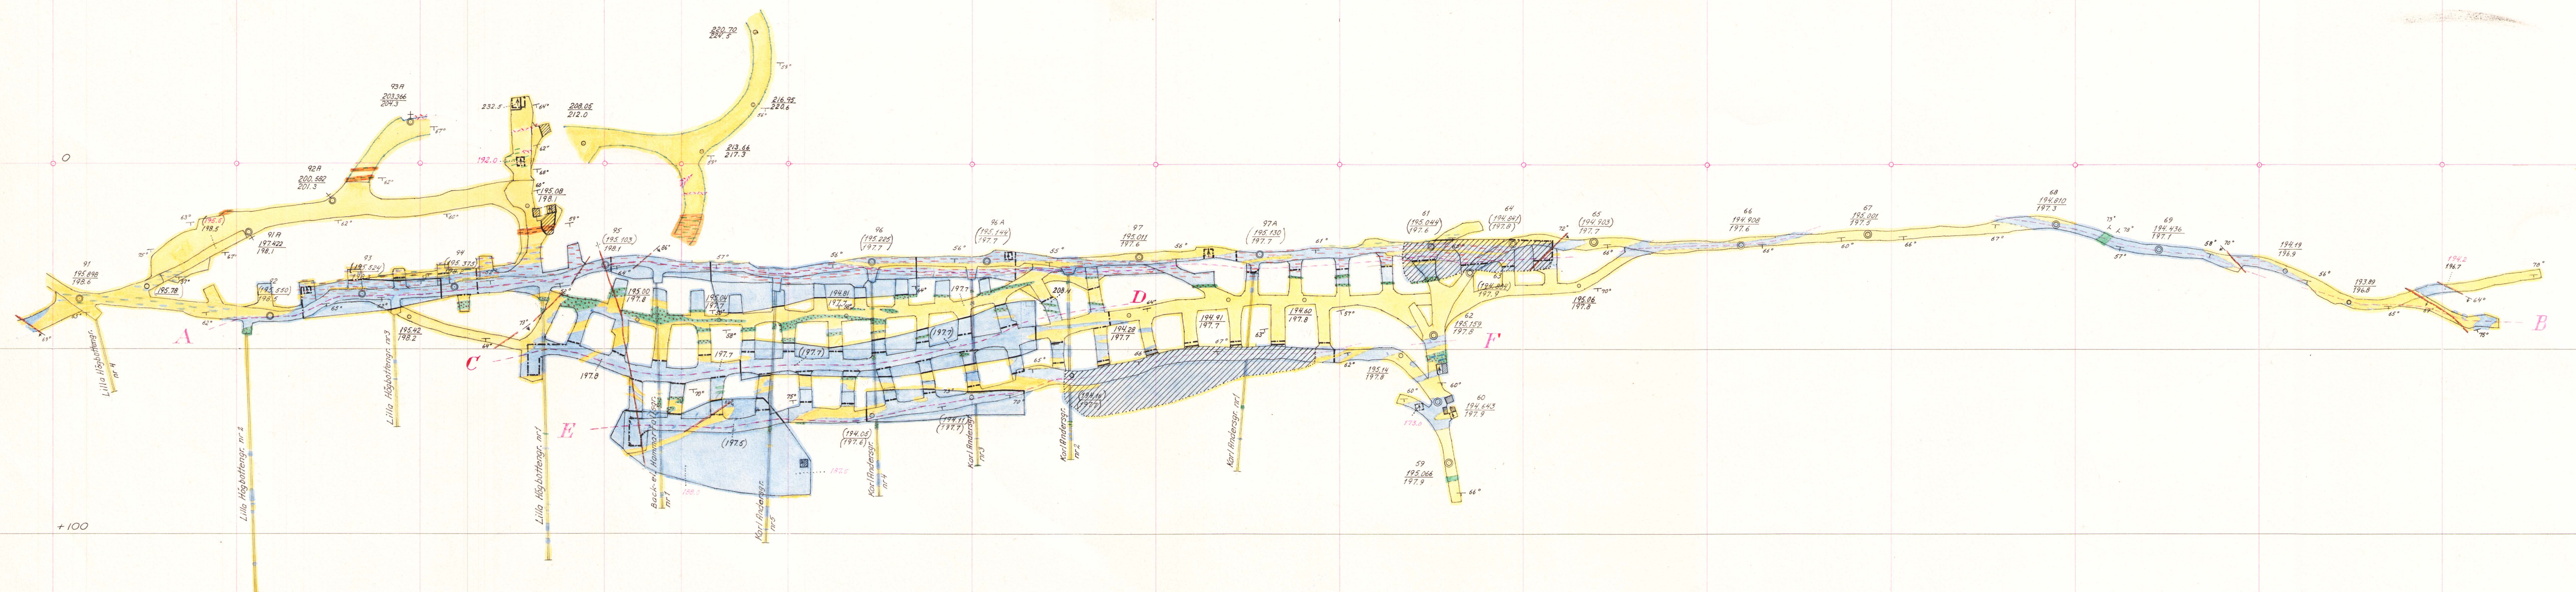

Vertikalprojektion
av skärning C-D på y=-100

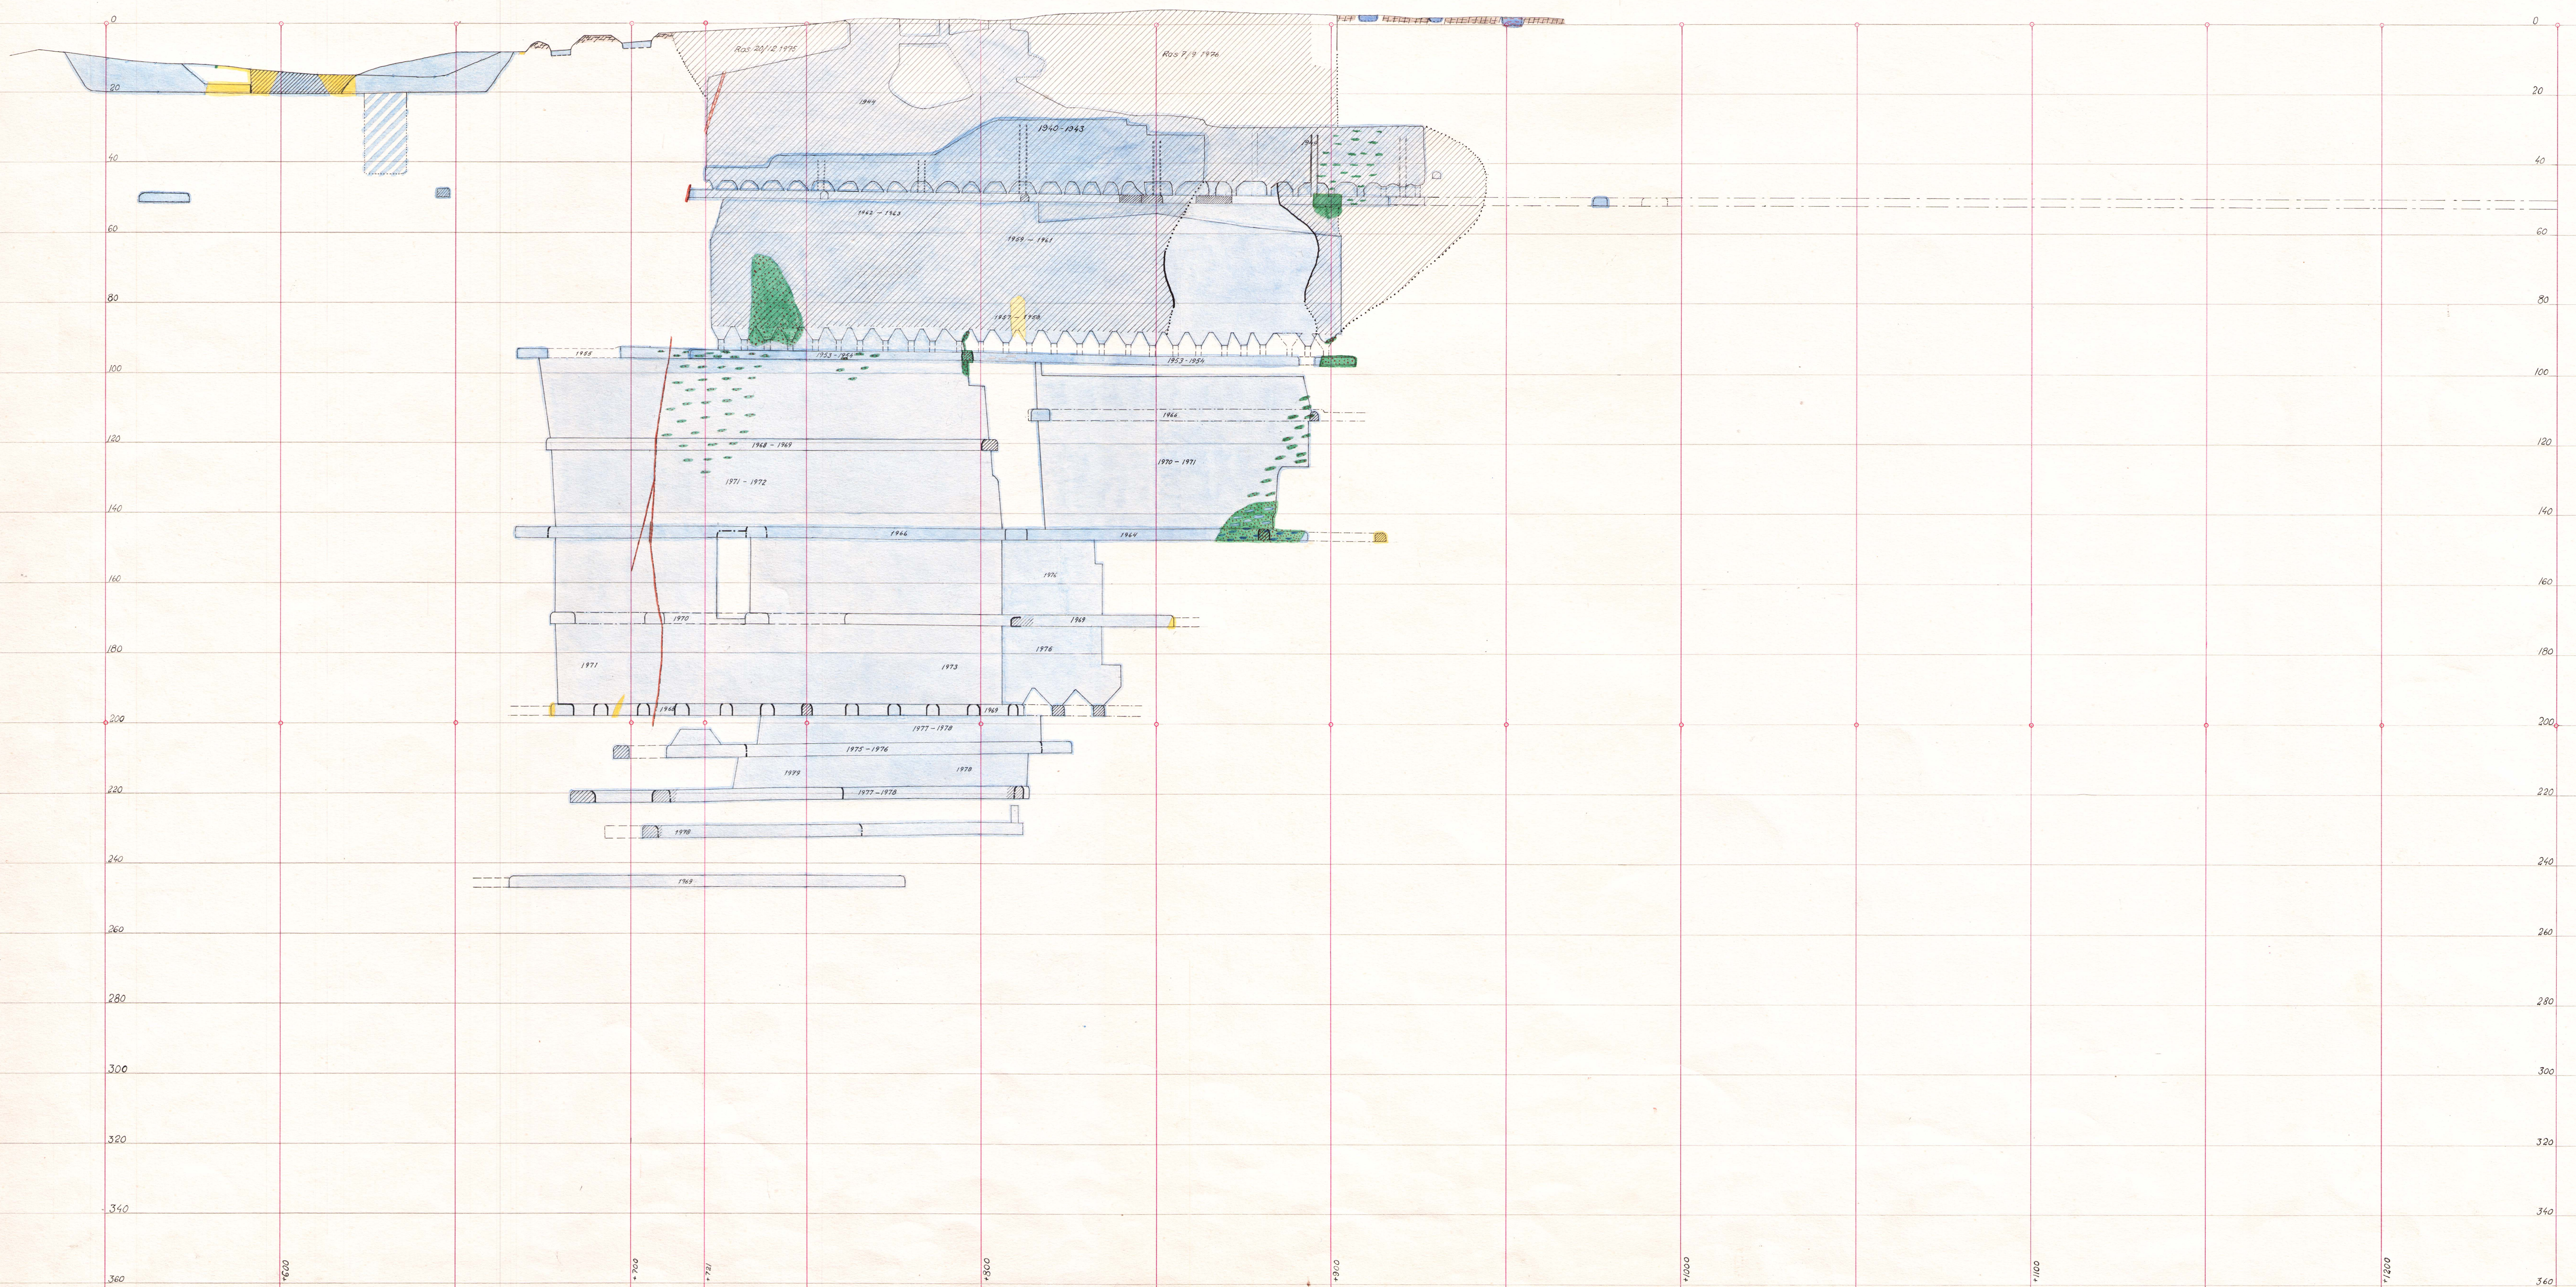

*Vertikalprojektion
av skärning E-F på y--100*

