

KARTA

över

HÅKSBERGS GRUVFÄLT


i

Ludvika socken Kopparbergs län

upprättad efter gamla kartor och nya mätningar som avslutades den 27 december 1962

Eino Esté


leg. gruvmätare

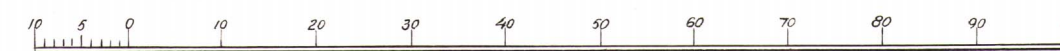

SKALA 1:800

Del IV

Centralschaktet

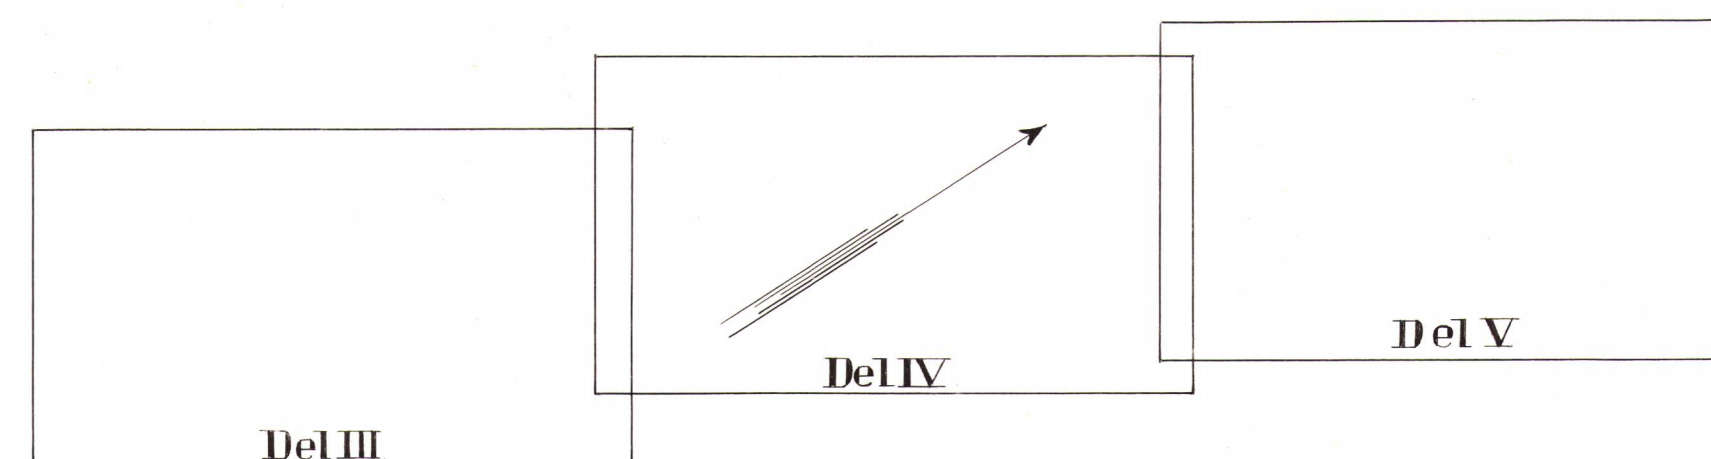



INNEHÅLLSFÖRTECKNING

Innehållsförteckning, anteckningar om kartans komplettering och beskrivning

Beteckningar

Topografiskt dagblad

Geologiskt dagblad

Horisontalblad på c:a 30 meters nivå

— " — " — " — " — "	40	— " — " — " — " — "
— " — " — " — " — "	50	— " — " — " — " — "
— " — " — " — " — "	60	— " — " — " — " — "
— " — " — " — " — "	95	— " — " — " — " — "
— " — " — " — " — "	100	— " — " — " — " — "
— " — " — " — " — "	135	— " — " — " — " — "
— " — " — " — " — "	145	— " — " — " — " — "
— " — " — " — " — "	200	— " — " — " — " — "
— " — " — " — " — "	250	— " — " — " — " — "
— " — " — " — " — "	300	— " — " — " — " — "
— " — " — " — " — "	350	— " — " — " — " — "
— " — " — " — " — "	400	— " — " — " — " — "

Längdprofil A-B
— " C-D
— " E-F

Tvärprofiler 2450-3150

A₁
A₂
B₁
C₁
C₂
C₃
C₄
C₅
C₆
C₇
C₈
C₉
C₁₀
C₁₁
C₁₂
C₁₃
C₁₄

D₁
D₂
D₃
E₁ E₇

KARTANS KOMPLETTERING

Mätningen		Förrättningsman	
avslutad	inlagd på kartan	Leg. gruvmätare	Gruvmätaraspirant
15 nov. 1979	19 dec. 1980	Sigge Kessgren	

BESKRIVNING

till karta över Håksbergsfältet Del IV Centralschaktet

Karta över Håksbergsfältet del IV omfattar den centrala delen av Håksbergsfältet i Ludvika stad av Kopparbergs län. Läget framgår av bifogad kartskiss.

Äganderätten till utmäten inom del IV				
Utmål	Gruvrätt	%	Areal m ²	
Röd och Loggruvan	AB Statsgruvor	100	67088	
Grangruvan	— " —	100	69171	
Vägvisargruvan	— " —	100	43278	
Kusgruvan	— " —	59.76	159306	
Östra Kogruvan	— " —	47.34	124485	
Springangruvan	— " —	100	24343	
Nya Kogruvan	— " —	100	19300	

Geologi: Järnmalmfyndigheten består av ett flertal linser av olika storlek med i vertikalprojektion köll eller stockform, synbarligen uppkomna genom en kombination av längd och tvärveckning i de ursprungligen tunna malmlagren. Flera lagerhorisonter synas föreliggande. Förkastningar med upp till 15m. språnghöjd har konstaterats. Malmen utgöres av blandning av magnetit och blodsten i växlande proportioner från kvarts eller granatrandig blodsten till impregnation av magnetit i leptit och glimmerskiffer. Även skarn - malm förekommer. Mindre klumpar av kopparkis, barnit och molybdenglans ha påträffats. Gångarten är mestadels grå medelkornig leptit genomsett av pegmatitsliror, skölar och diabas - gångar. Pegmatiterna fylla starkt mot väster. Leptiten gränsar i väster mot en röd granit. Kontakten mellan leptiten och graniten antyder icke någon förskjutningszon.

Järnhalten i linserna växlar mellan 25 och 45% Fe. Uppfördrat rågods håller ca 30% Fe. Tidigare har med magnetisk sovring erhållits en styckemalm med:

Fe	= 43.00 %
P	= 0.05 %
S	= 0.02 %
Mn	= 0.20 %
SiO ₂	= 30.00 %
CaO	= 2.00 %
MgO	= 2.00 %
Al ₂ O ₃	= 6.00 %

Styckestorleken uppgick till 30 v% över 50 m/m och 10 v% under 10 m/m.

För närvarande tillverkas endast stlig med:


Fe	= 63.00 %
P	= 0.03 %
S	= 0.10 %
SiO ₂	= 8.00 %
CaO	= 0.60 %
MgO	= 0.60 %
Al ₂ O ₃	= 0.80 %

och sikatanalys 12% över 0.2 m/m och 36% under 0.075 m/m.

Fyndigheten brytes med magasin, skivras och skivpoll beroende på storlek och hållfasthet i malm och väggar i de olika linserna.

Historik: Fyndigheten torde ha varit känd alltsedan järnhanteringsens början i bygden, men bearbetades då endast i ringa utsträckning på grund av fosforhalten och den låga järnhalten.

1912 byggdes ett första anriktningsverk av engelska intressenter, vilka snart sålde gruvorna och verket till ett österrikiskt företag, som i sin tur överlät sina intressen i Håksberg på AB Mellansvenska Malmfälten årskiftet 1917-1918. AB Mellansvenska Malmfälten byggde helt ny uppföringsanordning och nytt anriktningsverk m.m. Driften nedlades dock 1921 och maskinerna demonterades. 1937 inköptes huvuddelen av Håksbergsfältet av ett tyskt bolag, som igångsatte en intensiv drift. I samband med krigsslutet 1945 övertog staten administrationen av företaget och år 1950 bildades AB Statsgruvor, som övertog rörelsen. Driftskapaciteten fördubblades genom omfattande utbyggnader under åren 1955-1957. Gruvkartan är upprättad på grund av äldre kartor och nya mätningar utförda under åren 1950-1962. Bergmästarens kartexemplar är ritat på transparent papper.







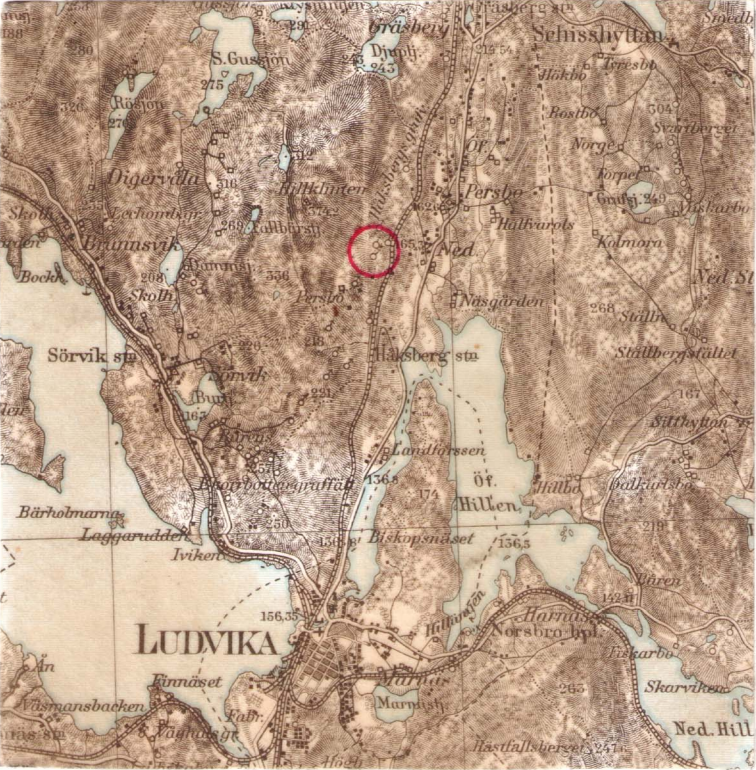


Håksberg, 10 oktober 1963


Edwin Edde


[Signature]
leg. gruv.

BETECKNINGAR

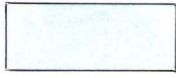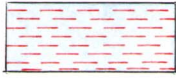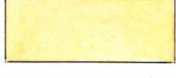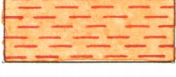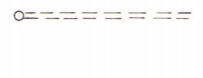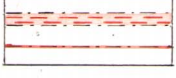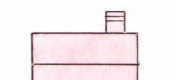	Svartmalm	New Blue		Barrskog	Green Ink
	Blodsten	New Blue + Vermilion		Lövskog	Green Ink
	Leptit	Chrome Yellow		Ägogräns	
	Granit	Crimson Lake		Utmålsgräns med röse	Red Ink Zinnober
	Pegmatit	Crimson Lake		Gräns för inlöst mark	Red Ink Carmin
	Skarn	Hookers Green		Gärdesgård	
	Glimmerskiffer	Cadmium Orange + Light Red		Kraftledning	Green Ink
	Diabas	Violet Carmine		Diamantborrhål	
	Skölar	Light Red		Nollpunkt resp. märkpunkt i allm.	
	Sericitskiffer	Cadmium Orange + Svart Tusch		Teodolitmätt märkpunkt	
	Sänkning			Konnektionspunkt resp. profilinje	Red Ink Carmin
	Vattenfylld sänkning			Avvägning å tak skärningskontur och sula resp.	Red Ink Carmin, Blue Ink
	Kontur å bakom el. under skärningsplan liggande rum				
	Kontur å framför el. ovanför skärningsplan liggande rum				
	Osäker kontur				
	Varp	Neutral Tint			
	Jordslänt	Sepia			
	Bäck	Prussian Blue			
	Väg	Yellow Ochre			
	Stig	Yellow Ochre			
	Järnväg	Blue Ink			
	Byggnad	Crimson Lake			
	Ras i dagen				



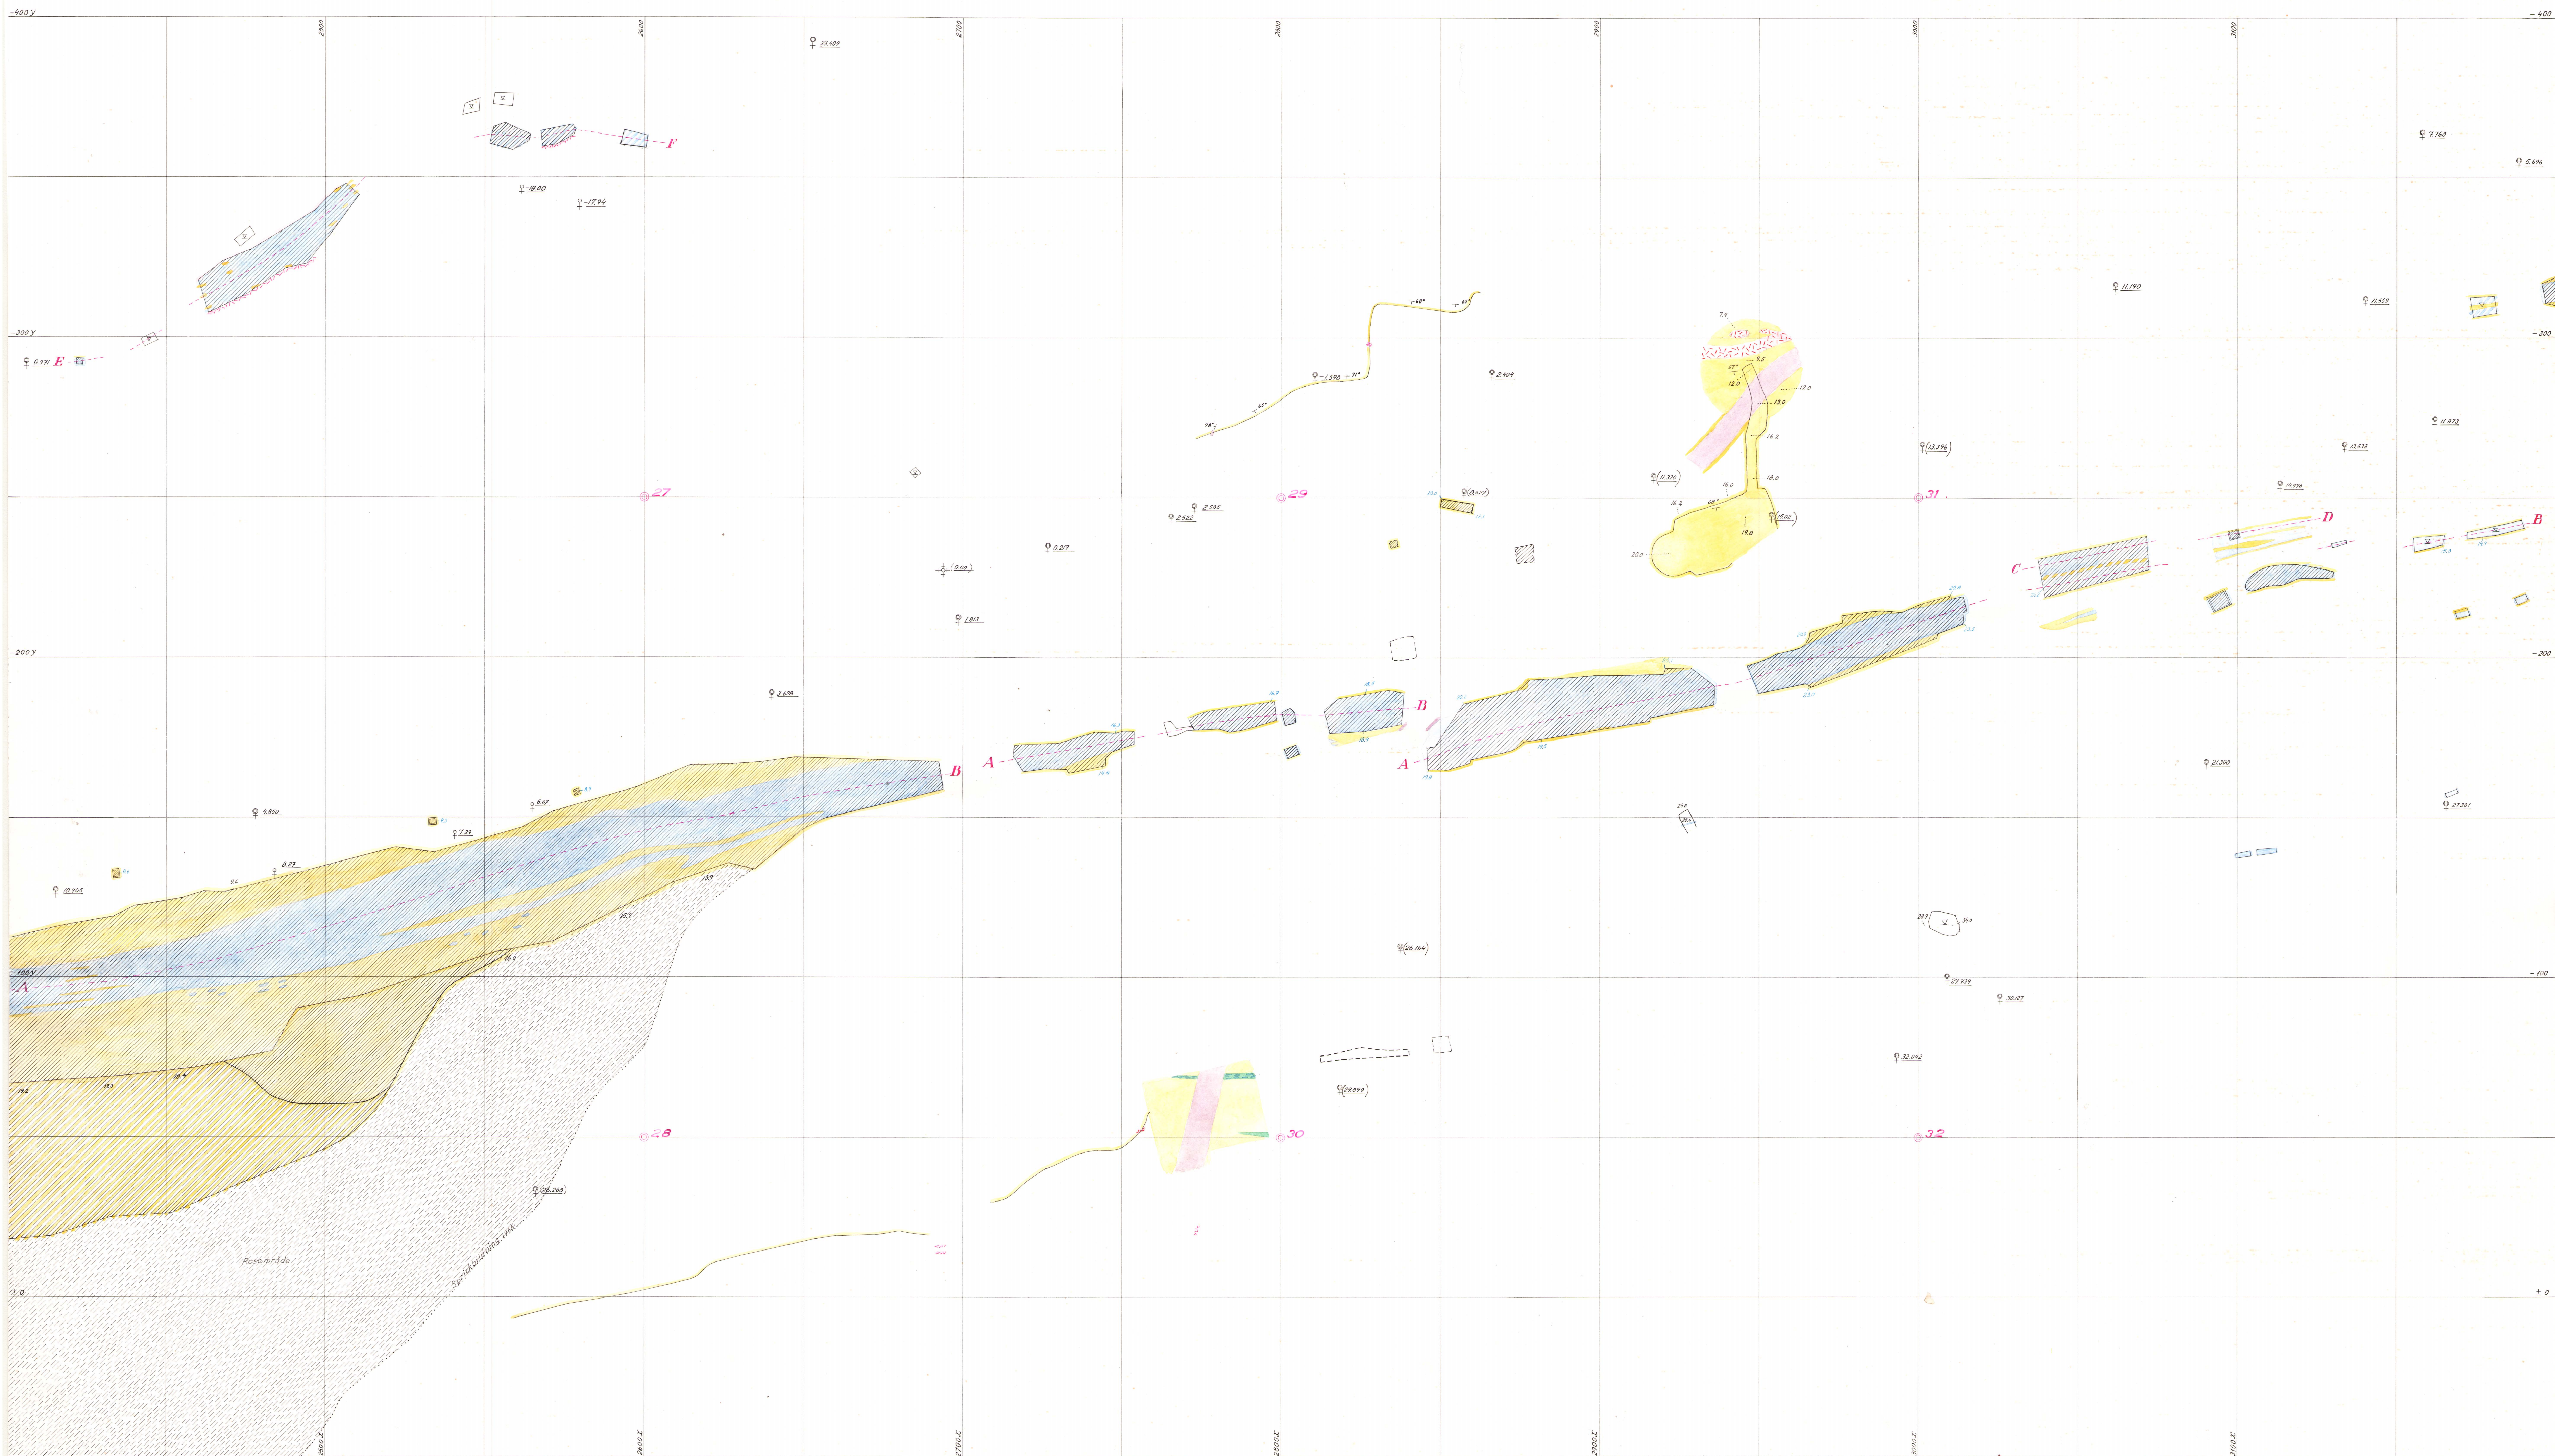


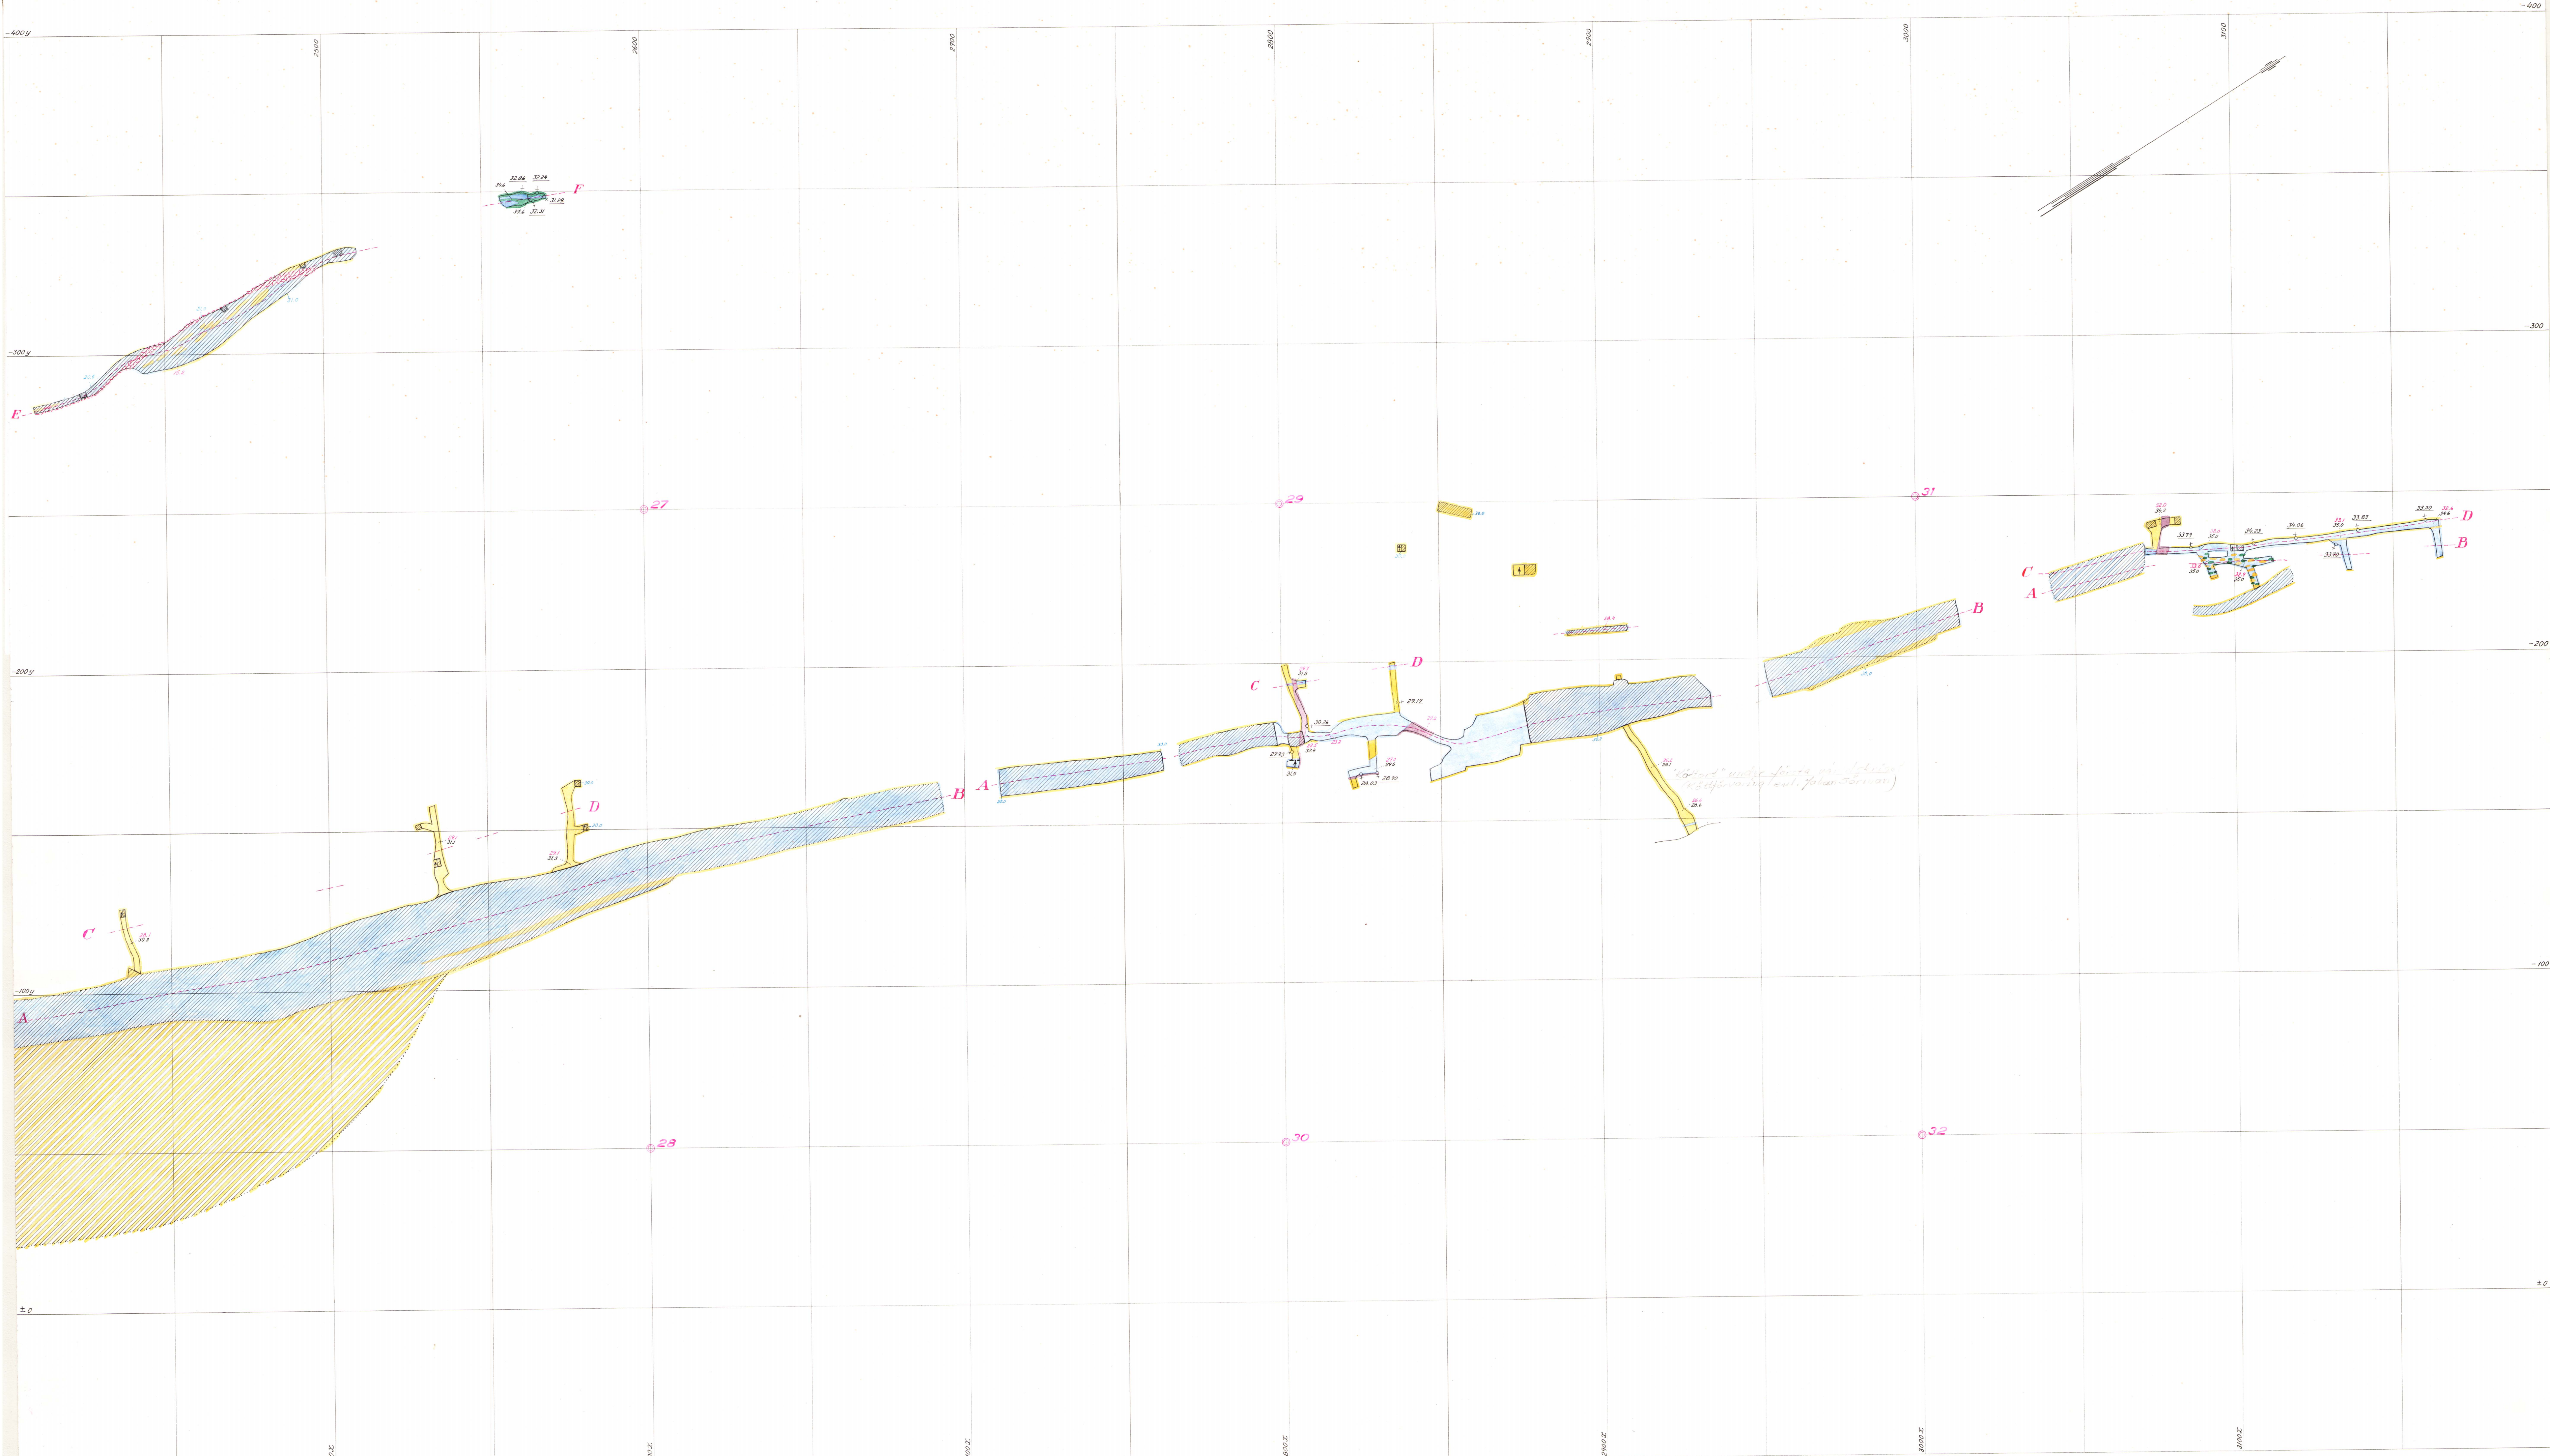

Horisontalblad på c:a 50 meters nivå

Skala 1:800


C₂

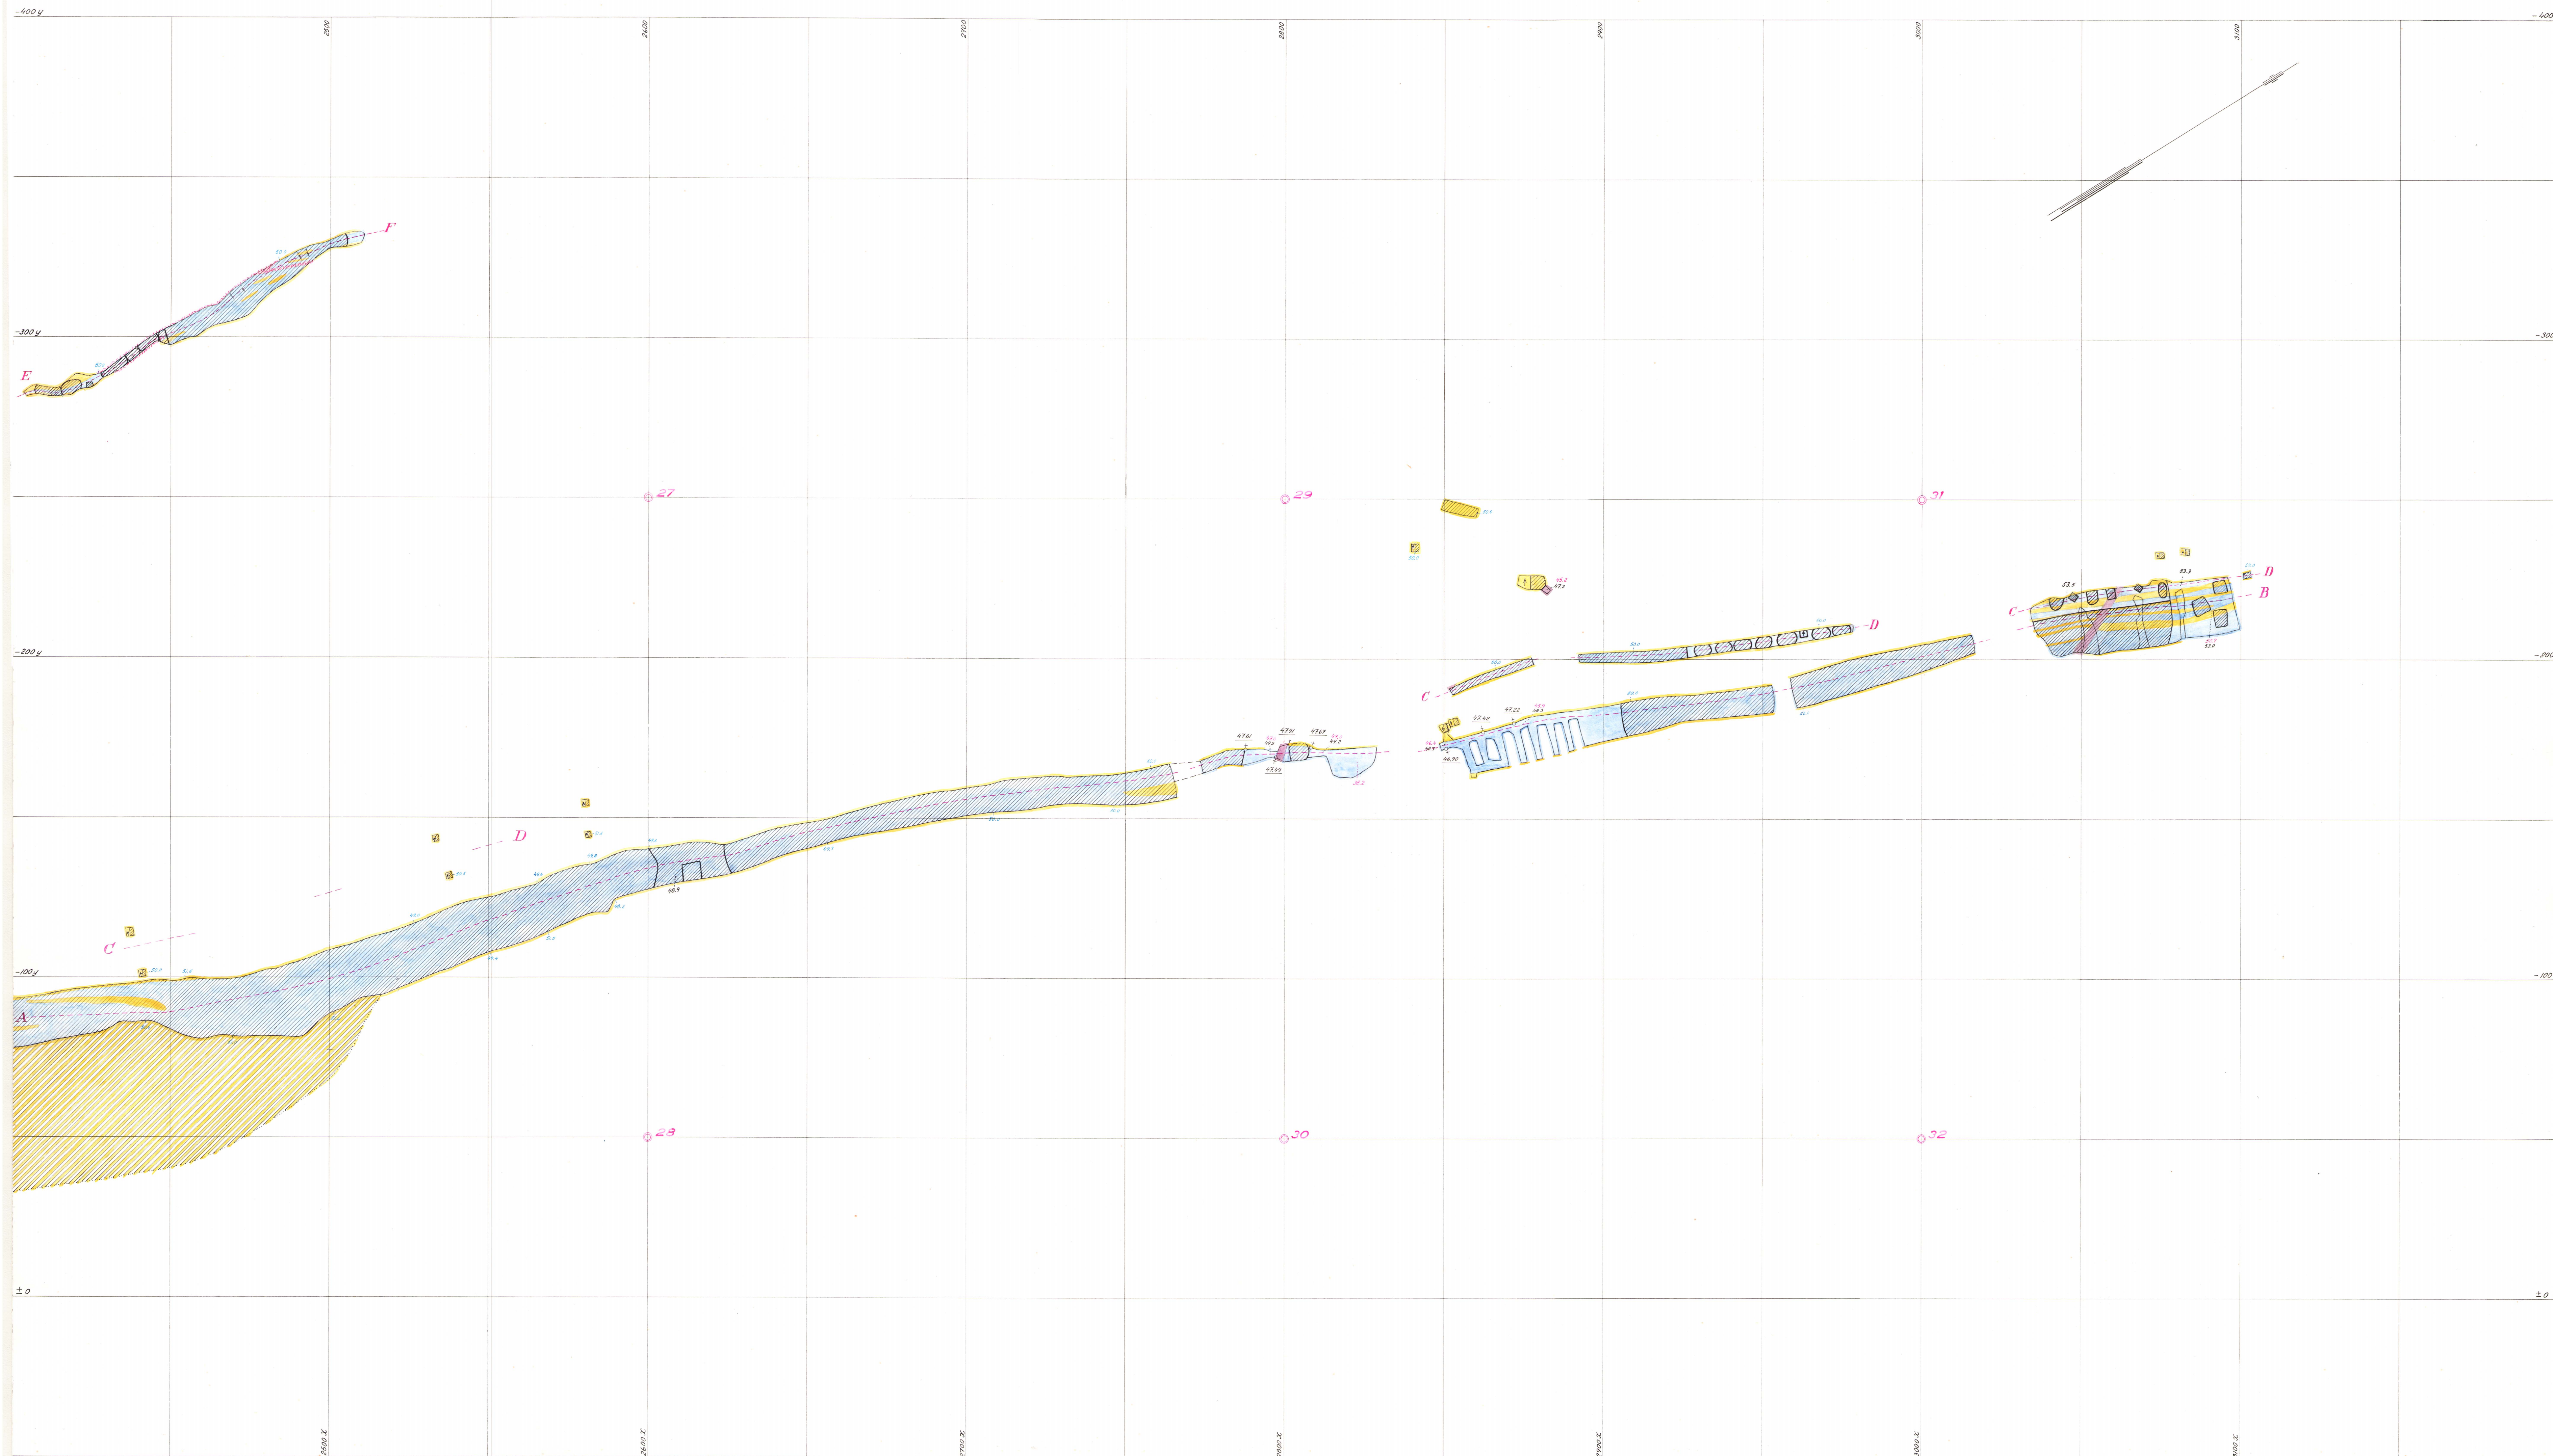


Horisontalblad på ca 50 meters nivå

Skala 1:800


C₄

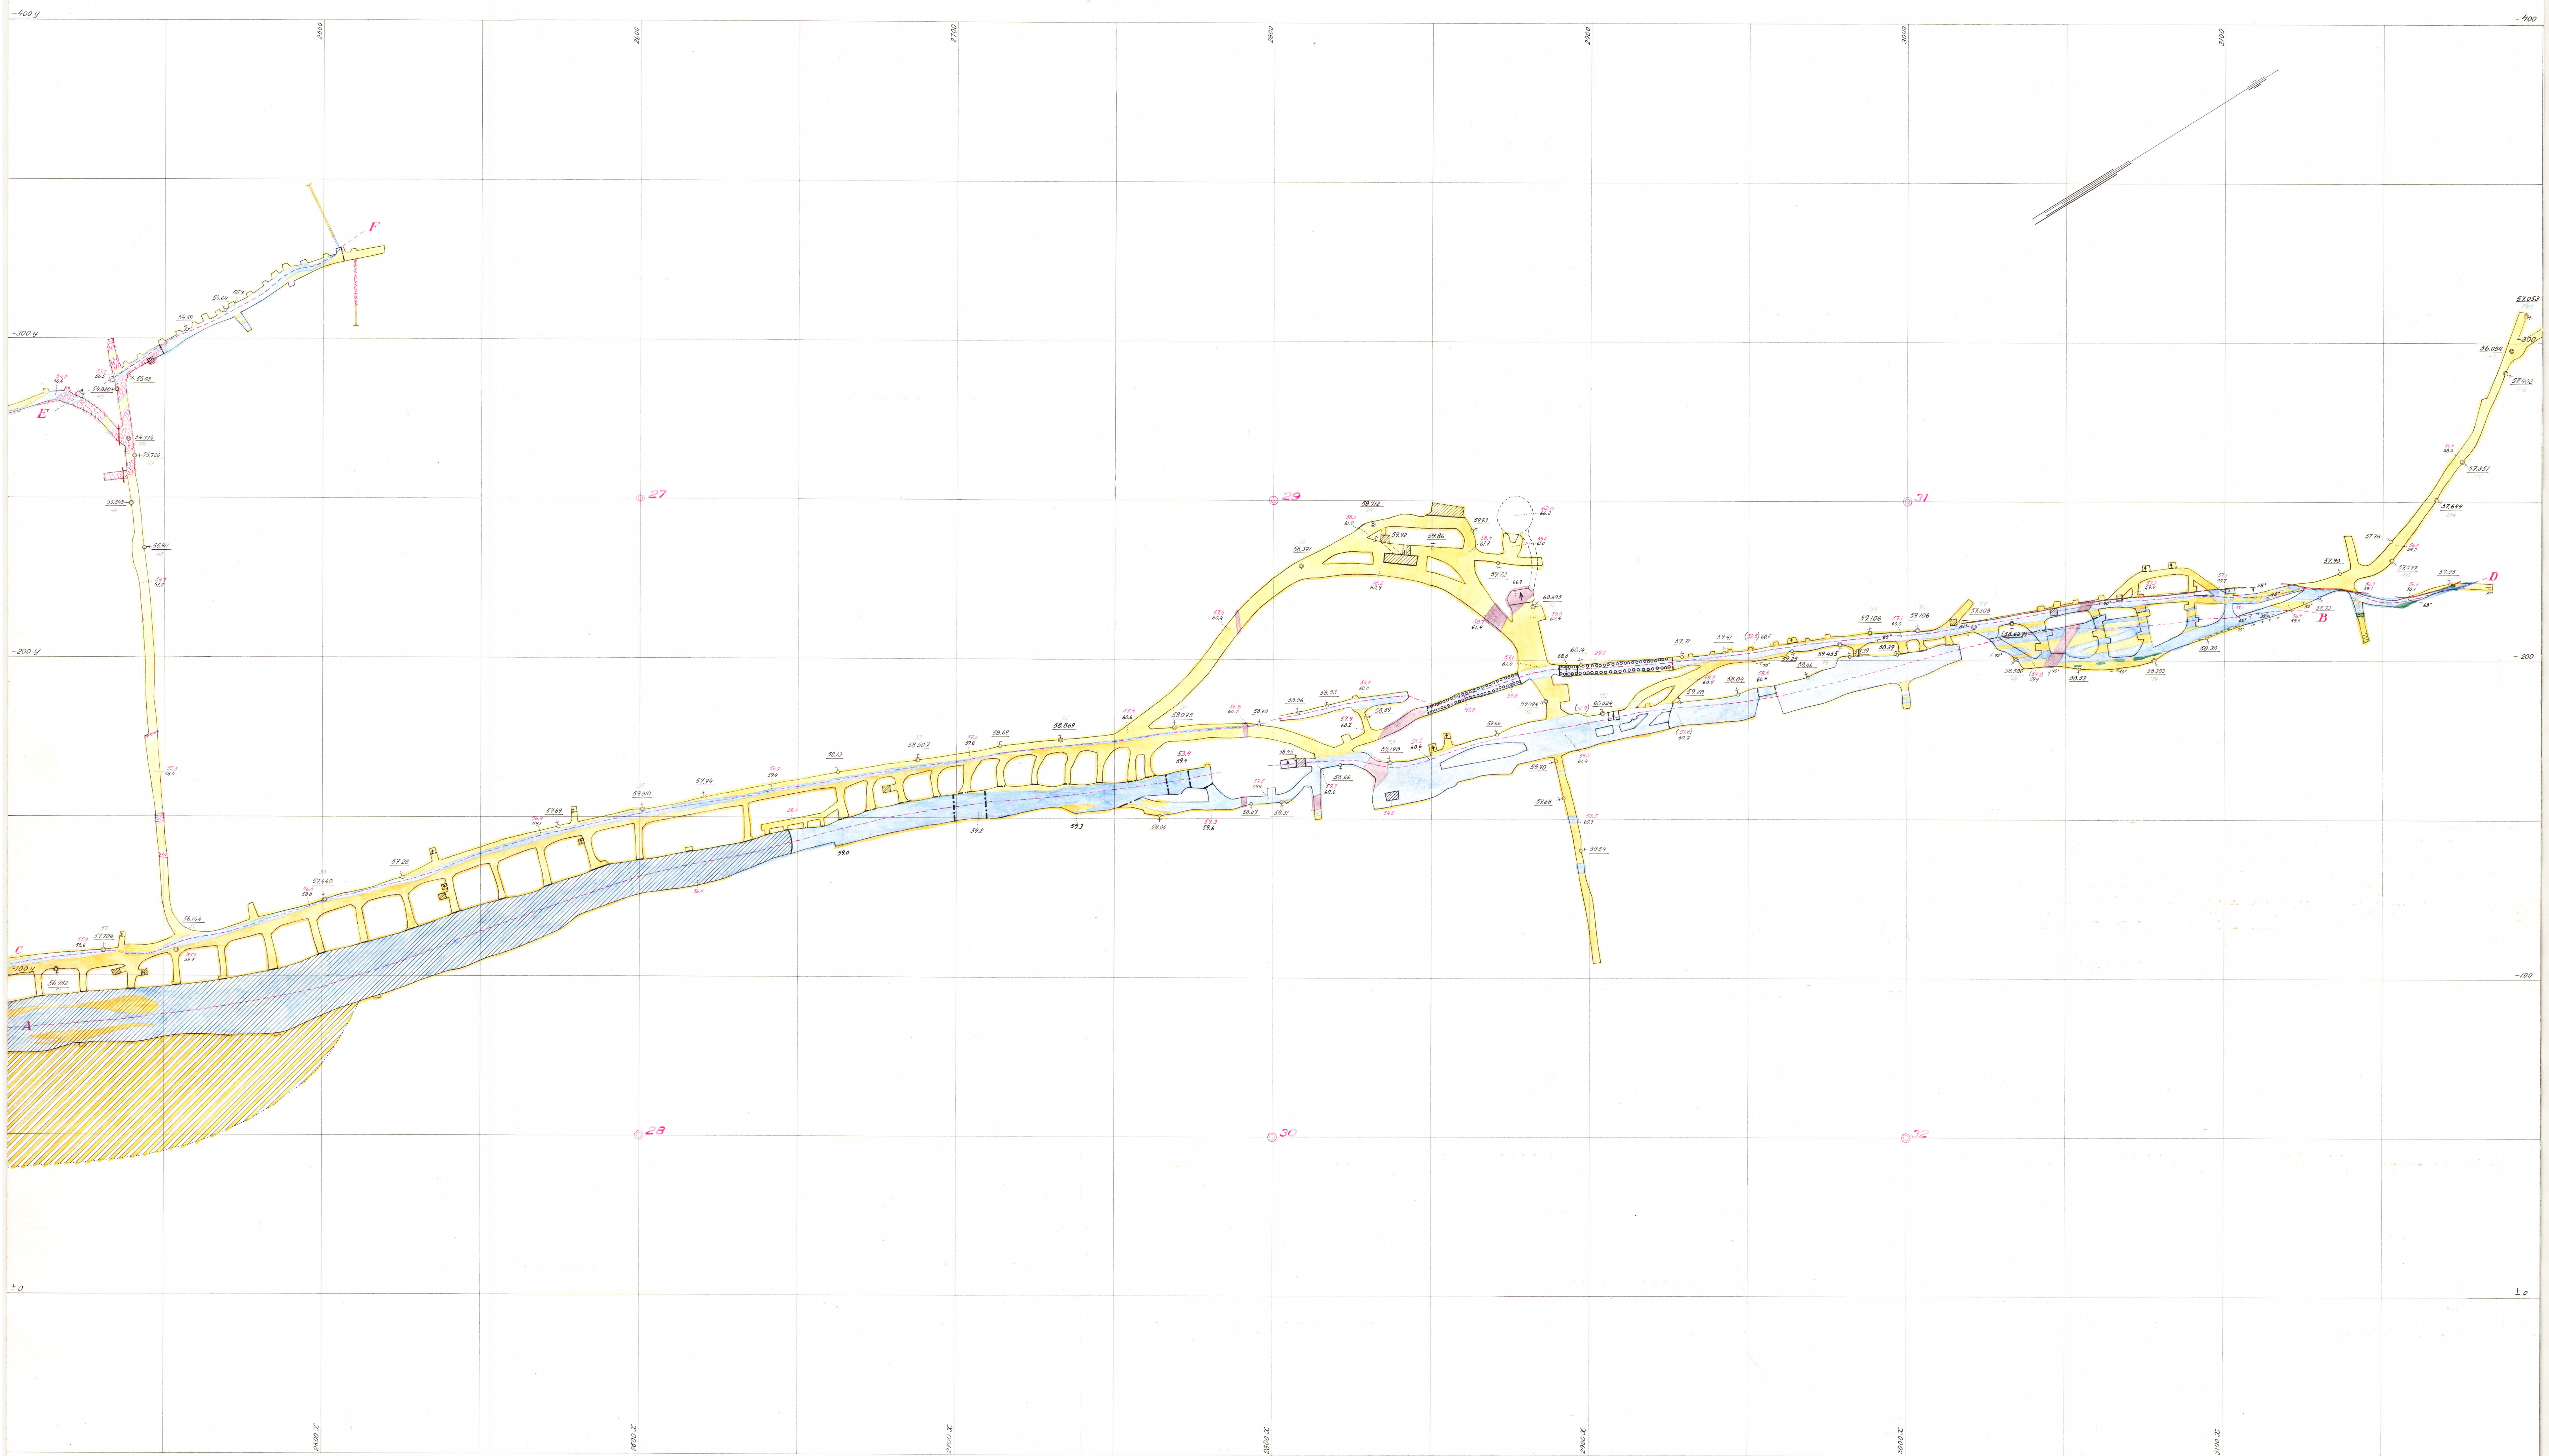


Horisontalblad på c:a 60 meters nivå
Skala 1:300
C₅

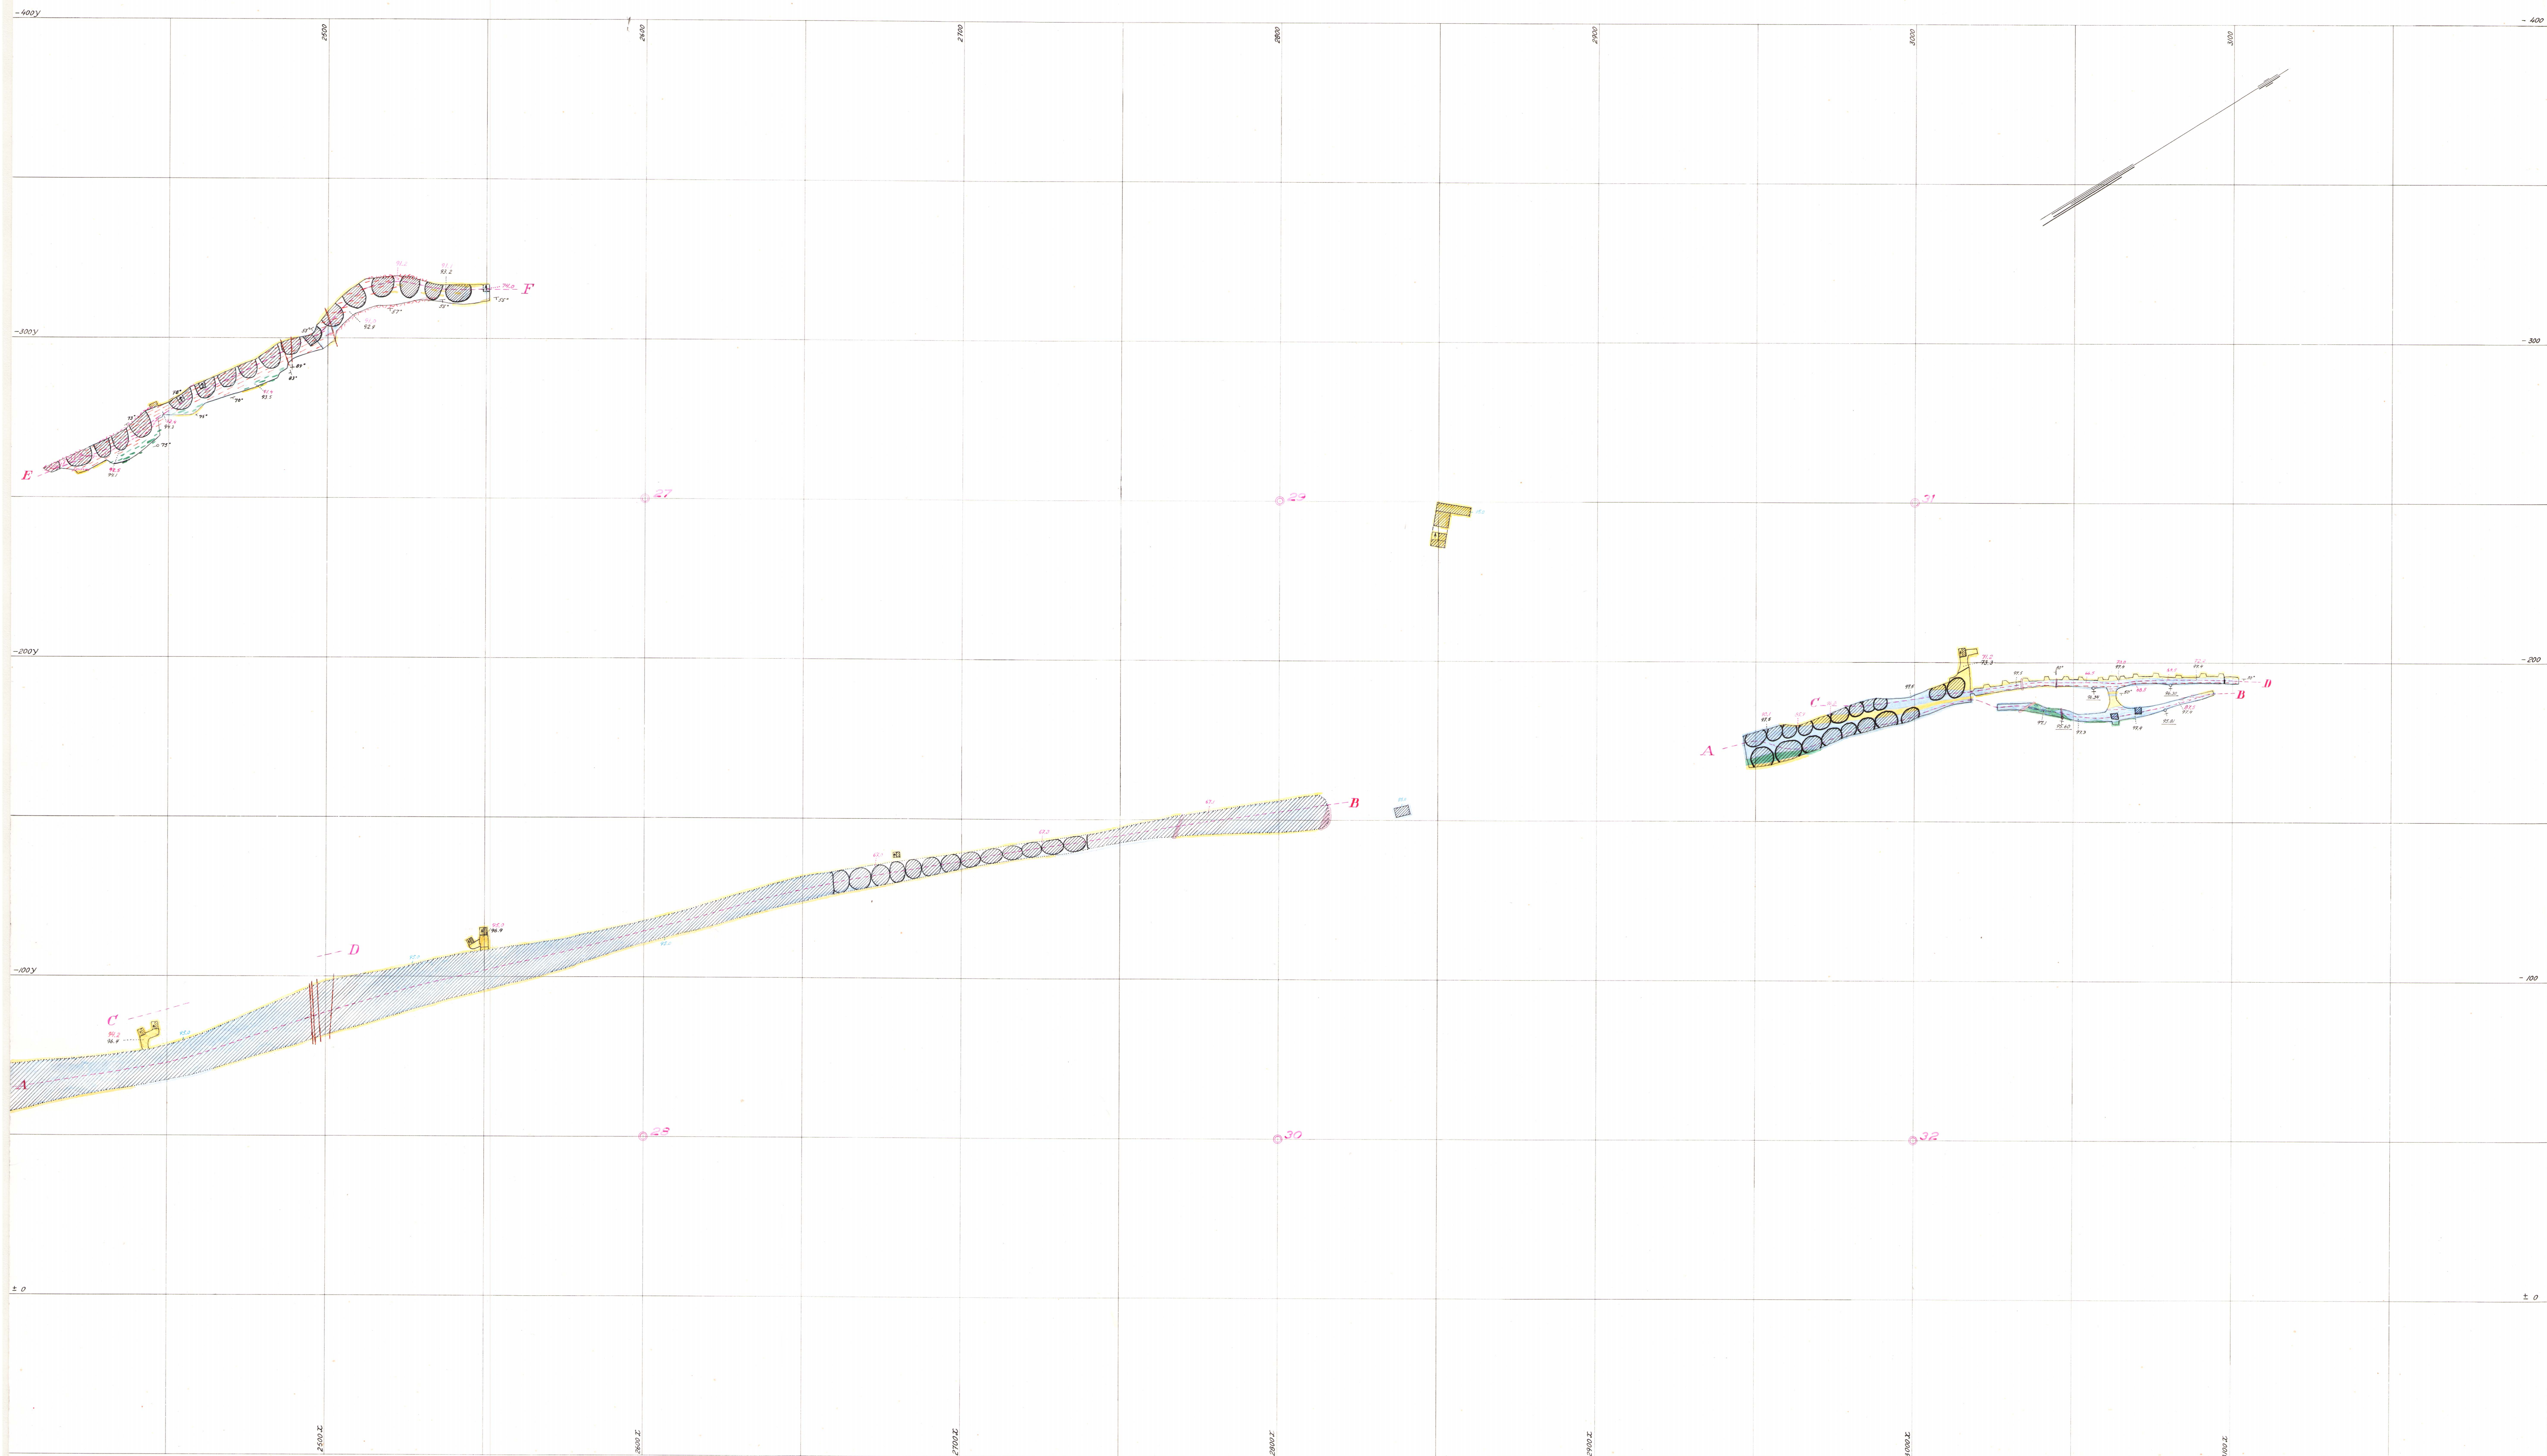


Horisontalblad på c:a 95 meters nivå
Skala 1:800
C₆

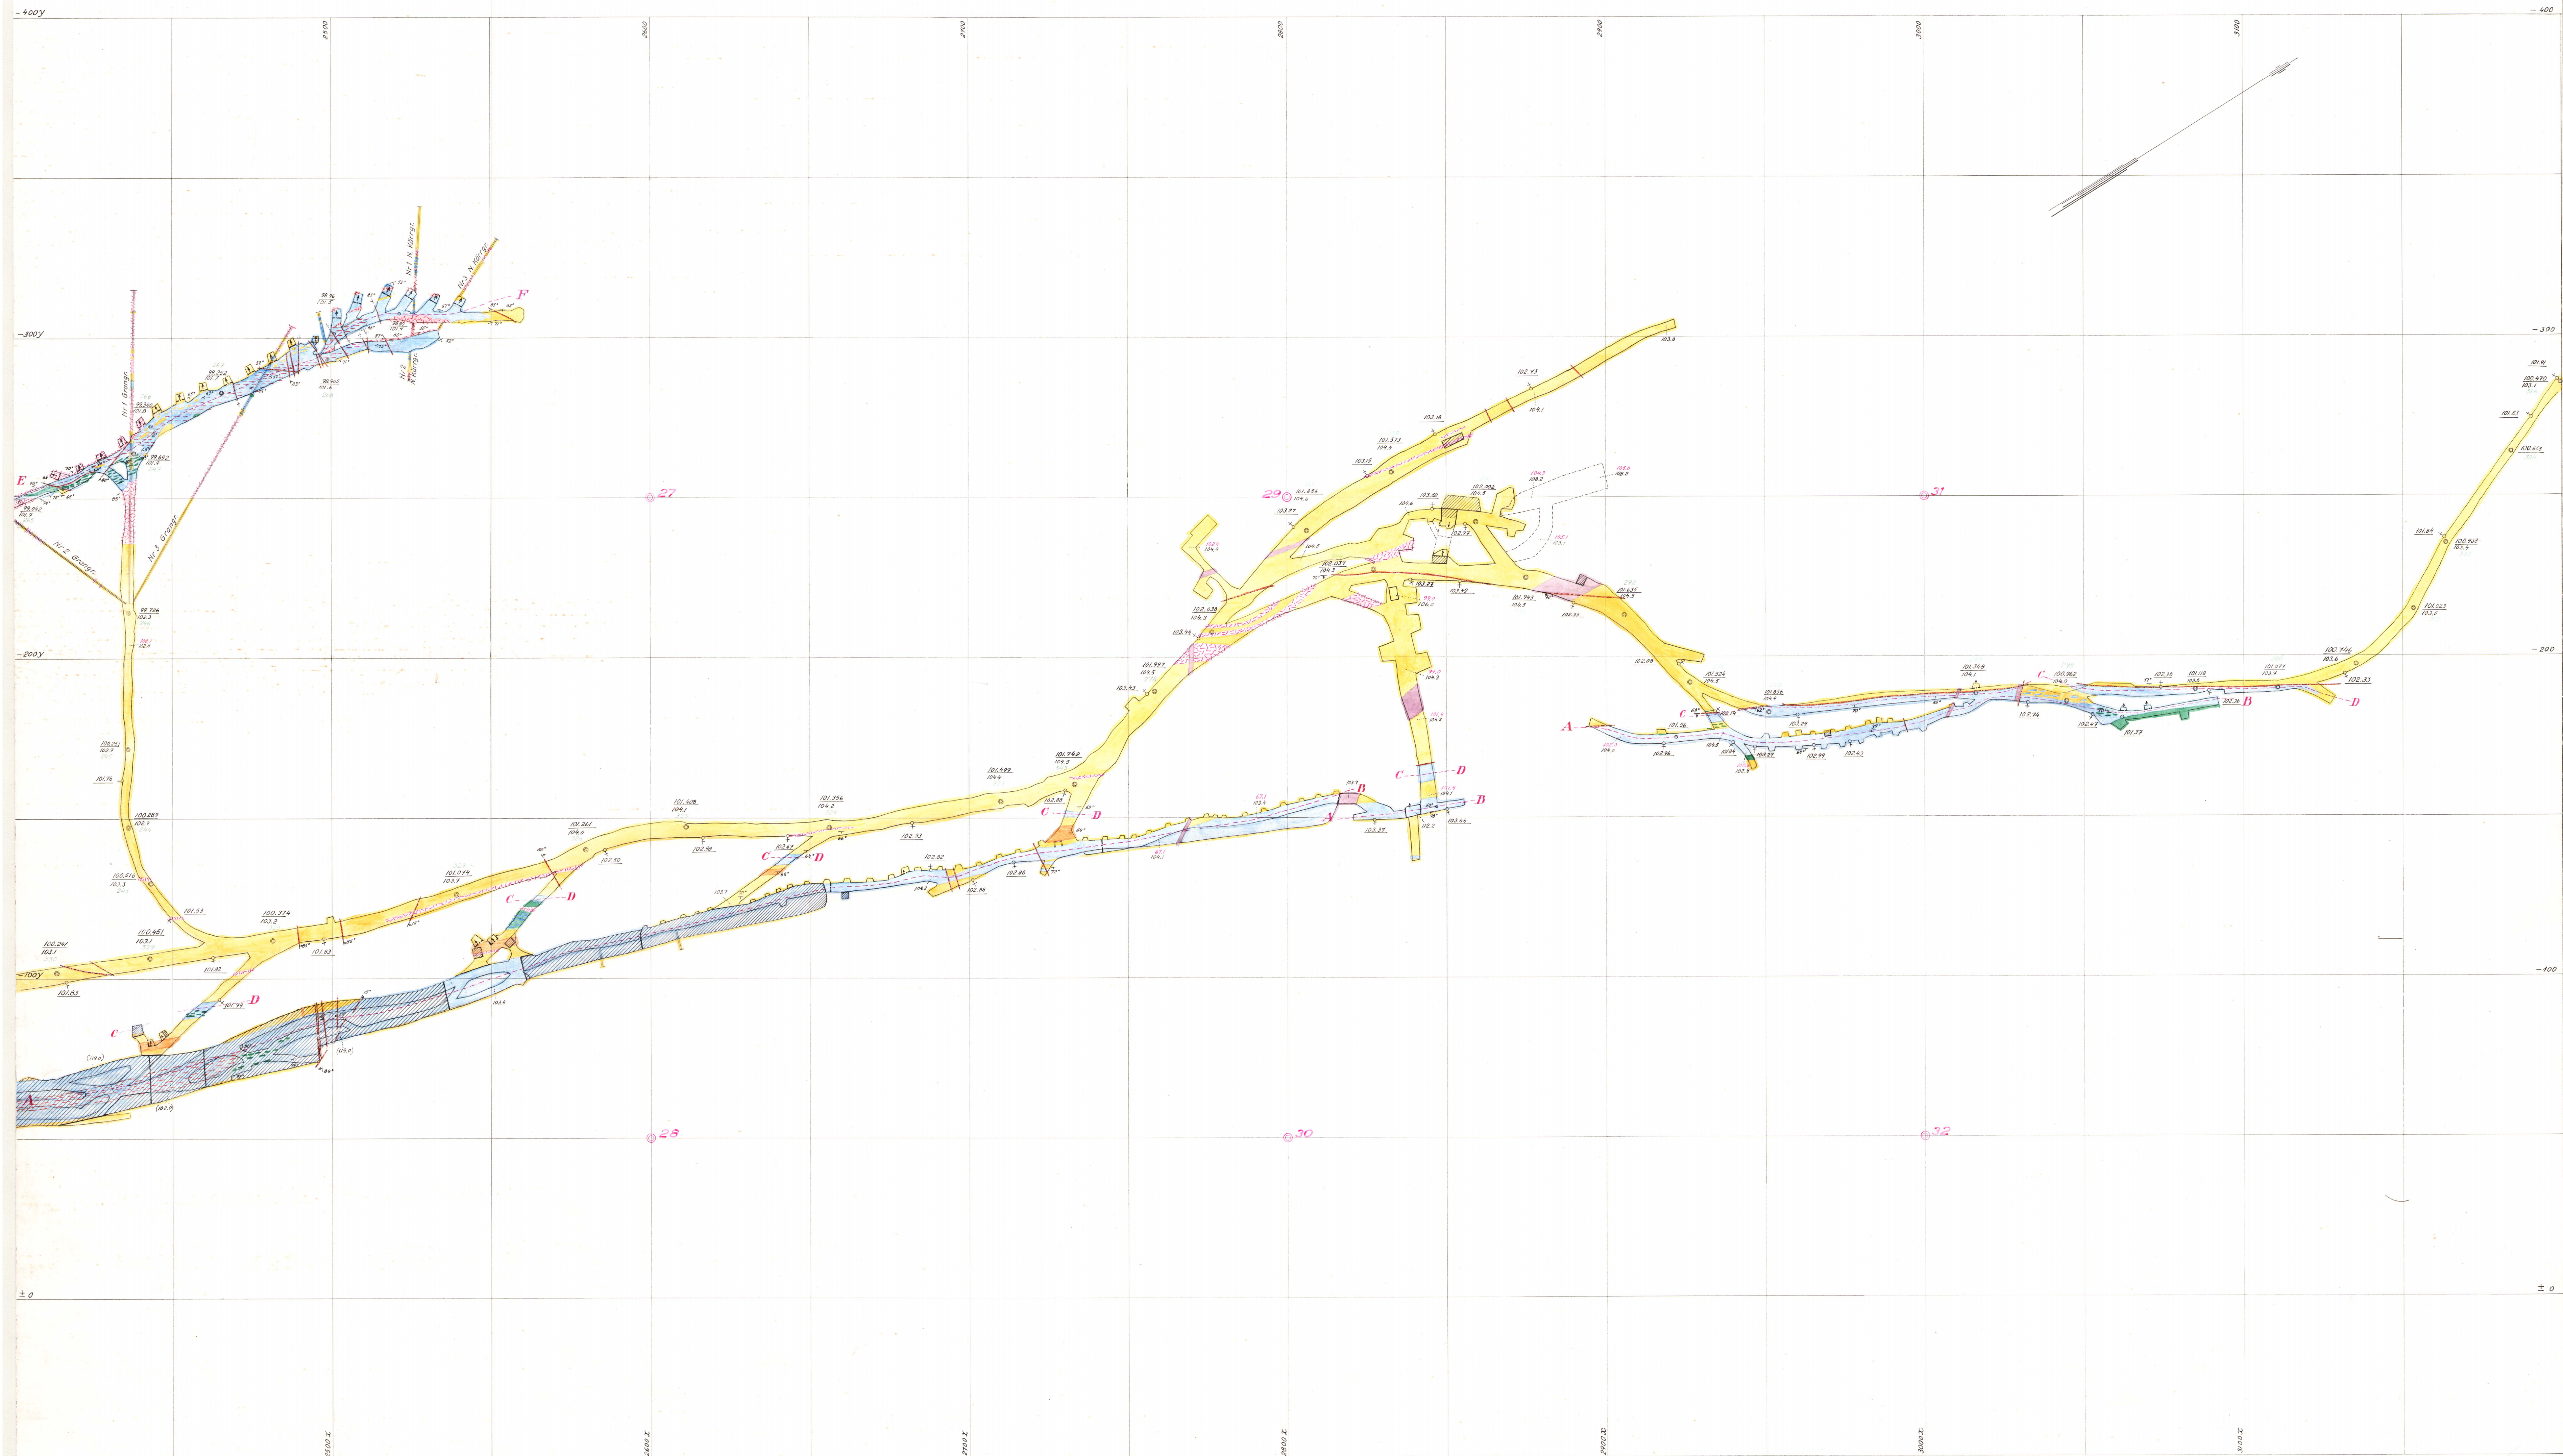


Horisontalblad på c:a 100 meters nivå
Skala 1:800
C₇

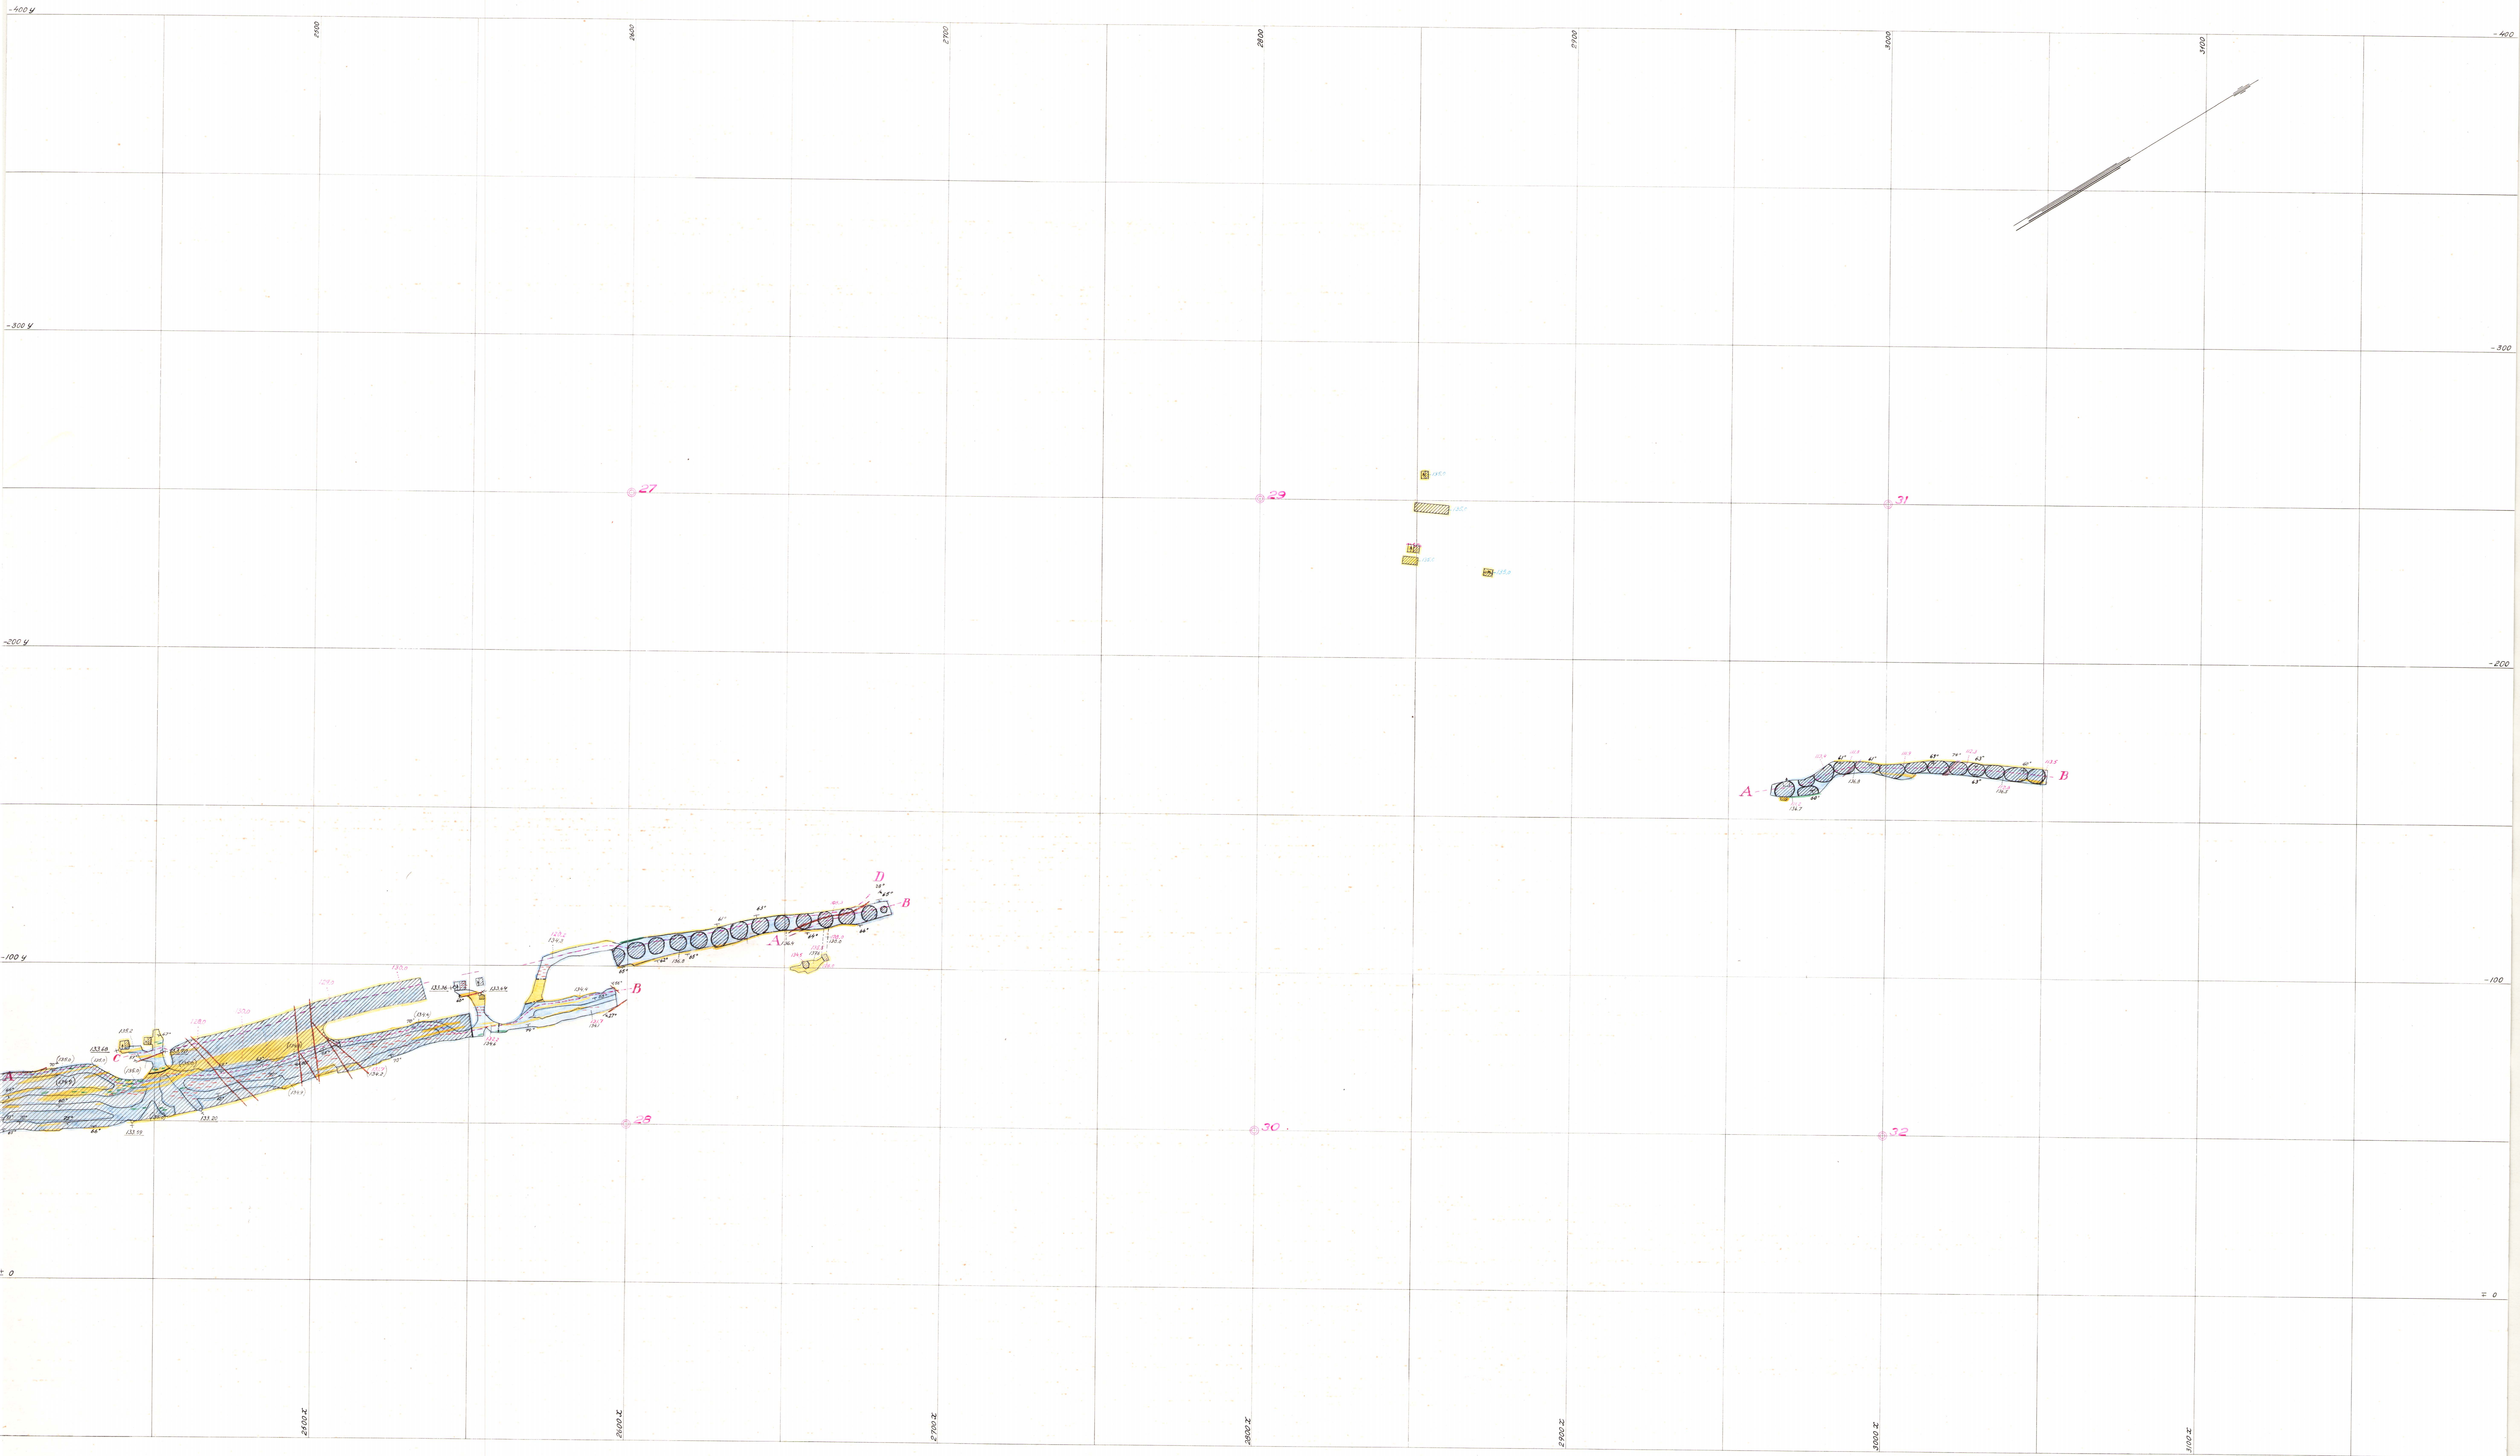


Horisontalblad på c:a 135 meters nivå
Skala 1:800
C₈

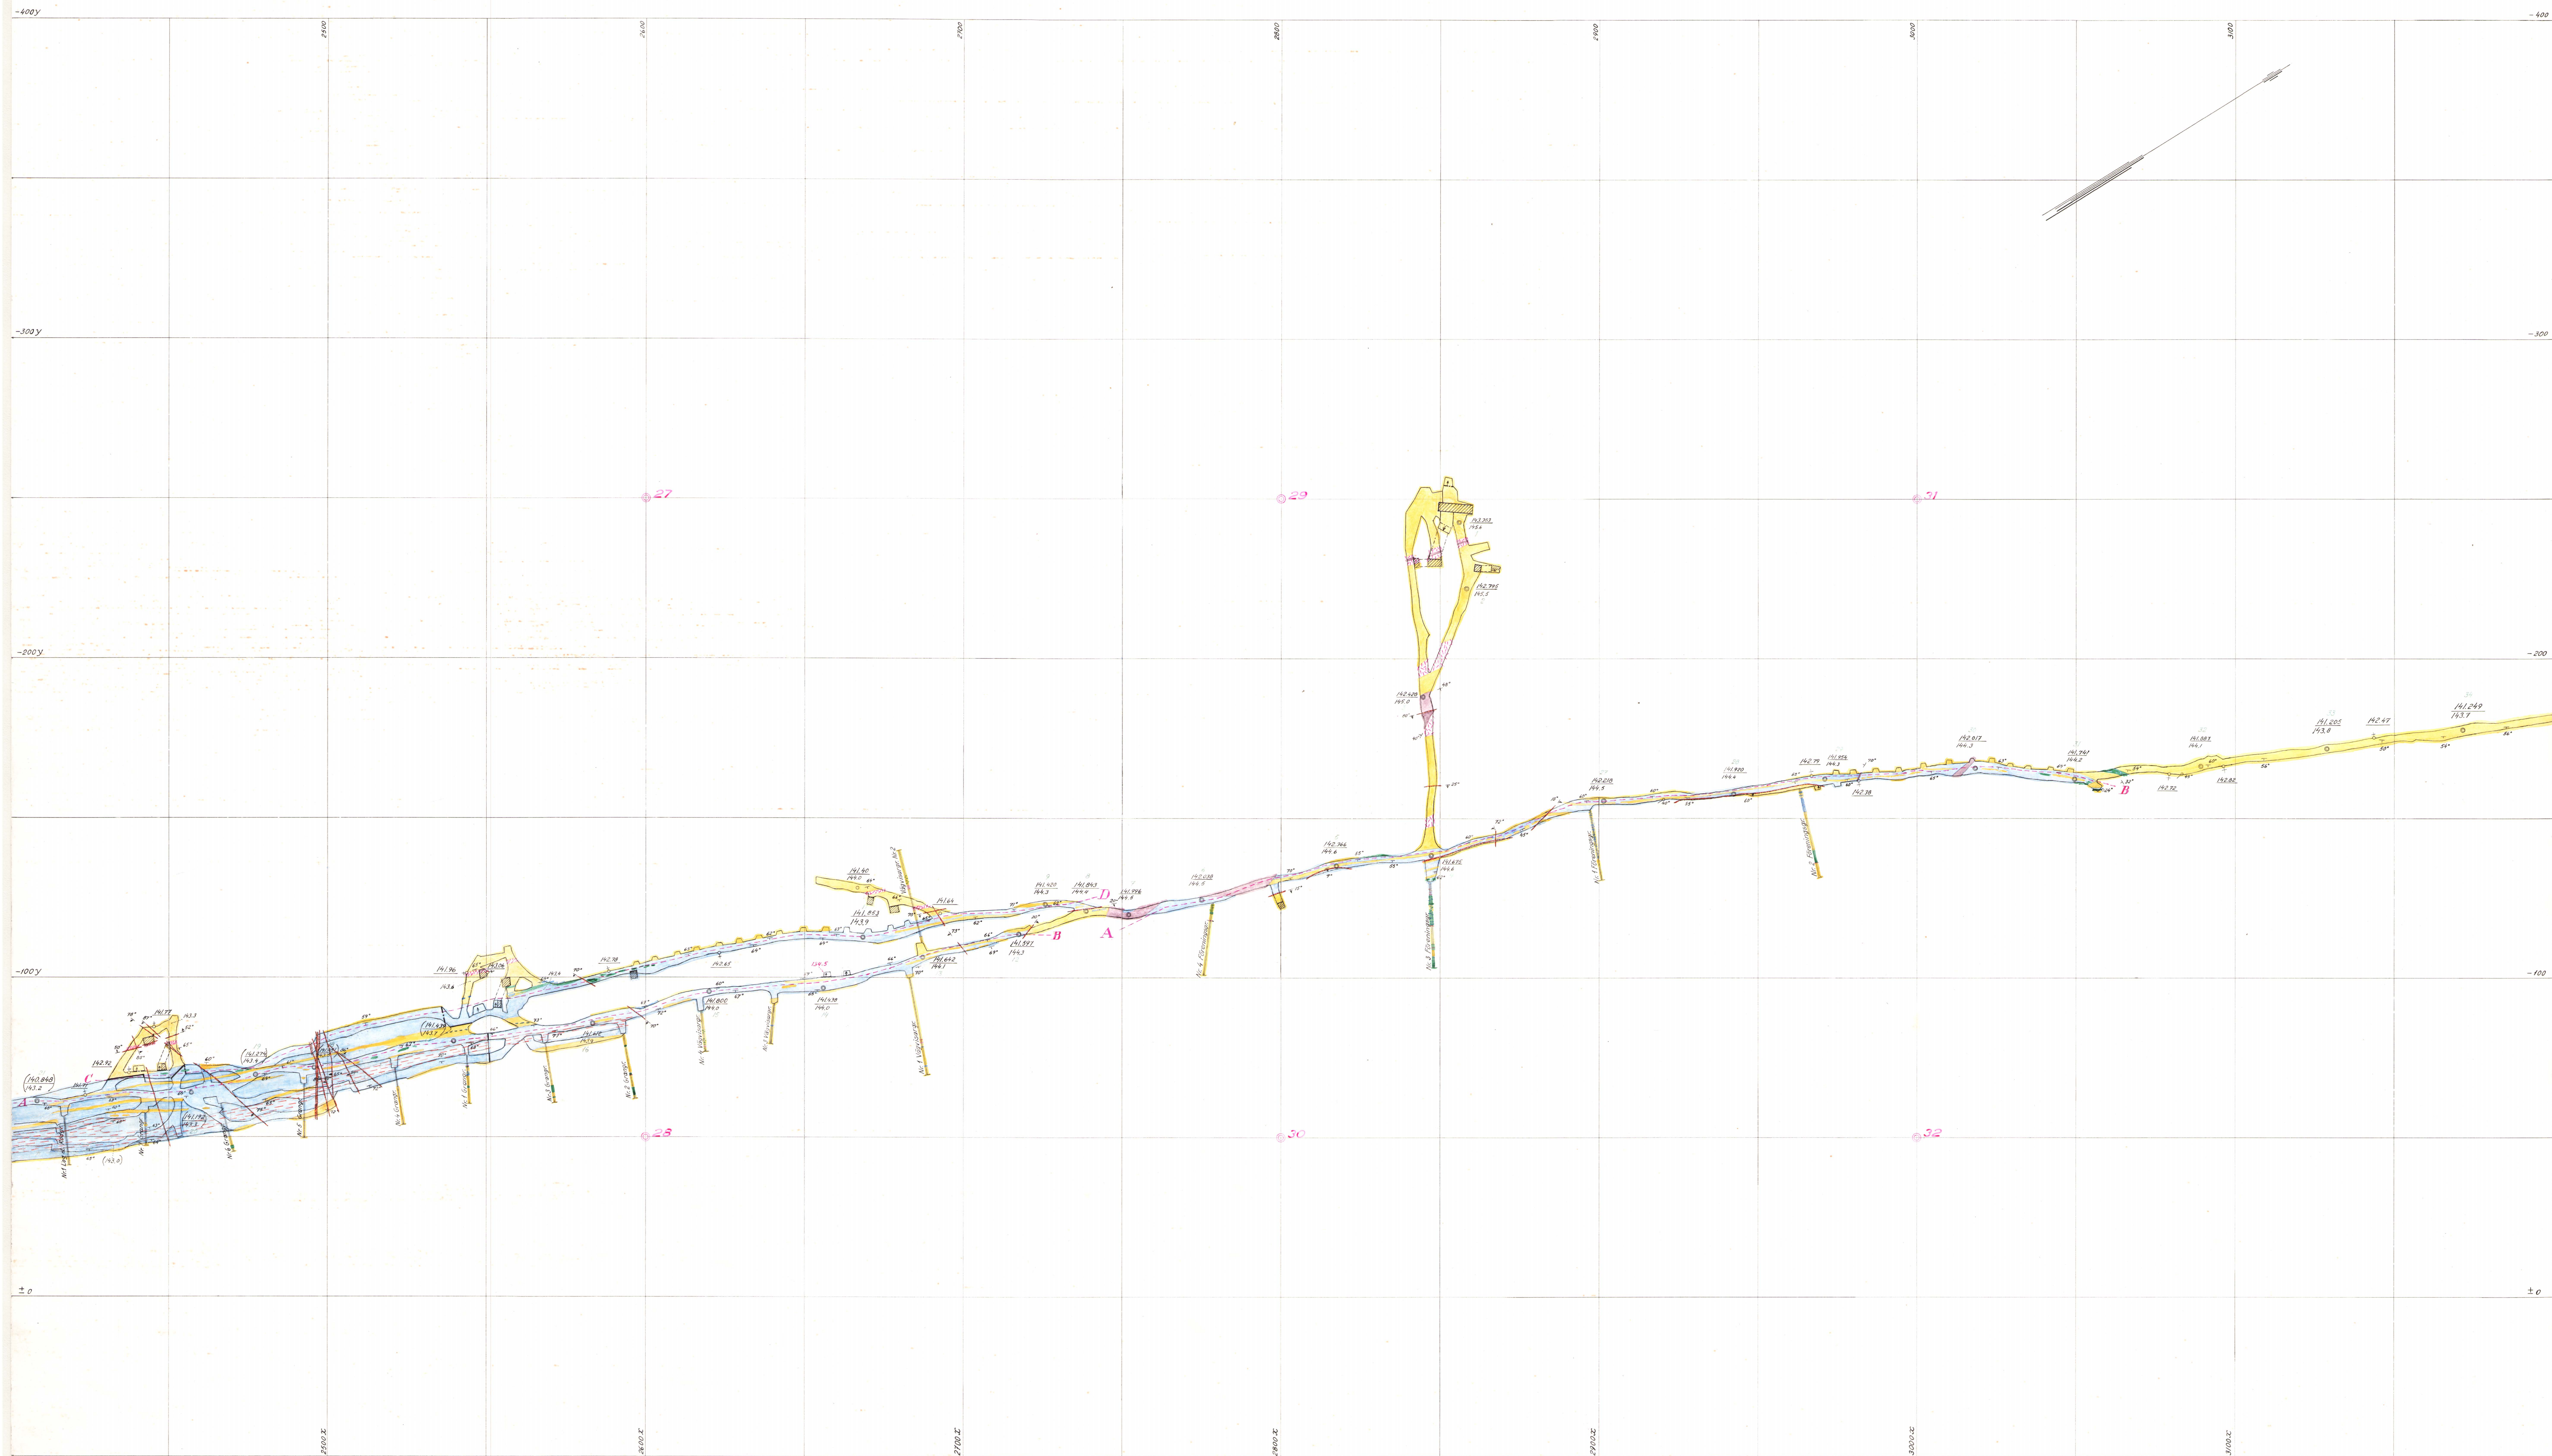


Horisontalblad på c:a 145 meters nivå
Skala 1:800
C₉

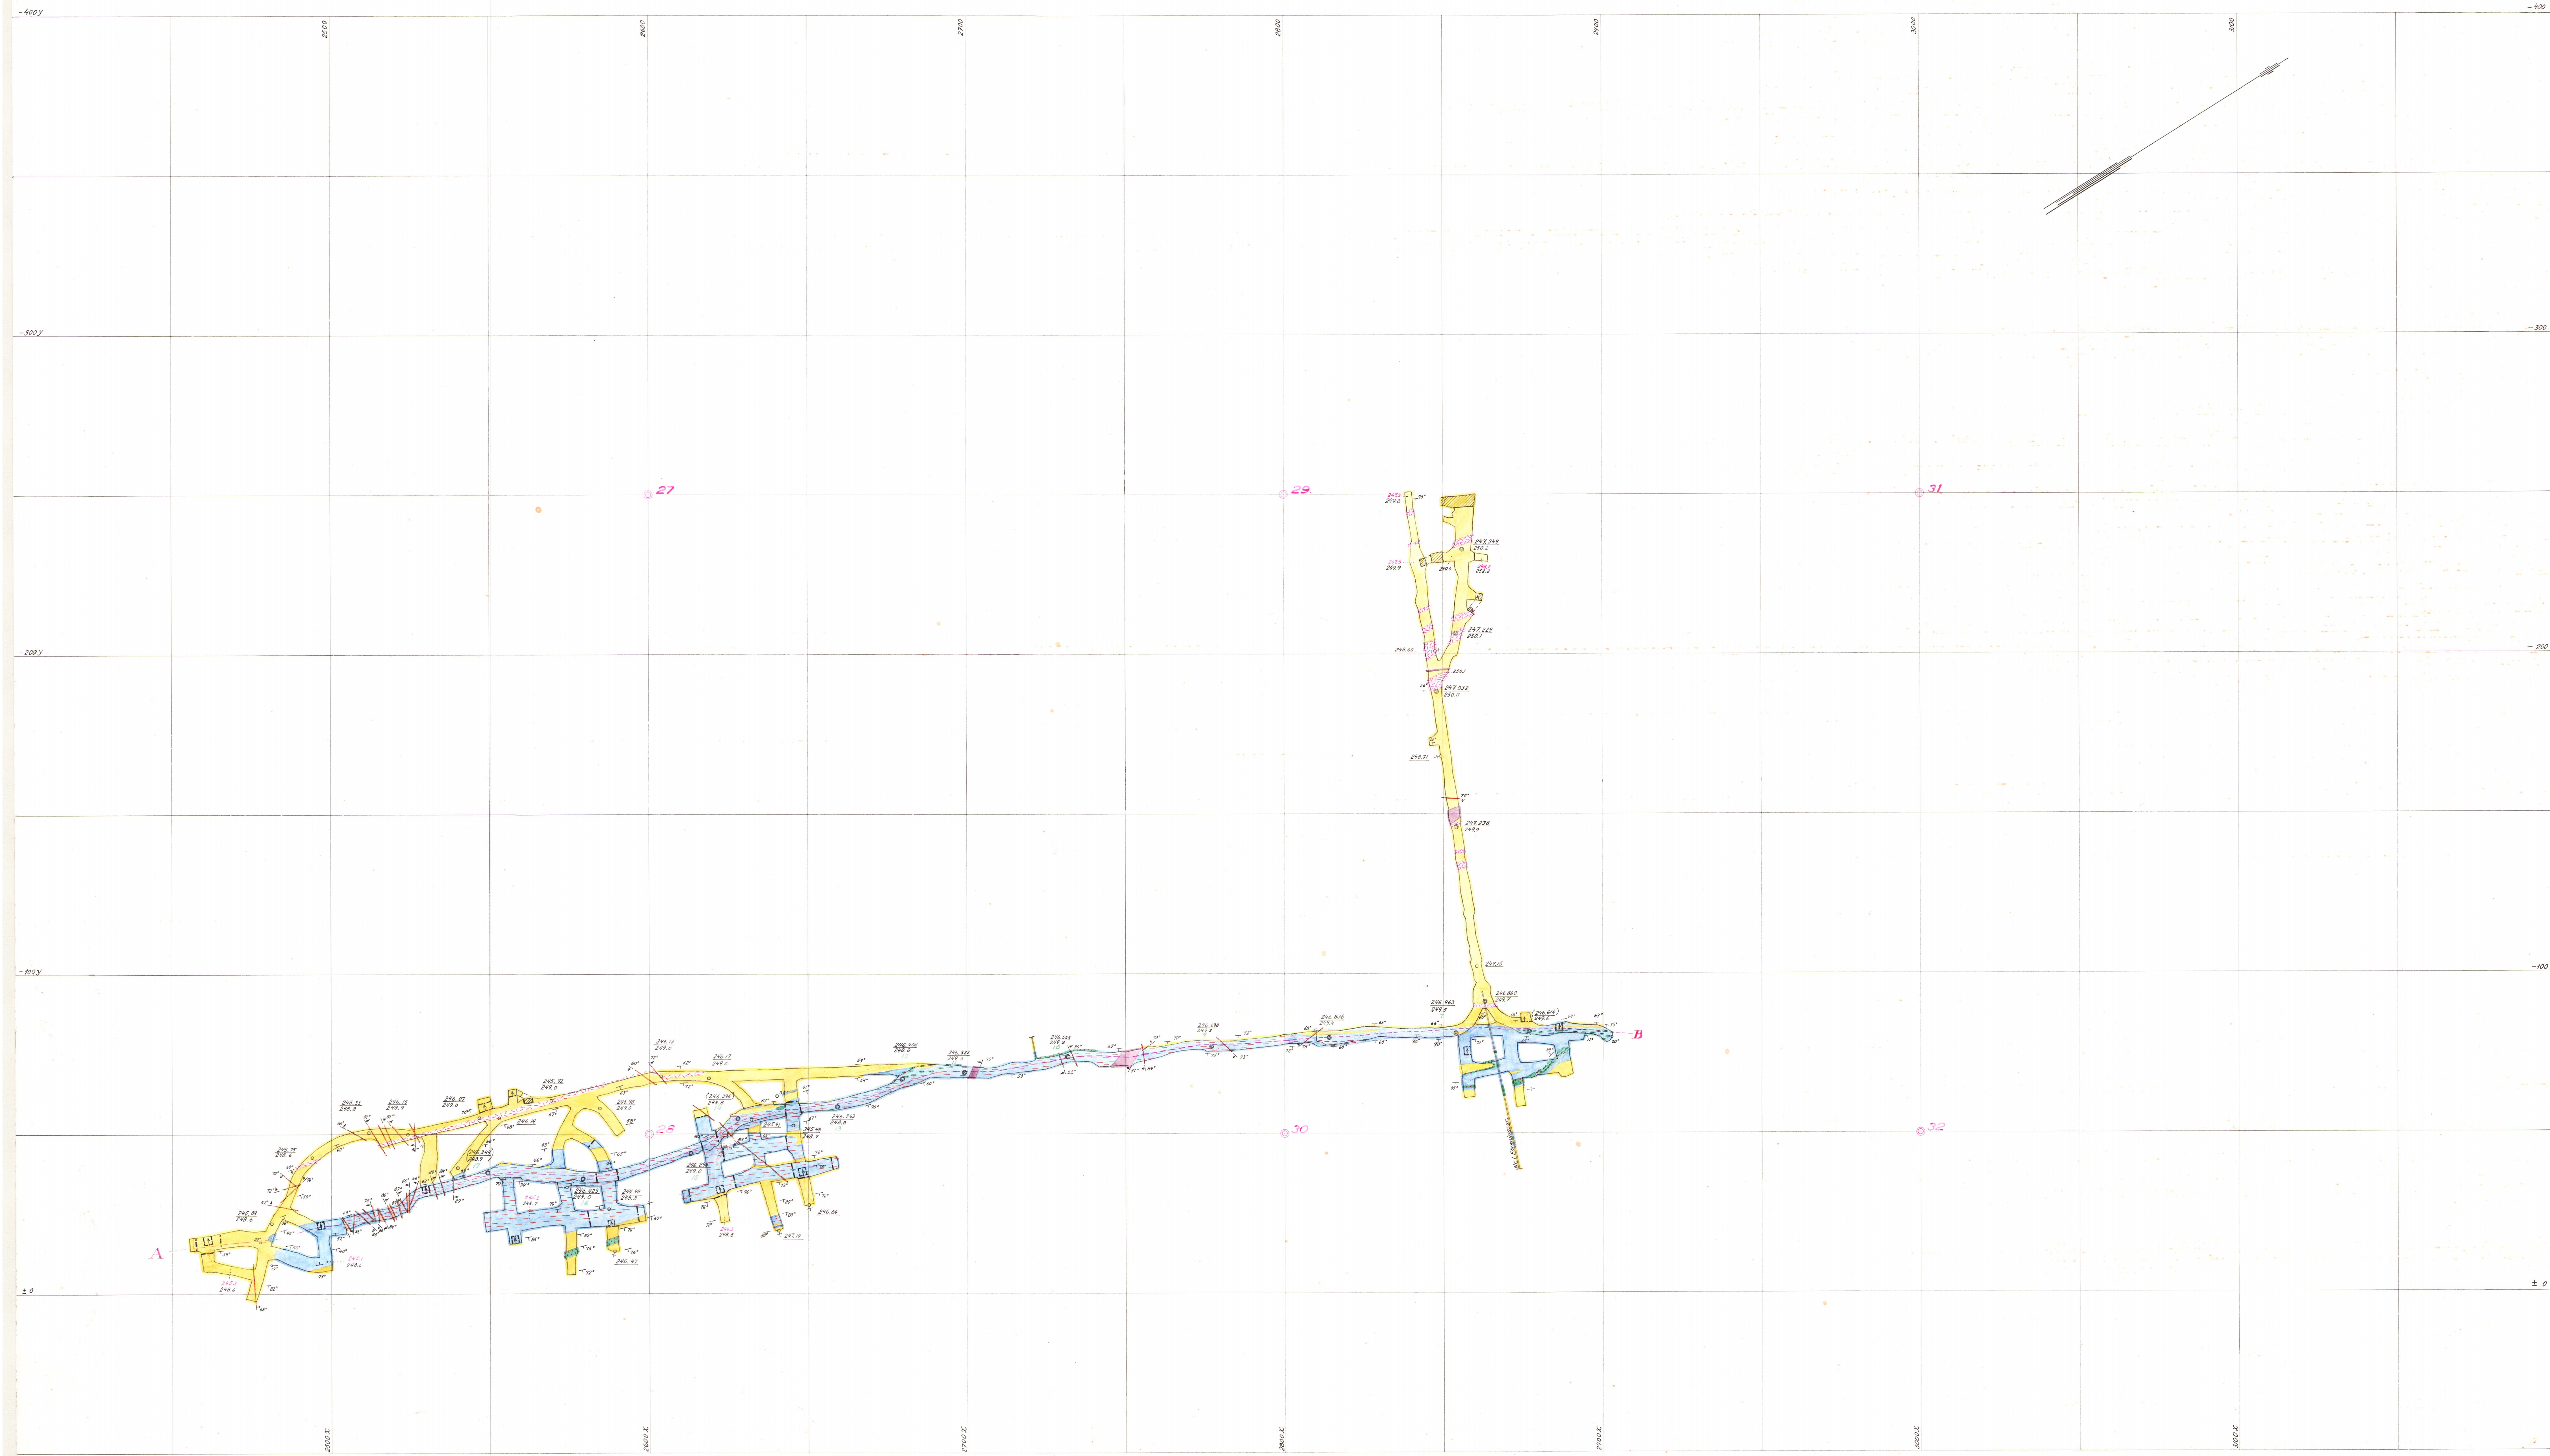

Horisontalblad på c:a 250 meters nivå
Skala 1:800
C II

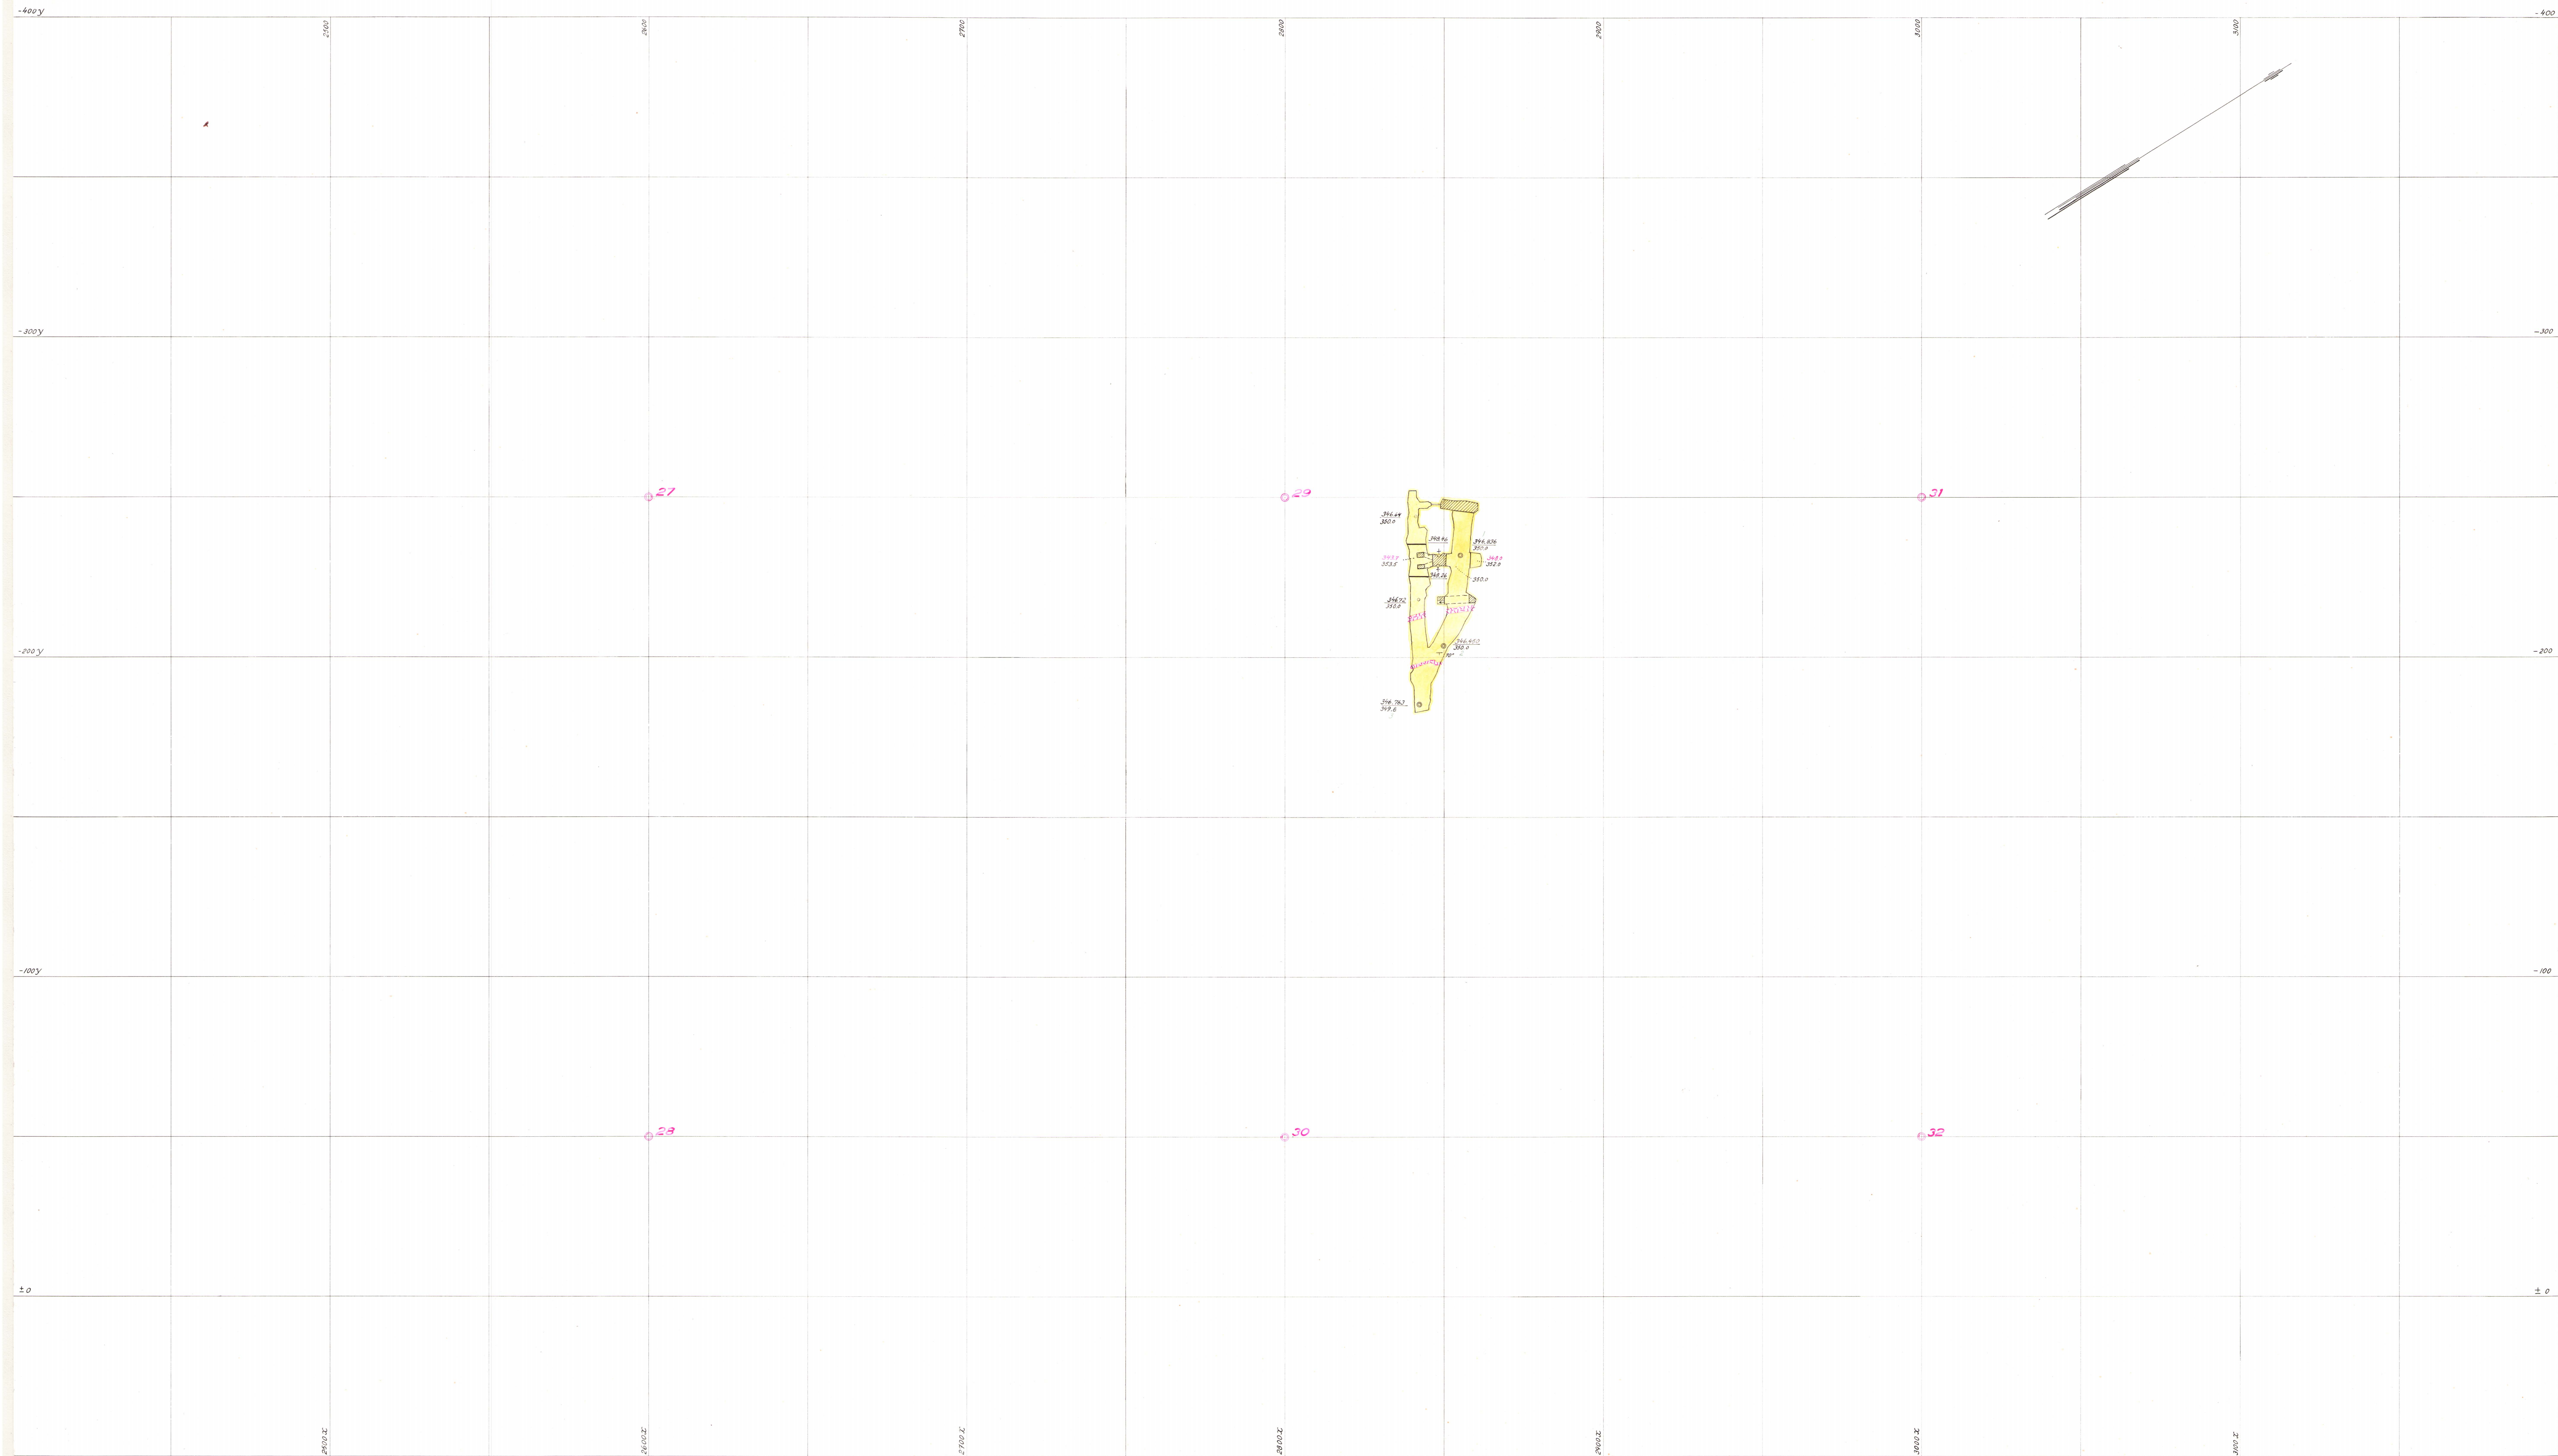

Horisontalblad på c:a 350 meters nivå
Skala 1:600
C₁₃

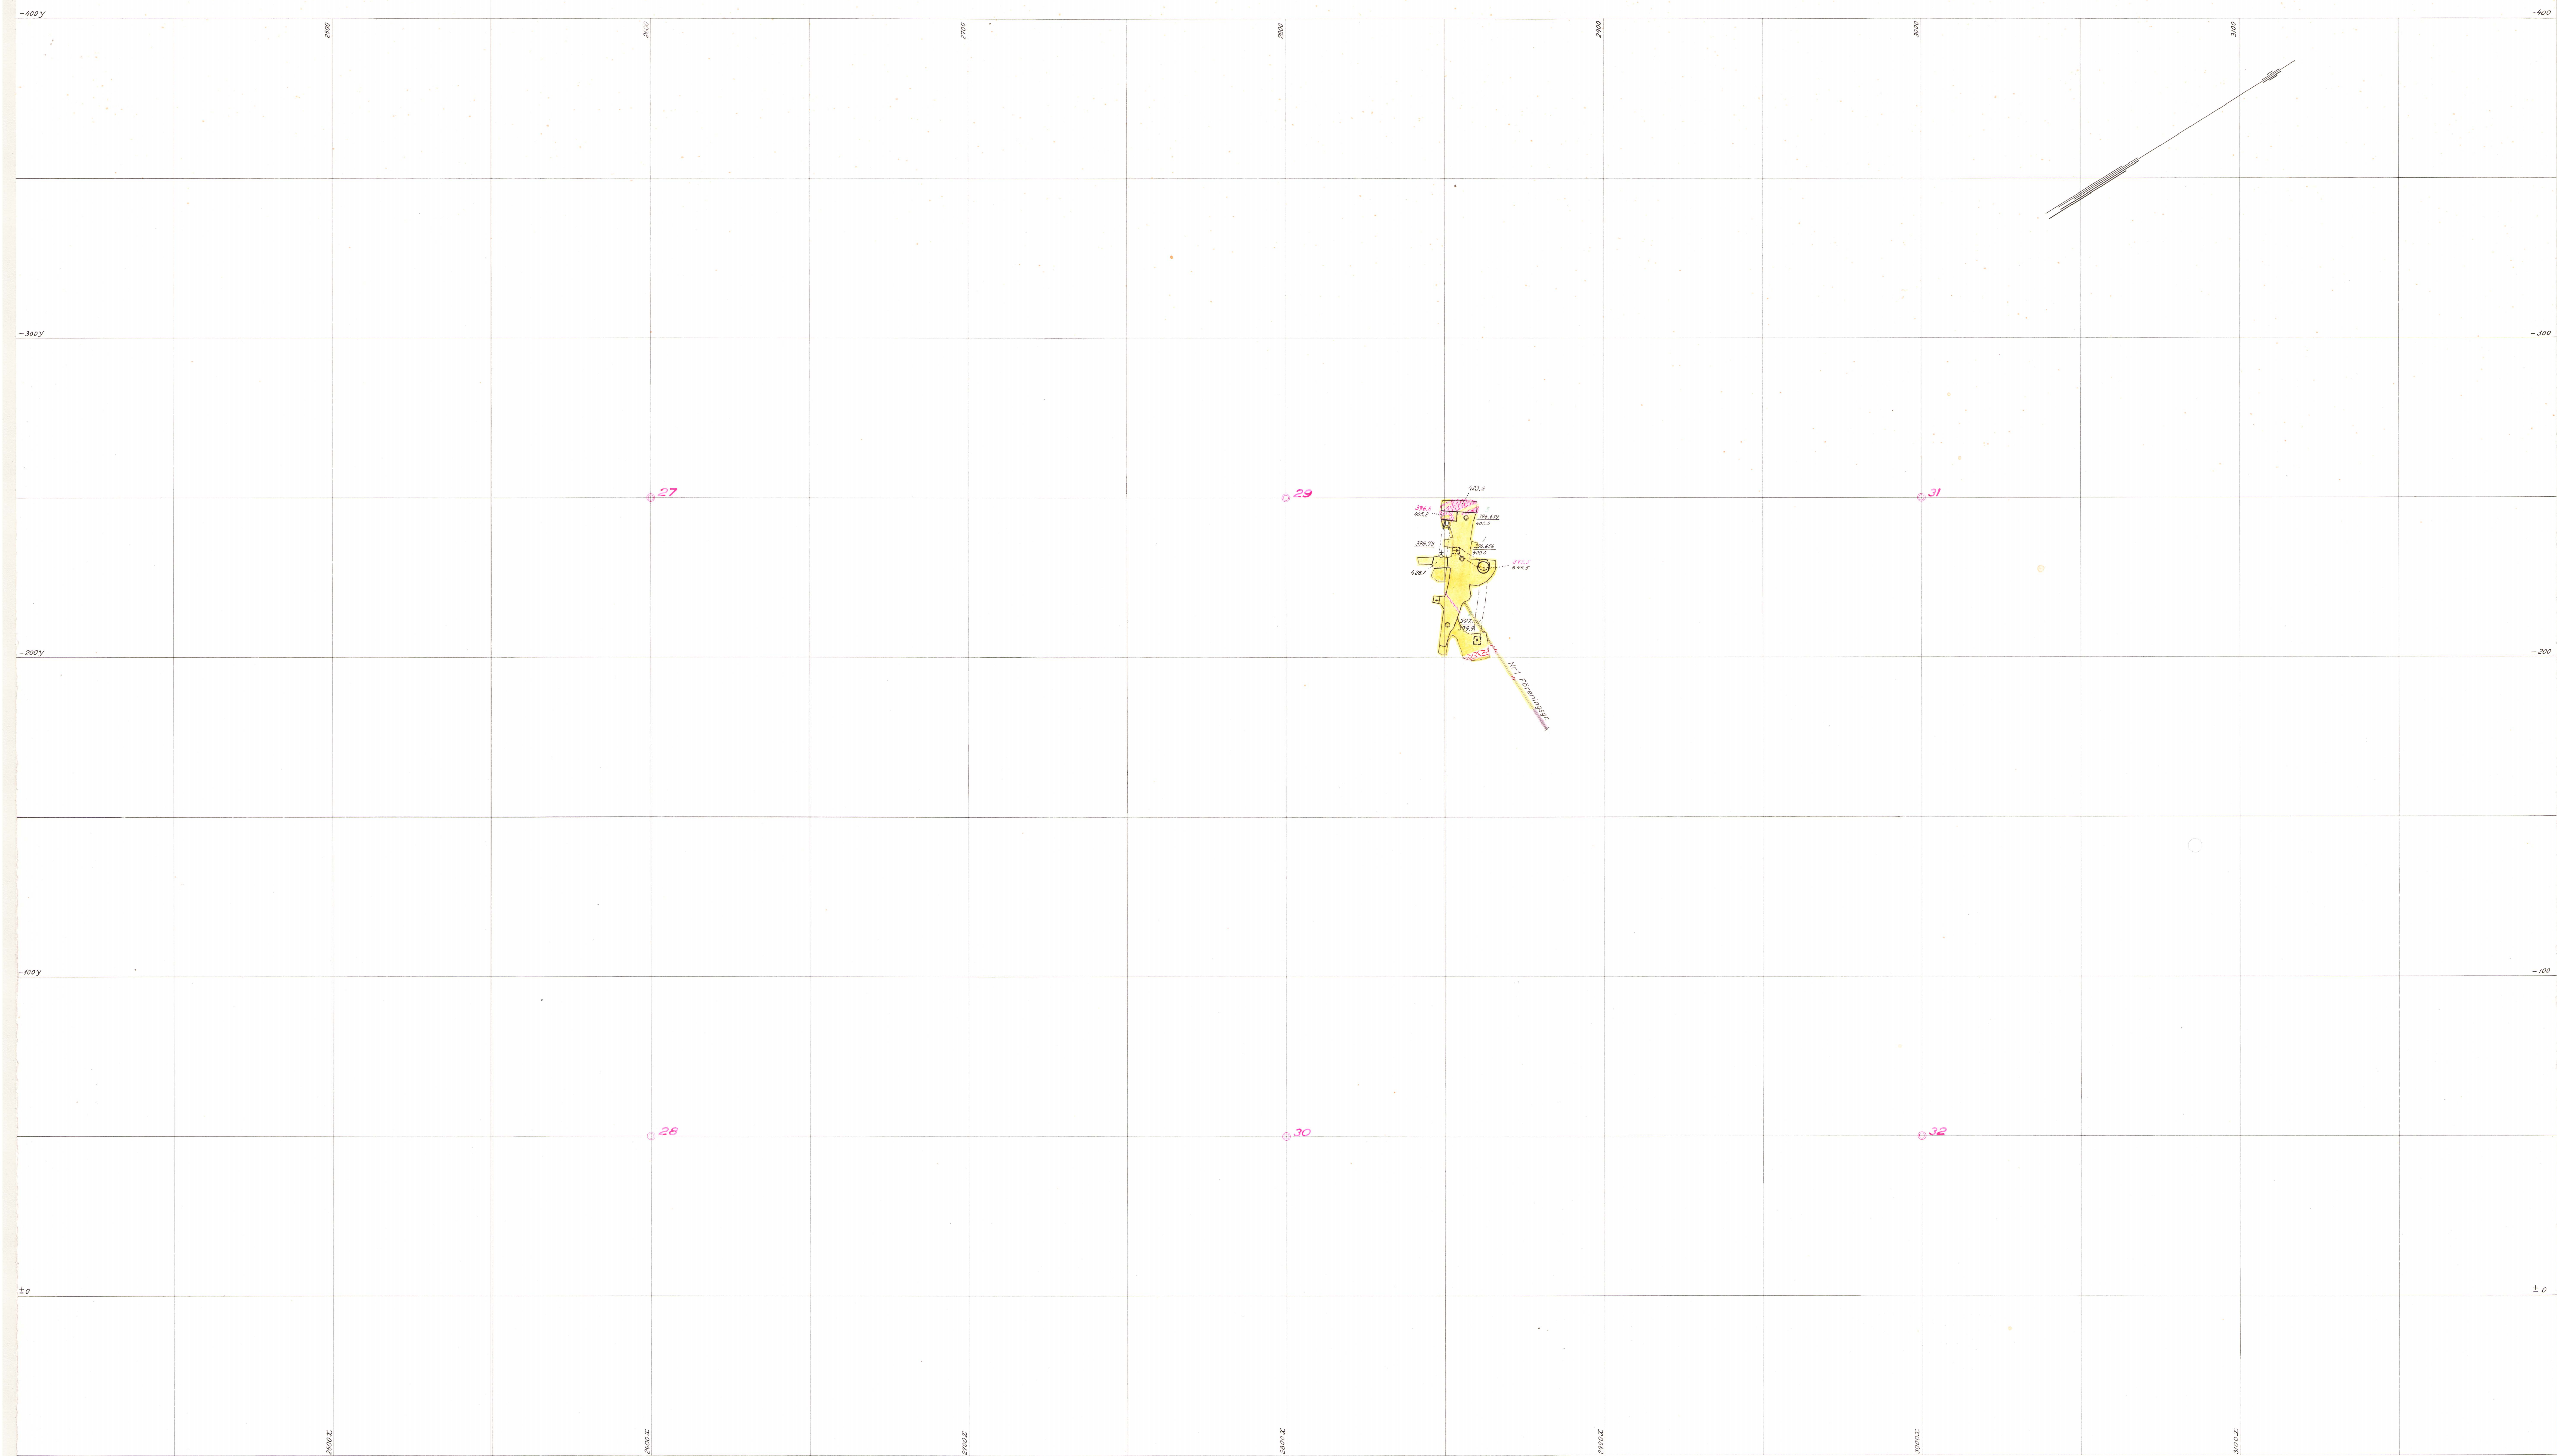


Horisontalblad på ca 400 meters nivå

Skala 1:600

C₁₄

Längdprofil *A-B*


Längdprofil *C-D*

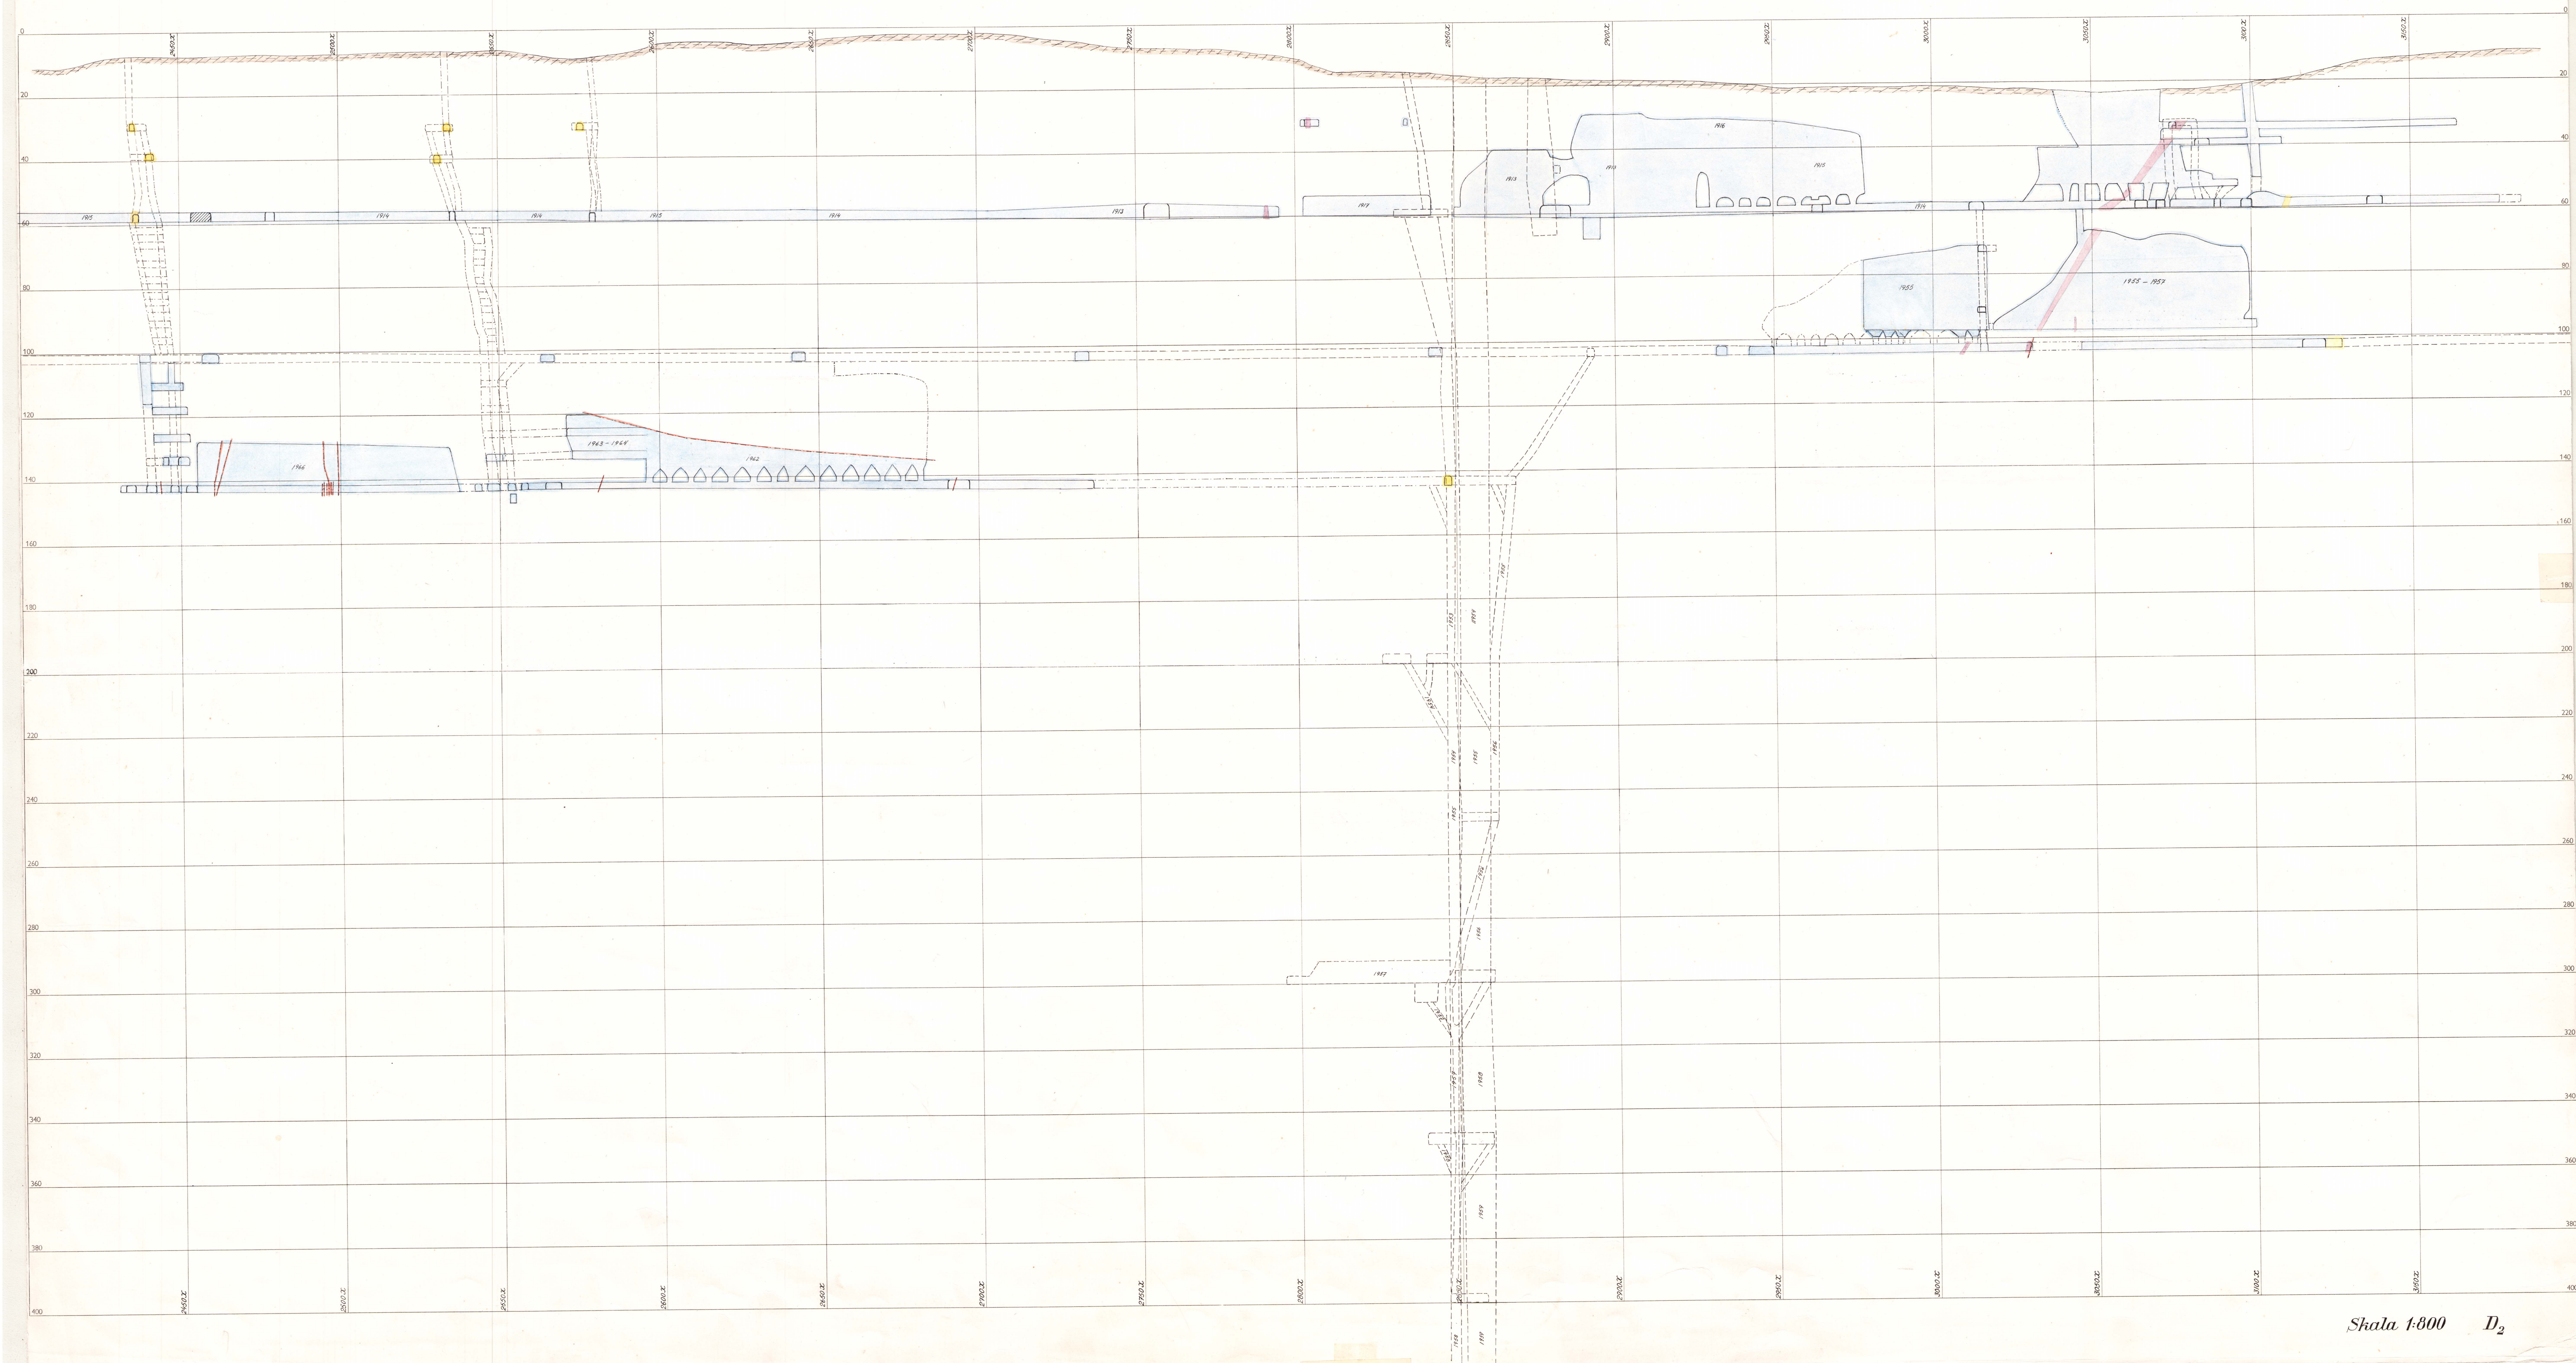


Längdprofil *E-F*



Tvärprofiler

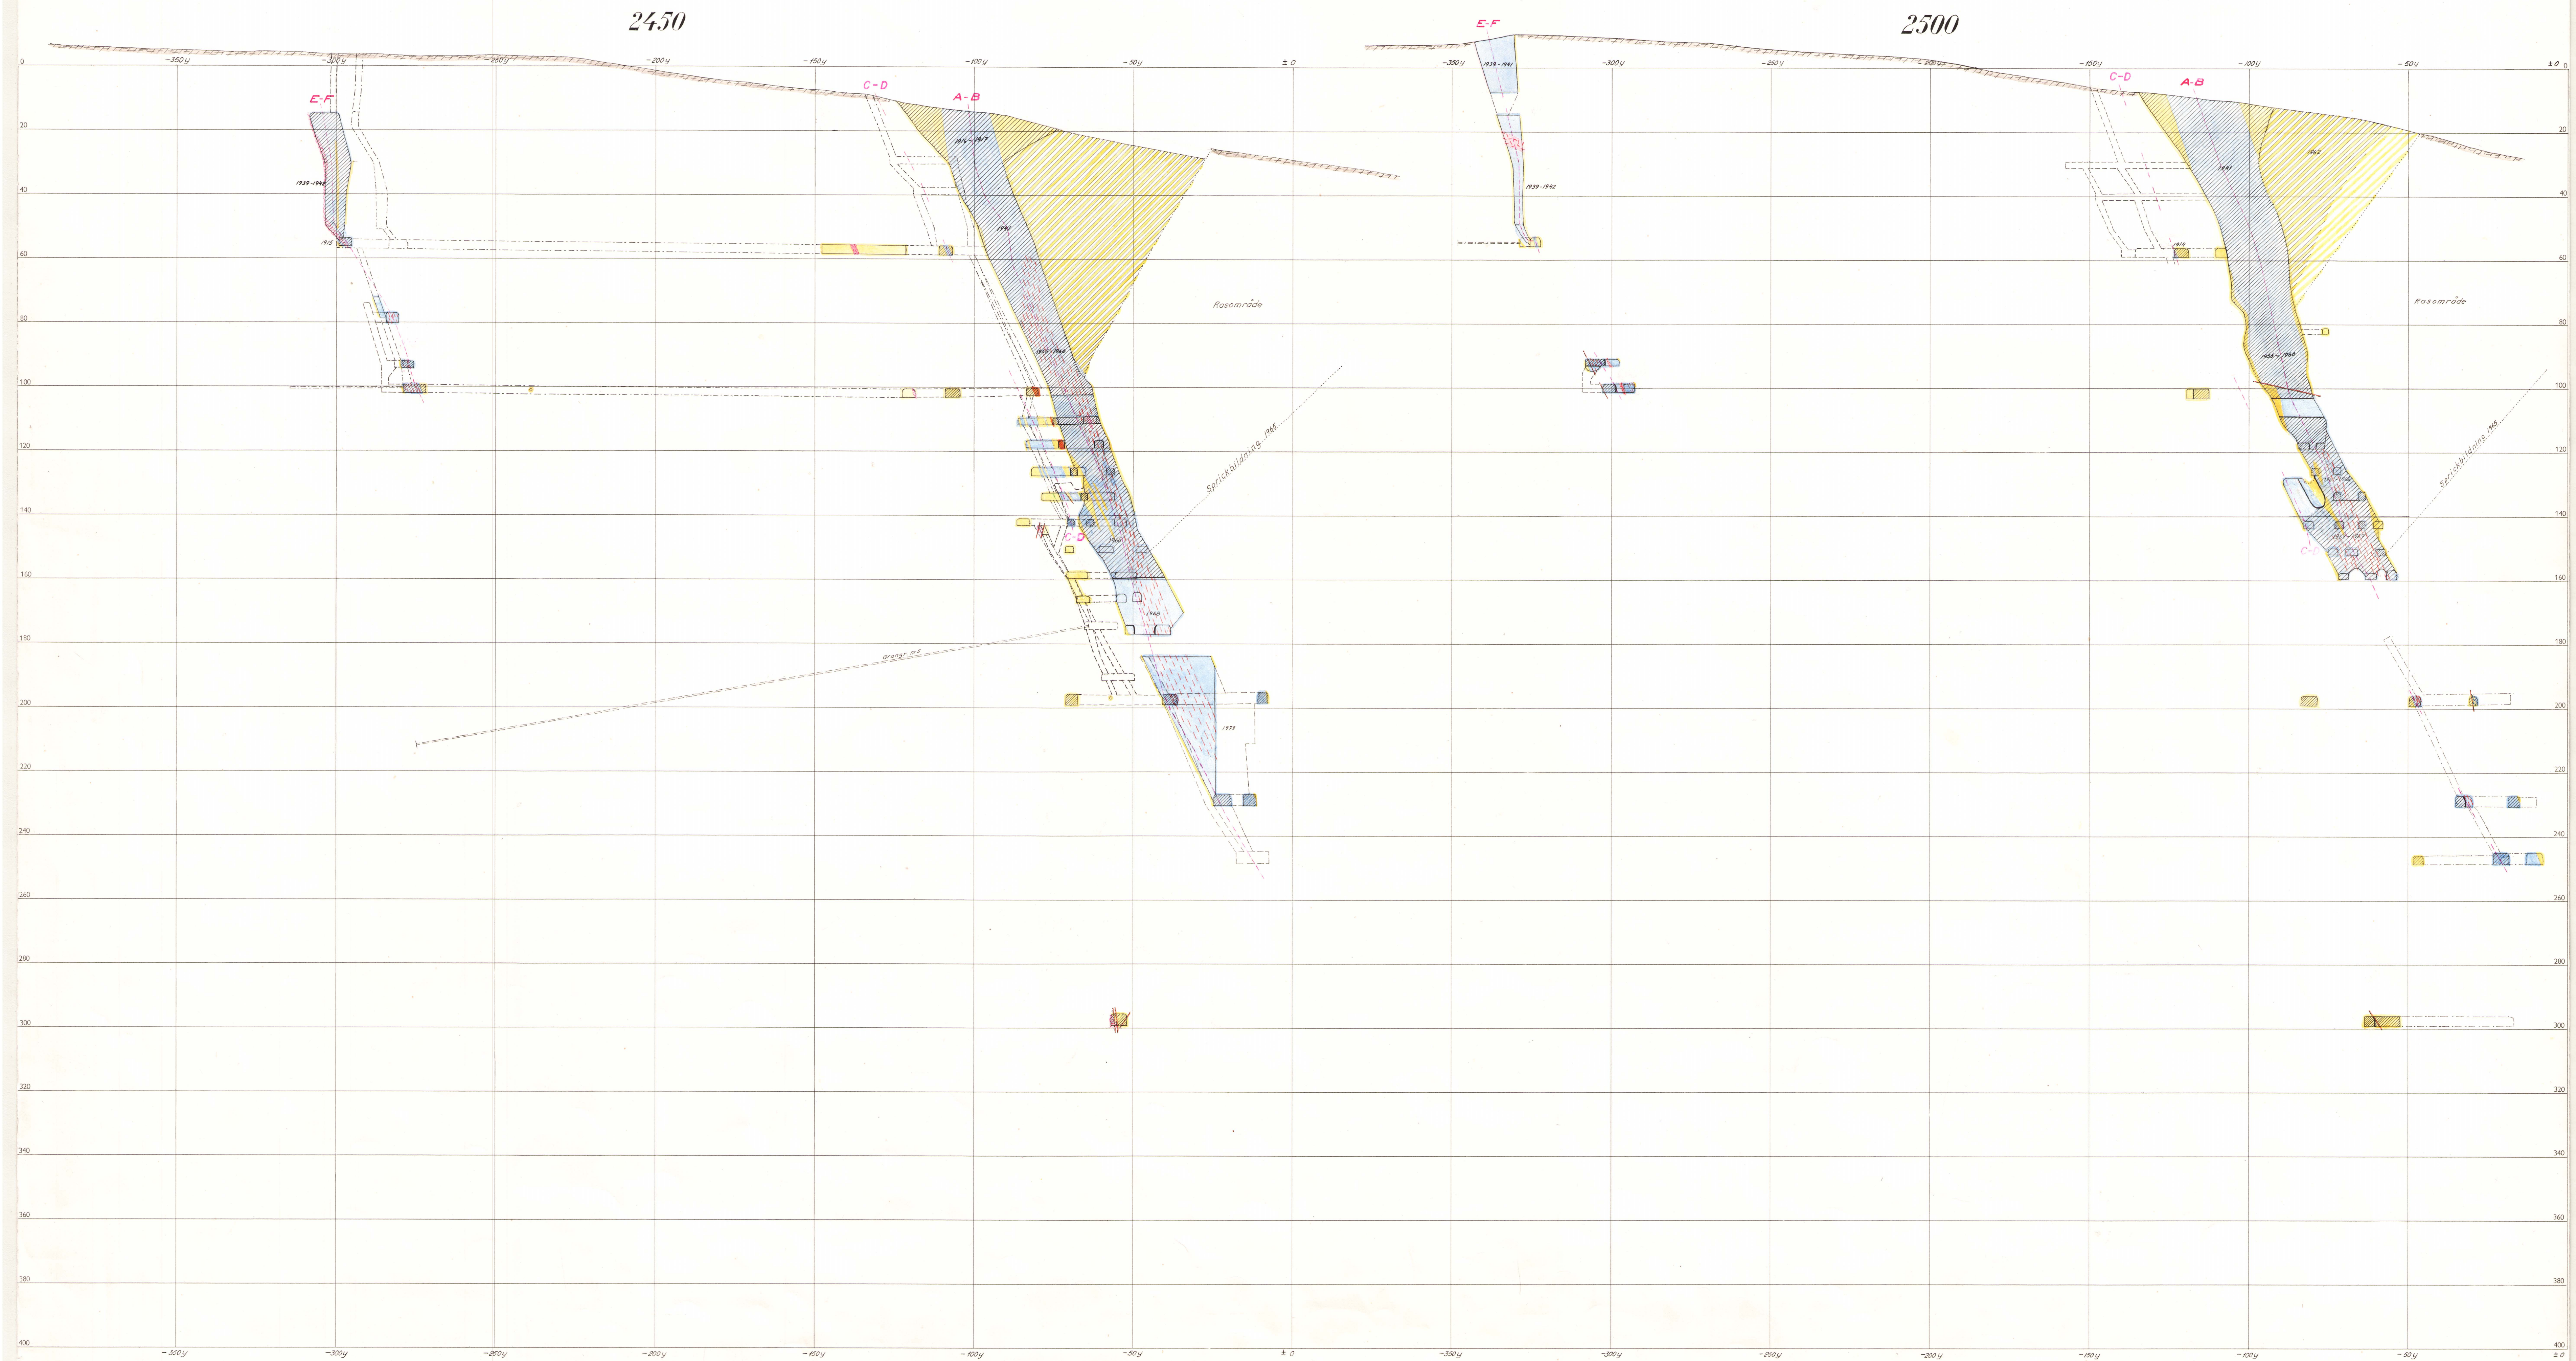

Tvärprofiler

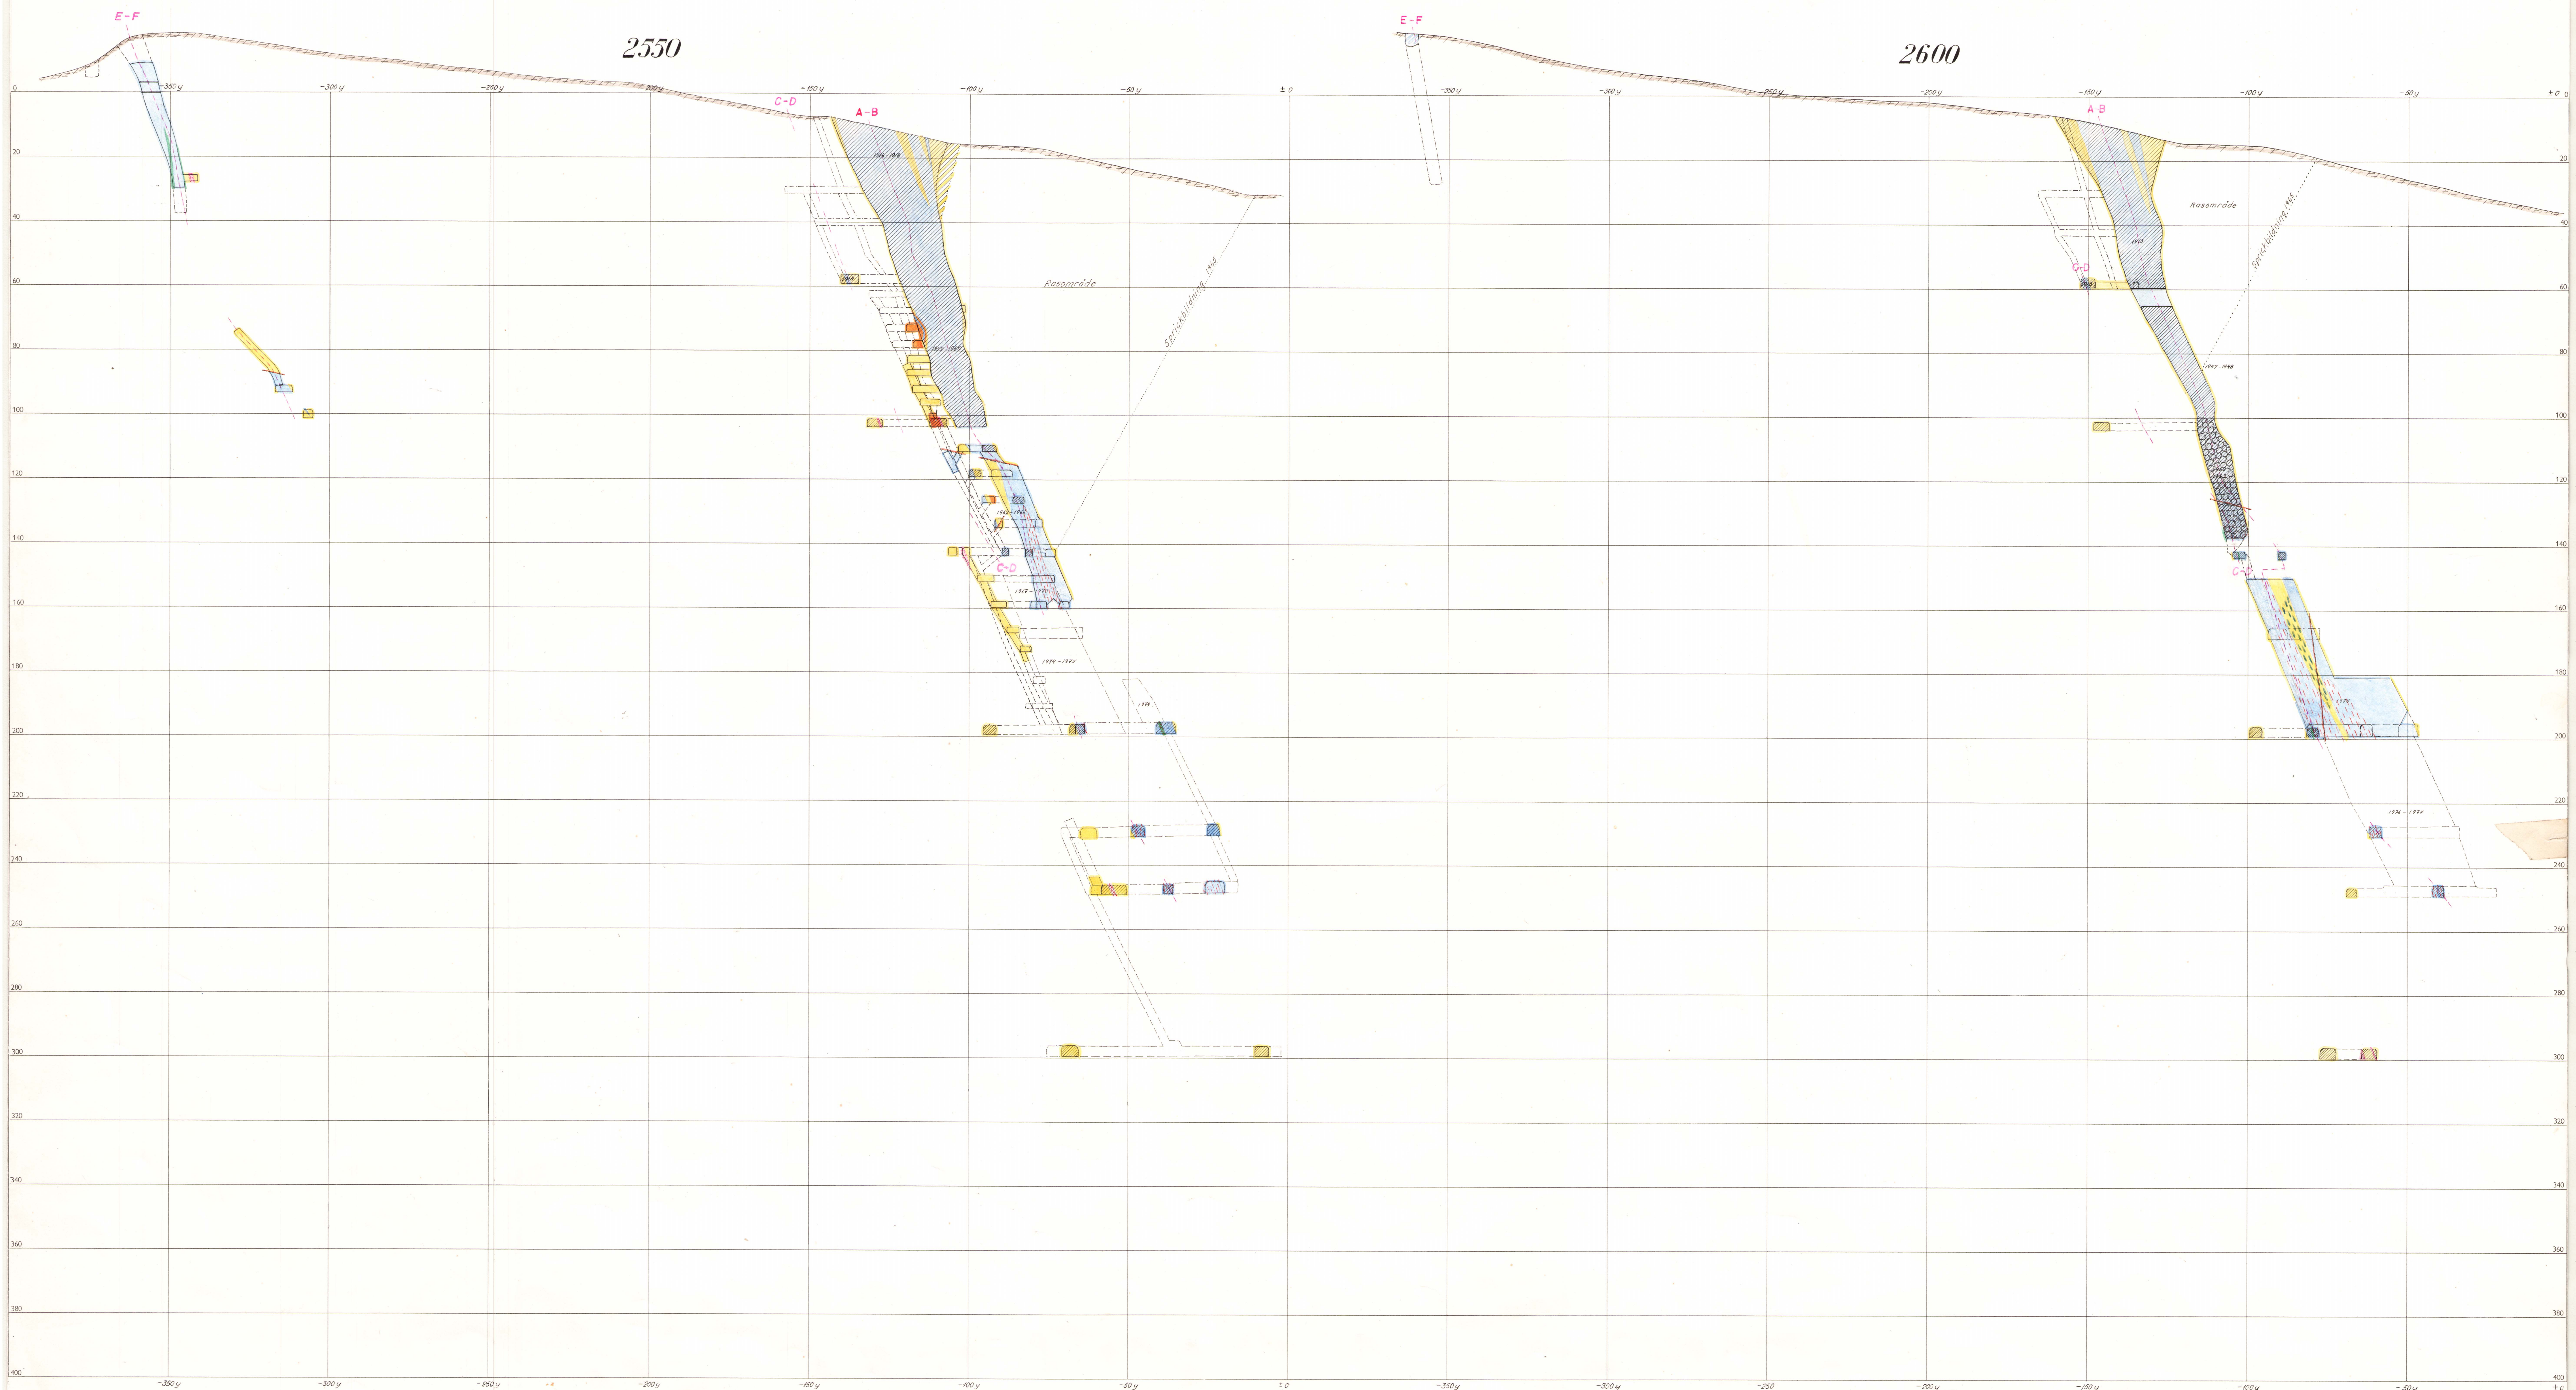


Ivårprofiler

2650


2700

2750

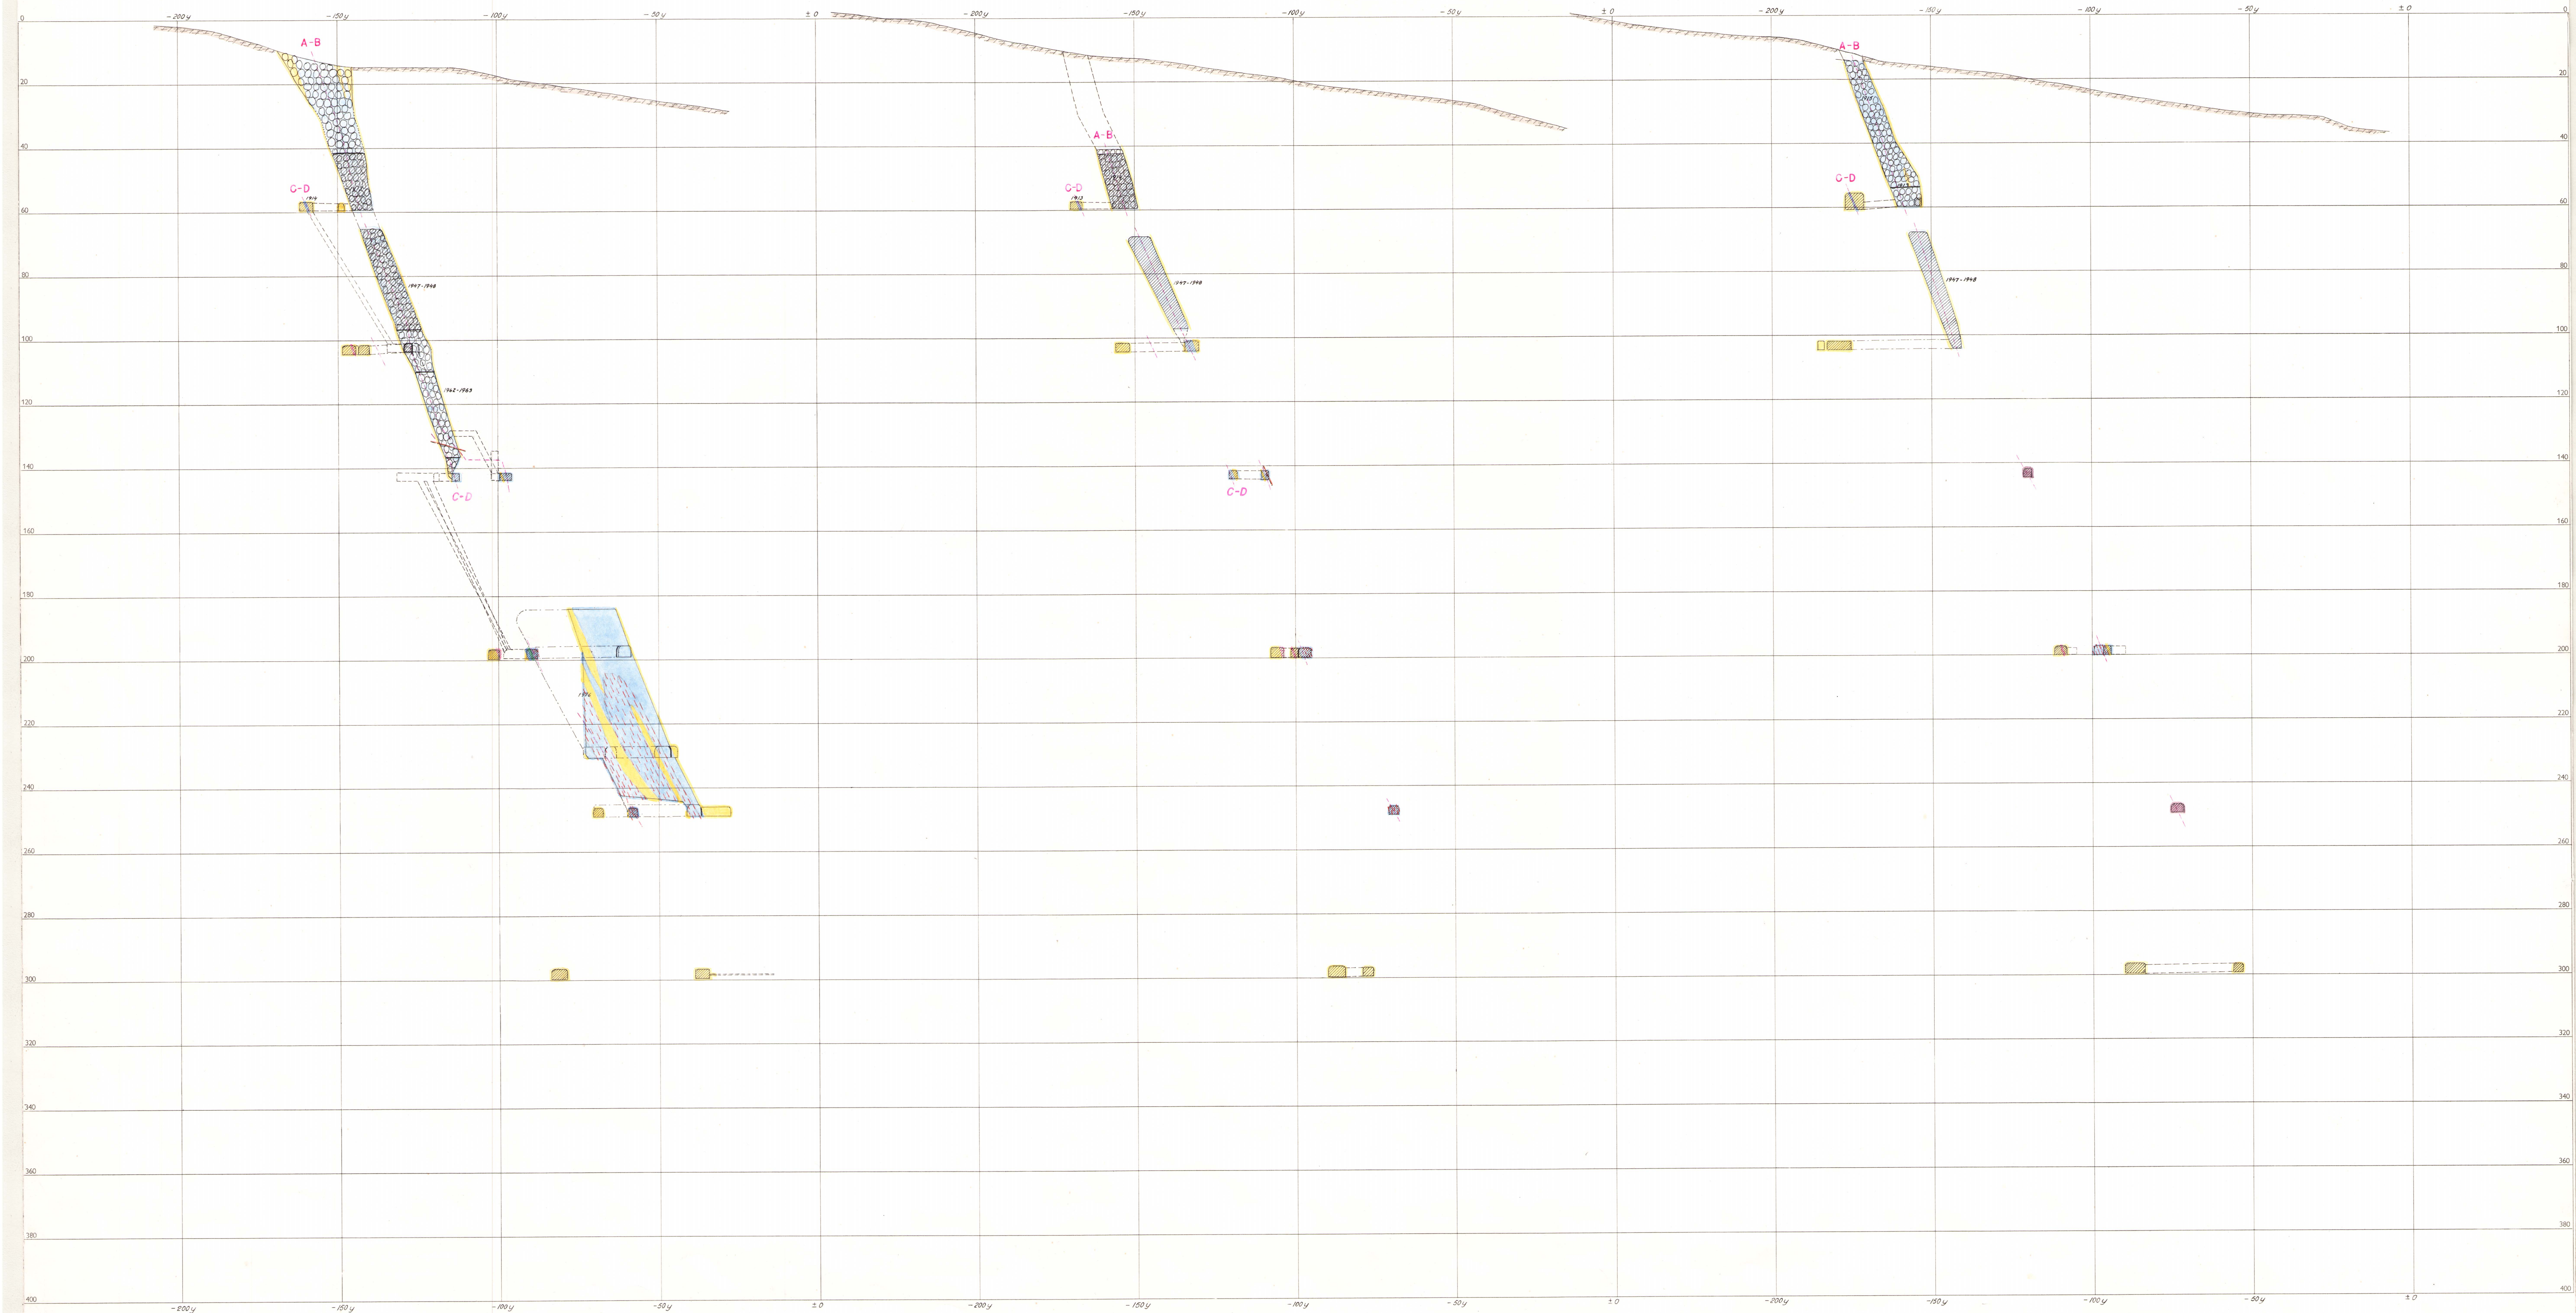

Tvärprofiler


2800

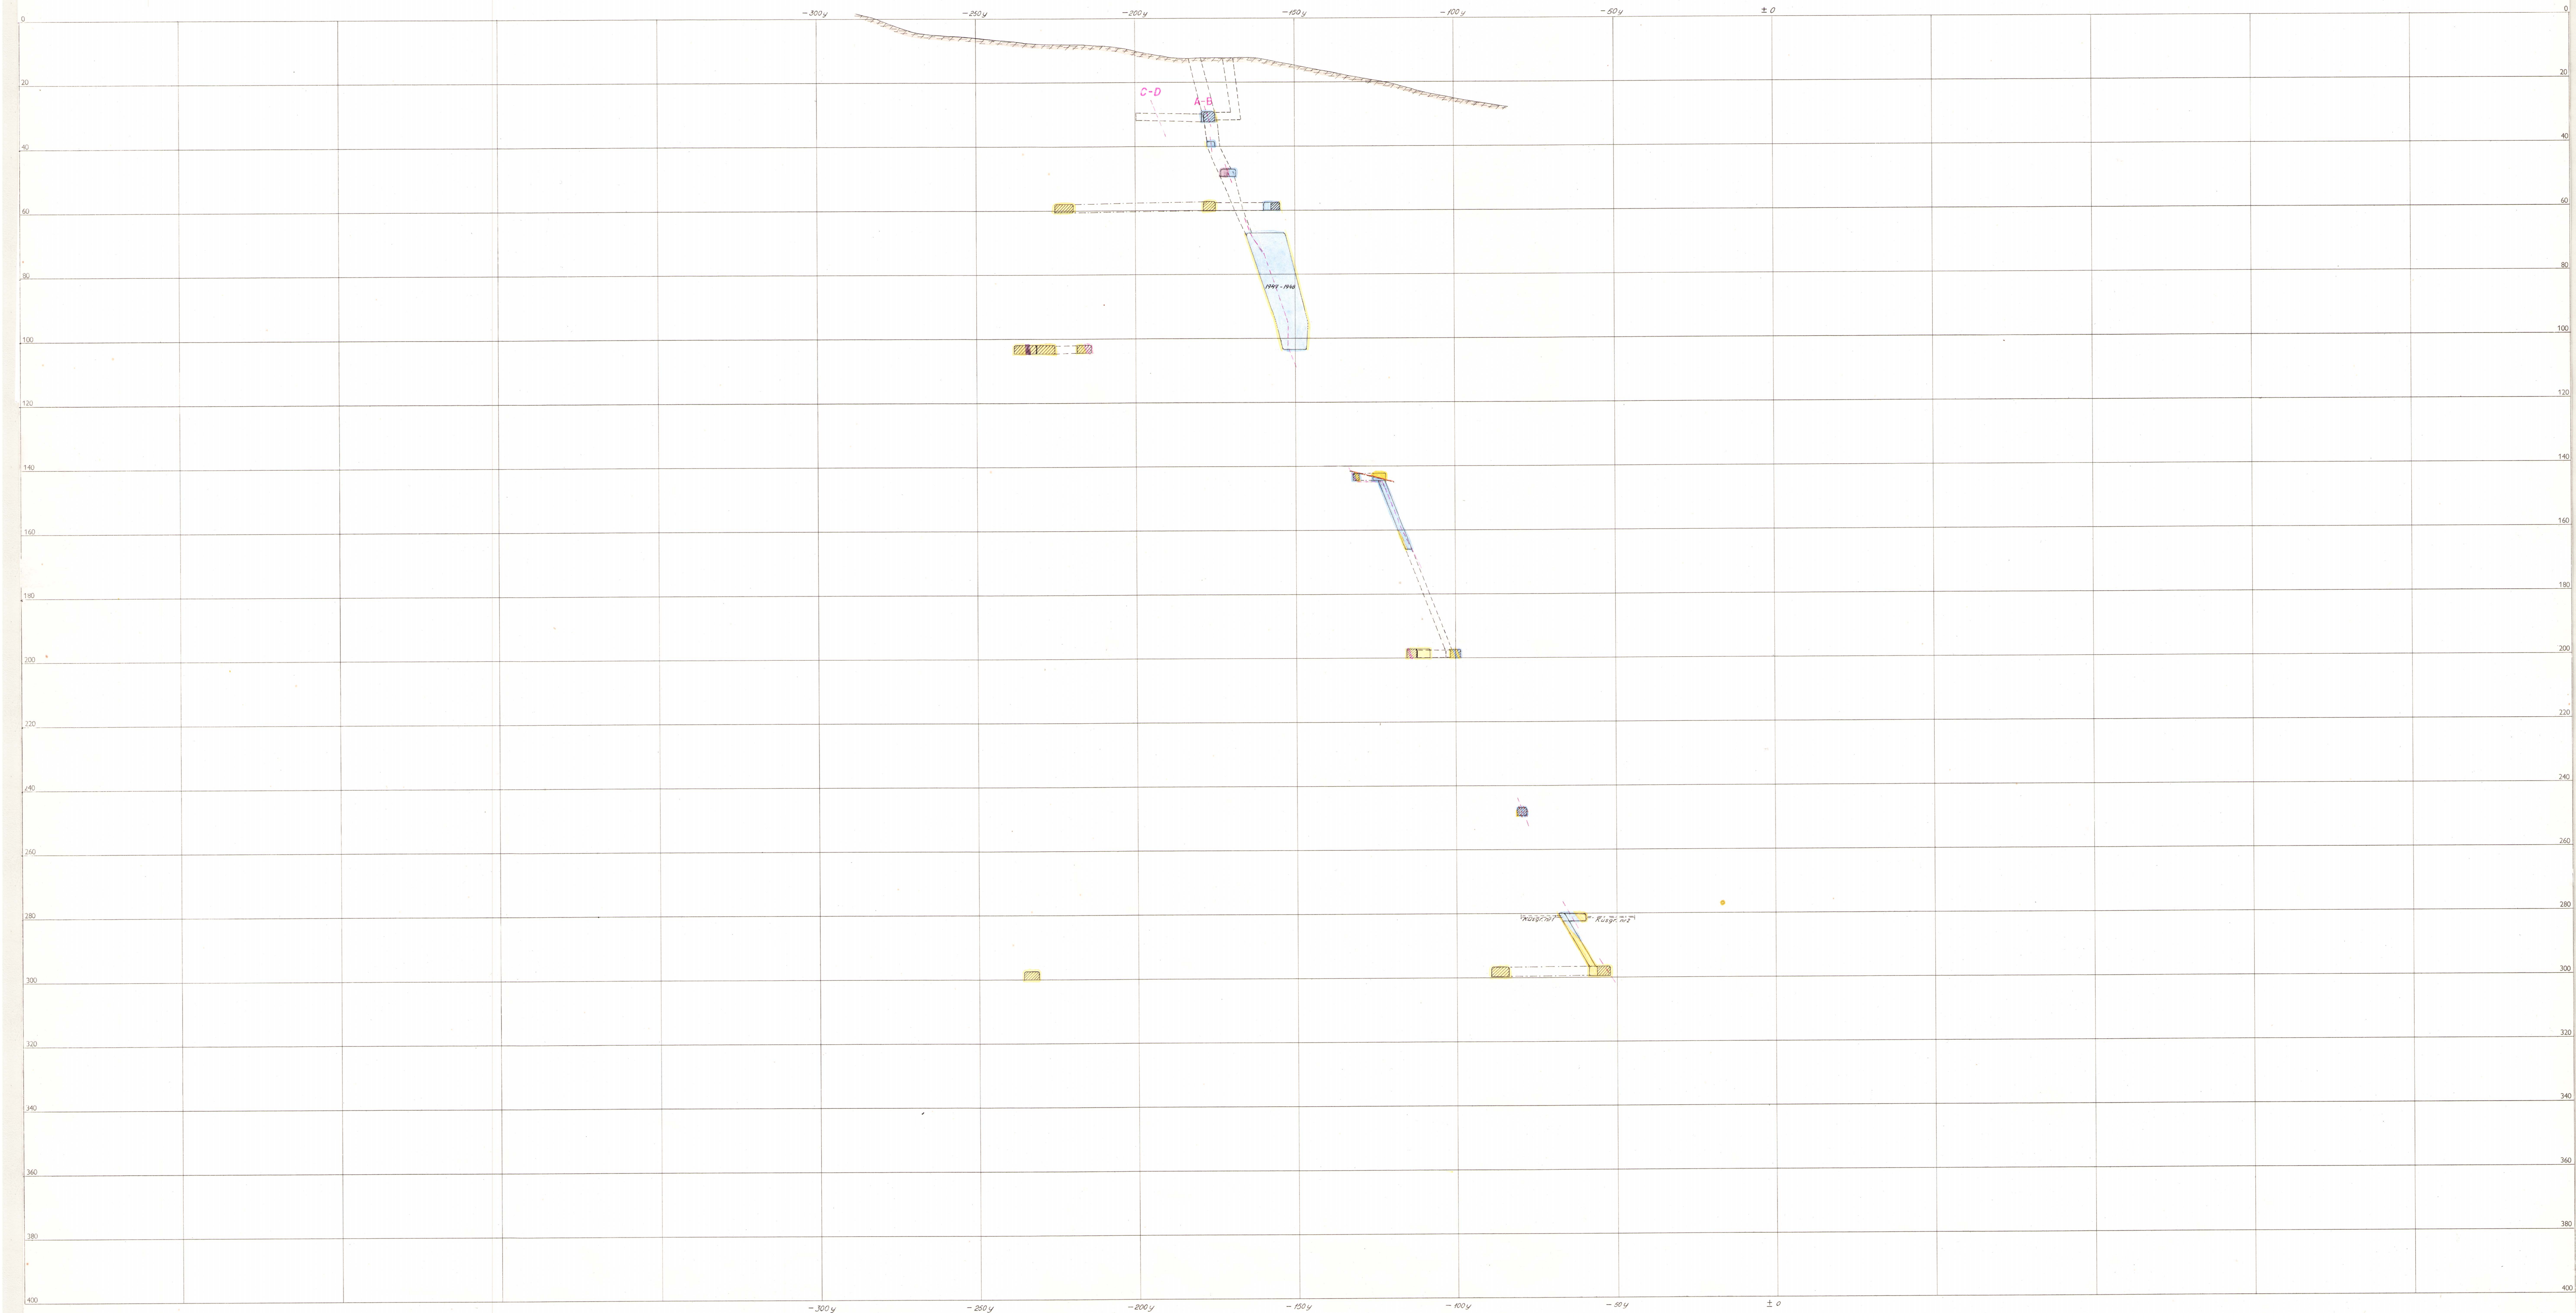

Tvärprofiler

2850

2900

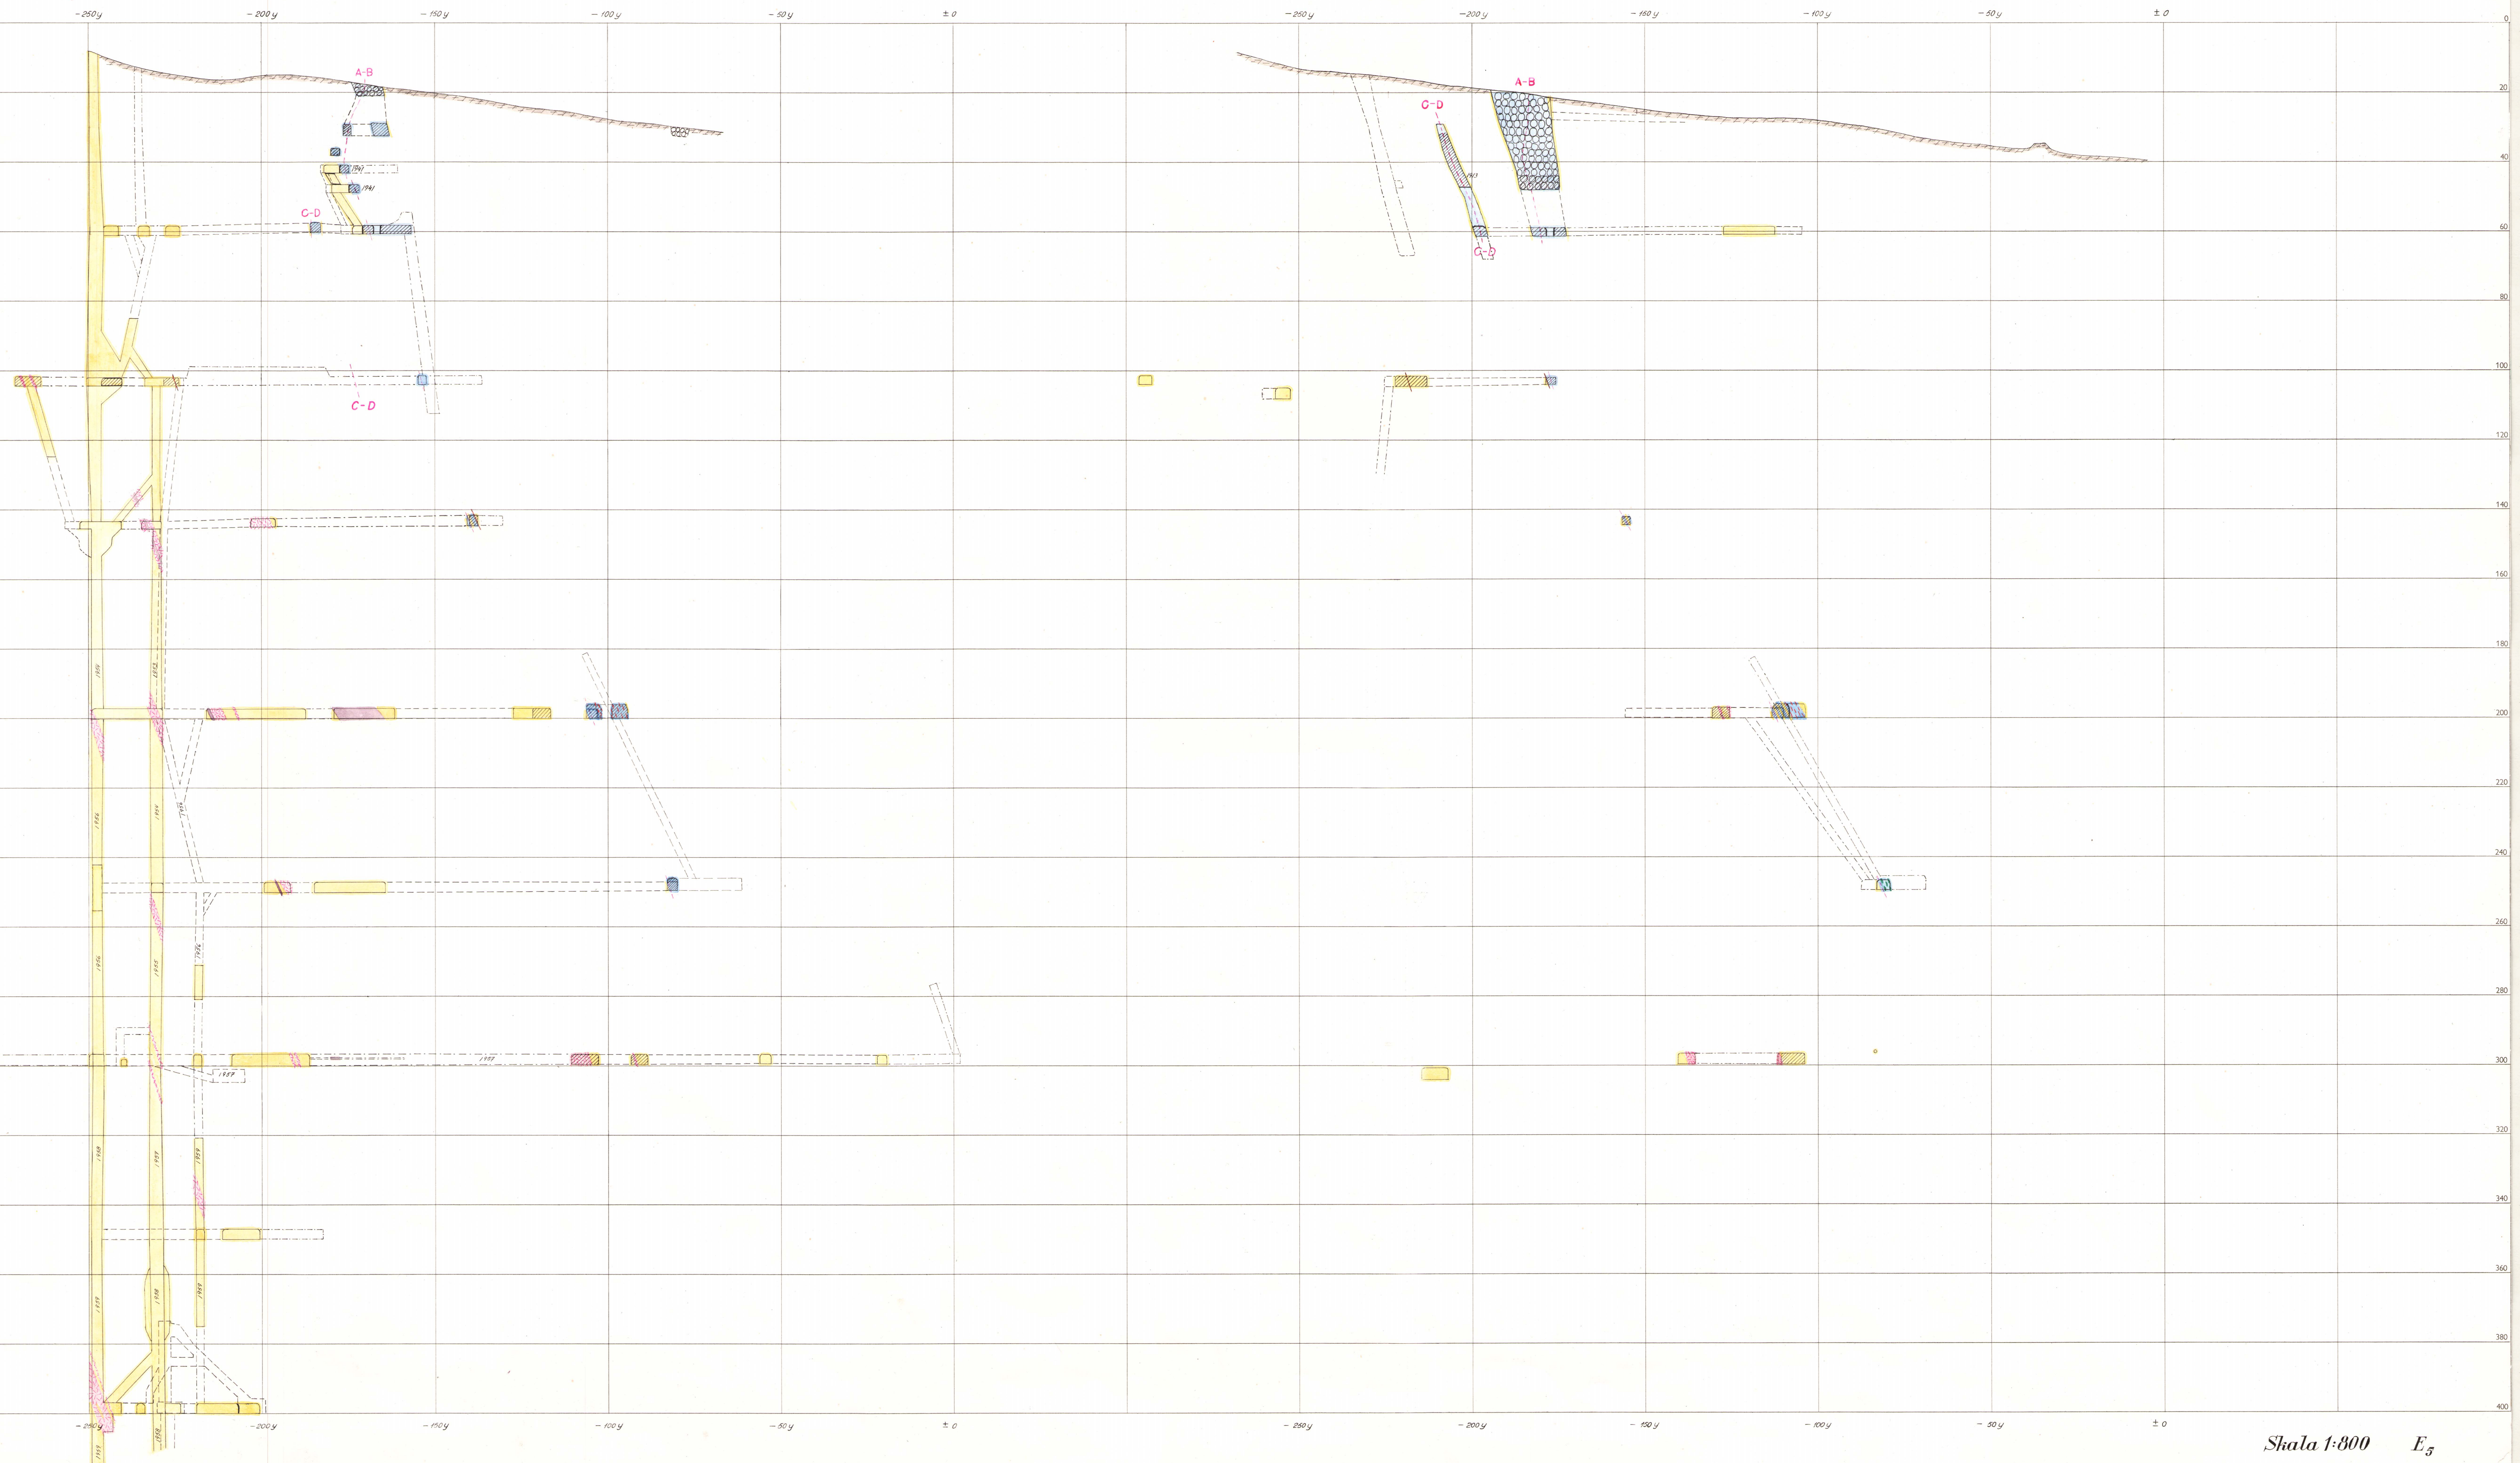

Tvärprofiler



Tvärprofiler

3100

3150

