

KARTA

No 2

över norra delen av

STOLLGRUVAN

i


Norrbärke socken, Kopparbergs län.

Delvis upprättad efter gamla kartor och nya mätningar som avslutades den 9 december 1960.

Edvin Lohde

leg. gruvmätare

SKALA 1:800

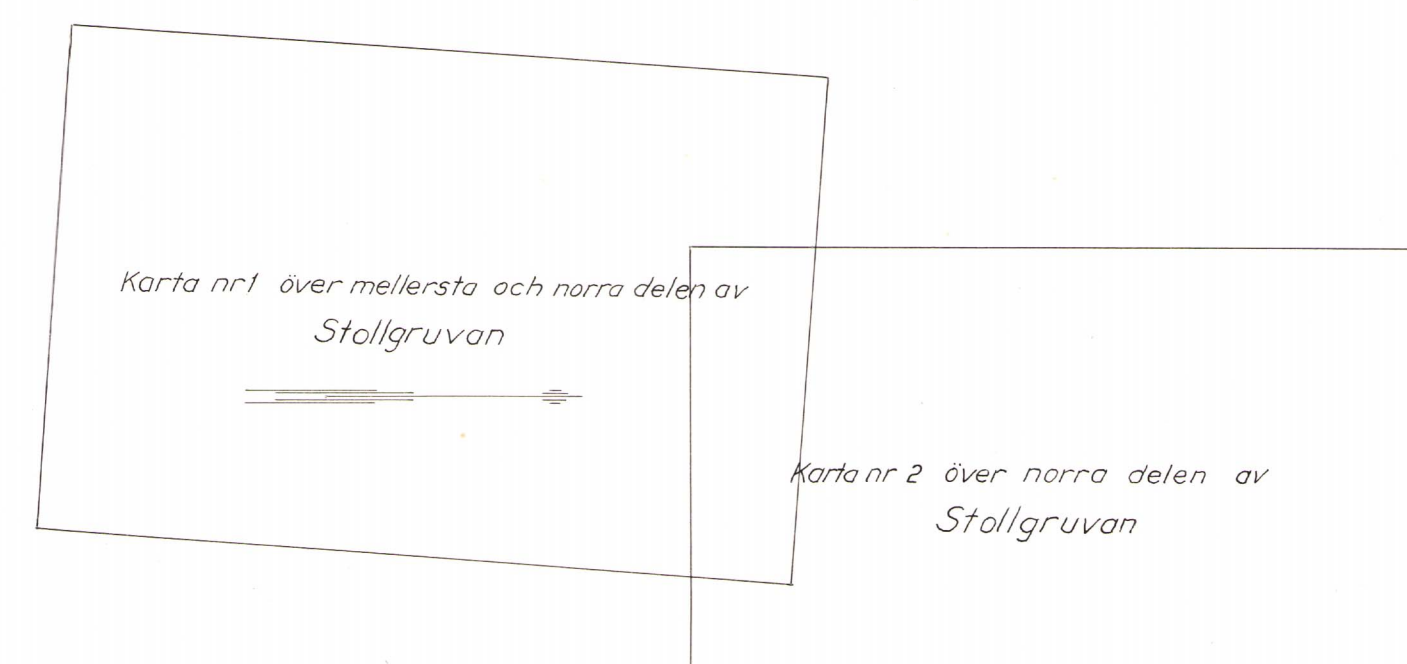

BETECKNINGAR

	Swartmalm	New Blue		Diabas	Violet Carmine
	Skarn	Hookers Green Dark II		Leptit	Chrome Yellow
	Granatskarn	Hookers Green Dark II+ Light Red		Granit	Crimson Lake
	Kalksten	Ultramarin		Pegmatit	Crimson Lake
	Zinkmalm	Burnt Sienna		Malmskvartsit	Cadmium Orange
	Blymalm	Mauve		Sericitskiffer	Cadmium Orange + Svart Tusch
	Magnetkis	Raw Umber		Glimmerskiffer	Cadmium Orange + Light Red
	Svavelkis	Vermilion		Skölar	Light Red
	Diorit	Olive Green		Leptit m. granater	Chrome Yellow + Light Red
	Metabasit	Sap Green			
	Sänkning			Vattensamling med vattendrag	Prussian Blue
	Vattenfylld sänkning			Teodolitmätt märkpunkt	
	Jordtipp	Sepia		Märkpunkt i allm.	
	Jordslänt	Sepia		Utmålsgräns med röse	Red Ink Zinnäber
	Vorp	Neutral Tint		Gärdesgård	
	Kärr	Burnt Sienna		Lövskog	Green Ink
	Berg i dagen	Sepia		Barrskog	Green Ink
	Byggnad	Crimson Lake		Gräns för inlöst område	Crimson lake
	Väg med bro	Yellow Ochre		Ej gällande utmålsgräns	Red Ink Zinnäber
	Kraftledning	Green Ink			
	Diamantborrhål				

INNEHÅLLSFÖRTECKNING

Beteckningar, innehållsförteckning och anteckningar om kartans komplettering

Topografiskt dagblad

Geologiskt dagblad

Horisontalblad på ca 60 meters nivå

- 8 -	- 8 -	- 8 -	75	- 8 -	- 8 -
- 8 -	- 8 -	- 8 -	100	- 8 -	- 8 -
- 8 -	- 8 -	- 8 -	135	- 8 -	- 8 -
- 8 -	- 8 -	- 8 -	165	- 8 -	- 8 -
- 8 -	- 8 -	- 8 -	180	- 8 -	- 8 -
- 8 -	- 8 -	- 8 -	270	- 8 -	- 8 -
- 8 -	- 8 -	- 8 -	370	- 8 -	- 8 -

Längdprofil A-B

Tvärprofiler 31-57

Blad

A₁

B₁

C₁

C₂

C₃

C₄

C₅

C₆

C₇

C₈


C₉

D₁

E₁-E₁₂

KARTANS KOMPLETTERING


Mätningen		Förrättningsman	
avslutad	inlagd på kartan	Leg. gruvmätare	Gruvmätaraspirant
sept. 1982	aug 1984	Rune Berglund	

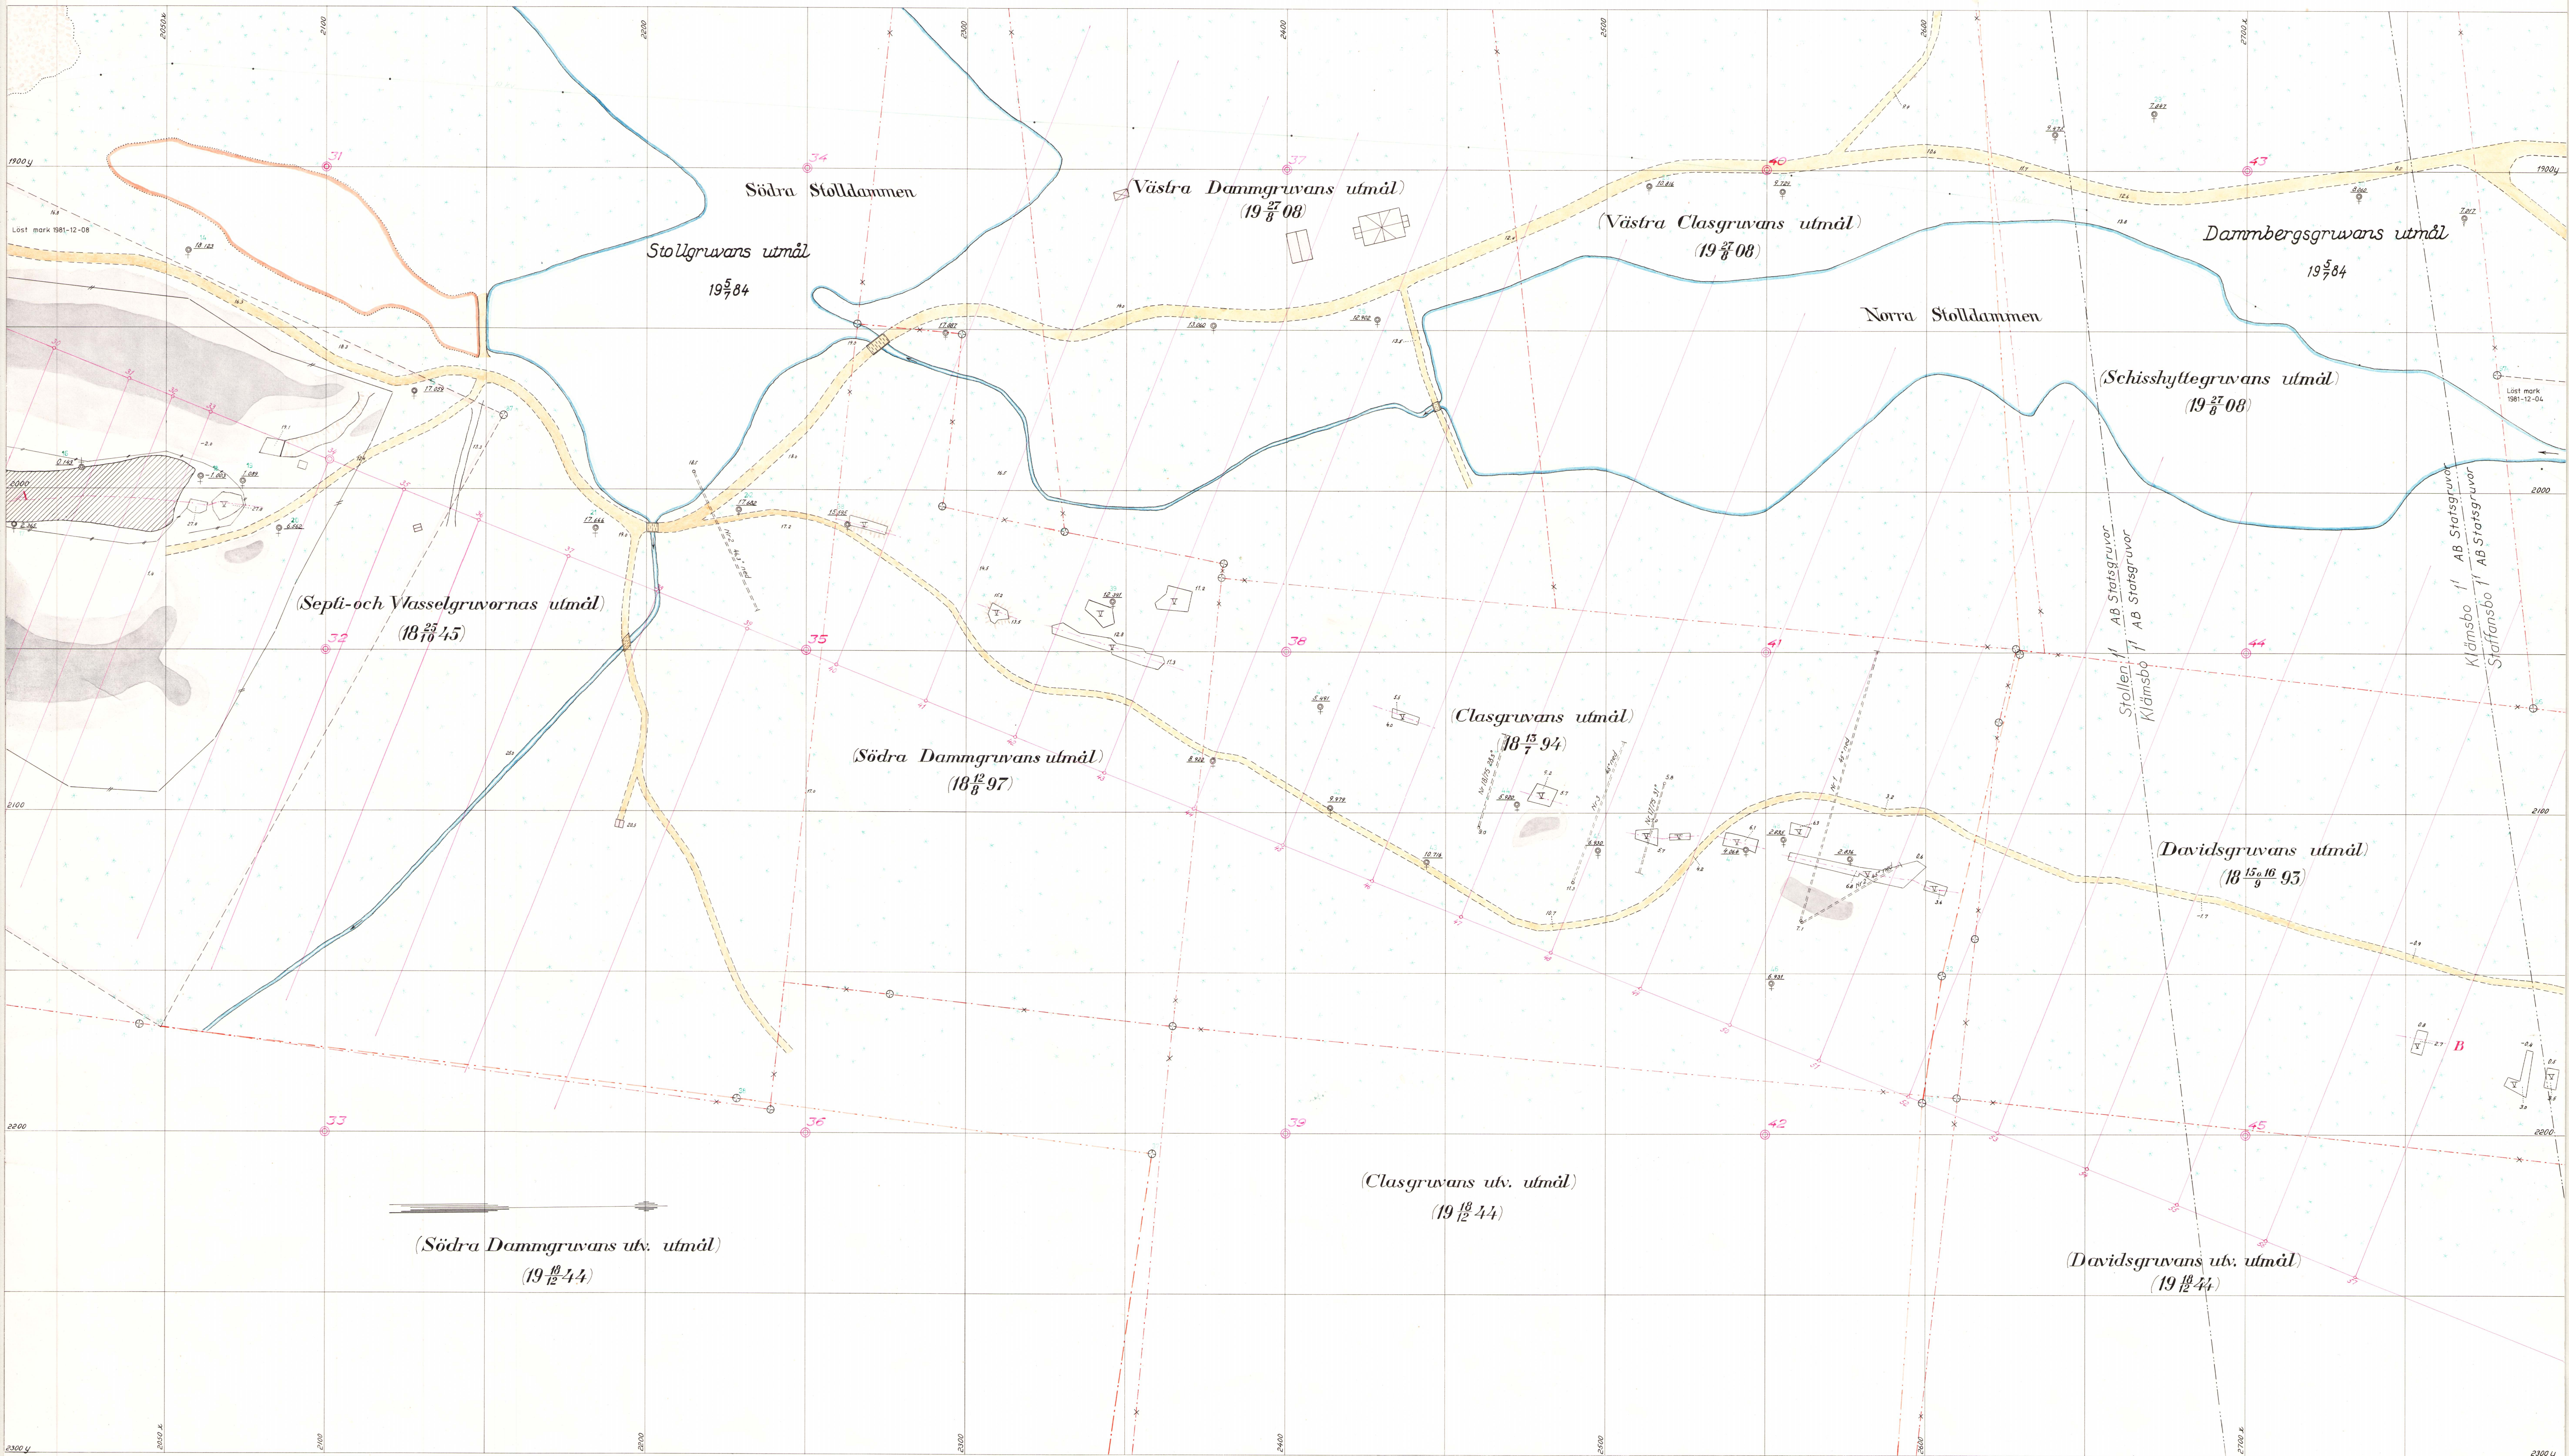

Topografiskt dagblad

Skala 1:800


B₁

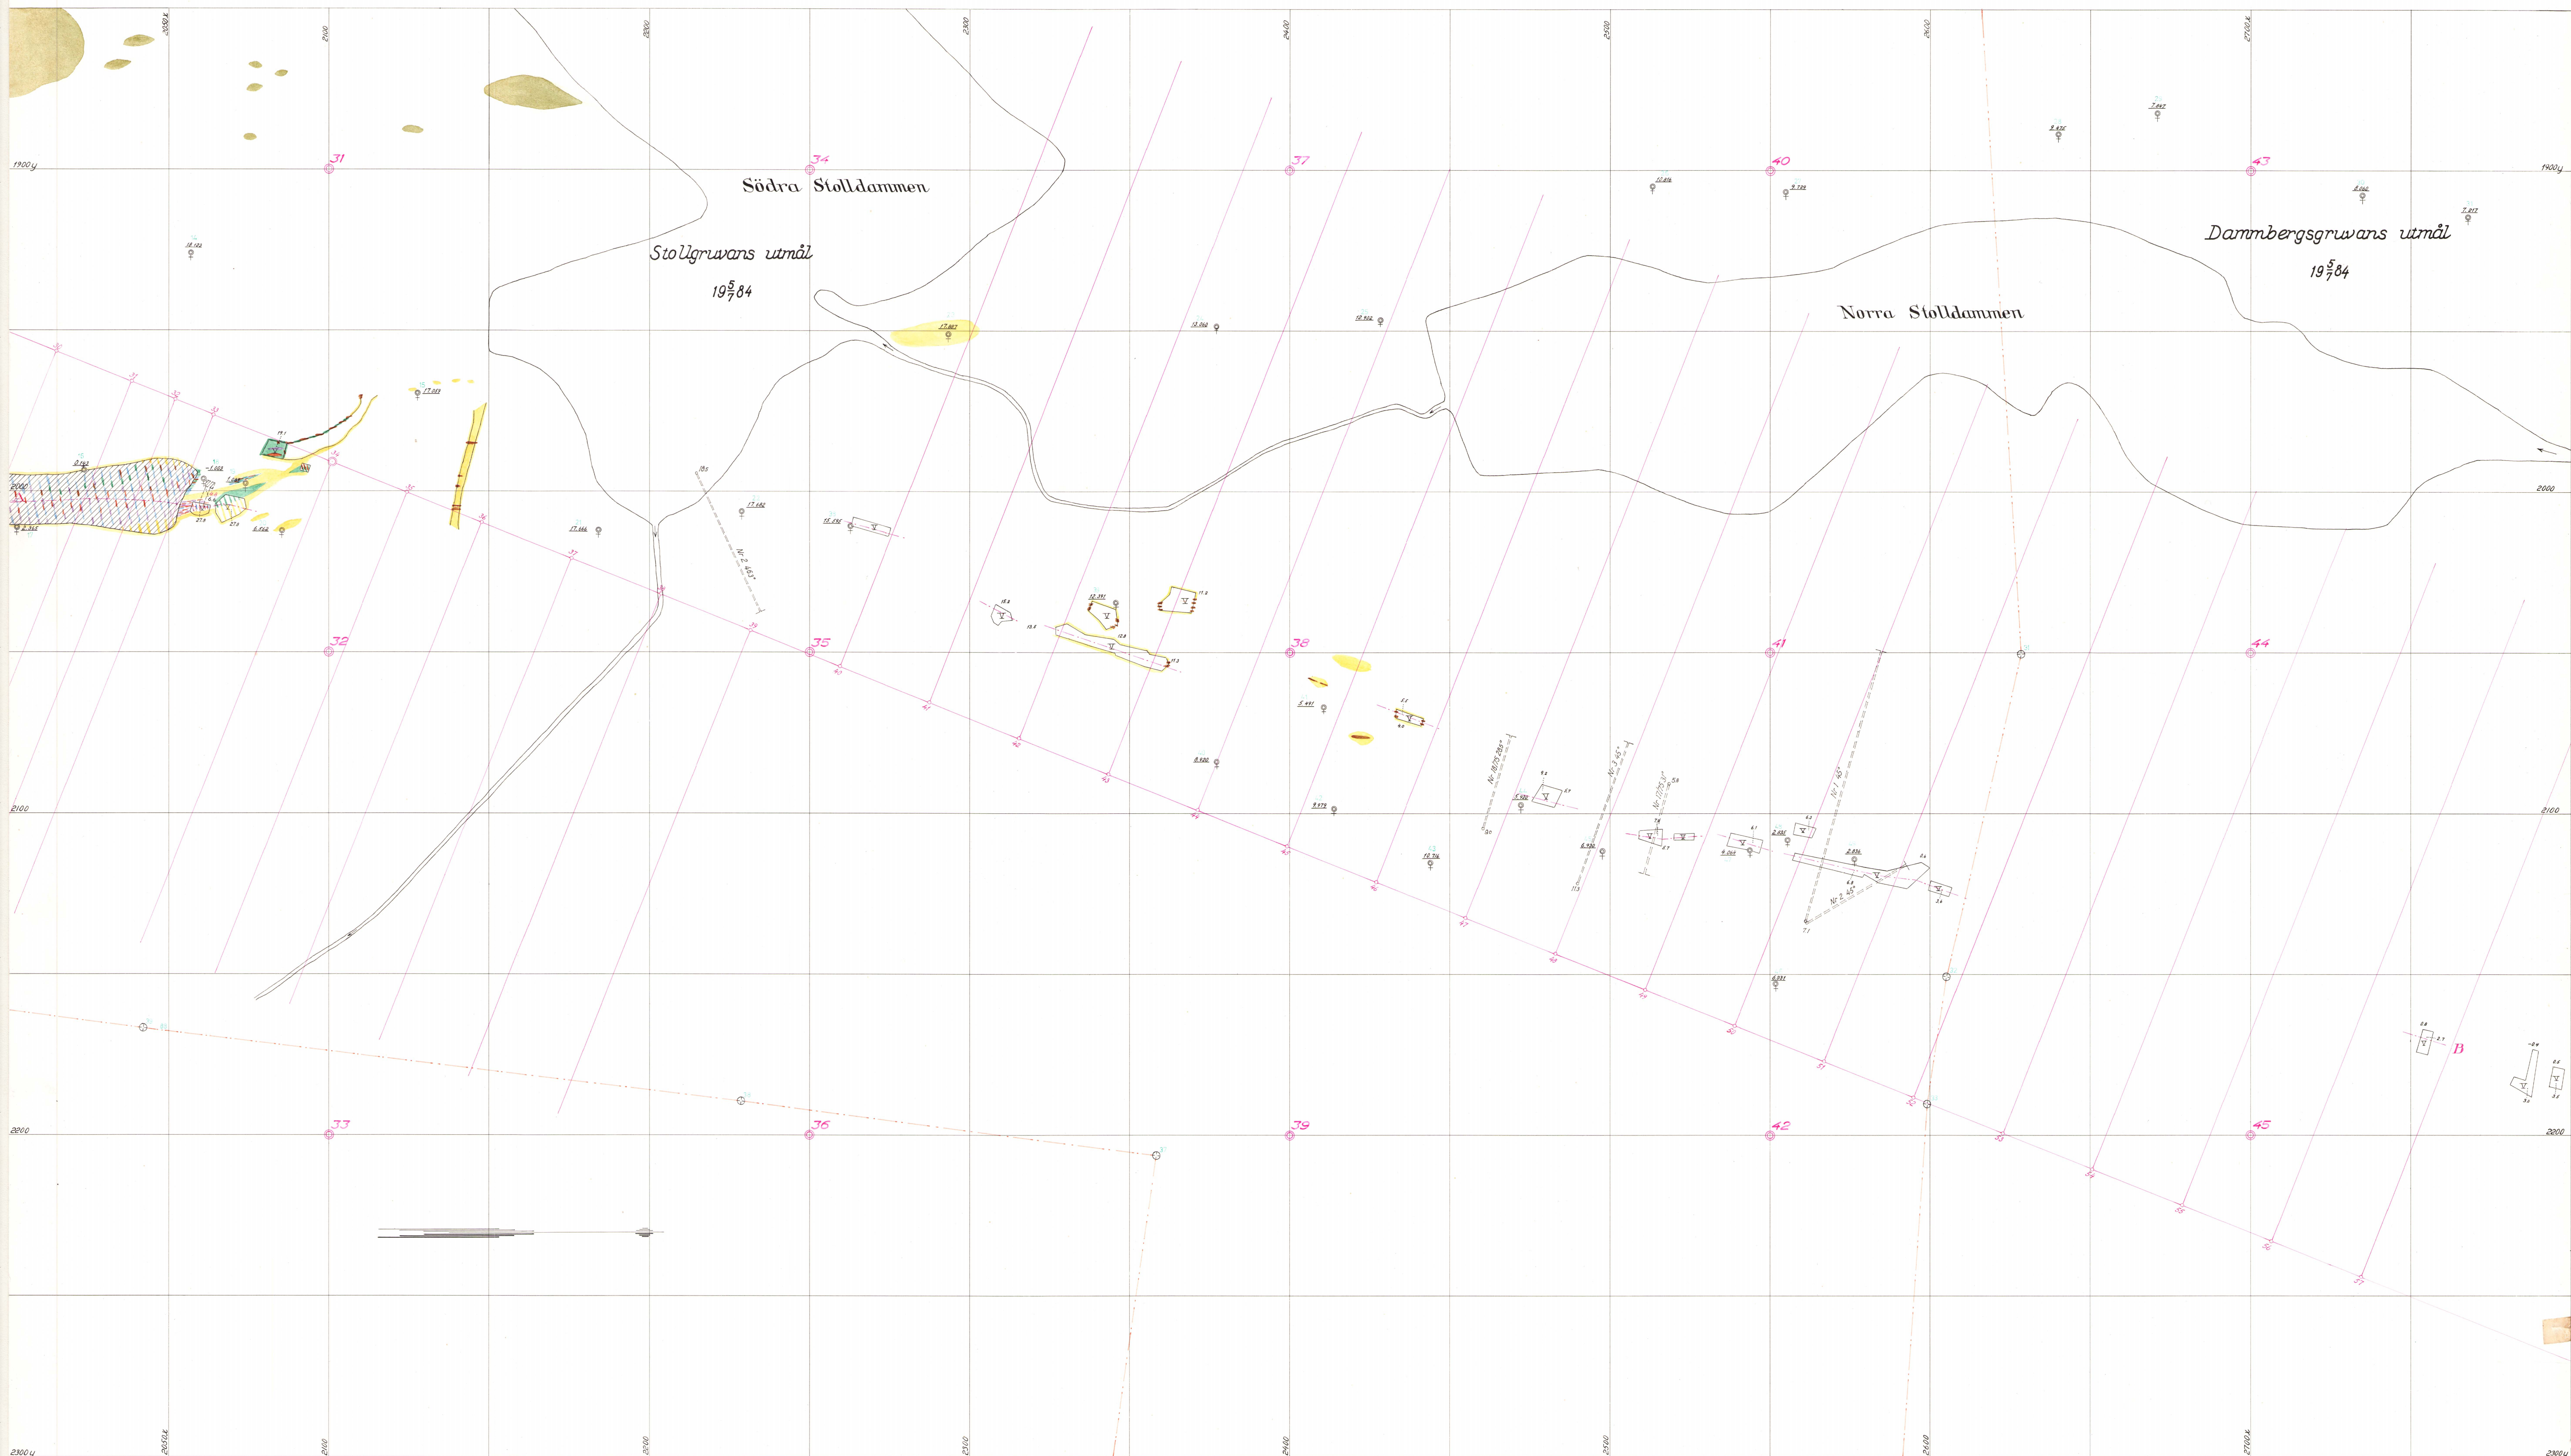

Geologiskt dagblad

Skala 1:800


C₁

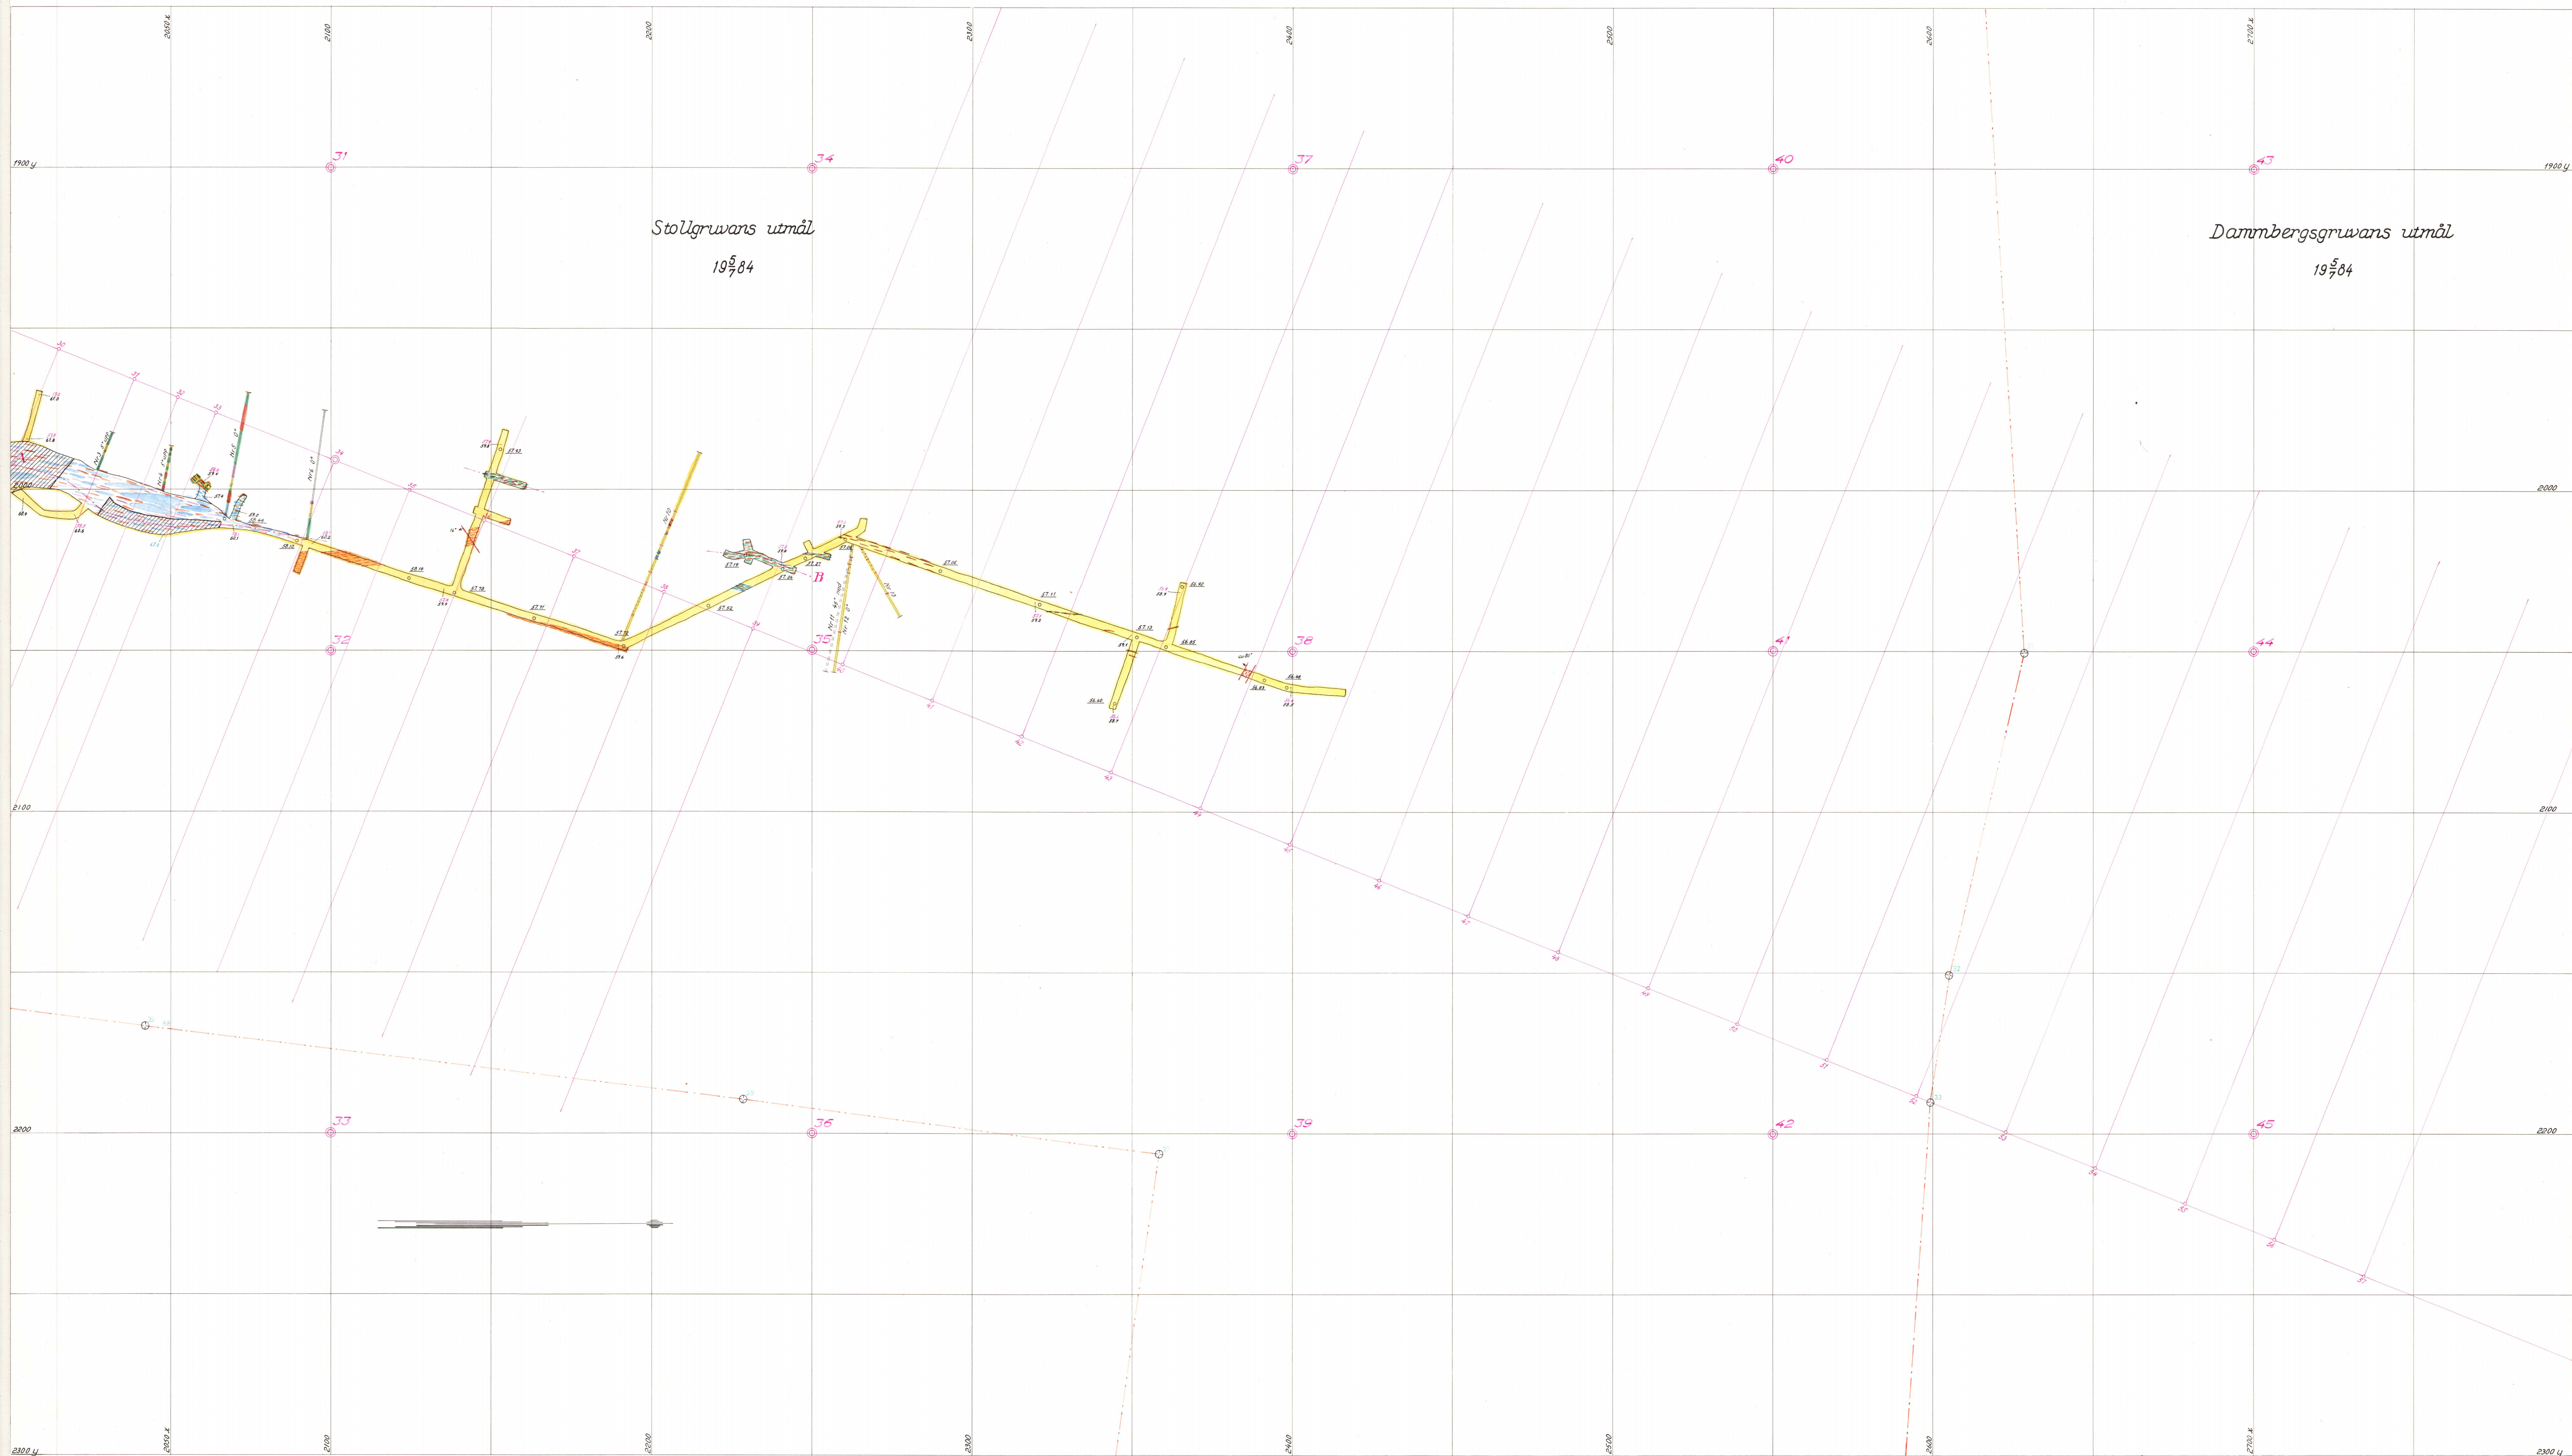

Horisontalblad på c:a 60 meters nivå

Skala 1:800


C₂

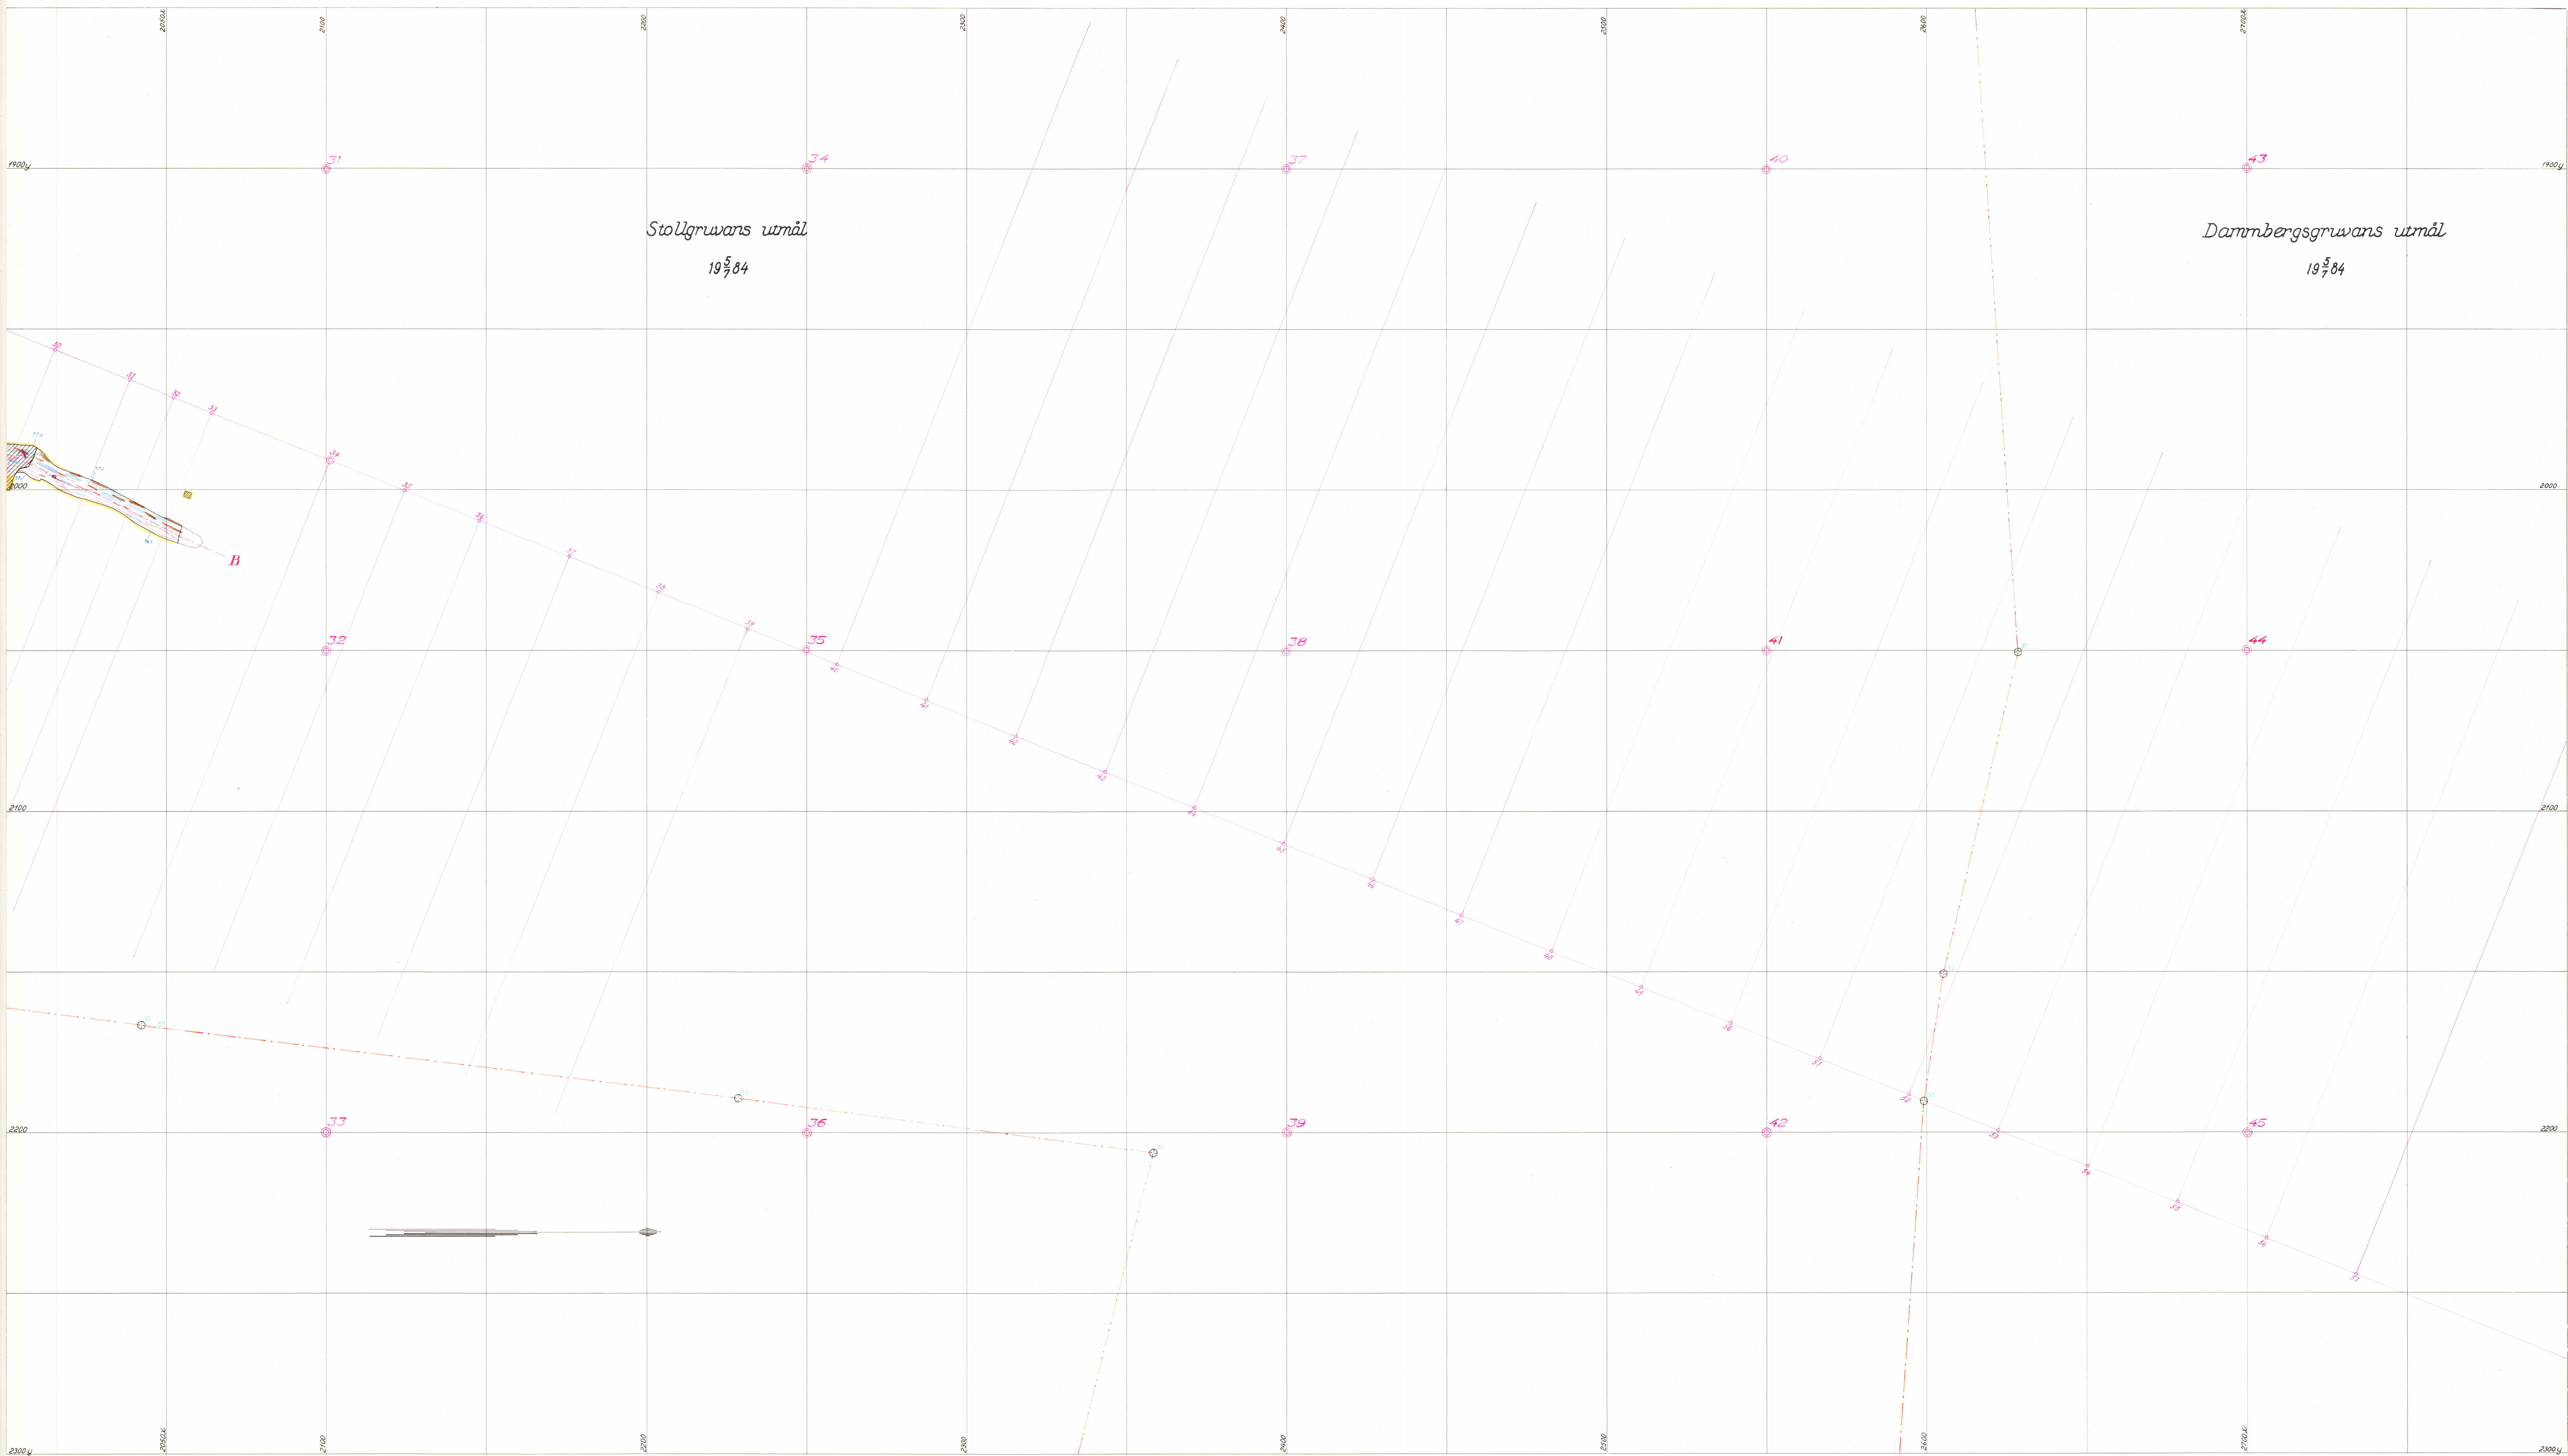

Horisontalblad på c:a 75 meters nivå

Skala 1:800


C₃

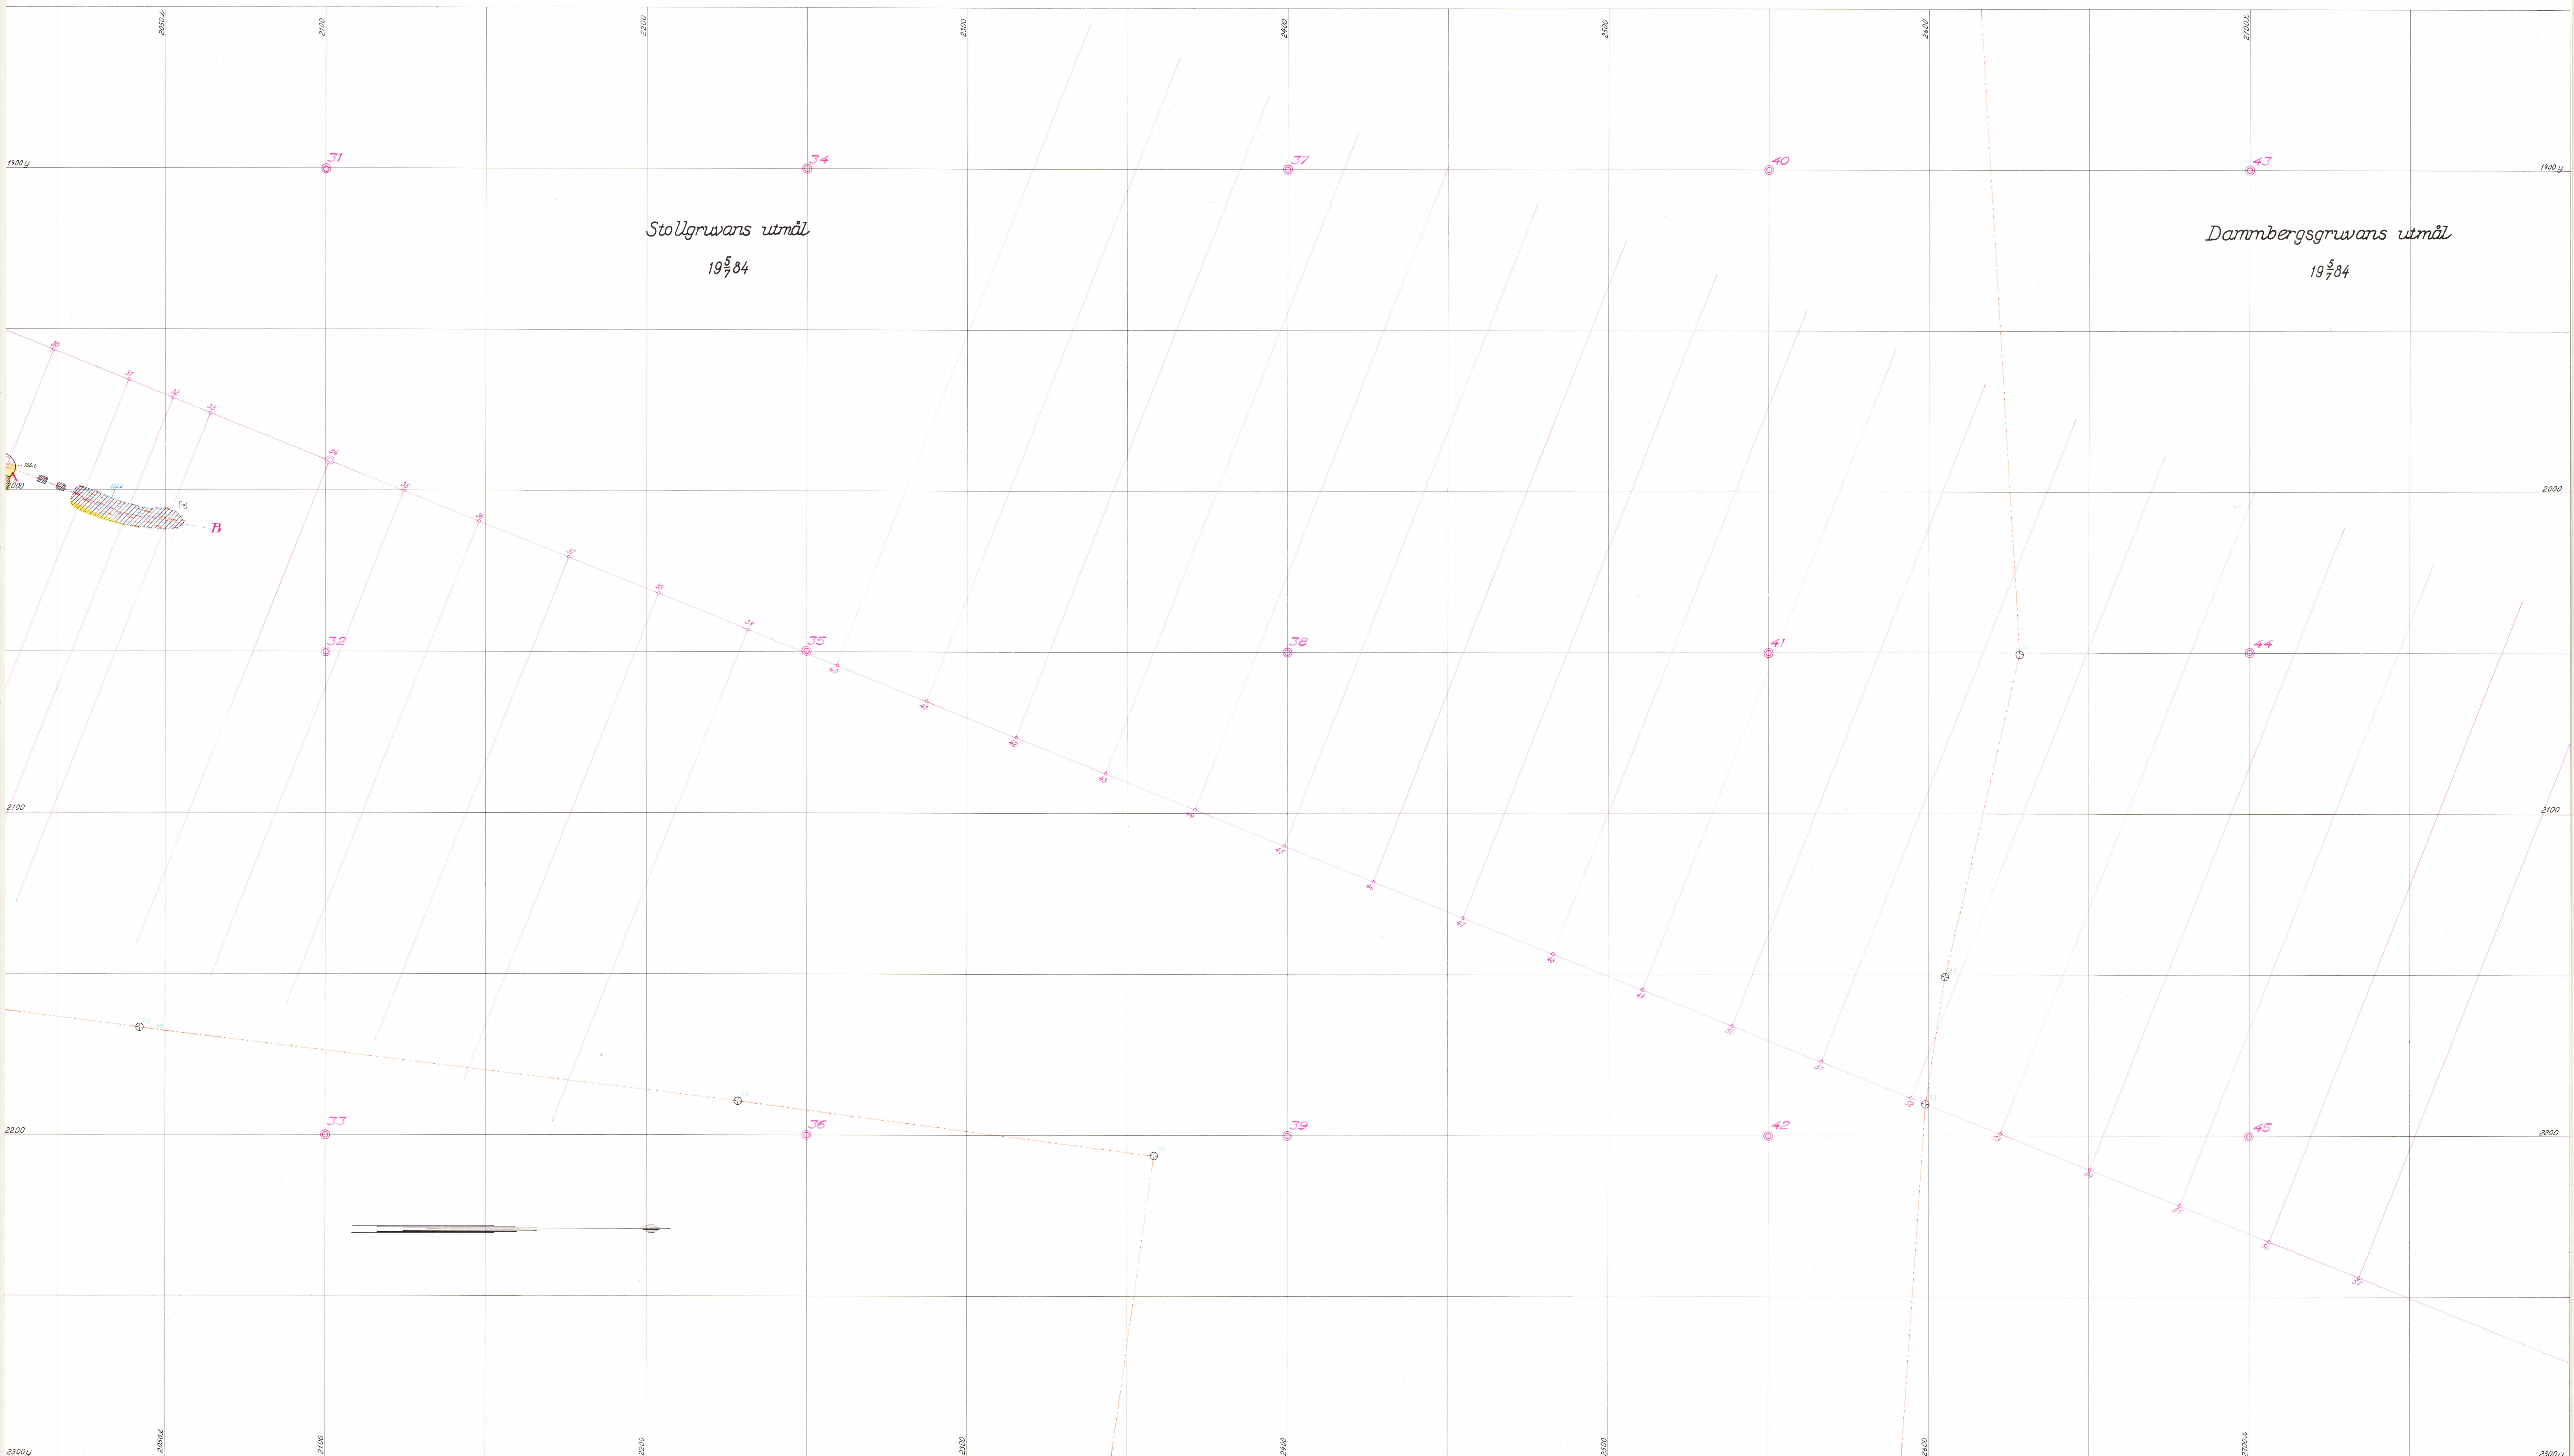

Horisontalblad på c:a 100 meters nivå

Skala 1:800


C₄

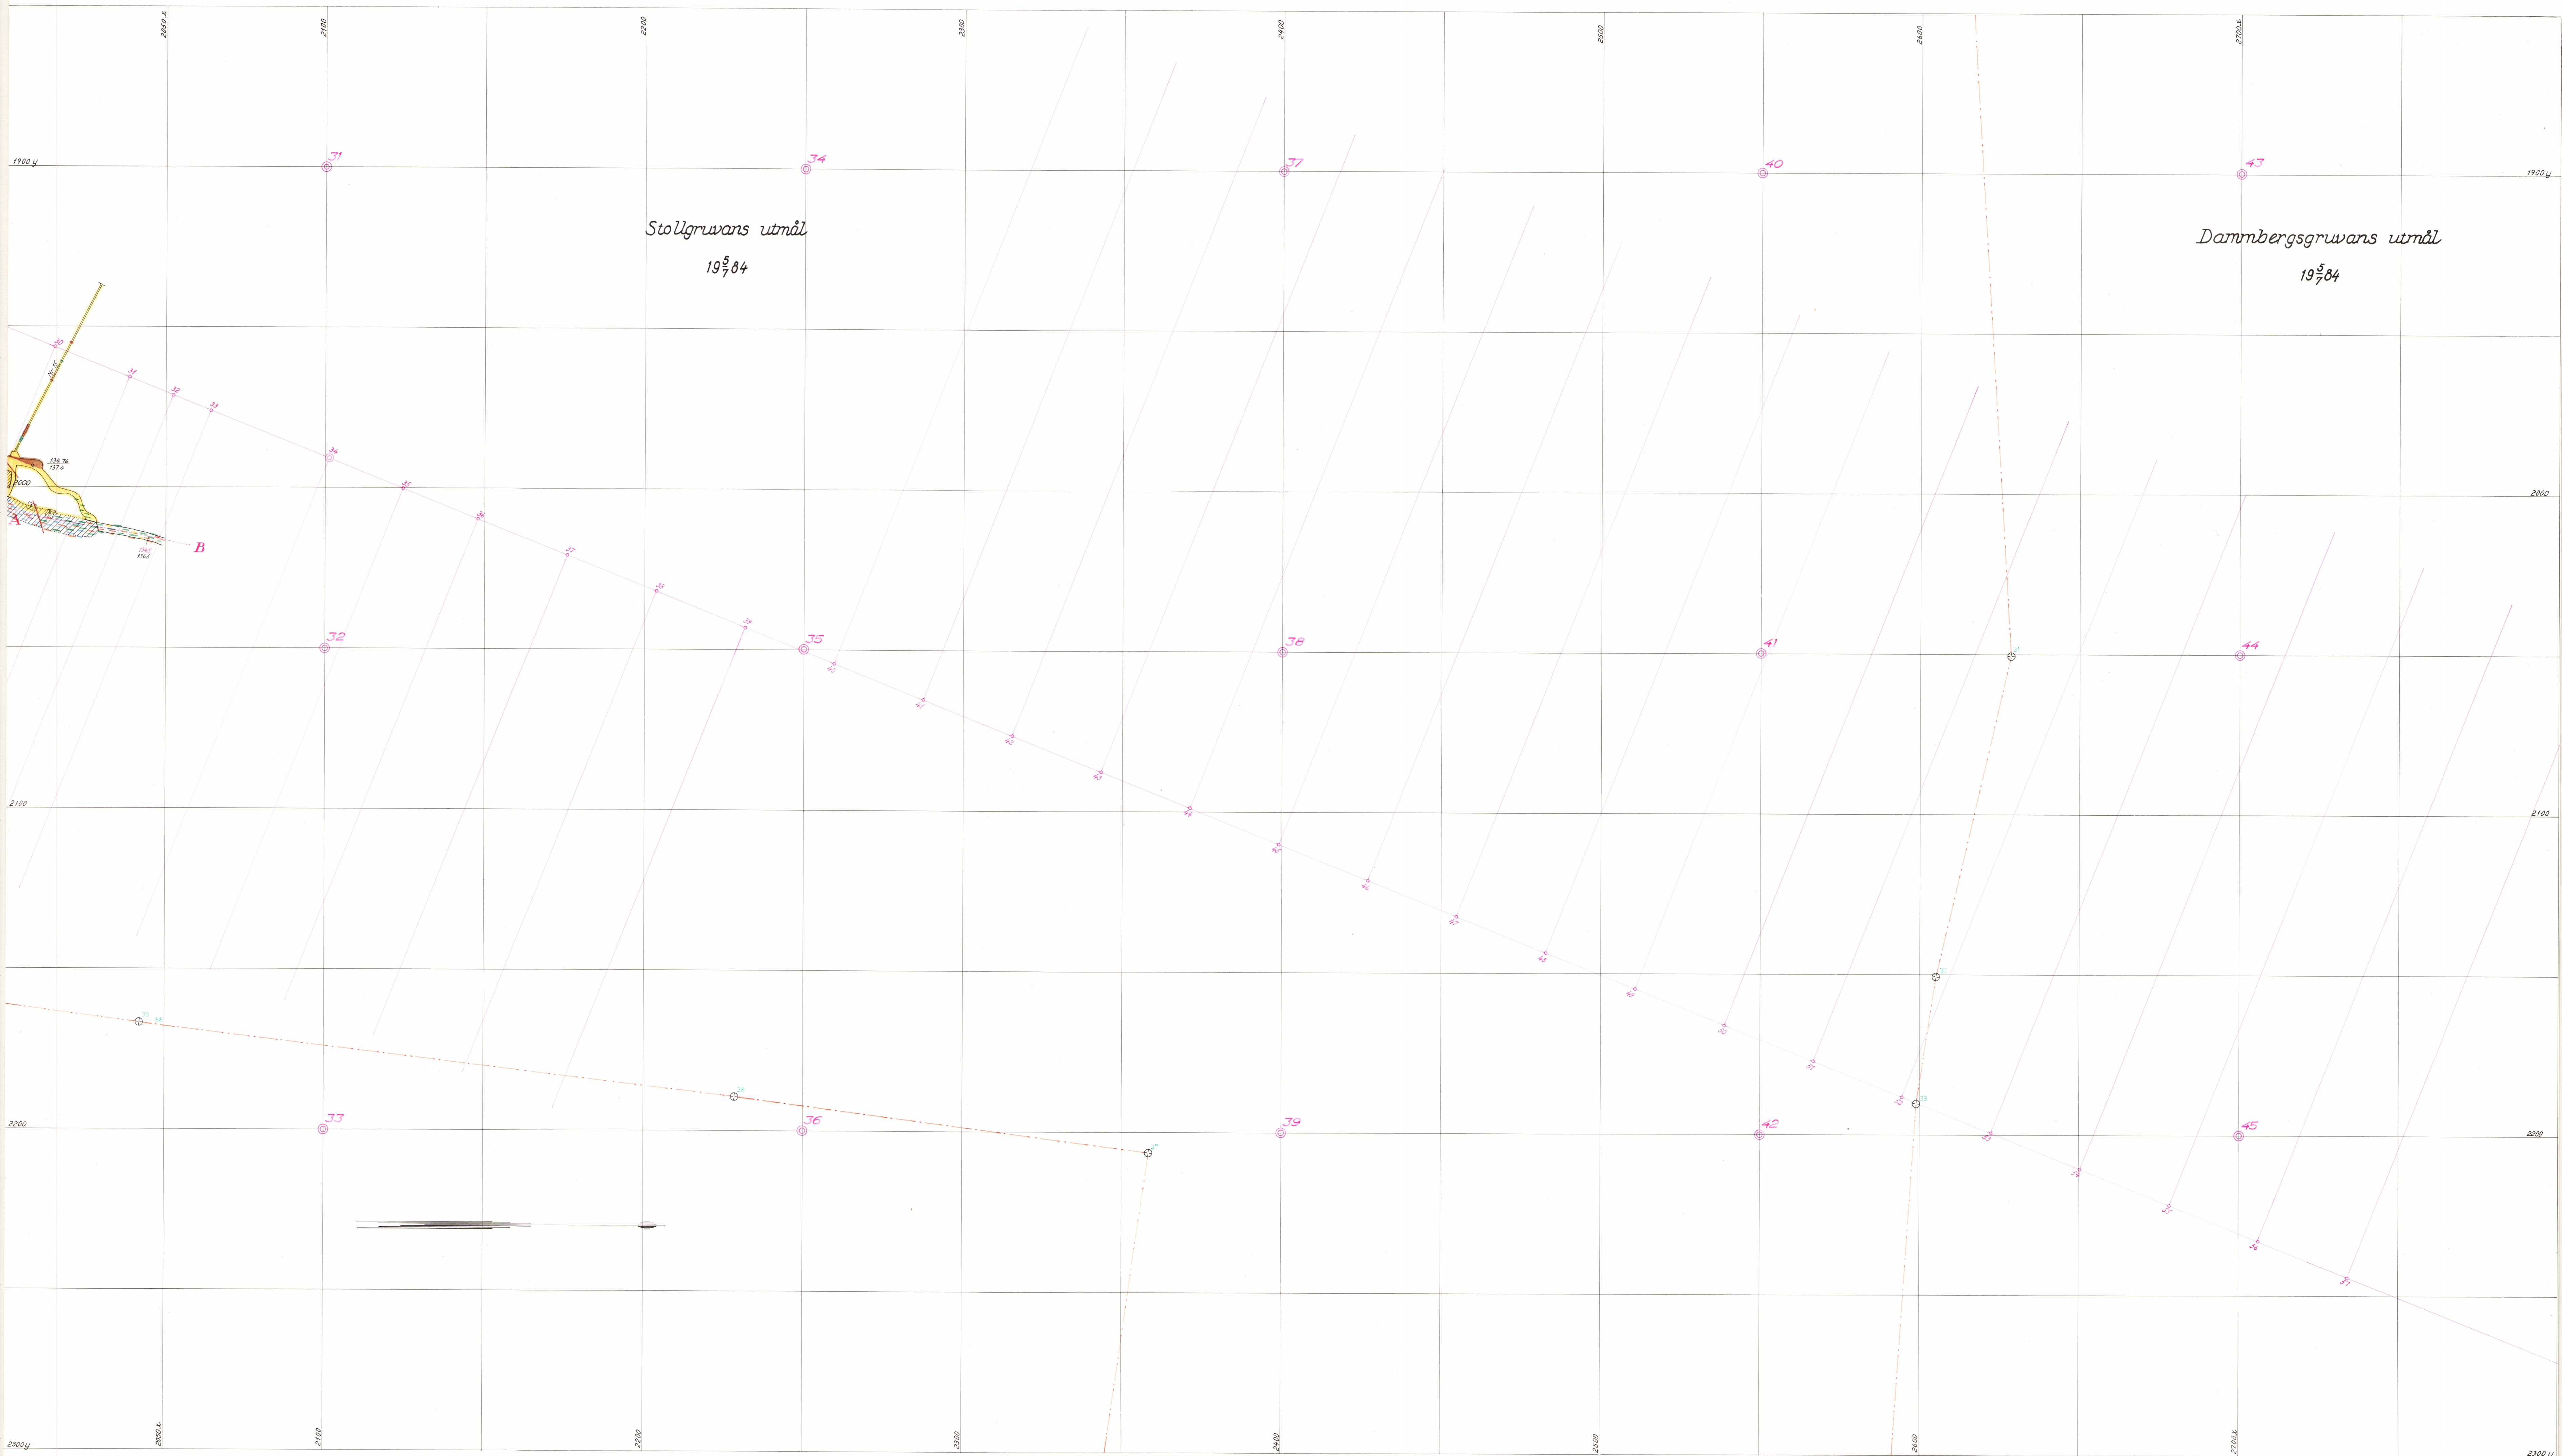

Horisontalblad på c:a 135 meters nivå

Skala 1:800


C₅

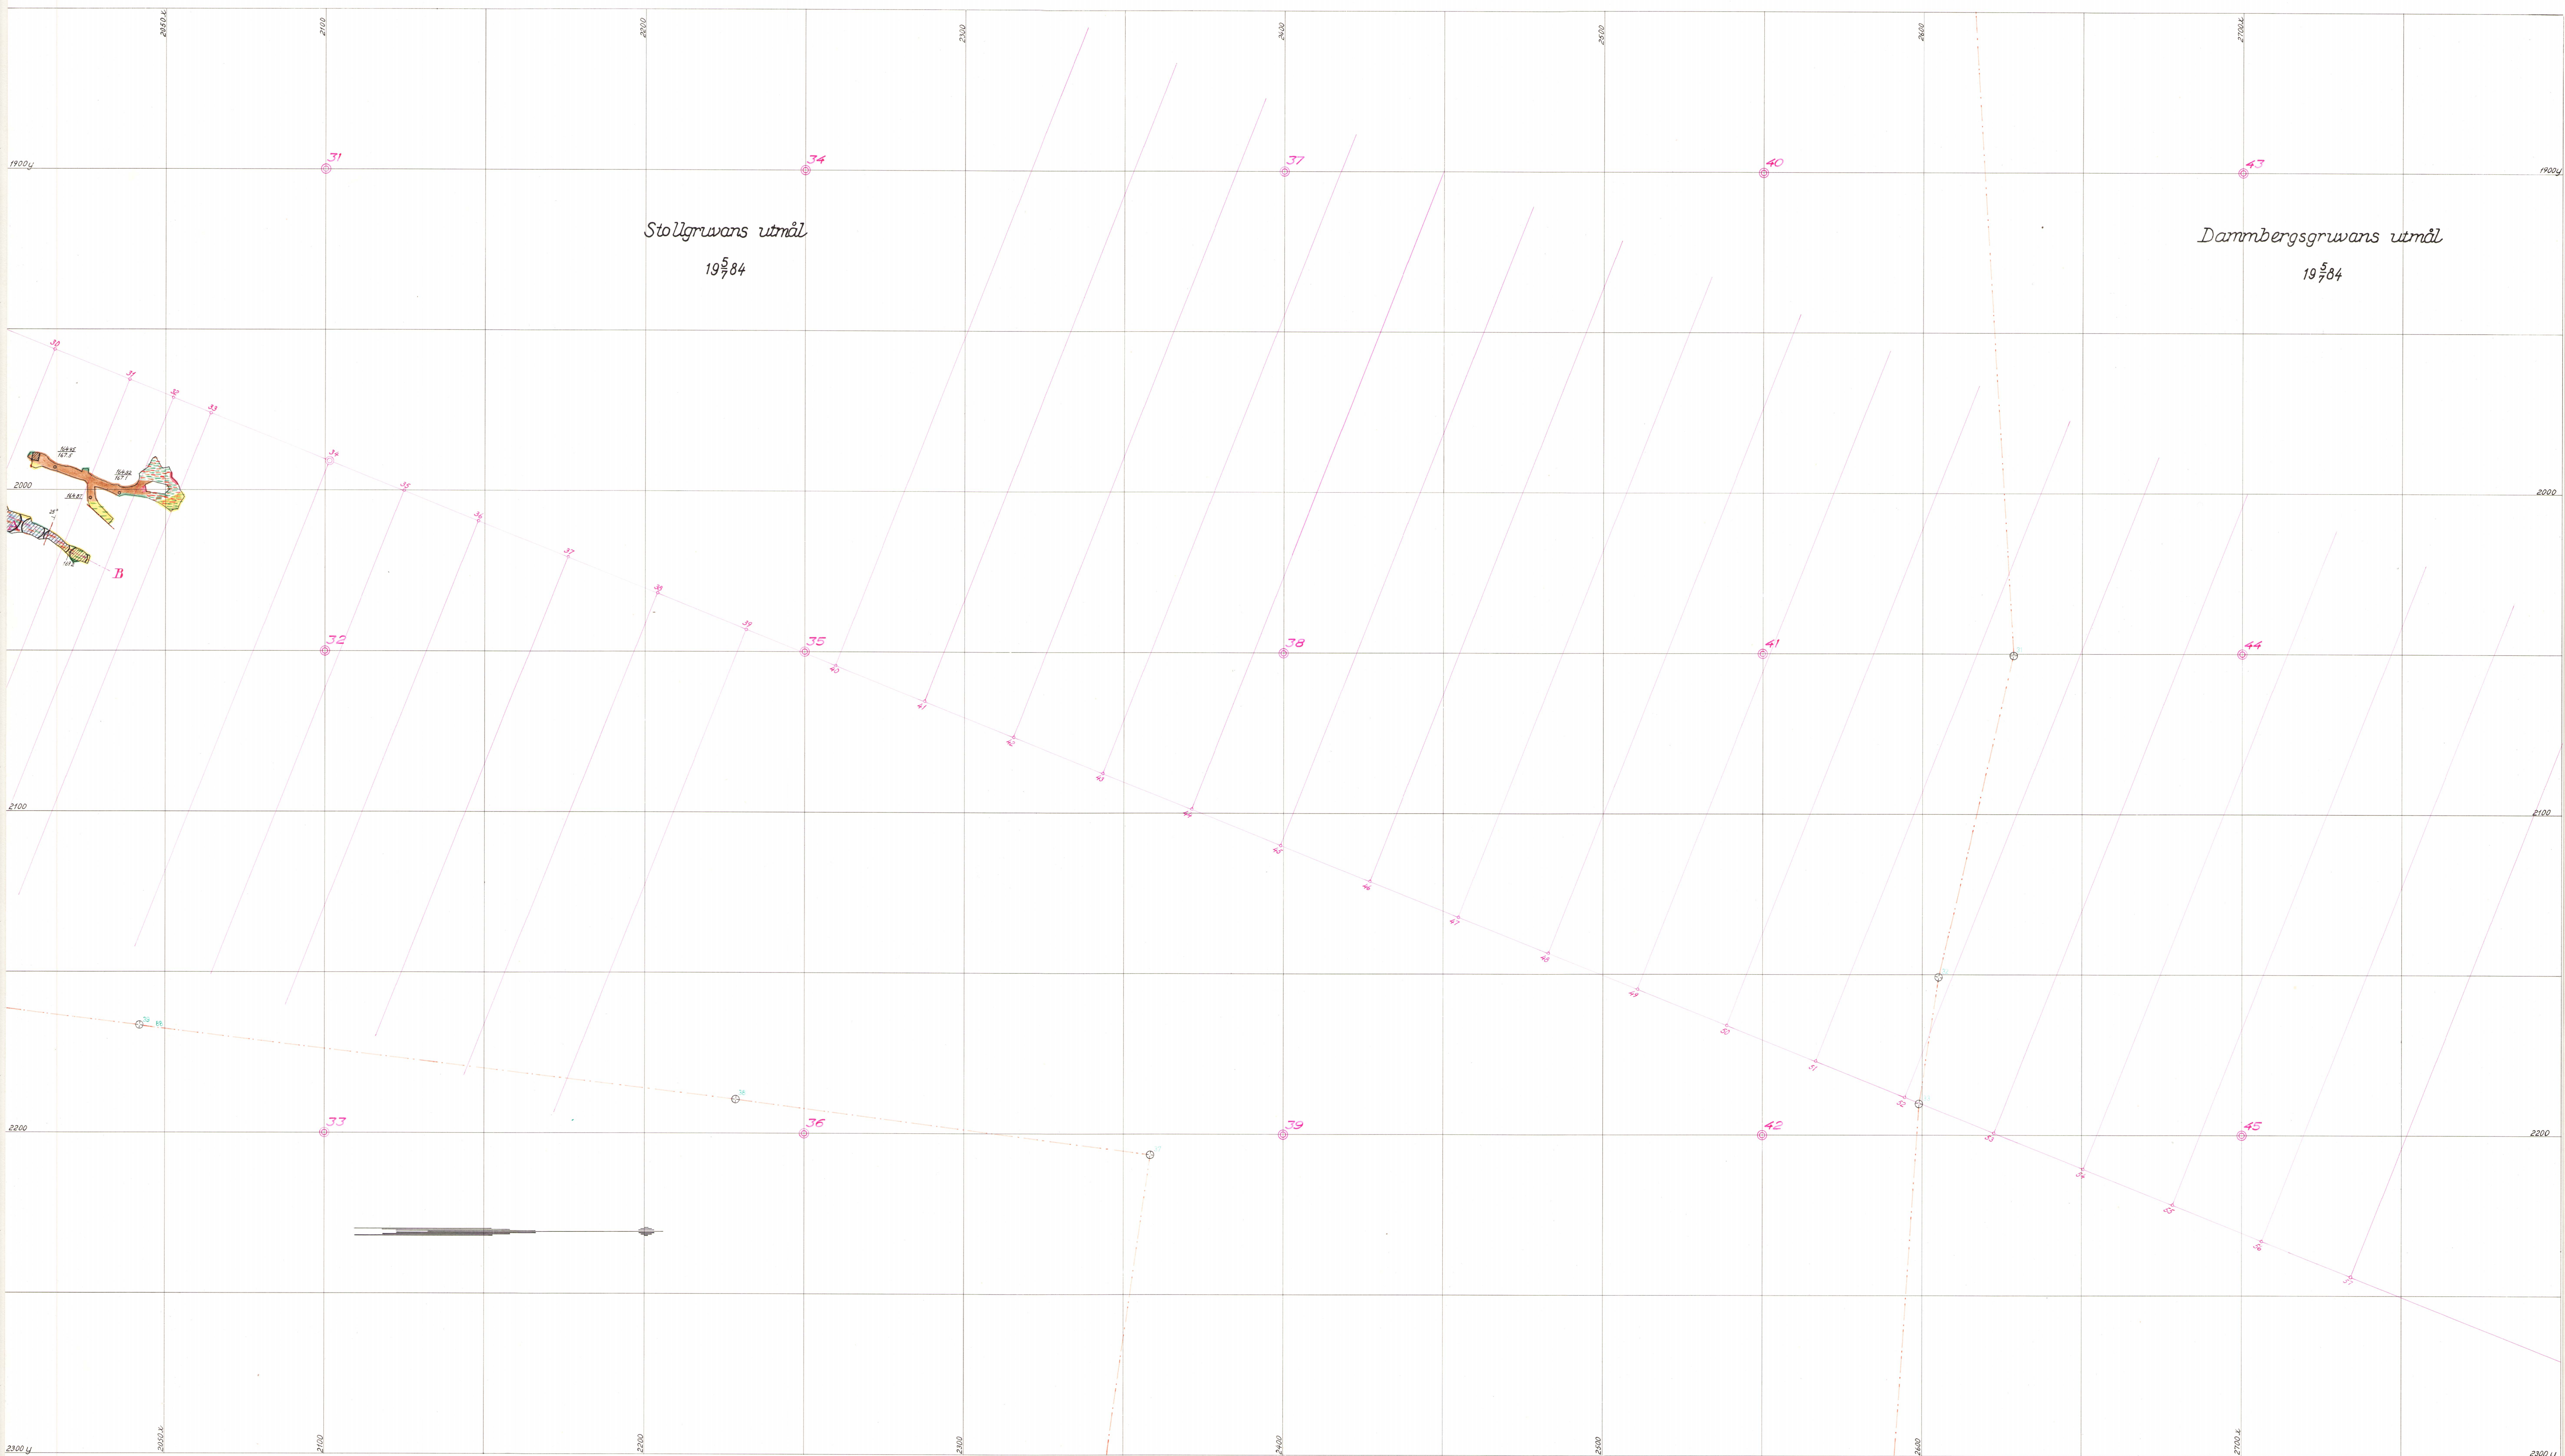

Horisontalblad på c:a 165 meters nivå

Skala 1:800

C₆

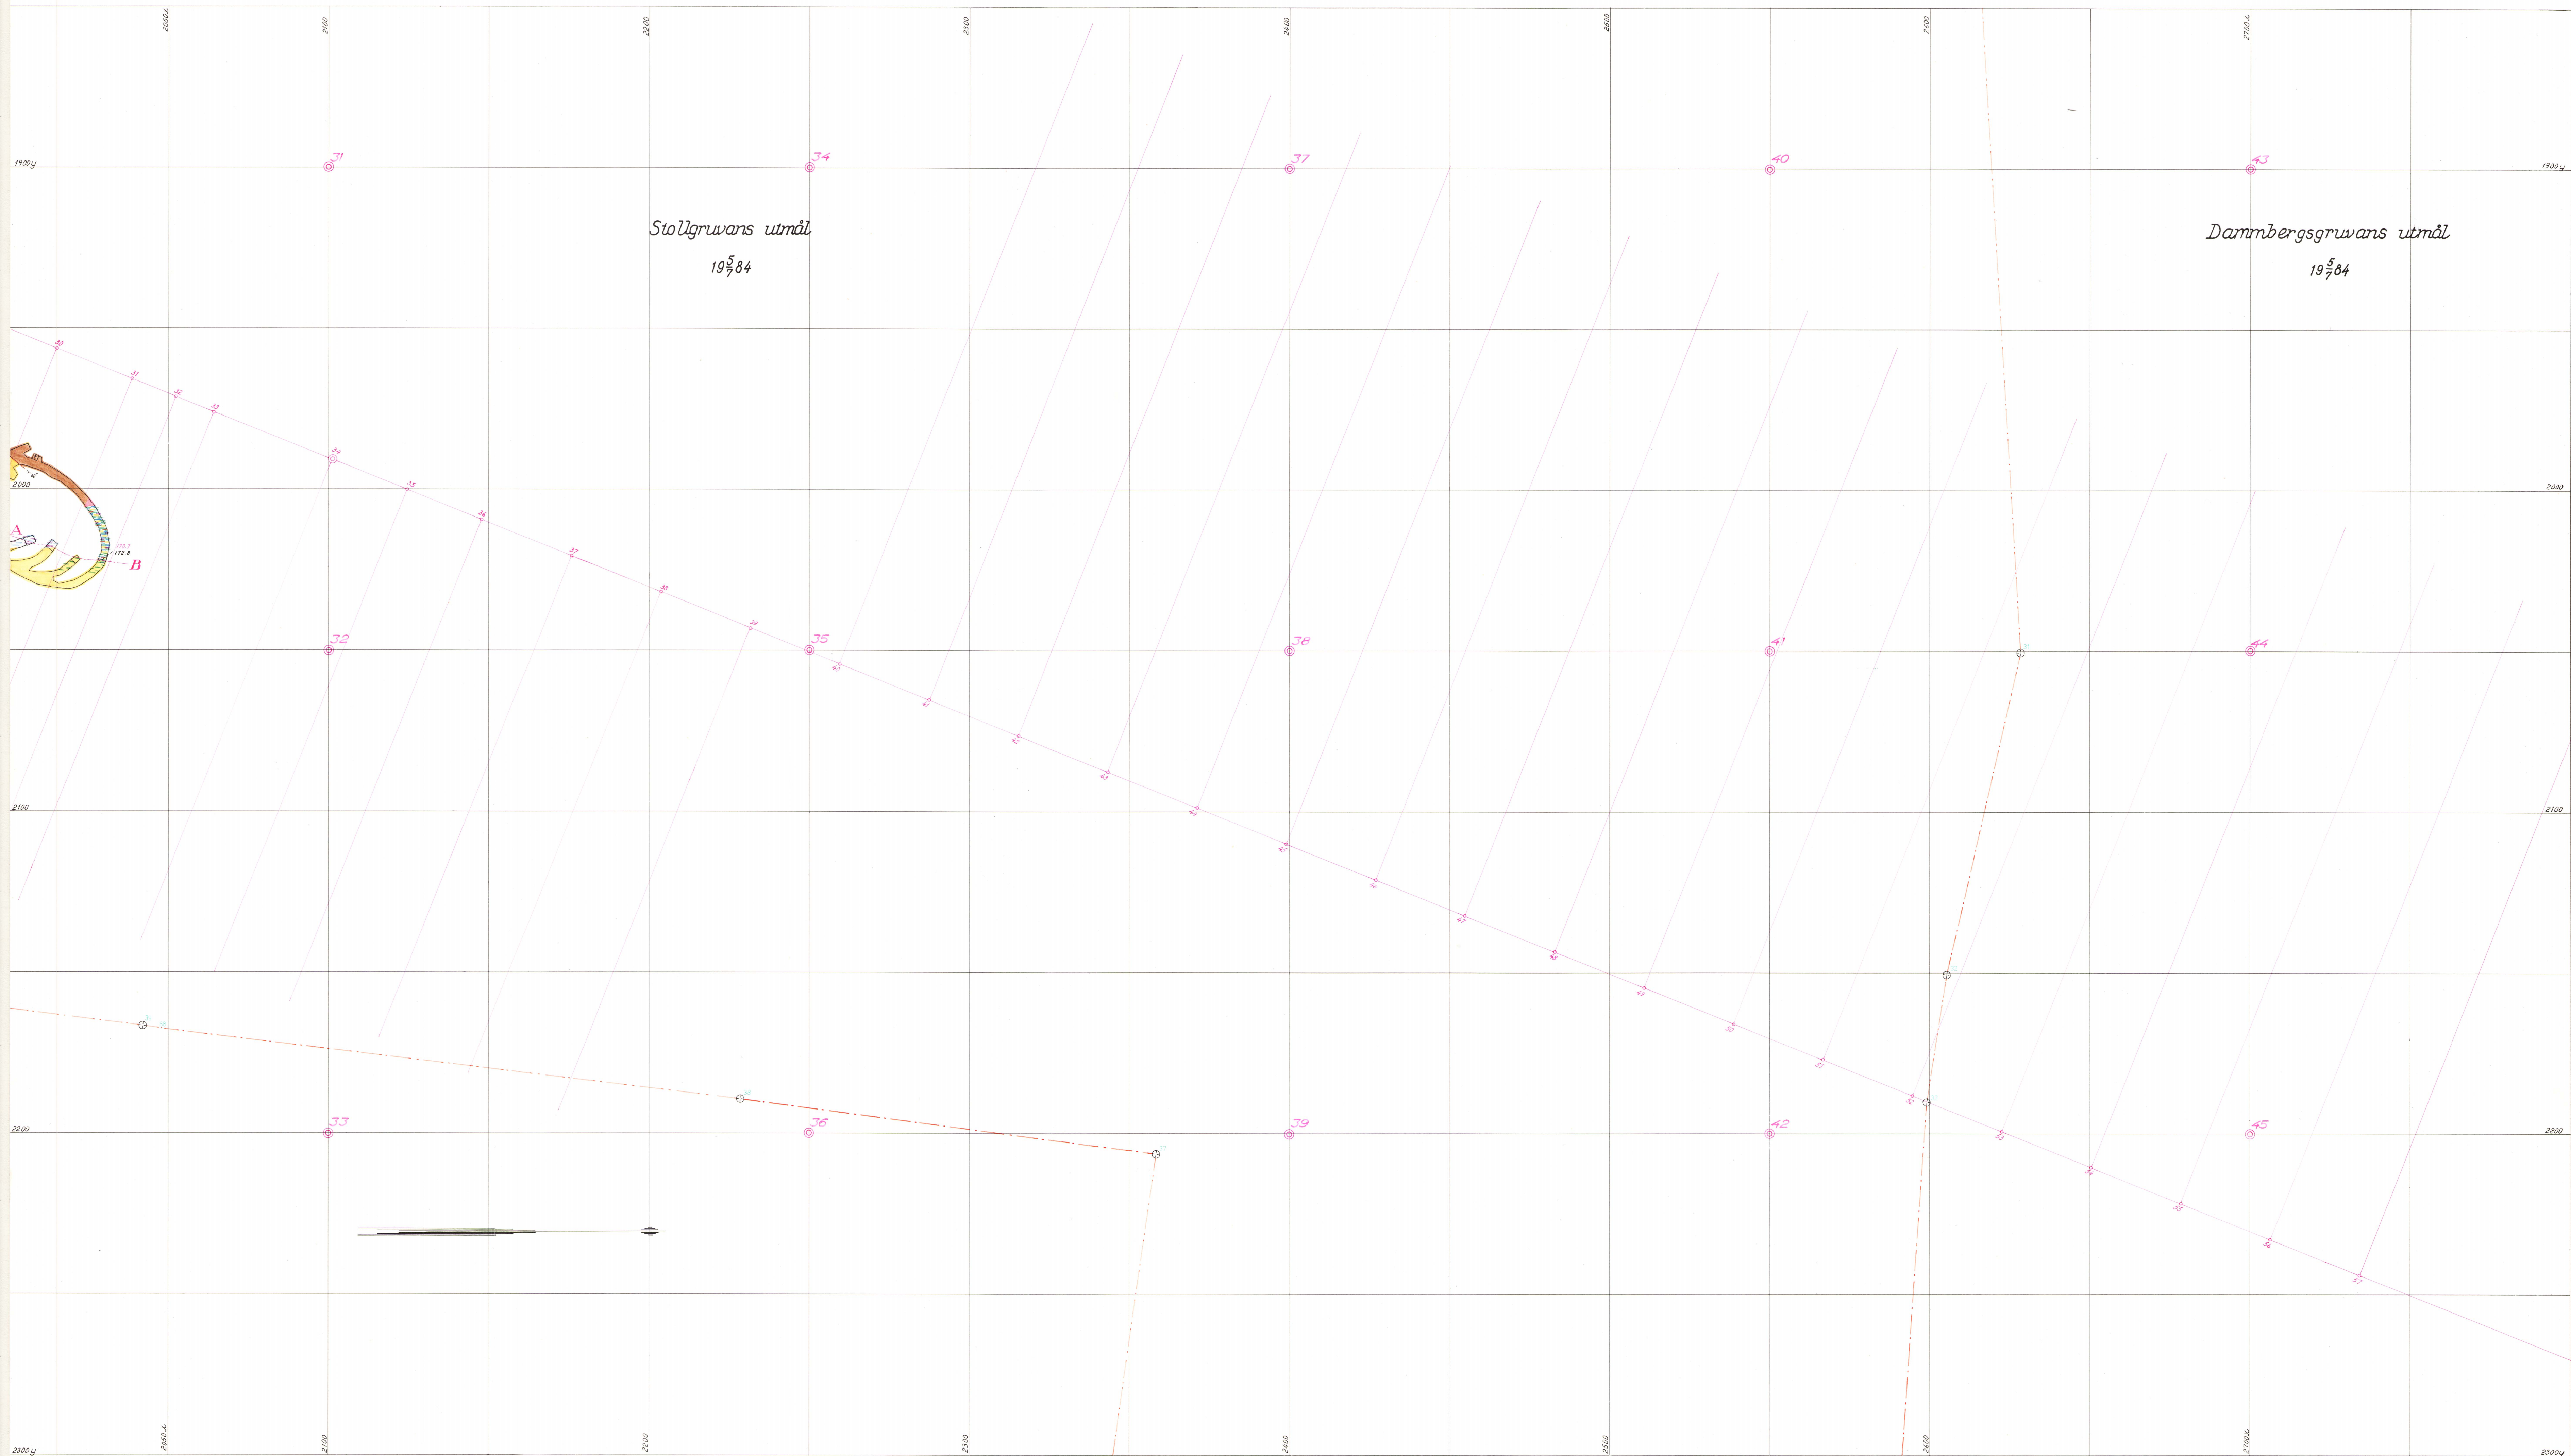


Stollgruvans utmål
19⁵84

Dammbergsgruvans utmål
19⁵84

Horisontalblad på c:a 180 meters nivå

Skala 1:800


C₇

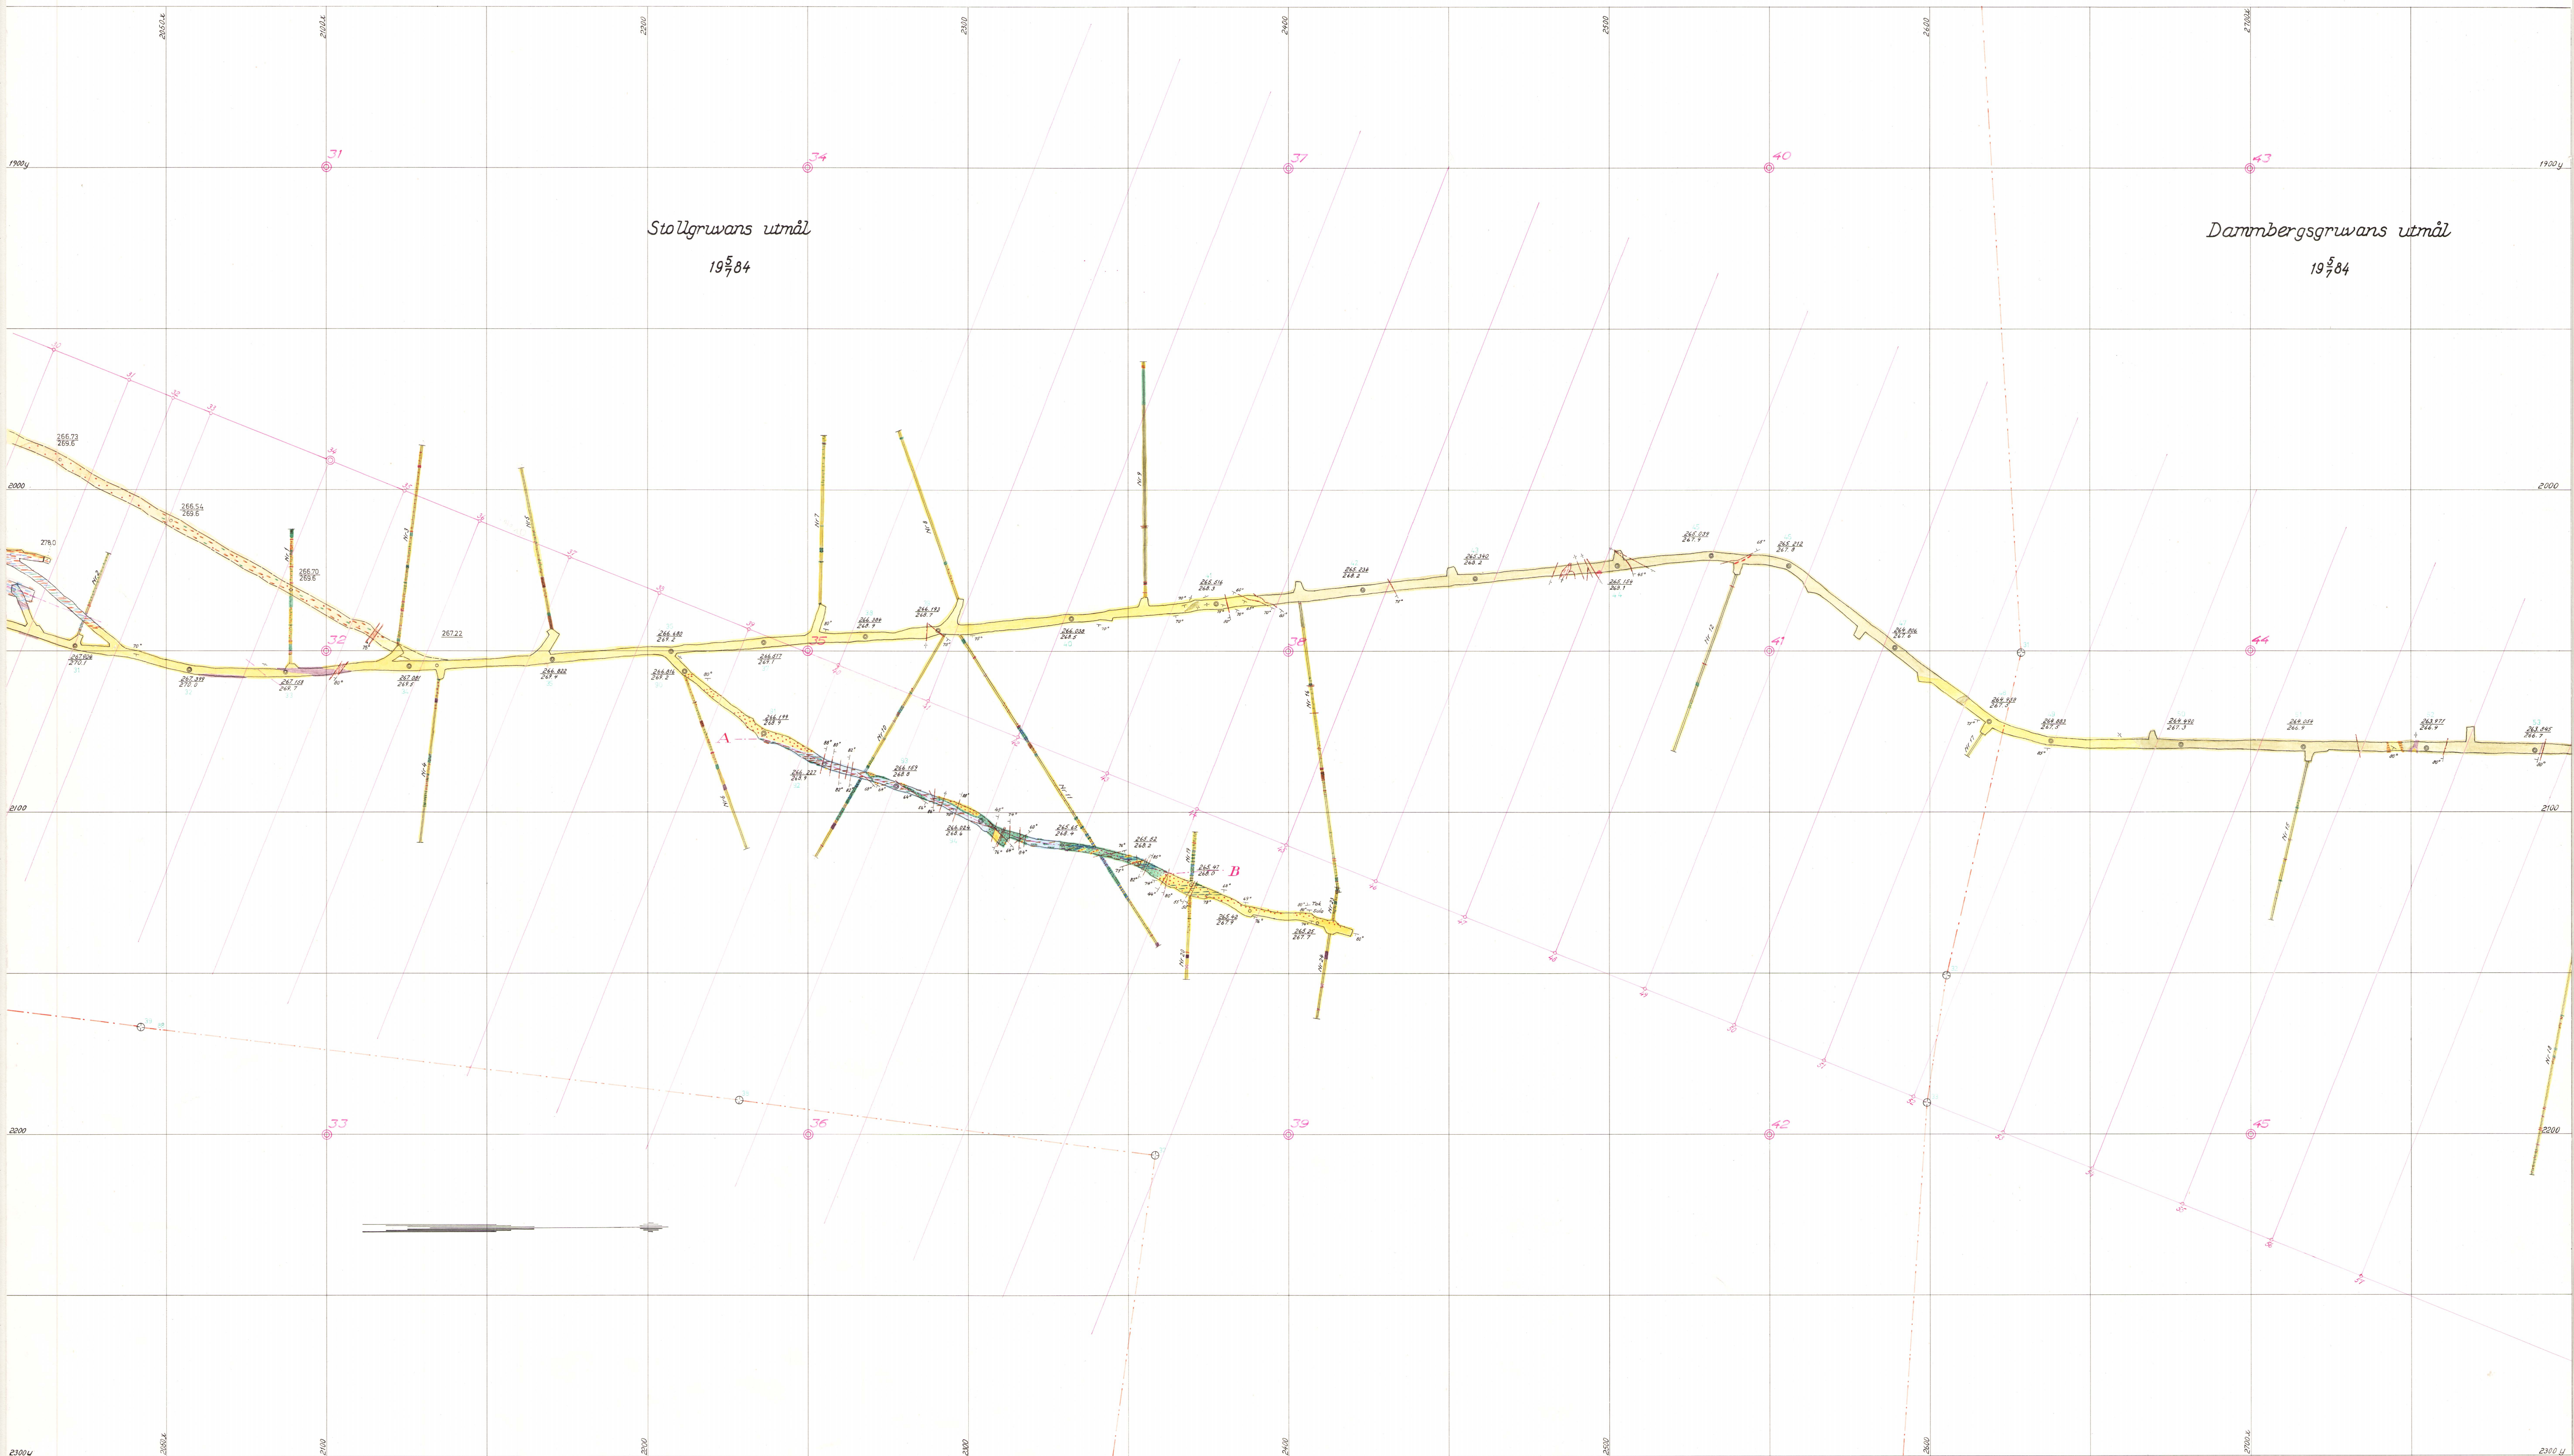

Horisontalblad på c:a 270 meters nivå

Skala 1:800

C₈

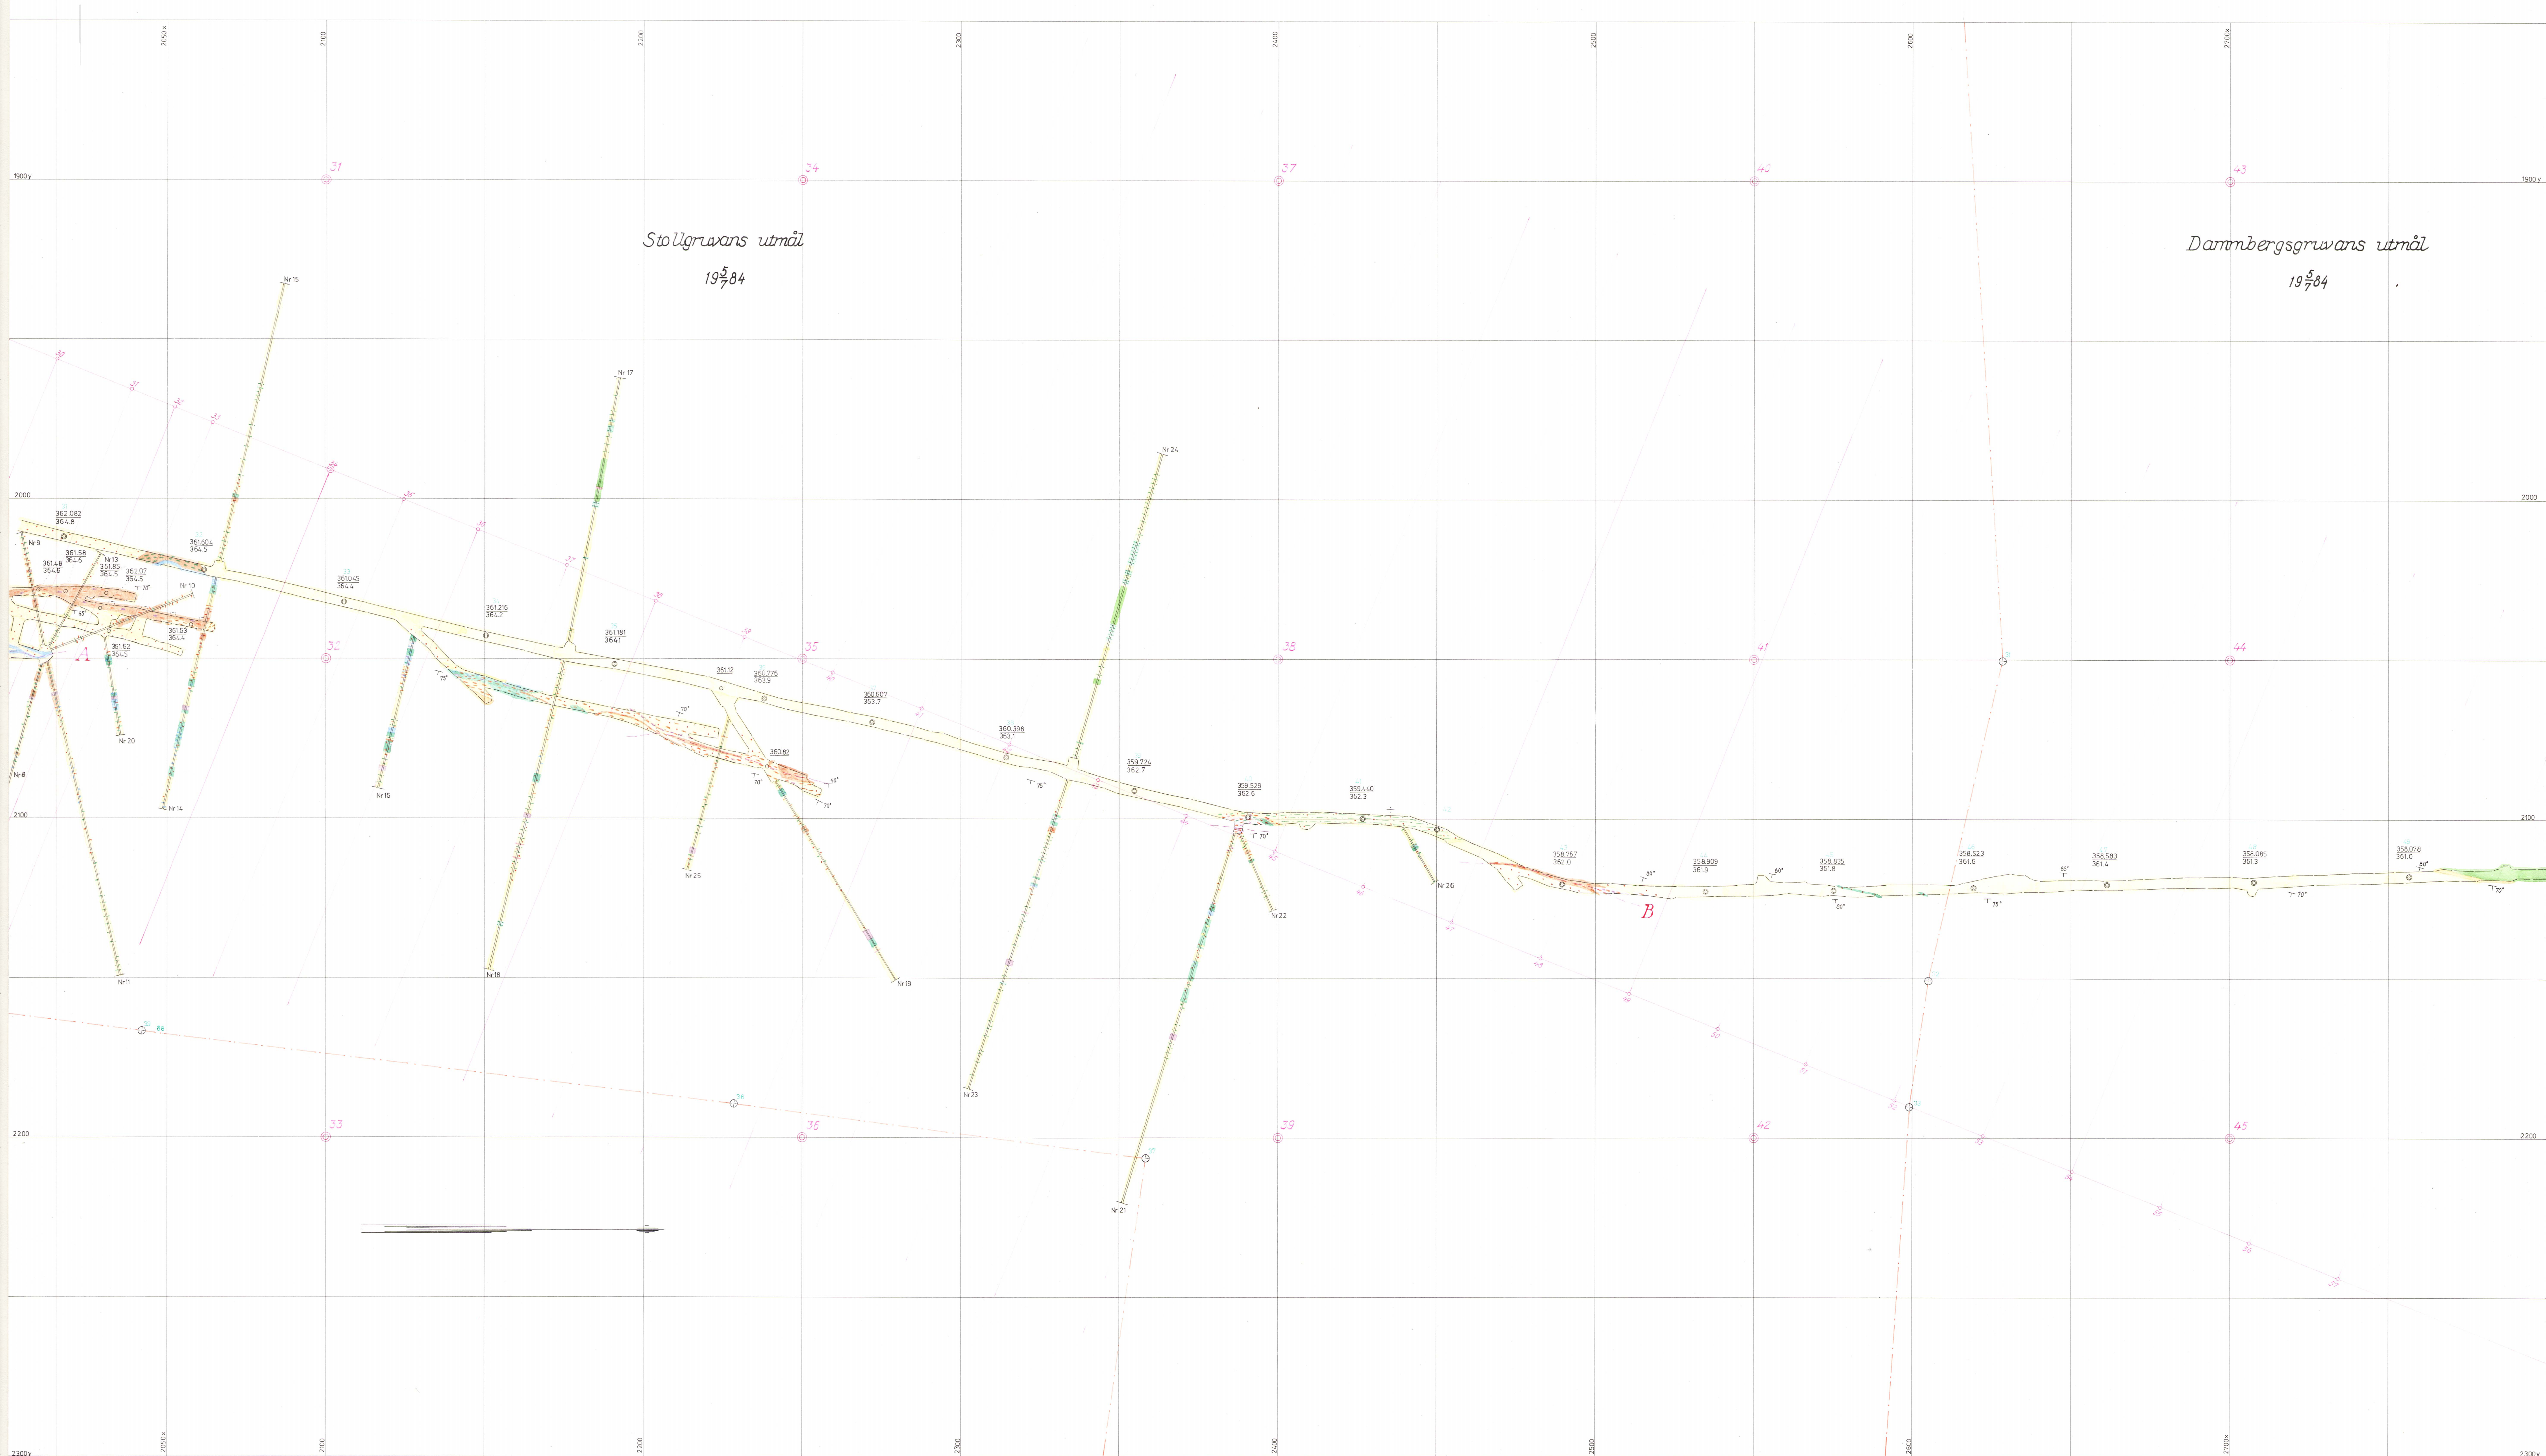

Horisontalblad på c:a 370 meters nivå


Skala 1:800

C₉

Längdprofil A-B



Tvärprofiler

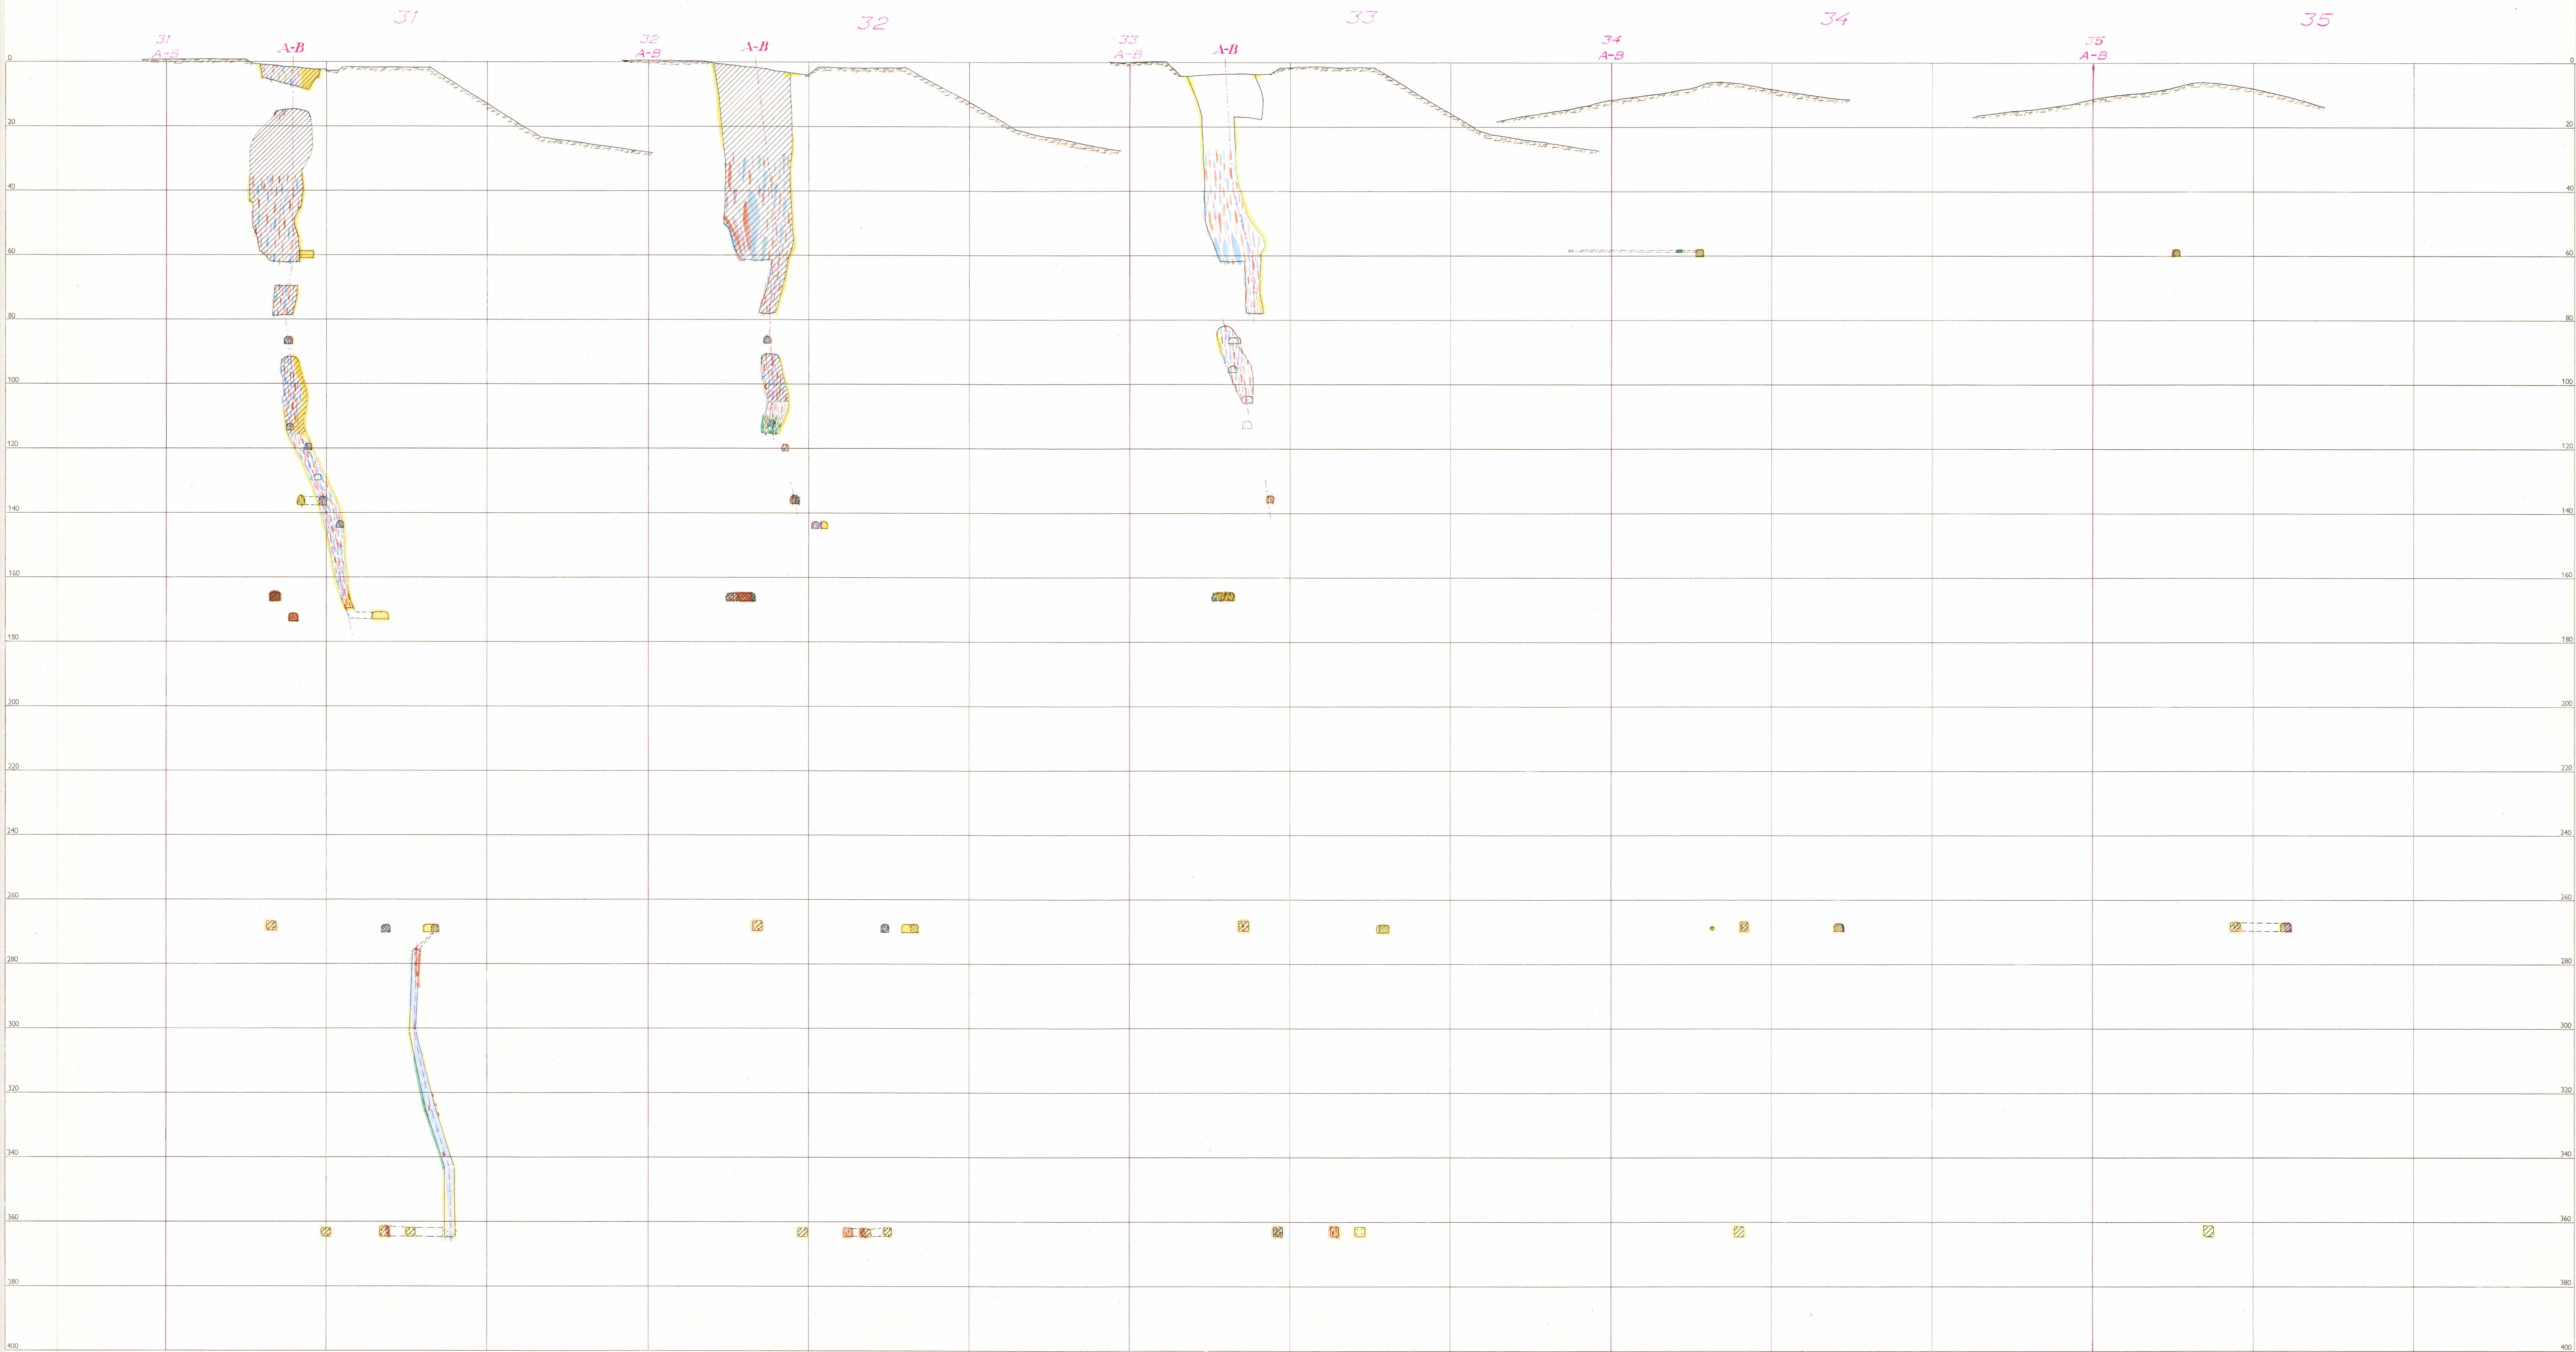

Tvärprofiler

36

37

A-B


A-B



Tvärprofiler

38

39

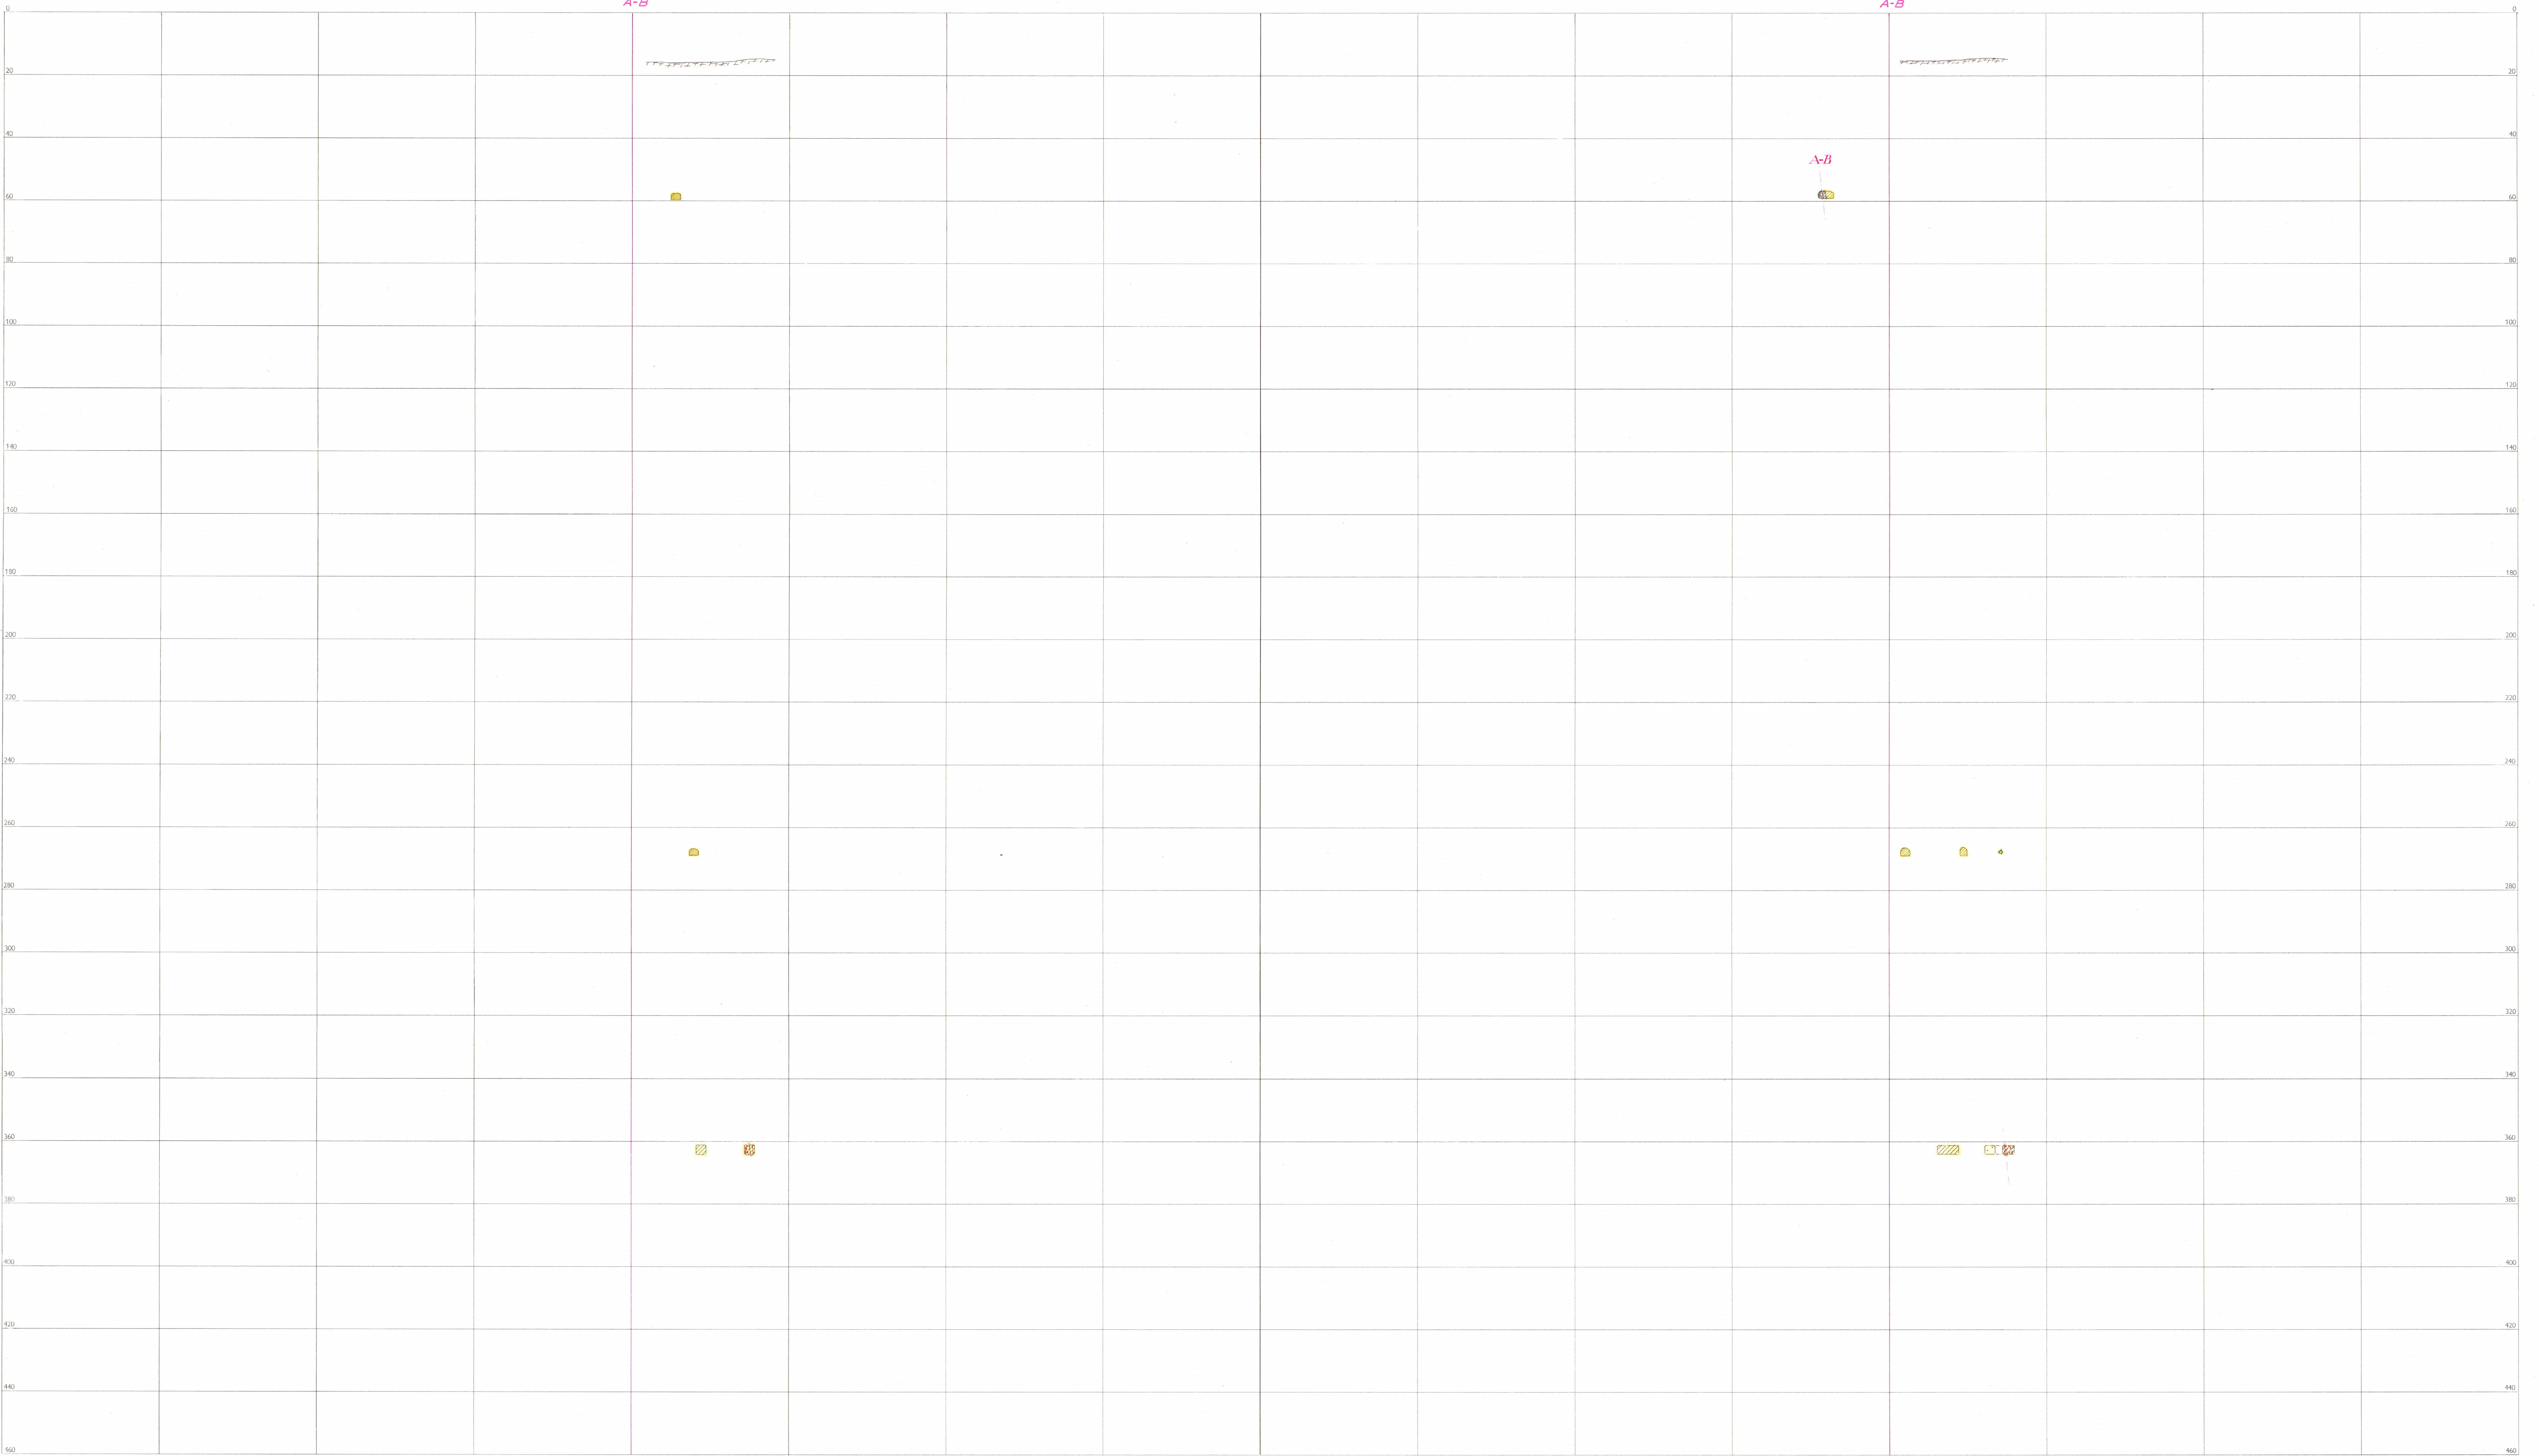

Tvärprofiler

40

A-B

0 20 40 60 80 100 120 140 160 180 200 220 240 260 280 300 320 340 360 380 400 420 440 460

0 20 40 60 80 100 120 140 160 180 200 220 240 260 280 300 320 340 360 380 400 420 440 460

A-B

0 20 40 60 80 100 120 140 160 180 200 220 240 260 280 300 320 340 360 380 400 420 440 460

0 20 40 60 80 100 120 140 160 180 200 220 240 260 280 300 320 340 360 380 400 420 440 460

41

A-B

0 20 40 60 80 100 120 140 160 180 200 220 240 260 280 300 320 340 360 380 400 420 440 460

0 20 40 60 80 100 120 140 160 180 200 220 240 260 280 300 320 340 360 380 400 420 440 460

A-B

0 20 40 60 80 100 120 140 160 180 200 220 240 260 280 300 320 340 360 380 400 420 440 460


Tvärprofiler

42

43

AB

AB

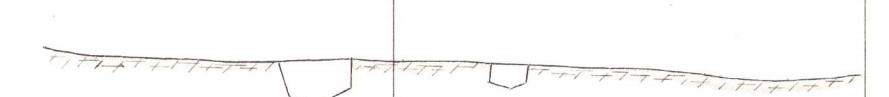

AB

AB



Tvärprofiler

44

45

A-B

A-B



Tvärprofiler

46

47

A-B

A-B



Tvärprofiler

48

49

A-B

A-B

AB

Tvärprofiler

50

51

A-B

A-B


Tvärprofiler

52

53

A-B

A-B

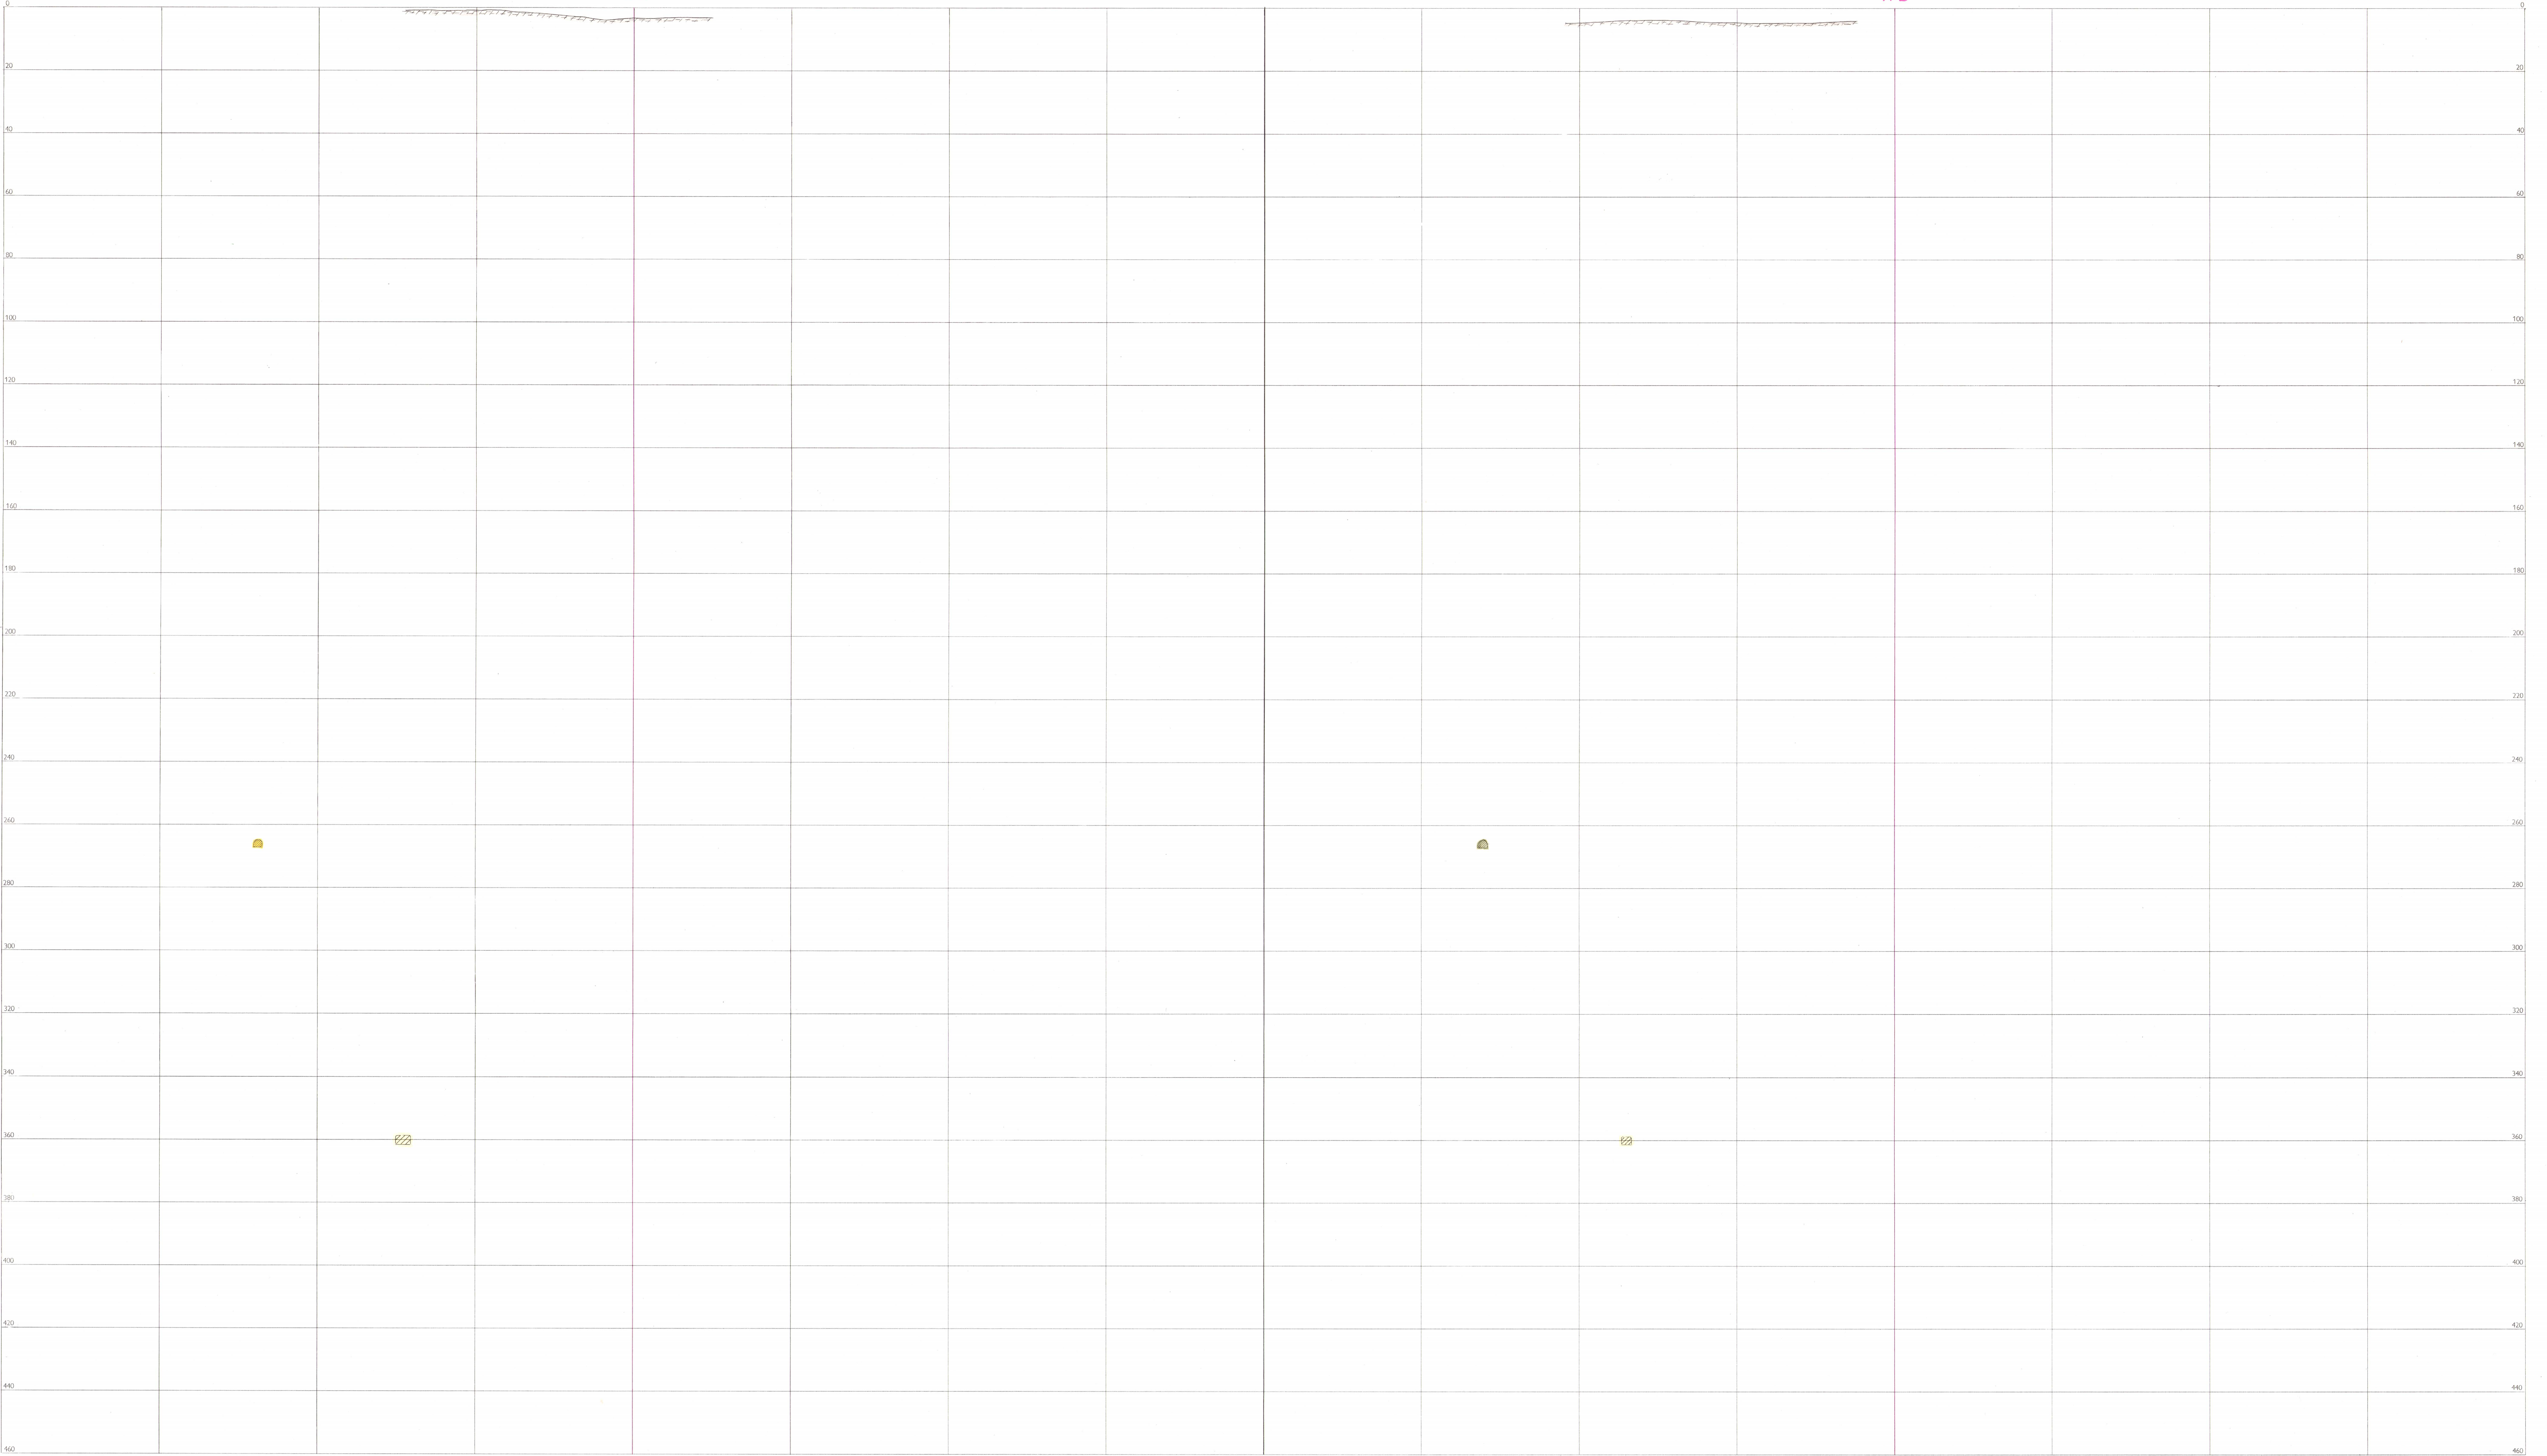

Tvärprofiler

54

55

A-B

A-B

Tvärprofiler

56

57

A-B

A-B

Allessinien; mätt den 27. 8. -54

Bruggsholans instrument $\alpha_0 = 21.50'$

$\alpha_0 = \pm 0$

Instrumentet justerat
vid Länslaboratoriet.

2 m

Frid magnetnålens
ställning

α

α

+36

+45.5

+53

+34

+19

+17

+8

-2

-18

-36

-43

-47.5

-38

-36

-30

-21

-22

-29.5

-20

-12

-5.5

-1

+1

+3

+2

+2

+2.5

+4

+5

+4

+4

Diamantborrhål
nr. 328-584
gjordt på 3130m
ovv.

2 m