

S T O S S G R U V A N

[illegible]

Marjan, som är förbållt med — och genom konnektionspunkter direkt ansluten till "karta n:o 5 öfver mellersta delen," omfattar följande utmål: Södra delen av Ternnergubans —, Svingrubans —, Helmergrubans — och Sård — myr — samt Klintgrubans utmål.

[illegible]

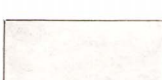
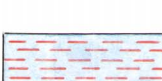
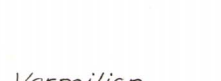
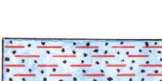
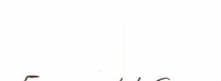
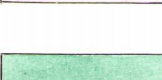
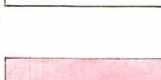
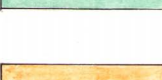
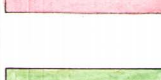
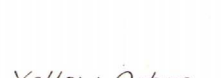
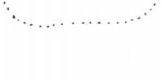
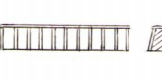
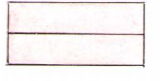
Kompletteringar

[illegible]

BETECKNINGAR

INNEHÅLLSFÖRTECKNING

KARTANS KOMPLETTERING

	Zinkmalm		Burnt Sienna		Diabas		Violet Carmine
	Svartmalm		New Blue		Leptit		Chrome Yellow
	Kalksten		Neutral Tint		Granit		Crimson Lake
	Magnetkis		Raw Umber		Pegmatit		Crimson Lake
	Blodsten		New Blue + Vermillion		Svavelkis		Vermillion
	Manganhaltig limonit		New Blue + Vermillion + Vandyke Brown		Kopparmalm		Emerald Green
	Blymalm		Mauve		Skölar		Light Red
	Skarn		Hookers Green Dark II		Kvarts		Crimson Lake
	Kvarisit		Cadmium Orange		Metabasit		SapGreen
	Granater		Light Red		Biotit och Klarit		Hookers Green Dark II
	Sänkning				Väg med bro		Yellow Ochre
	Vattenfylld sänkning				Teodolitmått märlpunkt		
	Ras i dagen och osäker kontur				Märlpunkt i allm.		
	Ras i arbetsrum						
	Bockort						
	Slamdam		Sepia		Utmärlsgräns med röse		Red Ink Zinnober
	Jordtipp		Sepia		Gärdesgård		
	Jordslänt		Sepia		Lövskog		Green Ink
	Varp		Neutral Tint		Barrskog		Green Ink
	Byggnad		Crimson Lake		Gräns för inläst område med röse		Crimson Lake
	Kraftledning på stolpar		Green Ink		Ej gällande utmärlsgräns		
	jordkabel				Ej gällande fastighetsgräns		

Beteckningar innehållsförteckning och anteckningar om kartans komplettering

Topografiskt dagblad

Geologisk dagblad

Horisontalblad på ca 80 meters nivå

- 1 -	- 1 -	- 1 -	105	- 1 -	- 1 -
- 1 -	- 1 -	- 1 -	125	- 1 -	- 1 -
- 1 -	- 1 -	- 1 -	155	- 1 -	- 1 -
- 1 -	- 1 -	- 1 -	180	- 1 -	- 1 -
- 1 -	- 1 -	- 1 -	200	- 1 -	- 1 -
- 1 -	- 1 -	- 1 -	230	- 1 -	- 1 -
- 1 -	- 1 -	- 1 -	260	- 1 -	- 1 -
- 1 -	- 1 -	- 1 -	270	- 1 -	- 1 -
- 1 -	- 1 -	- 1 -	310	- 1 -	- 1 -
- 1 -	- 1 -	- 1 -	320	- 1 -	- 1 -
- 1 -	- 1 -	- 1 -	370	- 1 -	- 1 -
- 1 -	- 1 -	- 1 -	475	- 1 -	- 1 -
- 1 -	- 1 -	- 1 -	575	- 1 -	- 1 -

Längdprofil av skärning A-B

C-D

E-F

Tvärprofiler 1-3

4-6

7-10

Blad

A₁

B₁

C₁

C₂

C₃

C₄

C₅

C₆

C₇

C₈

C₉

C₁₀

C₁₁

C₁₂

C₁₃

C₁₄

C₁₅

D₁

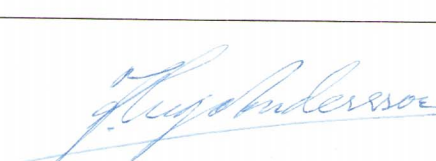
D₂

D₃


E₁

E₂

E₃

Mätningen		Förrättningsman	
avslutad	inlagd på kartan	Leg. gruvmätare	Gruvmätaraspirant
d 9.9.1968	d 8.10.1969		
sep 1982	okt 1983-jan 1984	Pune Kerglund	




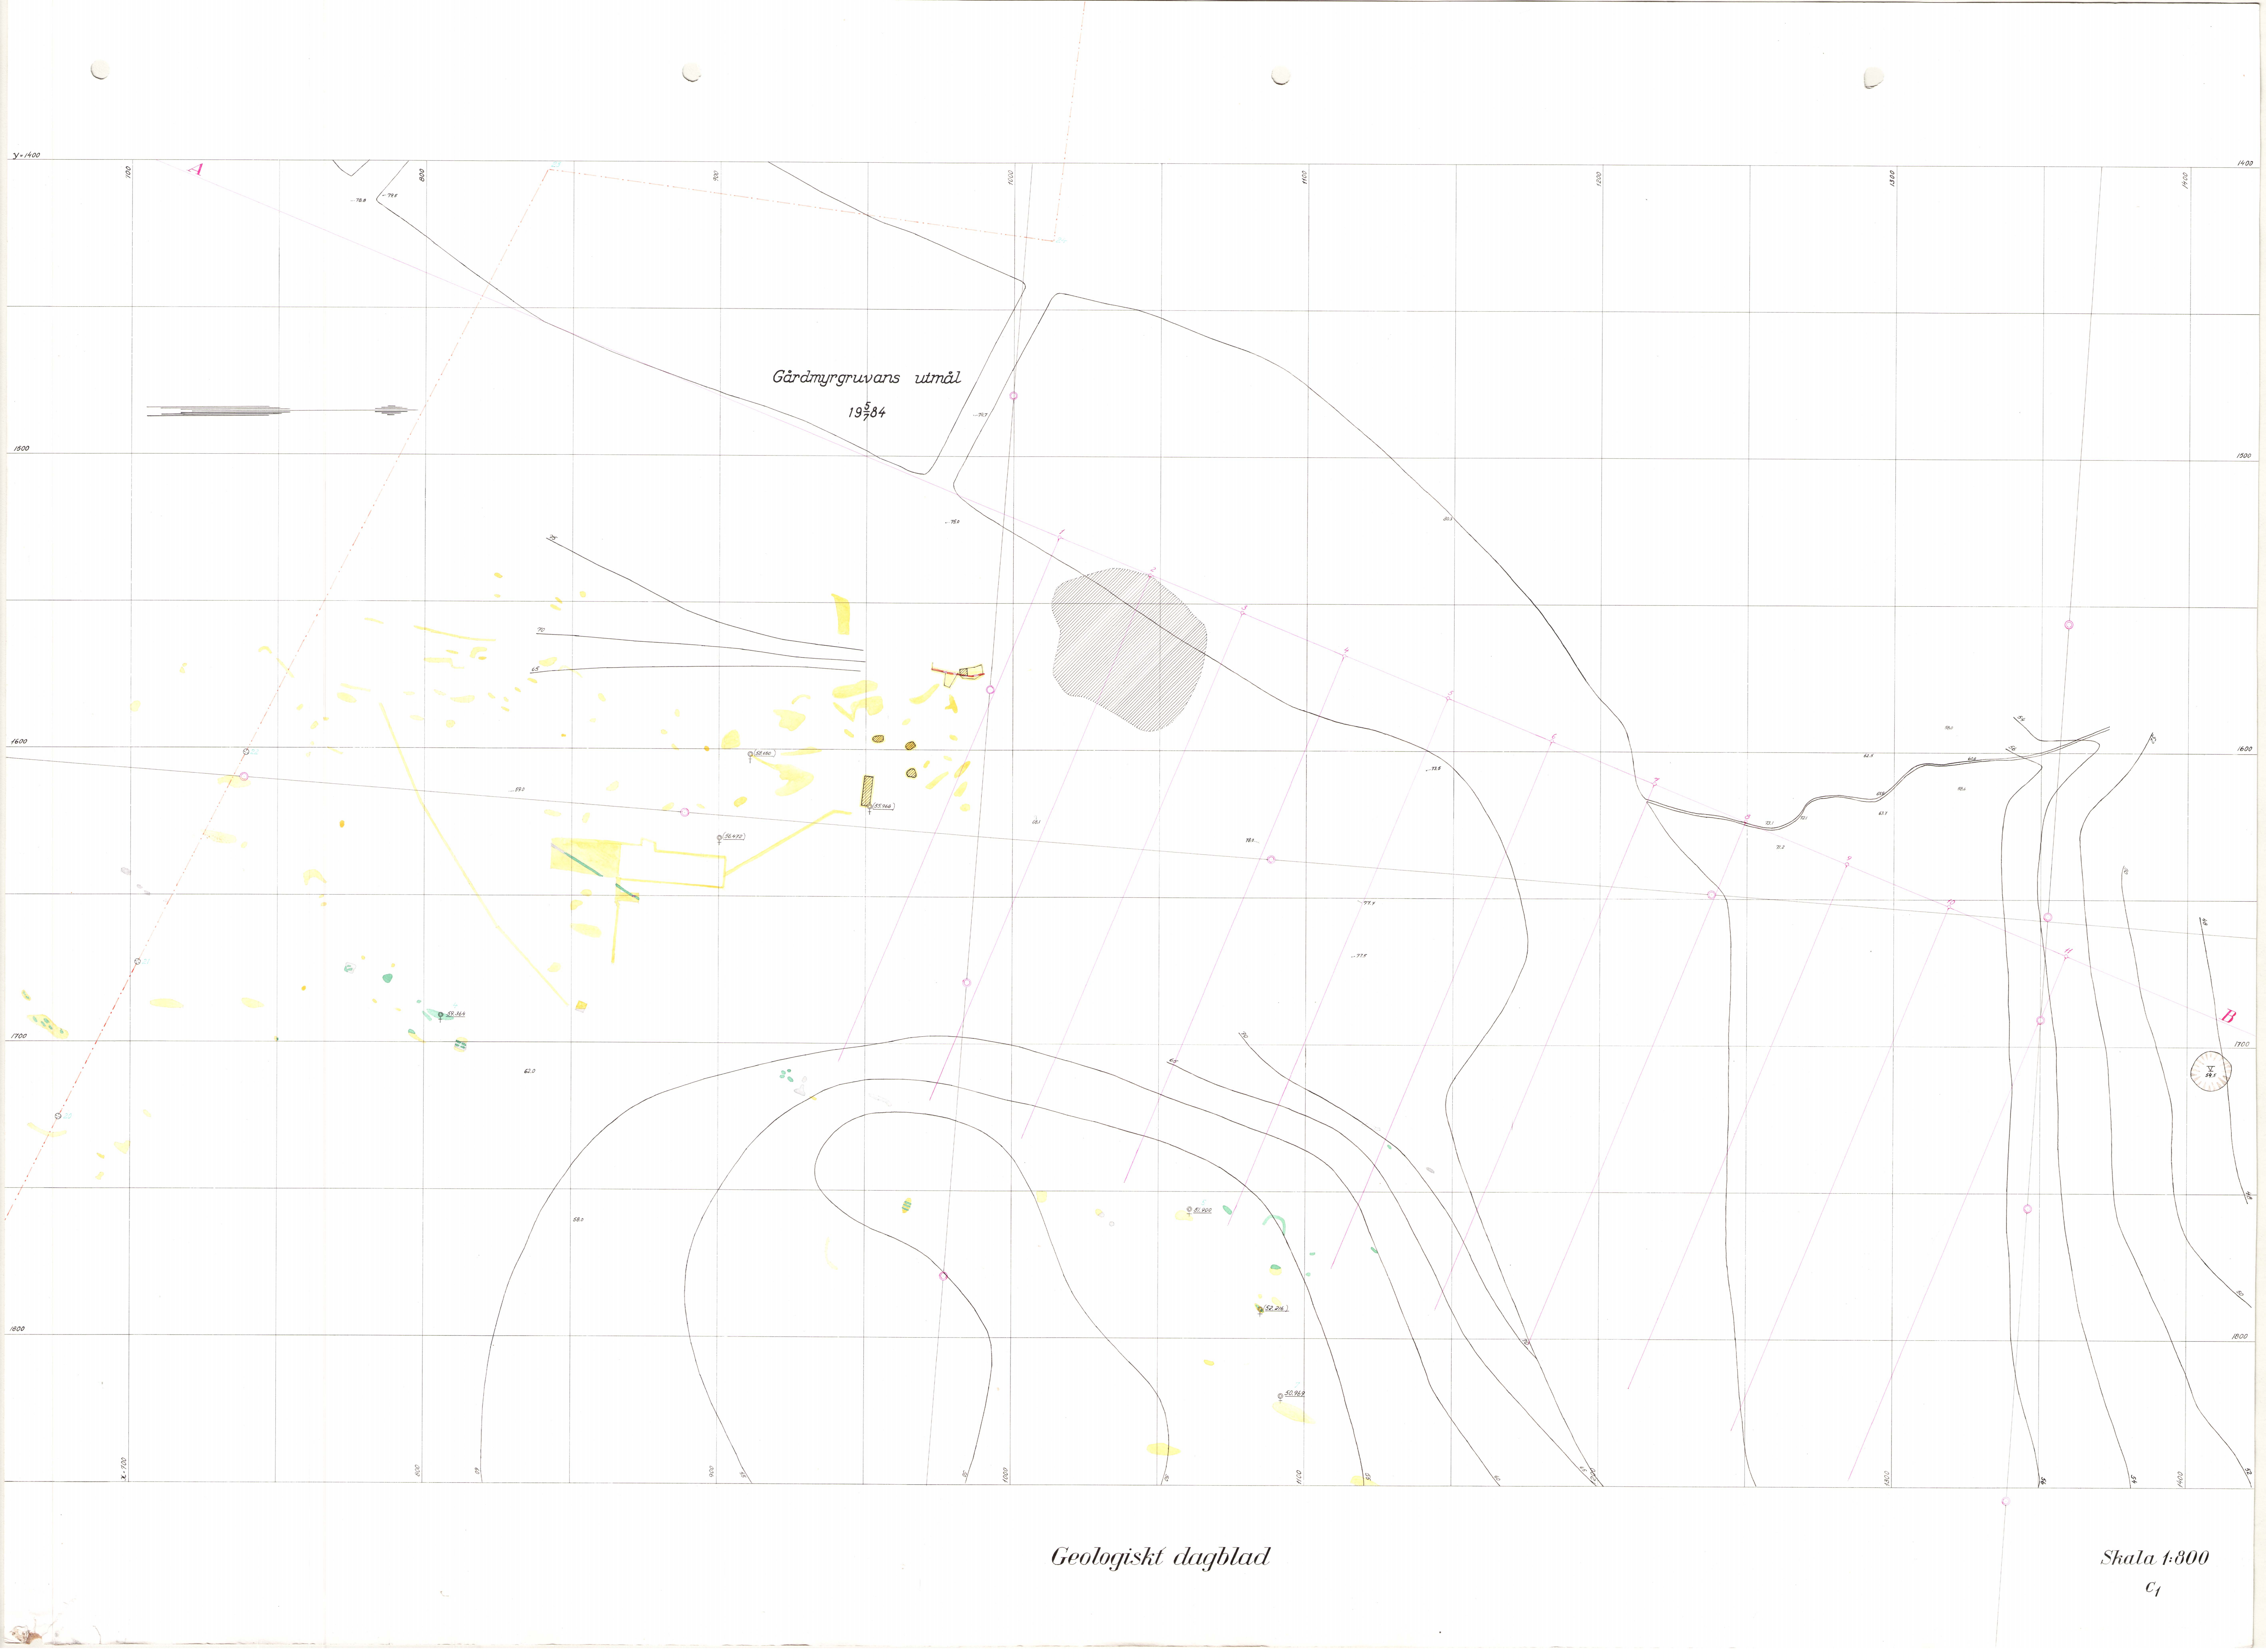

Gårdmyrgruvans utmål
1958/84


Geologiskt dagblad

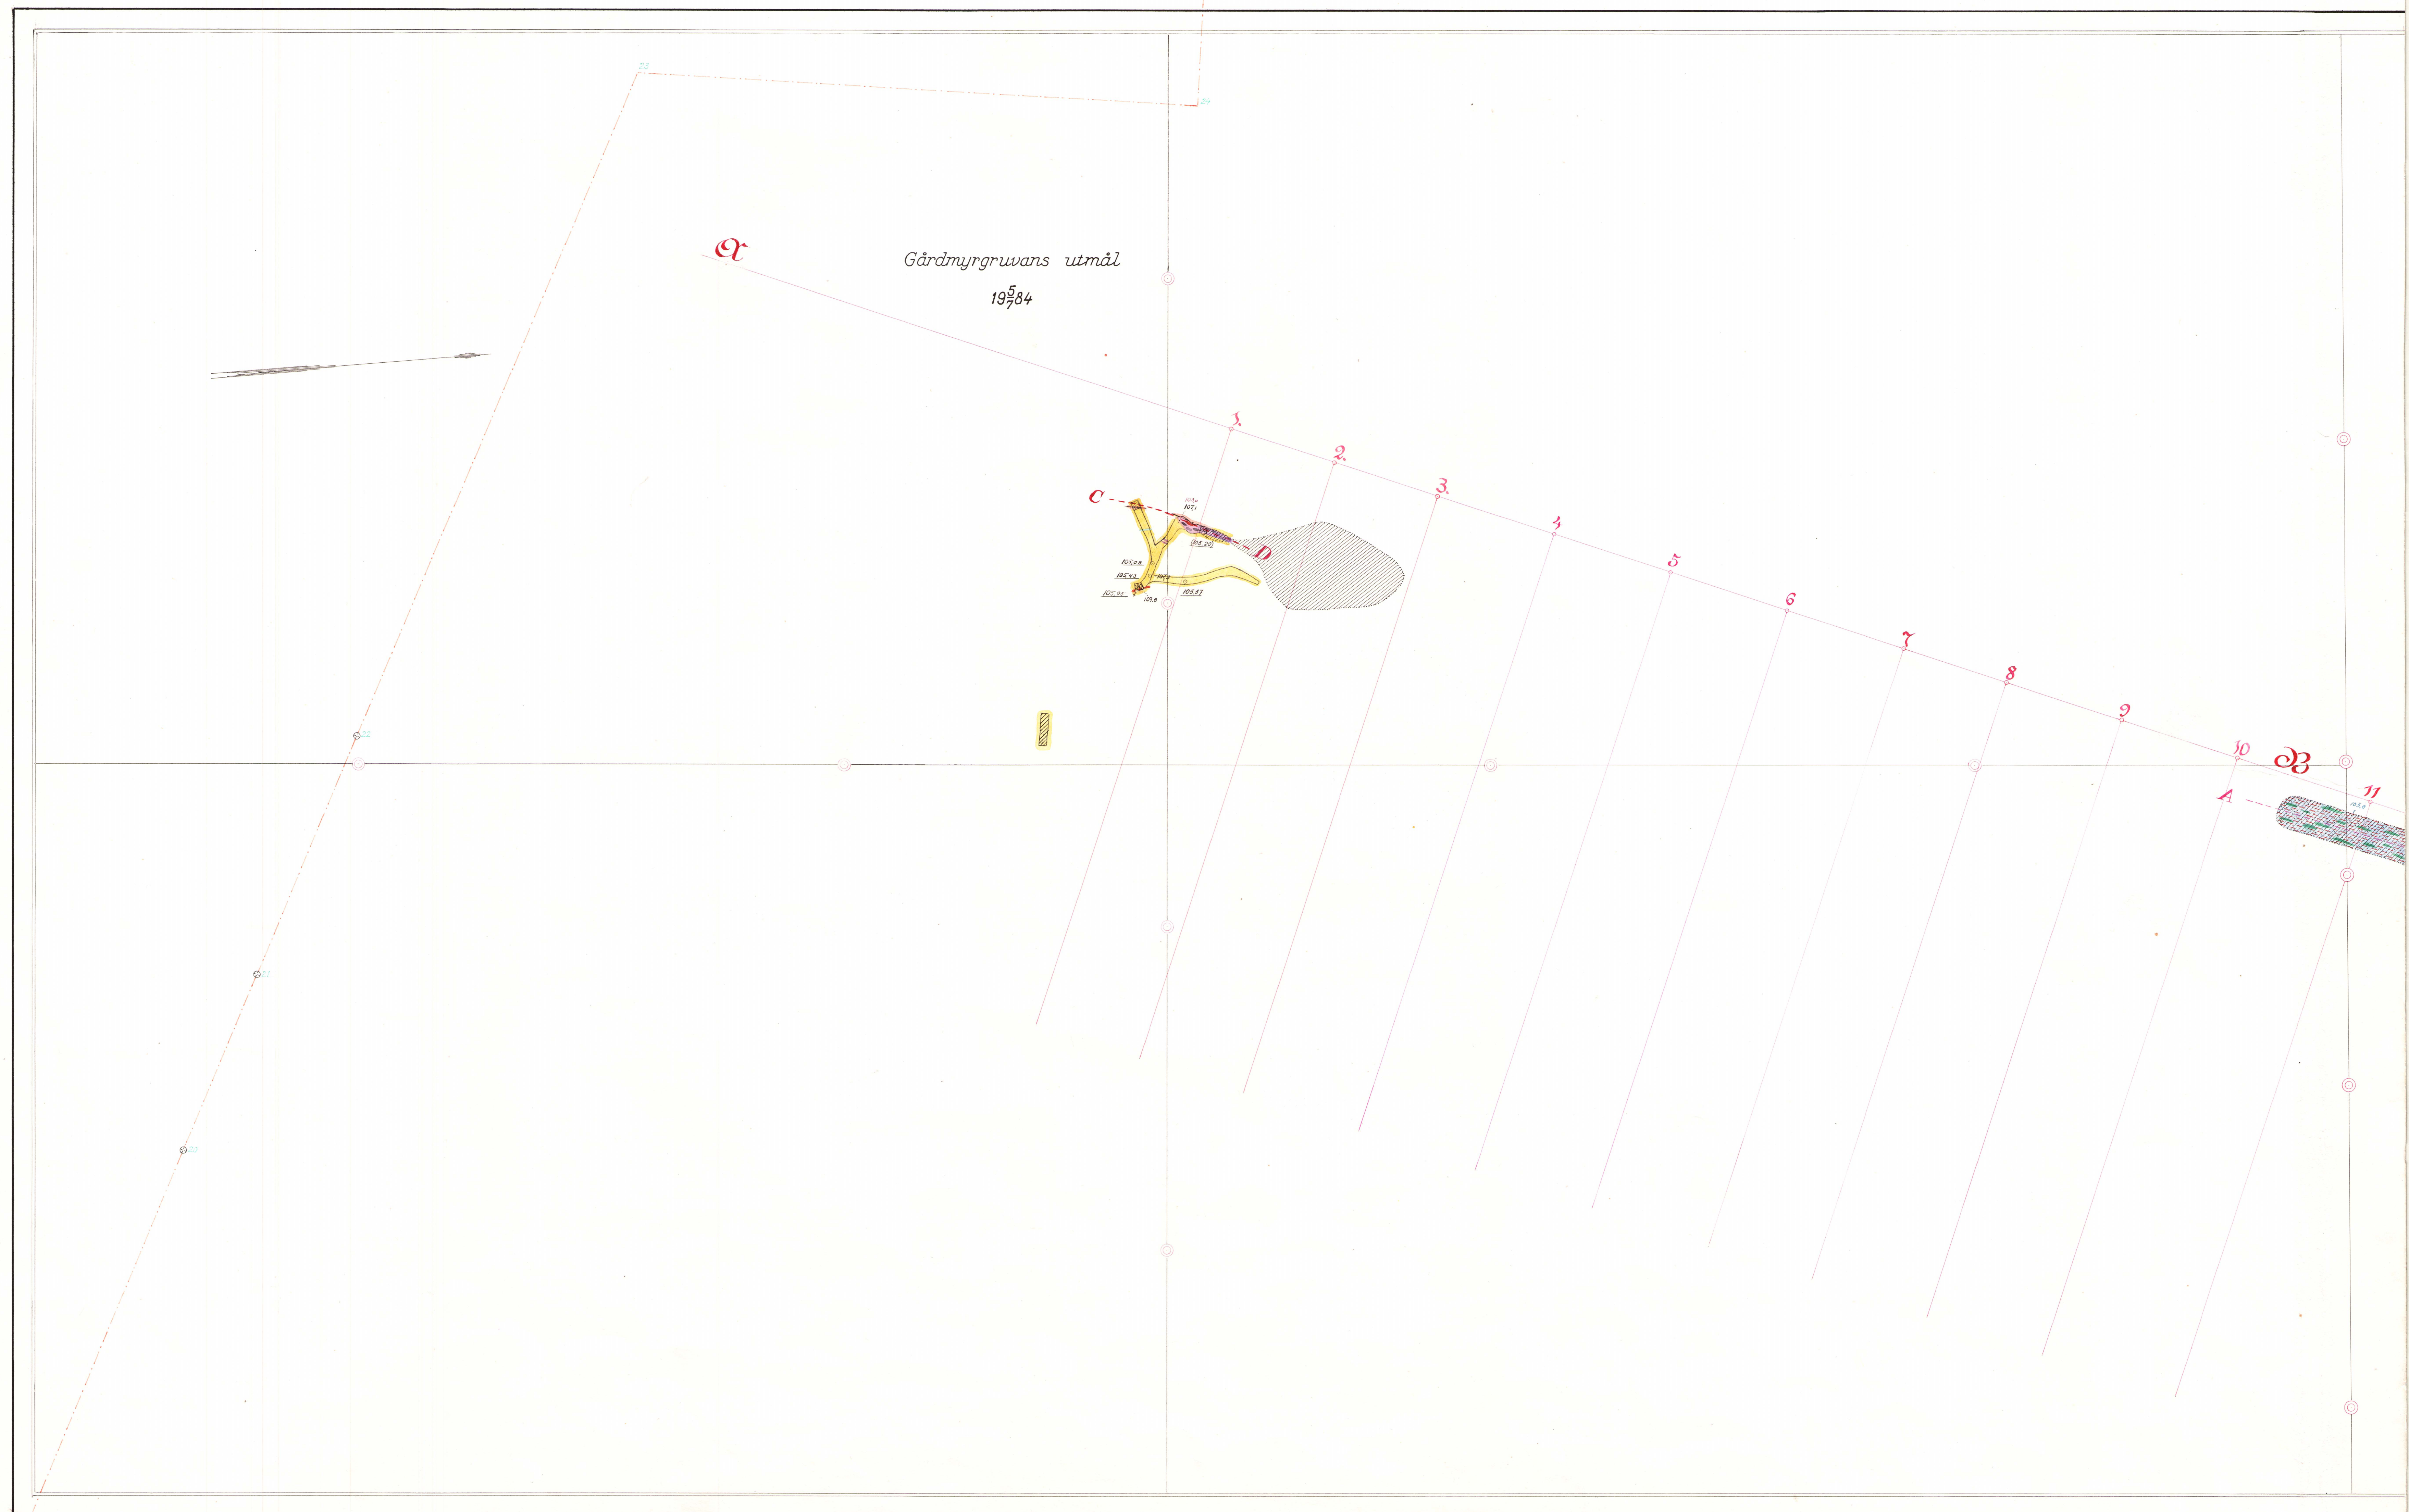
Skala 1:800
C1



Q

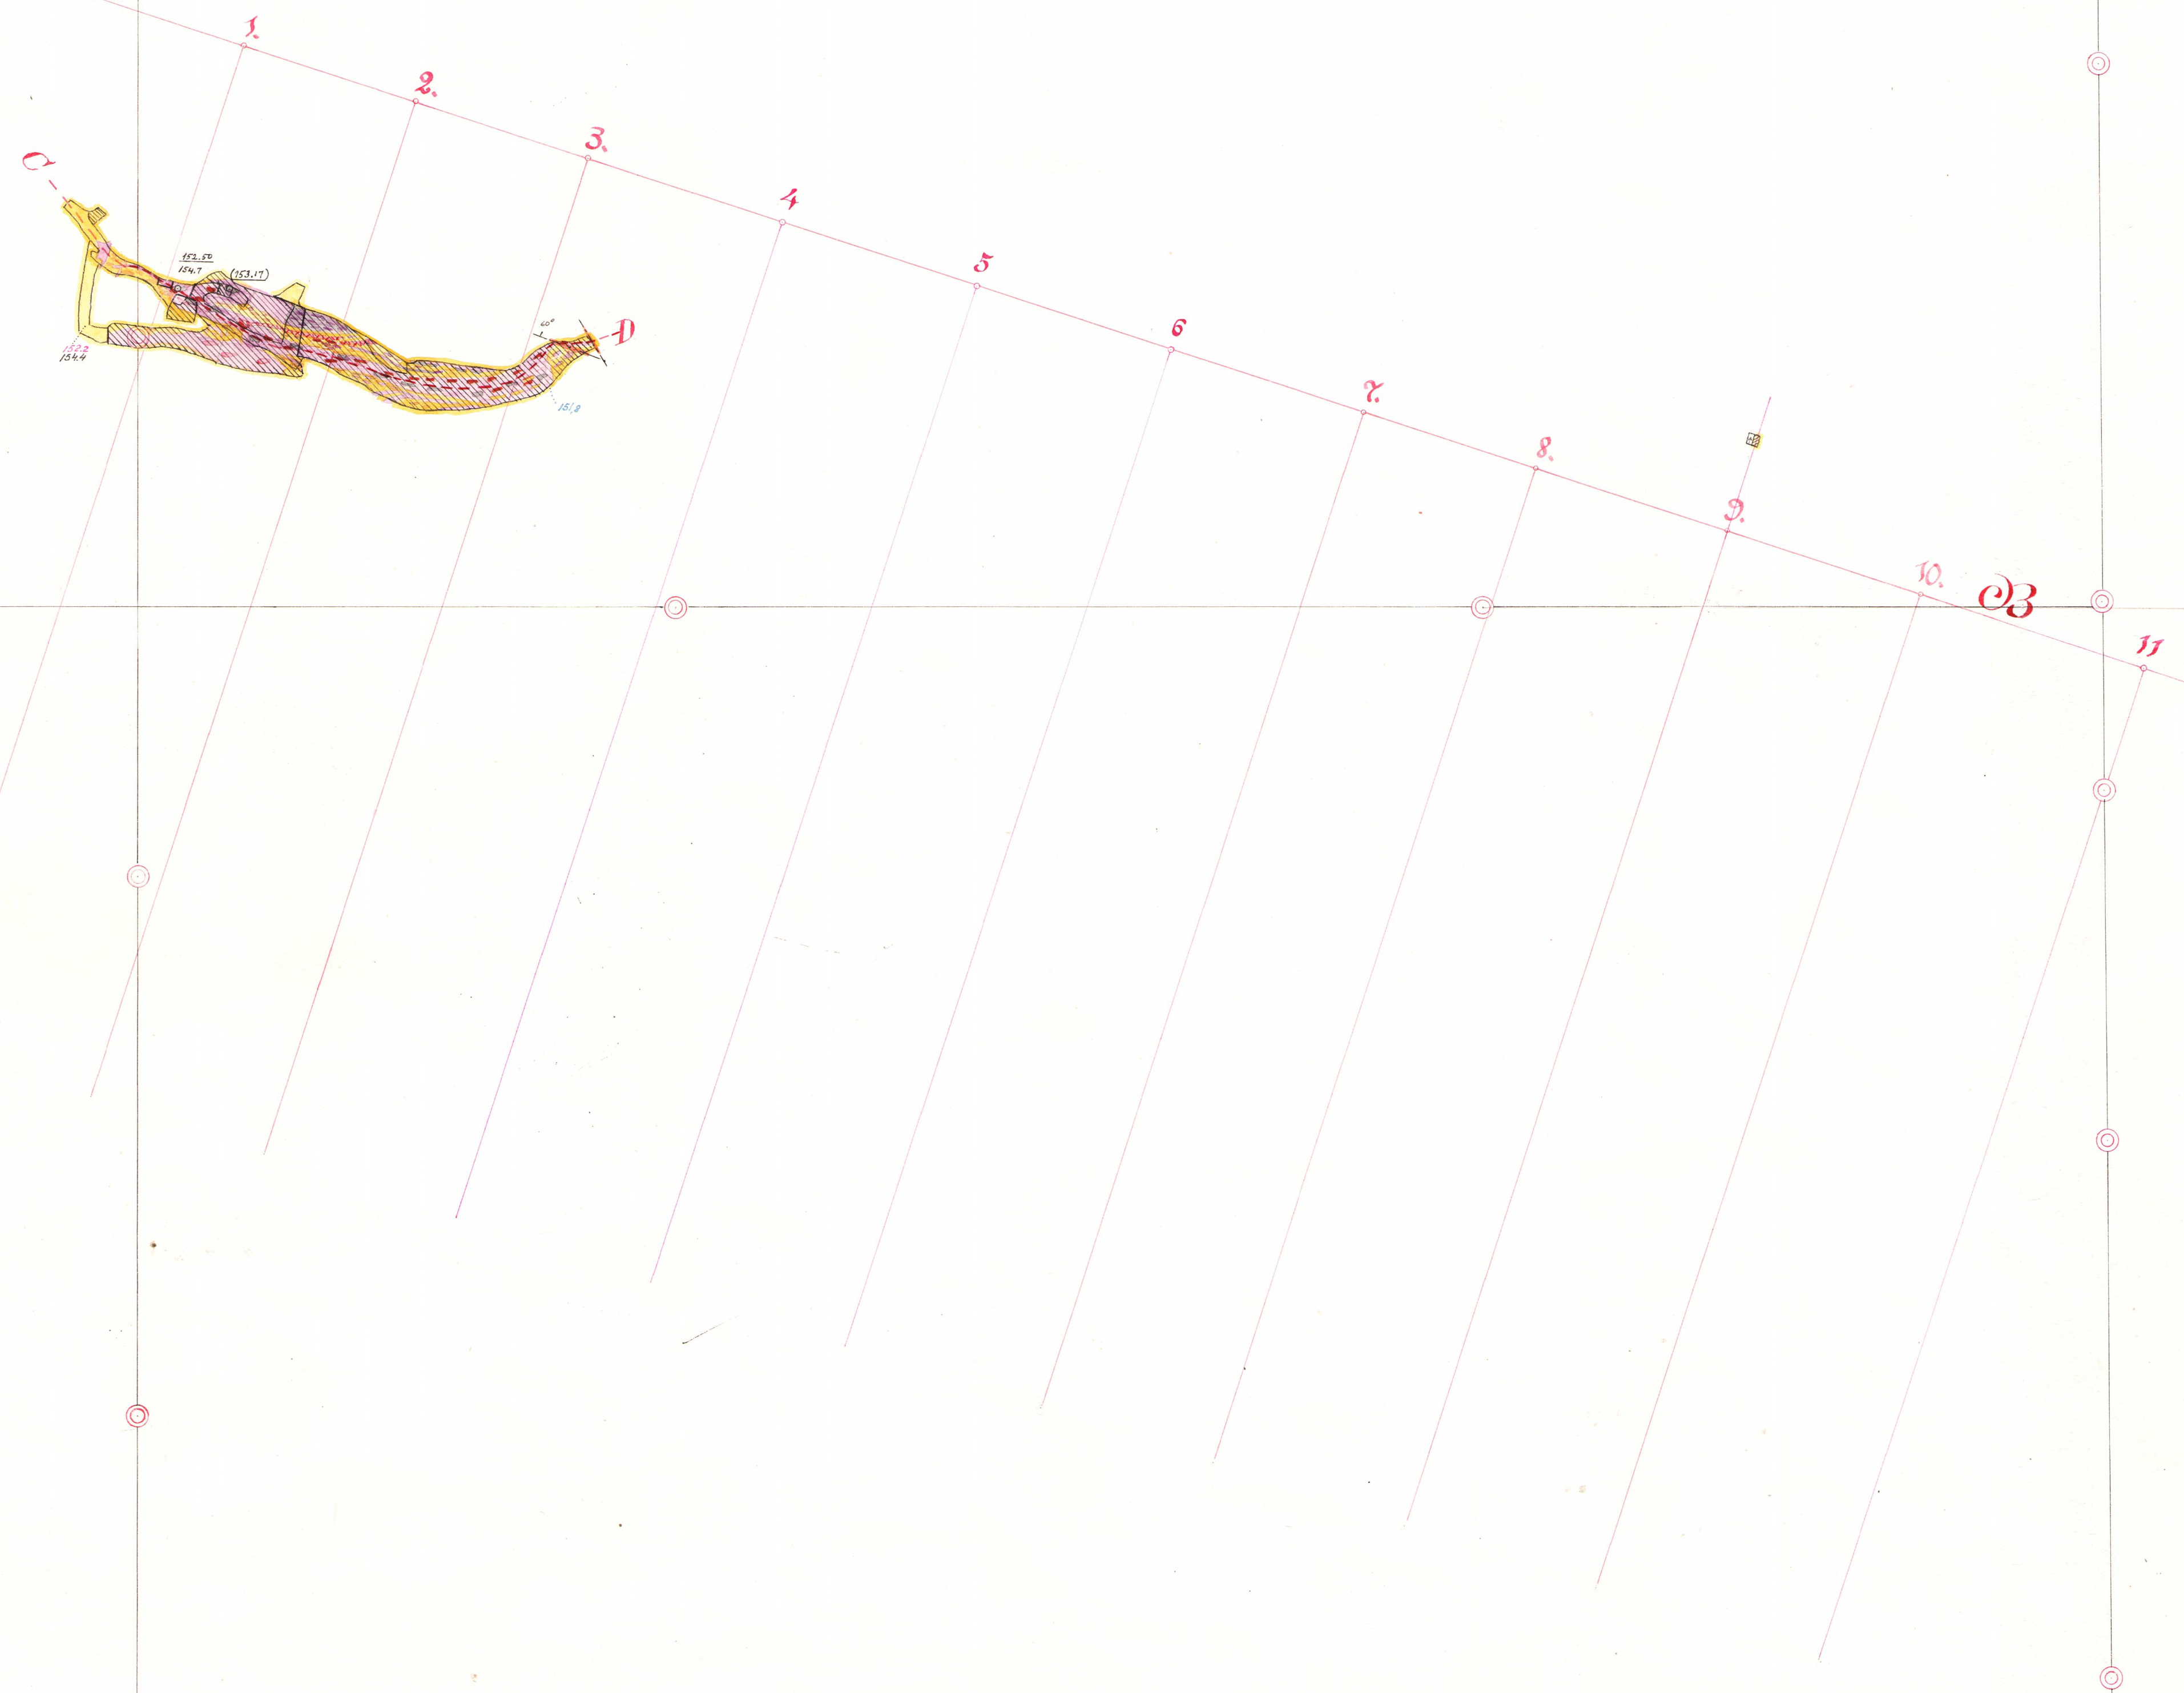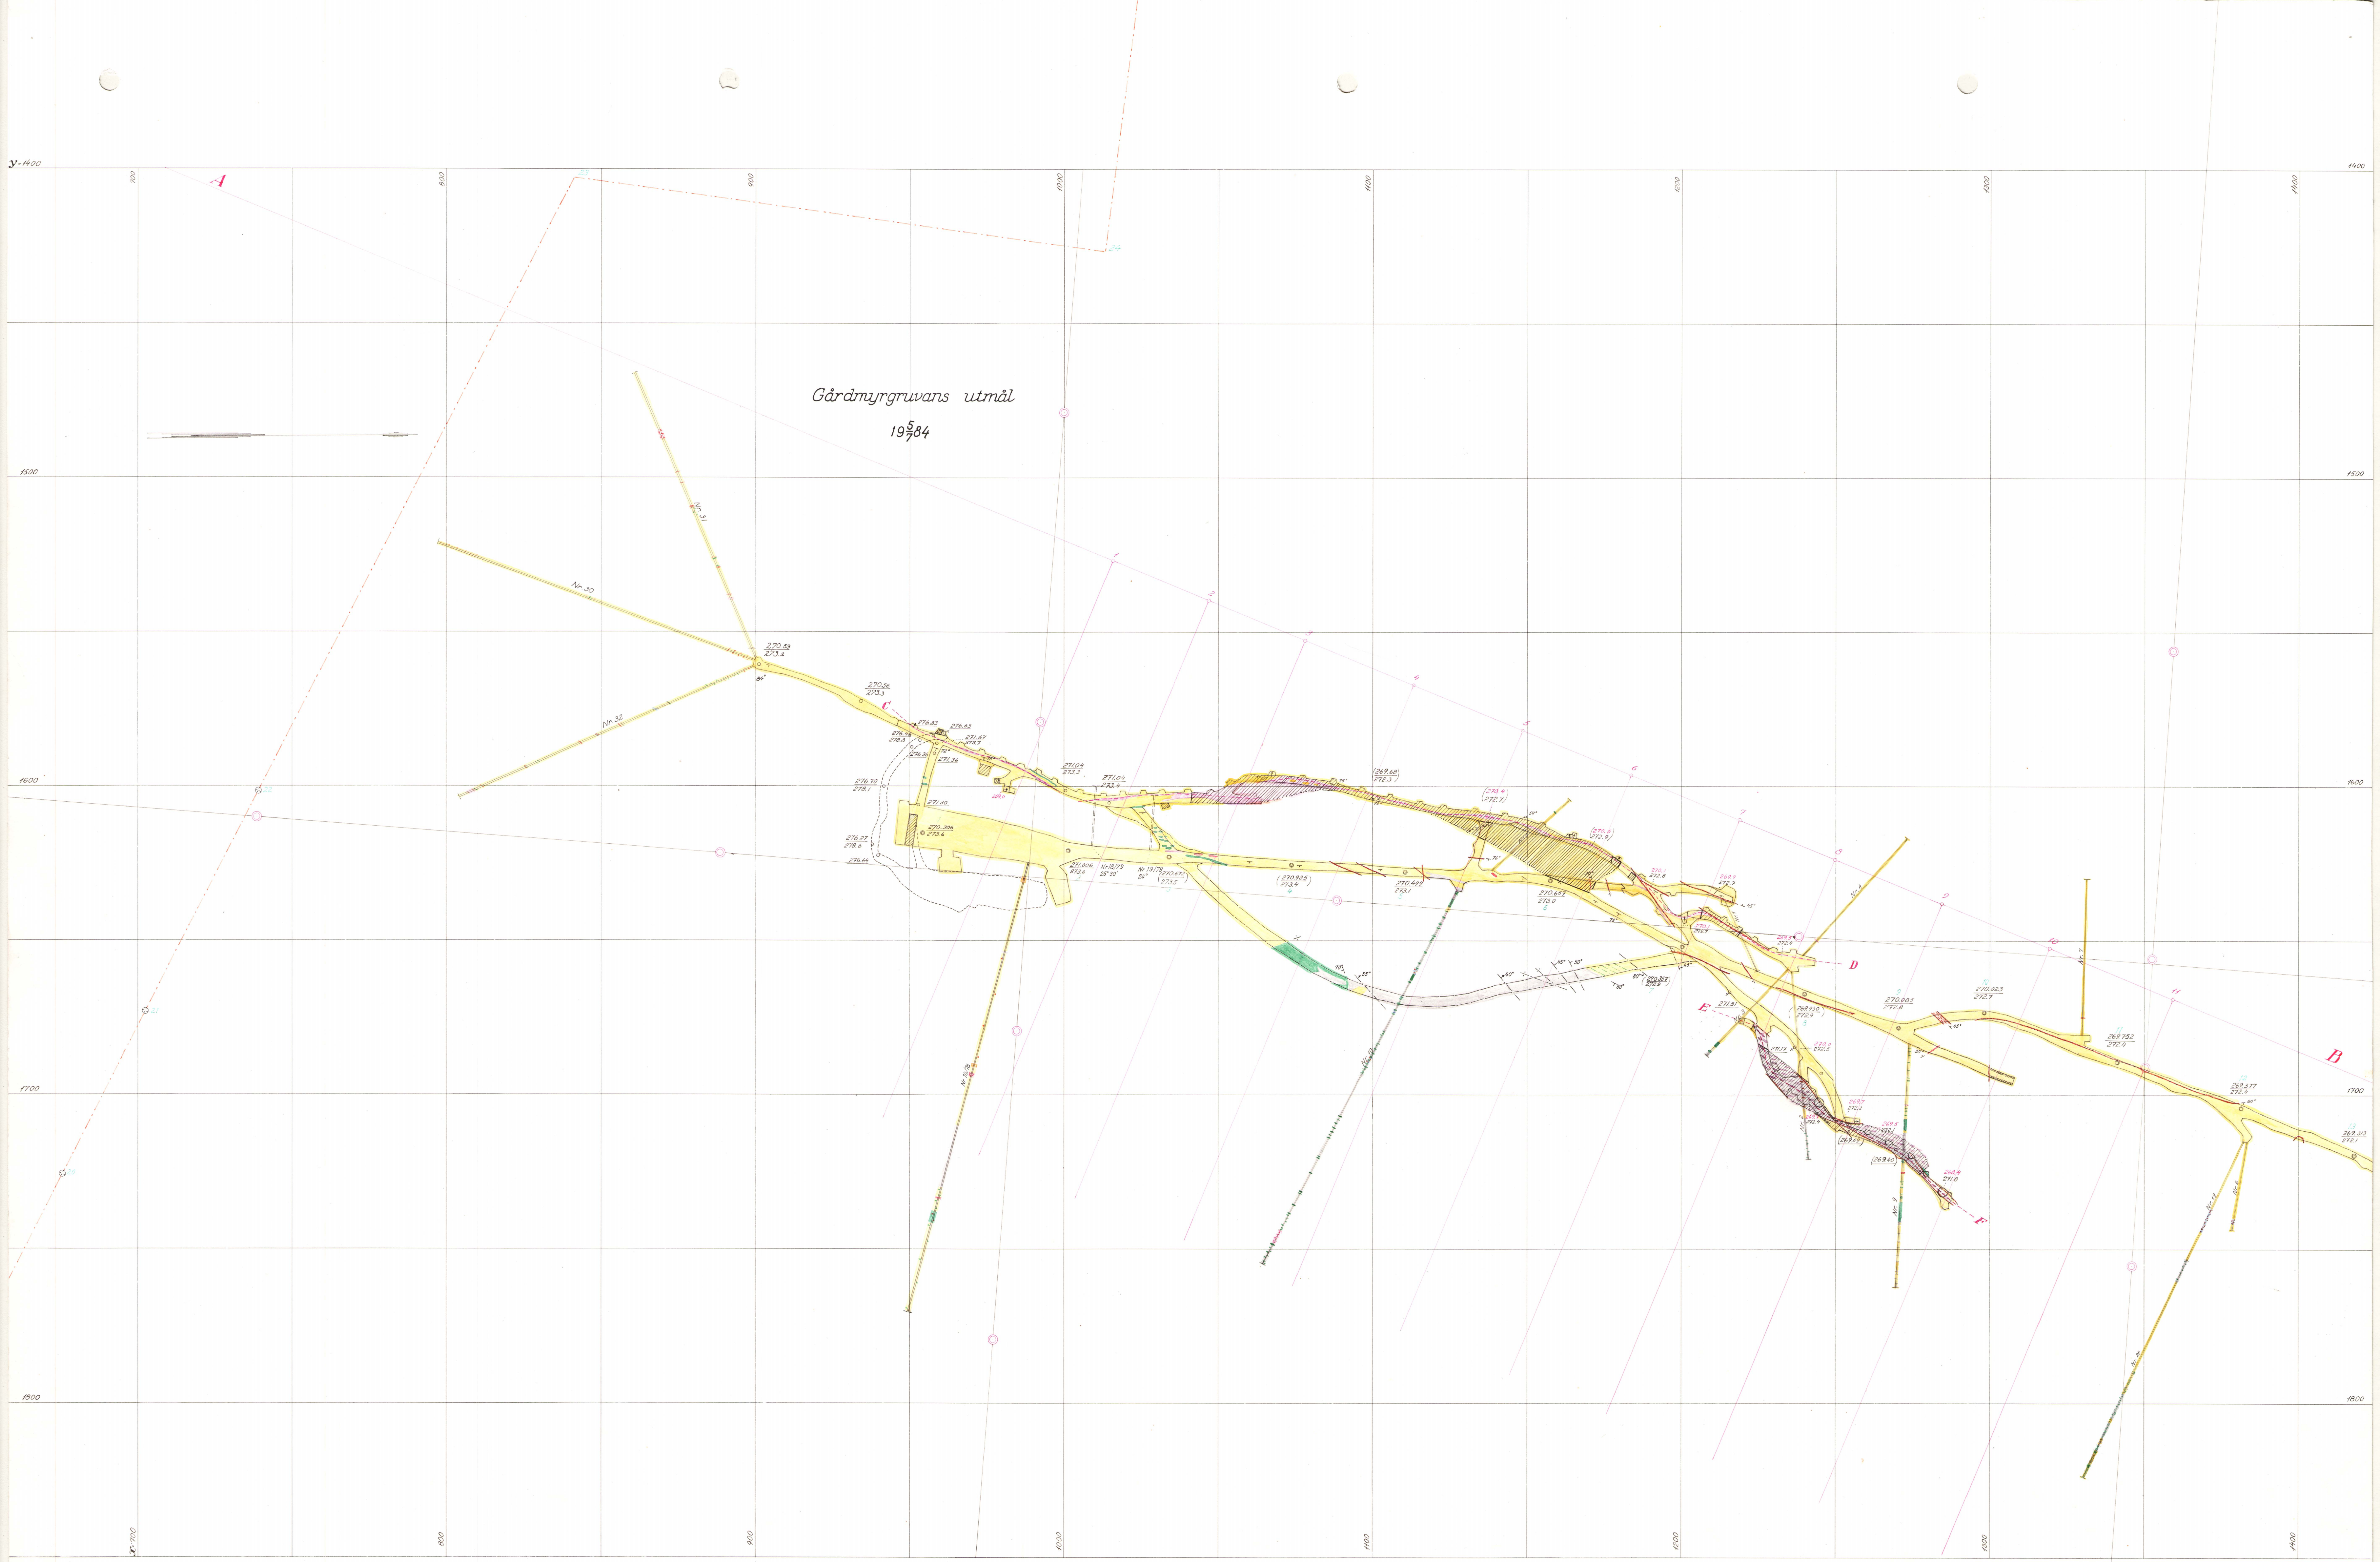Gårdmyrgruvans utmål
19⁵/₇84





Gårdmyrgruvans utmål
1958

Fol. 21 C:a 270 m. nivå

Skala 1:800
C₁₀

y 1600

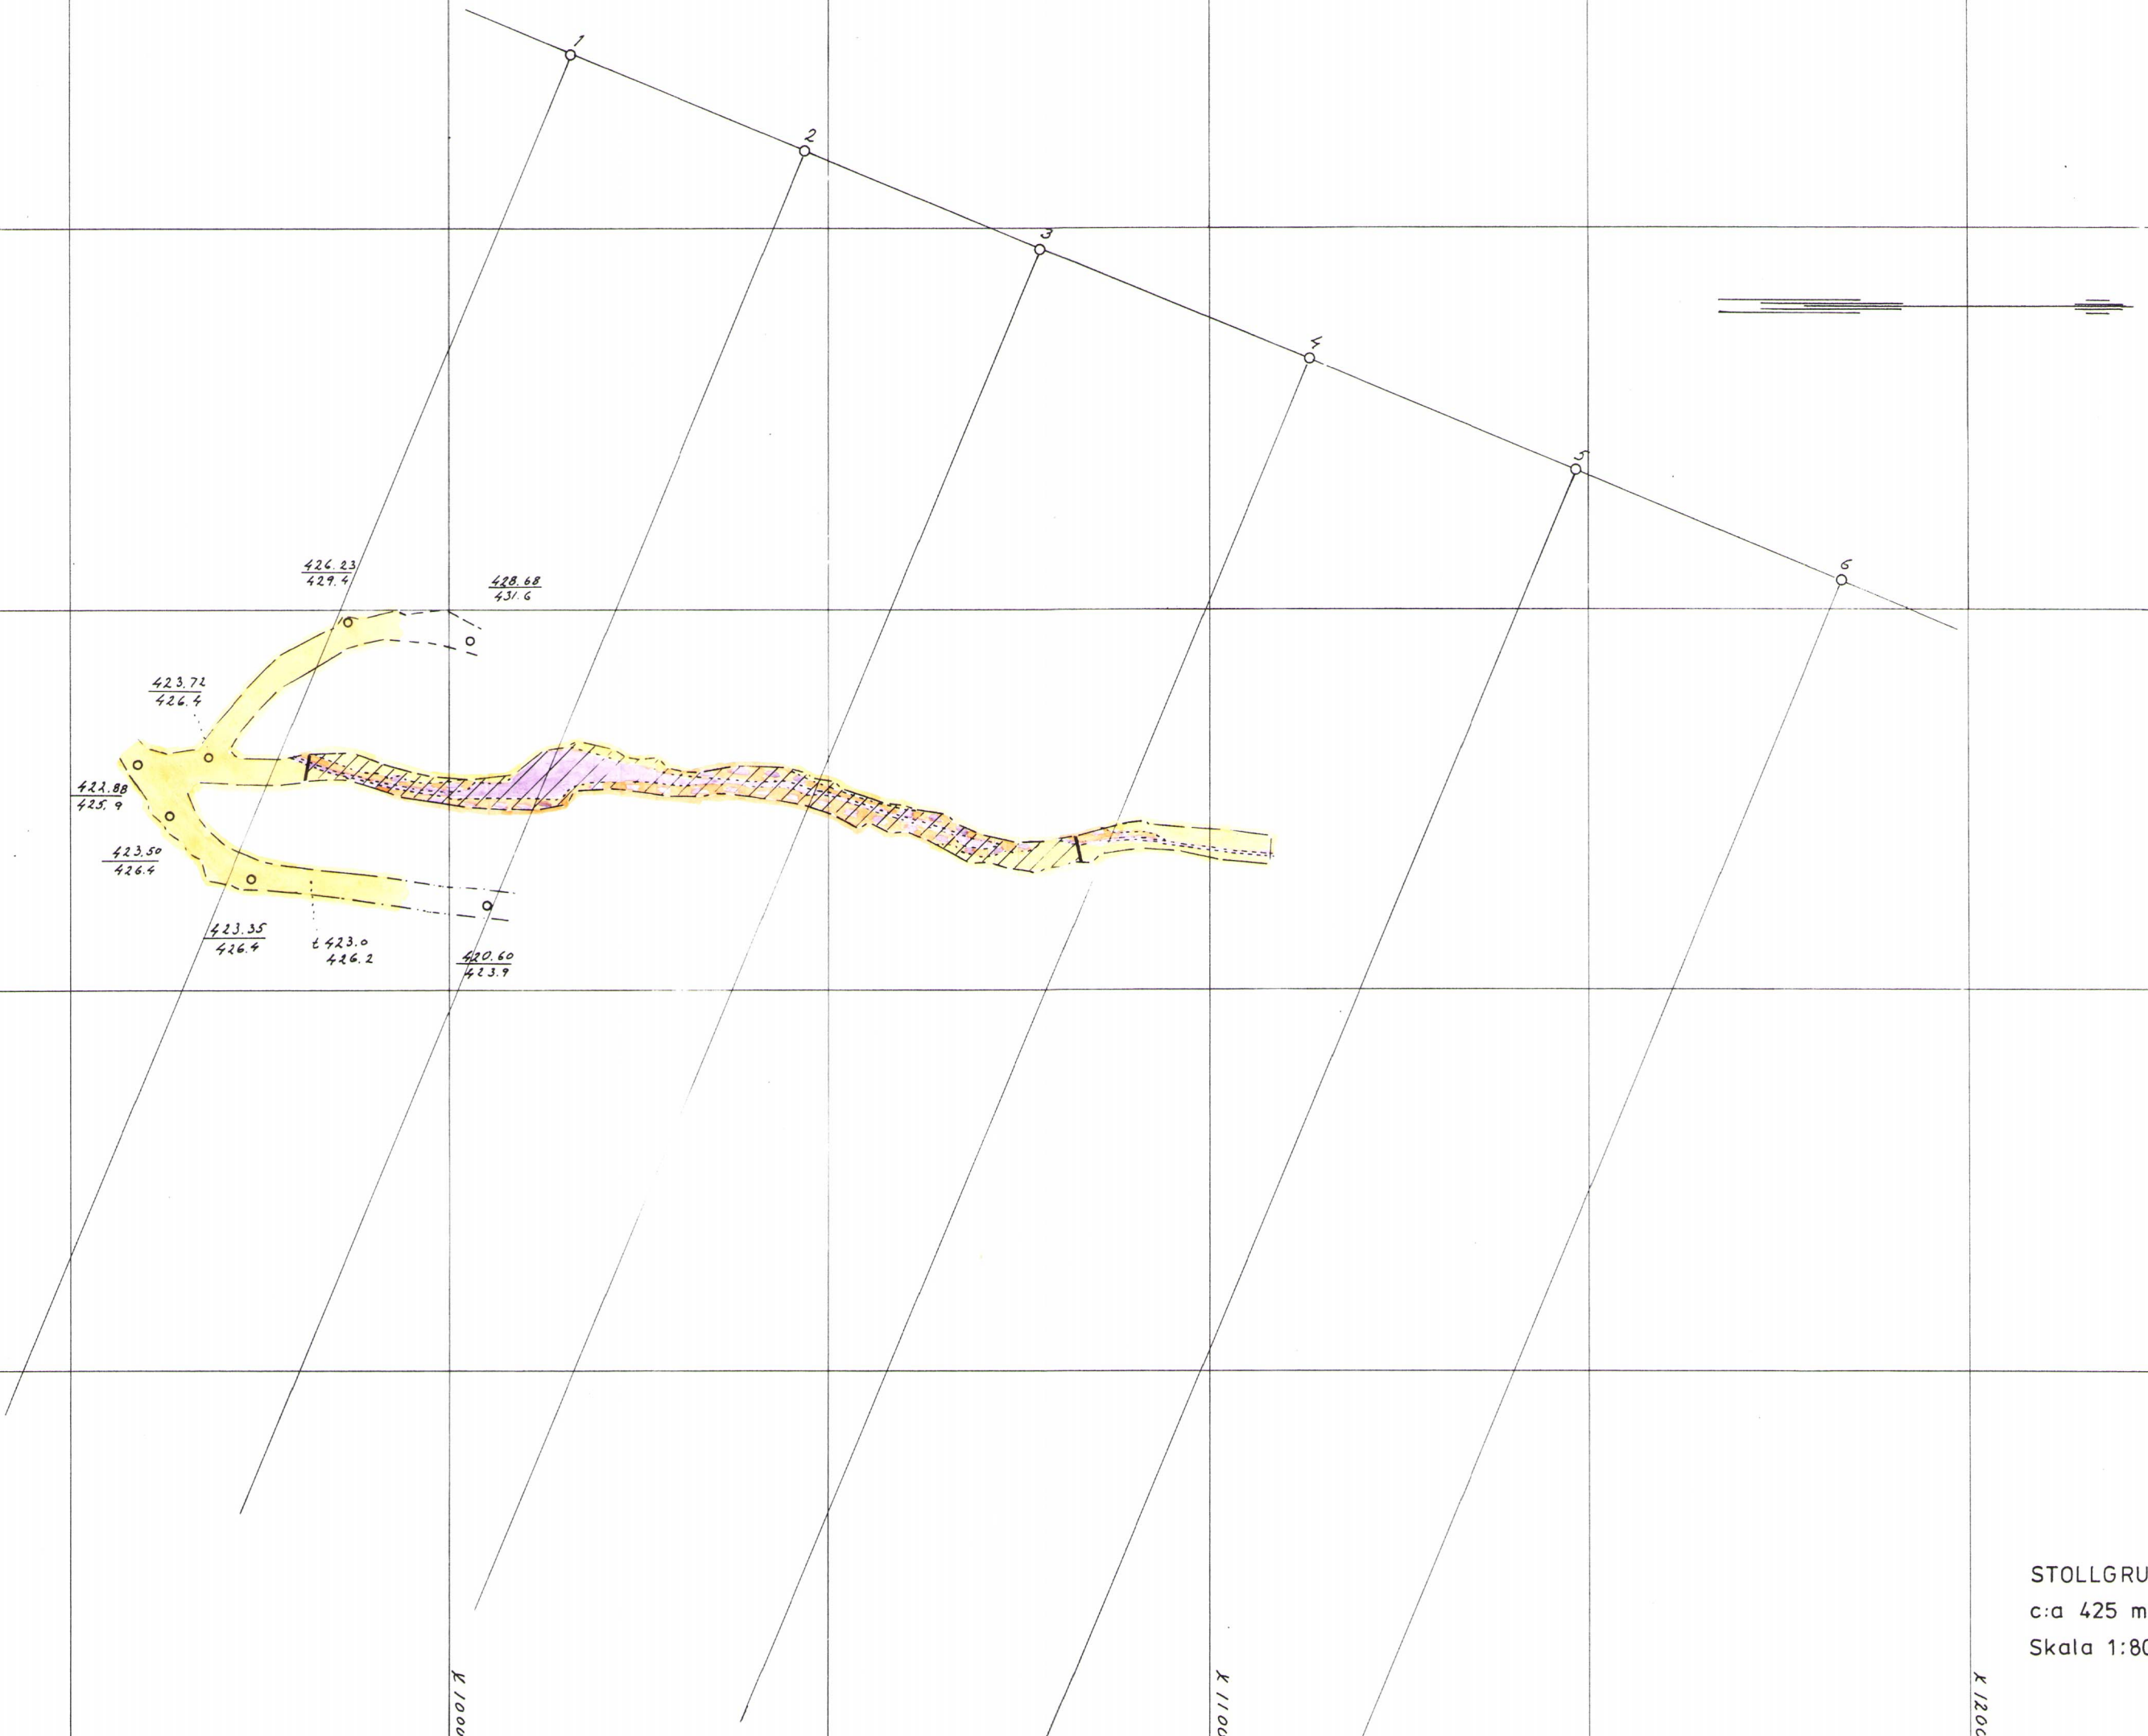
y 1700

x 1000


x 1100


x 1200

STOLLGRUVAN Nr 3
c:a 425 m. avv.
Skala 1:800



Längsprojektion efter A-B.

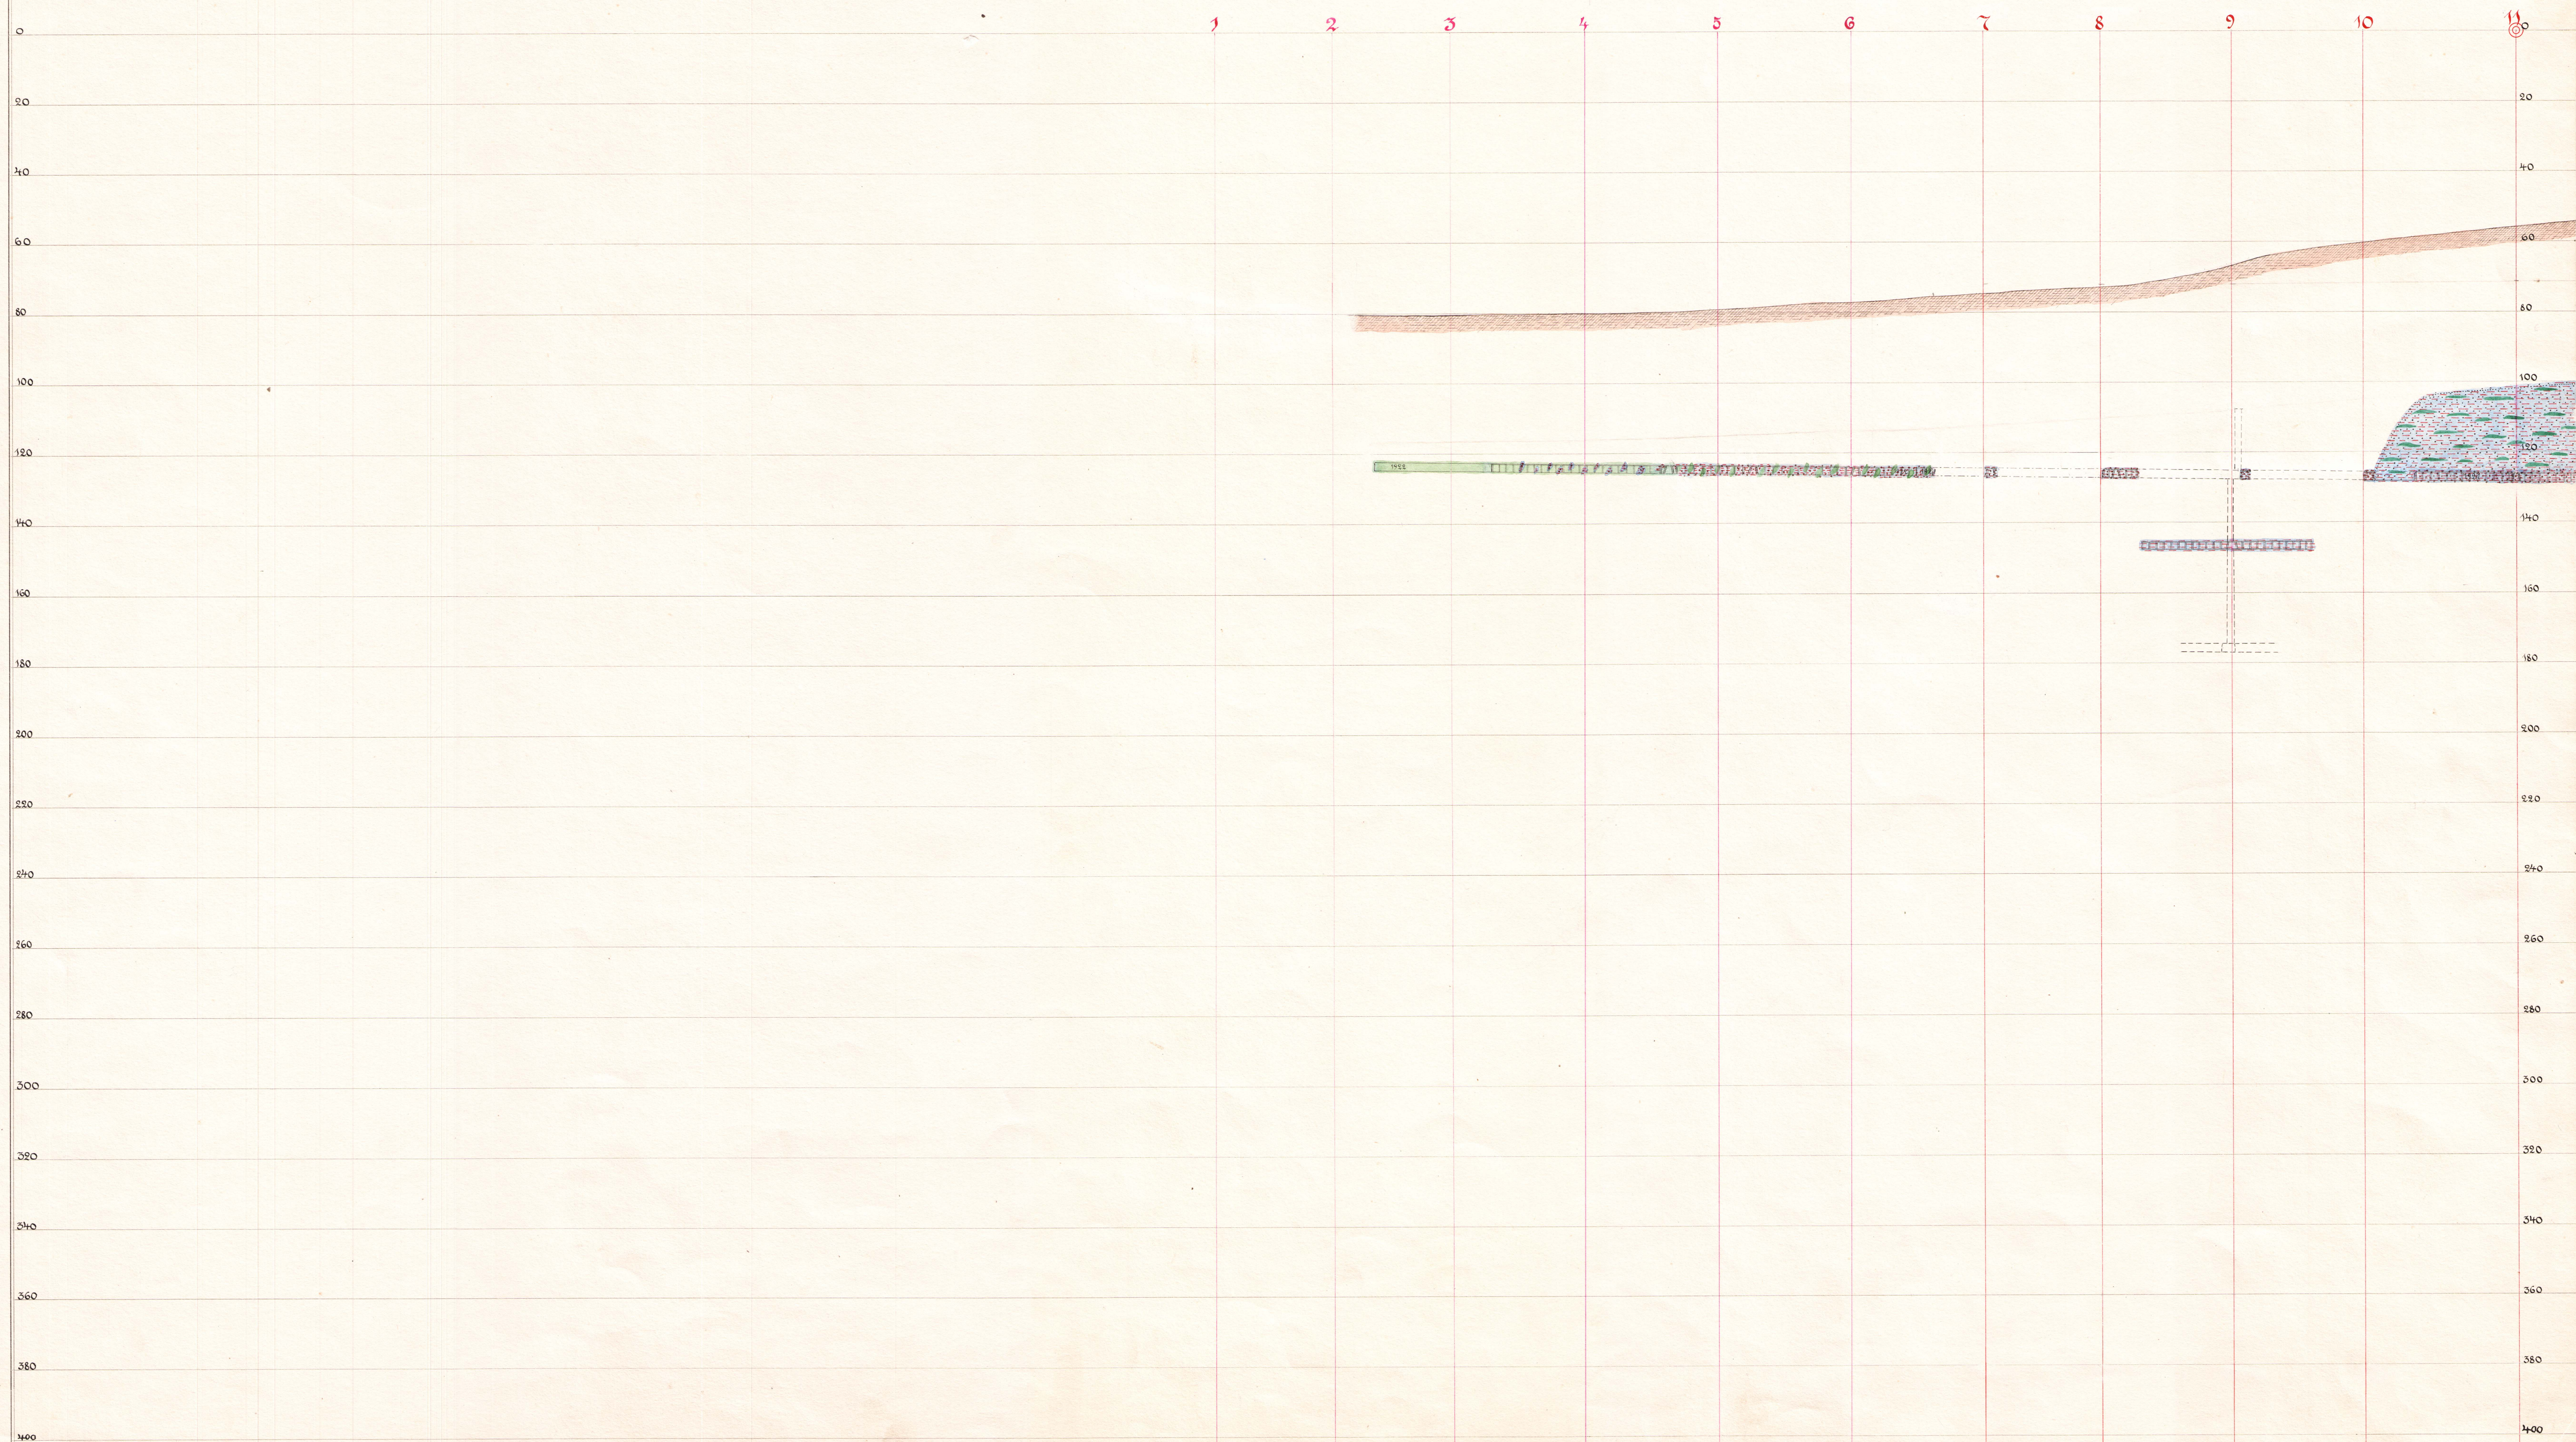

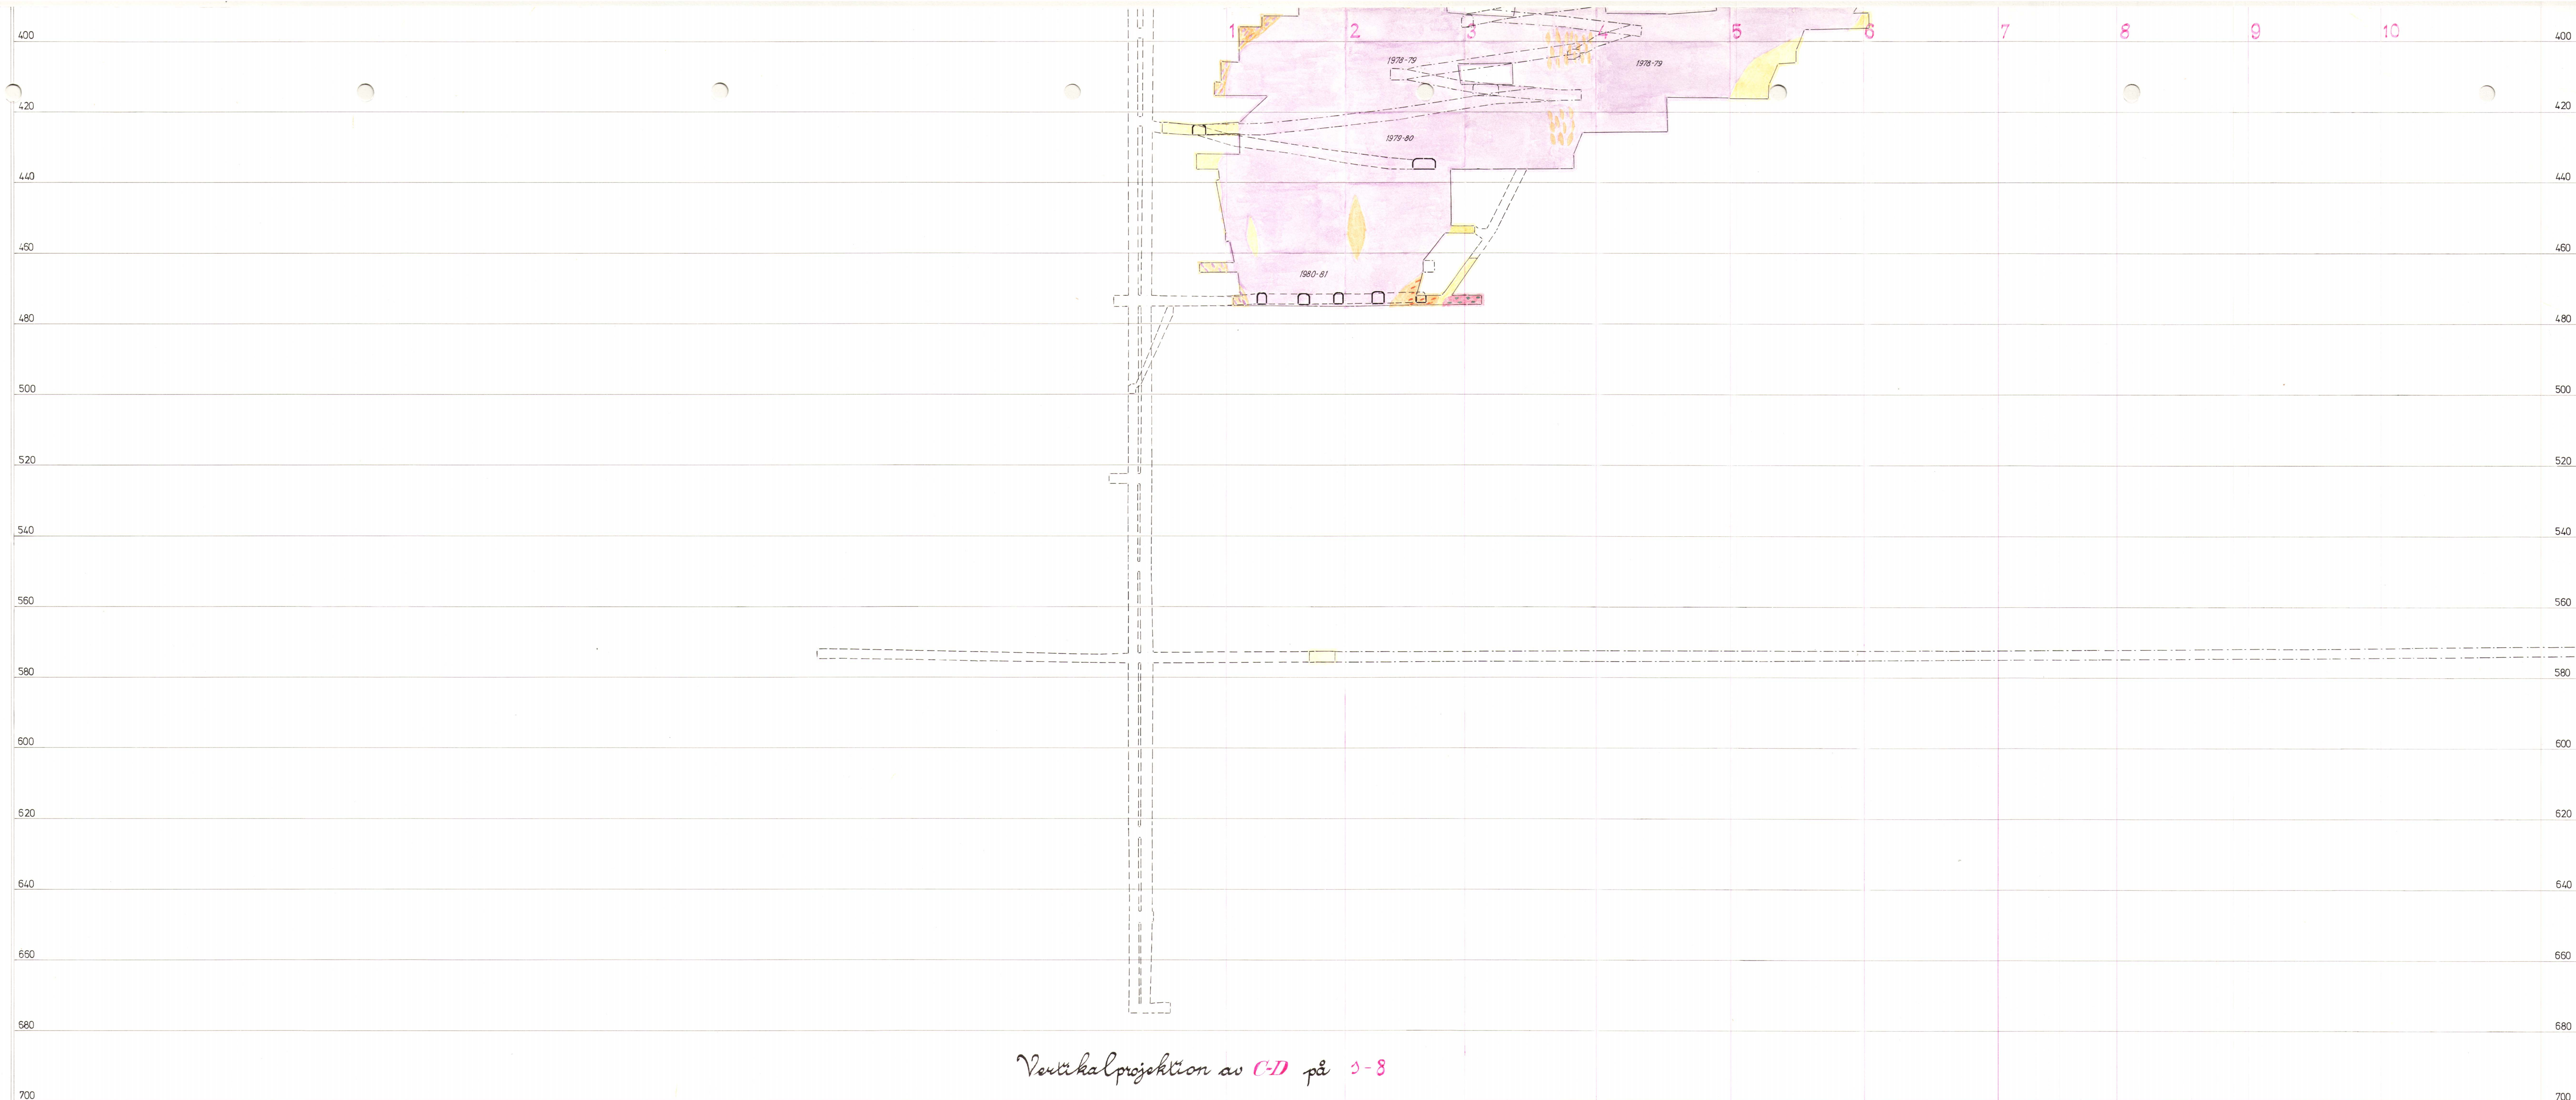


Vertikalprojektion av *C-D* på *1-8*

Vertikalprojektion av *C-D* på 1-8




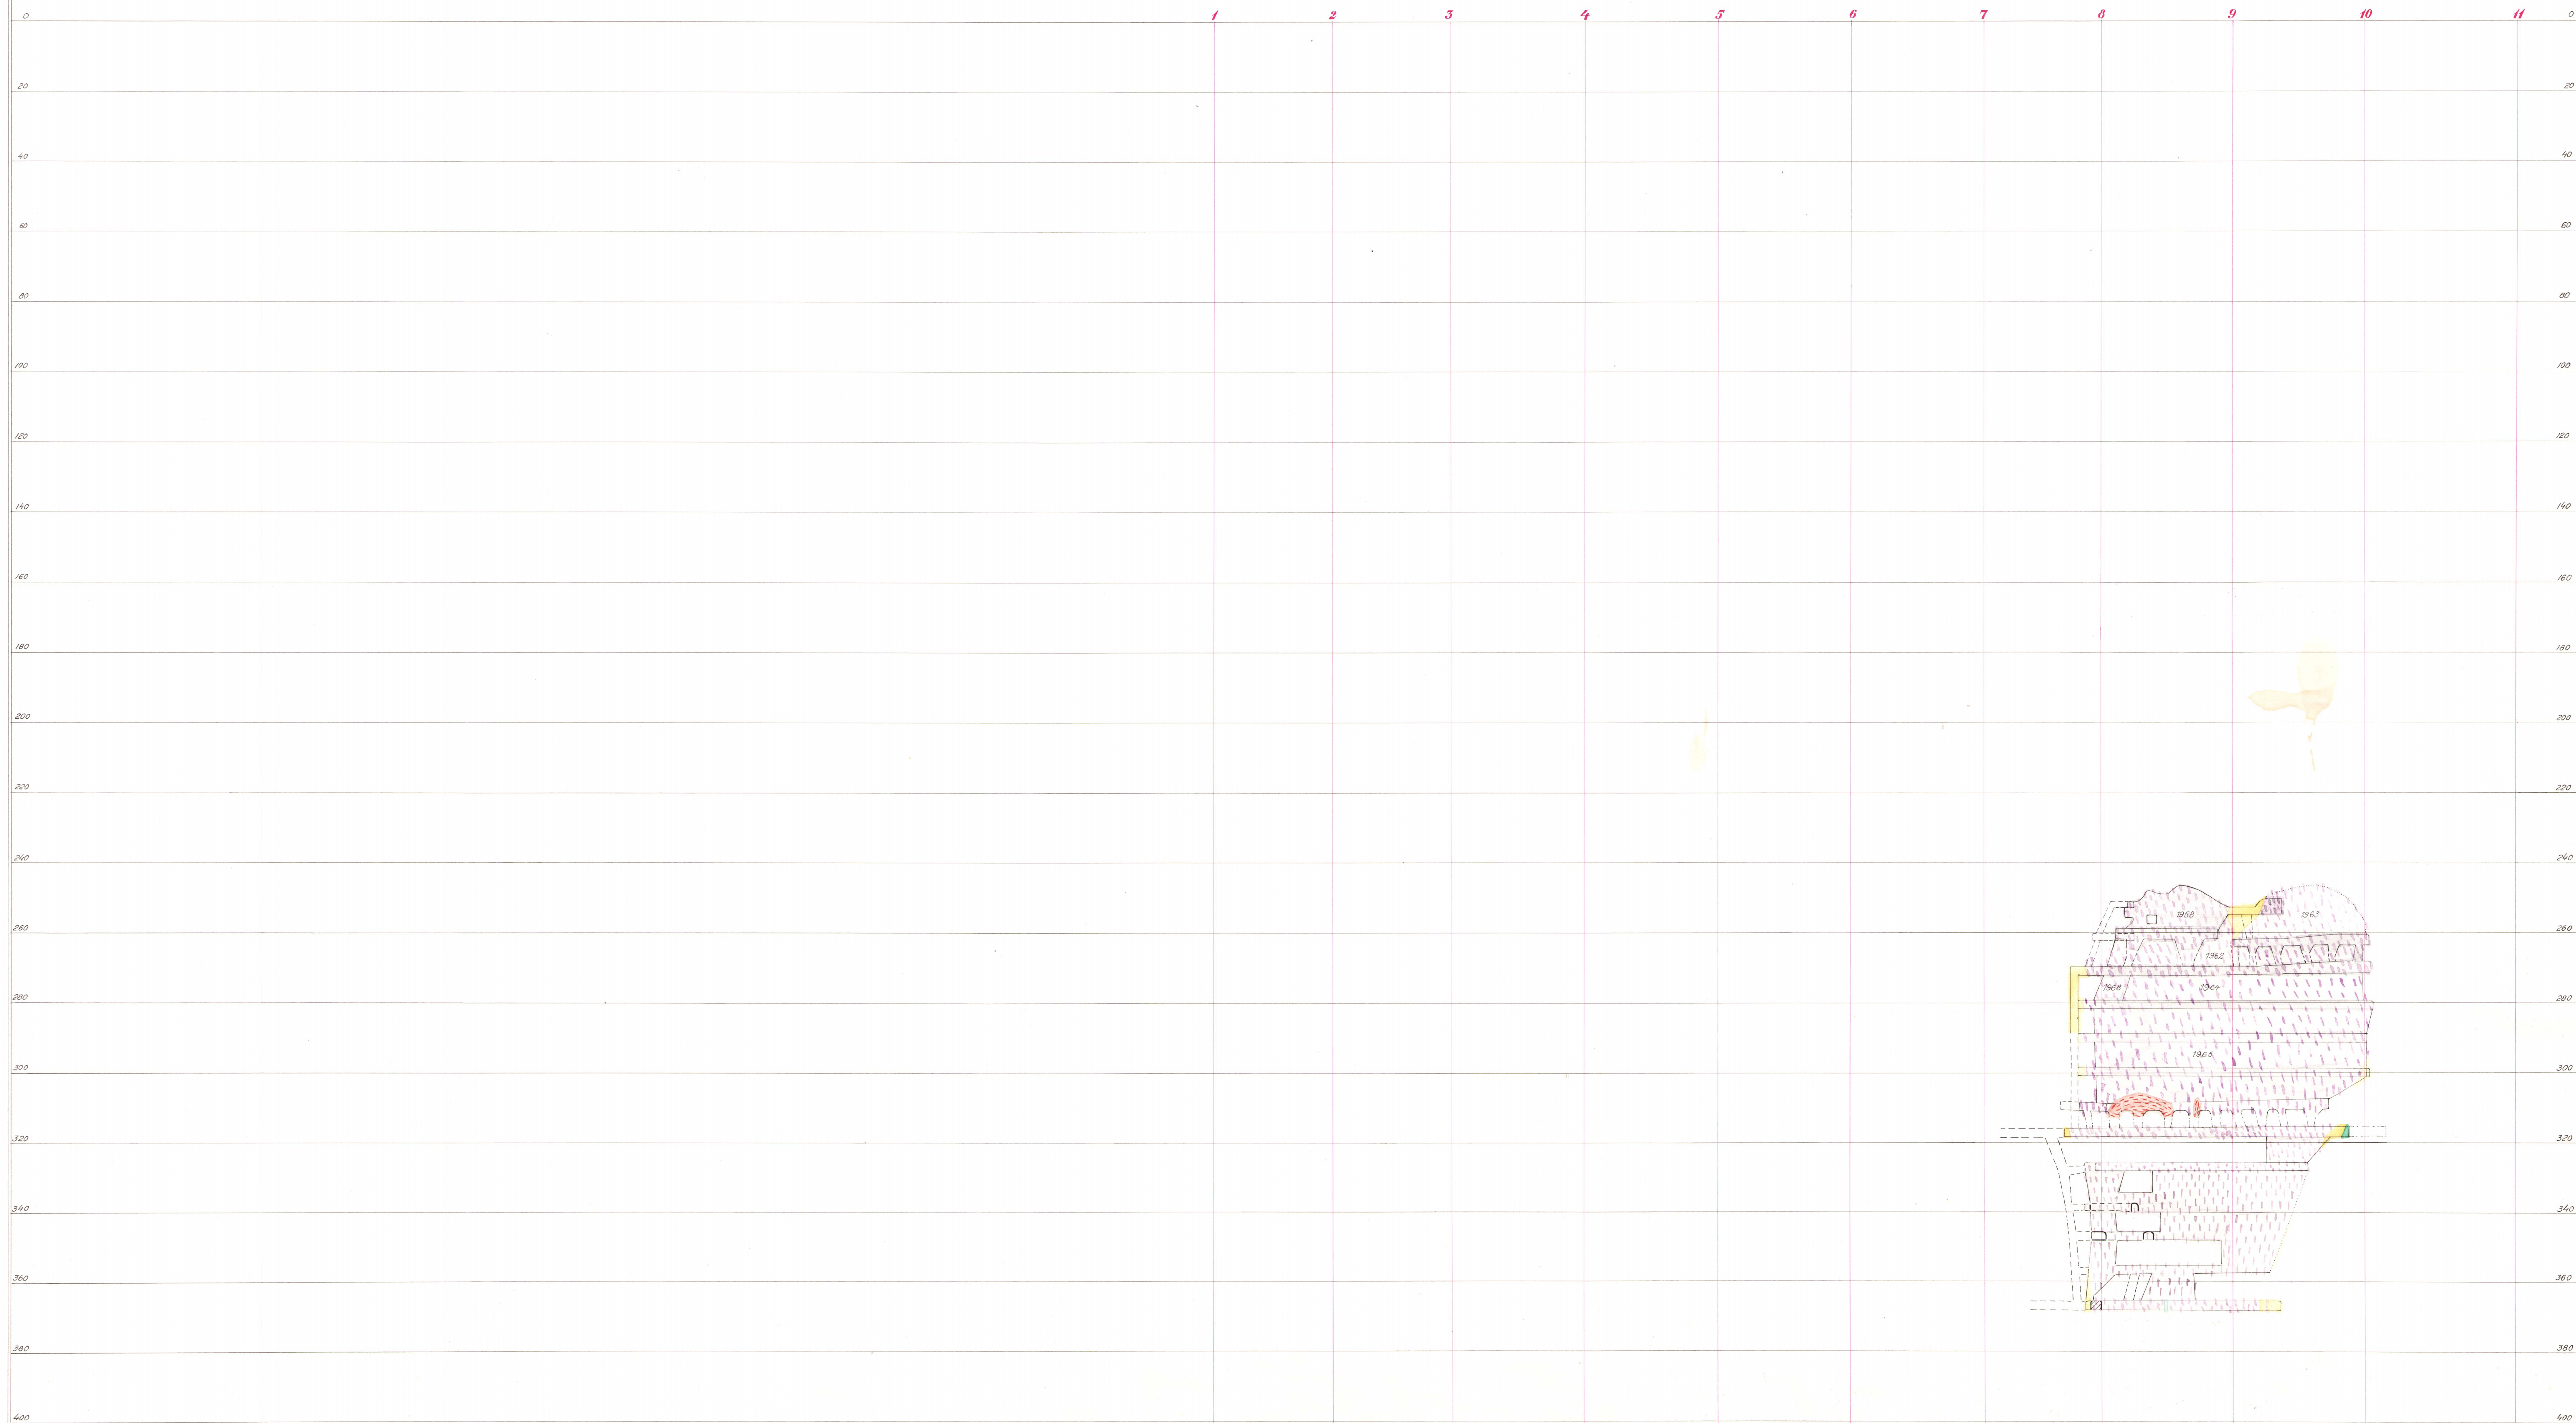
Vertikalprojektion *E-F*






Tvärprofiler




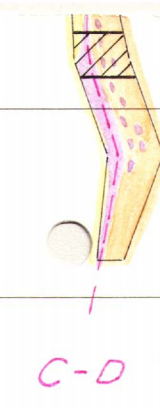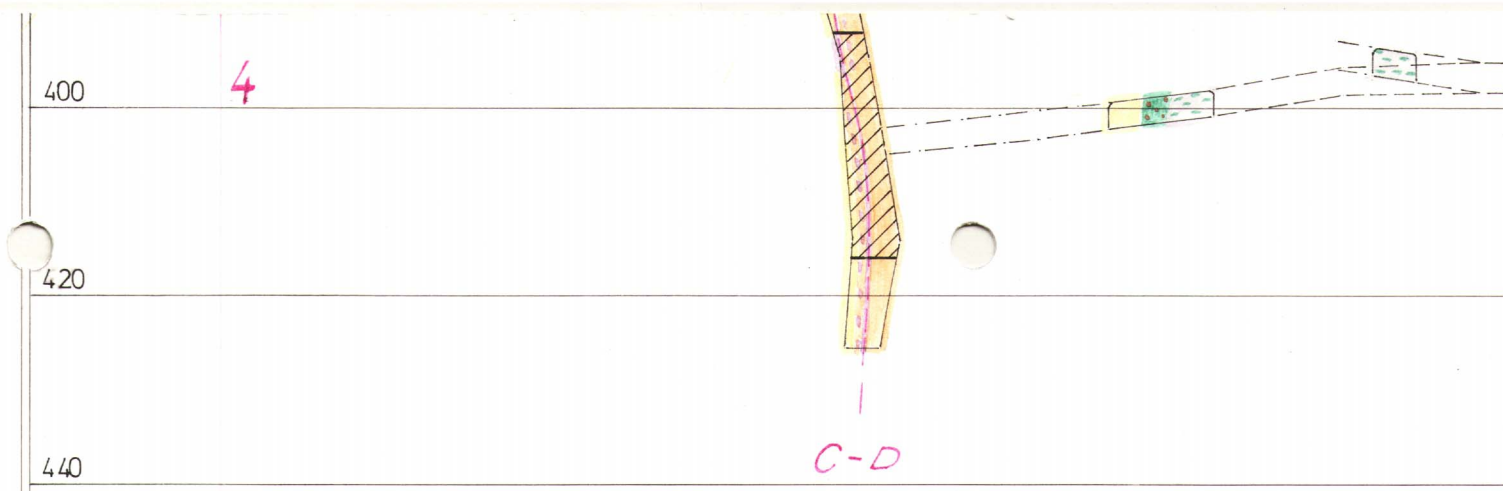

Tvärprofiler

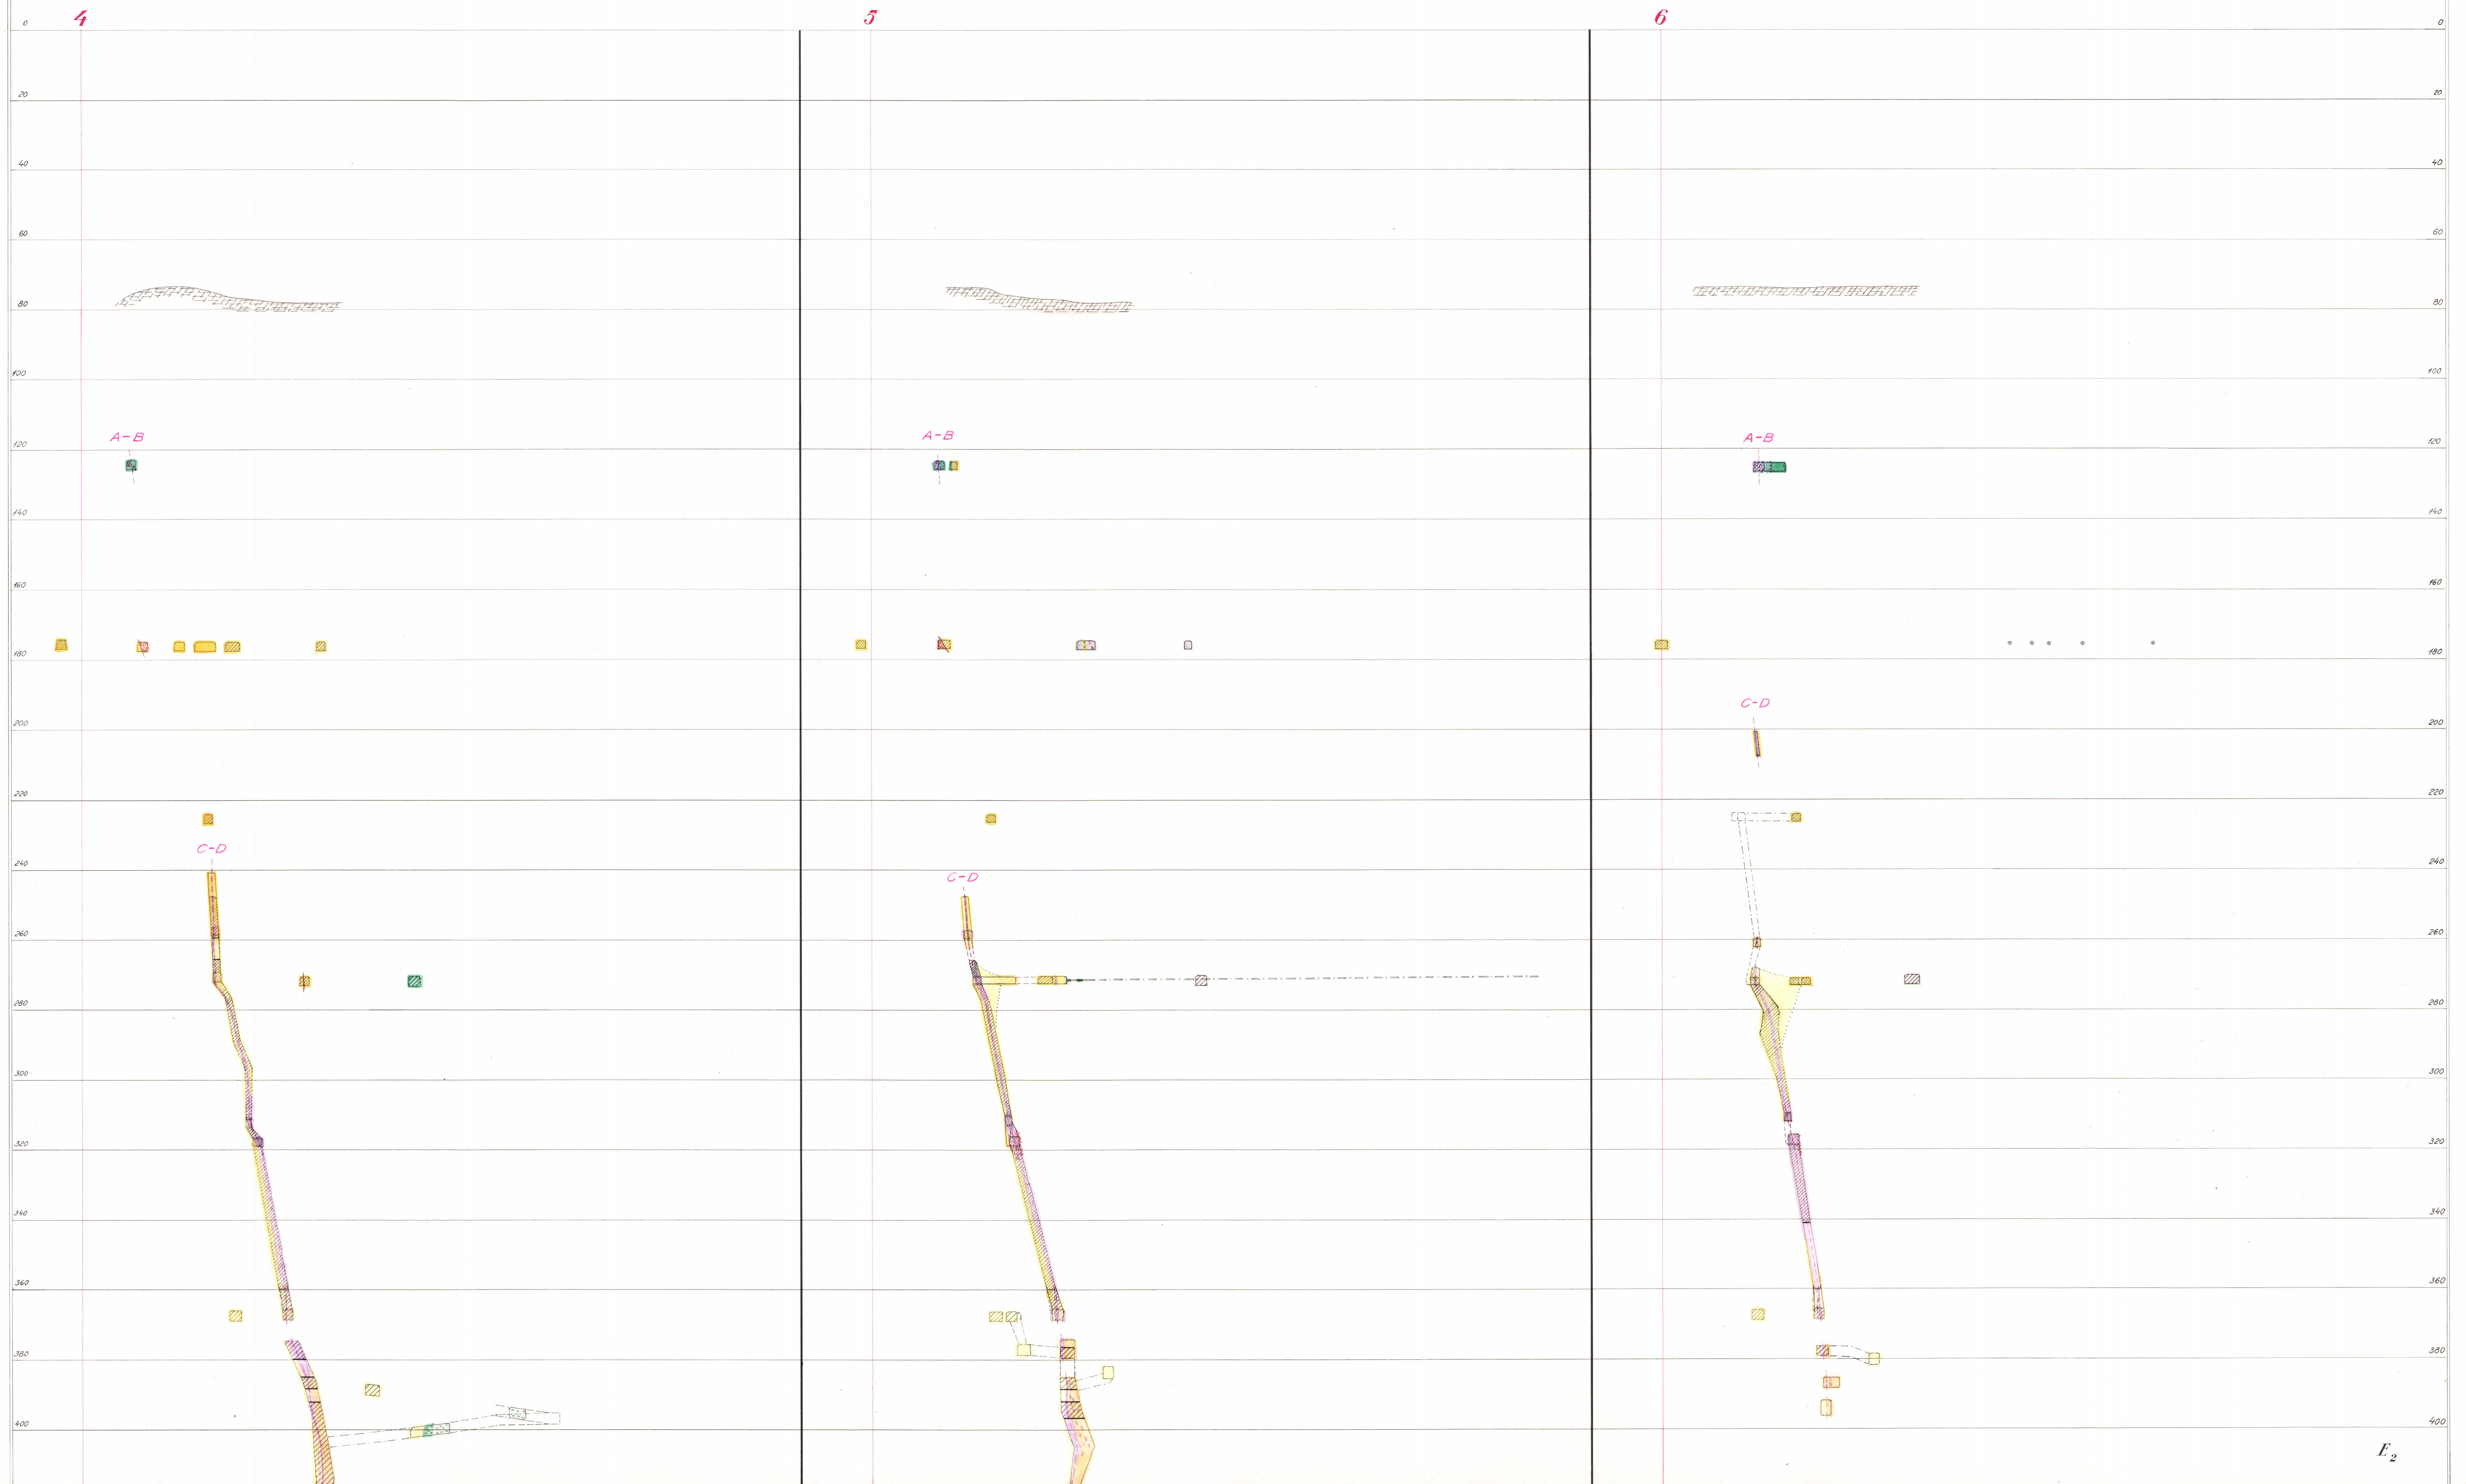

Frävarprofiler

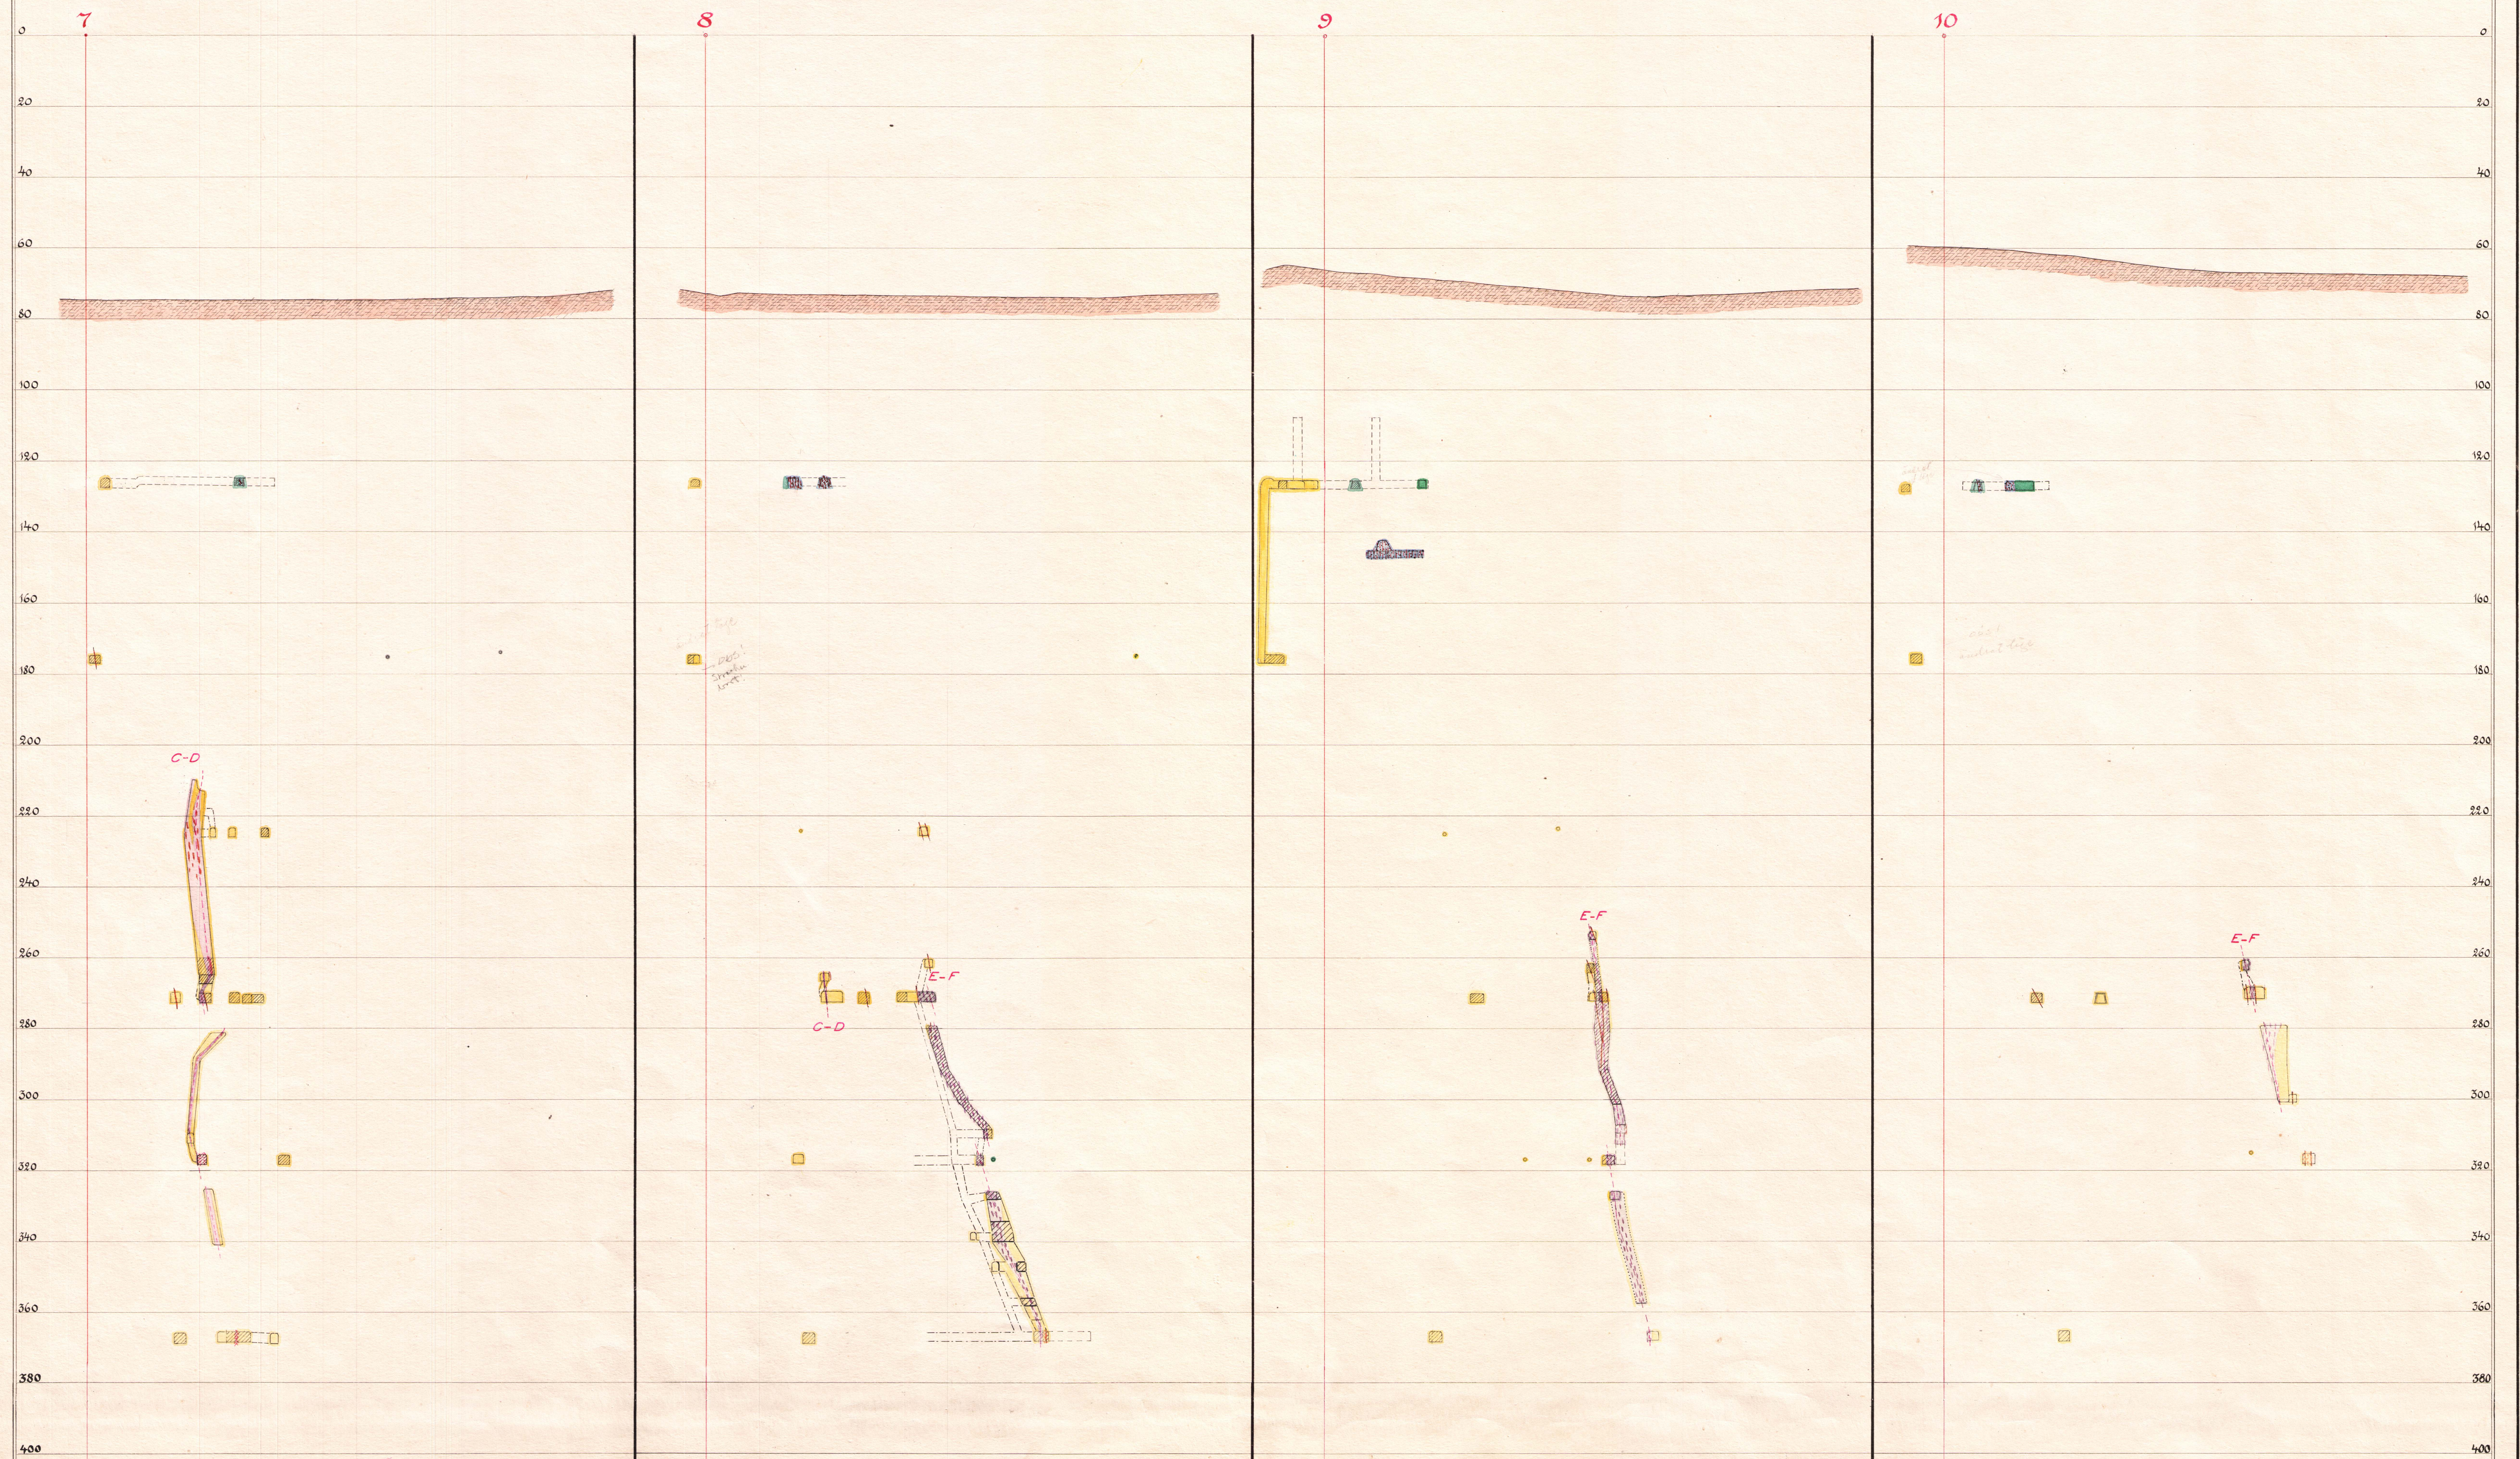

745 L

Koncept A8

STOLLGRUVAN
.....

Beskrivning till gruvkartan (tillägg).

~~Koordinatförteckning över teodolitmäta märkpunkter.~~

År 1929 nedlades brytningen vid Stollbergsfältet, men år 1939 påbörjades förberedande arbeten för återupptagande av brytningen. Sålunda avsänktes ett centralschakt, det s.k. Limonitschaktet, i fältets södra ända. Vid drivning av undersökningsort på 180 meters nivå konstaterades år 1944 en blymalm, belägen mellan Limonitschaktet och mullmalmens södra ända.

Den nyupptäckta blymalmen, som är parallell med limonitmalmen och som huvudsakligen utgöres av en impregnation av silverhaltig blyglans och något zinkblände i kalksten, stupar brant åt öster och omges på båda sidor av samt genomsettes i sin strykningsriktning av leptit. Dess area på 180 meters nivå befanns vara c:a 650 m^2 . Mellan 125 meters nivå, där malmarean uppskattades till c:a 350 m^2 , och c:a 100 meters nivå spetsar malmen ut till följd av en med c:a 60° åt nordväst sidostupande förkastning, vilken begränsar malmen uppåt.

Med undantag av blymalmens norra del, vilken uttagits genom magasinsbrytning, brytes den genom skivpallbrytning, varvid malmen lastas med maskin på huvudnivå. Den brutna malmens genomsnittliga metallhalter visade sig vara: Pb 14,9 %, Zn 2,2 %, Cu 0,06 % och Ag 222 gram per ton.

För anrikning av blymalmen, av vilken under åren 1944 - 1947 brutits sammanlagt 68.000 ton, byggdes år 1944 ett anrikningsverk, som sedermera utbyggts.