Gruvkarta

över

Näslidengruvan

belägen i

Malå kommun i Västerbottens län

upprättad enligt äldre kartor och egna mätningar avslutade den 1 december 1991

av

Carl Boman

Behörig gruvmätare

Oversikt bladindelning

Skala 1:5000

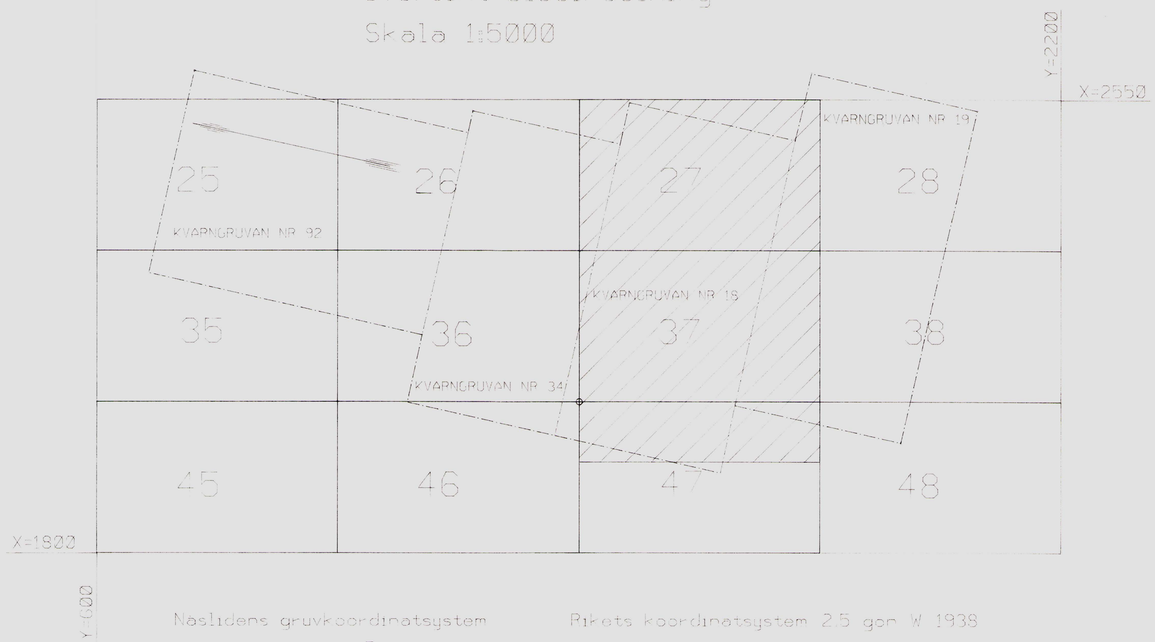

Näslidens gruvkoordinatsystem		
X	Y	Z
0	0	0
2707.96	0	

Rikets koordinatsystem 2.5 gon W 1938		
X	Y	Z
7226771.9	1652389.1	350.0
7227492.4	1655000.0	

Geologiska beteckningar enligt gällande normer med följande avvikelser

14	Grå skiffer	136	Kvarts	Överbeteckningar:	
18	Tuffit/Leptit	141	Sericitkloritkvartsit	Cu	Kopparimpregnation
41	Kvartsporfyr	161	Kloritskiffer	Zn	Zinkimpregnation
106	Sericitkvartsit	~~172~~	Svavelkis	~	Magnetkisimpregnation
114	Svartskiffer	173	Zinkblände	S	Svavelkisimpregnation
118	Kalksten	~~175~~	Magnetkis	O	Kvarts

Kartografiska beteckningar enligt gällande normer med följande avvikelser

Tapp

Gräns för anvisad mark

0 50 100 m

Skala 1:500

Geologisk Dagbad
LASLIDENGRUVAN
25 26 27 28
24 23 22 21
NR 34
NR 92
BH2
25R

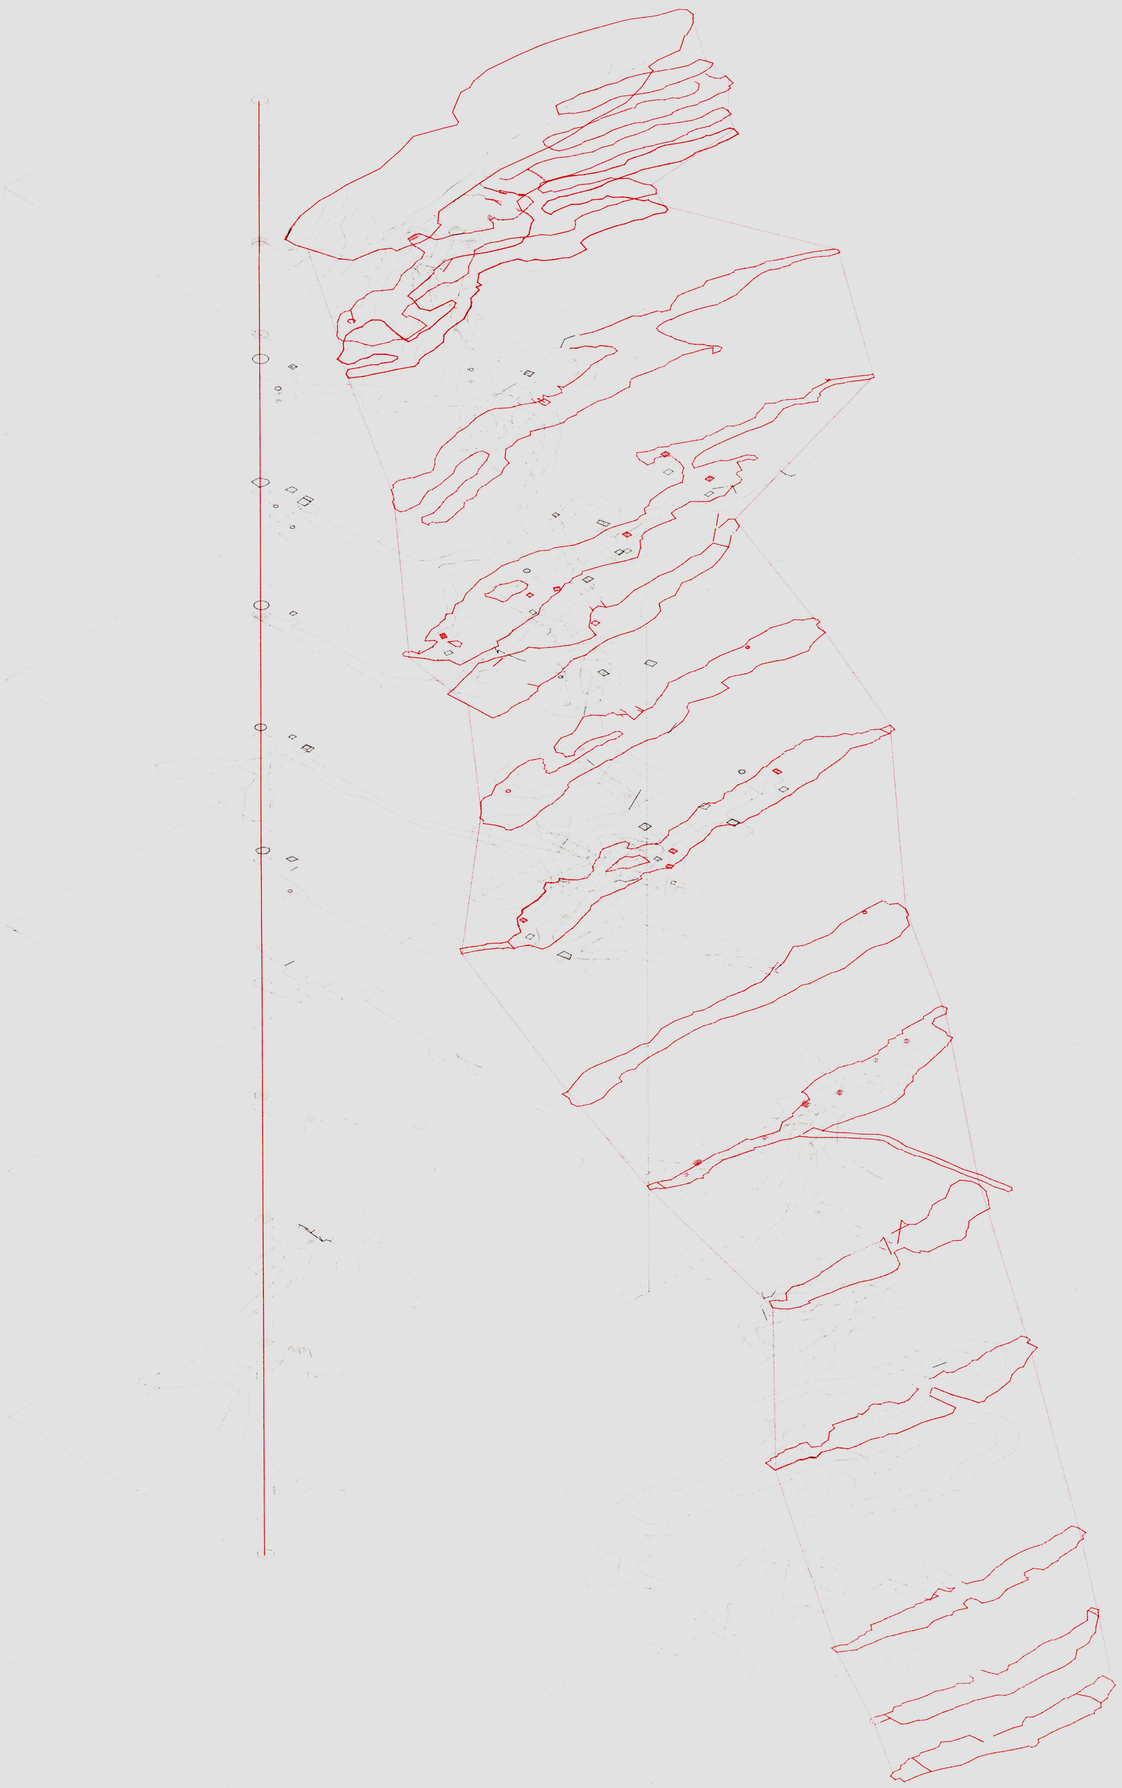

NÄSLIDENGRUVAN

Tvärprojektion

Schematisk översikt av ramper

Skala 1:1000

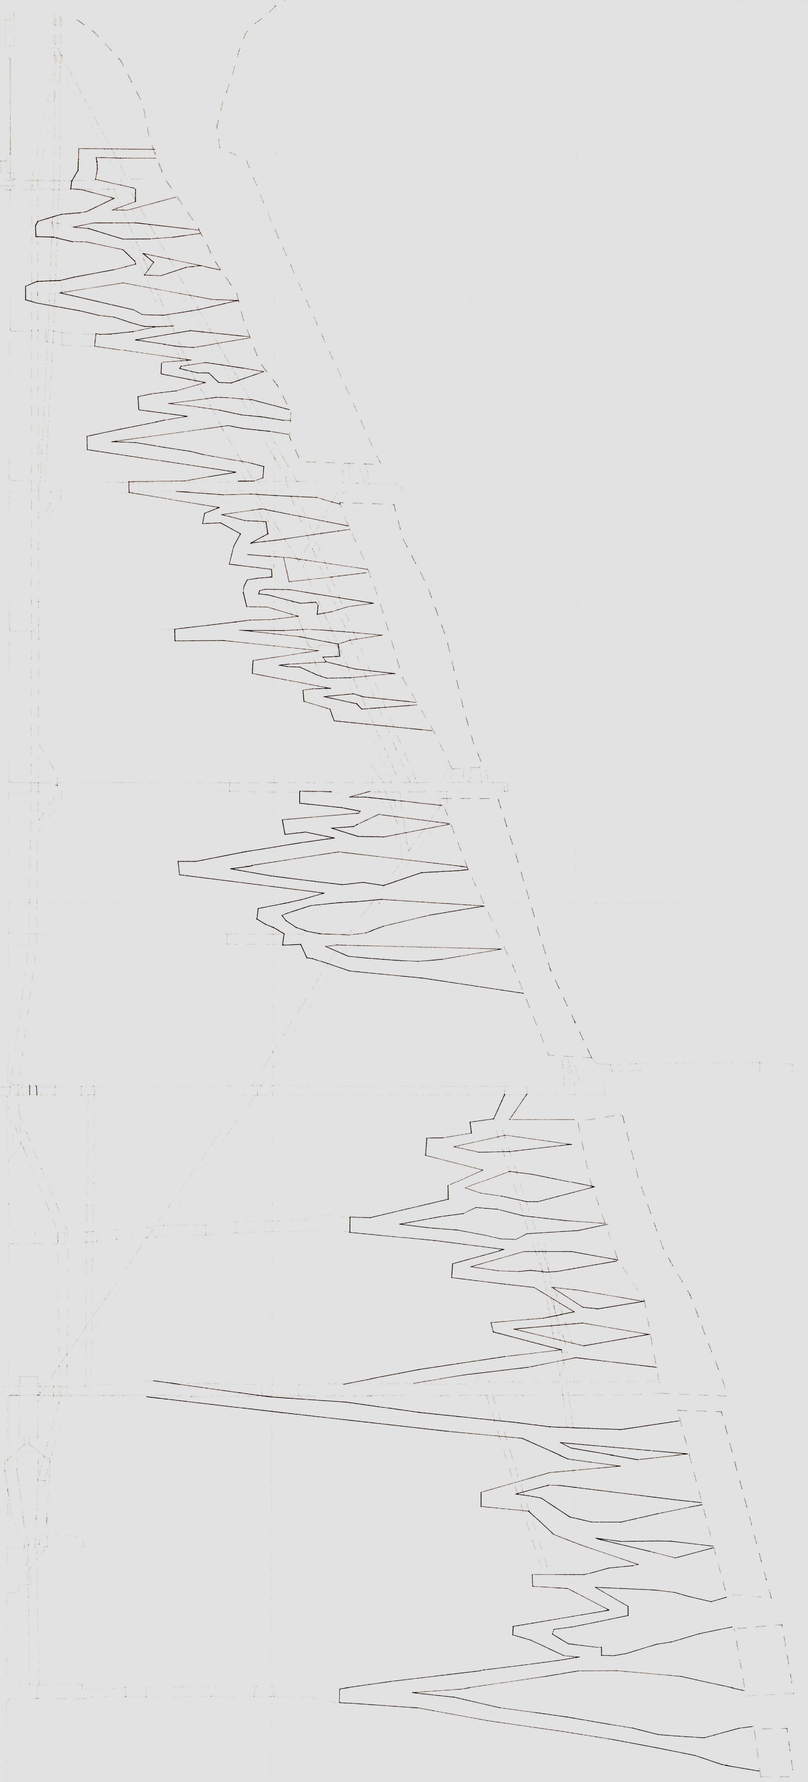

Nr 18

Nr 34

Nr 19

25	26	27	28
35	36	37	38
45	46	47	48

NASLIDENGRUVAN

Topografiskt dagblad

Nr 34

Nr 18

Nr 19

25	26	27	28
35	36		38
45	46	47	48

NASLIDENGRUVAN

Nr 34

Nr 18

Nr 19

Skala 1:500

NÄSLIDENGRUVAN

Horisontalskärning 153 m

25	26	27	28
35	36	37	38
45	46	47	48

Nr 34

Nr 18

Nr 19

25	26	27	28
35	36	37	38
45	46	47	48

Skala 1:500

NÄSLIDENGRUVAN

Horisontalskärning 110 m

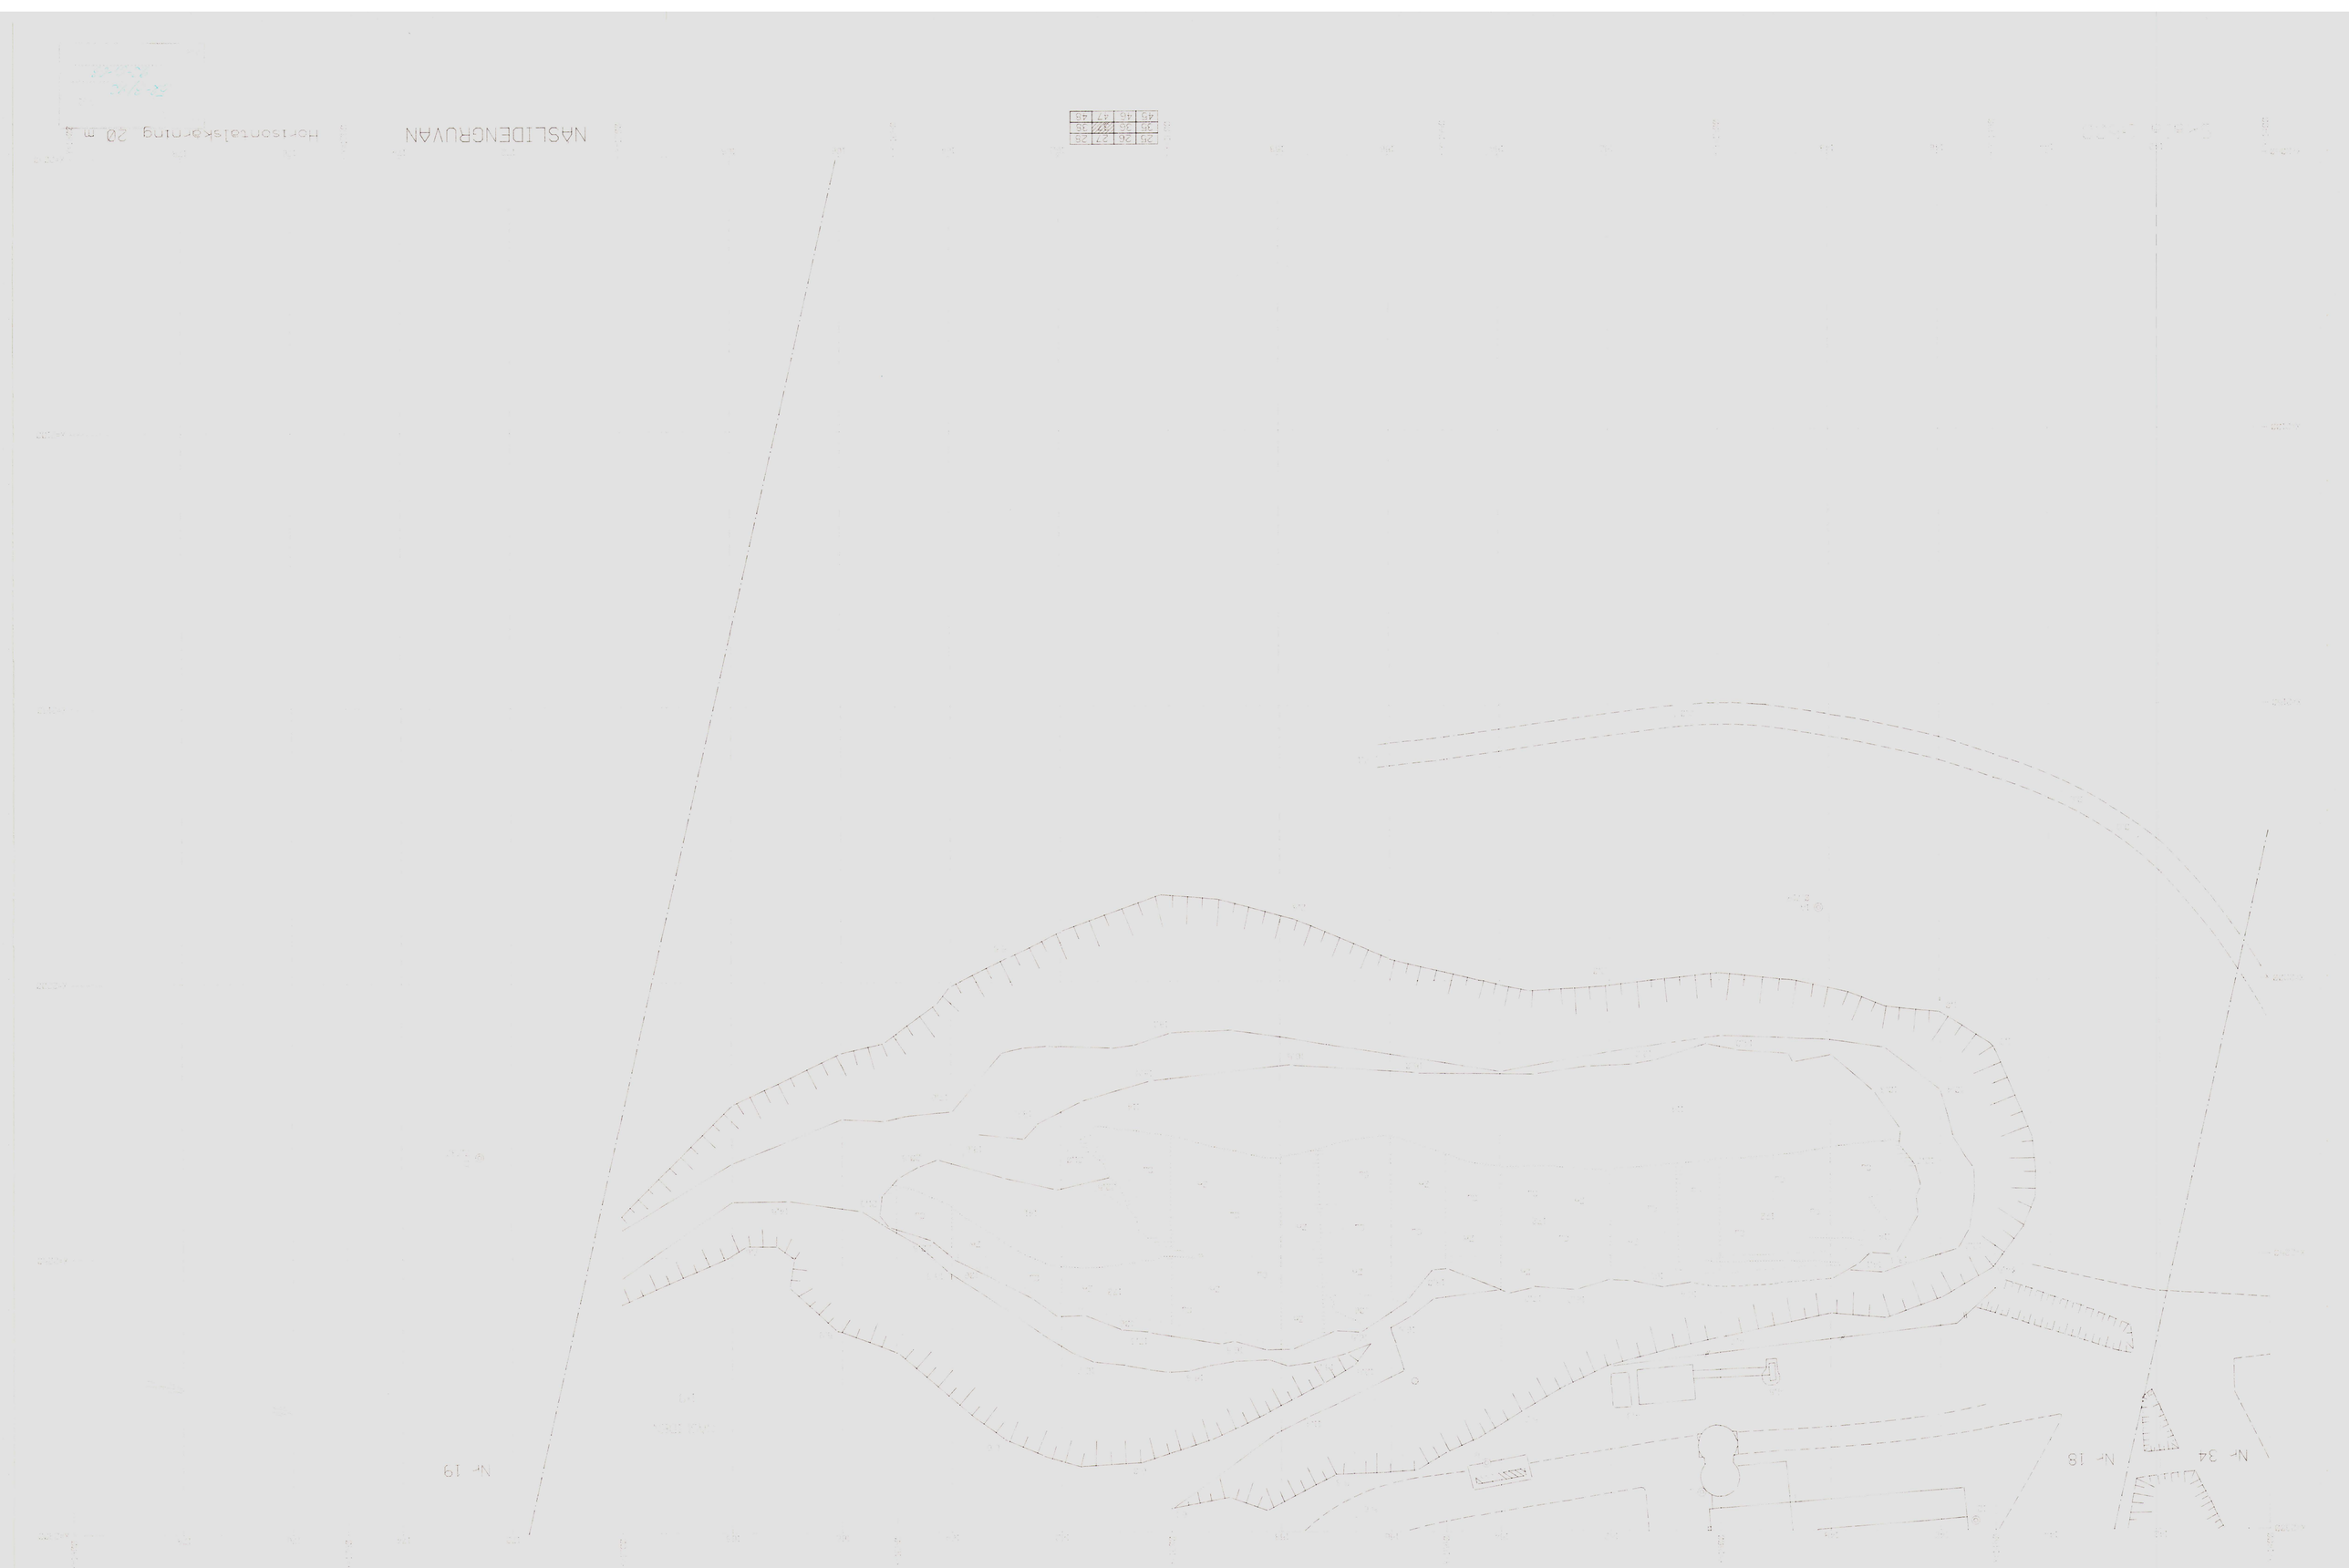
NASLIDENGRUVAN
Horisontalskärning 20 m
N- 19
N- 18
N- 34

NÁSLIDENGRUVAN

Horisontalskärning 20 m

25	26	27	28
35	36	37	38
45	46	47	48

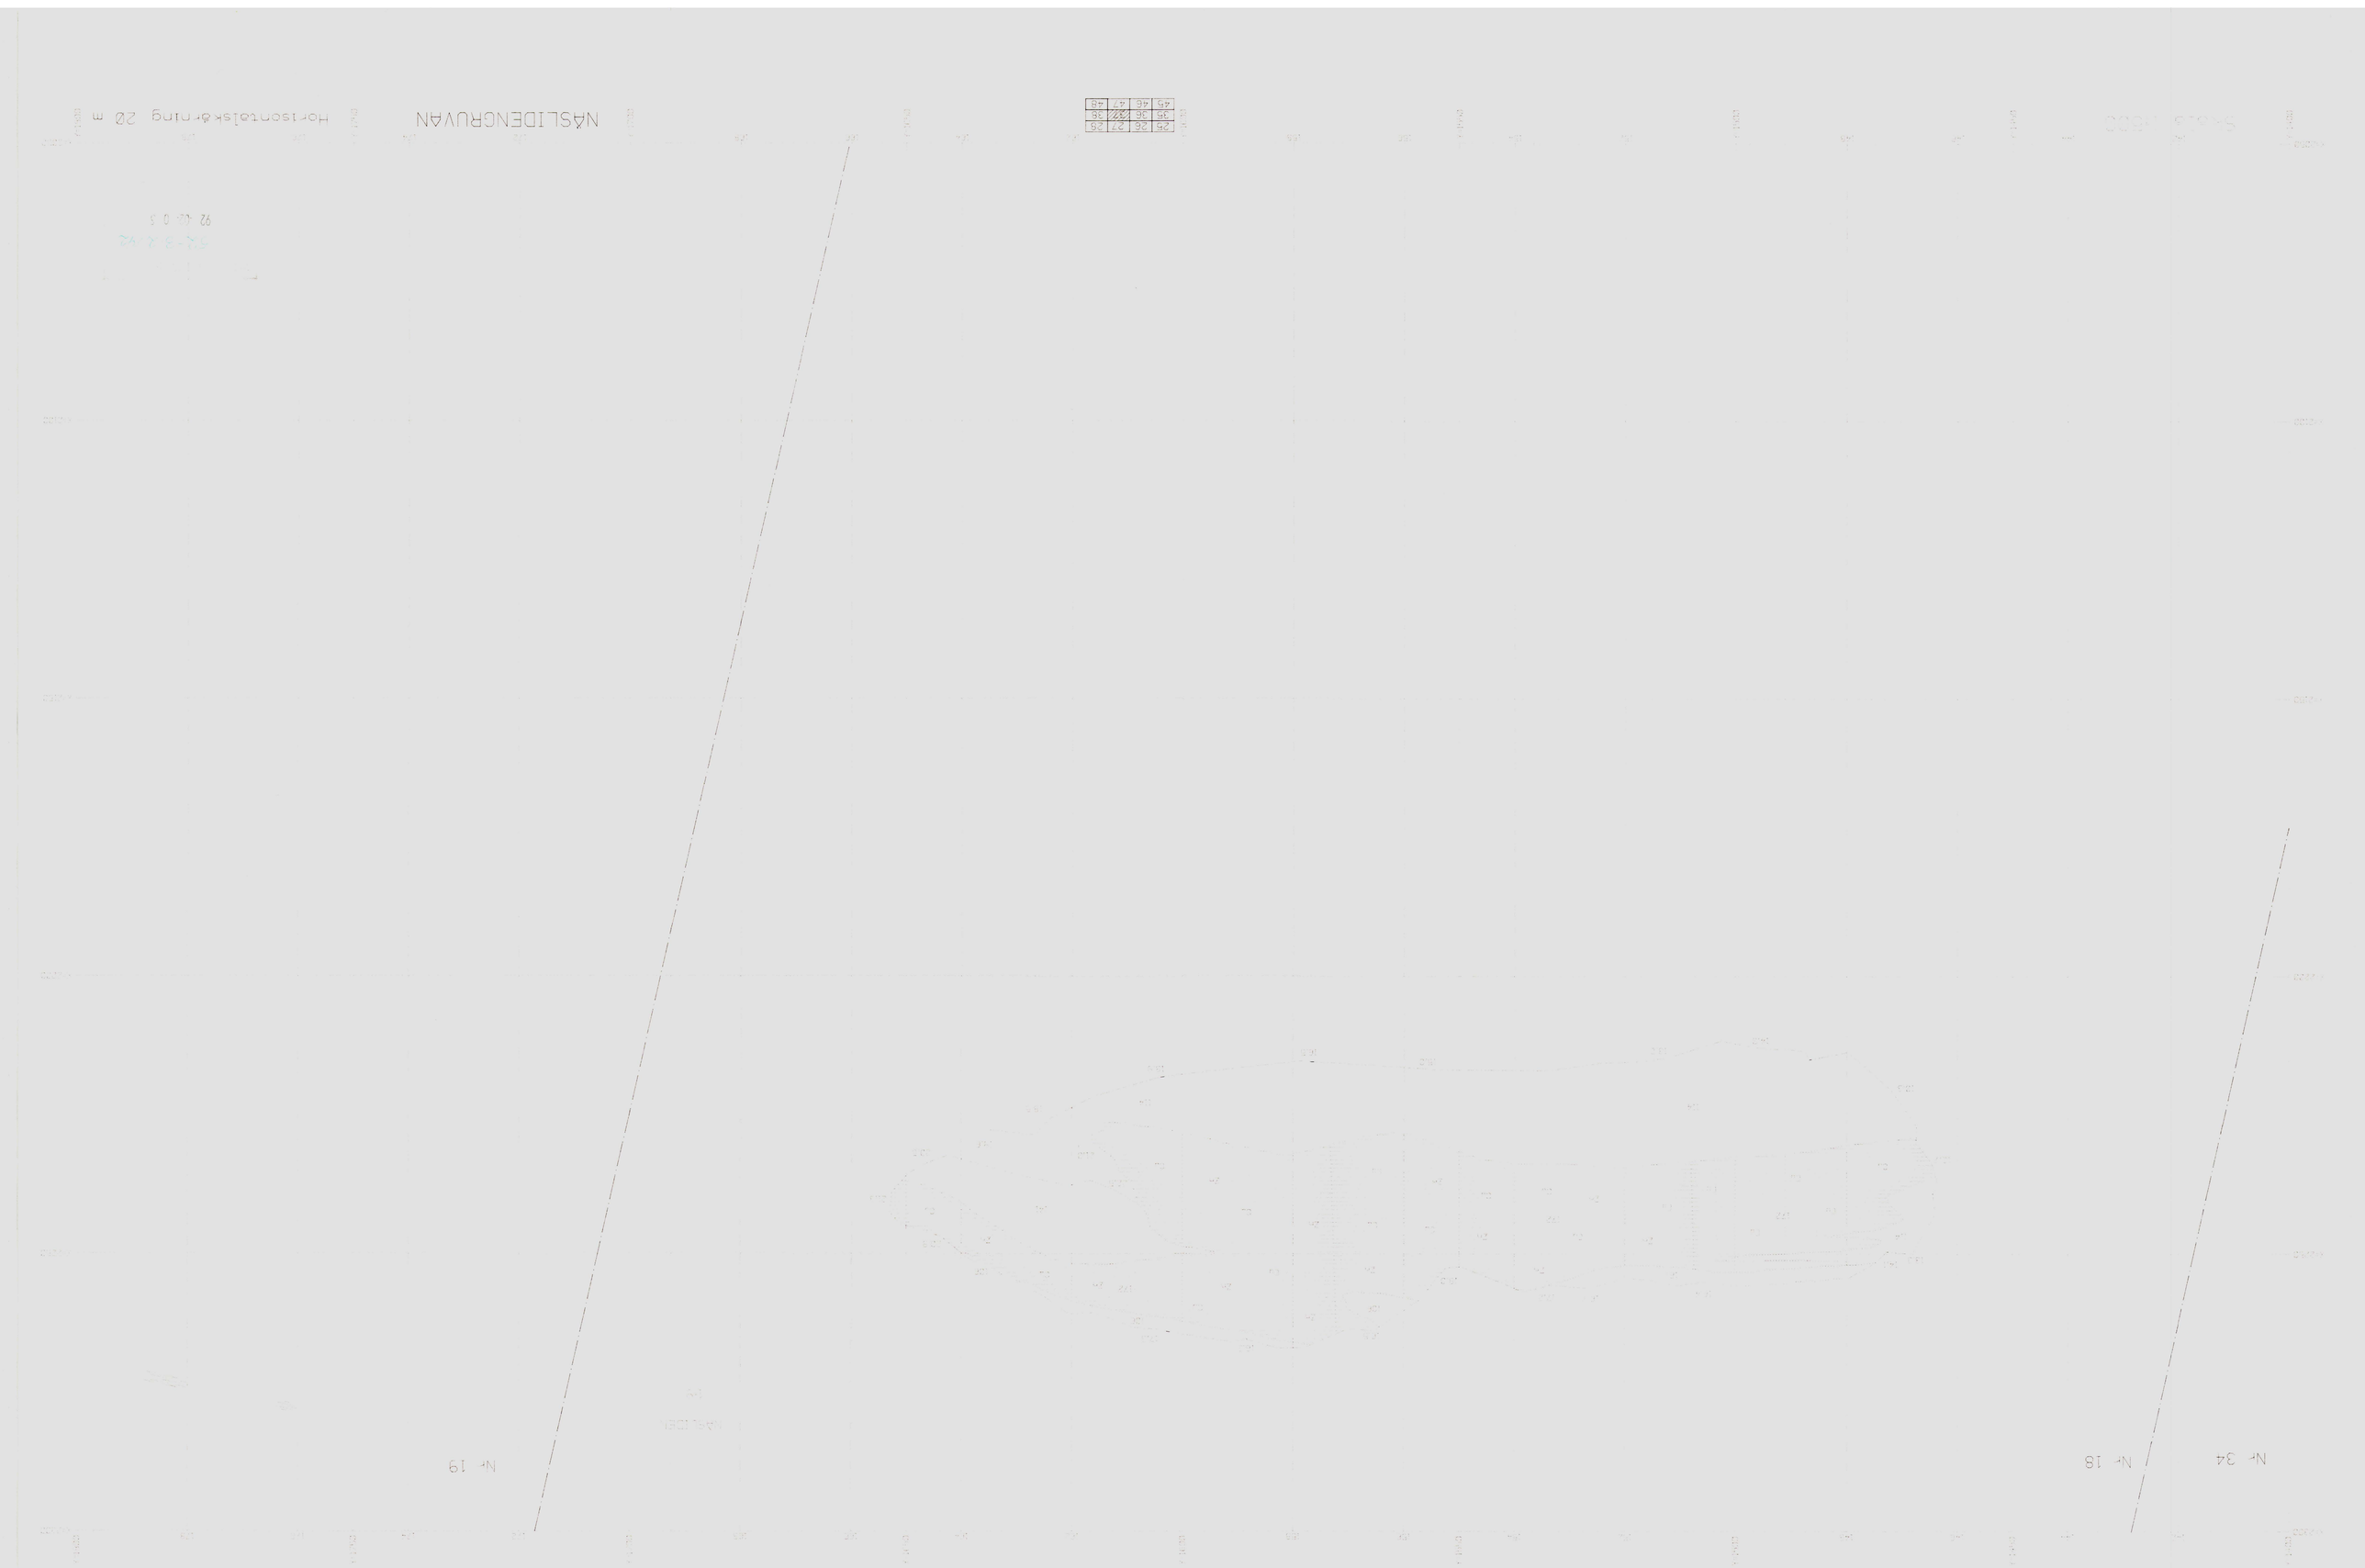

Nr 18

Nr 19

25	26	27	28
35	36	37	38
45	46	47	48

Skala 1:500


92-01-03

Nr 34

Nr 18

Nr 19

25	26	27	28
35	36	37	38
45	46	47	48

Skala 1:500

NÄSLIDENGRUVAN

Horisontalprojektion 175-184 m

NASLIDENGRUVAN

Tvärprofil Y= 1480

Skala 1:500

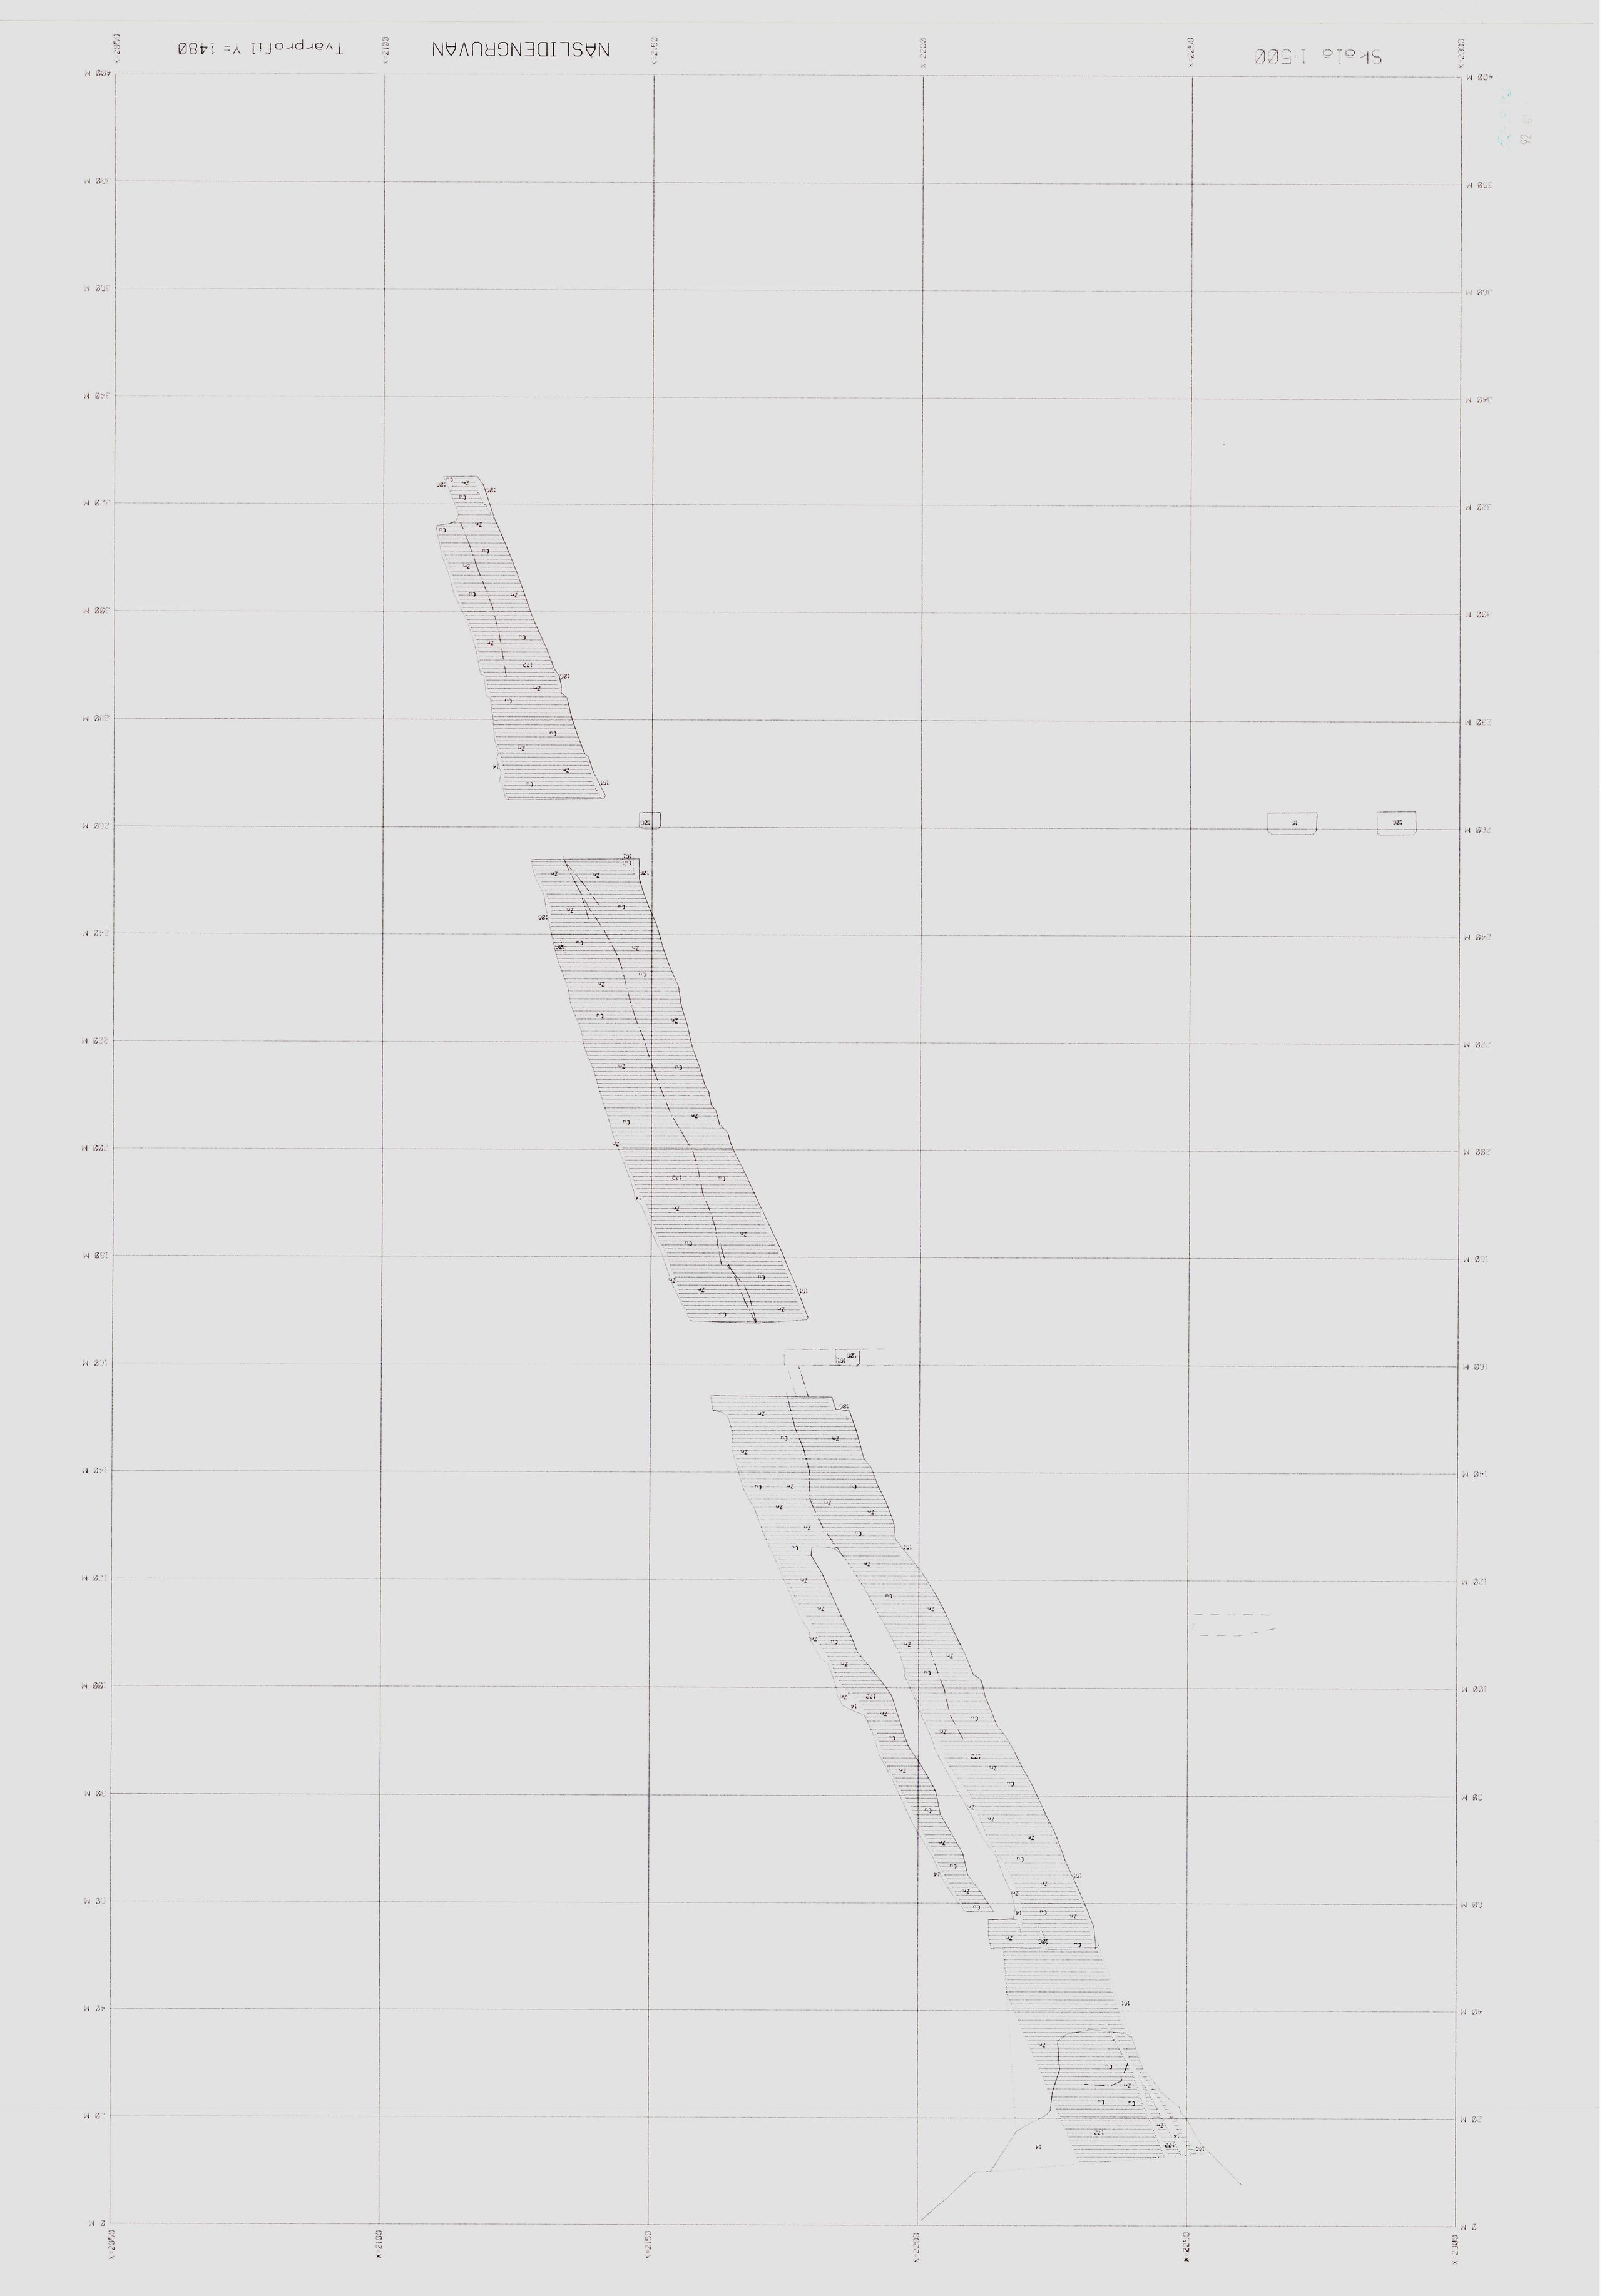

X=2320 X=2220 X=2200 X=2150 X=2100 X=2050

0 M 20 M 40 M 60 M 80 M 100 M 120 M 140 M 160 M 180 M 200 M 220 M 240 M 260 M 280 M 300 M 320 M 340 M 360 M 380 M 400 M

Skala 1:500

NÄSLIDENGRUVAN Tvärprofil Y= 1560

NÄSLIDENGRUVAN

Tvärprofil Y= 1560

SKALA 1:50

NÄSLIDENGRUVAN

Borrhål från 460 m:s nivå

25	26	27	28
35	36	37	38
45	46	47	48

N– 19

N– 18

N– 34

N– 92

Nr 34

Nr 18

Nr 19

T523.4
527.3

T522.1
526.1

T522.8
528.0

T529.3
533.6

T514.8
519.0

25	26	27	28
35	36	37	38
45	46	47	48

Skala 1:1000

NÄSLIDENGRUVAN

Borrhål från ramp å ca 525 m

Nr 34

Nr 18

Nr 19

25	26	27	28
35	36	37	38
45	46	47	48

NÄSLIDENGRUVAN

Borrhål från ramp á ca 550 m

NÄSLIDENGRUVAN

Vertikalprojektion
Återfyllnadsmaterial
Skala 1:1000

Beteckningsschema
Gäller endast för detta blad

- 1 Naturgrus 1978 - 1982
- 2 Naturgrus + avfallssand + gråberg 1978,1979 - 1986
- 3 Avfallssand + gråberg 1979,1982 - 1986
- 4 Gråberg 1986 - 1987 (Bilumringsskiva i slagprofil)
- 5 Avfallssand 1987

NASLIDENGRUVAN

45	46	47	48
25	26	27	28

Geologiska Dagbladet

NR 19

NR 18

NR 34

NR 92

NR 34

NR 18

28	26	27	28
35	36	37	38
45	46	47	48

NÄSLIDENGRUVAN

Geologiskt Dagblad

NÄSLIDENGRUVAN

Geologiskt Dagblad

Nr 19

Nr 18

Nr 34

25	26	27	28
35	36	37	38
45	46	47	48

Nr 34

Nr 18

Nr 19

25	26	27	28
35	36	37	38
45	46	47	48

Skala 1:500

NÄSLIDENGRUVAN Horisontalskärning 60 m

Nr 34

Nr 18

Nr 19

25	26	27	28
35	36	37	38
45	46	47	48

Skala 1:500

NÄSLIDENGRUVAN

Horisontalskärning 160 m

Nr 34

Nr 18

Nr 19

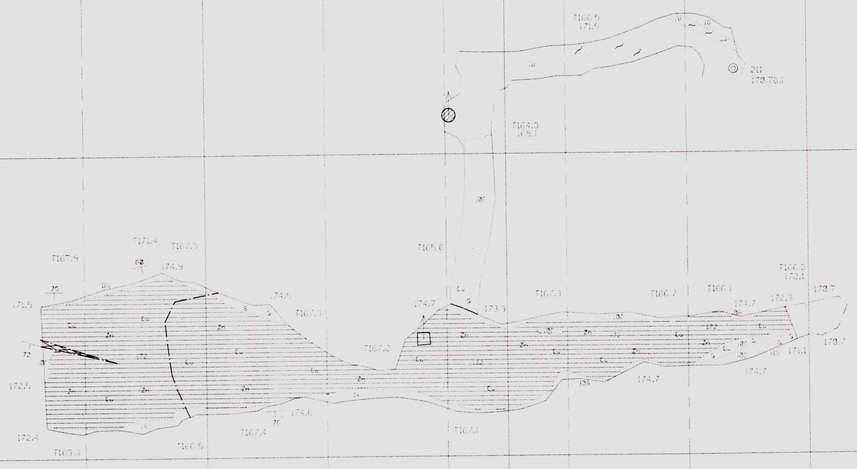

25	26	27	29
35	36		39
45	46	47	49

Skala 1:500

NASLIDENGRUVAN Horisontalskärning 175 m

Nr 34

Nr 18

Nr 19

25	26	27	28
35	36	///	38
45	46	47	48

Skala 1:500

NÄSLIDENGRUVAN

Horisontalskärning 210 m

92-01-03

Skala 1:200

NASLIDENGRUVAN

Horisontalskärning 253 m

92 .01. 0 3

25	26	27	28
35	36	37	38
45	46	47	48

Nr 19

Nr 18

Nr 34

Nr 34

Nr 18

Nr 19

Skala 1:500

NÄSLIDENGRUVAN

Horisontalskärning 260 m

92-01-03

25	26	27	28
35	36	37	38
45	46	47	48

Nr 34

Nr 18

Nr 19

25	26	27	28
35	36	37	38
45	46	47	48

Skala 1:500

NÄSLIDENGRUVAN Horisontalskärning 310 m

92-01-03

Nr 18

Nr 19

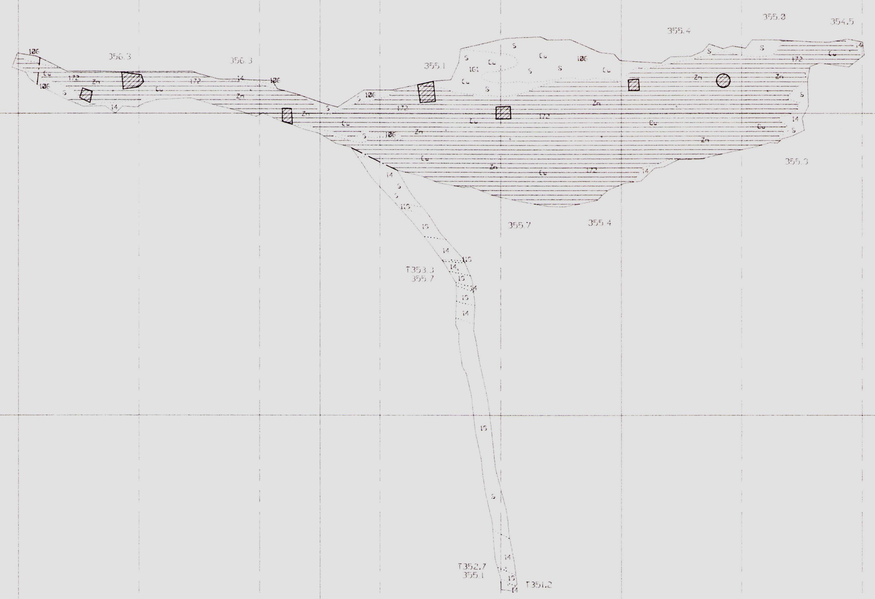

25	26	27	28
35	36	37	38
45	46	47	48

Skala 1:500

NÄSLIDENGRUVAN Horisontalskärning 354 m

92-01-03

Nr 34

Nr 18

Nr 19

T360.8
363.8

T360.0
364.0

362.9

148
360.933

T357.8
363.7

363.8

149
360.765

T360.2
363.7

158
360.620

152
360.914

T357.1
363.4

T357.3

T360.0

151
360.314

153
360.067

154
360.421

155
360.437

T356.7
362.9

T356.2
362.4

T356.4

T359.1

156
360.342

X=2300

X=2250

X=2200

X=2150

X=2100

X=2050

142 144 146 148 152 154 156 158 162 164 166 168 172 174 176 178

Skala 1:500

25	26	27	28
35	36	37	38
45	46	47	48

NÄSLIDENGRUVAN

Horisontalskärning 360 m

92-01-03

Nr 34

Nr 18

Nr 19

158
413.895

159
409.900

T410.8

T410.9
413.8

T409.6
413.2

410.8

233
407.133

T406.7
413.1

T405.7
409.9

T405.5
409.1

T403.6
409.8

T404.9
410.0

236
403.747

T405.9
409.8

T402.6
407.8

T407.8
412.8

T409.8
414.8

T410.8
415.8

T414.4
416.2

T413.1
415.1

T409.9
414.9

410.8

T408.7
416.8

T406.1
418.2

409.3 T405.3 406.3 T405.7 409.3 T405.7 T404.8 406.8
406.3 T404.4 437.4
409.3 T405.4 409.3 437.9 437.7
403.2 T404.8 437.1 T404.9 409.3

X=2300 X=2250 X=2200 X=2150 X=2100 X=2050

142 144 146 148 152 154 156 158 162 164 166 168 172 174 176 178

25	26	27	28
35	36	37	38
45	46	47	48

Skala 1:500

NÄSLIDENGRUVAN

Horisontalskärning 410 m

92-01-03

Nr 34

Nr 18

Nr 19

25	26	27	28
35	36	37	38
45	46	47	48

Skala 1:500

NÄSLIDENGRUVAN

Horisontalskärning 460 m

92-01-03

Nr 34

Nr 18

Nr 19

25	26	27	25
35	36	37	38
45	46	47	49

Skala 1:500

NÄSLIDENGRUVAN Horisontalskärning 510 m

92-01-03

Nr 18

Nr 19

25	26	27	28
35	36	37	38
45	46	47	49

Skala 1:500

NÄSLIDENGRUVAN Horisontalskärning 528 m

92-01-03

NÄSLIDENGRUVAN

Horisontalskärning 557 m

Skala 1:500

25	26	27	28
35	36	37	38
45	46	47	48

NF 19

NF 18

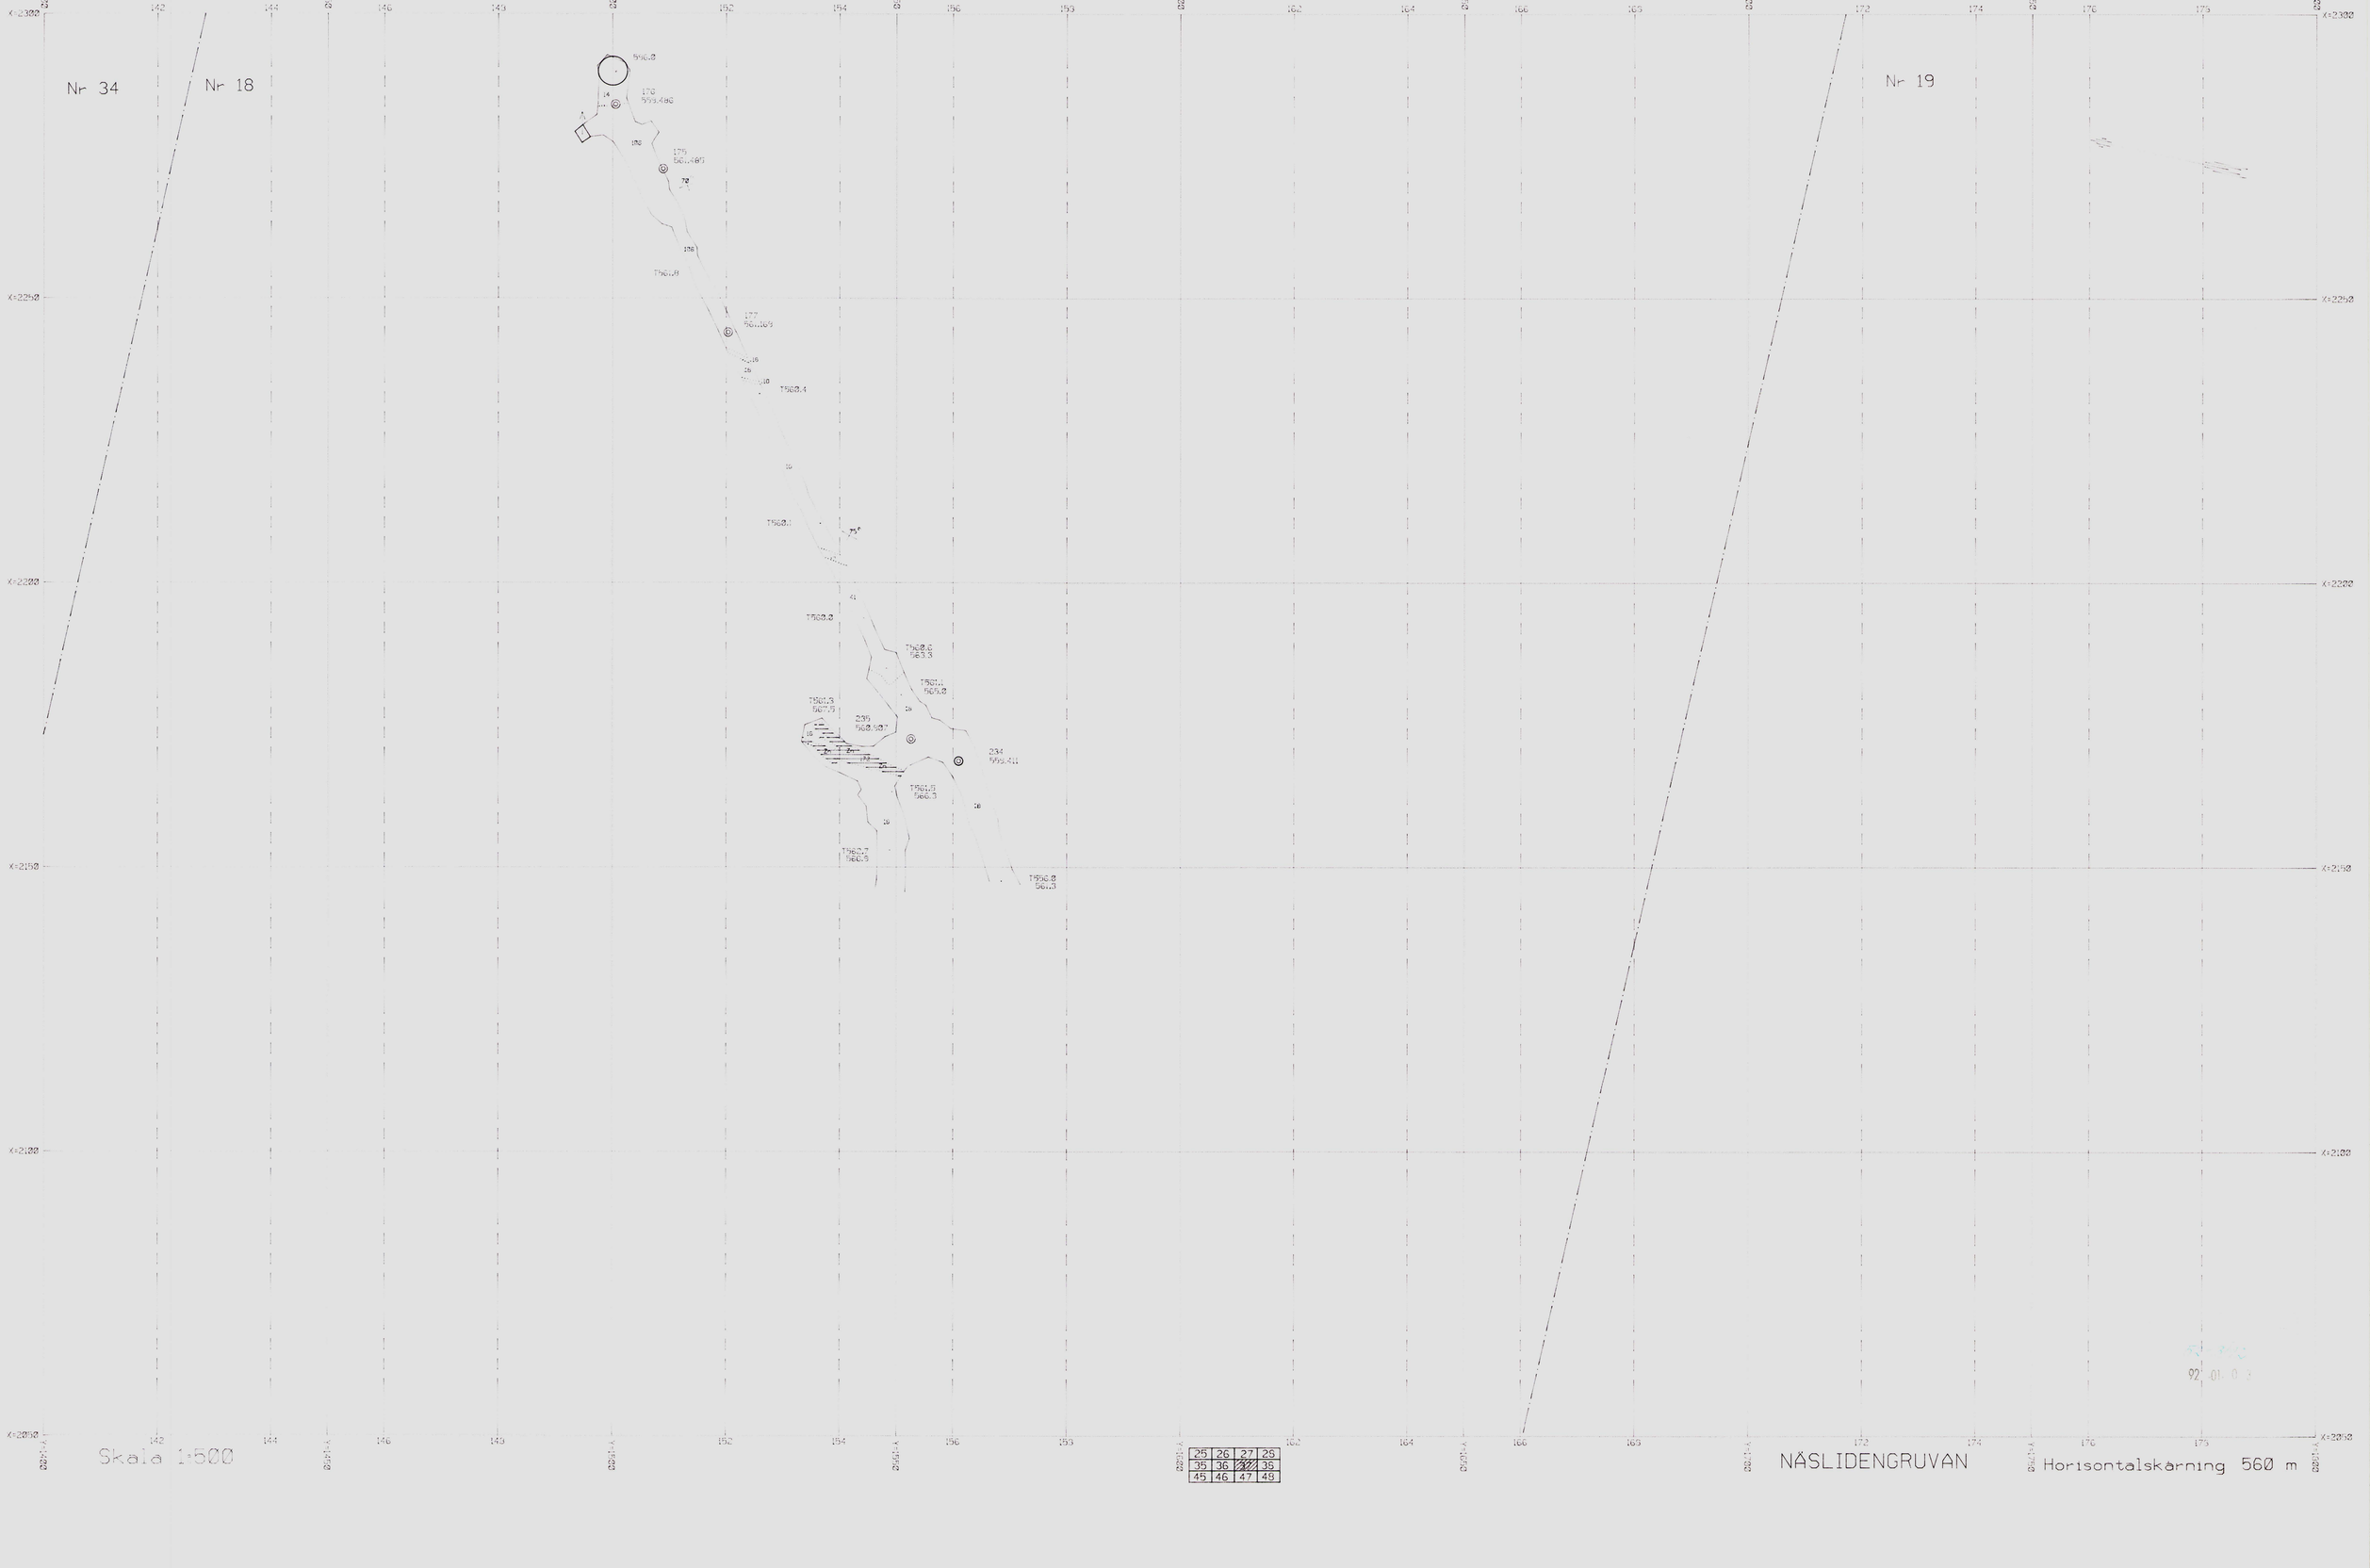
Nr 34
Nr 18
Nr 19
X=2300
X=2250
X=2200
X=2150
X=2100
X=2050
142
144
146
148
152
154
156
158
162
164
166
168
172
174
176
178
T560.8
T561.8
T560.4
T560.1
T560.2
T561.3
T561.1
T560.3
T561.2
T560.5
T560.0
T561.3
170
177
175
234
235
25
26
27
28
35
36
37
38
45
46
47
48
Skala 1:500
NÄSLIDENGRUVAN
Horisontalskärning 560 m

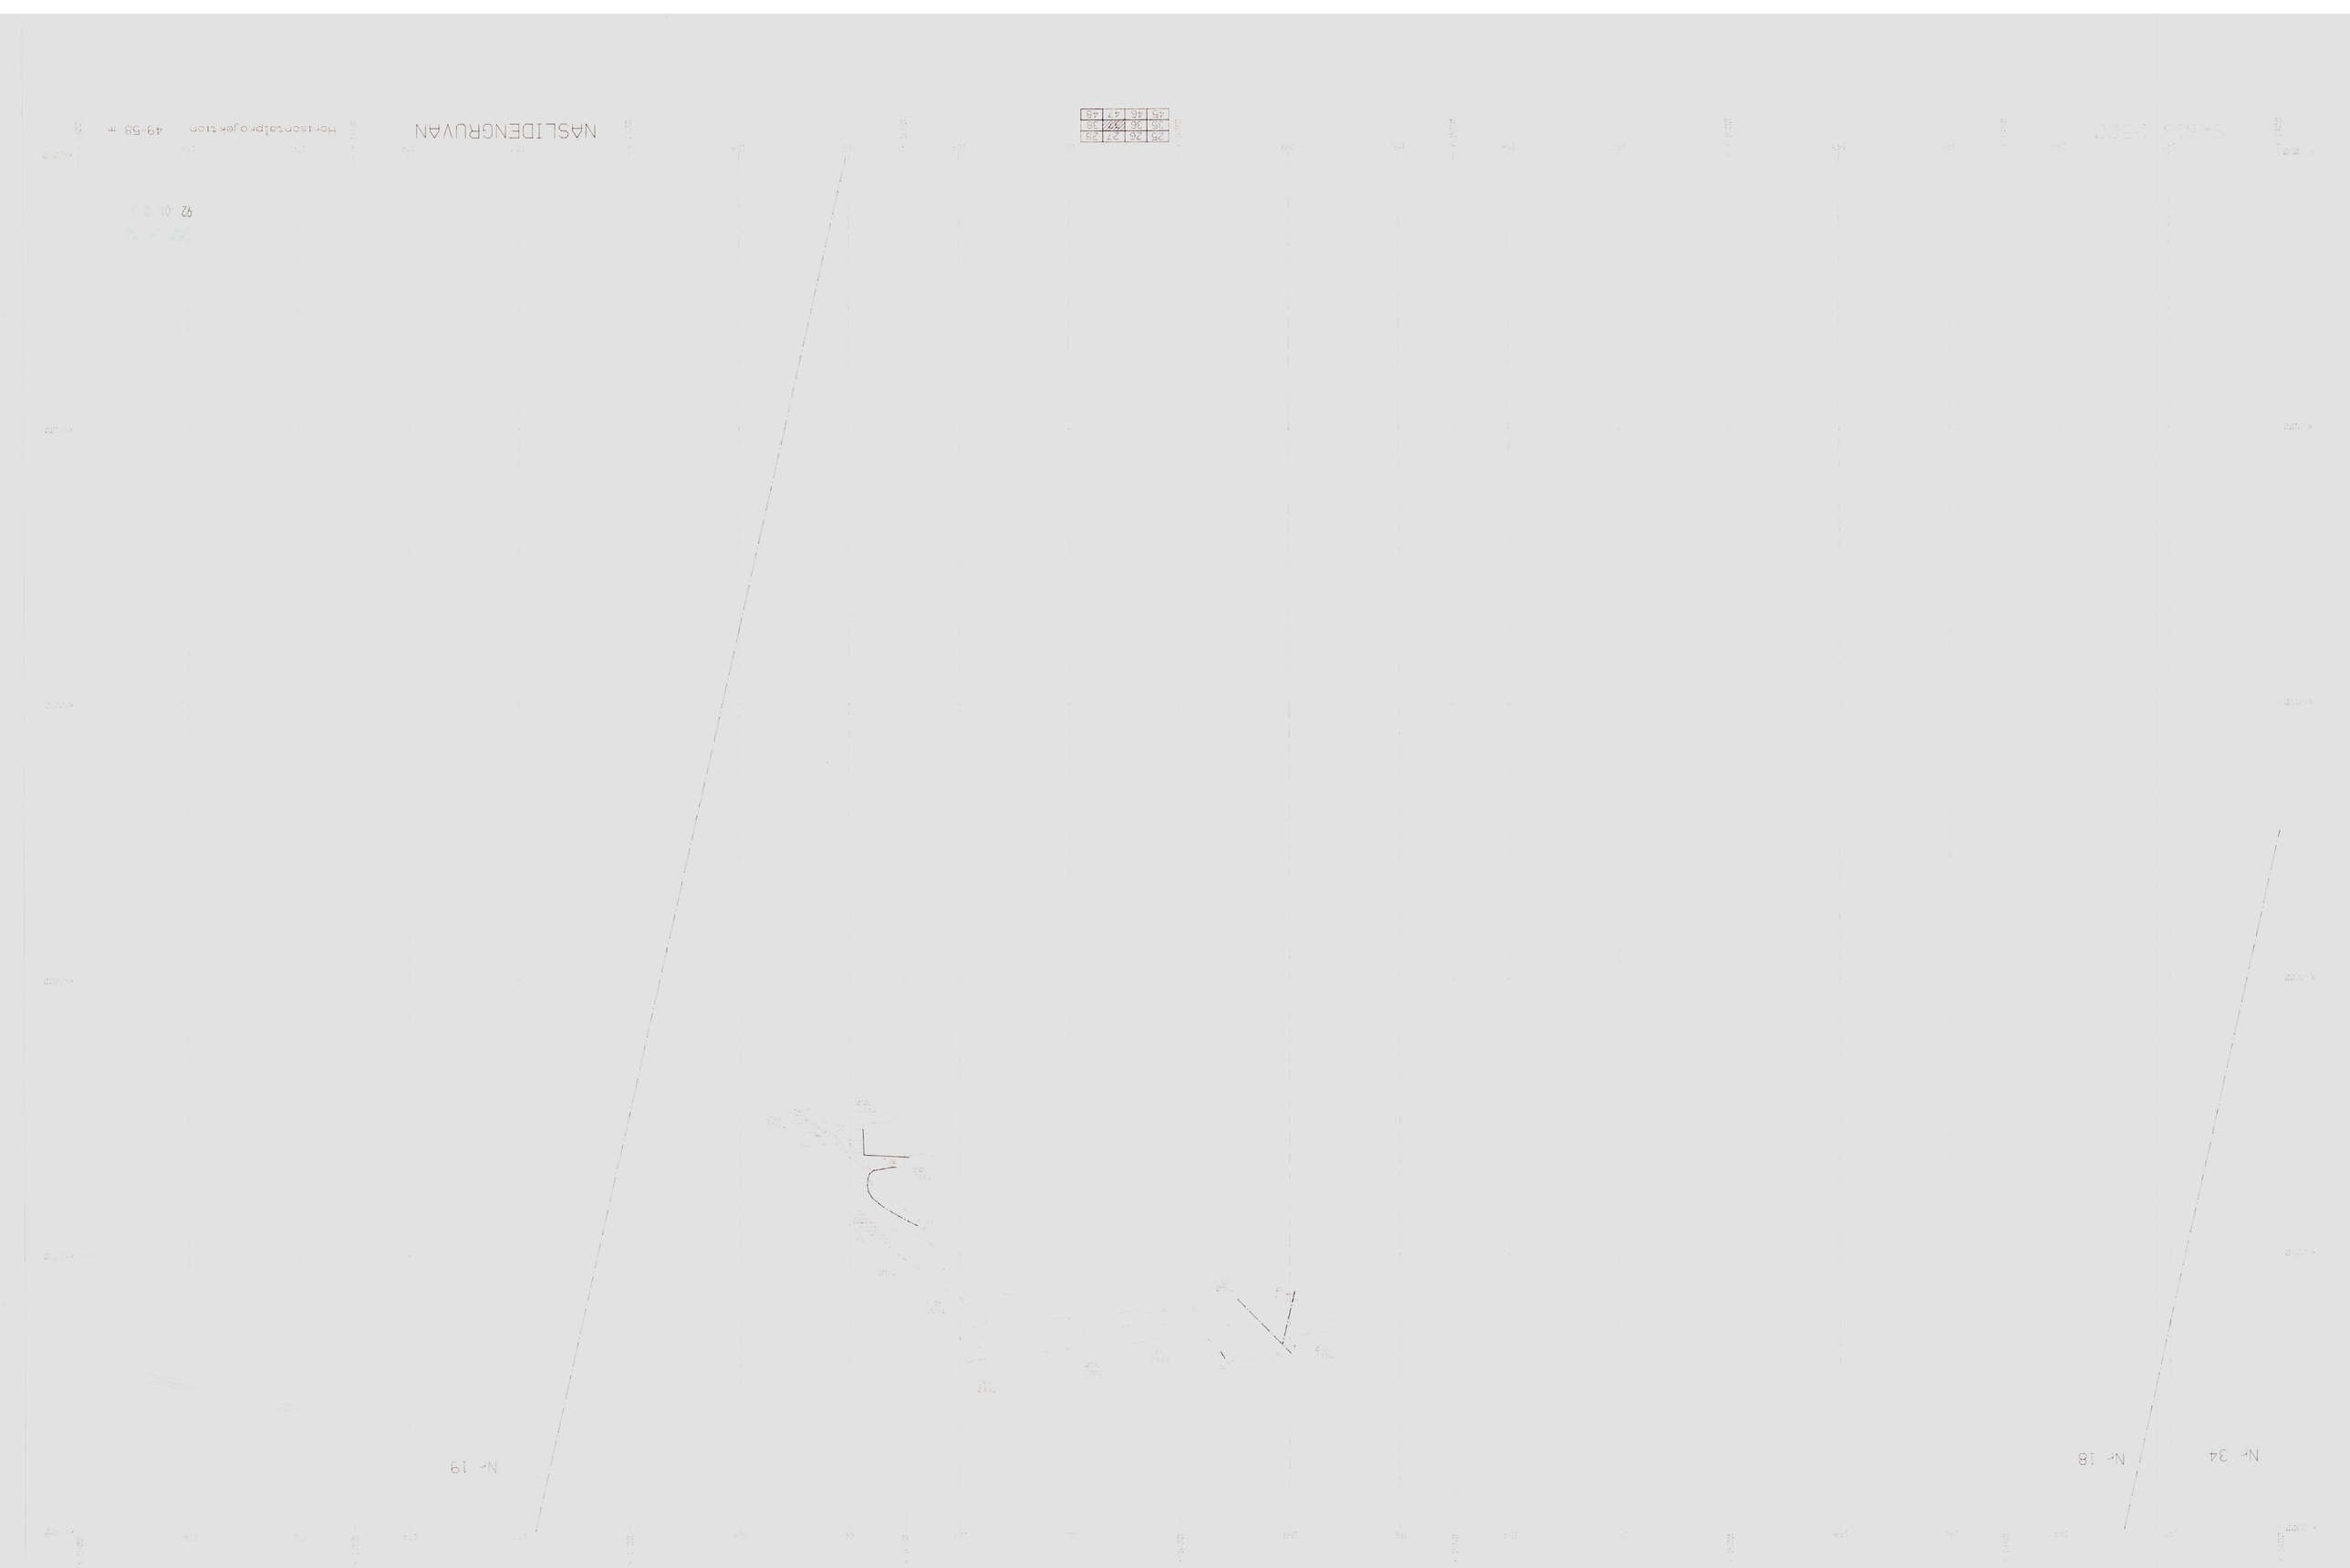
NASLIDENGRUVAN
Horisontalprojektion 49-58 m
92 -01 0 2
25 26 27 28
24 36 37 29
45 46 47 48
N- 19
N- 18
N- 34

Nr 34

Nr 18

Nr 19

T59.4
64.2

T63.7
65.5

T66.0
70.0

T63.3
66.9

T63.4
69.5

T63.0
74.1

T67.6
72.2

T65.6
74.5

T66.1

T69.4
74.1

T69.3
73.5

T66.1

74.0

25	26	27	28
35	36	37	38
45	46	47	48

Skala 1:500

NÄSLIDENGRUVAN Horisontalprojektion 63-75 m

92-01-03

Nr 34

Nr 18

Nr 19

T73.9
77.7

T74.3
79.3

T71.4
75.8

T77.6
8.6

T75.0
82.4

229
79.579

T79.4
84.8

T82.2
84.2

T82.6

97.1

87.2

T75.5

96.4

T79.2
86.5

25	26	27	28
35	36	37	38
45	46	47	48

Skala 1:500

NÄSLIDENGRUVAN Horisontalprojektion 75-84 m

92 -01- 03

Nr 34

Nr 18

Nr 19

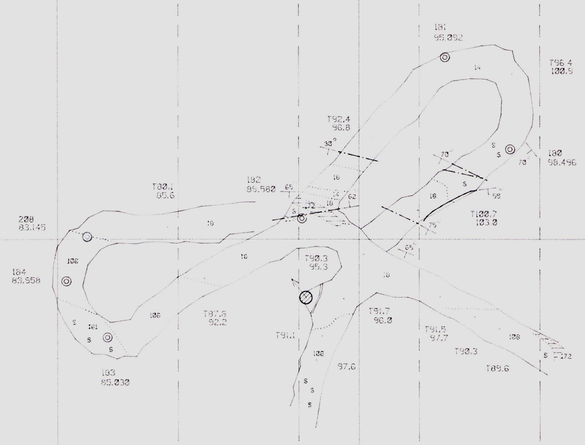

25	26	27	28
35	36	37	38
45	46	47	48

Skala 1:500

NÄSLIDENGRUVAN

Horisontalprojektion 84-104 m

Nr 34

Nr 18

Nr 19

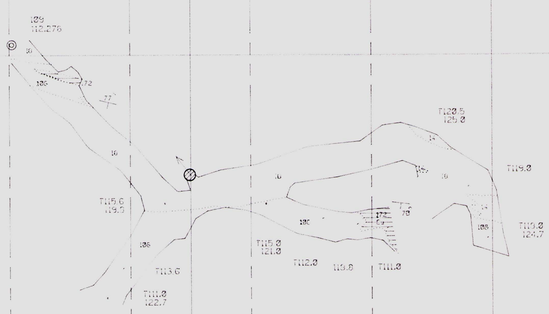

25	26	27	28
35	36	37	38
45	46	47	48

Skala 1:500

NÄSLIDENGRUVAN Horisontalprojektion 116-127 m

92 01 03

Nr 34

Nr 18

Nr 19

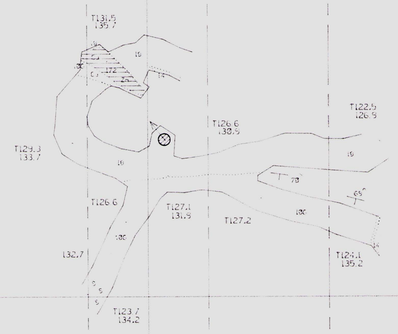

25	26	27	28
35	36	37	38
45	46	47	48

Skala 1:500

NÄSLIDENGRUVAN

Horisontalprojektion 127-137 m

92-01-03

Nr 34

Nr 18

Nr 19

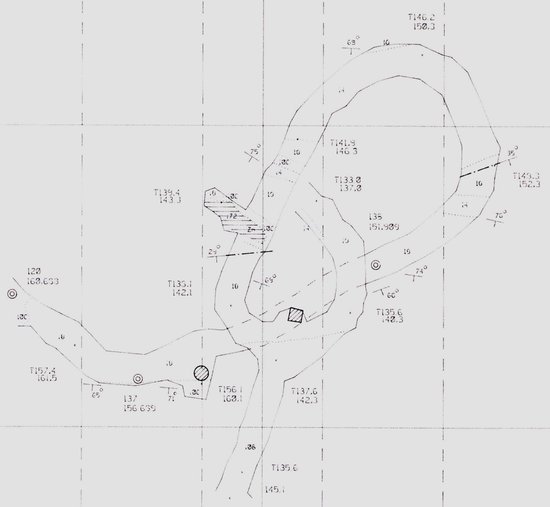

25	26	27	28
35	36	37	38
45	46	47	48

Skala 1:500

NÄSLIDENGRUVAN

Horisontalprojektion 137-163 m

92 01 03

Nr 34

Nr 18

Nr 19

T182.2
180.2

T192.7
197.7

T189.6

T192.4
197.2

T192.9

T189.3

25	26	27	29
35	36	37	39
45	46	47	49

Skala 1:500

NÄSLIDENGRUVAN Horisontalprojektion 184-199 m

Nr 34

Nr 18

Nr 19

25	26	27	28
35	36	37	38
45	46	47	48

Skala 1:500

NÄSLIDENGRUVAN

Horisontalprojektion 199-213 m

92 01 03

Nr 34

Nr 18

Nr 19

T219.1
223.3

T219.6
224.8

T216.7
220.6

T215.3
220.4

T213.1

222.9

T212.3

221.1

T216.4
219.2

T229.1
224.8

T229.1
229.7

T224.5
231.4

T222.4
232.9

25	26	27	28
35	36		38
45	46	47	48

Skala 1:500

NASLIDENGRUVAN Horisontalprojektion 213-229 m

92-01-03

Nr 34

Nr 18

Nr 19

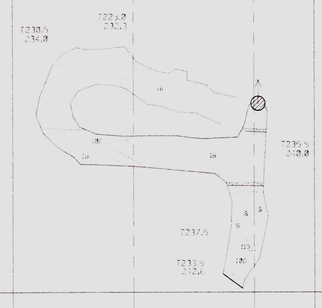

25	26	27	28
35	36	37	38
45	46	47	48

Skala 1:500

NASLIDENGRUVAN Horisontalprojektion 229-242 m

Nr 34

Nr 18

Nr 19

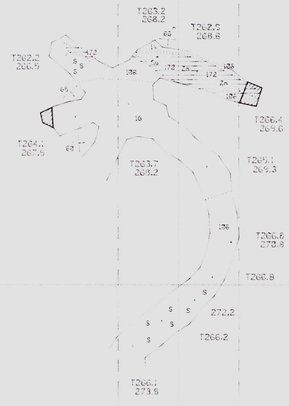

25	26	27	25
35	36	37	35
45	46	47	45

Skala 1:500

NÄSLIDENGRUVAN Horisontalprojektion 268-270 m

NÄSLIDENGRUVAN

Horisontalprojektion 270-284 m

SKALA 1:500

45	46	47	48	49
35	36	37	38	39
25	26	27	28	29

N- 19

N- 18

N- 34

Nr 34

Nr 18

Nr 19

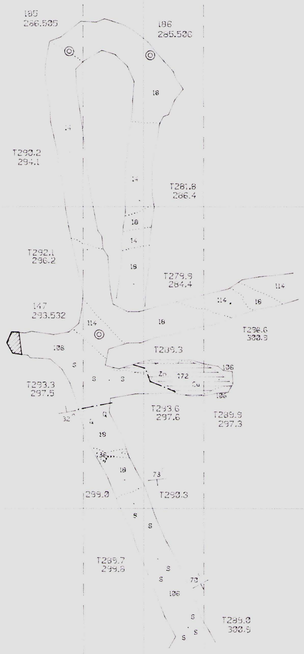

25	26	27	25
35	36	37	35
45	46	47	45

Skala 1:500

NÄSLIDENGRUVAN

Horisontalprojektion 284-303 m

Nr 34

Nr 18

Nr 19

T304.9
353.5

145
388.976

144
389.428

148
389.366

T298.7
382.8

T312.2
346.5

T318.6
321.8

T315.6
323.5

T319.4
324.8

T316.8

T315.6
338.2

25	26	27	25
35	36	37	35
45	46	47	45

Skala 1:500

NÄSLIDENGRUVAN

Horisontalprojektion 303-330 m

Nr 34

Nr 18

Nr 19

T37/5.4
350.7

T30/5.0
350.5

T35/2.6
350.0

T37/7.1
350.5

T37/2.9
377.5

T37/5.5
350.0

T37/1.6
376.4

T30/4.5

T30/7.6
377.7

T36/7.1

T36/5.4
350.5

25	26	27	28
35	36	37	38
45	46	47	48

Skala 1:500

NÄSLIDENGRUVAN

Horisontalprojektion 380-388 m

Nr 34

Nr 18

Nr 19

25	26	27	28
35	36	37	38
45	46	47	48

Skala 1:500

NÄSLIDENGRUVAN

Horisontalprojektion 388-407 m

Nr 34

Nr 18

Nr 19

234
419.466

T416.9
421.4

T421.9
426.0

203
422.514

T425.3
429.4

232
427.373

T414.9
420.0

T414.1
418.2

T422.7
427.6

T419.7
429.7

T417.2
432.1

25	26	27	28
35	36	37	38
45	46	47	48

Skala 1:500

NÄSLIDENGRUVAN

Horisontalprojektion 418-431 m

Nr 34

Nr 18

Nr 19

443.8 T436.3

T437.6 443.1

197 438.137

T435.7

T436.0

T437.3 441.4

443.3

196 439.820

196 434.111

T434.3 439.1

T434.5

T432.6 436.7

441.8

T429.6 433.7

199 428.684

T431.6 443.2

25	26	27	28
35	36	37	38
45	46	47	48

Skala 1:500

NÄSLIDENGRUVAN Horisontalprojektion 431-445 m

Nr 34

Nr 18

Nr 19

T456.6
463.9

T453.6
457.4

T446.3
448.3
447.8
453.6
452.3

452.4

T447.3
452.6

168
449.342

173
448.539

169
447.137

T446.3
451.3

T445.3
449.1

195
442.329

453.3

T442.4
454.2

25	26	27	28
35	36	37	38
45	46	47	48

Skala 1:500

NÄSLIDENGRUVAN

Horisontalprojektion 445-463 m

Nr 34

Nr 18

Nr 19

T461,2
465,5

T465,2
465,7

213
467,319

T472,7
479,3

T473,6
477,5

214
473,319

T474,9
473,5

T475,2
490,2

T473,4
482,1

T472,2

215
477,153

T476,2
475,5

T490,2
493,5

T494,9
490,7

216
490,153

217
491,675

25	26	27	28
35	36	37	38
45	46	47	48

Skala 1:500

NÄSLIDENGRUVAN

Horisontalprojektion 465-490 m

Nr 34

Nr 18

Nr 19

219
496.929

220
496.120

221
496.911

T491.5
496.3

T490.7
494.5

T491.3
535.3

T492.6
537.4

T489.9
493.4

T497.0

T495.9
493.4

496.1

496.7

25	26	27	28
35	36	37	38
45	46	47	49

Skala 1:500

NÄSLIDENGRUVAN

Horisontalprojektion 490-506 m

Nr 34

Nr 18

Nr 19

25	26	27	28
35	36		38
45	46	47	48

Skala 1:500

NÄSLIDENGRUVAN

Horisontalprojektion 506-519 m

Nr 34

Nr 18

Nr 19

T539.6
541.5

T523.4
527.3

T522.1
525.1

230
536.922

231
548.838

227
526.768

T536.1
539.8

223
533.988

228
531.195

T524.3
533.6

T522.8
529.8

226
520.854

25	26	27	29
35	36	37	38
45	46	47	48

Skala 1:500

NÄSLIDENGRUVAN

Horisontalprojektion 519-545 m

Nr 34

Nr 18

Nr 19

235
560.587

234
559.411

233
553.641

232
548.591

T561.1
566.3

T561.3
567.5

T561.7
566.9

T556.3
561.3

T564.5
569.7

T555.3
561.3

T568.3
572.2

T563.3
567.6

T544.5
553.8

T543.4
548.2

T545.3
549.9

T558.9
554.8

T551.3
554.9

T558.5
556.3

25	26	27	29
35	36	37	39
45	46	47	49

Skala 1:500

NÄSLIDENGRUVAN

Horisontalprojektion 545-572 m

Nr 34

Nr 18

Nr 19

T568.9
573.9

T573.7
575.4

T574.3
577.3

T575.2
579.9

T575.3
581.8

25	26	27	28
35	36	37	38
45	46	47	48

Skala 1:500

NÄSLIDENGRUVAN

Horisontalprojektion 572-580 m

NASLIDENGRUVAN

Tvärprofil y=1460

Skala 1:500

NASLIDENGRUVAN

Tvärprofil y= 1460

Skala 1:500

Skala 1:500

NÄSLIDENGRUVAN

Tvärprofil Y= 1480

X-2300
X-2250
X-2200
X-2150
X-2100
X-2050
0 M
20 M
40 M
60 M
80 M
100 M
120 M
140 M
160 M
180 M
200 M
220 M
240 M
260 M
280 M
300 M
320 M
340 M
360 M
380 M
400 M
Cu
Zn
14
16
18
101
120
172
Skala 1:500
NASLIDENGRUVAN
Tvärprofil Y= 1500

X=2350 X=2300 X=2250 X=2200 X=2150 X=2100 X=2050 X=2000 X=1950

340 M 360 M 380 M 400 M 420 M 440 M 460 M 480 M 500 M 520 M 540 M 560 M 580 M 600 M 620 M

NÄSLIDENGRUVAN

Tvärprofil Y= 1500

Skala 1:500

Skala 1:500

NASLIDENGRUVAN

Tvärprofil Y= 1520

NASLIDENGRUVAN

Tvarprofil Y= 1520

Skala 1:500

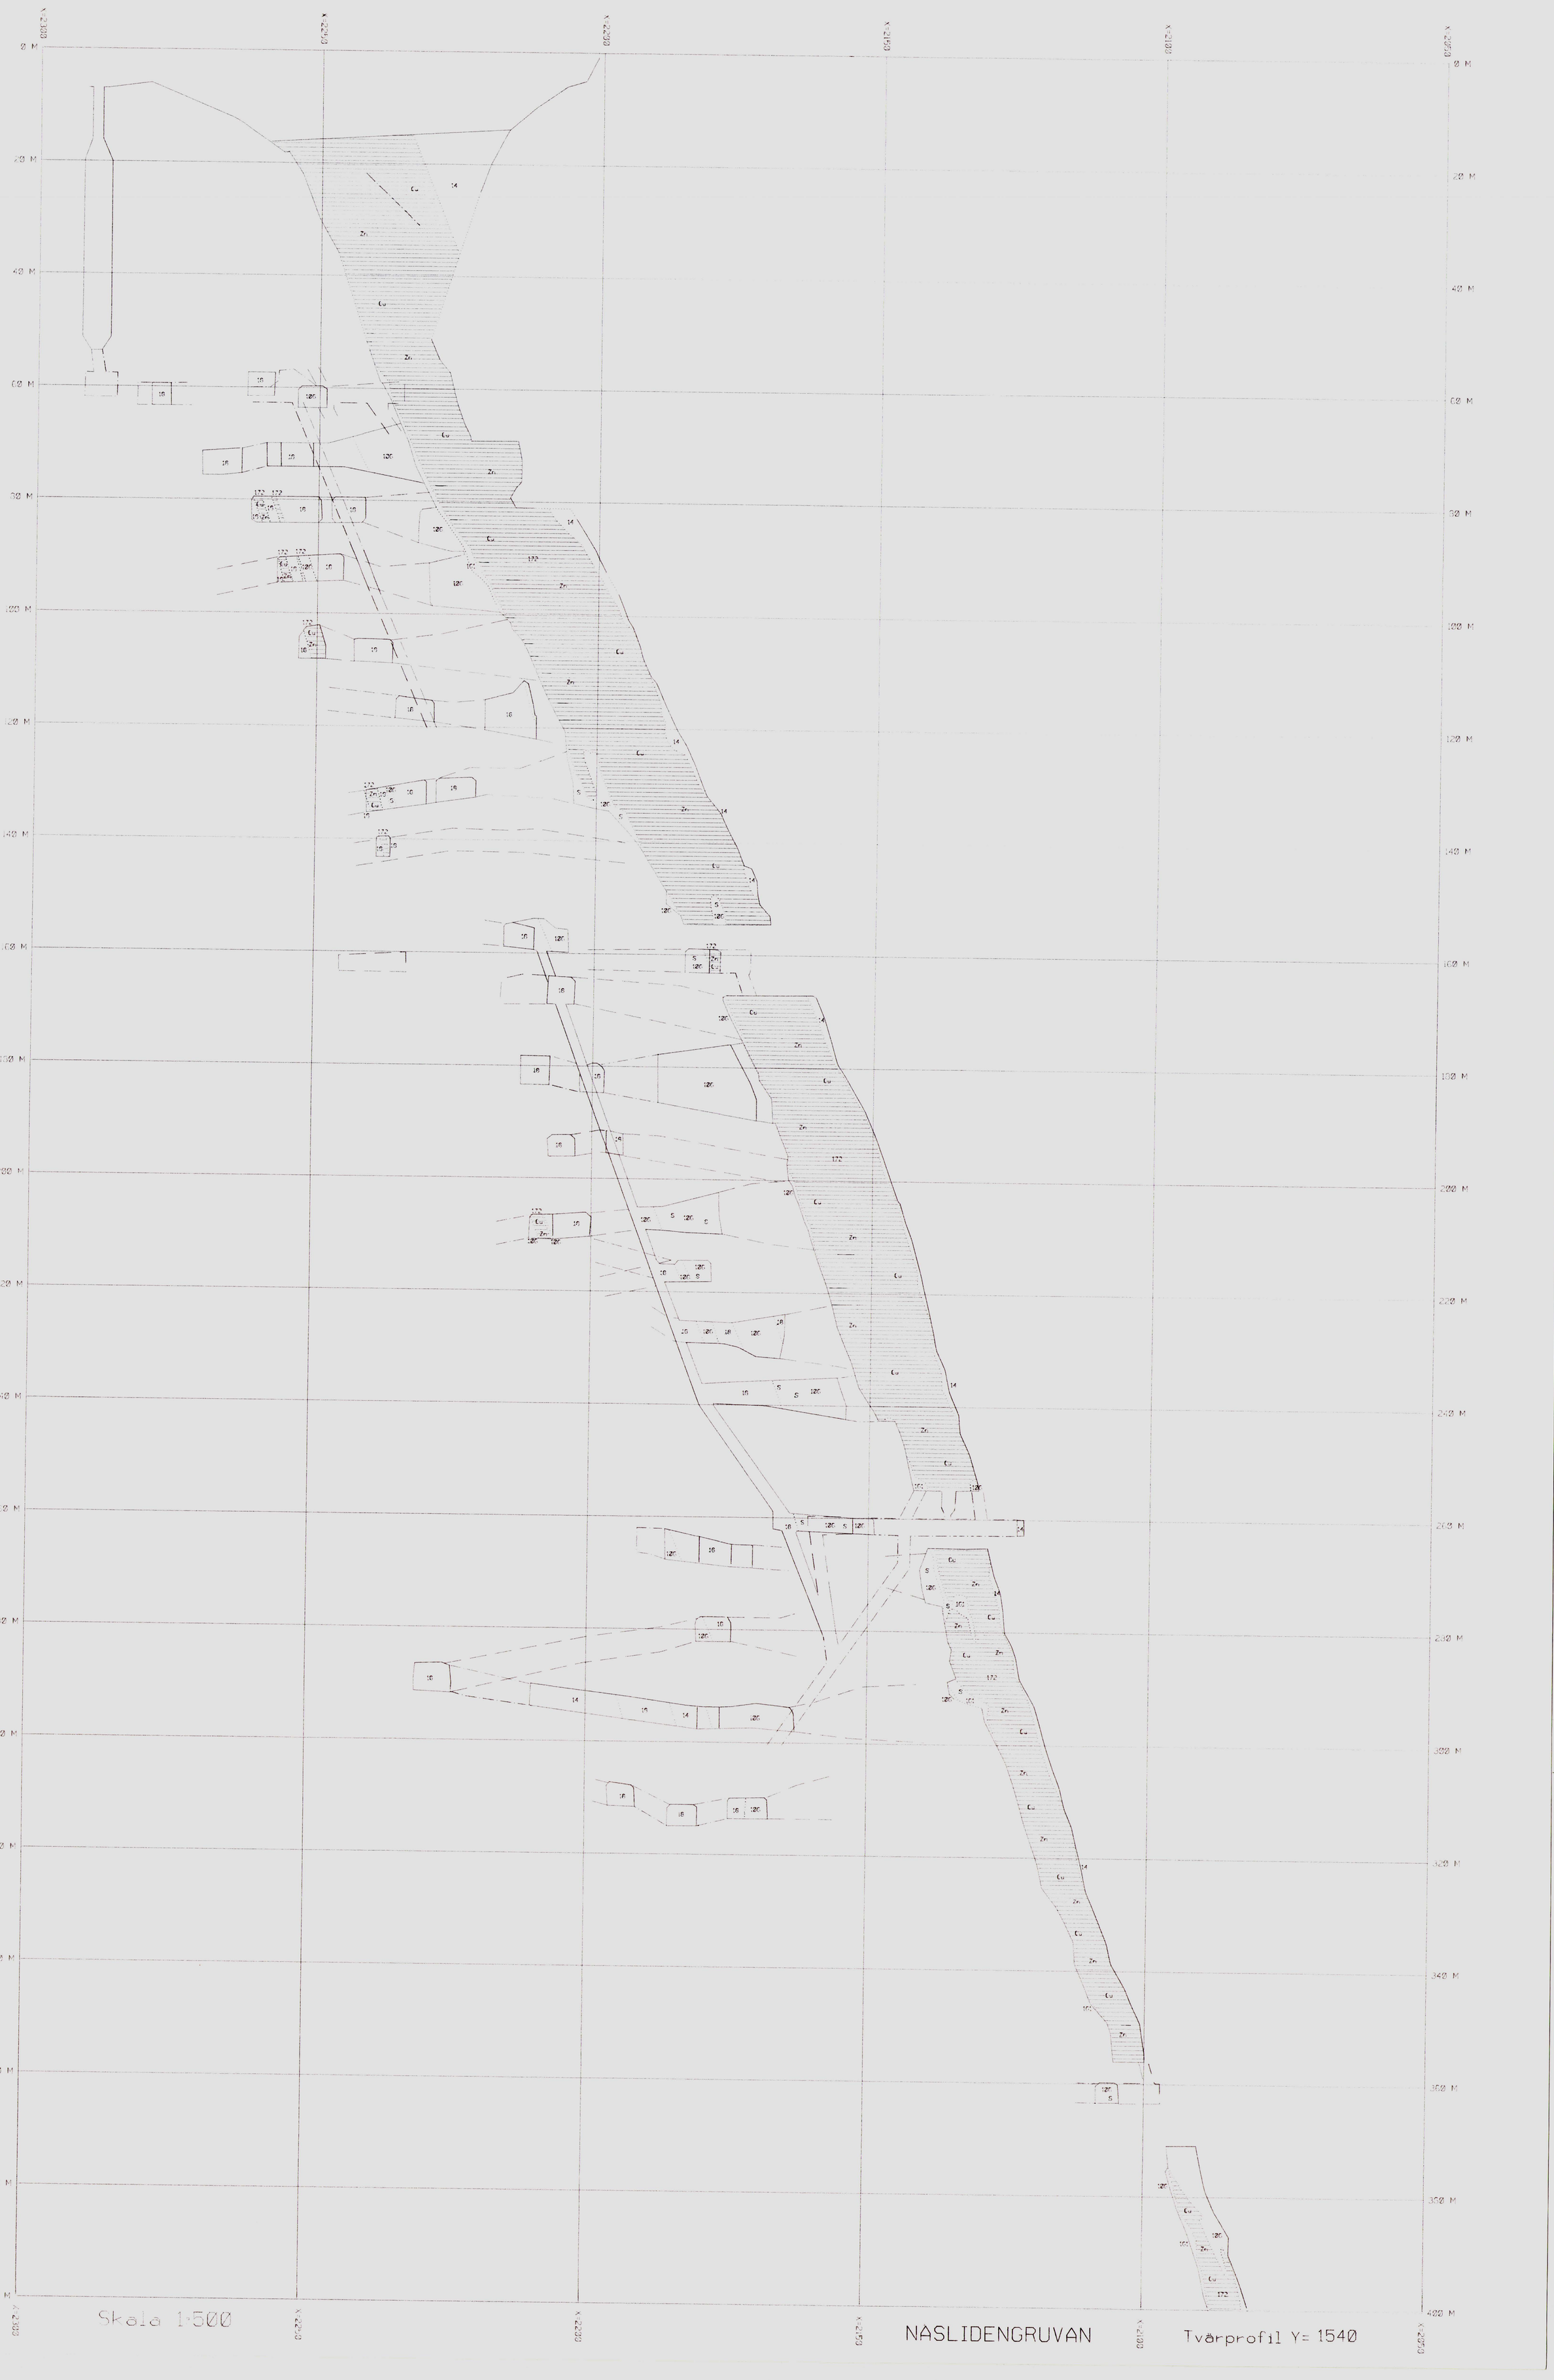
X=2300
X=2250
X=2200
X=2150
X=2100
X=2050
Ø M
20 M
40 M
60 M
80 M
100 M
120 M
140 M
160 M
180 M
200 M
220 M
240 M
260 M
280 M
300 M
320 M
340 M
360 M
380 M
400 M
Cu
Zn
S
14
16
120
172
Skala 1:500
NÄSLIDENGRUVAN
Tvärprofil Y= 1540

NASLIDENGRUVAN

Tvärprofil Y= 1540

Skala 1:500

NASLIDENGRUVAN

Tvaprofil Y= 1580

NASLIDENGRUVAN

Tvarprofil Y= 1600

Skala 1:500

92 +0 m

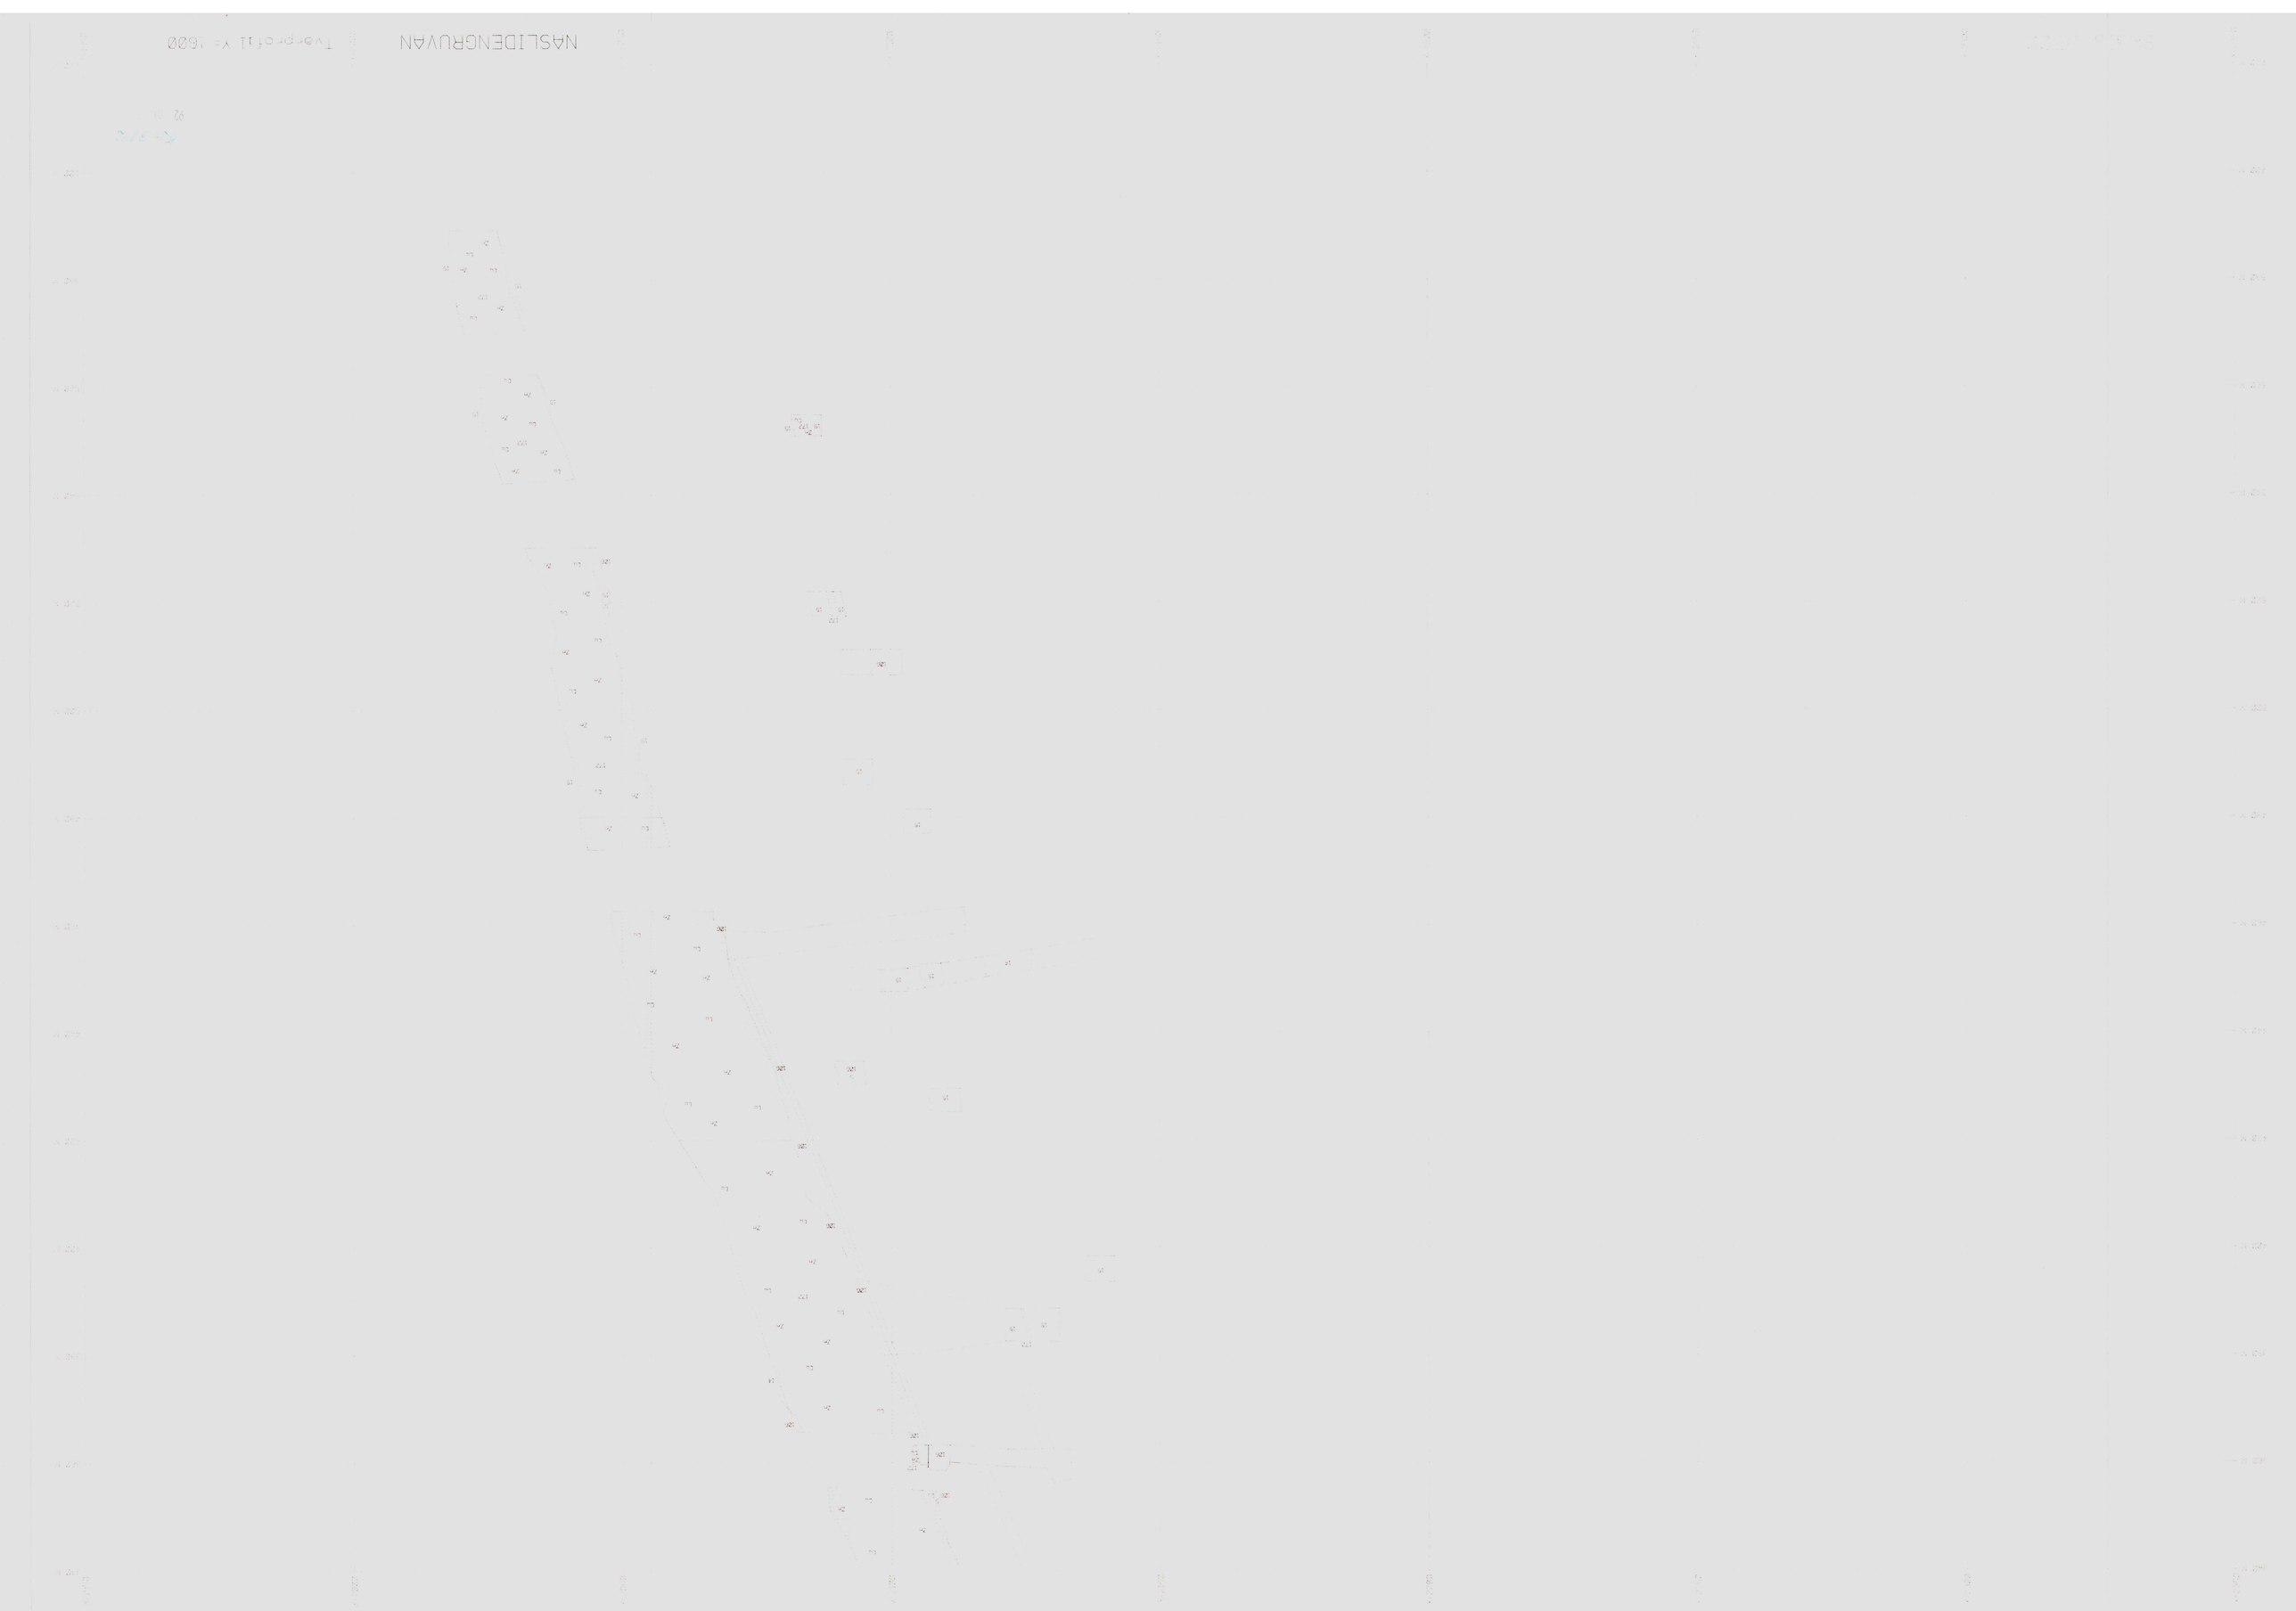
NASLIDENGRUVAN
Tvgrprofil Y= 1600

NÅSLIDENGRUVAN

Tvärprofil Y= 1620

Skala 1:500

NASLIDENGRUVAN

Tvärprofil Y= 1520

99

NASLIDENGRUVAN

Tvarprofil Y= 1640

Skala 1:500

NASLIDENGRUVAN

Tvärprofil Y=1640

NASLIDENGRUVAN

Tvarprofil Y= 1660

NASLIDENGRUVAN

Tvarprofil Y= 1680

Skala 1:500

N