


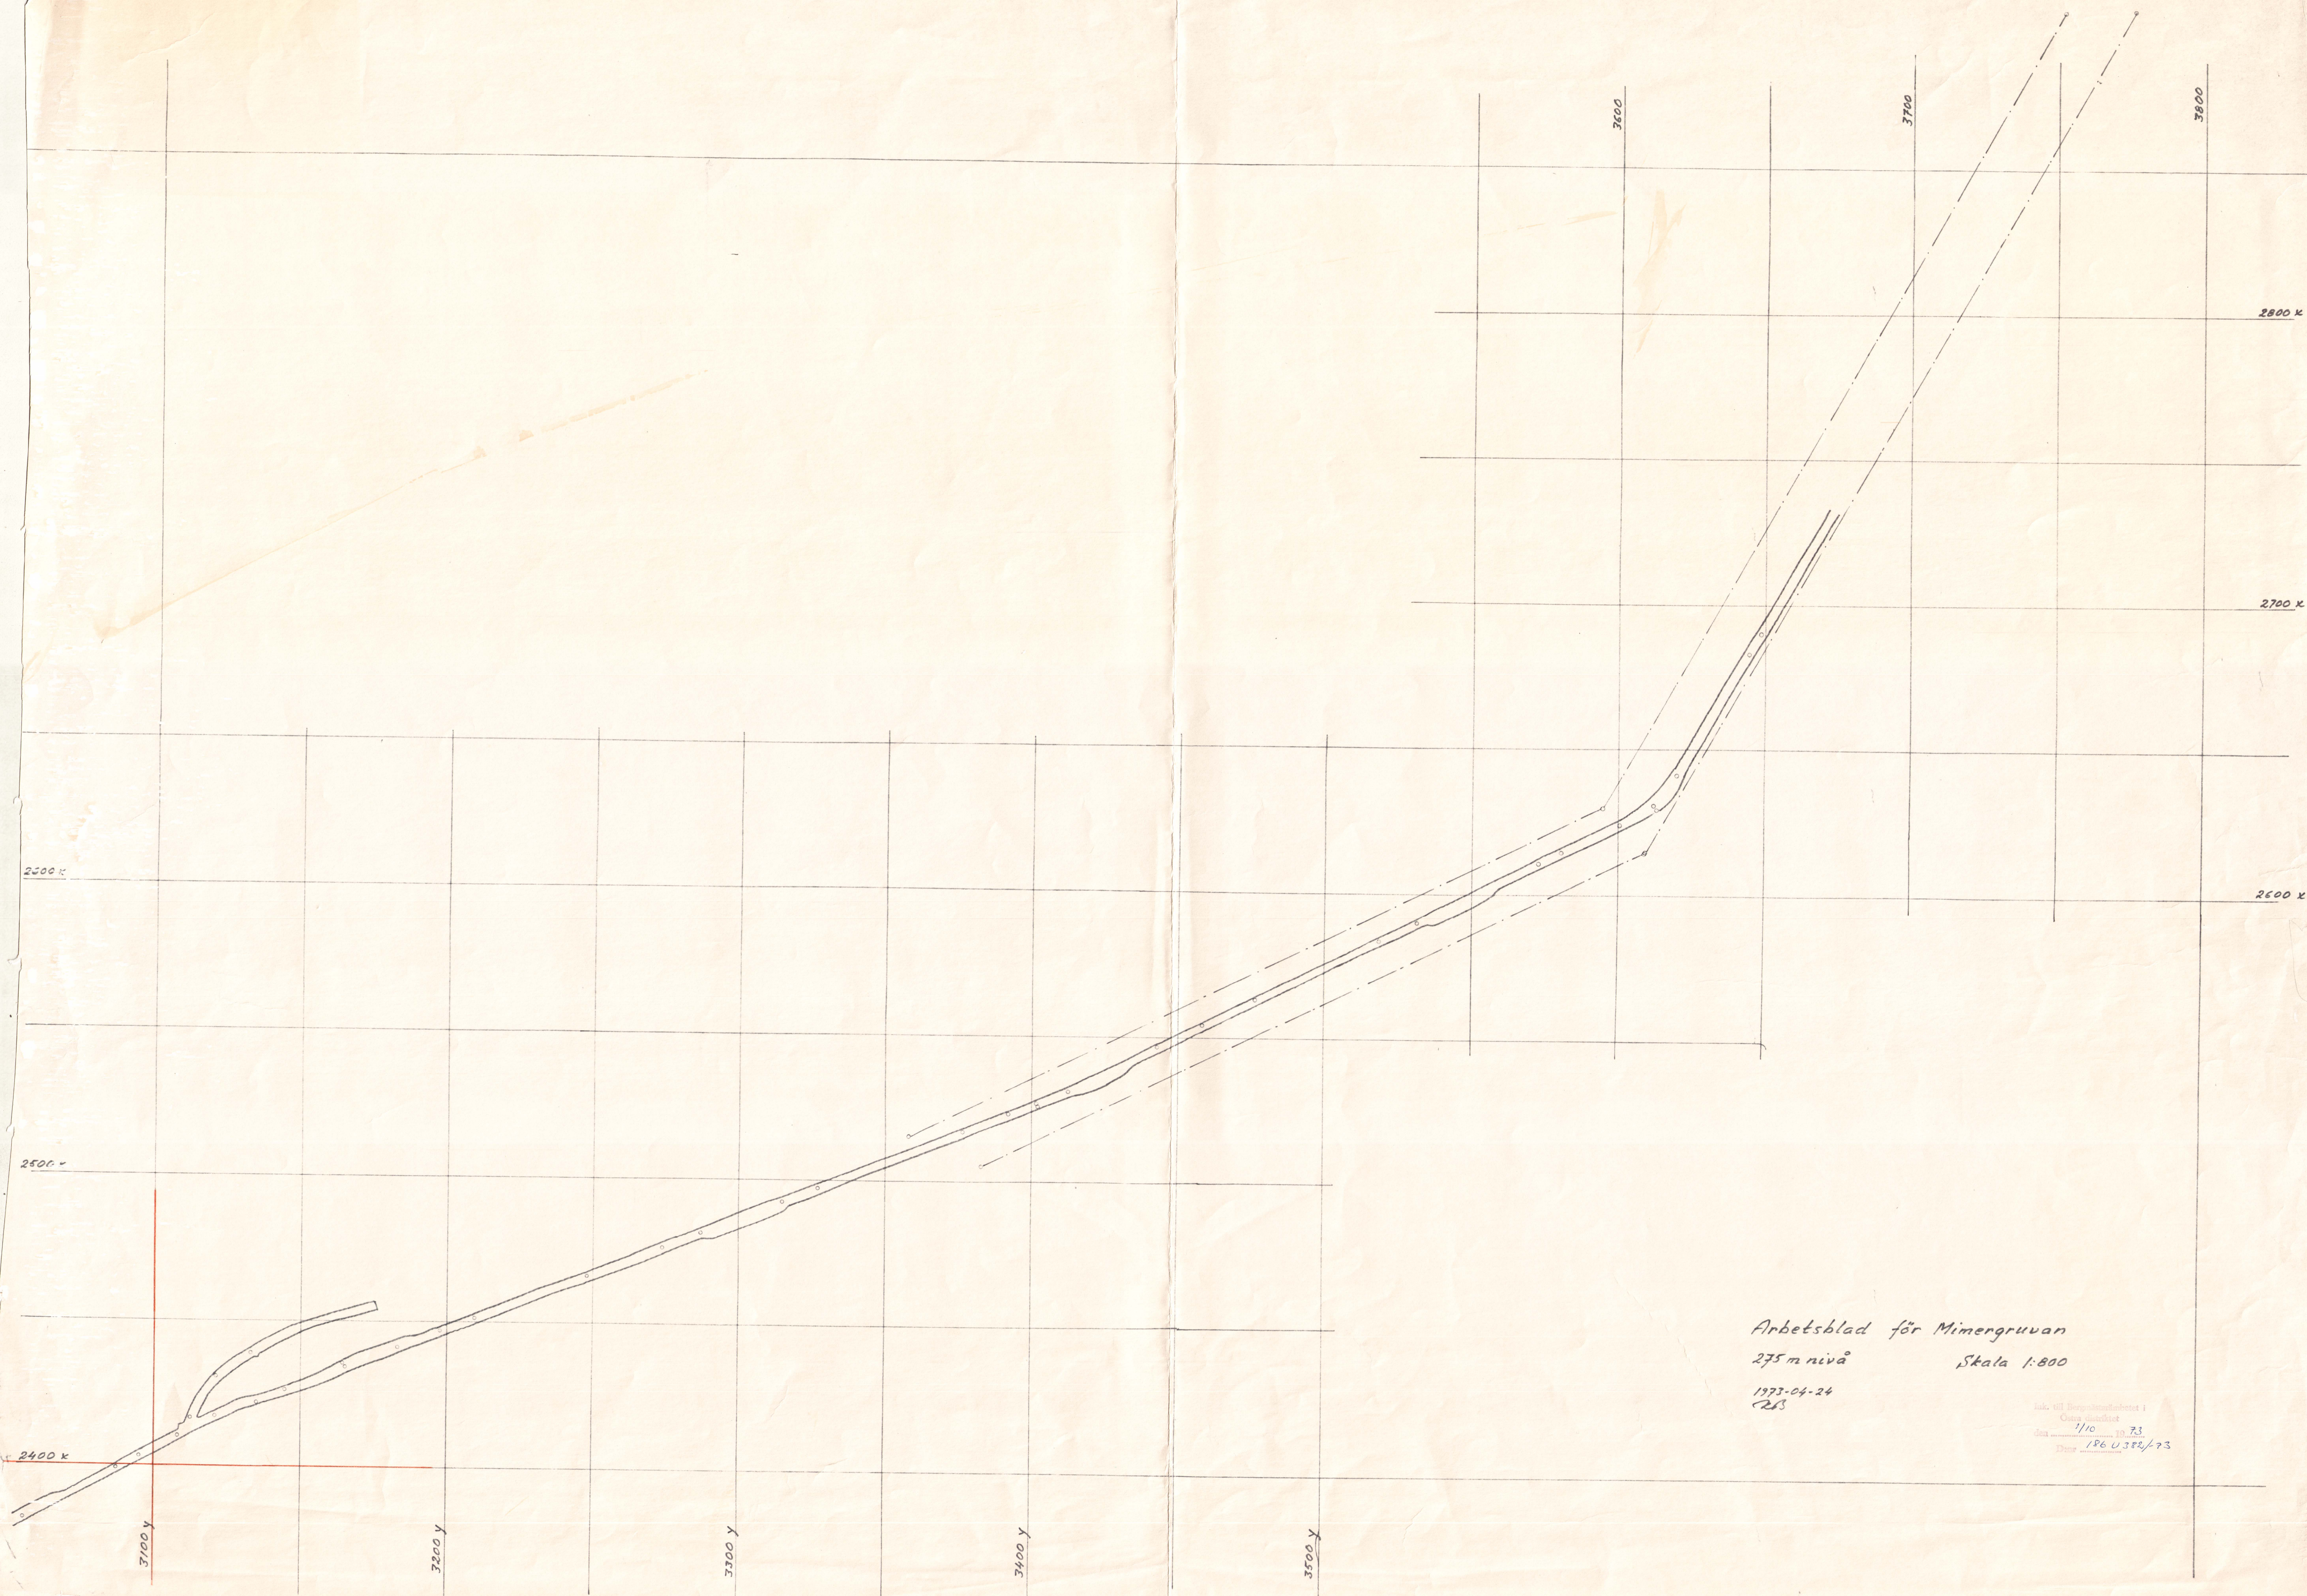

Arbetsblad för Mimergruvan
275 m nivå Skala 1:800


1973-04-24
(263)

Ant. till Bergslagsverket i
Östra distriktet
den 1/10 1973
Dnr 186 U 382/73

Mimer


④

Mimer

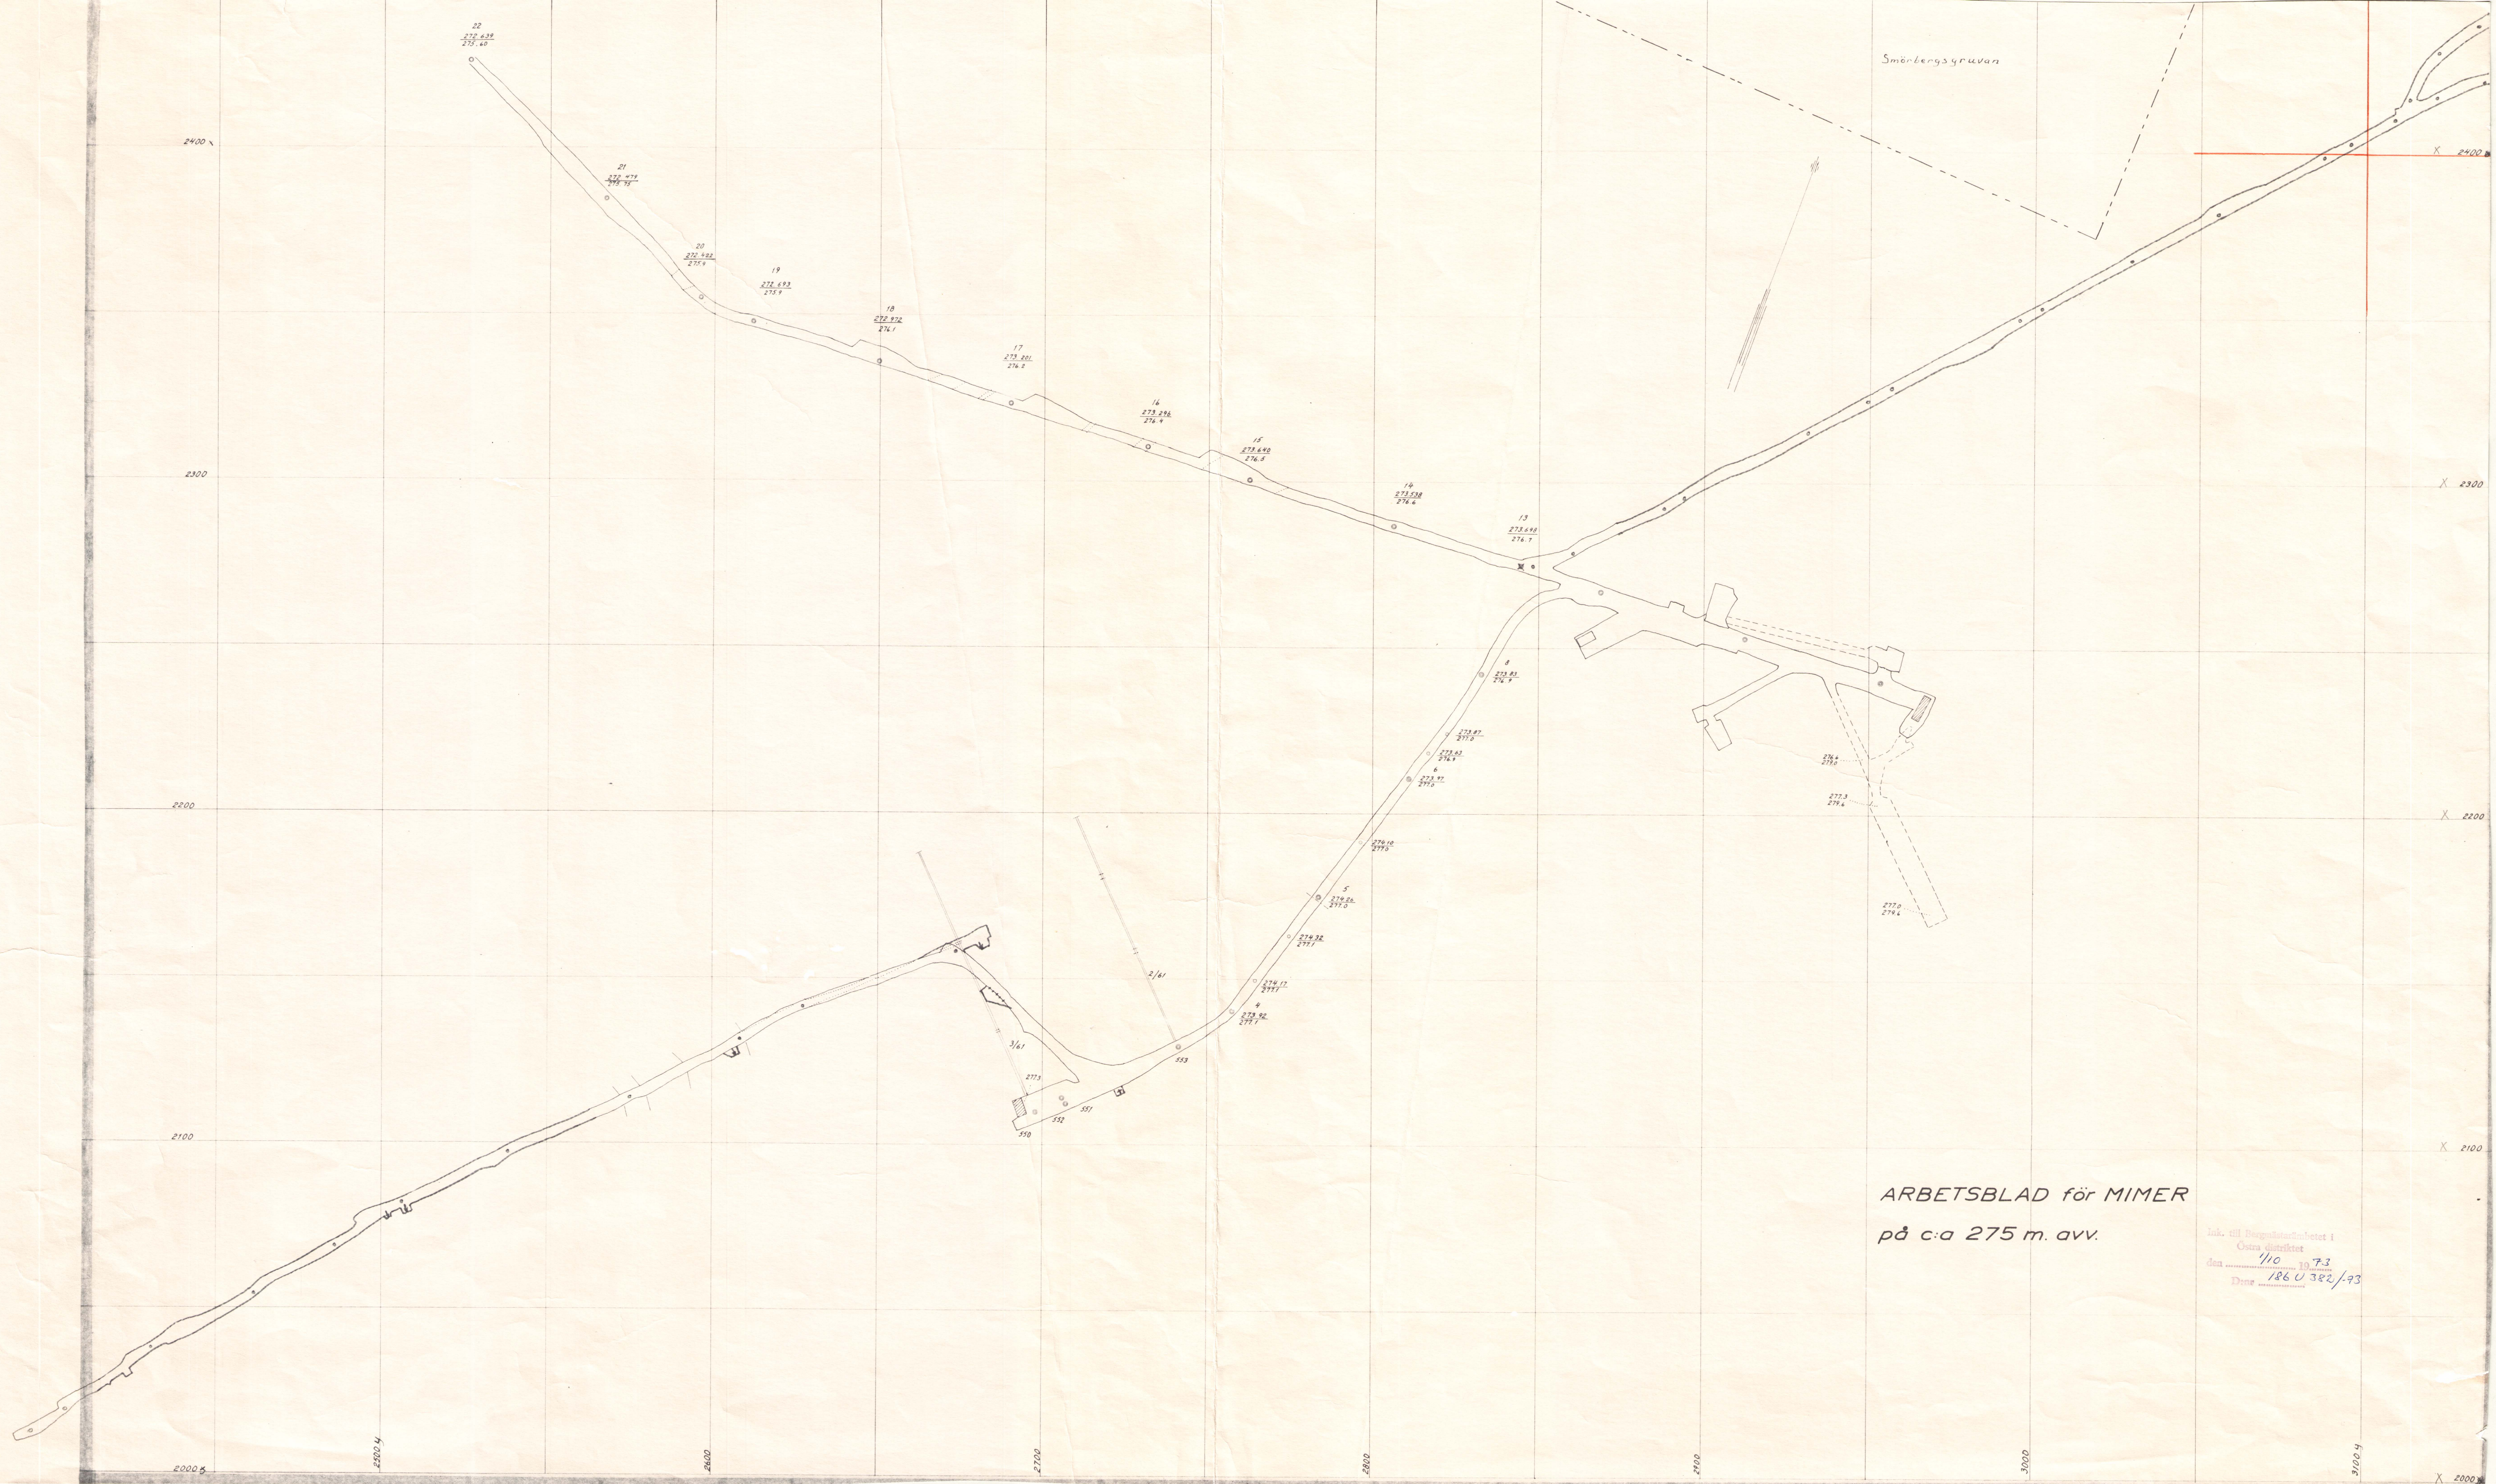

ARBETSBLAD för MIMER
på c:a 275 m. avv.

Ink. till Bergslagsstyrelsen i
Östra distriktet
den 1/10 1873
Dnr 186 U 382/93

 

Norberg

Liljagruvan, Enggruvan och Tällgruvan
Skala 1:600


Inom streckade området är malmbredden
minst 4 meter

Mimer

10

Mimer

A

Mimergruvan

Trärprofil efter C-D. = Lilja

Sch 5

Mimer E-backe

100 m 80 m

120 100

140 120

160 140

180 160

200 180

220 200

240 220

260 240

280 260

300 280

B

~ 275 m.

Inkl. till Bergsmästarnämbetet i

Östra distriktet

1/10 1973

den 186 U 382/73

Dnr



BERGSSTATEN

2003-03-03

1(1)
Dnr 49-134-2002

Norbergs kommun
Ledningskontoret
Att Staffan Mood

Mätpunkt norr Mimerlaven

Norbergs kommun har i skrivelse den 17 februari 2003 tillfrågat bergmästaren angående en ytterligare mätpunkt norr om Mimerlaven inom pågående mätprogram.

På bifogade kopia (1) av ekonomiska kartan har det tidigare utmålet Tallgruvan markerats med gult. Del av motsvarande gula område finns markerat på kopian (2) av gruvkartans kompletterade dagblad i skala 1:800. Där finns även linjerna A-B,C-D och E-F markerade i blått.

På kopian (3) av längdprojektionen av gruvan på linjen A-B framgår att marktäckningen mellan schakten endast är ca 10 meter (inklusive lösa avlagringar). På kopian (4) av tvärprofilerna framgår att malmen har en bredd på ca 5 meter.

Mot bakgrund av ovanstående samt att området utnyttjas av närboende anser bergmästaren att det kan vara befogat med en mätpunkt norr om Mimerlaven.

Gunnar Svanfeldt
Enligt uppdrag

- A Morbergsfältet
1. ~~Skackelbergsgruvan~~ *sön.-89*
2. ~~Nya Månsgruvan~~ *sön.-89*
3. ~~Gamla Månsgruvan~~ *sön.-89*
4. ~~Norra Bergmästargruvan~~ *sön.-89*
5. ~~Västra Månsgruvan~~ *sön.-89*
6. ~~Fyskgruvan~~ *sön.-89*
7. ~~Norra Örlinggruvan~~ *sön.-89*
8. ~~Östergruvan~~ *sön.-83*
9. ~~Morgruvan~~ *sön.-89*
10. ~~Fallgruvan~~ *sön.-89*
11. ~~Örlinggruvan, tillhör Norrbergsfältet~~ *sön.-89* I
12. ~~Stora Bygruvan~~ *sön.-89*
13. ~~Södergruvan~~ *sön.-83*
14. ~~Hammargruvan~~ *sön.-83*
15. ~~Nya Örlinggruvan~~ *sön.-89*
16. ~~Nya Flikgruvan~~ *sön.-89*
17. ~~Nya Semlagruvan~~ *sön.-89*
18. ~~Norra Hedbergsgruvan~~ *sön.-89*
19. ~~Flik Semlagruvan~~ *sön.-89*
20. ~~Lilla Wealamsgruvan~~ *sön.-86*
20a. ~~Stora Kärrgruvan~~ *sön.-89*
21. ~~Lilla Hedbergsgruvan~~ *sön.-89*
22. ~~Stora Hedbergsgruvan~~ *sön.-89*
23. ~~Lilla Kärrgruvan~~ *sön.-89*
24. ~~Hülpersgruvan~~ *sön.-89*
25. ~~Konstgruvan~~ *sön.-89*
B Gamla Morbergsfältet
26. ~~Fredriksgruvan nr 4~~ *sön.-89*
27. ~~Fredriksgruvan nr 4~~ *sön.-89*
28. ~~Fredriksgruvan nr 3~~ *sön.-89*
C Norrbergsfältet
29. ~~Israelsgruvan~~ *sön.-89*
30. ~~Tremänninggruvan~~ *sön.-89*
31. ~~Herrgruvan~~ *sön.-89*
32. ~~Nygruvan~~ *sön.-89*
32a. ~~Enighetsgruvan~~ *sön.-89*
33. ~~Västra Gullbergsgruvan~~ *sön.-89*
D Röbergsfältet
34. ~~Unga Assesorskan~~ *sön.-86*
35. ~~Assesorskangruvan~~ *sön.-86*
36. ~~Norra Haggruvan~~ *sön.-84*
37. ~~Stora Östanmossgruvan~~ *sön.-86*
38. ~~Källbergsgruvan~~ *sön.-86*
39. ~~Vaskverksgruvan~~ *sön.-84*
40. ~~Stenvretsgruvan~~ *sön.-84*
41. ~~Framtägtsgruvan~~ *sön.-84*
42. ~~Haggruvan~~ *sön.-84*
43. ~~Pryssingsgruvan~~ *sön.-84*
44. ~~Lilla Östanmossgruvan~~ *sön.-84*
45. ~~Presindentgruvan~~ *sön.-84*
E Getbacksfältet
46. ~~Västra Åsgruvan~~ *sön.-89*
47. ~~Stora Åsgruvan~~ *sön.-89*
48. ~~Lilla Åsgruvan~~ *sön.-89*
49. ~~Ås Mellangruva~~ *sön.-84*
50. ~~Östra Östanmossgruvan~~ *sön.-89*
G Risbergsfältet
51. ~~Smedbergsgruvan~~ *sön.-89*
52. ~~Stora Gullbergsgruvan~~ *sön.-89*
53. ~~Kilgruvan~~ *sön.-89*
54. ~~Hästabäcksgruvan~~ *sön.-89*
55. ~~Mossgruvan~~ *sön.-89*

56. ~~Allmänninggruvan~~ *sön.-87*
57. ~~Bondgruvan~~ *sön.-89*
58. ~~Rännilsgruvan~~ *sön.-89*
59. ~~Stora Spetalsgruvan~~ *sön.-89*
H Ragvaldsfältet
60. ~~Nedre Spetalsgruvan~~ *sön.-87*
61. ~~Föreningsgruvan~~ *sön.-89*
62. ~~Norra Sjustjärnegruvan~~ *sön.-84*
63. ~~Stora Sjustjärnegruvan~~ *sön.-84*
64. ~~Södra Sjustjärnegruvan~~ *sön.-84*
~~Smörbergsfältet~~
65. ~~Södra Hackspiksgruvan~~ *sön.-84*
66. ~~Norra Hackspiksgruvan~~ *sön.-84*
67. ~~Smörbergsgruvan~~ *sön.-84*
68. ~~Matts Jönsgruvan~~ *sön.-84*
J Karlvagnsfältet
69. ~~Evagravan~~ *sön.-84*
70. ~~Fallgruvan~~ *sön.-84*
71. ~~Hammargruvan~~ *sön.-84*
72. ~~Björkgruvan~~ *sön.-85*
73. ~~Lisagravan~~ *sön.-84*
74. ~~Grangruvan~~ *sön.-84*
75. ~~Pilgruvan~~ *sön.-85*
76. ~~Idagravan~~ *sön.-84*
77. ~~Engruvan~~ *sön.-85*
78. ~~Almagruvan~~ *sön.-84*
79. ~~Mossbogravan~~ *sön.-84*
80. ~~Liljagravan~~ *sön.-84*
K Eskilsbacksfältet
81. ~~Ekorrgruvan~~ *sön.-84*
82. ~~Smygggruvan~~ *sön.-84*
83. ~~Norra Prostgruvan~~ *sön.-84*
84. ~~Västra Prostgruvan~~ *sön.-84*
85. ~~Mellangruvan~~ *sön.-87*
86. ~~Riddargärdsgruvan~~ *sön.-84*
86a. ~~Lilla Prostgruvan~~ *sön.-84*
87. ~~Östra Storgruvan~~ *sön.-84*
88. ~~Storgruvan~~ *sön.-84*
89. ~~Pålgruvan~~ *sön.-84*
L Riddargärdsfältet
90. ~~Smedgruvan~~ *sön.-84*
91. ~~Prostgruvan~~ *sön.-84*
M Bojmossfältet
92. ~~Nya Krongruvan~~ *sön.-84*
93. ~~Krongruvan~~ *sön.-84*
94. ~~Ingolfbacksgruvan~~ *sön.-84*
95. ~~Östra Munkgruvan~~ *sön.-84*
96. ~~Nya Munkgruvan~~ *sön.-84*
97. ~~Stora Munkgruvan~~ *sön.-84*
98. ~~Nya Köpmangruvan~~ *sön.-84*
99. ~~Snickar- och Karlbergsgruvorna~~ *sön.*
100. ~~Eriksgruvan~~ *sön.-84*
101. ~~Bojmossgruvan~~ *sön.-84*
102. ~~Övre Högbergsgruvan~~ *sön.-84*
103. ~~Mellangruvan~~ *sön.-84*
104. ~~Skogsgruvan~~ *sön.-84*
105. ~~Johannagravan~~ *sön.-84*
N Mimersfältet
106. ~~Mimer 4~~ *sön.-84*
107. ~~Mimer 4~~ *sön.-84*



Kärngruvan

Bolagshagen

verk och
dfabrik

KYLSBO

OSTANMOSSA

Noren
129,5

NORBERGSBY

NORBERGS KÖPING

KLOCKARGÅRDE
II

Björkås

Skallberget