Y79 Y80 Y81 Y82

X66 X65 X64 X63

18952
377.236
378.6

18904
375.484
376.9

18890
372.856
374.4

18882
370.322
371.9

18878
363.736

18810
349.177

18818
355.425
357.1

18836
359.289
360.9

18831
356.829
358.4

19029
378.887

Bergficka
Tappning

vattenfylld

Bassang

slut

till 365m

upp till 220m

VÄG 80

VAG 80

260V

P 31 P 30 P 29 P 28 P 27

Luossavaara profilbas

Luossavaaragruvan

IKAB KIRUNA	Gruvkarte-kontoret	Horisontal~~skärning~~projektion LUJ VÄG 80: z345m - z 385m blad 5(5)						Börjar	Slut	Kompl. mån/år
							Till-redn.			
							Ras-brytn.			
UPPR MÅN/ÅR	SKALA	AVD.	H-OMR.	H-GRUPP	W-GRUPP	U-GRUPP	RITN. NR			
OKT 1991	1:800	KG	F	10	D	05	22 50 66			

FIL: LUVAG803.DGN

Y79 Y80 Y81 Y82

X66

X65

X64

X63

18715
334.589

18699
332.731

335.0

337.6

18728
337.844

339.2

18689
326.559
331.7

till 320m

328.9

330.6

332.2

326.6

Elkd Fr 31m

18732
340.321
341.8

342.9

343.8

ned till nivå 365m
320m

18788
343.040
344.6

345.2

Elkd f. 65m

Elkd f. 20m

T319.2

18681
325.246
325.1

upp till 220m

T312.0
317.4

18606
316.250
317.4

väg 80

18635
318.152

18656
321.058
322.6

260V

P 32 P 31 P 30 P 29 P 28 P 27

Luossavaara profilbas

Luossavaaragruvan

LKAB KIRUNA	Gruvkarte-kontoret	Horisontal~~skärning~~projektion LUJ VÄG 80: z 320m - z 345m blad 4(5)						Börjar	Slut	Kompl. mån/år
							Till-redn.			
							Ras-brytn.			
UPPR MÅN/ÅR	SKALA	AVD.	H-OMR.	H-GRUPP	M-GRUPP	U-GRUPP	RITN. NR			
OKT 1991	1:800	KG	F	10	D	05	22 50 65			

FIL: LUVAG802.DGN

Y80 Y81 Y82 Y83 Y84

X65 X64 X63

16437 304.456
T299.9 305.9
16507 305.450
T305.4 310.5
18570 312.767 314.5
T307.8 314.5
T312.0
18606 316.252 317.4
16432 301.579 T297.8 303.8
till 295m
till 280m
T294.8 300.3
16344 298.786
pumpgrop
T291.6
16305 291.648 296.72
74.12.28
16155 282.182 287.8
Driftdi fr 235m
260V
väg 80
12953 275.295 279.6
16227 264.071 268.1
till 220m
12468 262.36 265.6
271.3
12924 265.174 269.8
nivå 270m
12954 252.680 257.0
VÄG 80
15924 245.257
15913 241.857 246.4
15901 239.868
15895 236.375 241.5
263.5
12925 261.848 266.2
267.5
16226 263.468 268.1
nivå 220m
12783 215.853 219.7
upp till 131m
211.3
236.3
232.1
226.5
12811 228.963 231.3
12788 221.092 223.4

P 30 P 29 P 28 P 27 P 26 P 25 P 24 P 23 P 22 P 21

Luossavaara profilbas

Luossavaaragruvan

LKAB KIRUNA	Gruvkarte-kontoret	Horisontal~~skärning~~projektion LUJ VÄG 80: z 220m - z 320m blad 3(5)		Börjar	Slut	Kompl. mån/år
			Till-redn.			
			Bas-brytn.			

UPPR MÅN/ÅR	SKALA	AVD.	H-OMR.	H-GRUPP	M-GRUPP	U-GRUPP	RITN. NR
OKT 1991	1:800	KG	F	10	D	05	22 50 64

FIL: LUVAG801.DGN

Y8Ø
Y81
Y82
Y83
X65
X64
X63
skivinslag
181m
12844
173.838
179.1
12865
175.638
184.0
Genomslag
skivinslag
194m
12796
163.559
168.1
till 170m
12866
189.244
193.8
12819
153.219
156.9
skivinslag 207m
12838
202.623
206.8
till väg 84
nivå 220m
12786
215.932
219.6
12820
170.803
175.4
12809
203.249
207.9
12787
213.748
215.8
260V
nivå 365m
till nivå 270m
P 29
P 28
P 27
P 26
P 25
P 24
P 23
P 22
Luossavaara profilbas
Luossavaaragruvan
LKAB KIRUNA
Gruvkarte-kontoret
Horisontal skärning projektion
LUJ
VÄG 80: z 165m - z 220m blad 2(5)
Börjar
Slut
Kompl. mån/år
Till-redn.
Ras-brytn.
UPPR MÅN/ÅR: OKT 1991
SKALA: 1:800
AVD.: KG
H-OMR.: F
H-GRUPP: 10
M-GRUPP: D
U-GRUPP: 05
RITN. NR 2250 63
FIL: LUVAG80.DGN

X66

Y80 Y81 Y82 Y83

X65

skiva 242m

skiva 235m

261

skiva 250m

skiva 257m

Lu - Restollen

skiva 265m

skiva 227m

till 270m

väg 84

12174
231.185
234.8

12195
234.258
237.8

220m

270m

220m

till skiva 235m

Dynamitmagasin

X64

P 29 P 28 P 27 P 26 P 25 P 24 P 23 P 22

Luossavaara profilbas

X63

Luossavaaragruvan

LKAB KIRUNA	Gruvkarte-kontoret	Horisontal~~skärning~~projektion LUJ VÄG 84: z 220m - z 270m						Börjar	Slut	Kompl. mån/år	
							Till-redn.				
							Ras-brytn.				
UPPR MÅN/ÅR	SKALA	AVD.	H-OMR.	H-GRUPP	M-GRUPP	U-GRUPP	RITN. NR				
OKT 1991	1:800	KG	F	10	D	05	2250 70				

FIL: LUVAG84.DGN

Y80 Y81 Y82 Y83

Y80 Y81 Y82 Y83

X65

X64

X63

(skiva 127m)

80°

66-12-31

132.6

66-11-30

45

66.10.30

80

70

139.1

12803
162.539
167.3

till 141m

66.04.29

161.6

80

66.05.31

skivinslag 154m

150.8

154.8

70

157.8

12819
153.219
156.9

75

154.6

12845
149.118
153.7

66.09.30

12879
136.118
141.2

141.4

140

146.0

väg 80

70

60

80

12864
145.092
150.8

260V

P 29 P 28 P 27 P 26 P 25 P 24 P 23 P 22

Luossavaara profilbas

Luossavaaragruvan

LKAB KIRUNA	Gruvkarte-kontoret	Horisontal~~skärning~~projektion LUJ VÄG 80: z 135m - z 165m blad 1(5)						Börjar	Slut	Kompl. mån/år
							Till-redn.			
							Rasbrytn.			
UPPR MÅN/ÅR	SKALA	AVD.	H-OMR.	H-GRUPP	M-GRUPP	U-GRUPP	RITN. NR			
OKT 1991	1:800	KG	F	10	D	05	22 50 62			

FIL: LUVAG800.DGN

Avv. Lu 265 m. P 13-21

Y=84 Y=85 Y=86 Y=87 Y=88

X=64

X=63

X=62

211

182 181 180

162 161

142 141

12687
1443
265.97
269.61

14461
263.75
267.25

Person schakt

21 20 19 18 17 16 15 13

Obs! Koordinatsystem baserat på mätningar före 1964års stommätning.

Luossavaara gruvan

52-4500/30
12-16

LKAB KIRUNA	Gruvkarte-kontoret	Horisontalskärning Avv. Lu 265 m P 13-21.					KOMPLETTERAD MÅ 1964 1991	
UPPR MÅN/ÅR	SKALA	AVD	H-OMR	H-GRUPP	M-GRUPP	U-GRUPP	RITN NR	
11.63	1:800	GT	Fö	10	D	05	213332	

Avv. Lu 227,5 m P. 20-27

Luossavaara Staten 1

Luossavaara Staten nr 2

Thor

Odin

Gylfe

Balder

Luossavaara gruvan

x = 65

x = 64

x = 63

y = 82

y = 83

y = 84

y = 85

y = 81

y = 80

y = 79

Stigning 2 ‰

Rasbrytet 63 m/ 35°

Rasbrytet 47 m/ 31°

264.11 223.730 227.4

264.12 223.824 227.5

264.11 224.185 227.7

261

254.2 223.105 234.8

År 1961

244.12 224.562 227.88

1963-02-18

Rasbrutet 1963

? Ej rasbrutet p.g.a. Lu-Re-stollen, 220m

244.11 223.660 227.9

till 270m

12811 228.963 231.3

232.1

Väg 80

226.5

till 220m

12788 221.090 223.4

Obs! Koordinatsystem baserat på mätningar före 1964 års stommätning.

Delvis rasbruten

LKAB KIRUNA	Gruvkarte-kontoret	Horisontalskärning Avv. Lu 227,5 m P. 20-27					KOMPLETTERAD 1991	
UPPR. MÅN/ÅR 1961	SKALA 1:800	AVD GT	H-OMR Fö	H-GRUPP 10	M-GRUPP D	D-GRUPP 05	RITN. NR 213337	

Avv. Lu 242.5 m P 19-27

Luossavaara Staten nr 1

Luossavaara Staten nr 2

Rasbrutet 1982 av Forskningsgruvan

x = 65

x = 64

x = 63

y = 81

y = 82

y = 83

y = 84

12135
274.32
236.6
242.2

12134
274.31
235.64
242.3

12101
274.41
244.97
243.6

12133
264.35
238.84
242.4

12130
254.31
239.13
242.5

12132
264.34
239.40
243.0

12131
254.32
239.32
242.6

12129
244.31
238.56
242.4

264.31
239.62
244.1
12100

264.33
239.26
242.3

264.32
236.57
240.1

244.41
246.80
250.4

250 m

270 m

240 m

A-B

P 27

P 26

P 25

P 24

P 23

P 22

P 21

P 20

Thor

Odin

Gylfe

Balder

27

26

25

24

23

22

21

20

Obs! Koordinatsystem baserat på mät
före 1964 års stommätning.

Luossavaara gruvan

Rasbruten

LKAB KIRUNA	Gruvkarte-kontoret	Horisontalskärning Avv. Lu 242.5 m P 19-27					
UPPR. MÅNAD	SKALA	AVD	H-OMR	H-GRUPP	M-GRUPP	U-GRUPP	
3.83	1:500	6T	Fö	10	D	05	

Avv. Lu

Y 81 | Y 82 | Y 83 | Y 84

X 66

X 65

X 64

X 63

Luossavaara Staten nr 1

Luossavaara Staten nr 2

Thor

Odin

Gylfe

12182
246.018

12104
246.392
249.8

12103
246.749
249.8

12102
246.174
249.7

12101
247.02
248.6

12100
279.86
244.1

12139
275.65
250.59

12198
274.01
250.4

Rasbrutet av Forsknings-gruvan 1982

242 m

257 m

220 m

270 m

26 Profilbasen flyttad 100 m mot öster (närmare malmen)

Obs! Koordinatsystem baserat på mätningar före 1964 års stommätning.

Luossavaara gruvan

Y 83 Delvis rasbruten

Y 84

LKAB KIRUNA	Gruvkarte-kontoret	Horisontalskärning P21-29 Avv. Lu 250 Y 80-84					KOMPLETTERAD MÅN/ÅR 1966 1983 1991	
UPPR MÅN. ÅR Jan - 65	SKALA 1:800	AVD. GT	H-OMR Fö	H-GRUPP 10	M-GRUPP D	U-GRUPP 05	RITN. NR 213340	

Y 82

Y 83

Y 84

Y 85

x = 65

x = 64

x = 63

Luossavaara Staten nr 1

Luossavaara Staten nr 2

Odin

Gylfe

Balder

Luossavaara gruvan

P 26

P 25

P 24

P 23

P 22

P 21

P 20

P 19

2 6

2 5

2 4

2 3

2 2

2 1

2 0

1 9

12126
2644
261.7

2643
12125

16169
262.26

257
261

12198
247042
250.4

12199 (234.51)
254.83
257.8

12468
262.36
265.6

257
211

Obs! Koordinatsystem baserat på mätningar före 1964 års stommätning.

Gruvkarte-kontoret	Horisontalskärning Avv. Lu 257.5m P20-27						KOMPLETTERAD MÅN/ÅR 1991
UPPR MÅN/ÅR 1963	SKALA 1:800	AVD GT	H-OMR Fö	H-GRUPP 10	M-GRUPP D	U-GRUPP 05	RITN. NR 213341

SRA 1963

Luossavaara gruvan

Obs! Koordinatsystem baserat på m
före 1964 års stommätning

Rasbrutten

LKAB KIRUNA	Gruvkarte-komplex 2b	Horisontalskärning				
		Avv.Lu227sm P. 27-35				
UPPR. MÄN. ÅR 1961	SKALA 1:600	AVD 6T	H-ORT Fö	H-GRUPP 10	M-GRUPP D	U-GRUPP 05

Thor



Luossavaara Staten nr 1

Avv.Lu227.5m P. 27-35

X=64

X=65

X=66

Y=80

Y=79

Y=78

Y=77

30

31

32

33

34

35

A-B

201

202

271

272

273

281

282

291

Luossavaara Staten nr 1

Aron

Thor

Odin

Y=78

Y=79

Y=80

Y=81

X=66

X=65

X=64

Dbh 63311
233.3
228.4
233.3

Rasbr. 31/1-64

Dbh 62311 232.4
63312
228.7
232.3

A-B

301

291

60° Hw

304/61
220.282
233.5

124.77
284.21
230.562
234.2

282

281

273

272

271

234.62
230.711
234.4

234.23
230.616
230.4

234.21
231.409
234.6

228.3
232.3

229.0
232.6

228.6
232.6
228.6
232.4

229.1
232.1

228.3
232.4

229.0
232.4

228.6
232.4

228.6
232.7

31422
229.16
232.8

229.4
233.4

1914.21
229.52
233.3

3/4

3/3

3/2

3/1

3/0

Y=78

Y=79

Y=80

Y=81

Luossavaara gruvan

Obs! Koordinatsystem baserat på mätningar före 1964 års stommätning.

Rasbruten

LKAB KIRUNA	Gruvkarte-kontoret	Horisontalskärning						KOMPLETTERAD MÅN/ÅR		
		Avv. Lu 235 m P. 27-35						1960	1964	1982	1991
LPPR. MÅN/ÅR	SKALA	AVD	H-OMR	H-GRUPP	M-GRUPP	U-GRUPP	RITN. NR				
1962	1:800	GT	Fö	10	D	05	213346				

z 0 Luossavaara P 3 z 0

20 40 60 80 100 120 140 160 180 200 220 240 260 280 300 320 340 360 380 400 420 440

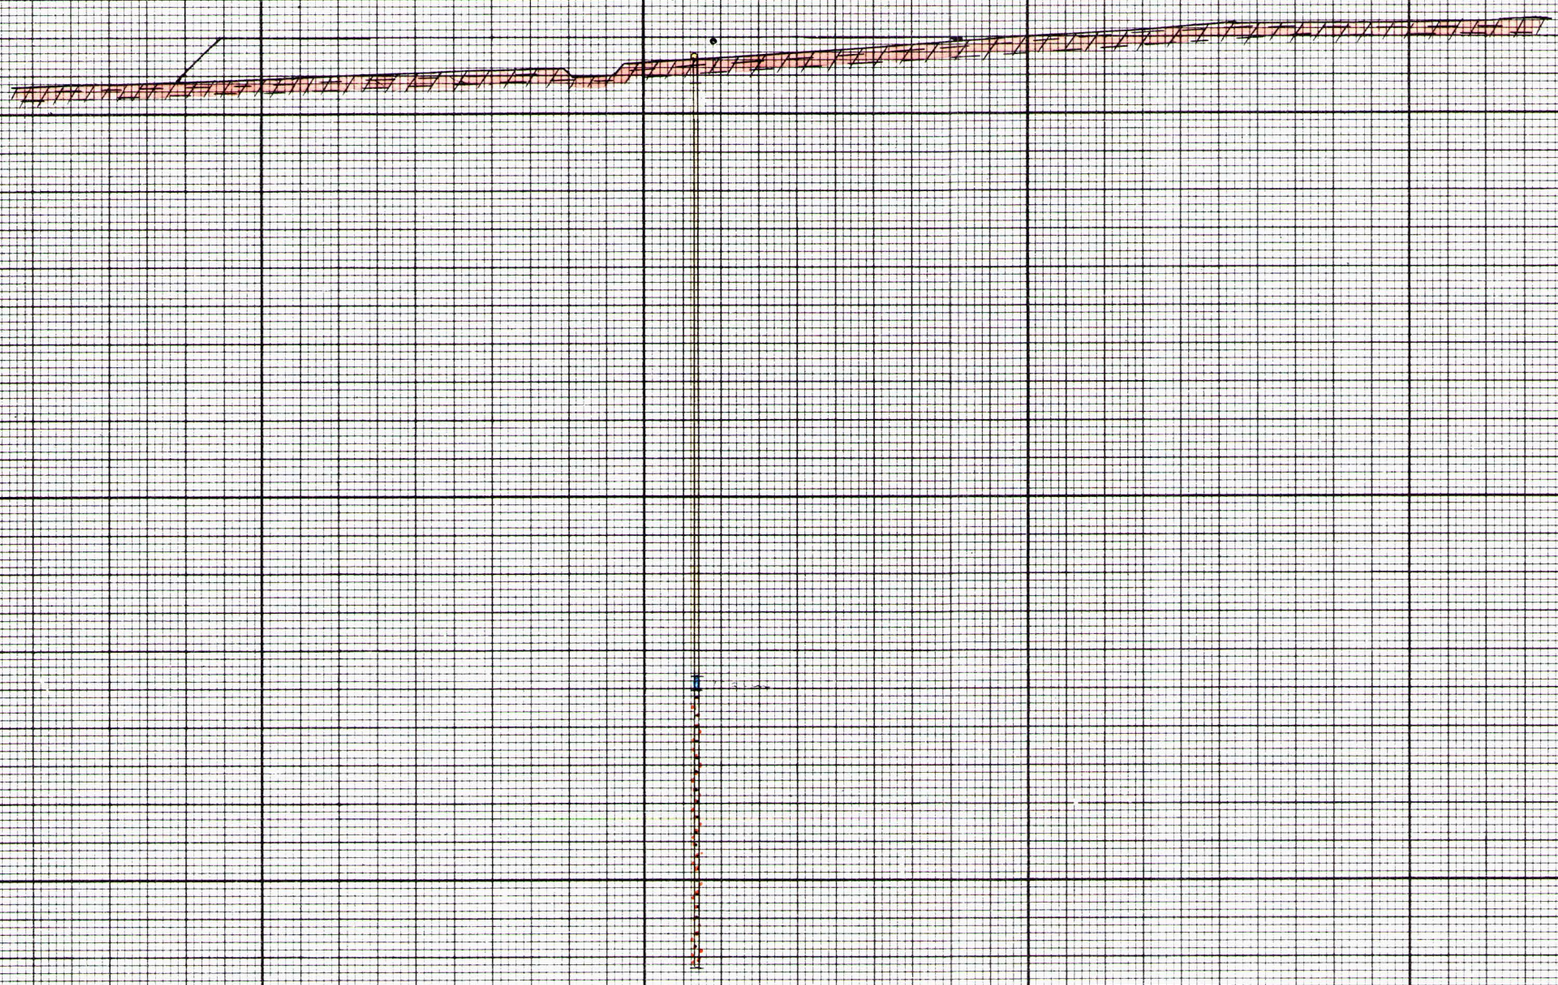

GENERALSTABENS LITOGRAFISKA ANSTALT STOCKHOLM 1960

12 1 6

Vertikalskärning
Lu – P 3

1:800 1963

Kamp maj 72 B.M.
Kampi 1991

Z 0 Luossavaara P 4 Z 0

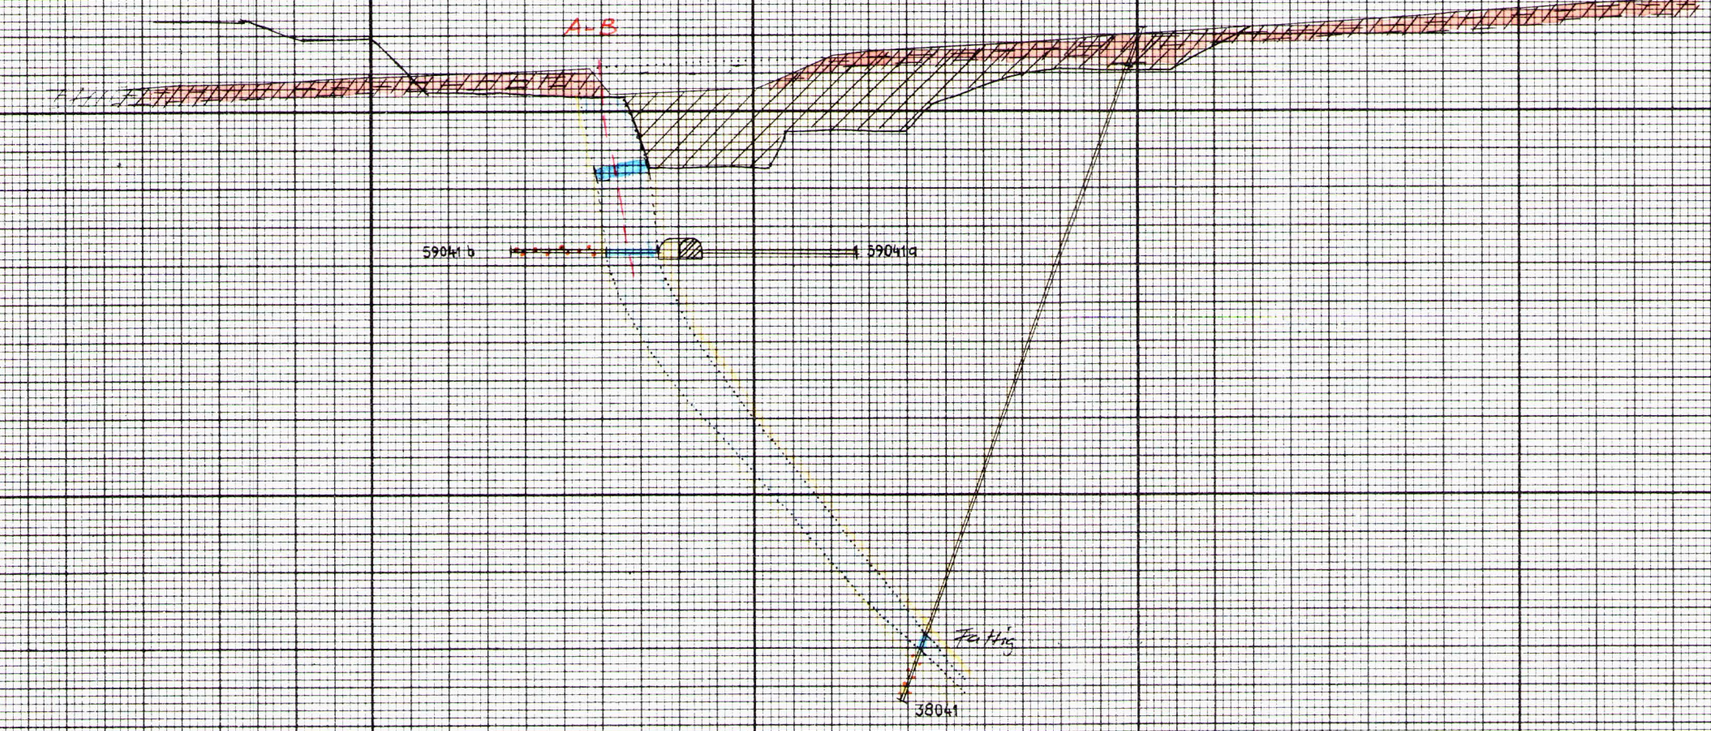

Vertikalskärning
LU — P 4

Grundkarta: Lantmäteri
Skala 1:800
Datum 1963
Kontr.

Kompl. maj 19 BM
Kompl. 1959

GENERALSTABENS LITOGRAFISKA ANSTALT STOCKHOLM 1960

z 0 Luossavaara P 5

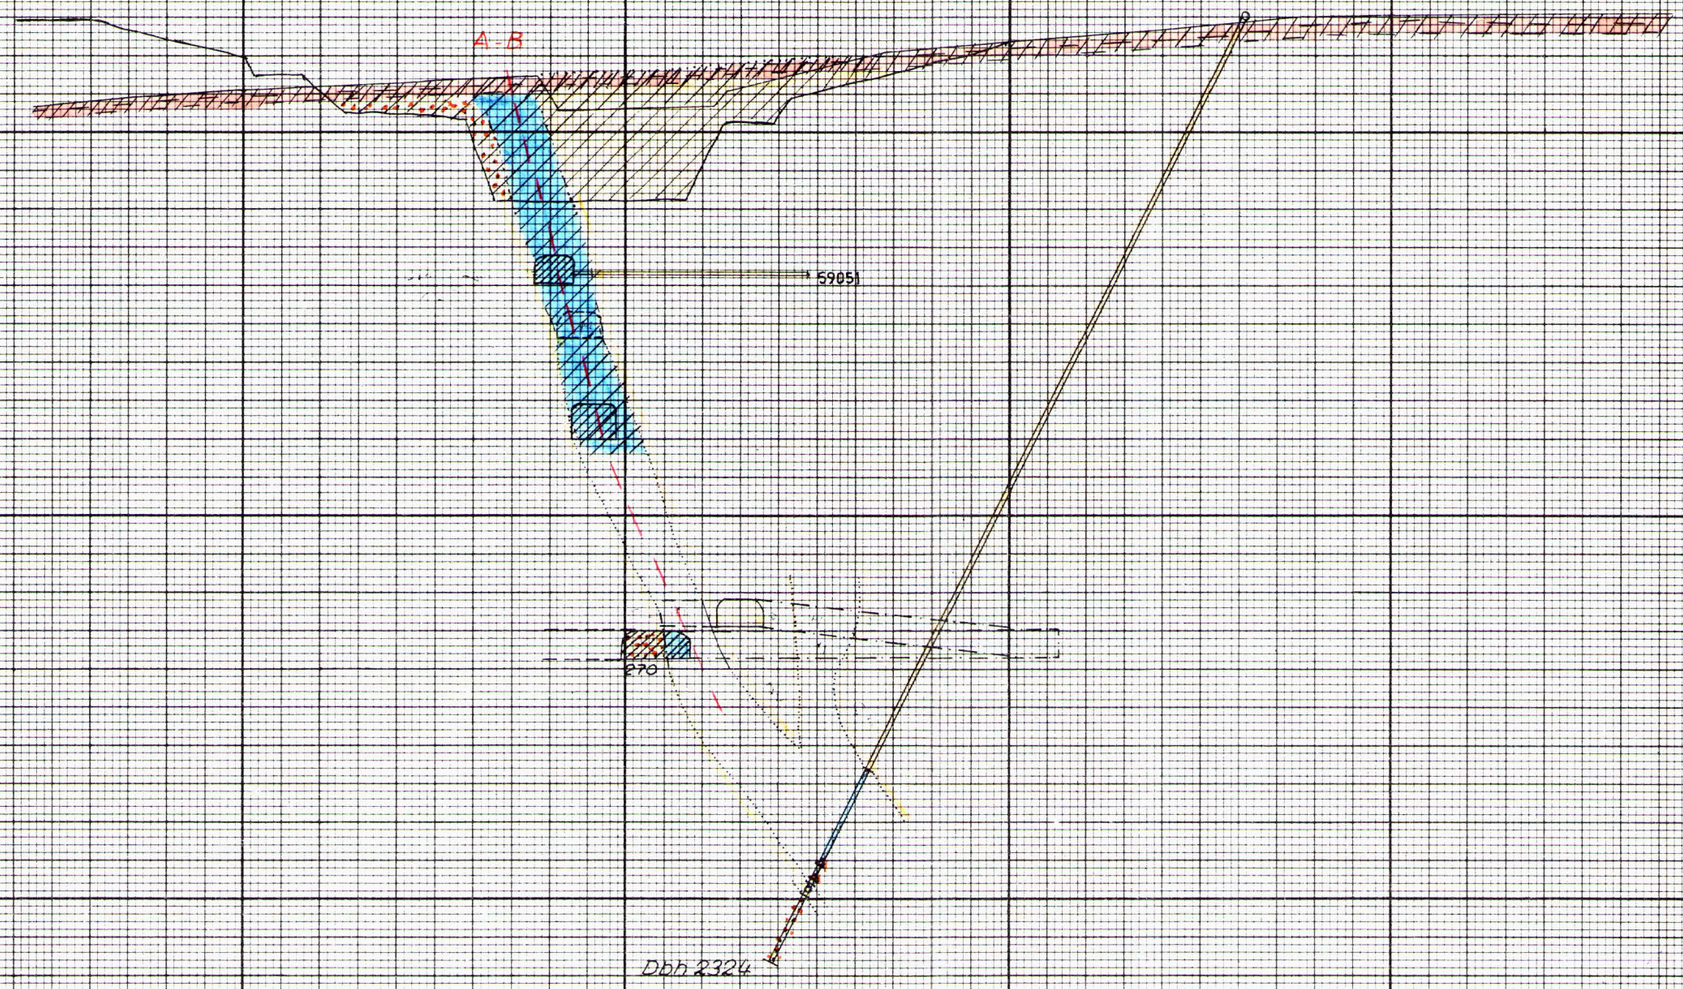

Vertikalskärning
LU — P 5

Grundarte: kontoret	Skala 1:800	Datum 1963	Sign.

Komp: dec 65 A.L
Komp: maj 79 B.M
Komp. 1991

LKAB LUOSSAVAARA

GENERALSTABENS LITOGRAFISKA ANSTALT STOCKHOLM 1960

Luossavaara P 6

A-B

38062

38061

58061

270

Dbh 2322

Dbh 2323
skjd vid z 499.3

Vertikalskärning
Lu – P 6

1:800 1963

Komp. dec. 65 A.L.
Komp. maj 79 B.M.
Kompl. 1991

GENERALSTABENS LITOGRAFISKA ANSTALT
STOCKHOLM 1960

Luossavaara P 7

A-B

5307 1

5307 2

Dbh 2320

Dbh 62071
1991-09-9

Vertikalskärning
LU – P 7

Skala 1:800

Datum 1963

Sign.

Konstr. dec. 65 AL
Komp: maj 79 BM
Kompl 1991

GENERALSTABENS LITOGRAFISKA ANSTALT
STOCKHOLM 1960

Luossavaara P 8

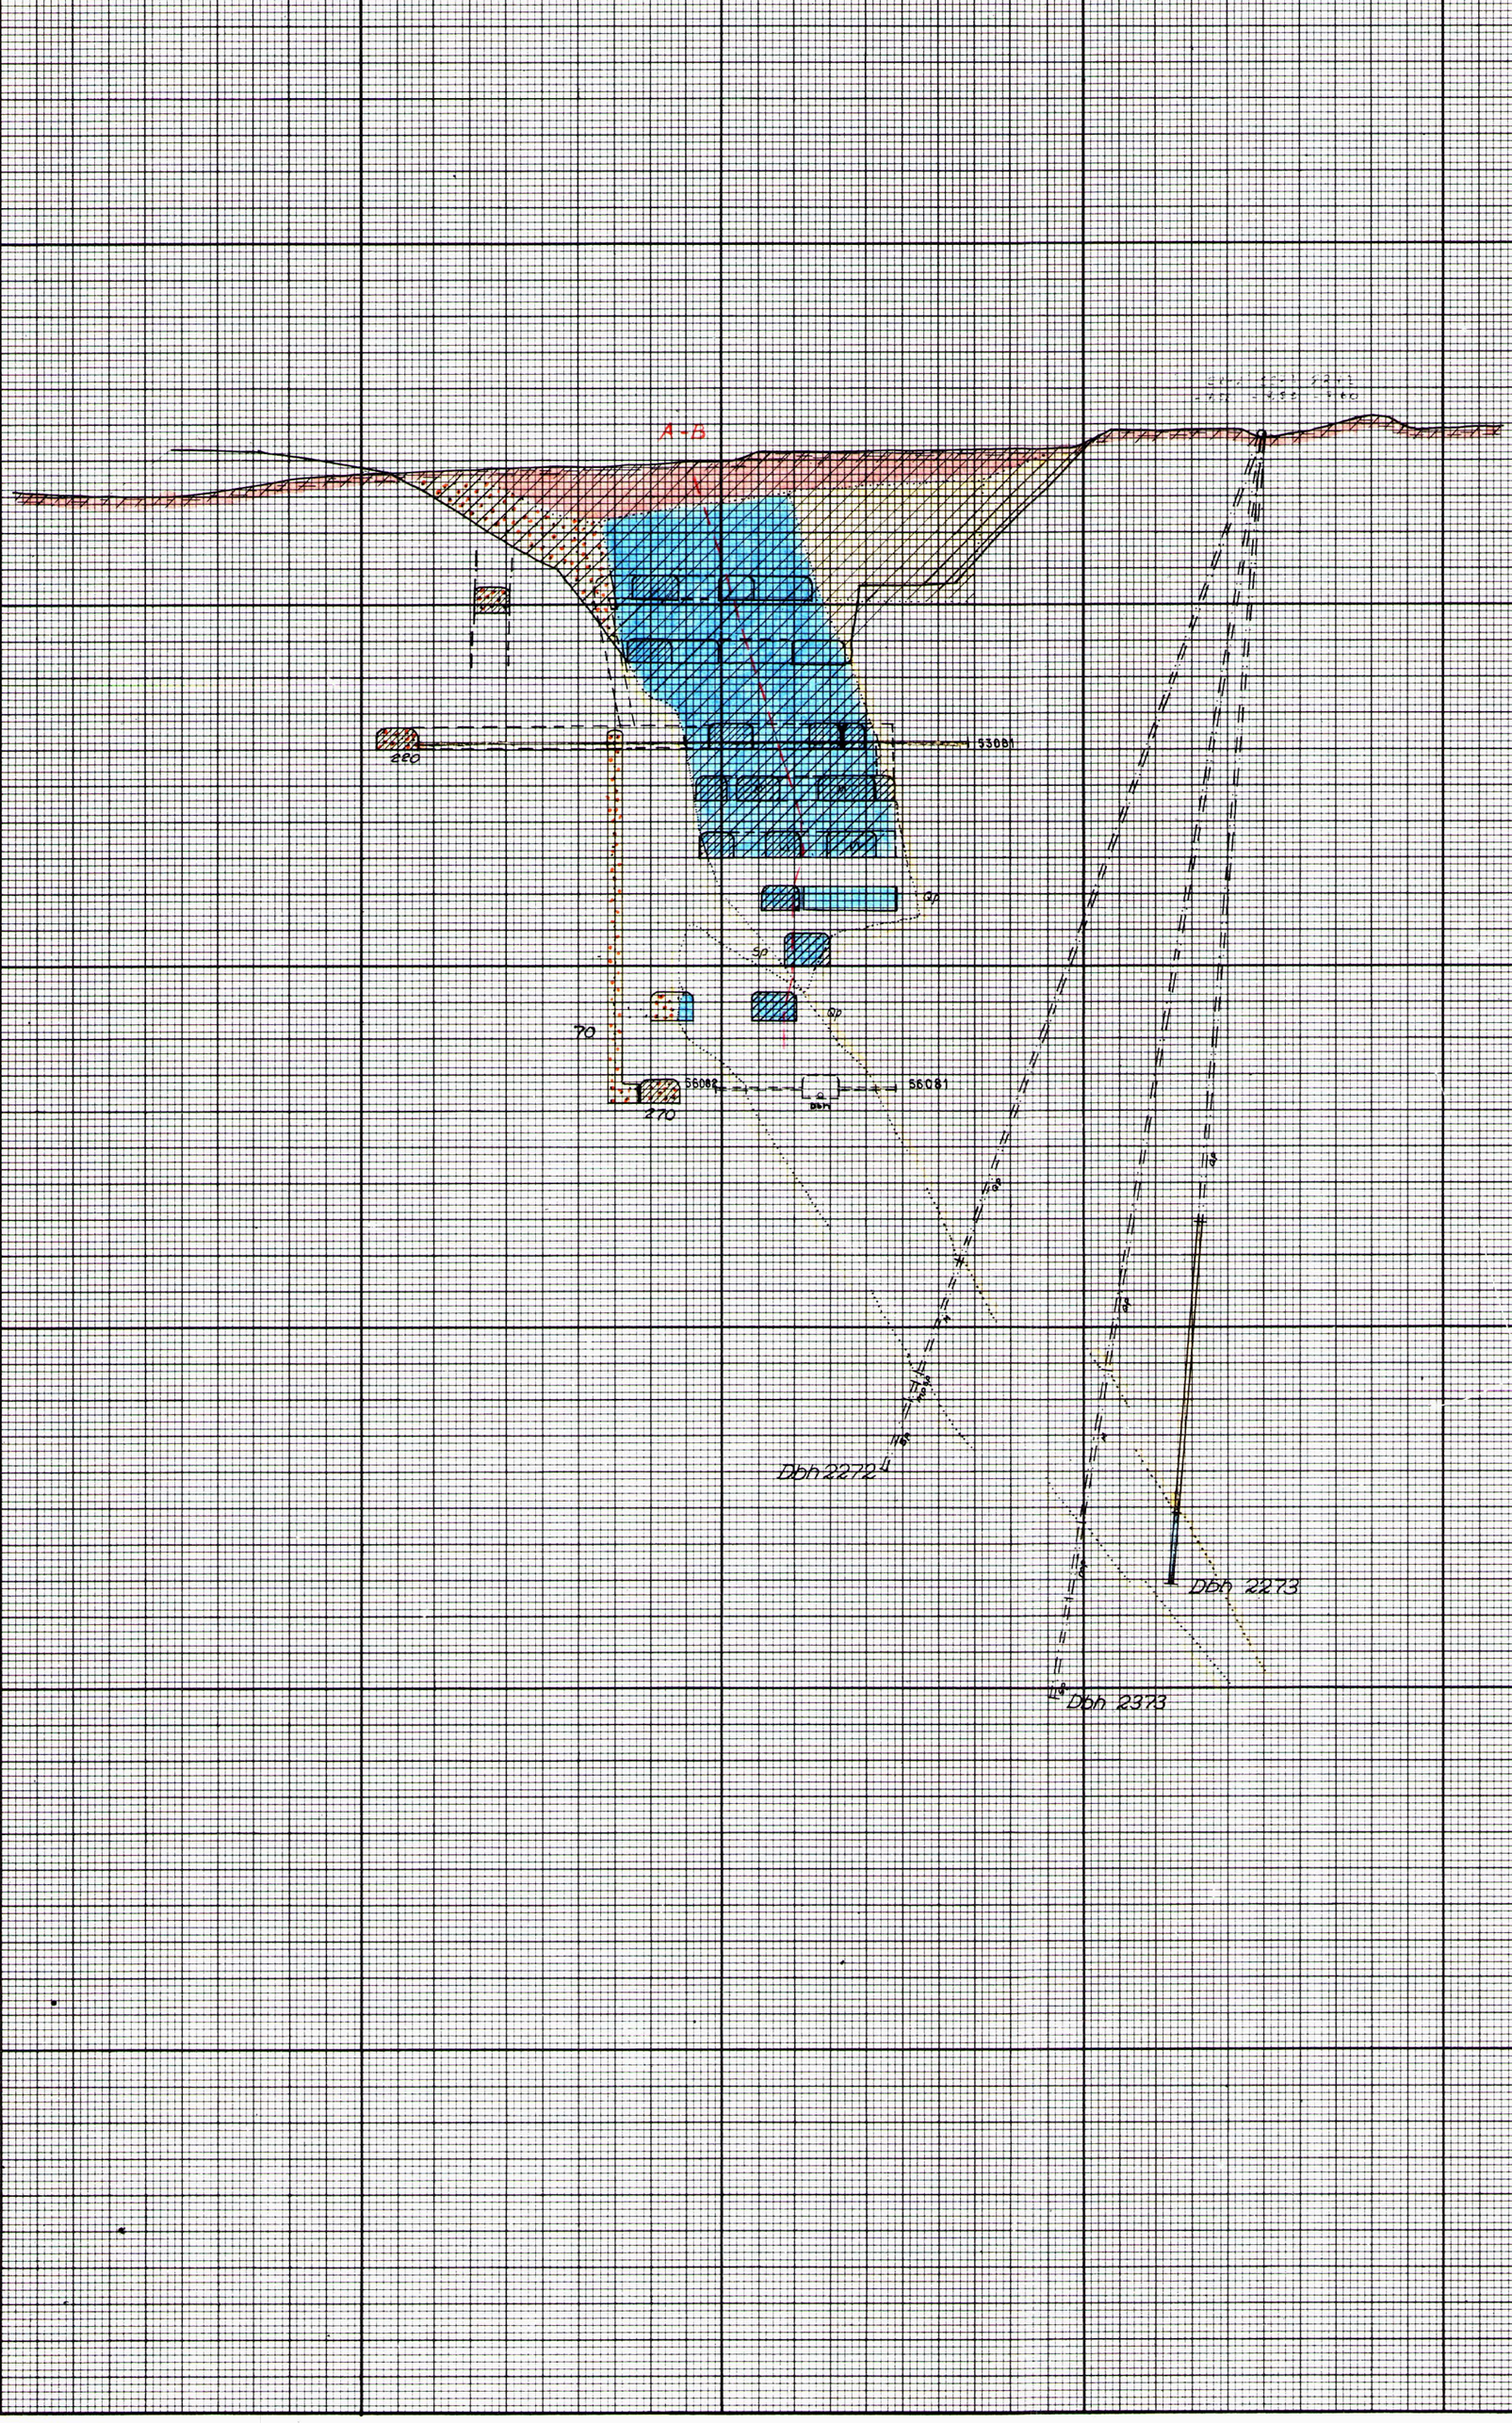

Vertikalskärning
Lu — P 8

Skala 1:800

Datum 1963

Kartans nr

Kontr. dec. 65 A.L.
Kontr. maj 72 B.M.
Kontr. 1991

IKAR KIRUNA

GENERALSTABENS LITOGRAFISKA ANSTALT
STOCKHOLM 1960

Luossavaara P 9

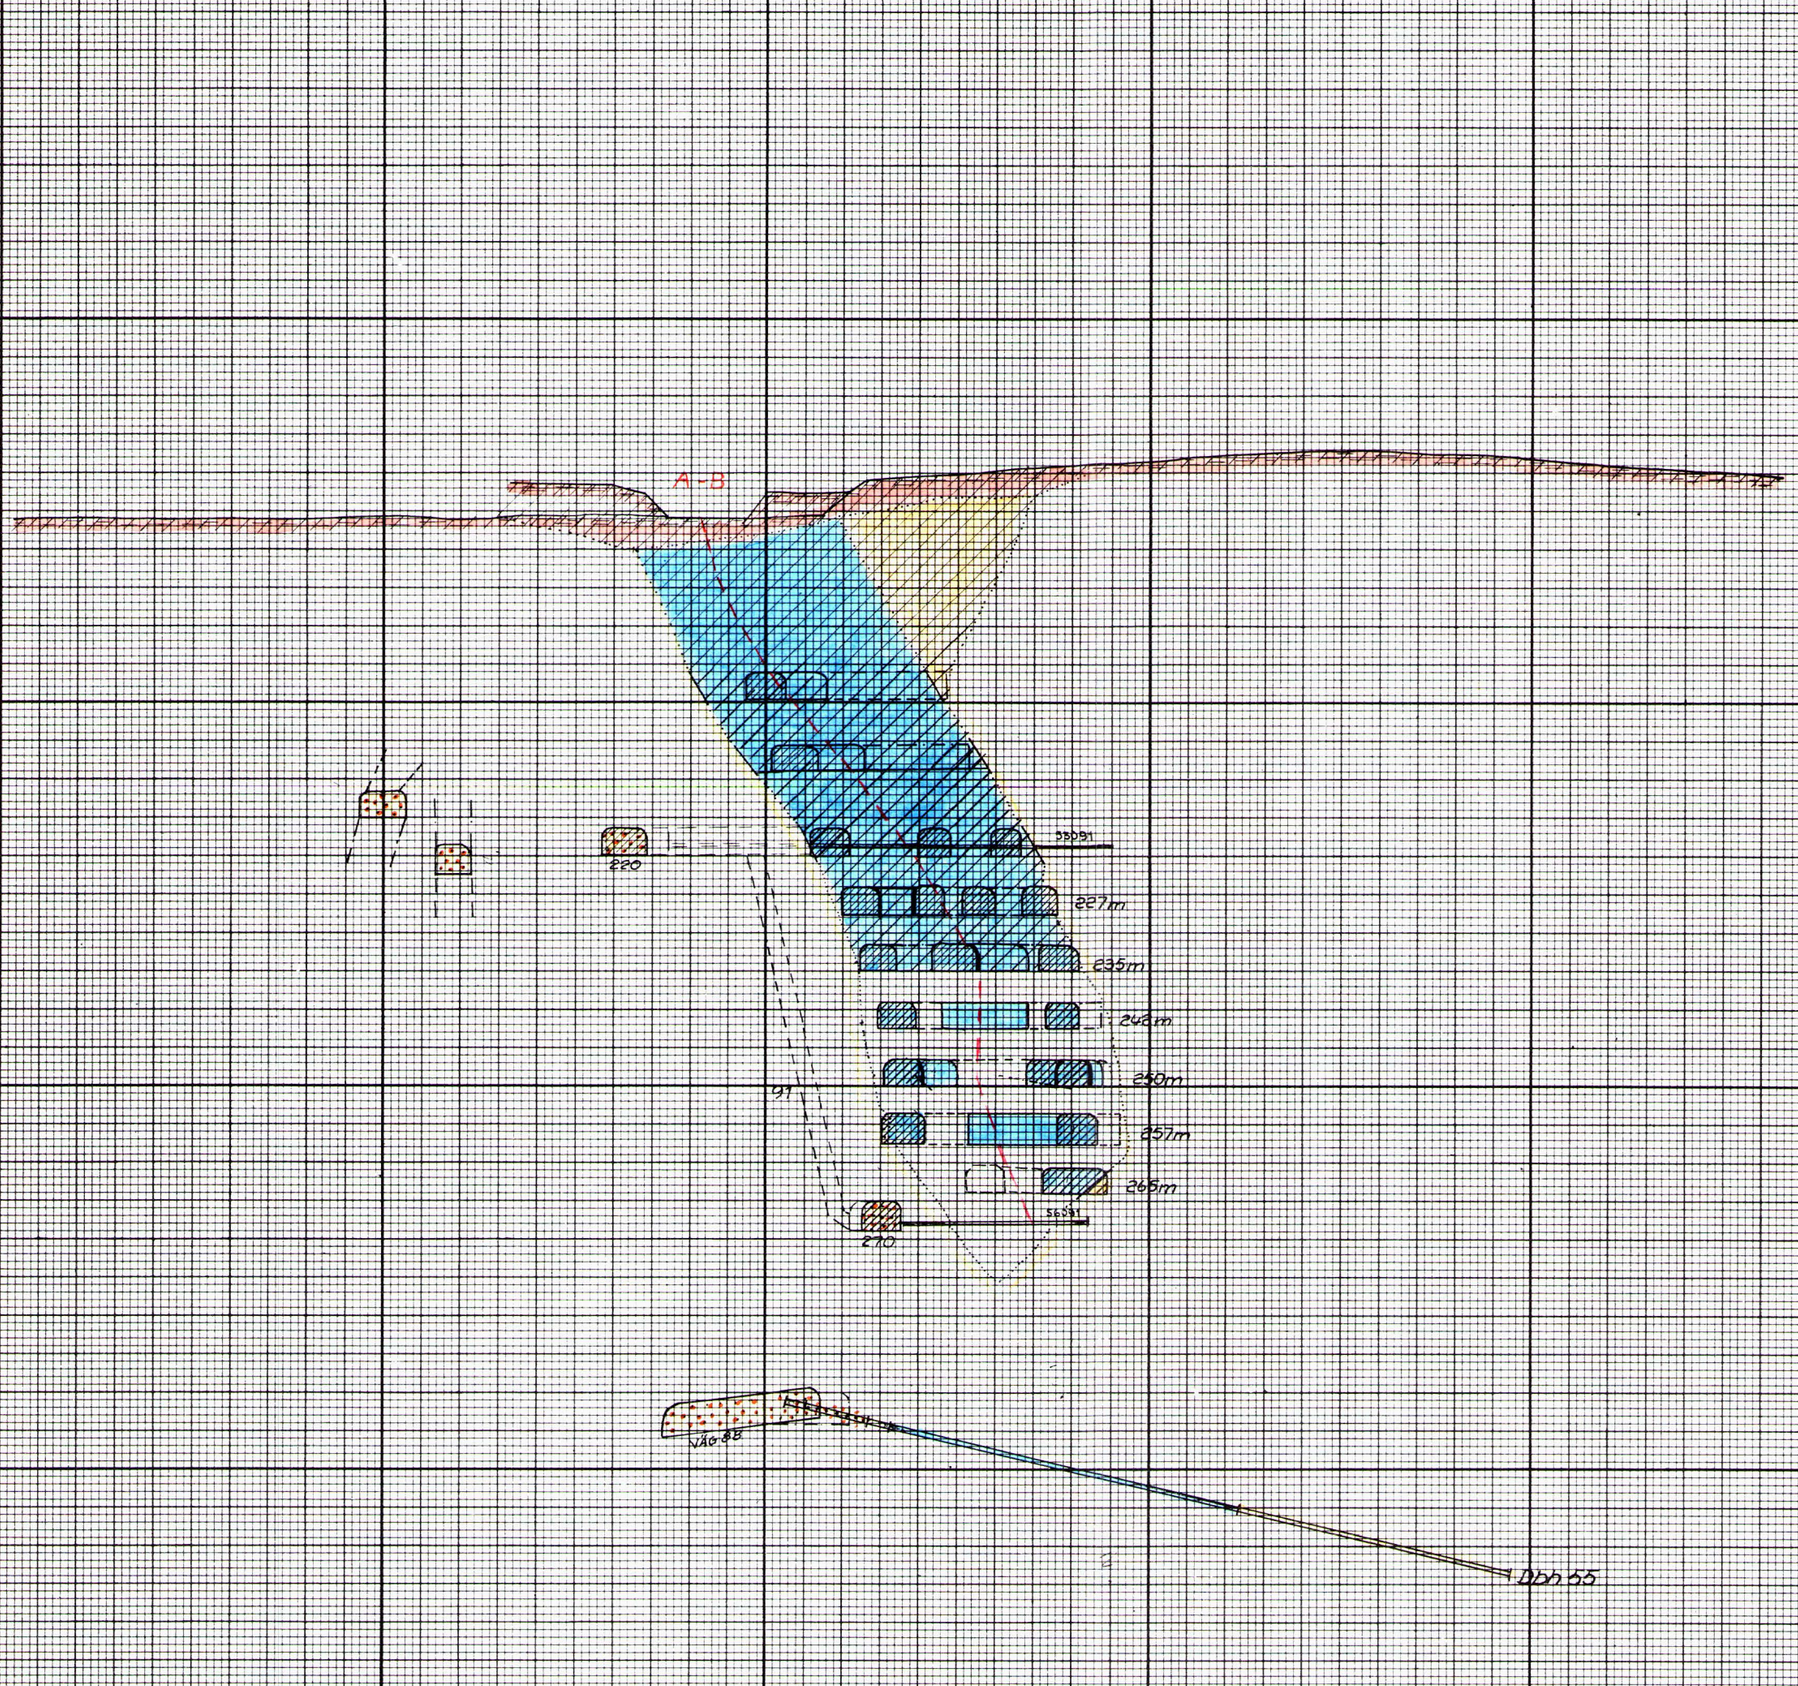

Vertikalskärning
LU – P 9

Skala 1:800

Datum 1963

Skala

Komp. dec. 65 A.L.
Komp. maj 79 B.M.
Komp. 1991

GENERALSTABENS LITOGRAFISKA ANSTALT STOCKHOLM 1960

Luossavaara P 10

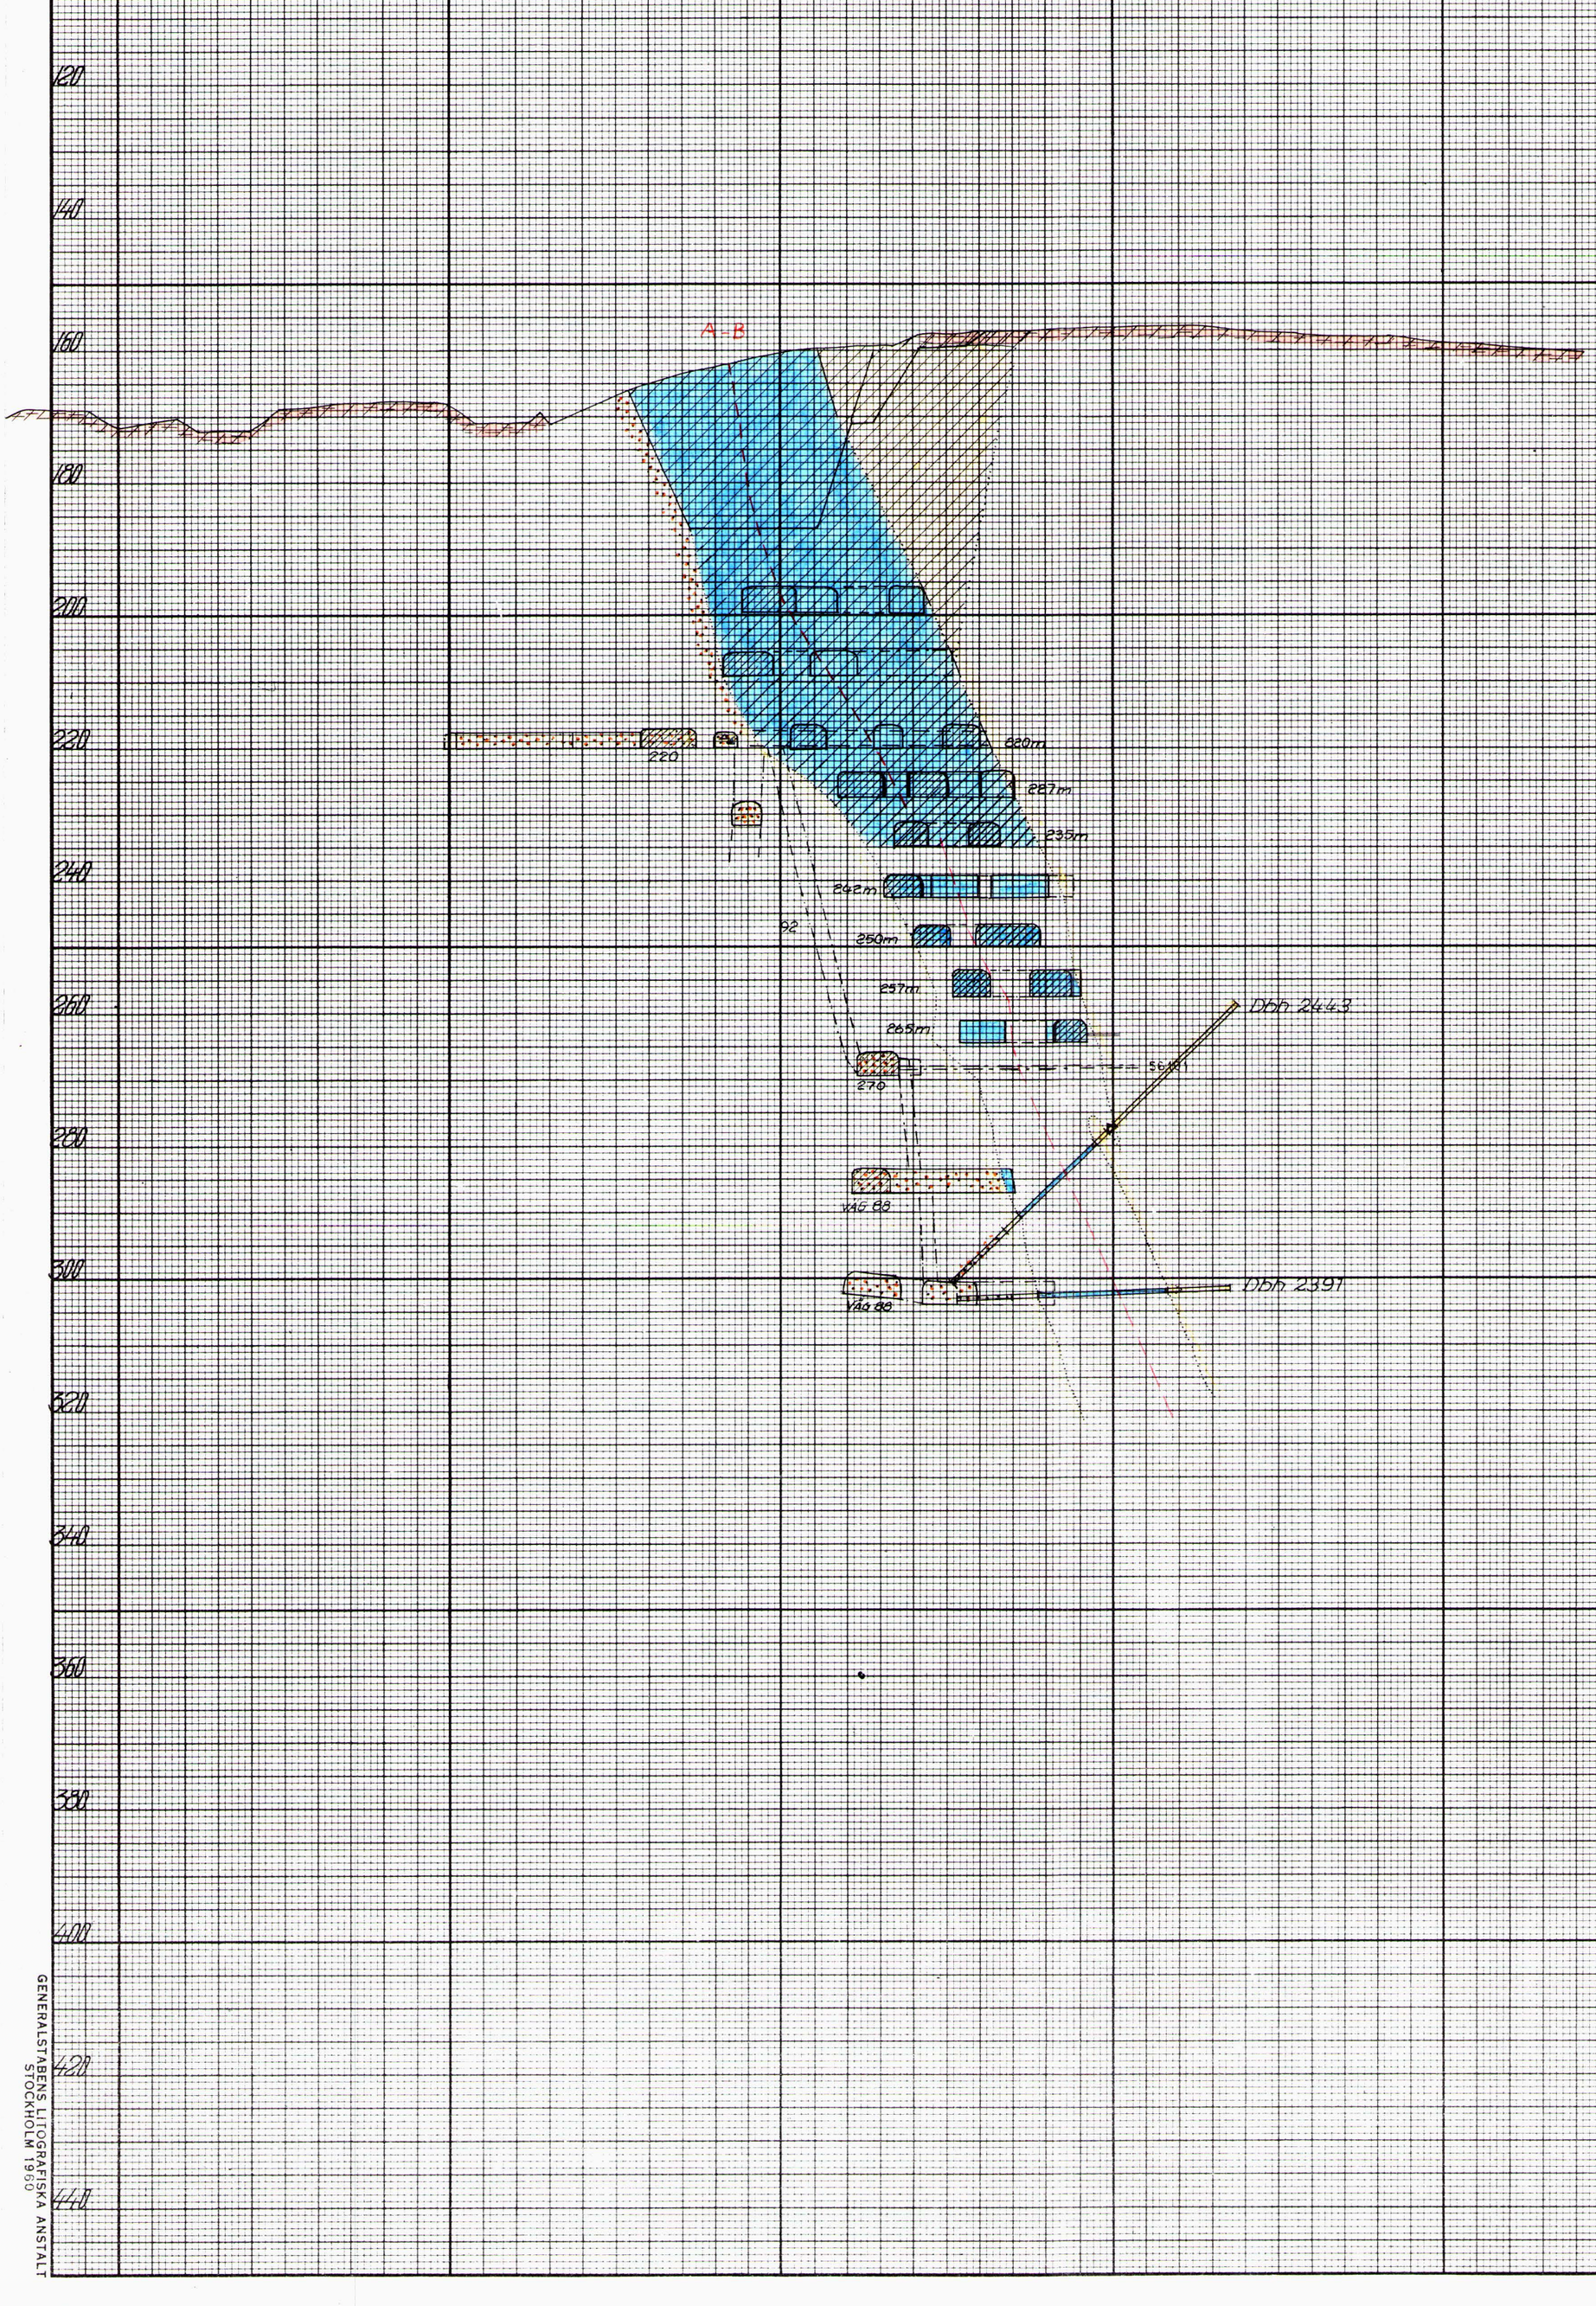

Vertikalskärning
LU – P 10

1:800 1963

Komp. dec. 65 A L
Komp. maj. 79 B M.
Komp. 1991

GENERALSTABENS LITOGRAFISKA ANSTALT
STOCKHOLM 1960

Luossavaara P 11

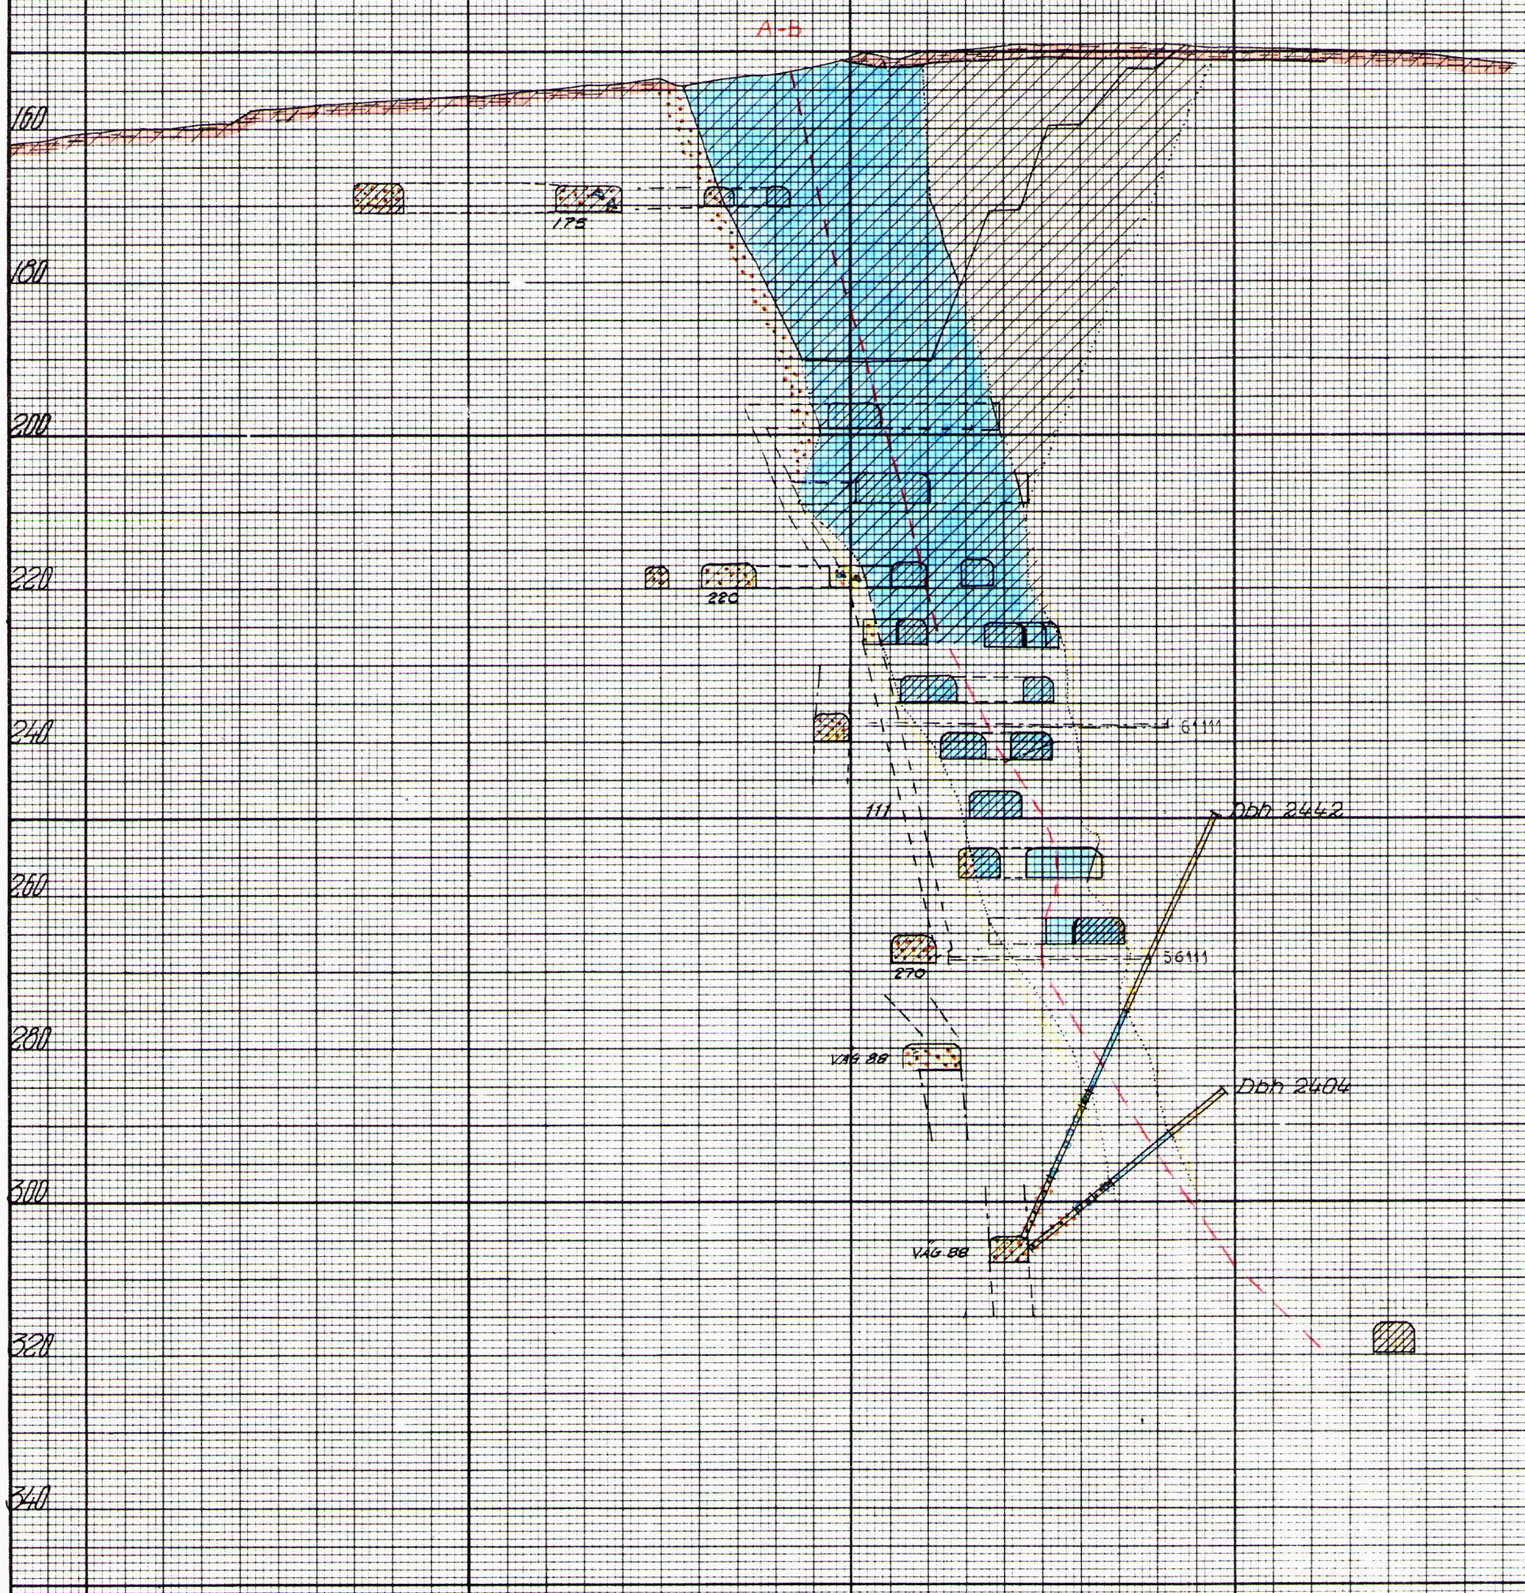

Vertikalskärning
LU – P II

1:800 963

Komp dec 65 AL
Komp maj 79 BM
Kompl 1991

GENERALSTABENS LITOGRAFISKA ANSTALT
STOCKHOLM 1960

Luossavaara

P 12

A B

176

220

227m

235m

242m

250m

257m

265m

Snb.

VÄG 88

270

VÄG 88

VÄG 88

Vertikalskärning
Lu – P 12

1:800 1963

Komp. dec. 65 AL
Komp. maj 79 BM.
Kompl. 1991

GENERALSTABENS LITOGRAFISKA ANSTALT
STOCKHOLM 1960

Luossavaara P 13

A-B

170

220

121

6113

Snb

Snb

55131

270

Skär

Ddh 2405

Vägg 08

320

GENERALSTABENS LITOGRAFISKA ANSTALT
STOCKHOLM 1960

LKAB KIRUNA

Vertikalskärning
Lu – P 13

Gruvkarte-kontoret	Skala 1:800	Datum 1963	Sign.

Komp dec. 65 A.L.
Komp maj 79 B.M.
Komp i 1991

Luossavaara P 14

A–B

170

220

611(41)

141

270

Personhiss

Stigtrappa

320

581(5)

Vertikalskärning
LU – P 14

Skala 1:800 1963

Komp. dec. 65 A.L.
Komp. maj 79 B.M.
Komp. 1991

GENERALSTABENS LITOGRAFISKA ANSTALT
STOCKHOLM 1960

P 15 Luossavaara

A-B

28151

770

220

61151

38151

142

270

53151

320

50151

Undersökn. ort

Vertikalskärning
Lu – P 15

Skala 1:800

Datum 1963

Sign.

Komp. dec. 65 A L
Komp. maj 79 B.M.
Kompl. 1991

GENERALSTABENS LITOGRAFISKA ANSTALT
STOCKHOLM 1960

Luossavaara P 16

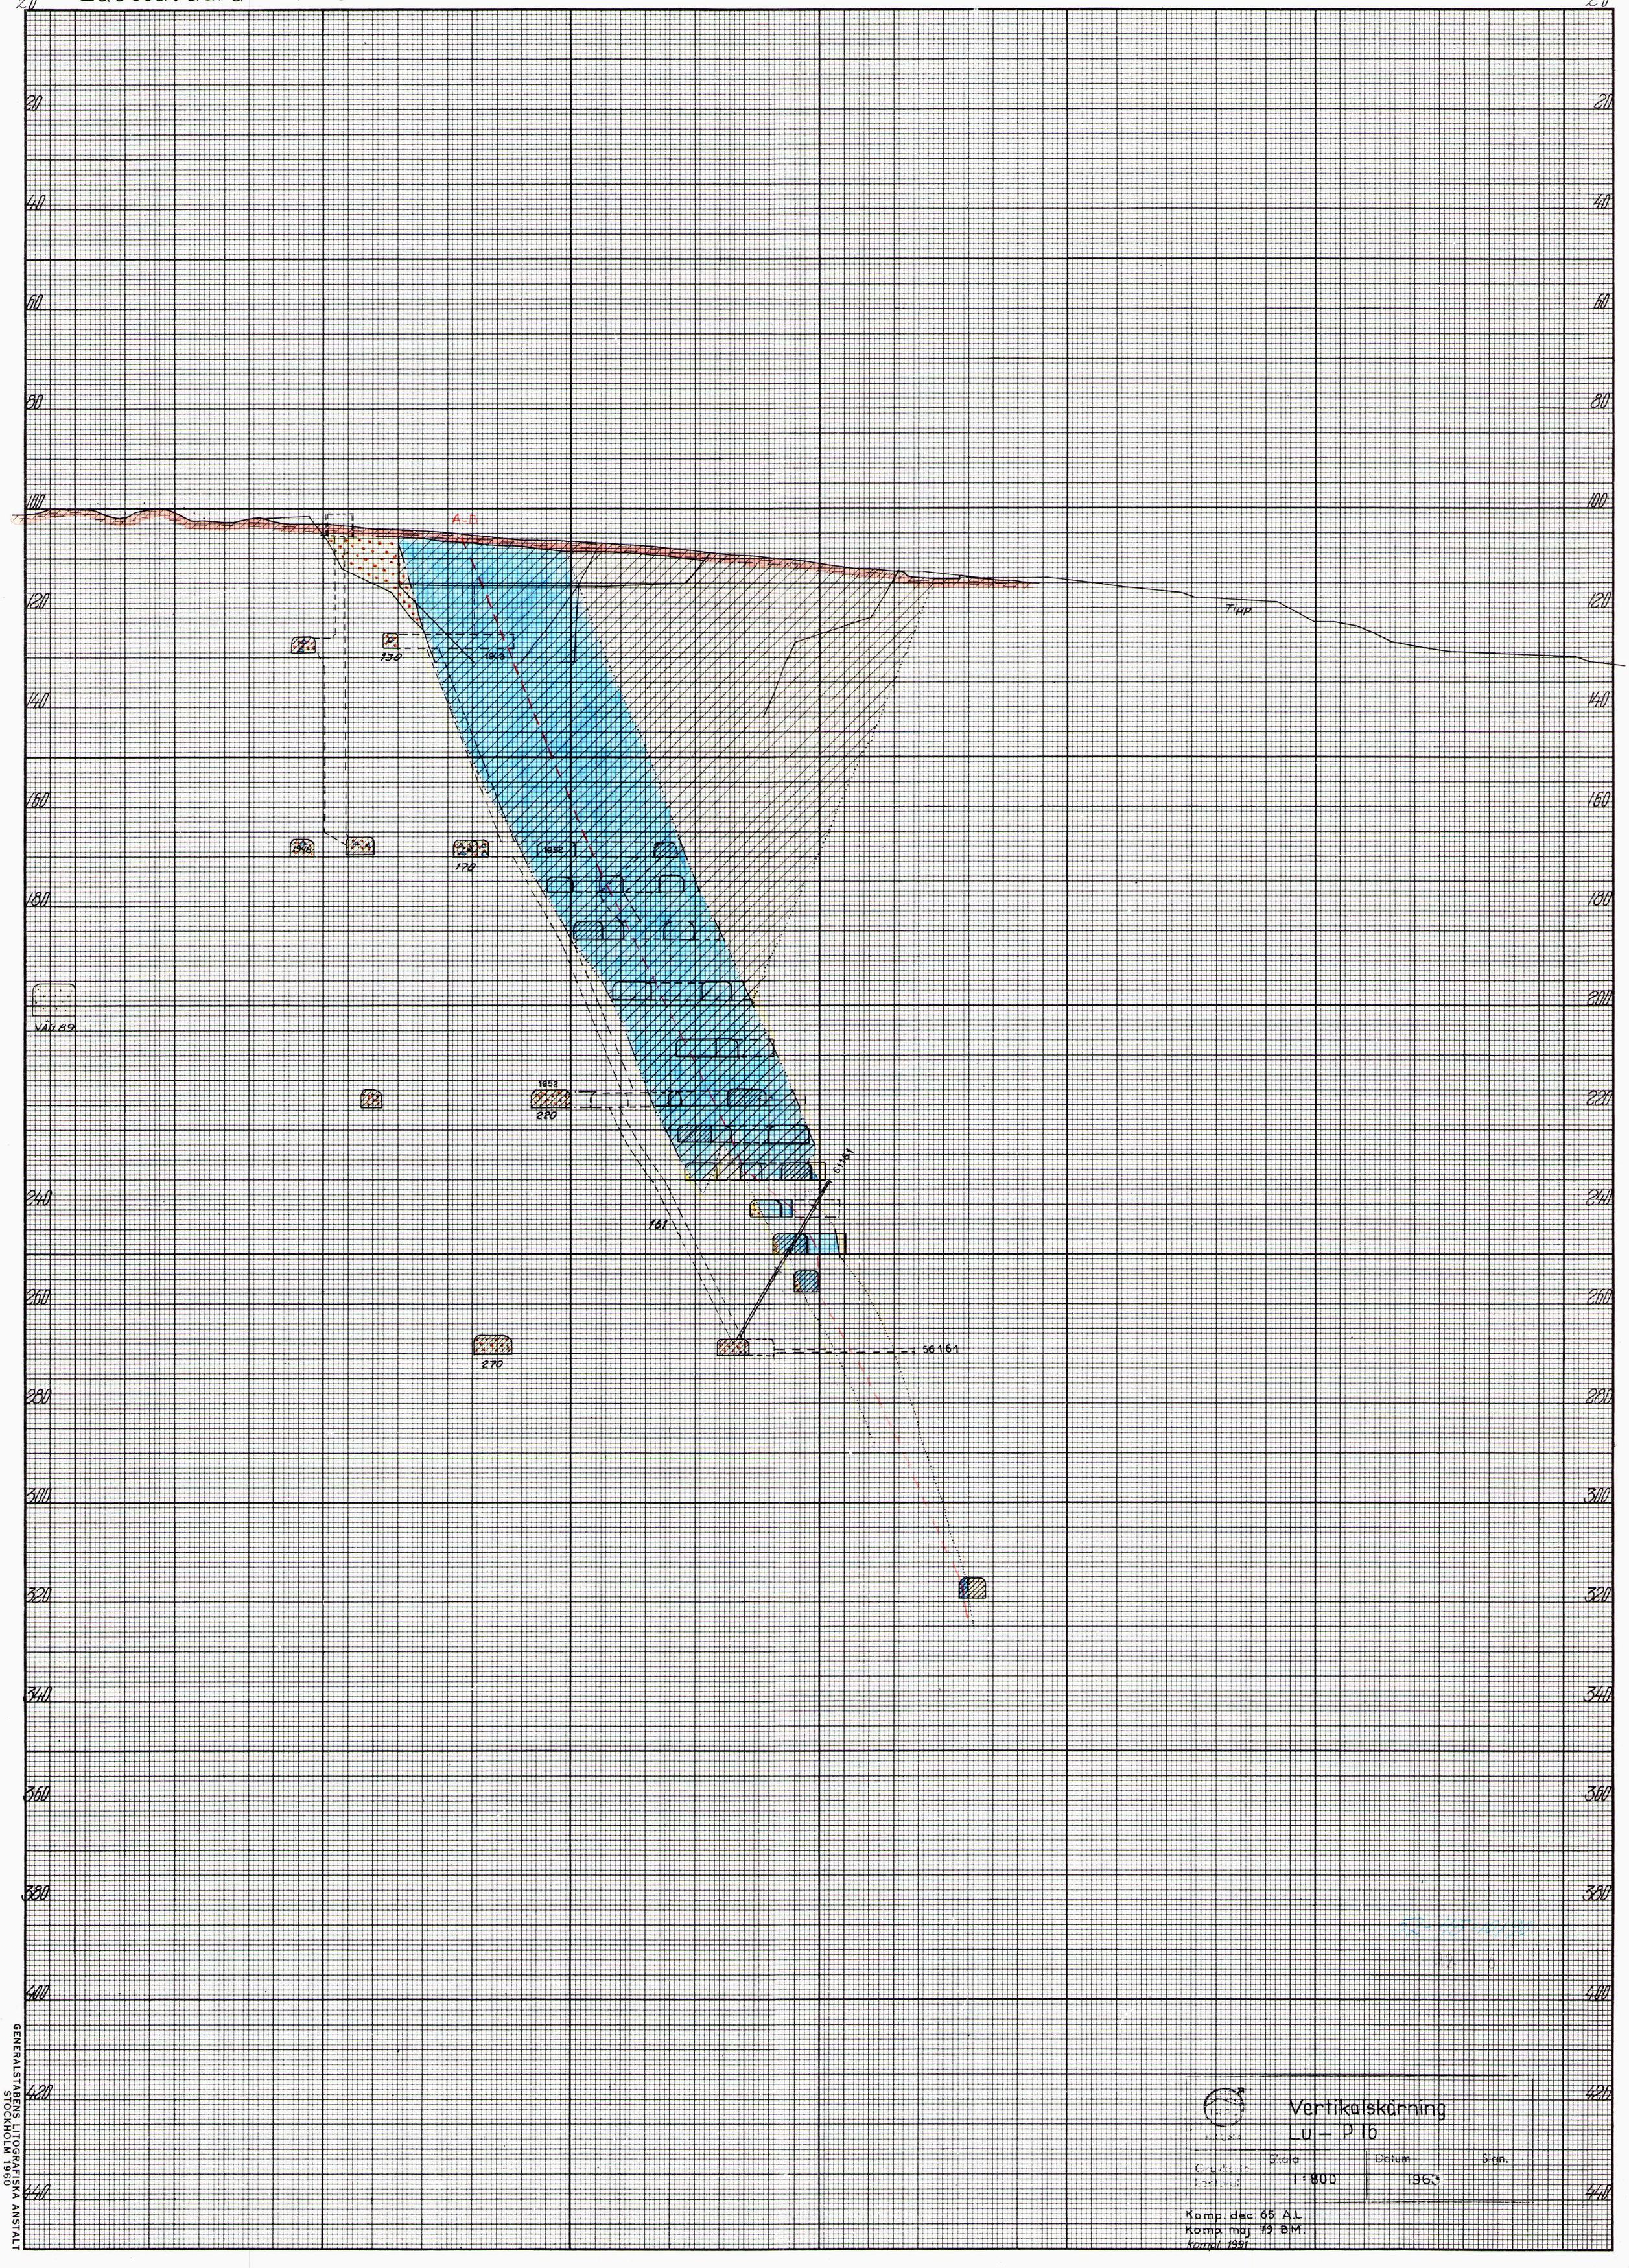

Vertikalskärning
Lu – P 16

Skala 1:800
Datum 1963
Sign.

Komp. dec. 65 A.L.
Komp. maj 19 B.M.
Komp. 1991

GENERALSTABENS LITOGRAFISKA ANSTALT
STOCKHOLM 1960

Luossavaara P 17

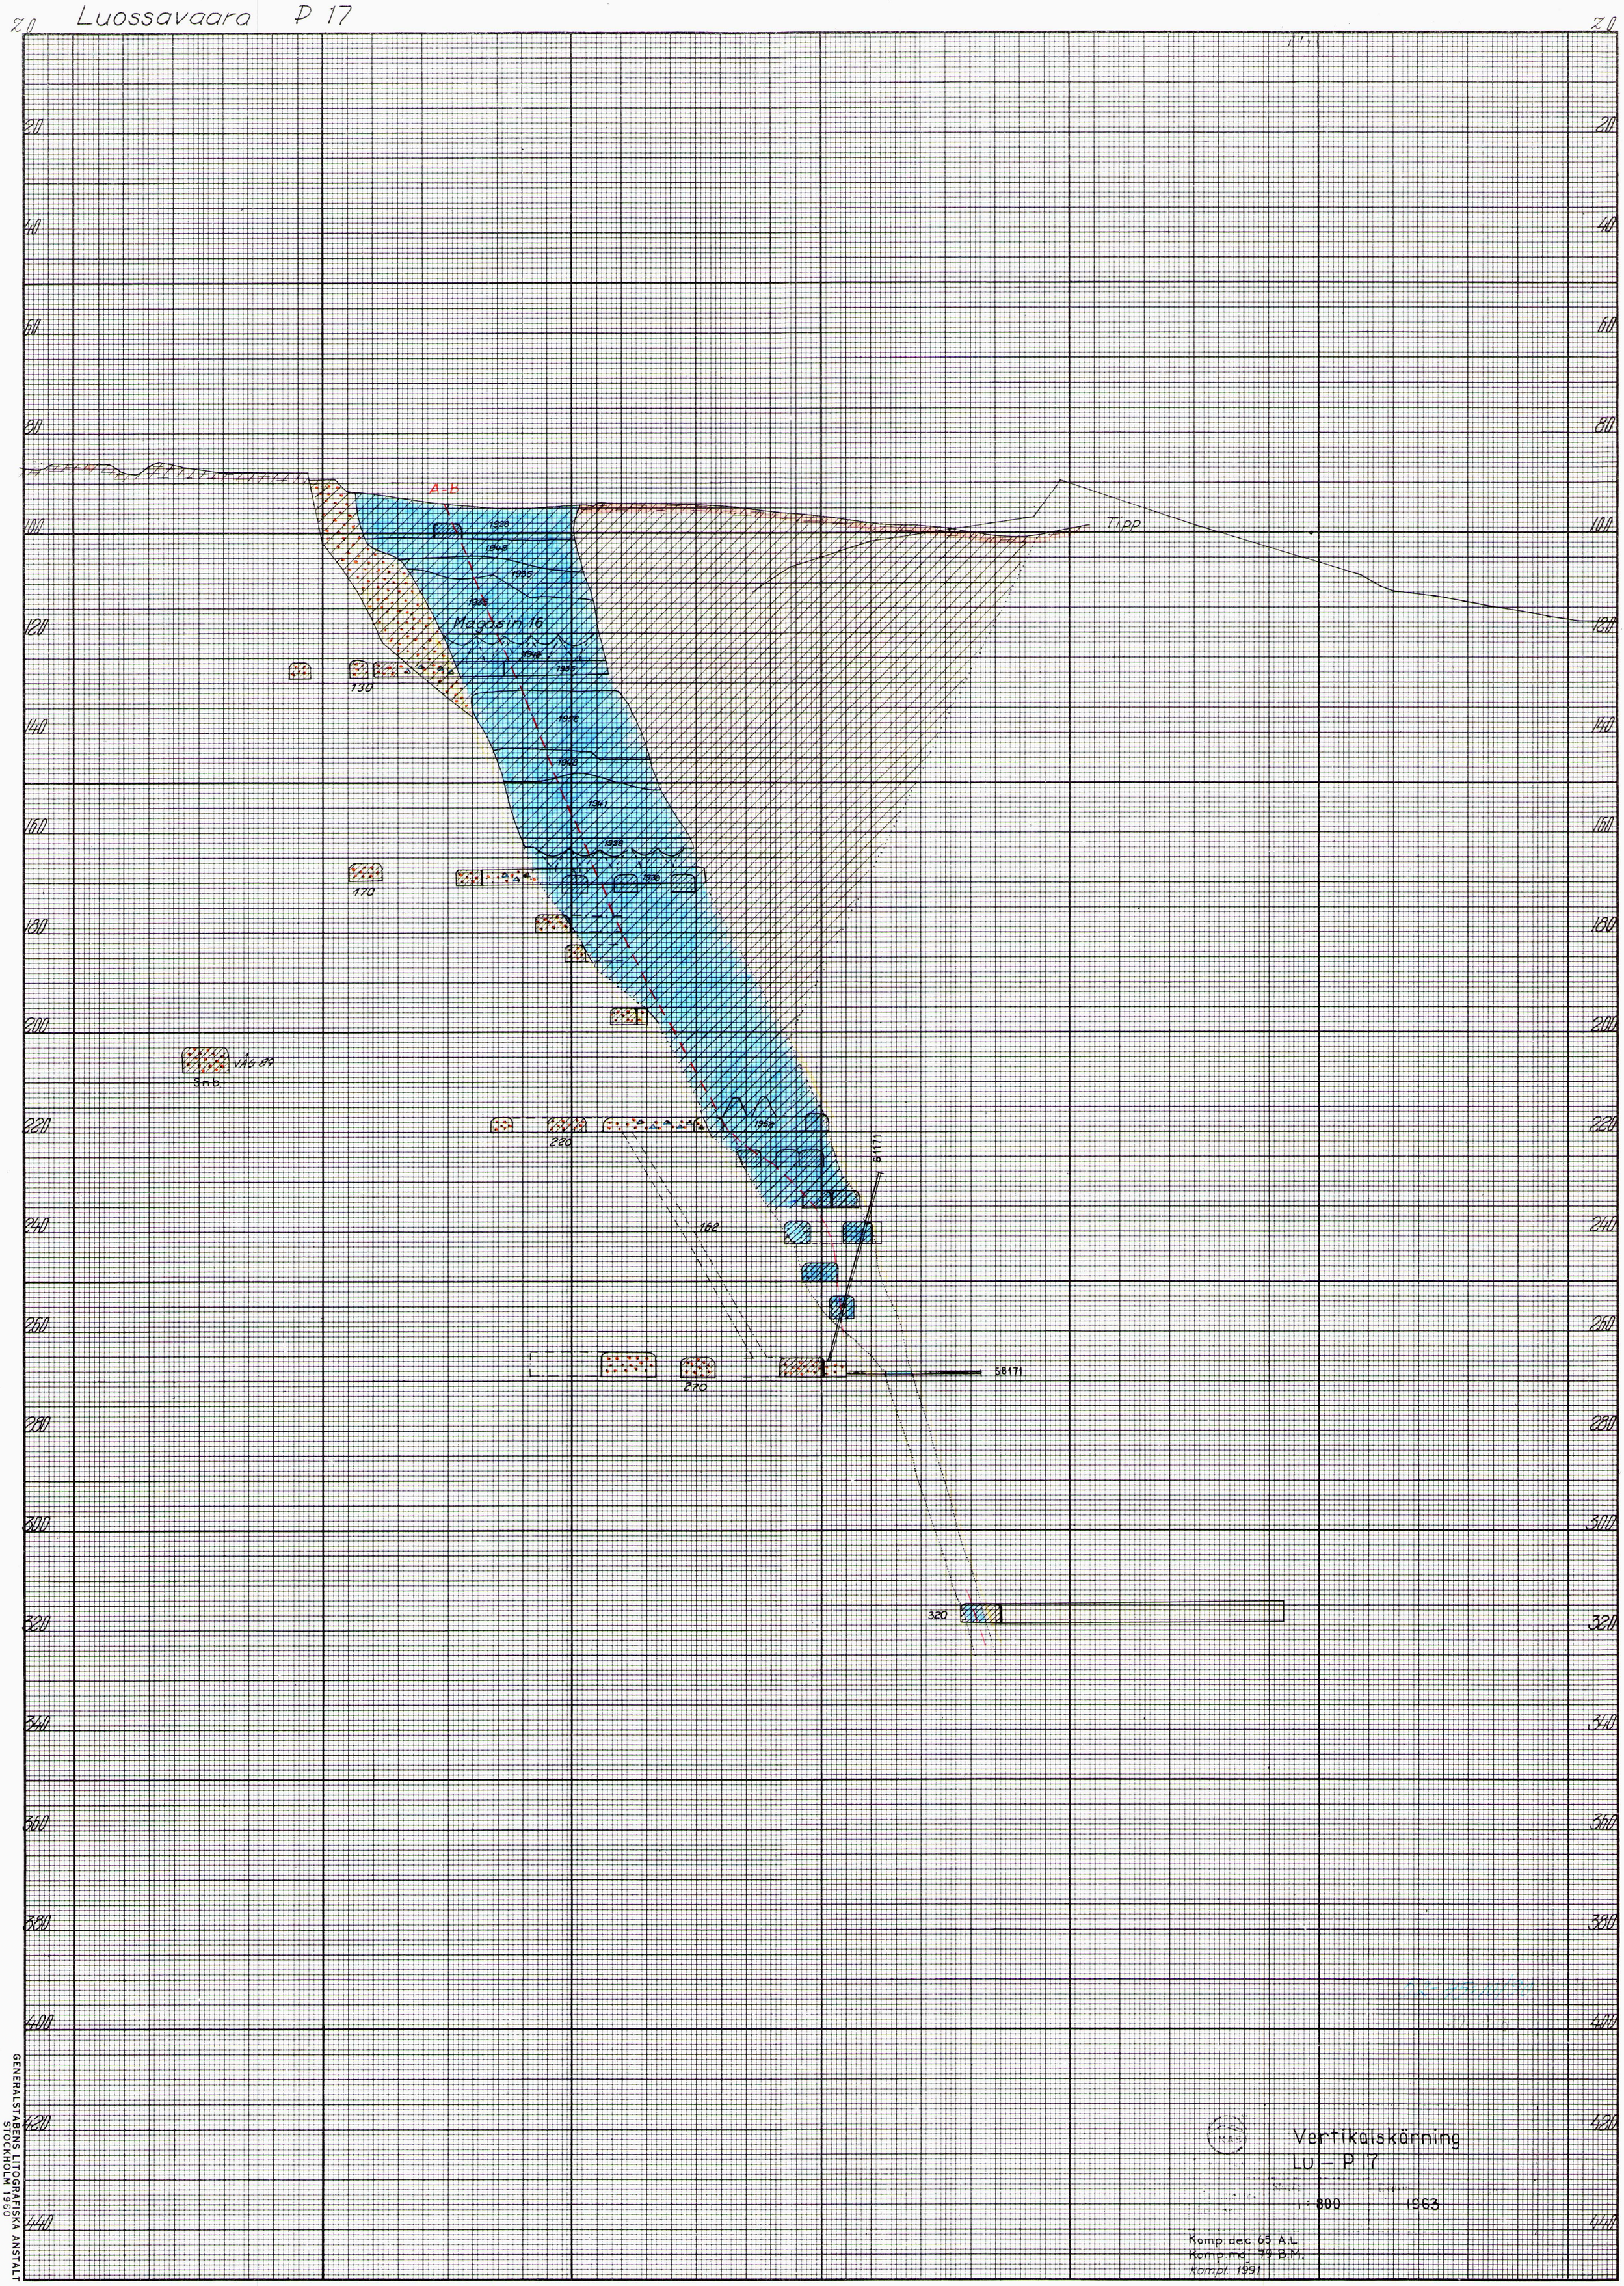

GENERALSTABENS LITOGRAFISKA ANSTALT
STOCKHOLM 1960

Vertikalskärning
LU – P 17

1 : 800 1963

Komp. dec. 65 A.L.
Komp. maj 79 B.M.
Kompl. 1991

Luossavaara P 18

A-B

1938
1940
1941
1940
1935
1952
1946

150
170
VRS 64
220
160
270

35/181
61/182
61/181
58/180
58/182

Vertikalskärning
Lu – P 18
1:800 1963

Komp dec 65 A L
Komp maj 70 B M
Kompl 1997

GENERALSTABENS LITOGRAFISKA ANSTALT
STOCKHOLM 1960